

工程指示 / 要求簡箋(E.I.)

工程指示編號：EI/0603/19

修改版次：-

工程編號：J-837

工程名稱：觀塘裕民坊

工程項目：幕牆 28/F 企料加力鐵通 加工方案

收件人：生統 / 永林

發件人：Eric Liu

日期：21/05/2019

要求提供 / 確認 事項：

- |                                    |                                     |                               |
|------------------------------------|-------------------------------------|-------------------------------|
| <input type="checkbox"/> 初步鋁料 B.M. | <input type="checkbox"/> 加工拆圖，然後生產  | <input type="checkbox"/> 尺寸表  |
| <input type="checkbox"/> 正式鋁料 B.M. | <input type="checkbox"/> 技術上資料 / 指示 | <input type="checkbox"/> 報價   |
| <input type="checkbox"/> 配件 B.M.   | <input type="checkbox"/> 樣辦或貨品說明書   | <input type="checkbox"/> 分判合約 |
| <input type="checkbox"/> 其他：_____  |                                     |                               |

內容：

因大圖設計，螺絲太短，28/F 企料安裝不到加力鐵通

現提供加工方案，請按附件圖加工

永林：請計算螺絲 BM

謝謝！

請在 2019/5/30 前完成上列要求。

附：1頁

以上項目為：

- 原合約工程包                       原合約工程加 / 減賬                       新工程報價

原因：-

分發東莞各部門：

- ( ) 生產技術總監  連附件    (  ) 技術部  連附件 永林    ( ) 生產部  連附件    ( ) 機械設計部  連附件  
 ( ) 採購部  連附件    (  ) 生產統籌部  連附件 梅  
 ( ) 質檢部  連附件    ( ) 會計部  連附件    ( ) 報關組  連附件    ( ) 其他 楊榮輝  連附件

分發香港各部門：

- ( ) 行政部  連附件    ( ) 會計部  連附件    ( ) 統籌部  連附件    ( ) 工程部地盤科文  連附件    炳哥 / 民 / 豪  
 ( ) 採購部  連附件    ( ) QS 部  連附件    ( ) 維修部  連附件    ( ) 其他 \_\_\_\_\_  連附件

傳遞編號：

HK 1168 /19

發件人簽署：


項目經理簽署：Eric Liu

EDGE OF  
R.C. STRUCTURE

因螺絲太短，修不到鐵杆。

#1 160長  
M12  
過山螺絲

手也到，空作比修好。

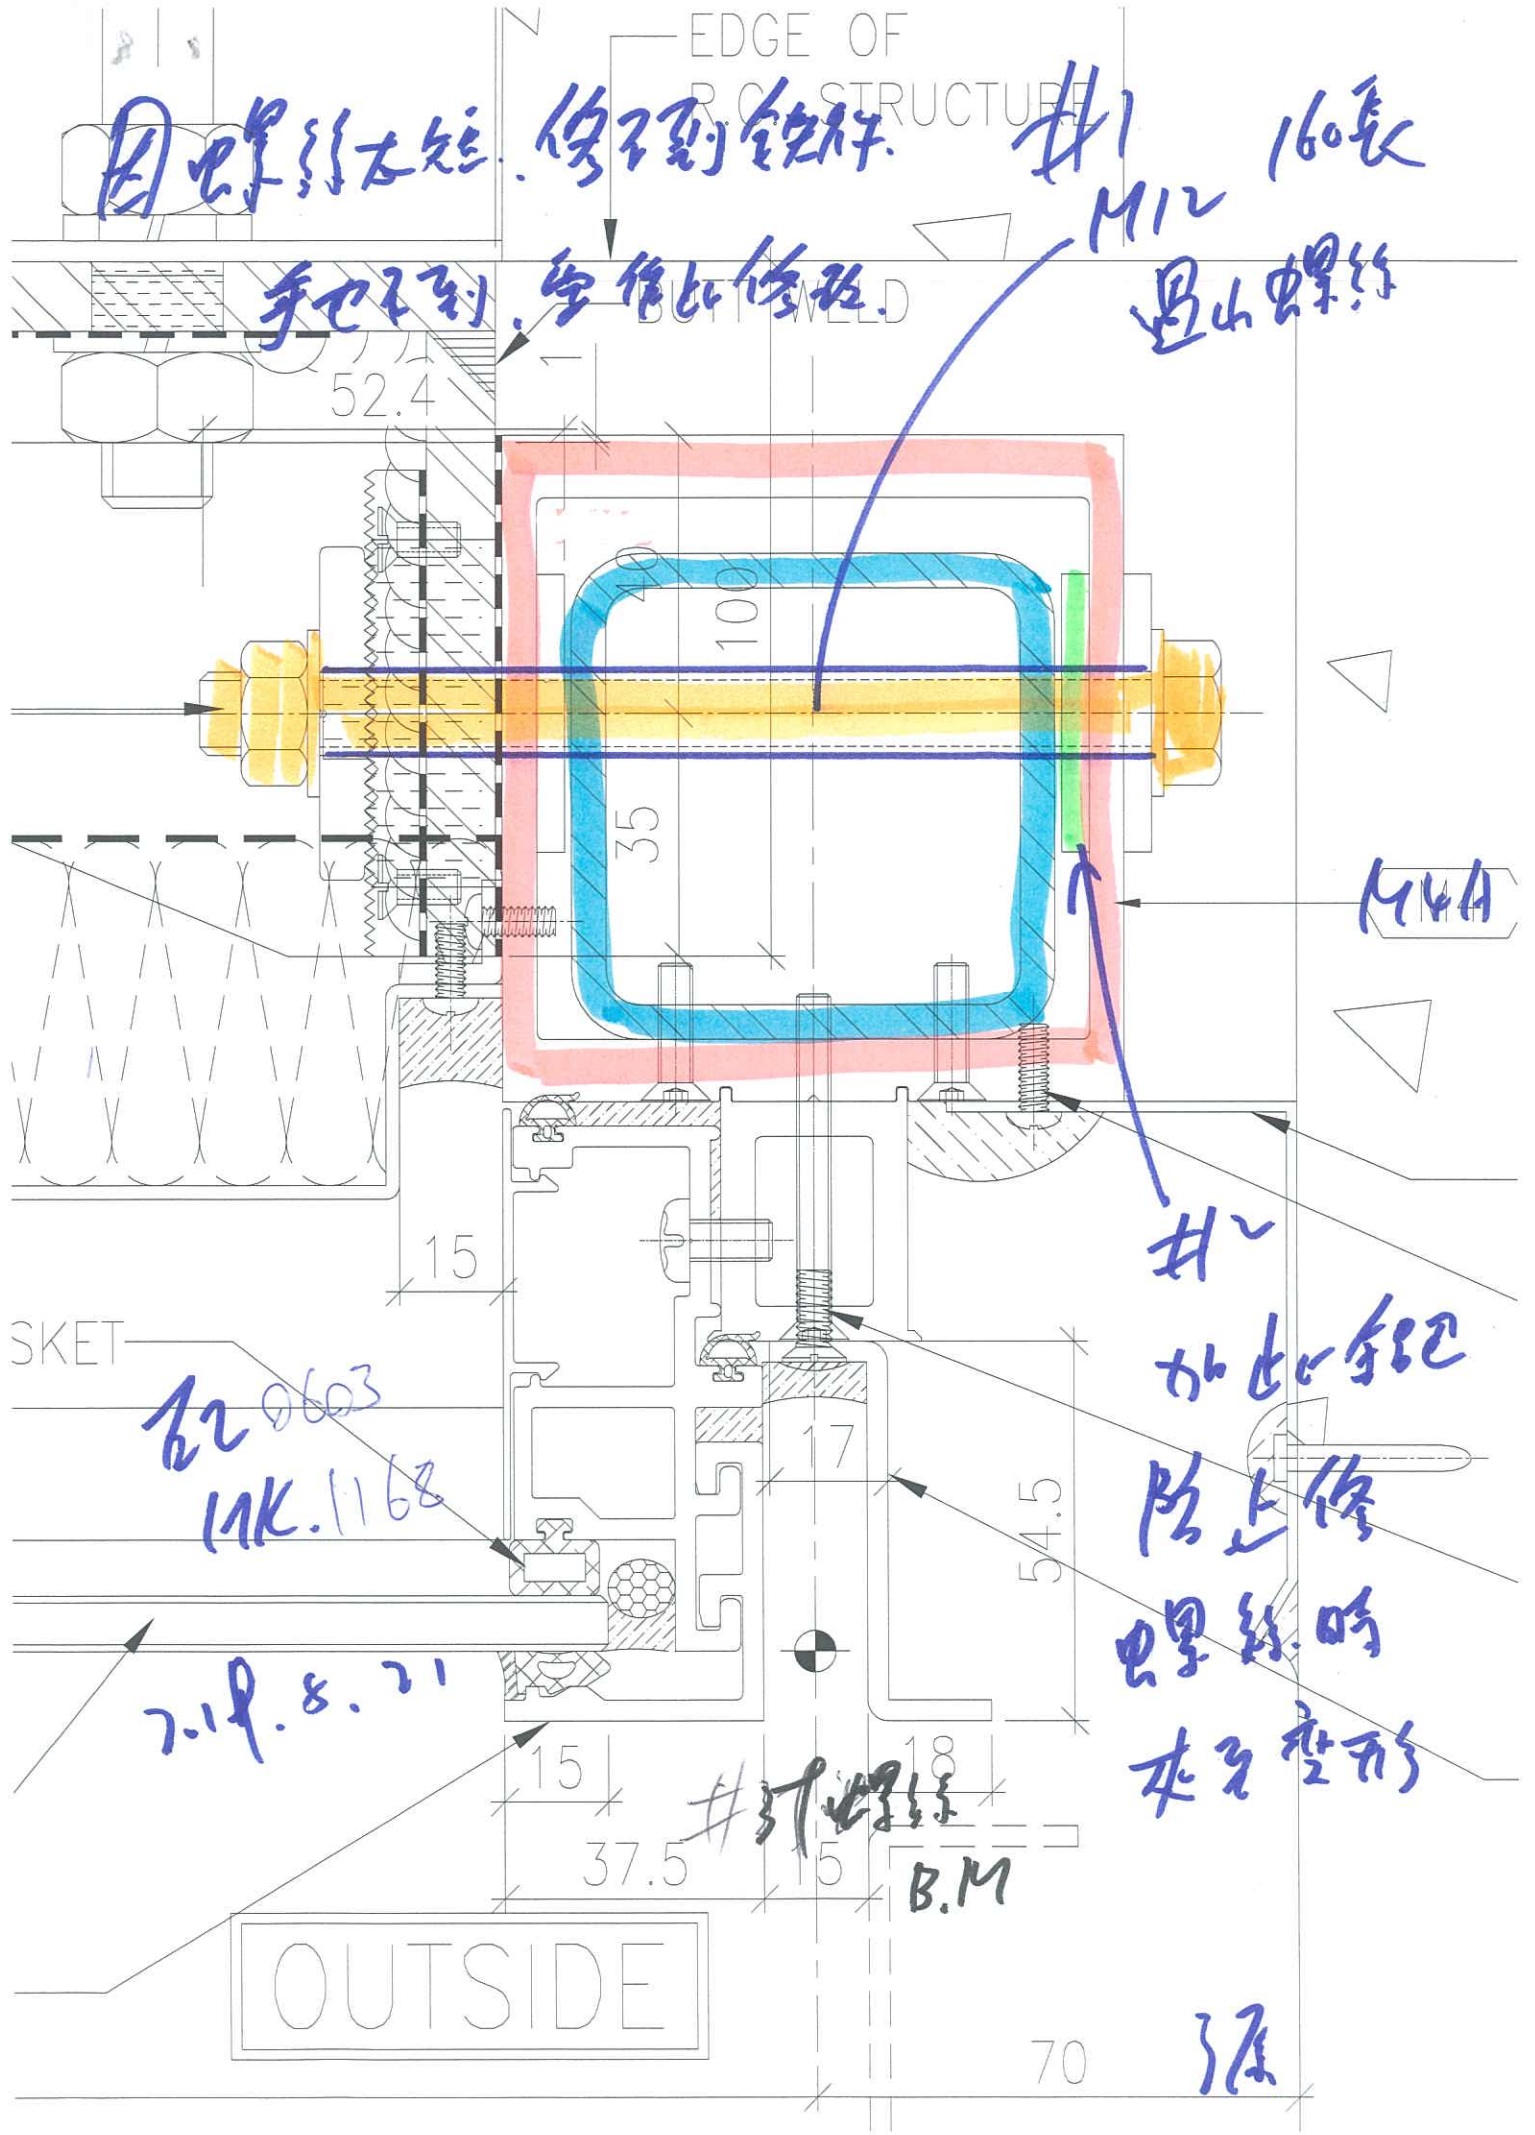

SKET

#2 0603  
MK.1168

2.19.8.21

#1  
加此螺絲  
防止修  
螺絲時  
本牙變形

#3 螺絲

B.M

OUTSIDE

源