

工程指示 / 要求簡箋(E.I.)

工程指示編號：EI / 0608 / 19

修改版次：A

工程編號：J - 837

工程名稱：觀塘裕民坊

工程項目：幕牆 室內收口鋁板碰口指示

收件人：生統 / 永林

發件人：Ant Yeung

日期：29/05/2019

要求提供 / 確認 事項：

- | | | |
|------------------------------------|-------------------------------------|-------------------------------|
| <input type="checkbox"/> 初步鋁料 B.M. | <input type="checkbox"/> 加工拆圖，然後生產 | <input type="checkbox"/> 尺寸表 |
| <input type="checkbox"/> 正式鋁料 B.M. | <input type="checkbox"/> 技術上資料 / 指示 | <input type="checkbox"/> 報價 |
| <input type="checkbox"/> 配件 B.M. | <input type="checkbox"/> 樣辦或貨品說明書 | <input type="checkbox"/> 分判合約 |
| <input type="checkbox"/> 其他：_____ | | |

內容：

請查看附件，留意各項室內收口鋁板碰口指示。

A 版: 仔企位室內收口，企身要到頂，橫向要貼齊牆邊

企料碰石矢牆--> 無 Z 字碼，無收口釘，只啣膠

間牆(石矢牆)--> 無 Z 字碼，無收口釘，只啣膠

間牆(75 磚牆)--> Z 字碼，有收口釘

永林：請按此拆室內鋁板加工圖。 謝謝！

請在 2019 / 05 / 31 前完成上列要求。

附：3頁大圖，3頁相

以上項目為：

- 原合約工程包 原合約工程加 / 減賬 新工程報價

原因：-

分發東莞各部門：

- () 生產技術總監 連附件 () 技術部 連附件 永林 () 生產部 連附件 () 機械設計部 連附件
 () 採購部 連附件 () 生產統籌部 連附件 梅
 () 質檢部 連附件 () 會計部 連附件 () 報關組 連附件 () 其他 楊榮輝 連附件

分發香港各部門：

- () 行政部 連附件 () 會計部 連附件 () 統籌部 連附件 () 工程部地盤科文 連附件 炳哥
 () 採購部 連附件 () QS 部 連附件 () 維修部 連附件 () 其他 _____ 連附件


傳遞編號：

HK 1261 / 19

發件人簽署：

項目經理簽署：

21.5.29
 1809 A
 1887

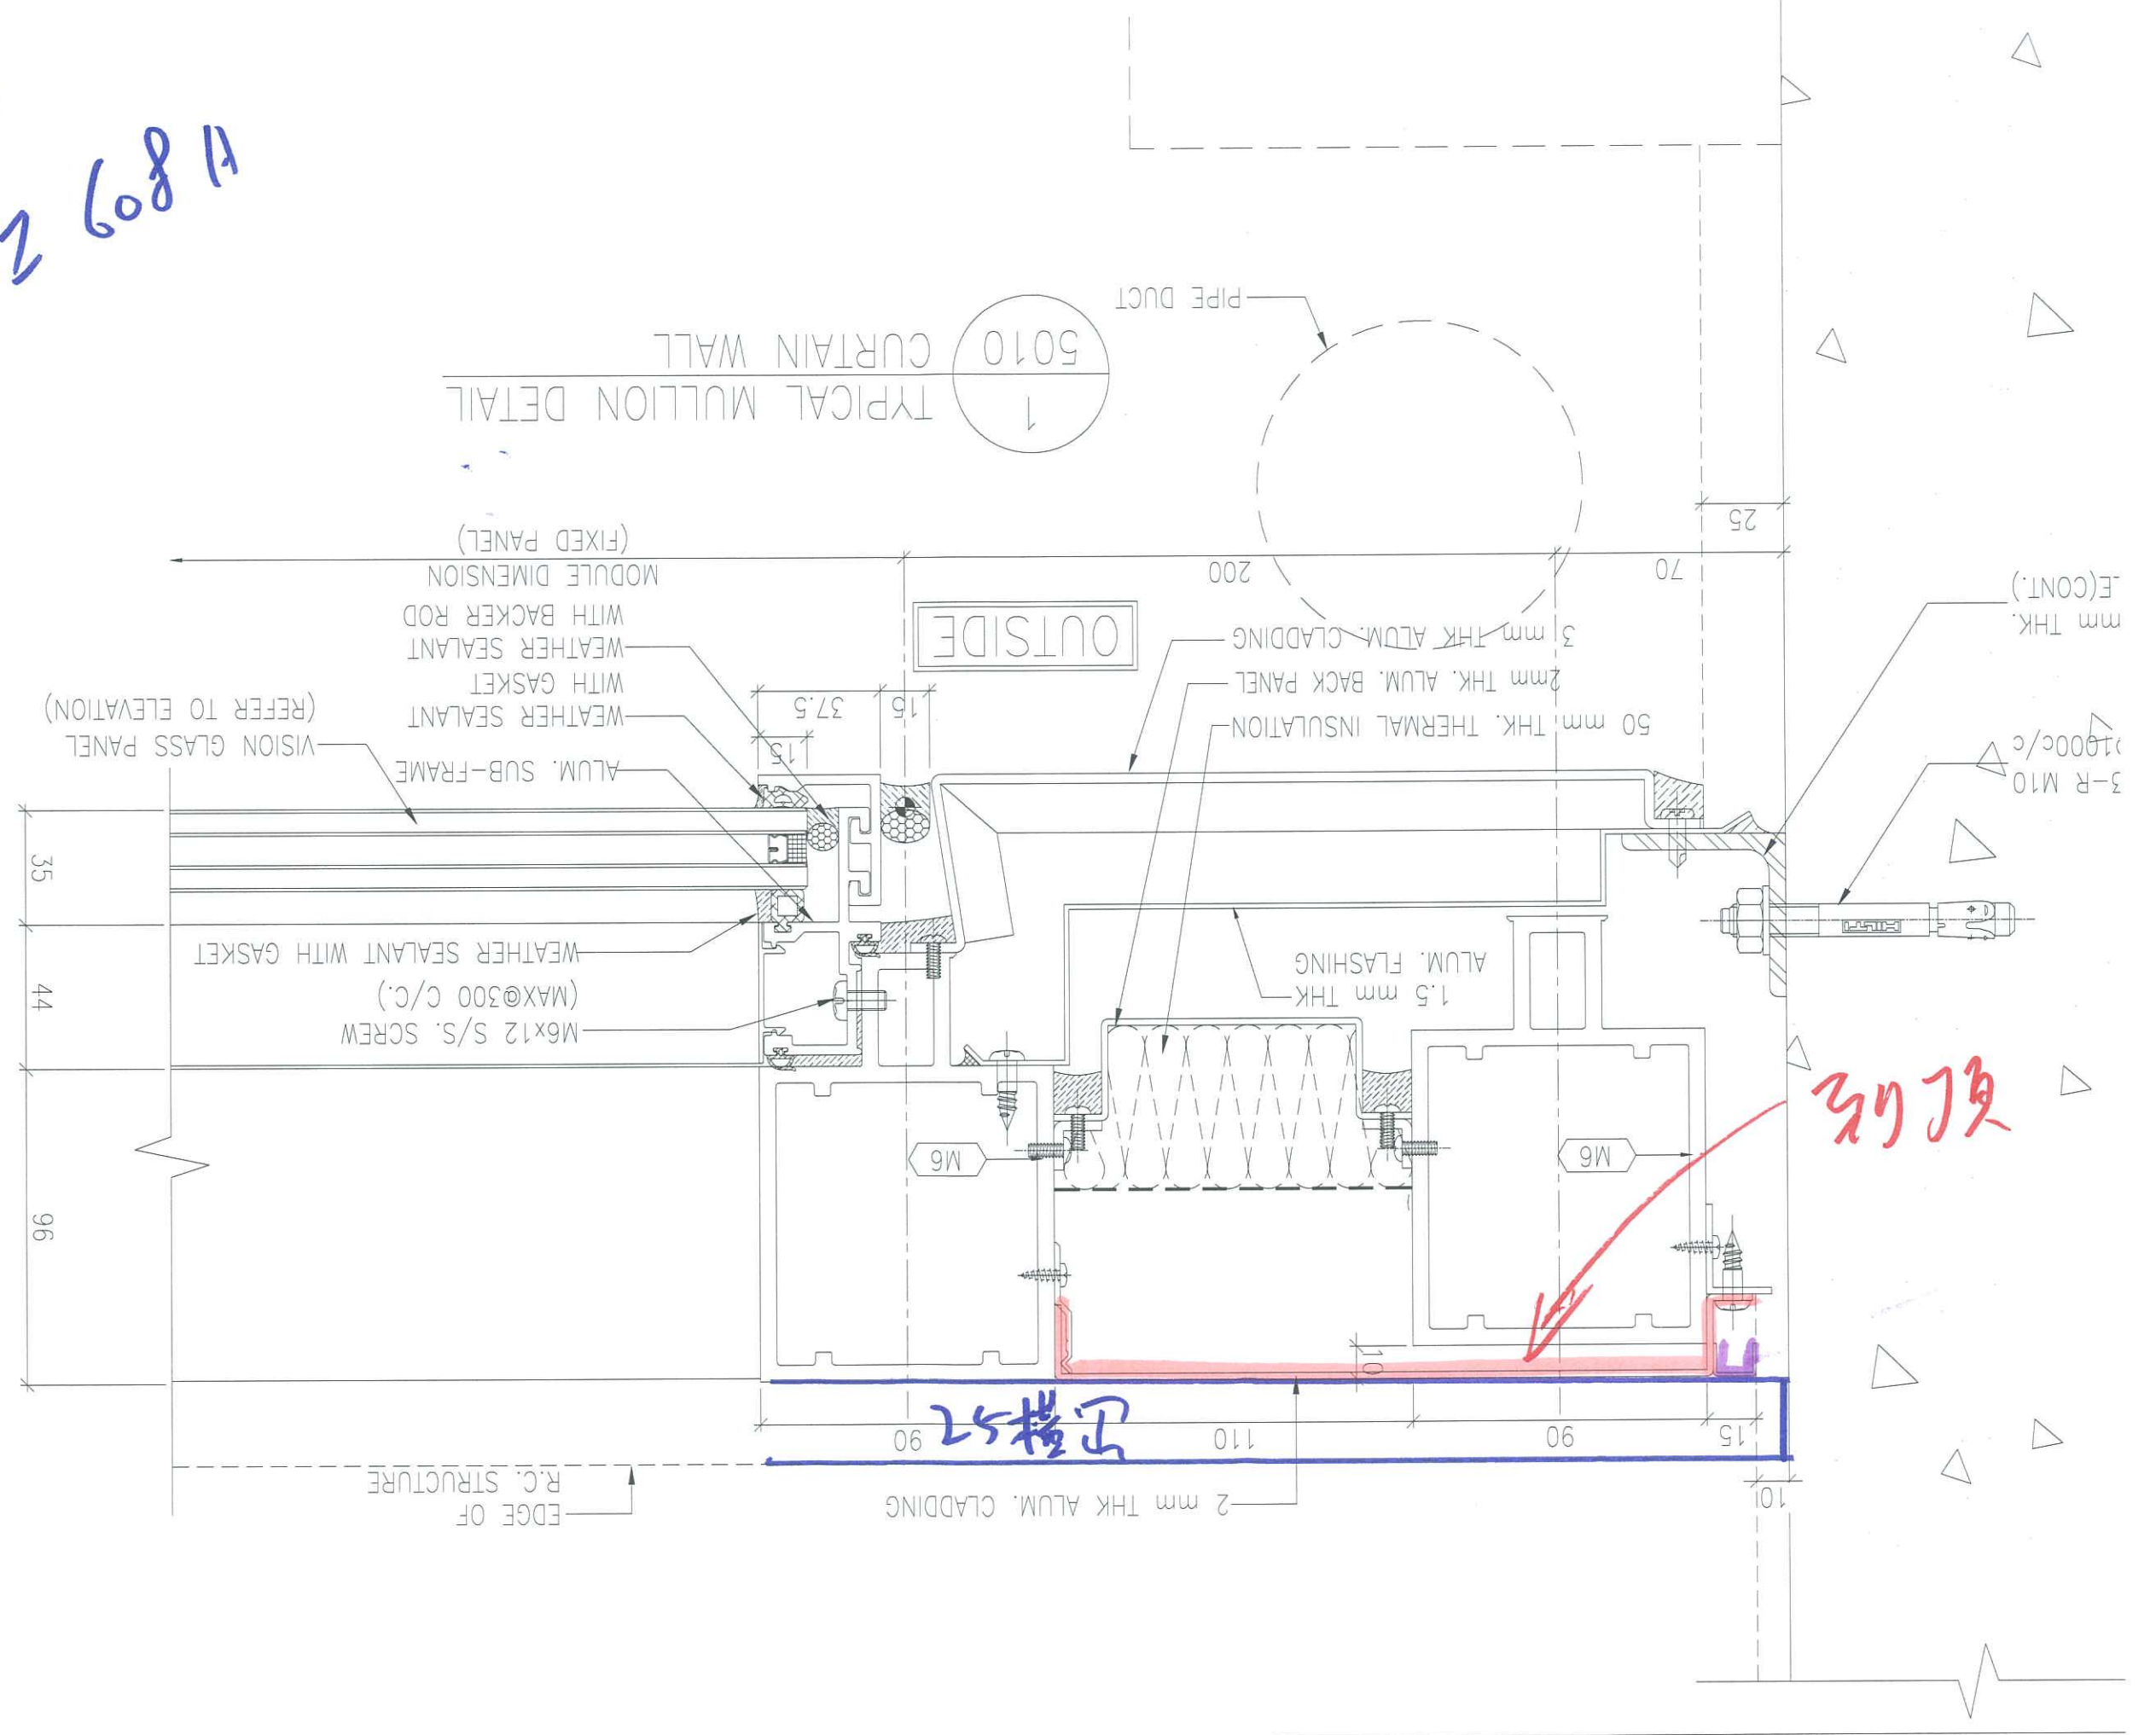

1
 5010
 TYPICAL MULLION DETAIL
 CURTAIN WALL

2005


1887

1.5 mm THK ALUM. FLASHING

ALUM. GLAZING BEAD

VISION GLASS PANEL
(REFER TO ELEVATION)

MODULE DIMENSION
(FIXED PANEL)

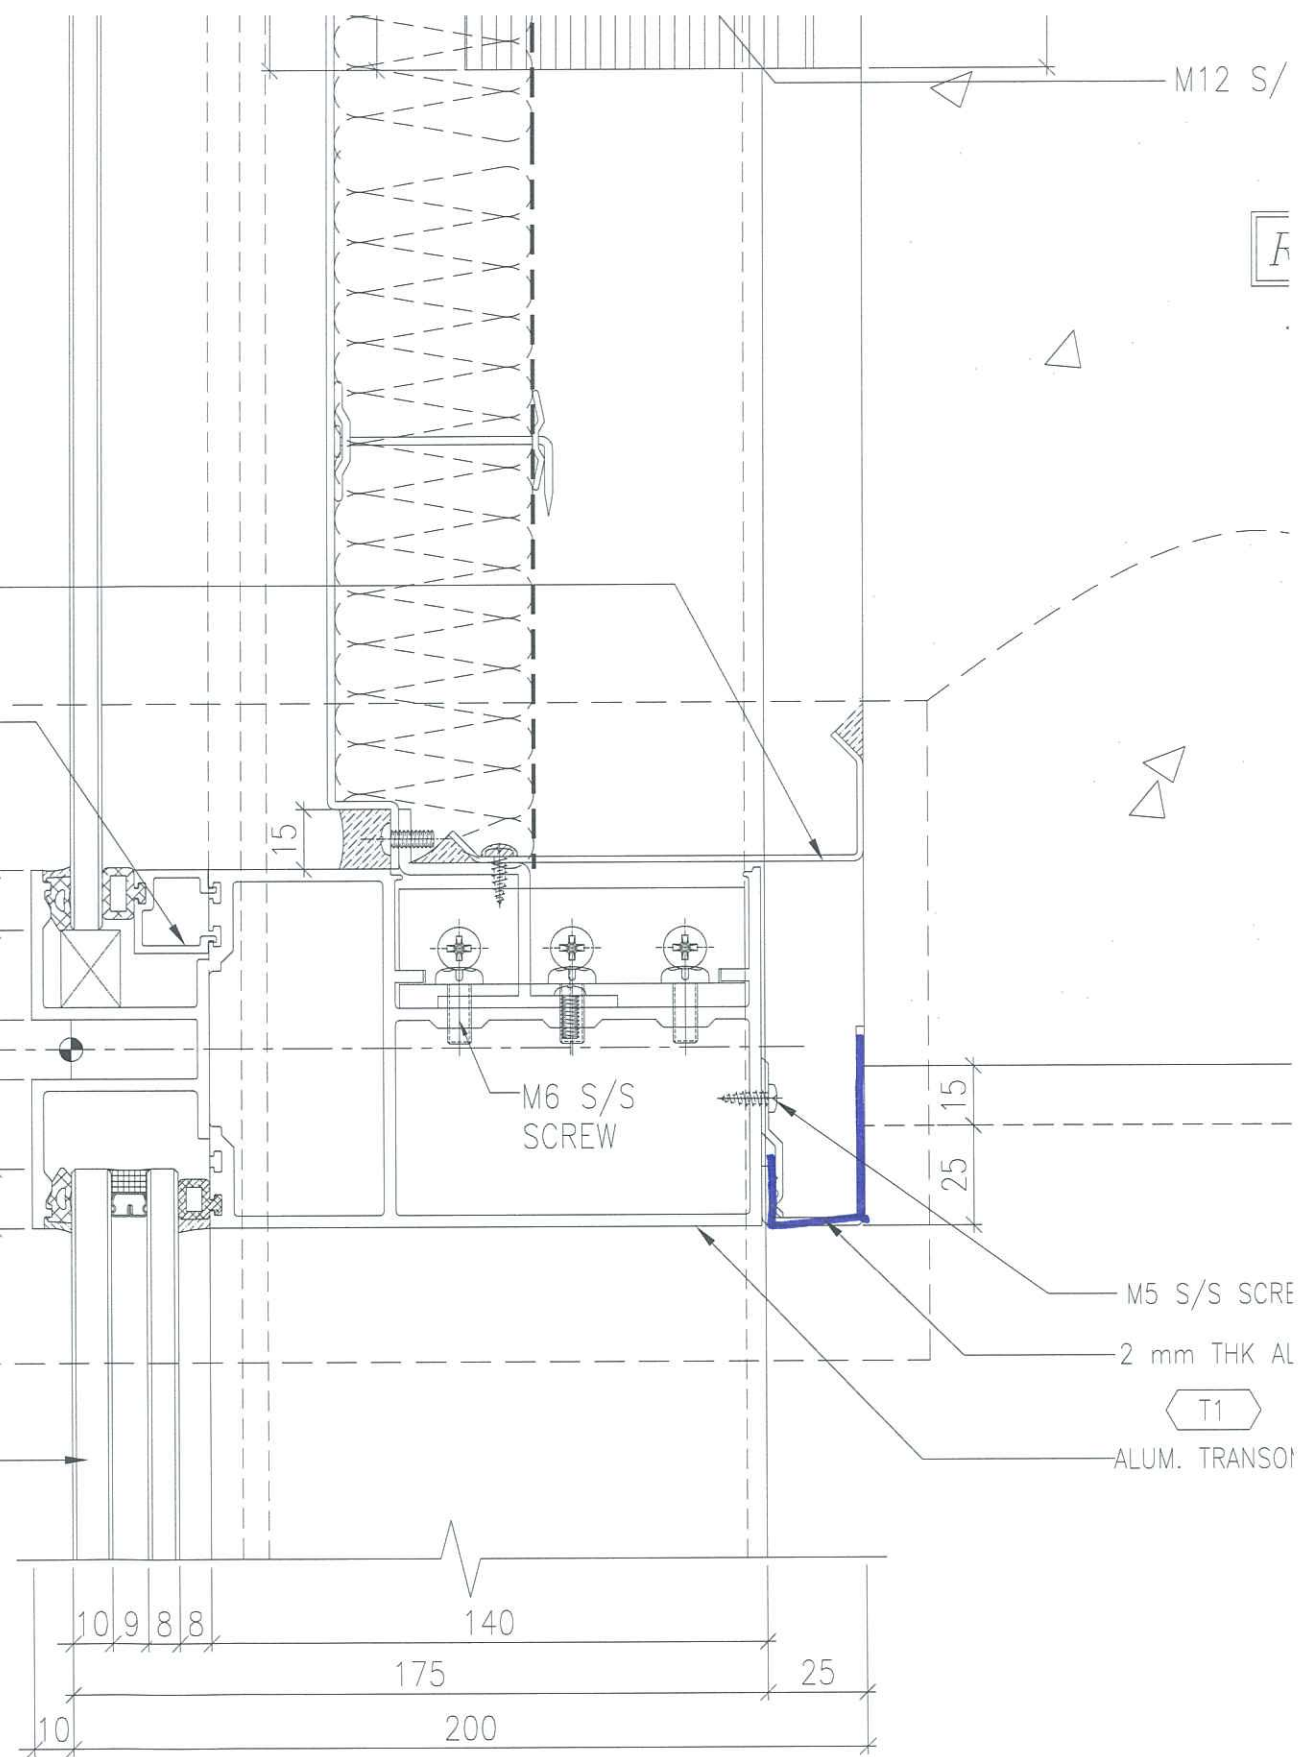

M12 S/

F

M6 S/S
SCREW

M5 S/S SCRE


2 mm THK AL

T1

ALUM. TRANSOM

1
6002

TYPICAL TRANSOM DETAIL
CURTAIN WALL

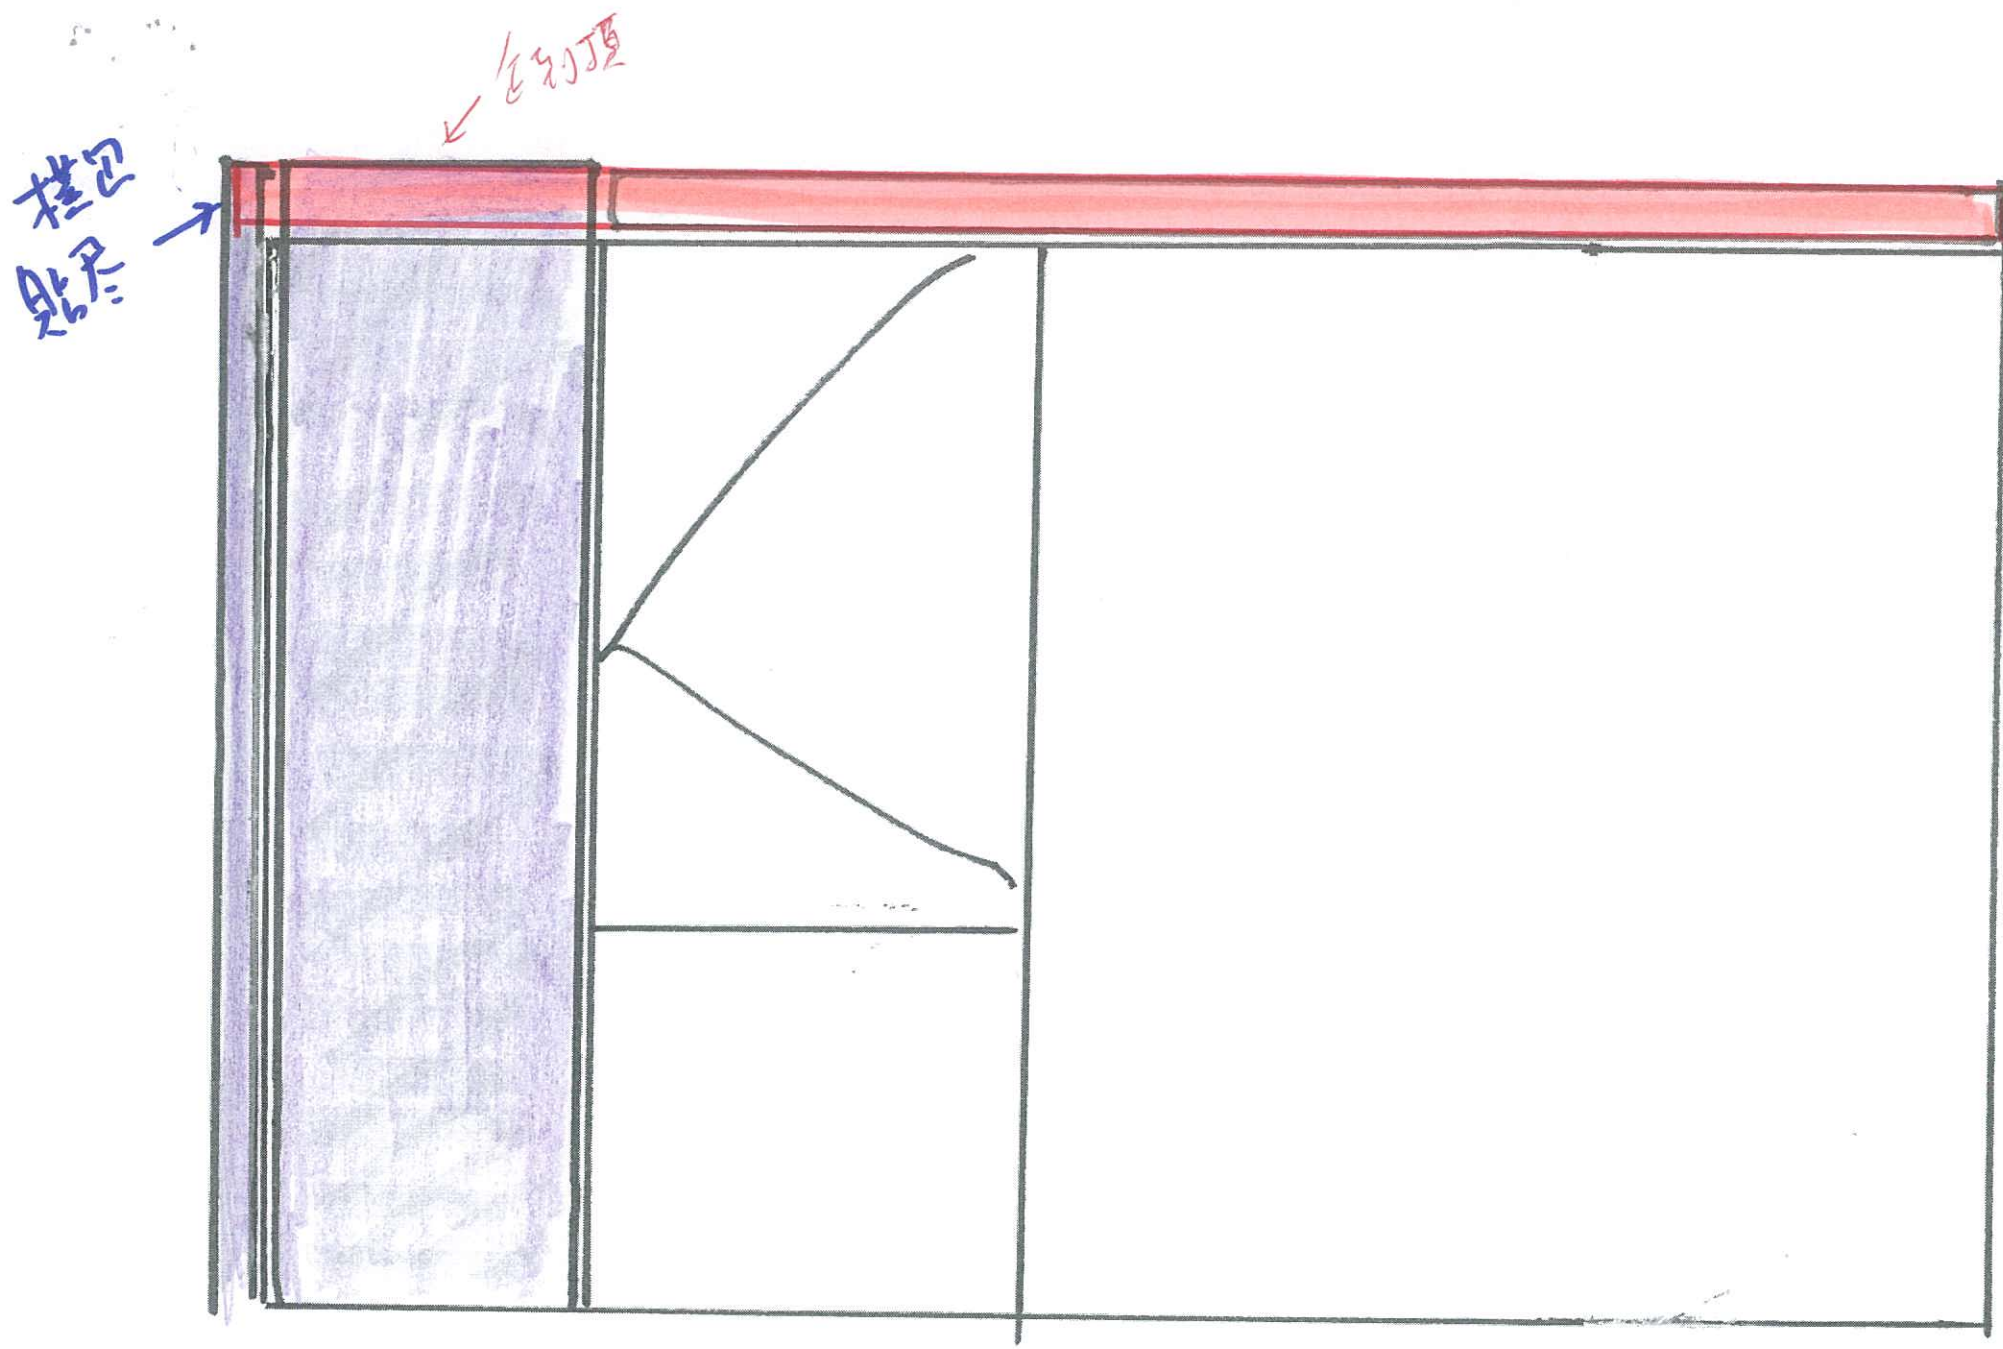

石矢牆 = 即膠
 中間磚牆 = $\frac{2}{5.13}$
 25匹

室內看

↑ ↑
 子匠位置



危險
幕牆窗玉玻璃已安裝，
請勿擅自打開，以免
撞爛。
美特公司示

危險
幕牆玻璃已安裝，請勿將
物料擺放和換貼近玻璃
件處，以免撞擊引致玻璃
裂爛，產生危險。
多謝合作！
美特公司示

