



工程指示 / 要求簡箋(E.I.)

工程指示編號：EI / 0608 / 19

修改版次：-

工程編號：J - 837

工程名稱：觀塘裕民坊

工程項目：幕牆 室內收口鋁板碰口指示

收件人：生統 / 永林

發件人：Ant Yeung

日期：22/05/2019

要求提供 / 確認 事項：

- | | | |
|------------------------------------|-------------------------------------|-------------------------------|
| <input type="checkbox"/> 初步鋁料 B.M. | <input type="checkbox"/> 加工拆圖，然後生產 | <input type="checkbox"/> 尺寸表 |
| <input type="checkbox"/> 正式鋁料 B.M. | <input type="checkbox"/> 技術上資料 / 指示 | <input type="checkbox"/> 報價 |
| <input type="checkbox"/> 配件 B.M. | <input type="checkbox"/> 樣辦或貨品說明書 | <input type="checkbox"/> 分判合約 |
| <input type="checkbox"/> 其他：_____ | | |

內容：

請查看附件，留意各項室內收口鋁板碰口指示。

企料碰石矢牆--> 無 Z 字碼，無收口釘，只唧膠

間牆(石矢牆)--> 無 Z 字碼，無收口釘，只唧膠

間牆(75 磚牆)--> Z 字碼，有收口釘

永林：請按此拆室內鋁板加工圖。謝謝！

請在 2019 / 05 / 27 前完成上列要求。

附：

以上項目為：

- 原合約工程包 原合約工程加 / 減賬 新工程報價

原因：-

分發東莞各部門：

- () 生產技術總監 連附件 (/) 技術部 連附件 永林 () 生產部 連附件 () 機械設計部 連附件
 () 採購部 連附件 (/) 生產統籌部 連附件 梅
 () 質檢部 連附件 () 會計部 連附件 () 報關組 連附件 () 其他 楊榮輝 連附件

分發香港各部門：

- () 行政部 連附件 () 會計部 連附件 () 統籌部 連附件 (/) 工程部地盤科文 連附件 炳哥
 () 採購部 連附件 () QS 部 連附件 () 維修部 連附件 () 其他 _____ 連附件


傳遞編號：

發件人簽署：Ant Yeung

HK 1175 / 19


項目經理簽署：

72 608 HK1175

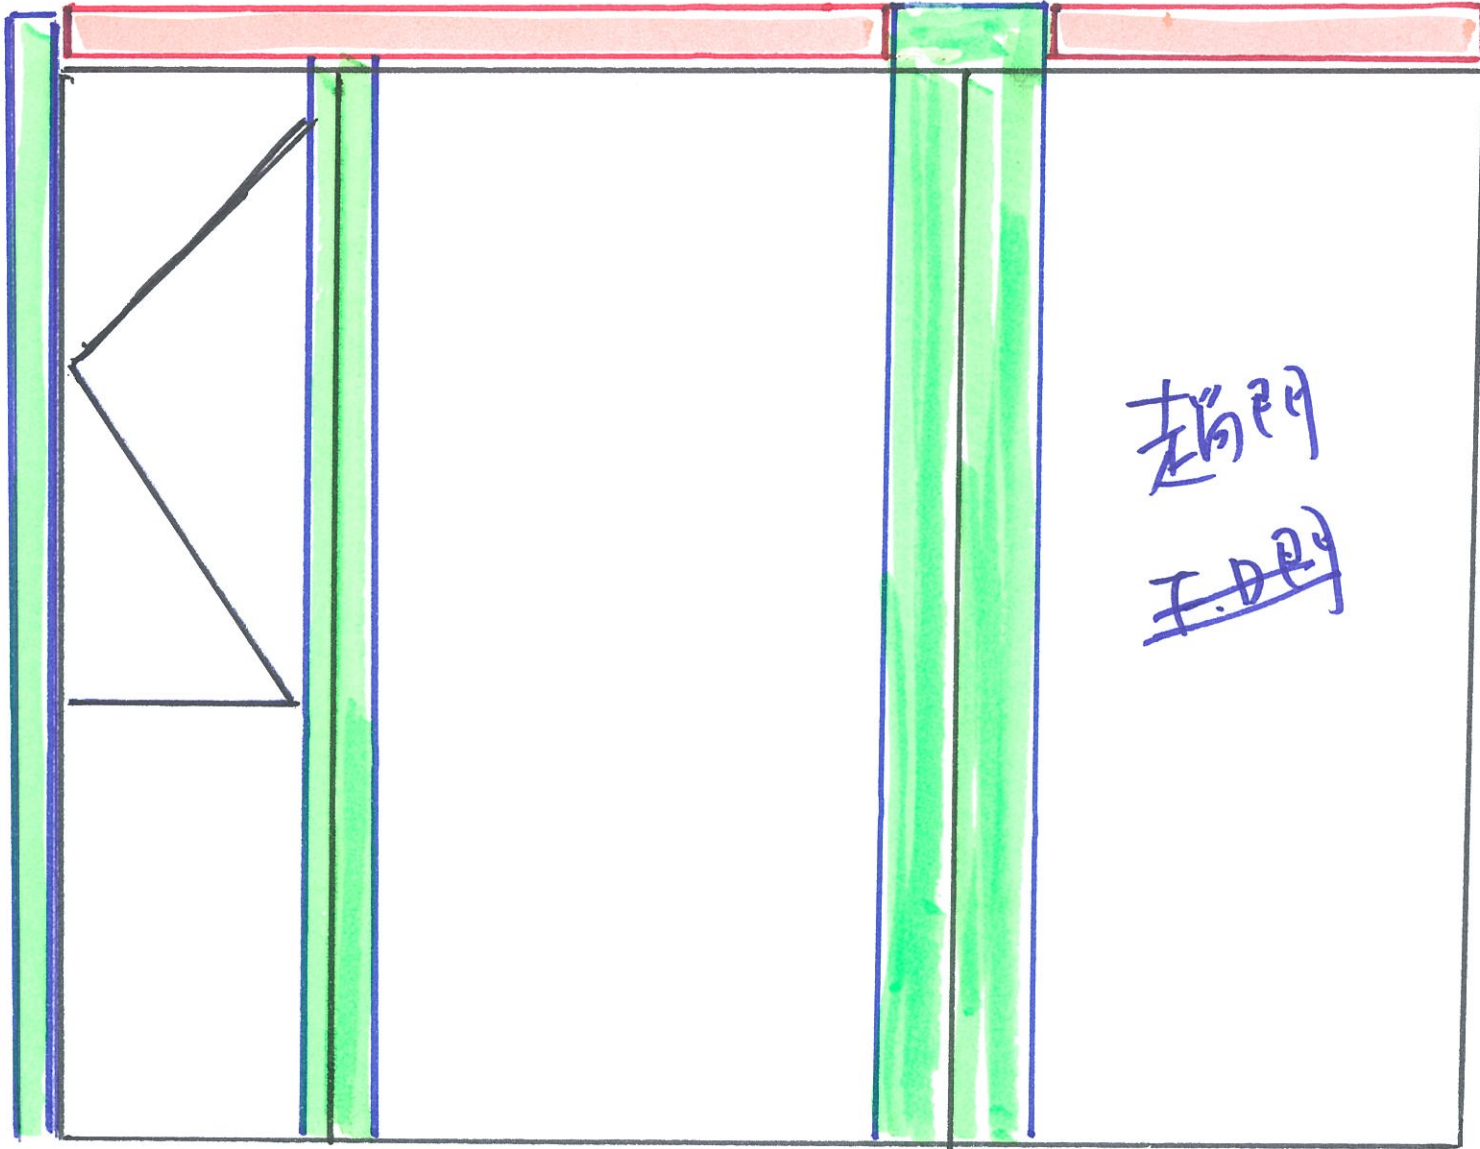


↑
早途 + 120 室內 case

室內看

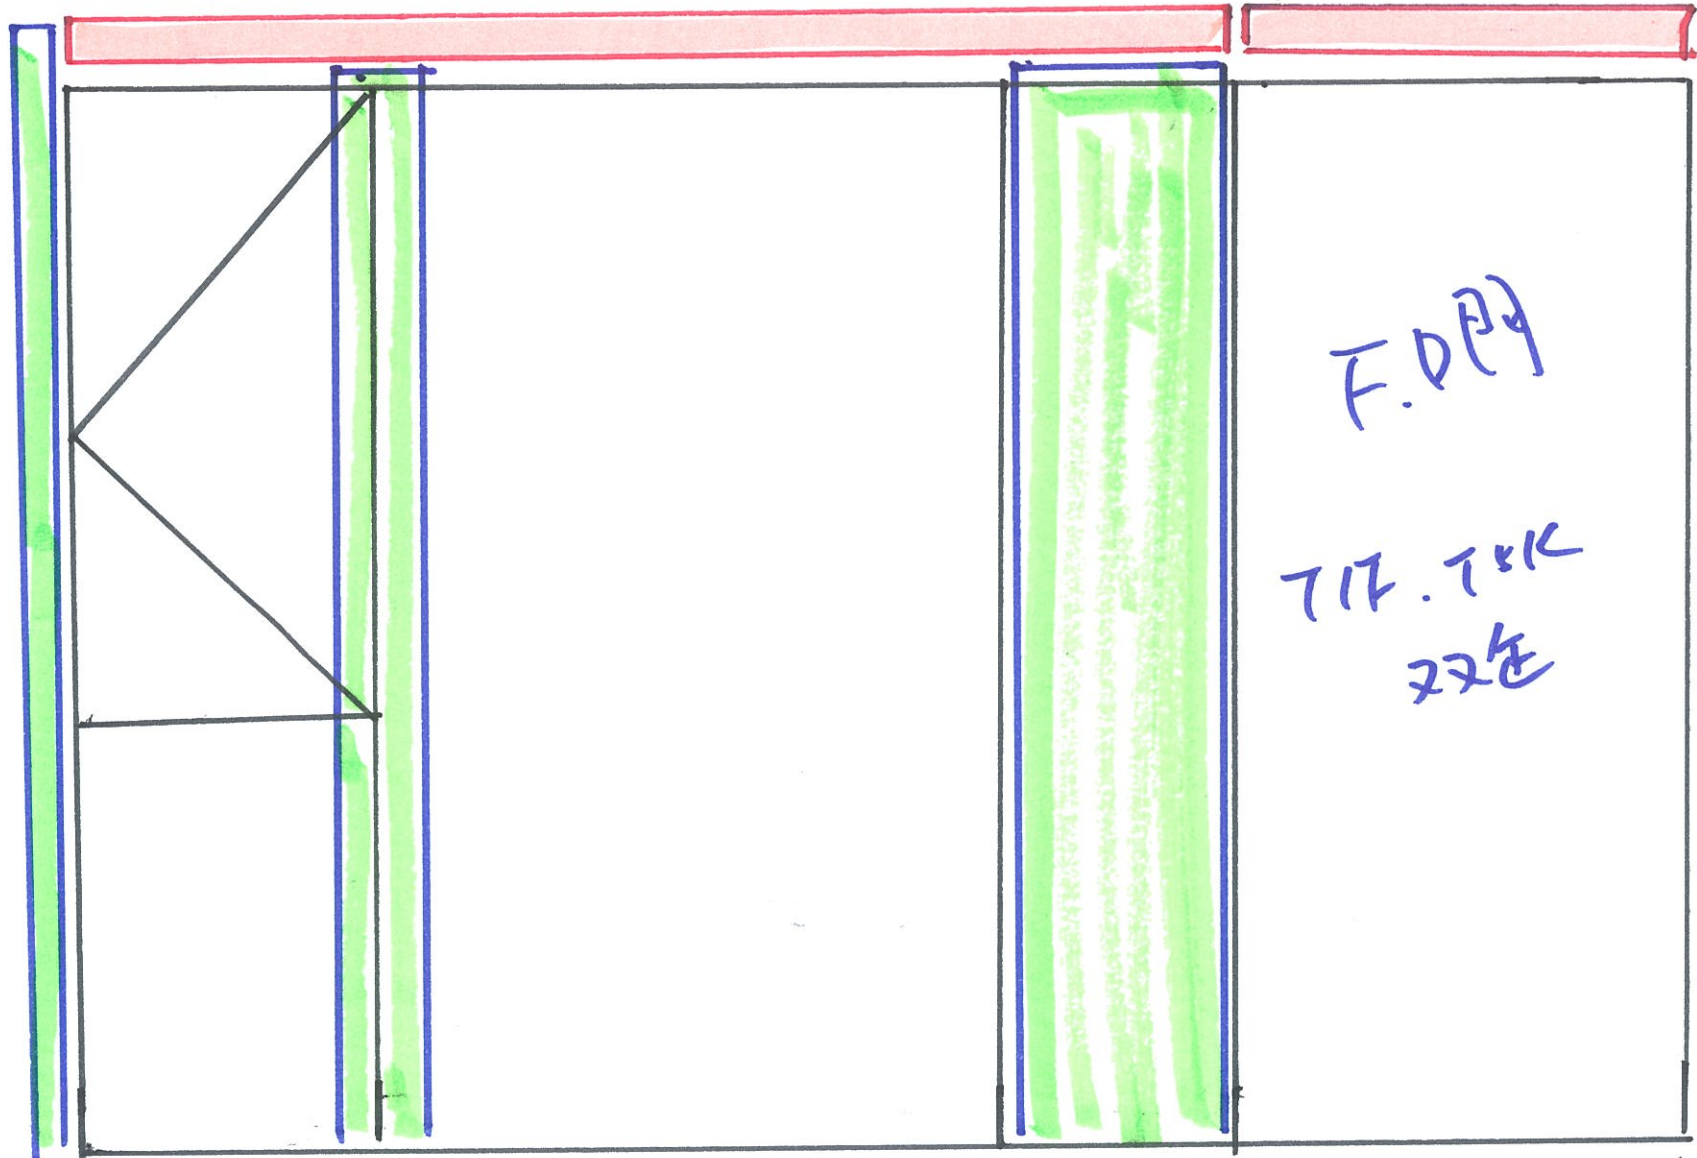

↑ 双连 (没有12.5m的出 case)

一條過

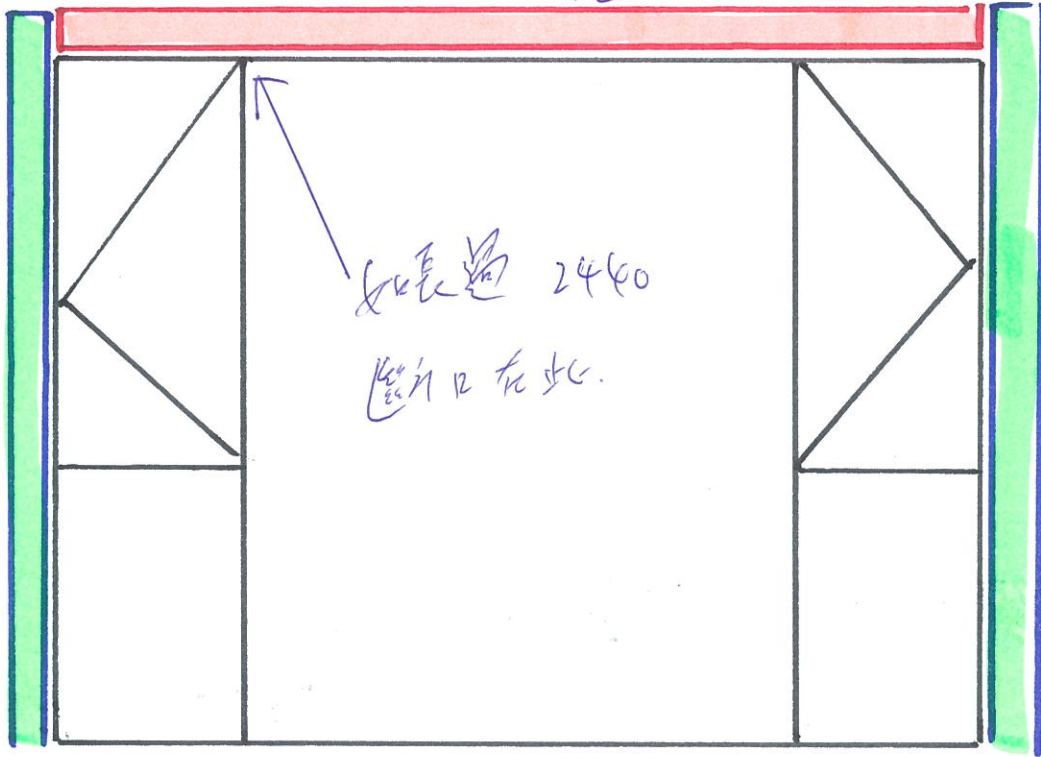

如長邊 2440
開口在此



90 + 25 - 15
= 100 預長





主臥房

室內看




96 比 100 預


留意門的位置，
會影響開口位置

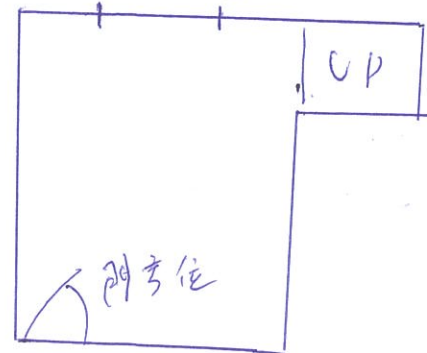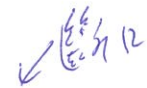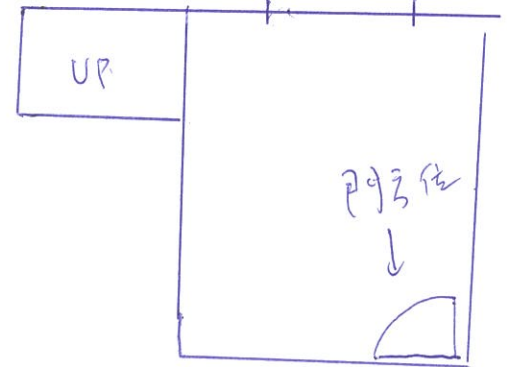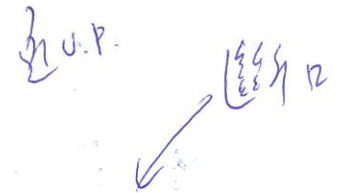

2)

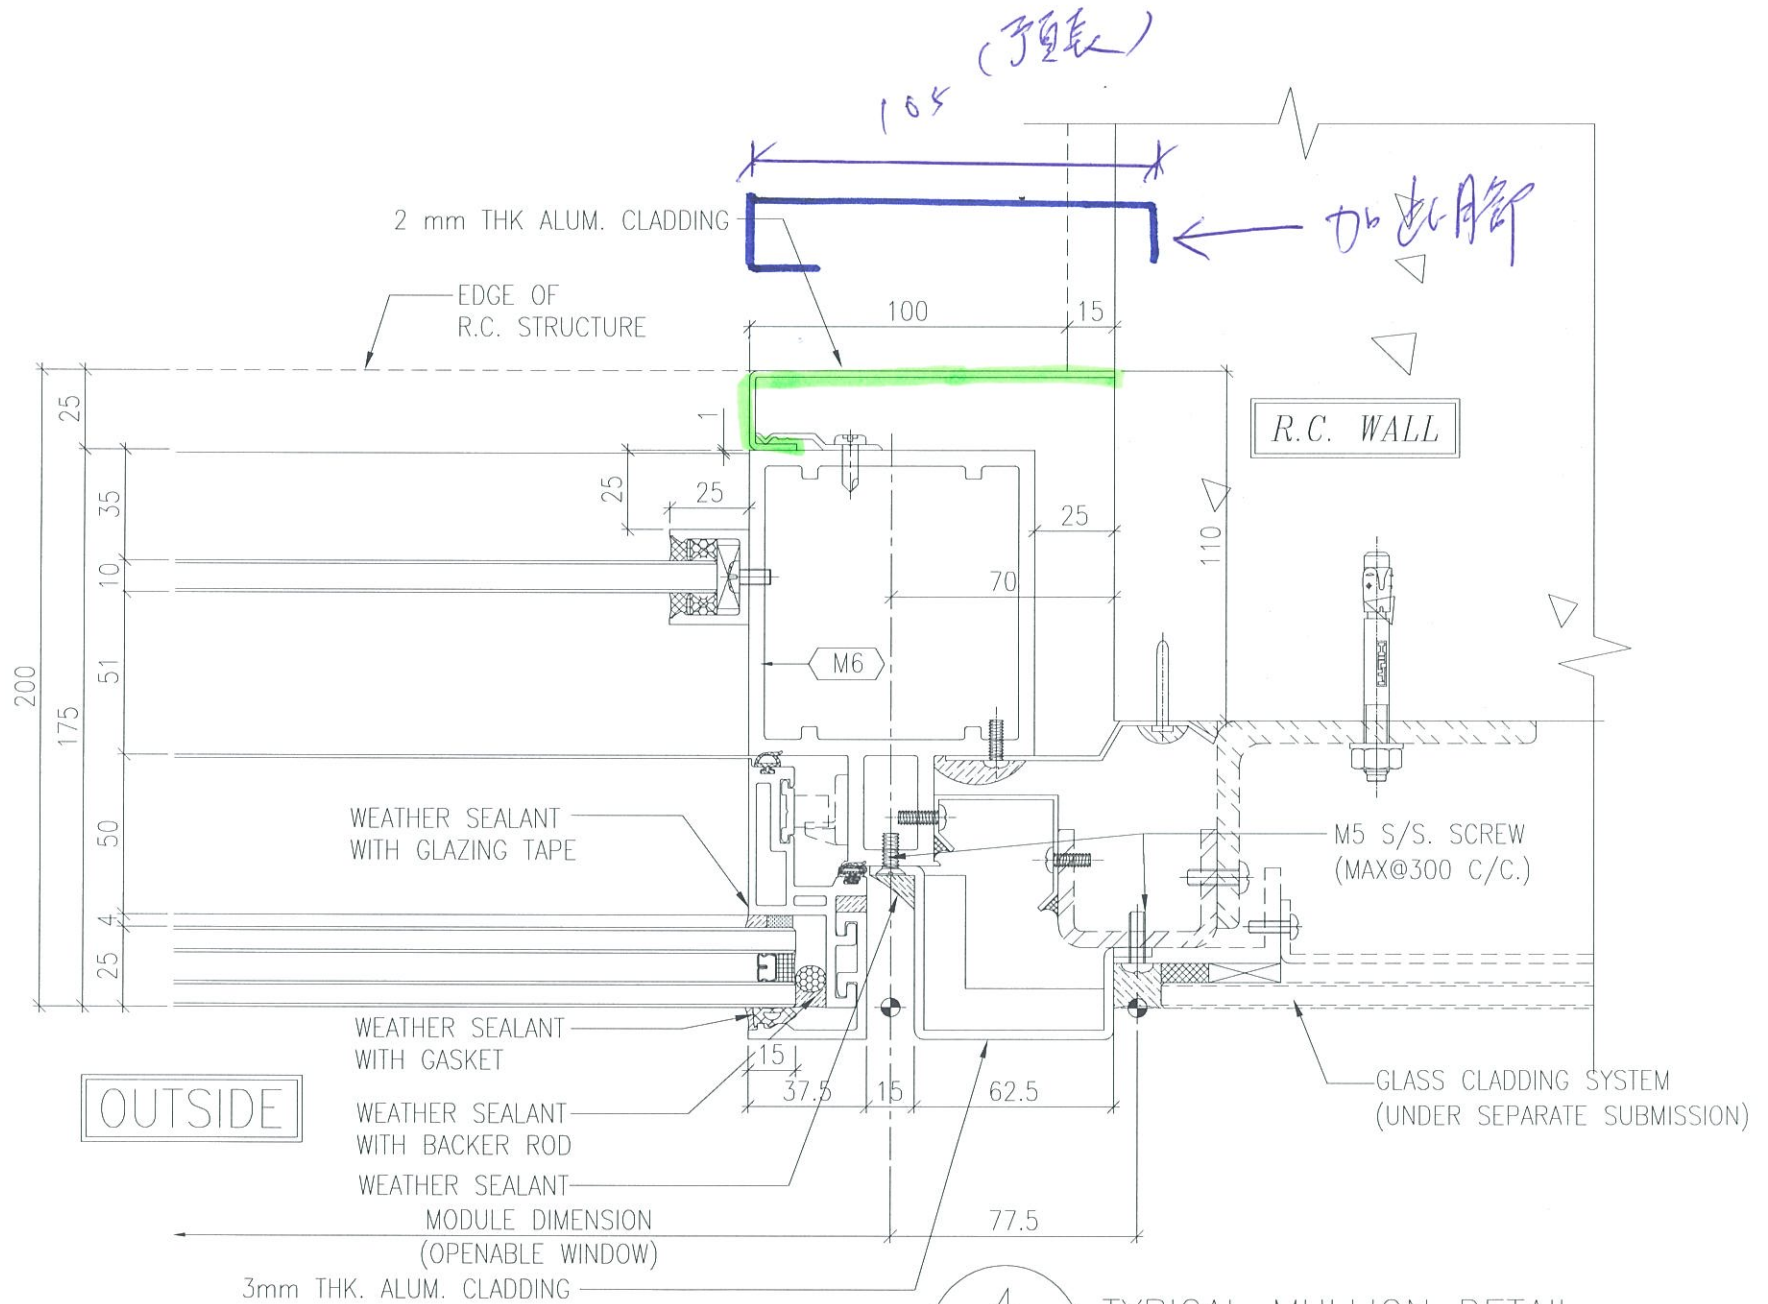

4
5017 TYPICAL MULLION DETAIL
CURTAIN WALL

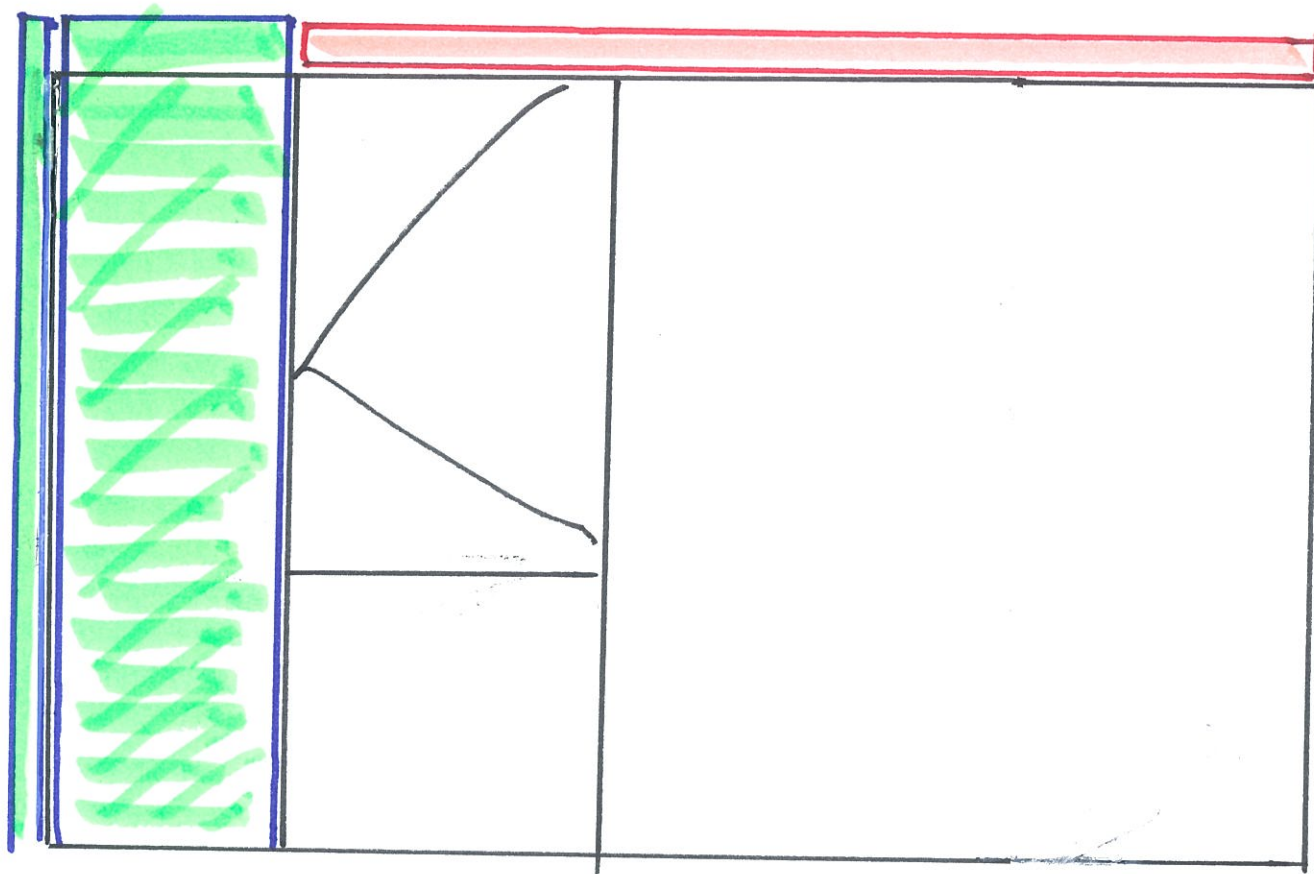

石矢牆 = 唧膠
 中間磚牆 = $\frac{2}{5.13}$
 25匹


↑ ↑
 孖位
 位置

室內看

「[正email回覆 2019年1月25日 新圖](#)」
放行，俾人追改新料幾時到


下午5:52


Midi Jason

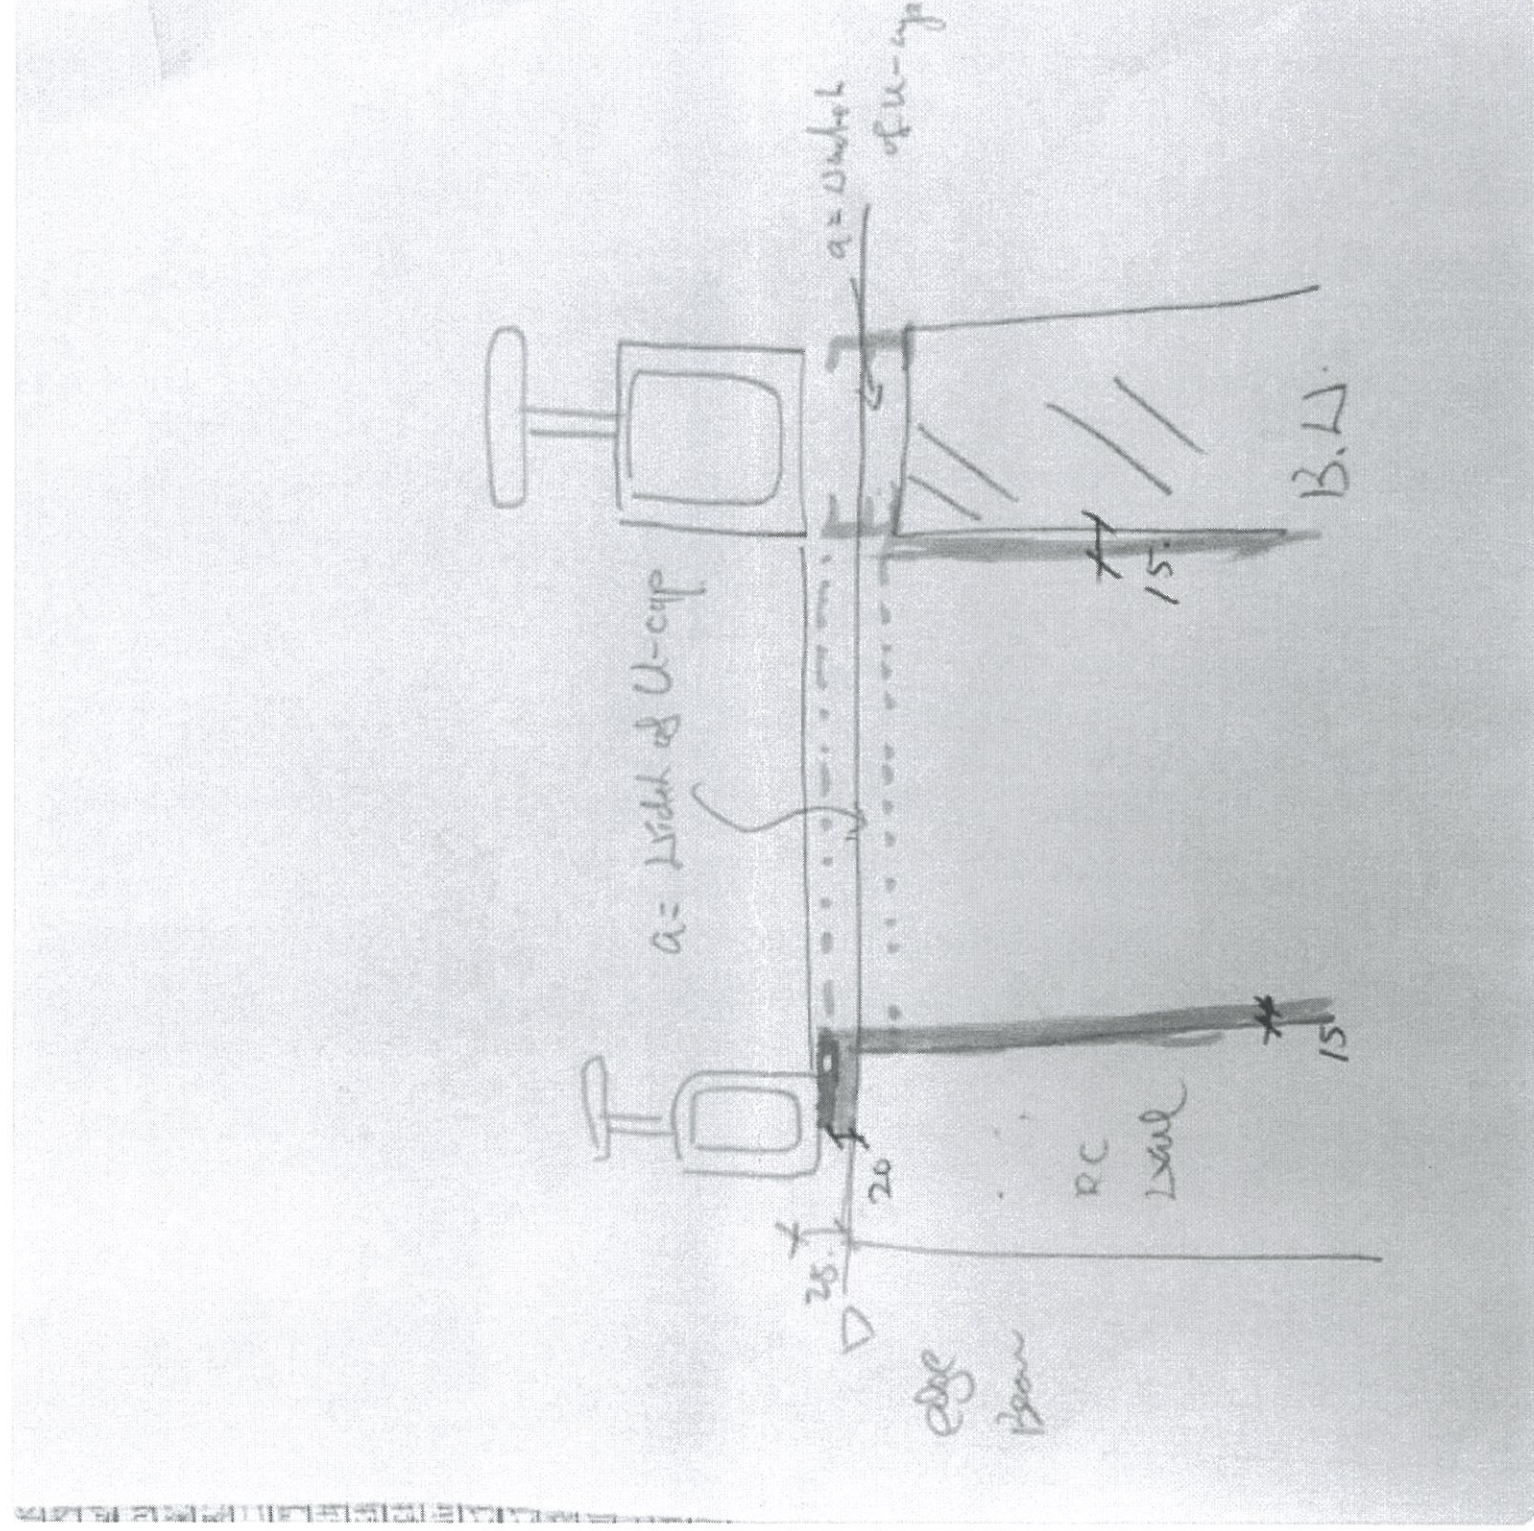


大判飛紙仔，石屎牆批湯20泥
水包角，唧5mm膠，磚牆泥水
不包角，安25mm u 槽，陣底
都是25mm u 槽

下午5:59

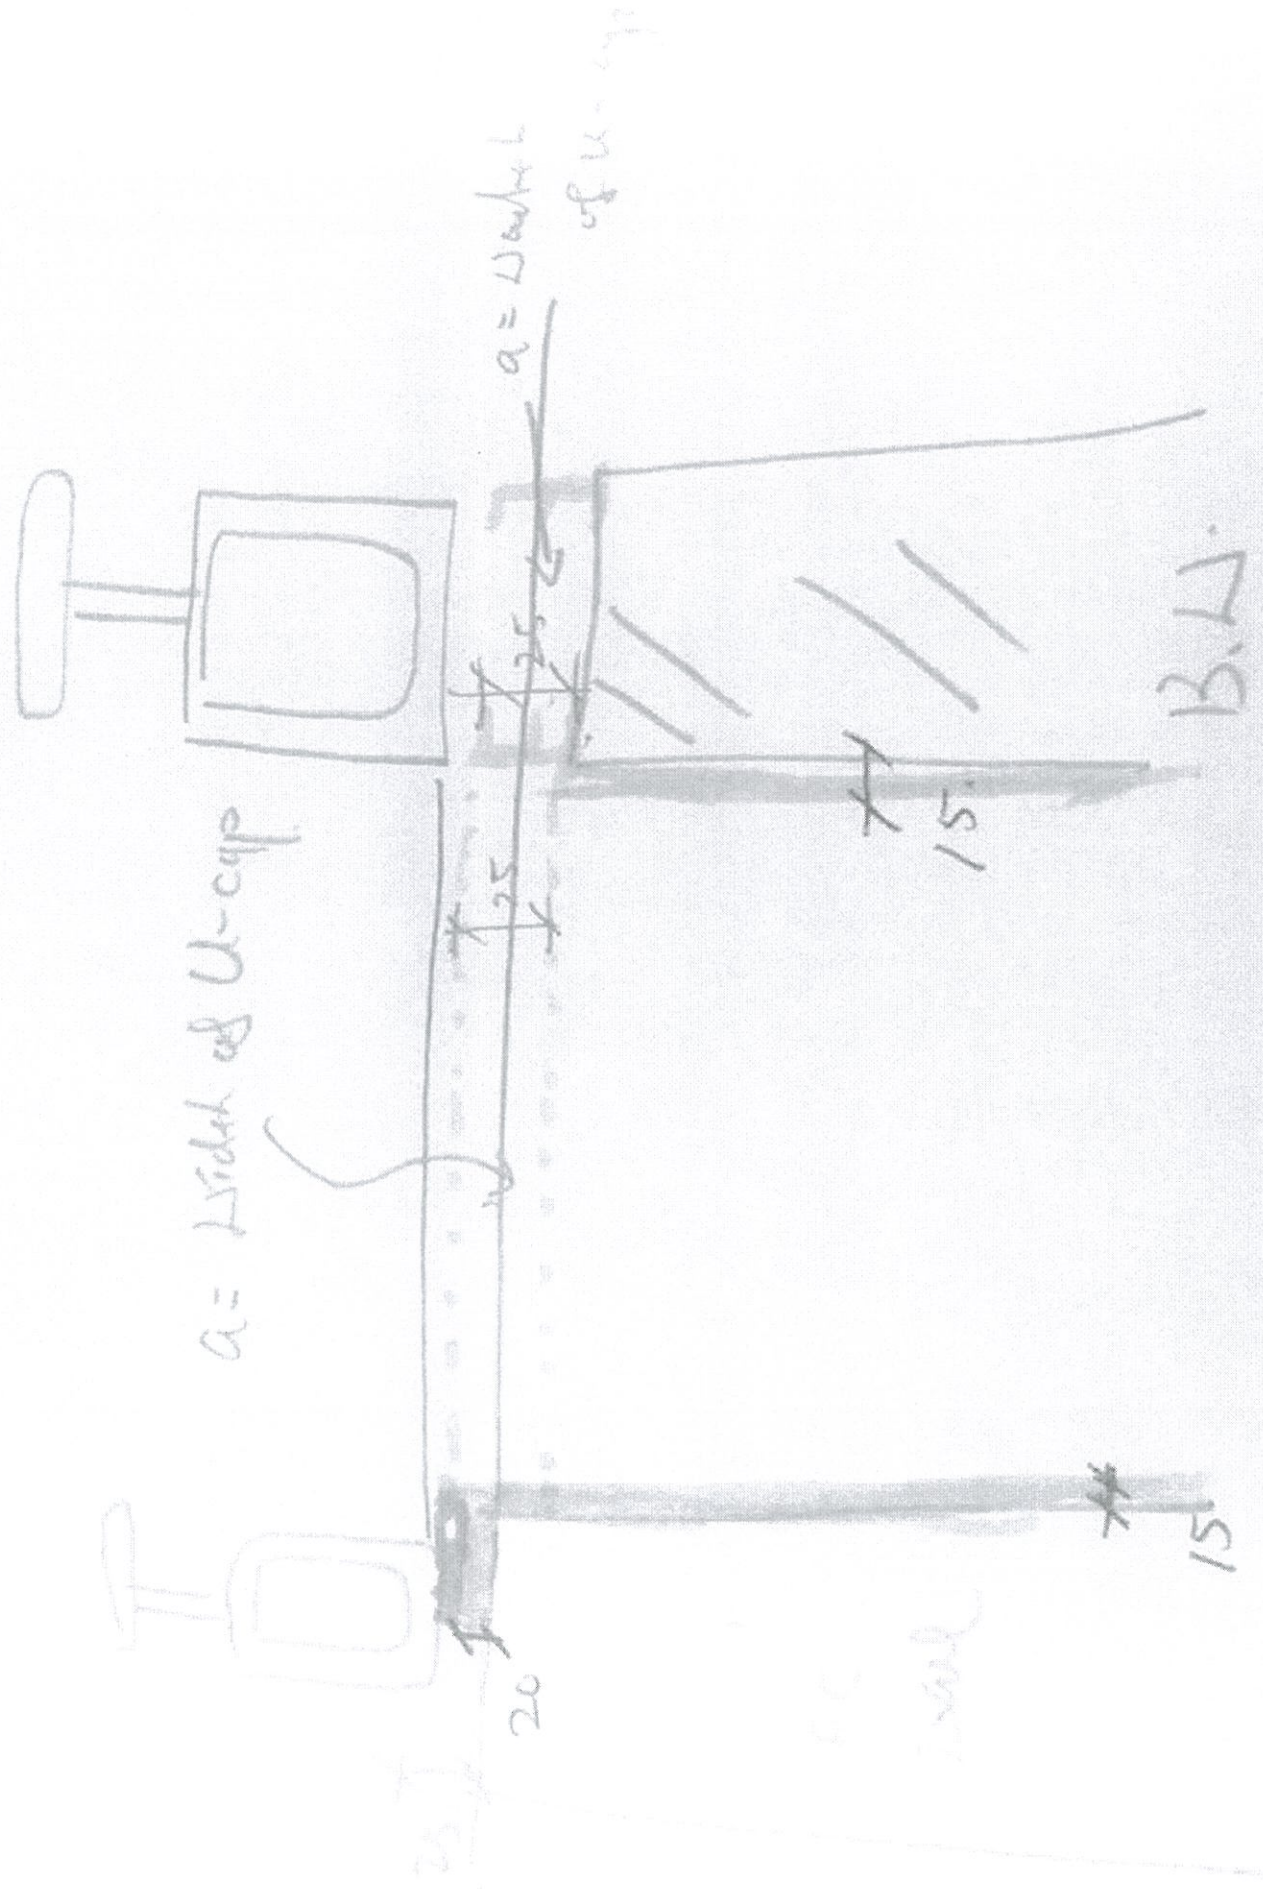

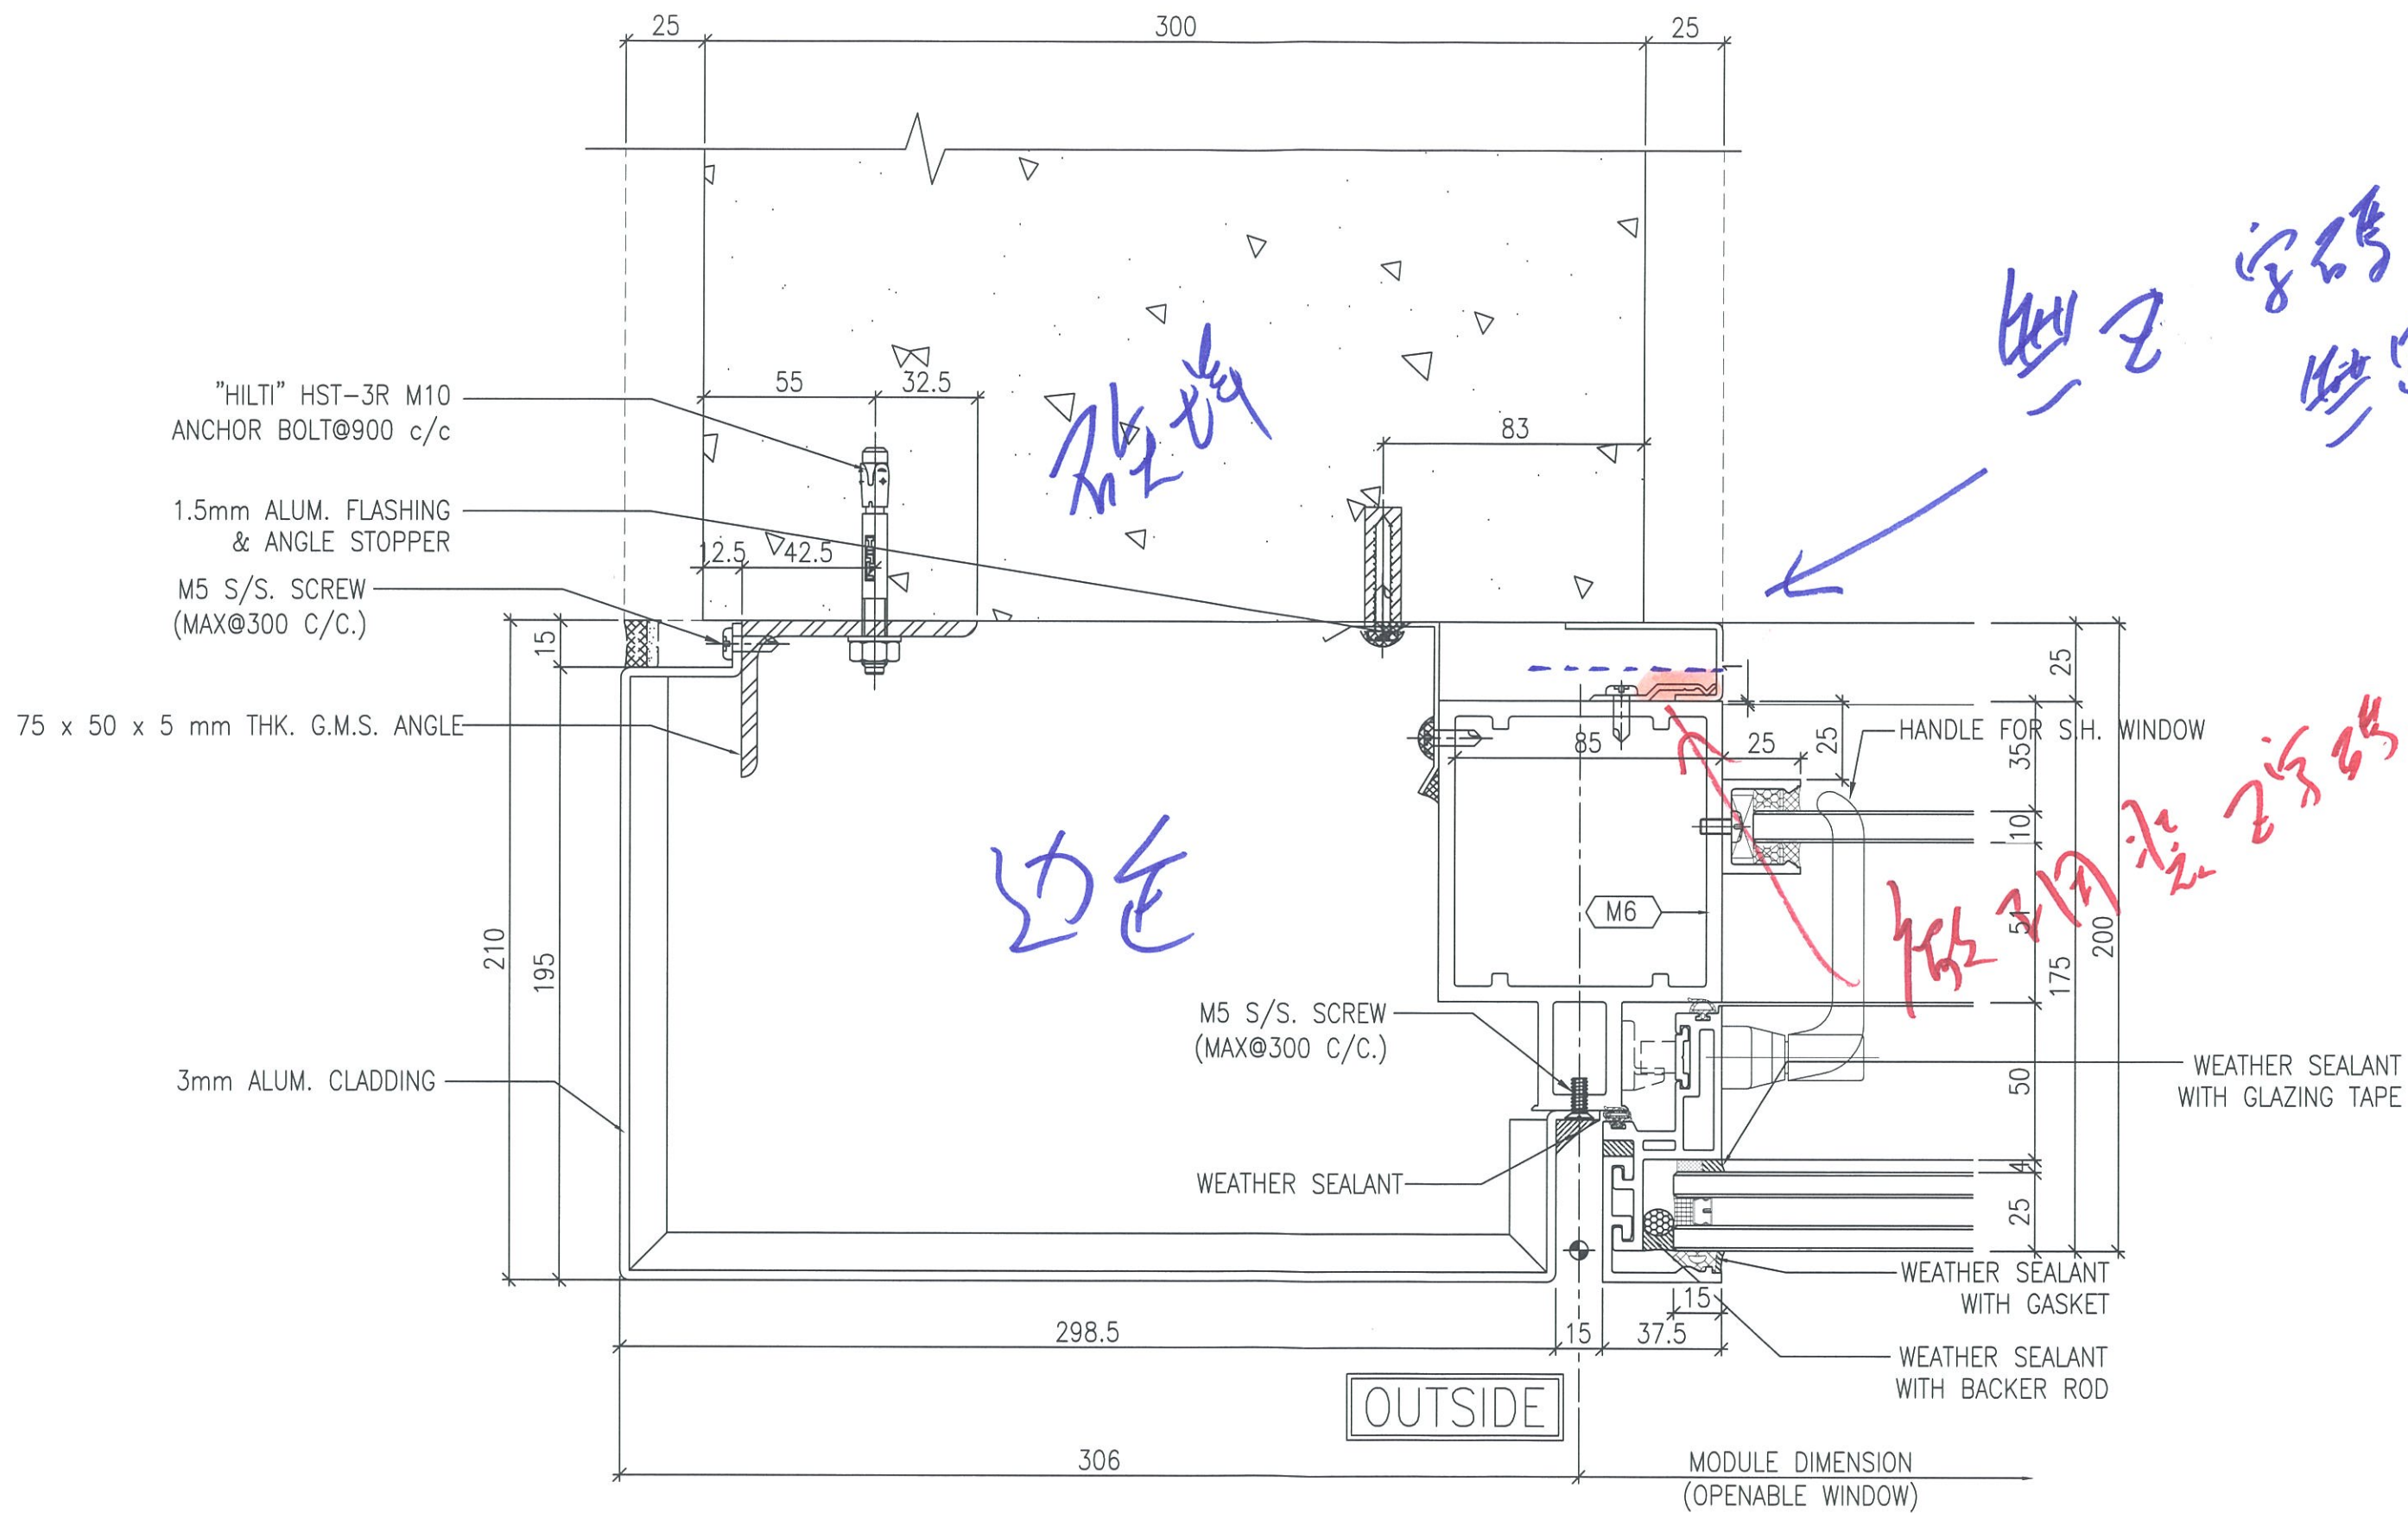

1
5016 TYPICAL MULLION DETAIL (FOR T1F/T2N)
CURTAIN WALL

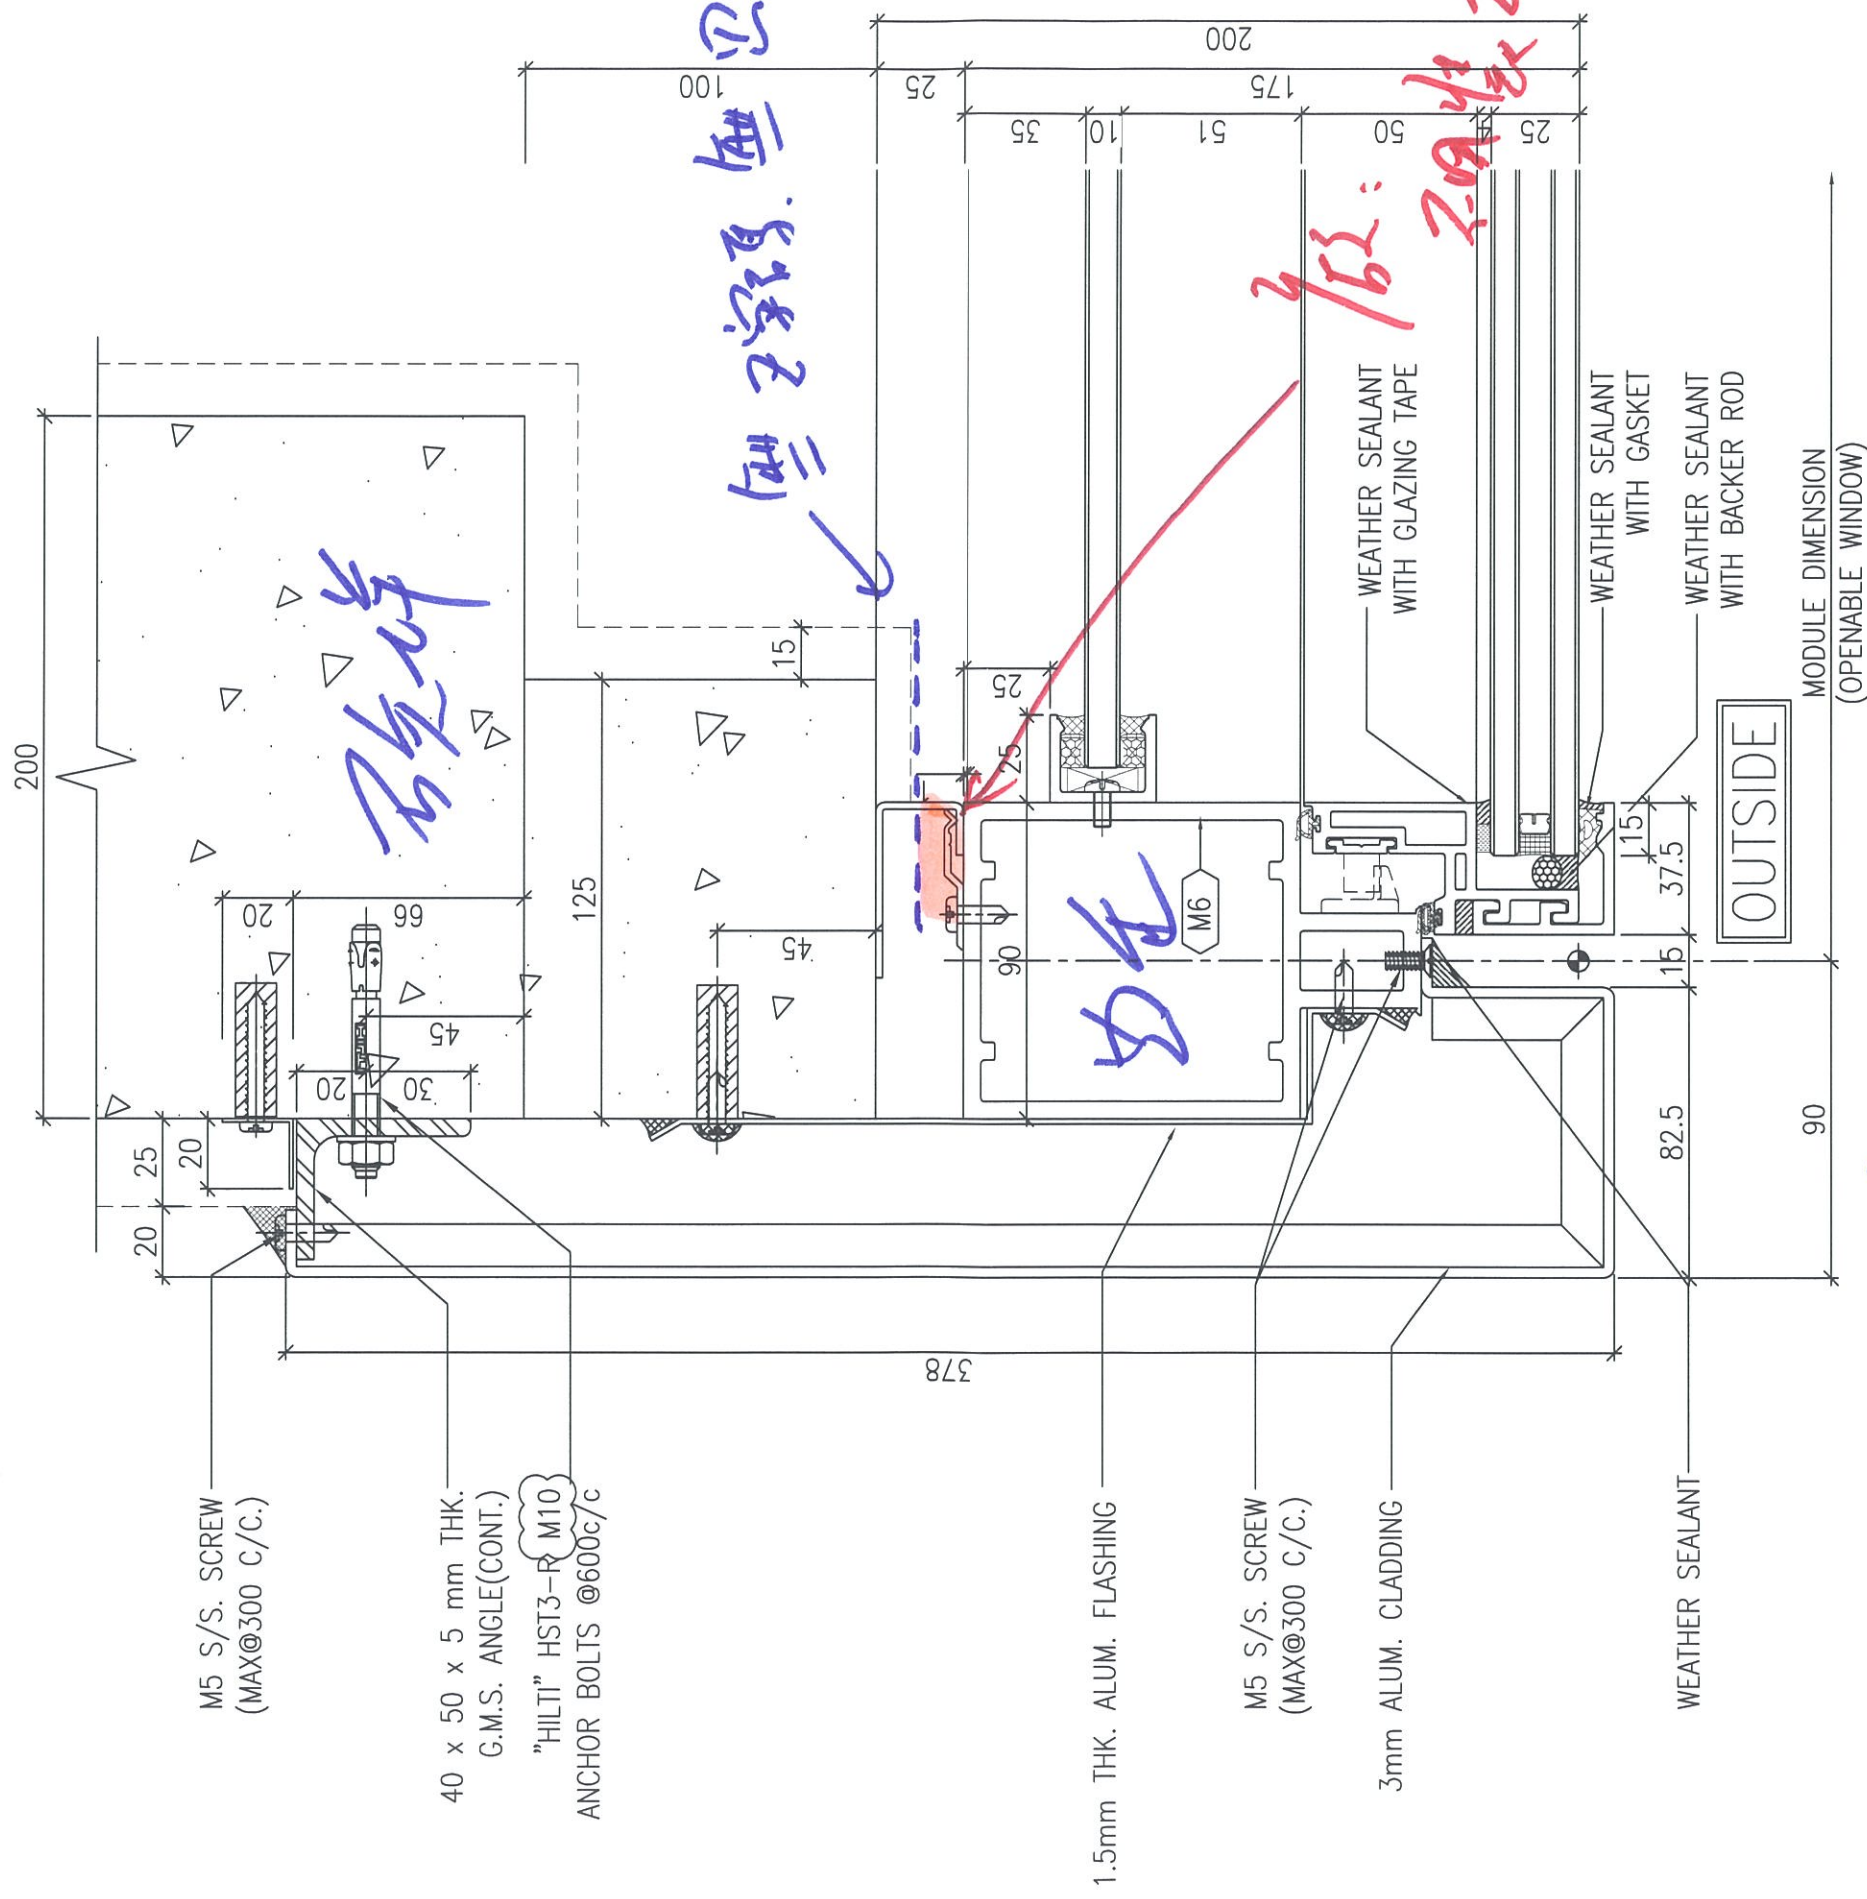

M5 S/S. SCREW
(MAX@300 C/C.)

40 x 50 x 5 mm THK.
G.M.S. ANGLE(CONT.)

"HILTI" HST3-R M10
ANCHOR BOLTS @600c/c

1.5mm THK. ALUM. FLASHING

M5 S/S. SCREW
(MAX@300 C/C.)

3mm ALUM. CLADDING

WEATHER SEALANT

WEATHER SEALANT
WITH GLAZING TAPE

WEATHER SEALANT
WITH GASKET

WEATHER SEALANT
WITH BACKER ROD

OUTSIDE

MODULE DIMENSION
(OPENABLE WINDOW)

3
500.5

TYPICAL MULLION DETAIL
5005 CURTAIN WALL

M16
NUT (GR.)
100


25 35 10 51 175 200

200

20 25 20

20

66

45

30

20

45

15

25

25

90

M6

15

37.5

15

82.5

90

378

