



工程指示 / 要求簡箋(E.I.)

工程指示編號：EI/0619 / 19

修改版次：-

工程編號：J - 837

工程名稱：觀塘裕民坊

工程項目：幕牆 趟門基仔位室內收口 底用防水片

收件人：生統/ 永林

發件人：Eric Liu

日期：23/05/2019

要求提供 / 確認 事項：

- | | | |
|------------------------------------|-------------------------------------|-------------------------------|
| <input type="checkbox"/> 初步鋁料 B.M. | <input type="checkbox"/> 加工拆圖，然後生產 | <input type="checkbox"/> 尺寸表 |
| <input type="checkbox"/> 正式鋁料 B.M. | <input type="checkbox"/> 技術上資料 / 指示 | <input type="checkbox"/> 報價 |
| <input type="checkbox"/> 配件 B.M. | <input type="checkbox"/> 樣辦或貨品說明書 | <input type="checkbox"/> 分判合約 |
| <input type="checkbox"/> 其他：_____ | | |

內容：

請按加工圖生產趟門基仔位室內收口，底用防水片送地盤

此為樣板，送現場試裝

謝謝！

請在 2019/ 5 / 27 前完成上列要求。

附： 2 頁加工圖，1 頁示意圖

以上項目為：

- 原合約工程包 原合約工程加 / 減賬 新工程報價

原因：-

分發東莞各部門：

- () 生產技術總監 連附件 (/) 技術部 連附件 *司* () 生產部 連附件 () 機械設計部 連附件
 () 採購部 連附件 (/) 生產統籌部 連附件 *梅*
 () 質檢部 連附件 () 會計部 連附件 () 報關組 連附件 () 其他 楊榮輝 連附件

分發其他分判：

- () 王禮秋 連附件

分發香港各部門：

- () 行政部 連附件 () 會計部 連附件 () 統籌部 連附件 (/) 工程部地盤科文 連附件 *楊*
 () 採購部 連附件 () QS 部 連附件 () 維修部 連附件 () 其他 _____ 連附件


傳遞編號：

HK | 202 / 19

發件人簽署：
[Signature]

項目經理簽署：
[Signature]

$L = 50 \text{ mm}$

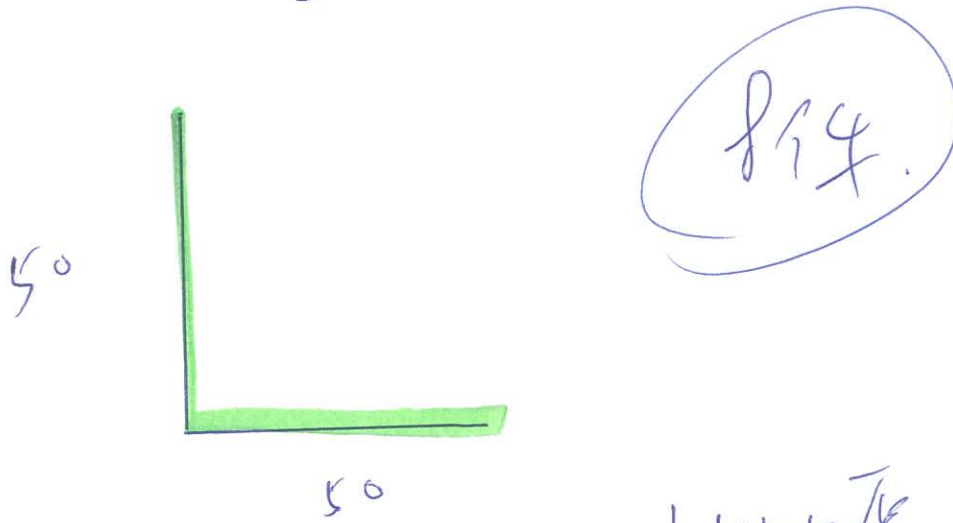

1.5 mm / 片


材料

TS-50


部

$L = 70 \text{ mm}$ (4/4)

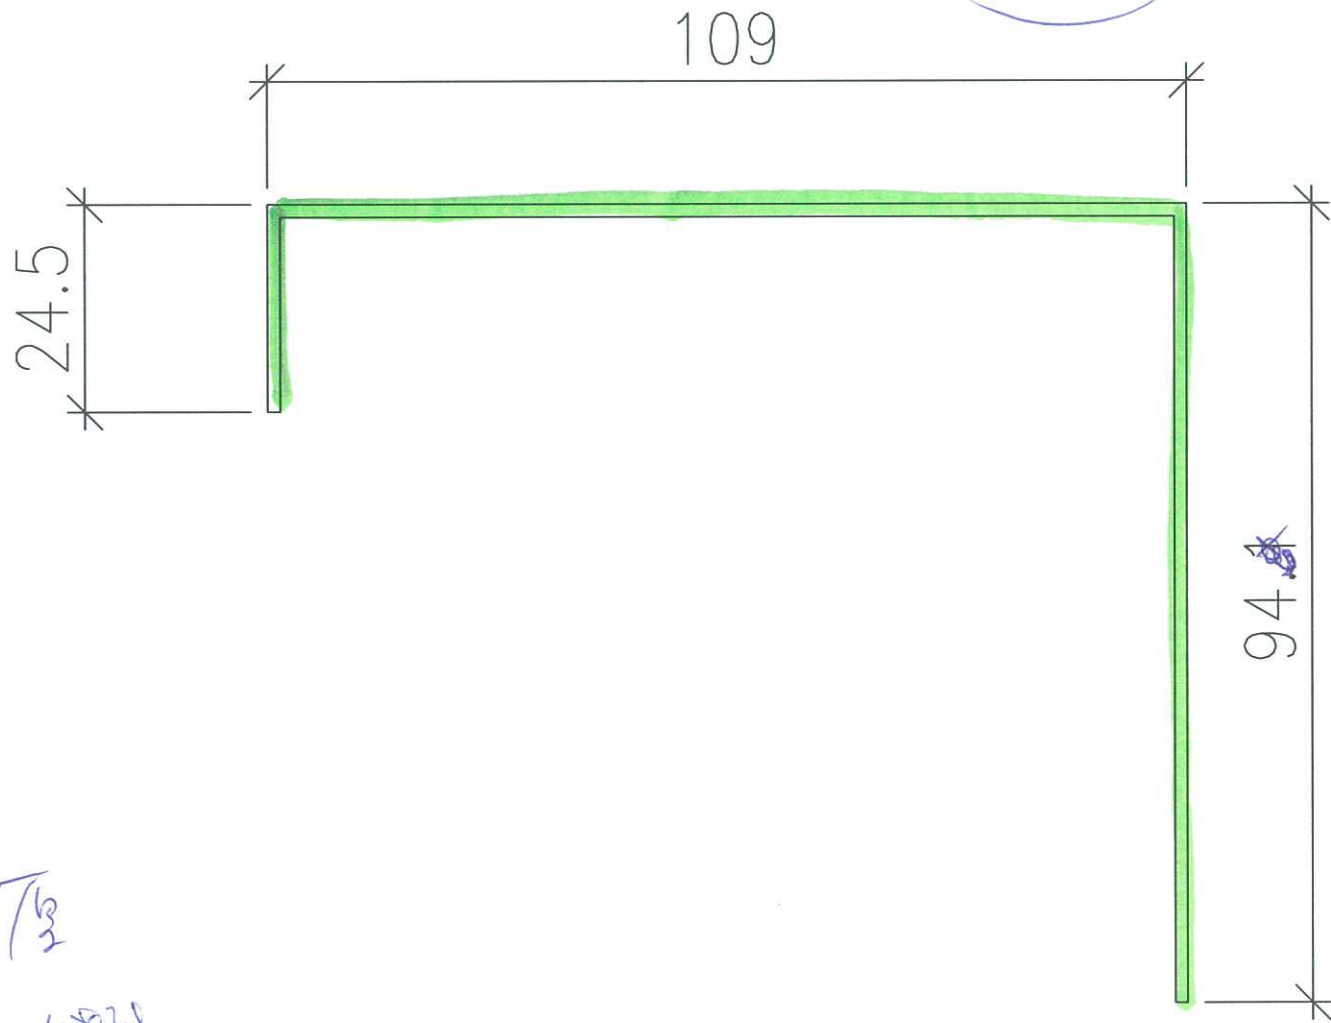


1.5mm $T_{1/2}$

mill. 24

T-S-94.

下層圖 75-94

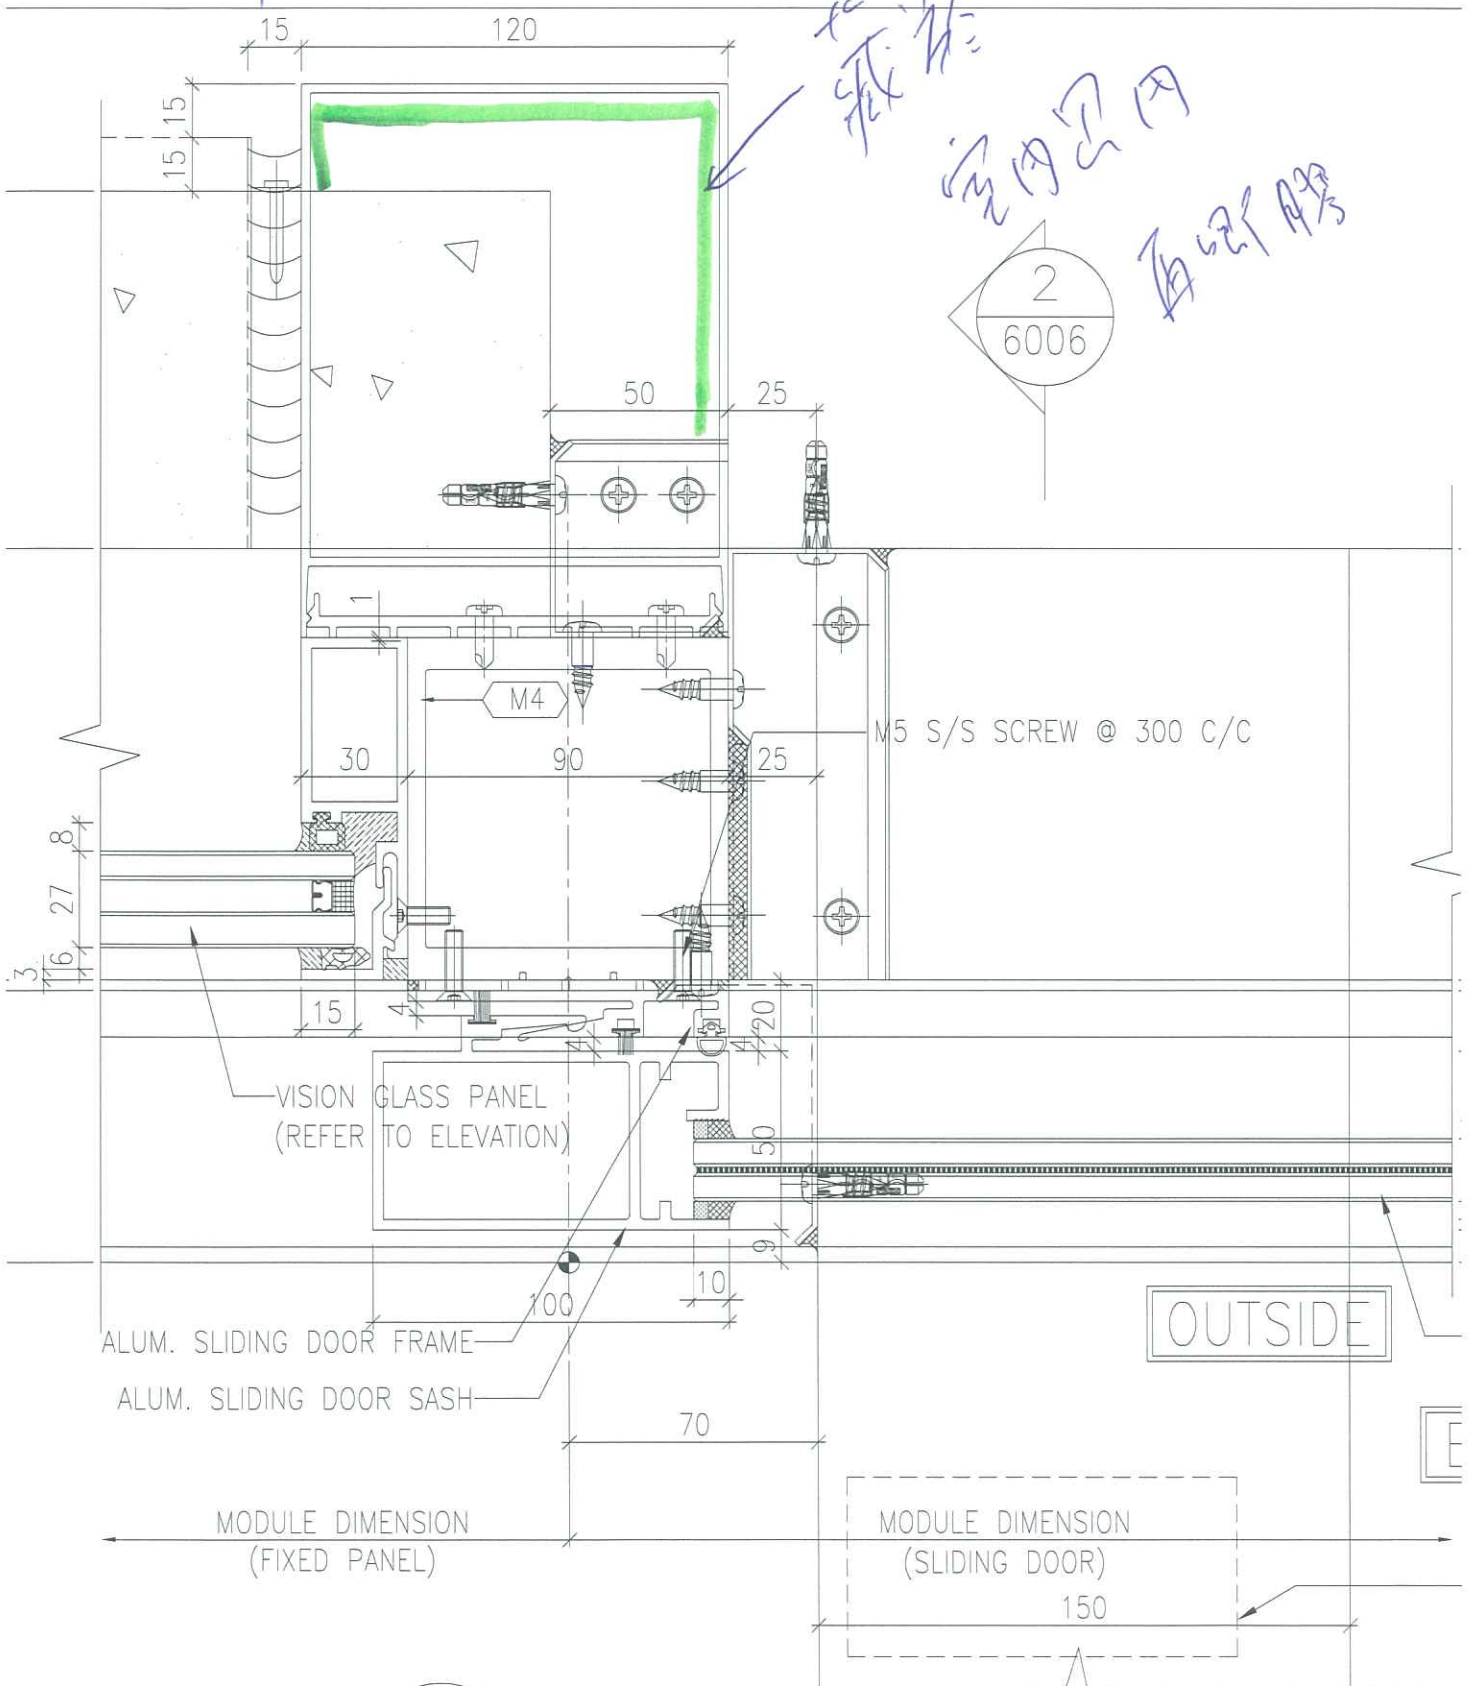

2 TYPICAL MULLION DETAIL
5004 CURTAIN WALL