

工程指示 / 要求簡箋(E.I.)

工程指示編號：EI / 0626 / 19

修改版次：E

工程編號：J - 837

工程名稱：觀塘裕民坊

工程項目：幕牆 趟門大貨(T1,3,5) (7F, 9-26F, 28-52F)

收件人：生統/ 永林

發件人：Eric Liu

日期：23/10/2019

要求提供 / 確認 事項：

- |                                    |                                     |                               |
|------------------------------------|-------------------------------------|-------------------------------|
| <input type="checkbox"/> 初步鋁料 B.M. | <input type="checkbox"/> 加工拆圖，然後生產  | <input type="checkbox"/> 尺寸表  |
| <input type="checkbox"/> 正式鋁料 B.M. | <input type="checkbox"/> 技術上資料 / 指示 | <input type="checkbox"/> 報價   |
| <input type="checkbox"/> 配件 B.M.   | <input type="checkbox"/> 樣辦或貨品說明書   | <input type="checkbox"/> 分判合約 |
| <input type="checkbox"/> 其他：_____  |                                     |                               |

內容：

因 EI0334 已到 J 版，無法登記，此 EI0626 為 EI0334 修改版  
請按加工圖生產趟門(大貨 7F，9-26F，28-52F)(標準層) (T1,3,5)  
E 版請留意：按廠試做改款門玉後實際情況，修改拉手避位  
請按此加工圖加工，謝謝

請在 2019/ 11 / 09 前完成上列要求。

附： 6 頁圖登， 2 頁加工圖

以上項目為：

- 原合約工程包                       原合約工程加 / 減賬                       新工程報價

原因：-

分發東莞各部門：

- ( ) 生產技術總監  連附件    (  ) 技術部  連附件 永林    ( ) 生產部  連附件    ( ) 機械設計部  連附件  
 ( ) 採購部  連附件    (  ) 生產統籌部  連附件 梅  
 ( ) 質檢部  連附件    ( ) 會計部  連附件    ( ) 報關組  連附件    ( ) 其他 楊榮輝  連附件

分發香港各部門：

- ( ) 行政部  連附件    ( ) 會計部  連附件    ( ) 統籌部  連附件    ( ) 工程部地盤科文  連附件  
 ( ) 採購部  連附件    ( ) QS 部  連附件    ( ) 維修部  連附件    ( ) 其他 \_\_\_\_\_  連附件

傳遞編號：

發件人簽署：Eric Liu

HK 2199 / 19

項目經理簽署：ppz

**圖則登記表**  
DRAWING REGISTER

圖則登記表 DRAWING REGISTER		接收日期 Receiving Date (適用於客戶圖則)									
工程名稱 Project Title	觀塘裕民坊(T1,T3,T5-大貨標準層)	年	月	日	年	月	日	年	月	日	
工程編號 Project No.	J-837										
分發予 Distributed To											
		19	19	19	19	19	19	19	19	19	
		3	3	4	5	5	8	8	8	10	
		20	30	18	6	26	14	21	30	17	
圖則編號 Drg. No.	圖則名稱 Drawing Title	修訂編號 Revision No.									
SD-FY-01	趟門玉拉手連幹放樣圖	1	-	A	-	-	-	B	C	-	-
SD-FY-01 (1)	趟門玉拉手連幹放樣圖 (數據表)	2	-	-	-	-	-	-	-	-	-
SD-FY-02	趟門玉拉手連幹放樣圖	3	-	A	-	-	-	B	C	-	-
SD-FY-02 (1)	趟門玉拉手連幹放樣圖 (數據表)	4	-	-	-	-	-	-	-	-	-
SD-FY-05	趟門節點尺寸示意圖	5	-	-	-	-	-	-	-	-	-
SD-FY-06	趟門節點尺寸示意圖	6	-	-	-	-	-	A	-	-	-
SD-FY-07	趟門節點尺寸示意圖	7	-	-	-	-	-	-	-	-	-
SD-FY-08	趟門節點尺寸示意圖	8	-	-	-	-	-	A	-	-	-
SD-FY-09	趟門節點尺寸示意圖	9	-	-	-	-	-	A	-	-	-
SD-FY-10	趟門節點尺寸示意圖	10	-	-	-	-	-	A	-	-	-
T1CWG-1左	左趟門組裝圖	11	-	-	-	-	-	A	-	-	-
T1CWF-2	左趟門組裝圖	12	-	-	-	-	-	A	-	-	-
T1CWE-1	左趟門組裝圖	13	-	-	-	-	-	A	-	-	-
T1CWD-1左	左趟門組裝圖	14	-	-	-	-	-	A	-	-	-
T1CWD-1右	左趟門組裝圖	15	-	-	-	-	-	A	-	-	-
T1CWB-2	左趟門組裝圖	16	-	-	-	-	-	A	-	-	-
T1CWB-1	左趟門組裝圖	17	-	-	-	-	-	A	-	-	-
T1CWL-2	左趟門組裝圖	18	-	-	-	-	-	A	-	-	-
T1CWL-1	左趟門組裝圖	19	-	-	-	-	-	A	-	-	-
T1CWJ-1	左趟門組裝圖	20	-	-	-	-	-	A	-	-	-
T3CWE-1左	左趟門組裝圖	21	-	-	-	-	-	A	-	-	-
T3CWL-2	左趟門組裝圖	22	-	-	-	-	-	A	-	-	-
T3CWL-1	左趟門組裝圖	23	-	-	-	-	-	A	-	-	-
T3CWC-1	左趟門組裝圖	24	-	-	-	-	-	A	-	-	-
T3CWA-1左	左趟門組裝圖	25	-	-	-	-	-	A	-	-	-

**圖則登記表**  
DRAWING REGISTER

圖則登記表 DRAWING REGISTER		接收日期 Receiving Date (適用於客戶圖則)									
工程名稱 Project Title	觀塘裕民坊(T1,T3,T5-大貨標準層)	年	月	日	年	月	日	年	月	日	
工程編號 Project No.	J-837										
分發予 Distributed To											
圖則編號 Drg. No.	圖則名稱 Drawing Title										
T3CWA-1右	左趟門組裝圖	19	19	19	19	19	19	19	19	19	
T3CWD-1左	左趟門組裝圖	3	3	4	5	5	8	8	8	10	
T3CWG-1左	左趟門組裝圖	20	30	18	6	26	14	21	30	17	
T5CWN-1	左趟門組裝圖										
T5CWL-1	左趟門組裝圖										
T5CWJK-1	左趟門組裝圖										
T5CWH-2	左趟門組裝圖										
T5CWH-1	左趟門組裝圖										
T5CWF-2	左趟門組裝圖										
T5CWF-1	左趟門組裝圖										
T5CWD-1	左趟門組裝圖										
T5CWA-3左	左趟門組裝圖										
TD-M01	趟門框企										
TD-M02	趟門框企										
TD-M03	趟門框頂橫										
TD-M03(1)	趟門框頂橫 (數據表)										
TD-M03a	SD框頂橫附加料										
TD-M03a (1)	SD框頂橫附加料 (數據表)										
TD-M04	趟門框底橫										
TD-M04 (1)	趟門框底橫 (數據表)										
TD-M04a	SD框底橫附加料										
TD-M04a (1)	SD框底橫附加料 (數據表)										
TD-M04b	SD框底橫扣蓋										
TD-M04b (1)	SD框底橫扣蓋 (數據表)										
TD-M06	SD中柱勾企										

**圖則登記表**  
DRAWING REGISTER

圖則登記表 DRAWING REGISTER		接收日期 Receiving Date (適用於客戶圖則)									
工程名稱 Project Title	觀塘裕民坊(T1,T3,T5-大貨標準層)	年	月	日	年	月	日	年	月	日	
工程編號 Project No.	J-837										
分發予 Distributed To											
圖則編號 Drg. No.	圖則名稱 Drawing Title	修訂編號 Revision No.									
TD-M07	SD梗企扣料	51	-	A	-	-	-	-	-	-	-
TD-M07(1)	SD梗企扣料	52	-	A	-	-	-	-	-	-	
TD-M08	SD梗企扣料	53	-	A	-	-	-	-	-	-	
TD-M09	SD梗企扣角線	54	-	-	-	-	-	-	-	-	
TD-M10	SD梗框底	55	-	A	-	-	-	-	B	-	
TD-M11	SD平台橫料	56	-	-	-	-	-	-	-	-	
TD-M12	SD平台橫扣蓋	57	-	-	-	-	-	-	-	-	
TD-M13	SD中柱扣蓋	58	-	-	-	-	-	-	-	-	
TD-M15	SD中企(外凹)	59	-	-	-	-	-	-	-	-	
SD-M01	SD光企料	60	-	A	-	-	-	B	-	C	
SD-M02	SD勾企料	61	-	A	-	-	-	B	-	-	
SD-M03	SD玉頂橫	62	-	A	B	-	-	C	-	-	
SD-M03 (1)	SD玉頂橫(數據表)	63	-	-	-	-	-	A	-	-	
SD-M04	SD玉底橫	64	-	A	B	-	-	C	-	-	
SD-M04 (1)	SD玉底橫(數據表)	65	-	-	-	-	-	A	-	-	
SD-M06	SD玉橫玻璃線	66	-	-	-	-	-	-	-	-	
SD-AL01	趟門組裝鋁角加工圖	67	-	-	-	-	-	A	-	-	
SD-AL11	趟門組裝鋁角加工圖	68	-	A	-	-	-	取消	-	-	
SD-AL23	趟門組裝鋁角加工圖	69	-	-	-	-	-	-	-	-	
SD-AL24	趟門組裝鋁角加工圖	70	-	-	-	-	-	-	-	-	
SD-AL100	趟門組裝鋁角加工圖	71	-	-	-	-	-	-	-	-	
SD-AL101	趟門組裝鋁角加工圖	72	-	-	-	-	-	-	-	-	
SD-AL106R	趟門組裝鋁角加工圖	73	-	-	-	A	-	-	-	-	
SD-AL101a	趟門組裝鋁角加工圖	74	-	-	-	A	-	-	-	-	
SD-CV-01	趟門玉勾企收口蓋加工圖	75	-	-	-	-	-	A	-	B	

**圖則登記表**  
DRAWING REGISTER

圖則登記表 DRAWING REGISTER		接收日期 Receiving Date (適用於客戶圖則)									
工程名稱 Project Title	觀塘裕民坊(T1,T3,T5-大貨標準層)	年	月	日	年	月	日	年	月	日	
工程編號 Project No.	J-837										
分發予 Distributed To											
圖則編號 Drg. No.	圖則名稱 Drawing Title										
Z-A01	Z字碼加工圖	76	-	-	-	-	-	-	-	-	
SD-JT01	J837-趟門/膠條安裝位置圖	77	-	-	-	-	A	B	-	-	
SD-FK-M03	趟門橫料封篤件加工圖	78	-	A	-	-	-	-	-	-	
SD-FK-M03R	趟門橫料封篤件加工圖	79	-	A	-	-	-	-	-	-	
SD-FK-M04	趟門橫料封篤件加工圖	80	-	A	-	-	-	-	-	-	
SD-FK-M04R	趟門橫料封篤件加工圖	81	-	A	-	-	-	-	-	-	
SD-FK-A01	趟門橫料封篤件加工圖	82	-	A	-	-	-	-	-	-	
T1CWD-1中	右趟門組裝圖	83	-	-	-	-	A	-	-	-	
T1CWA-3	右趟門組裝圖	84	-	-	-	-	A	-	-	-	
T1CWA-2	右趟門組裝圖	85	-	-	-	-	A	-	-	-	
T1CWC-1左	右趟門組裝圖	86	-	-	-	-	A	-	-	-	
T1CWC-1右	右趟門組裝圖	87	-	-	-	A	-	B	-	-	
T1CWM-2	右趟門組裝圖	88	-	-	-	-	A	-	-	-	
T1CWK-2	右趟門組裝圖	89	-	-	-	-	A	-	-	-	
T1CWH-2左	右趟門組裝圖	90	-	-	-	-	A	-	-	-	
T1CWH-2右	右趟門組裝圖	91	-	-	-	-	A	-	-	-	
T3CWF-1右	右趟門組裝圖	92	-	-	-	-	A	-	-	-	
T3CWM-2	右趟門組裝圖	93	-	-	-	-	A	-	-	-	
T3CWK-2	右趟門組裝圖	94	-	-	-	-	A	-	-	-	
T3CWK-1	右趟門組裝圖	95	-	-	-	-	A	-	-	-	
T3CWJ-2	右趟門組裝圖	96	-	-	-	-	A	-	-	-	
T3CWH-2	右趟門組裝圖(轉角位用)	97	-	-	-	-	A	-	-	-	
T3CWH-1	右趟門組裝圖	98	-	-	-	-	A	-	-	-	
T3CWB-2左	右趟門組裝圖	99	-	-	-	-	A	-	-	-	
T3CWB-2右	右趟門組裝圖	100	-	-	-	-	A	-	-	-	



**圖則登記表**  
DRAWING REGISTER


圖則登記表 DRAWING REGISTER		接收日期 Receiving Date (適用於客戶圖則)									
工程名稱 Project Title	觀塘裕民坊(T1,T3,T5-大貨標準層) 趟門拆圖	年	月	日	年	月	日	年	月	日	
工程編號 Project No.	J-837										
分發予 Distributed To											
圖則編號 Drg. No.	圖則名稱 Drawing Title										
TD-M12R	SD平台橫扣蓋	19	19	19	19	19	19	19	19	19	
TD-M13R	SD中柱扣蓋	3	3	4	5	5	8	8	8	10	
TD-M07R(X)	SD梗企扣料	20	30	18	6	26	14	21	30	17	
SD-M01R	SD光企料										
SD-M02R	SD勾企料										
SD-M03R	SD玉頂橫										
SD-M03R (1)	SD玉頂橫 (數據表)										
SD-M04R	SD玉底橫										
SD-M04R (1)	SD玉底橫 (數據表)										
SD-M06R	SD玉橫玻璃線										
TD-M04(X)	趟門框底橫										
TD-M04R(X)	趟門框底橫										
SD-EVA-01	SD防風防水密封件安裝圖										
SD-AL01N	趟門組裝鋁角加工圖										
SD-AL04N	趟門組裝鋁角加工圖										



美特鋁質有限公司  
MIDI Aluminium Fabricator Ltd.

工程號 J-837 地盤 觀塘裕民坊

請用A3紙打印

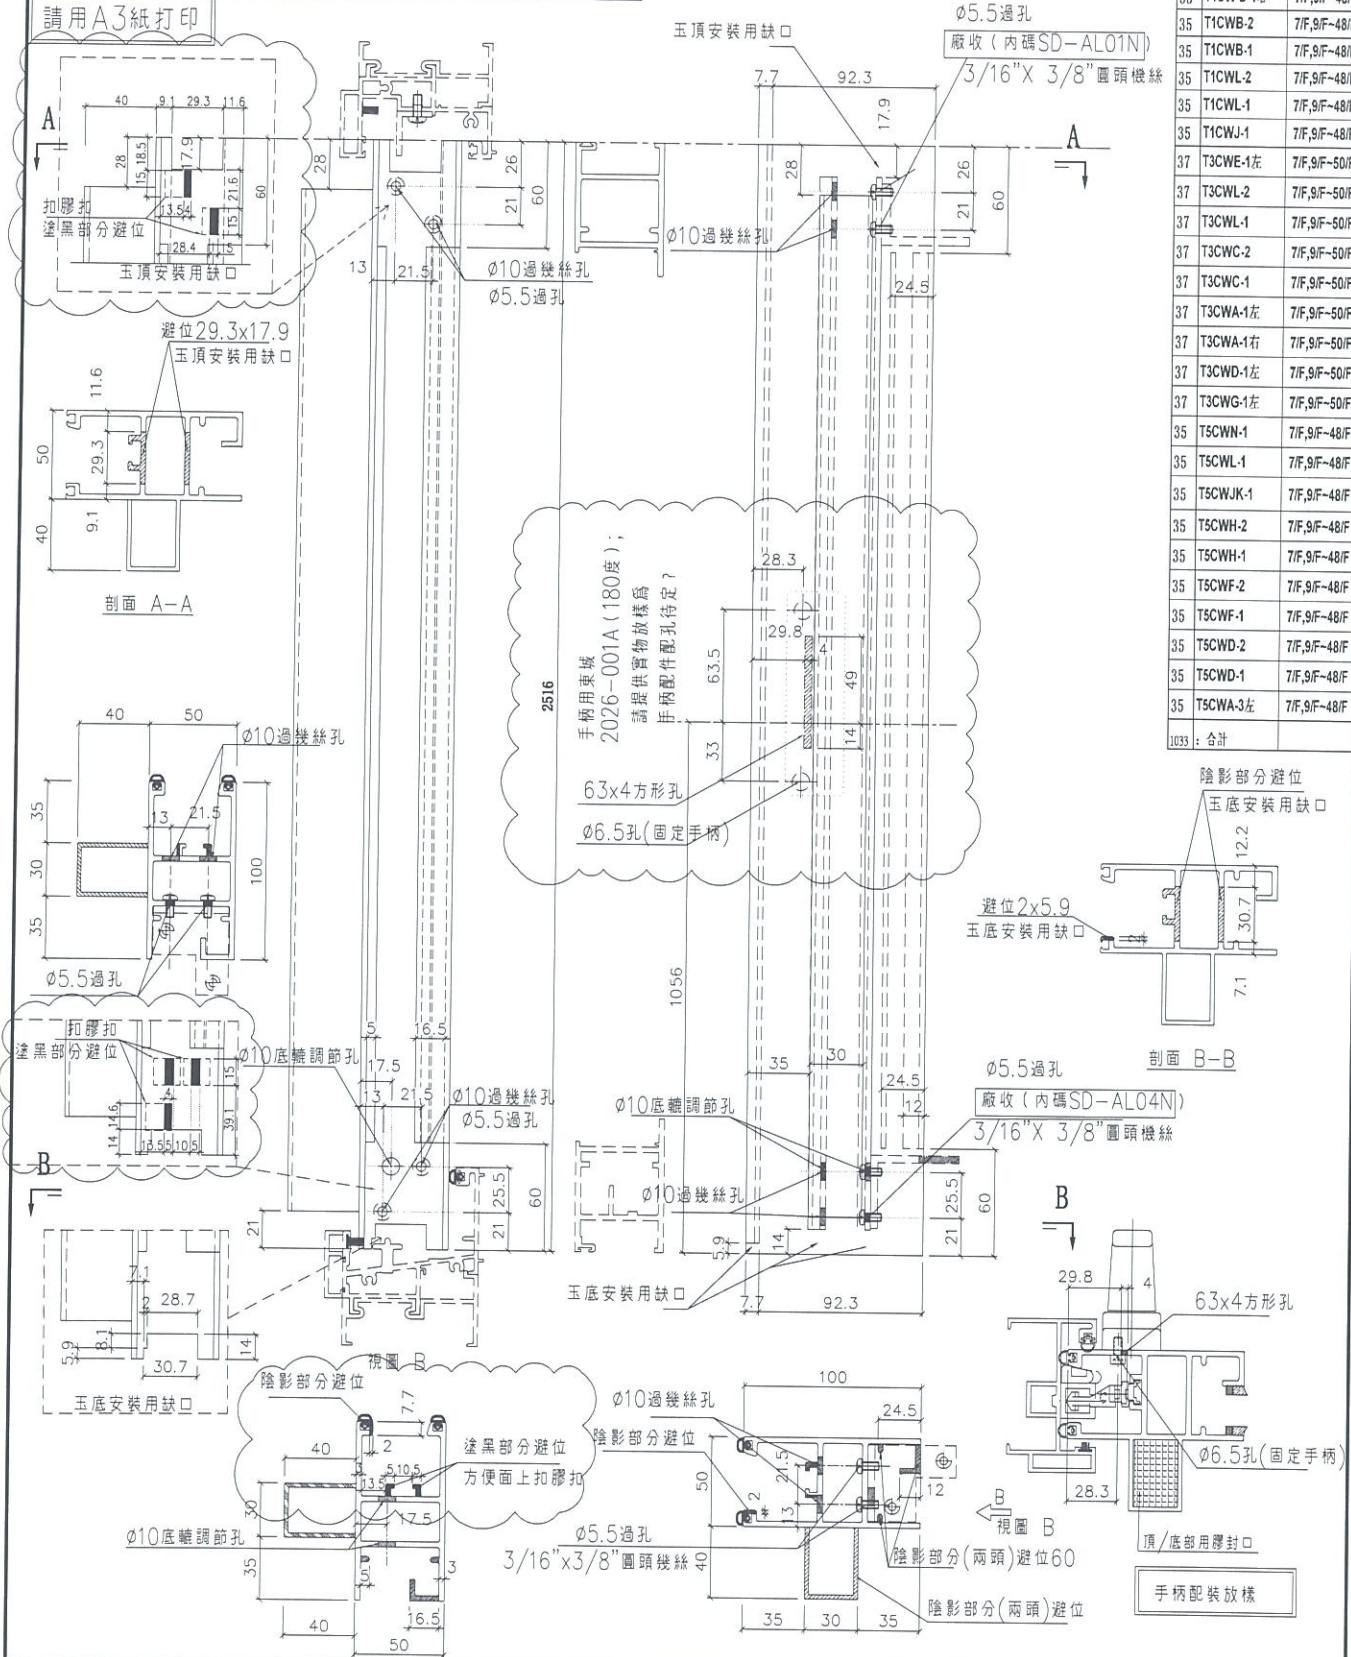

數量	料號	樓層位置
35	T1CW G-1左	7/F, 9/F-48/F
35	T1CW F-2	7/F, 9/F-48/F
35	T1CW E-1	7/F, 9/F-48/F
35	T1CW D-1左	7/F, 9/F-48/F
35	T1CW D-1右	7/F, 9/F-48/F
35	T1CW B-2	7/F, 9/F-48/F
35	T1CW B-1	7/F, 9/F-48/F
35	T1CW L-2	7/F, 9/F-48/F
35	T1CW L-1	7/F, 9/F-48/F
35	T1CW J-1	7/F, 9/F-48/F
37	T3CWE-1左	7/F, 9/F-50/F
37	T3CWL-2	7/F, 9/F-50/F
37	T3CWL-1	7/F, 9/F-50/F
37	T3CWC-2	7/F, 9/F-50/F
37	T3CWC-1	7/F, 9/F-50/F
37	T3CWA-1左	7/F, 9/F-50/F
37	T3CWA-1右	7/F, 9/F-50/F
37	T3CWD-1左	7/F, 9/F-50/F
37	T3CWG-1左	7/F, 9/F-50/F
35	T5CWN-1	7/F, 9/F-48/F
35	T5CWL-1	7/F, 9/F-48/F
35	T5CWJK-1	7/F, 9/F-48/F
35	T5CWH-2	7/F, 9/F-48/F
35	T5CWH-1	7/F, 9/F-48/F
35	T5CWF-2	7/F, 9/F-48/F
35	T5CWF-1	7/F, 9/F-48/F
35	T5CWD-2	7/F, 9/F-48/F
35	T5CWD-1	7/F, 9/F-48/F
35	T5CWA-3左	7/F, 9/F-48/F
1033	合計	

名稱	SD光企	制圖	利春媚	2019.03.13	修改	A	B	C
材料	X85608	復核	謝永林	2019.03.20	日期	19.03.30	19.07.18	19.10.17
顏色	EC-DG-S332054	批准	Jason	2019.03.22	圖號	SD-M01		




美特鋁質有限公司  
MIDI Aluminium Fabricator Ltd.

請用A3紙打印

工程號 J-837 地盤 觀塘裕民坊

窗號	樓層位置	備註
35	T1CWD-1中	7/F, 9/F-48/F
35	T1CWA-3	7/F, 9/F-48/F
35	T1CWA-2	7/F, 9/F-48/F
35	T1CWC-1左	7/F, 9/F-48/F
35	T1CWC-1右	7/F, 9/F-48/F
35	T1CWM-2	7/F, 9/F-48/F
35	T1CWM-1	7/F, 9/F-48/F
35	T1CWK-2	7/F, 9/F-48/F
35	T1CWH-2左	7/F, 9/F-48/F
35	T1CWH-2右	7/F, 9/F-48/F
37	T3CWF-1右	7/F, 9/F-50/F
37	T3CWM-2	7/F, 9/F-50/F
37	T3CWK-2	7/F, 9/F-50/F
37	T3CWK-1	7/F, 9/F-50/F
37	T3CWJ-2	7/F, 9/F-50/F
37	T3CWJ-1	7/F, 9/F-50/F
37	T3CWH-2	7/F, 9/F-50/F
37	T3CWH-1	7/F, 9/F-50/F
37	T3CWB-2左	7/F, 9/F-50/F
37	T3CWB-2右	7/F, 9/F-50/F
37	T3CWD-1右	7/F, 9/F-50/F
37	T3CWG-1右	7/F, 9/F-50/F
35	T5CWM-2	7/F, 9/F-48/F
35	T5CWG-2	7/F, 9/F-48/F
35	T5CWG-1	7/F, 9/F-48/F
35	T5CWE-2	7/F, 9/F-48/F
35	T5CWE-1	7/F, 9/F-48/F
12	T5CWC-1左下	7/F, 9/F-21/F
12	T5CWC-1右下	7/F, 9/F-21/F

993: 合計

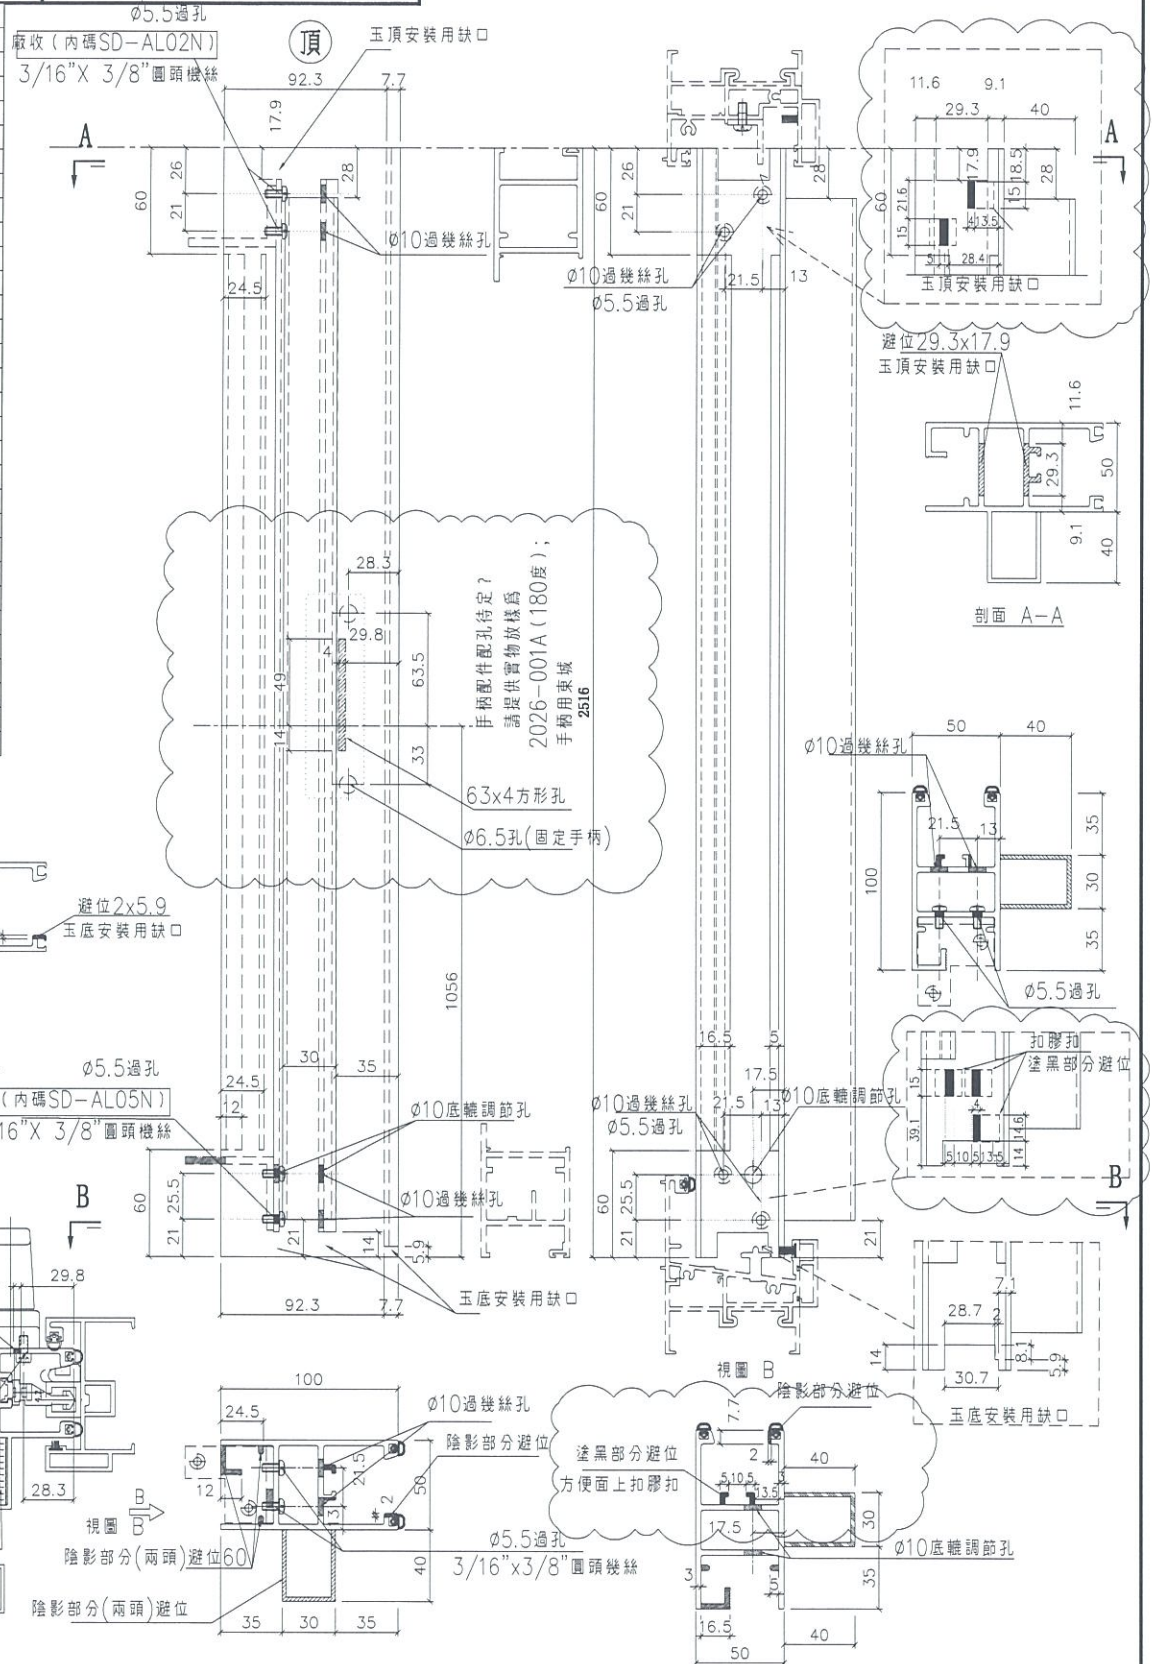

名稱	SD光企	制圖	利春媚	2019.02.26	修改	A	B
材料	X85608	復核	謝永林	2019.03.01	日期	19.07.18	19.10.17
顏色	EC-DG-S332054	批准	Jason	2019.03.22	圖號	SD-M01R	