



工程指示 / 要求簡箋(E.I.)

工程指示編號：EI / 0626 / 19

修改版次：H

工程編號：J - 837

工程名稱：觀塘裕民坊

工程項目：幕牆 趟門大貨(T1,3,5) (7F, 9-26F, 28-52F)

收件人：生統/ 永林

發件人：Eric Liu

日期：02/12/2019

要求提供 / 確認 事項：

- ( ) 初步鋁料 B.M.
- ( ) 加工拆圖，然後生產
- ( ) 尺寸表
- ( ) 正式鋁料 B.M.
- ( ) 技術上資料 / 指示
- ( ) 報價
- ( ) 配件 B.M.
- ( ) 樣辦或貨品說明書
- ( ) 分判合約
- ( ) 其他：\_\_\_\_\_

內容：

因 EI0334 已到 J 版，無法登記，此 EI0626 為 EI0334 修改版

請按加工圖生產趟門(大貨 7F，9-26F，28-52F)(標準層) (T1,3,5)

G 版: 1) 按王良報告，趟門玉頂封篤片因有加工公差問題

實際安裝時會有突出門玉問題，開關門時會刮膠條，修改門玉封篤片

2) 因門玉封口片廠裝後，現場門框防墜角阻安裝門玉，門玉封口片散出地盤安裝  
謝謝

請在 2019/ 12 / 07 前完成上列要求。

附：1 頁

以上項目為：

- 原合約工程包
- 原合約工程加 / 減賬
- 新工程報價

原因：-

分發東莞各部門：

- ( ) 生產技術總監  連附件
- (  ) 技術部  連附件 *永林*
- ( ) 生產部  連附件
- ( ) 機械設計部  連附件
- ( ) 採購部  連附件
- (  ) 生產統籌部  連附件 *梅*
- ( ) 質檢部  連附件
- ( ) 會計部  連附件
- ( ) 報關組  連附件
- ( ) 其他 楊榮輝  連附件

分發香港各部門：

- ( ) 行政部  連附件
- ( ) 會計部  連附件
- ( ) 統籌部  連附件
- (  ) 工程部地盤科文  連附件 *炳哥*
- ( ) 採購部  連附件
- ( ) QS 部  連附件
- ( ) 維修部  連附件
- ( ) 其他 \_\_\_\_\_  連附件

傳遞編號：

HK 2459 /19

發件人簽署：

項目經理簽署：




美特鋁質有限公司  
MIDI Aluminium Fabricator Ltd.

工程號 J-837 地盤 觀塘裕民坊


收口蓋太長易刮花SD頂橫料故修改長度

封裝片安裝後必經平門玉料  
不浮出或縮入

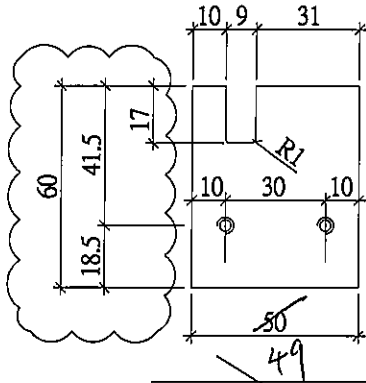


外蓋收口做法待香港定?

3/16"平頭孔

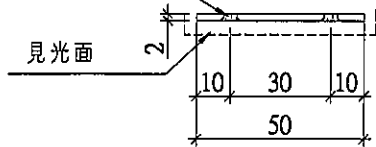


圖號: SD-CV-01  
材料: 2mm 鋁巴  
數量: 1033+7=1040件  
位置: 左開趟門勾企外蓋收口用

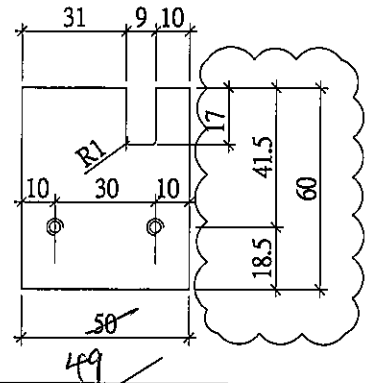


外蓋收口做法待香港定?

3/16"平頭孔

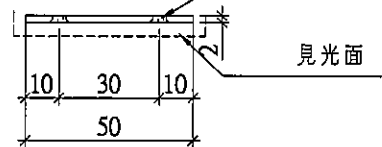

圖號: SD-CV-02  
材料: 2mm 鋁巴  
數量: 993+7(後備)=1000件  
位置: 右開勾企外蓋收口用

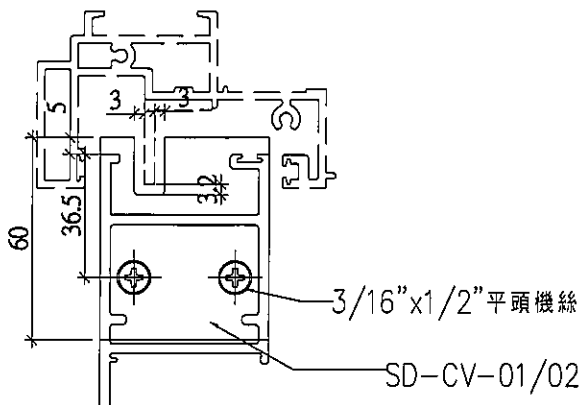

趟門勾企外蓋收口放樣尺寸示意圖

工廠用

名稱	趟門玉勾企收口蓋	制圖	利春媚	2019.03.05	修改	A	B
材料	2mm 鋁板	復核	謝永林	2019.03.20	日期	19.07.18	19.08.30
顏色	EC-DG-S332054	批准	Jason	2019.03.22	圖號	SD-CV-01	