



工程指示 / 要求簡箋(E.I.)

工程指示編號：EI / 0637 / 19

修改版次：-

工程編號：J - 837

工程名稱：觀塘裕民坊

工程項目：幕牆 T1F T5K 趟門仔企 室內鋁板

收件人：生統 / 永林

發件人：Ant Yeung

日期：28/05/2019

要求提供 / 確認 事項：

- | | | |
|------------------------------------|-------------------------------------|-------------------------------|
| <input type="checkbox"/> 初步鋁料 B.M. | <input type="checkbox"/> 加工拆圖，然後生產 | <input type="checkbox"/> 尺寸表 |
| <input type="checkbox"/> 正式鋁料 B.M. | <input type="checkbox"/> 技術上資料 / 指示 | <input type="checkbox"/> 報價 |
| <input type="checkbox"/> 配件 B.M. | <input type="checkbox"/> 樣辦或貨品說明書 | <input type="checkbox"/> 分判合約 |
| <input type="checkbox"/> 其他：_____ | | |

內容：

(T1F, T5K)：EI 0359 已出趟門仔企位防水片及室外收口蓋，但欠室內鋁板。

請盡快按 Detail 拆圖。(樣板層已欠)

地盆：請留意，是裝 260 鋁板於雙企位置，不是裝 120 鋁蓋

請在 **2019 / 05 / 30** 前完成上列要求。

永林 請留意此收口，補圖加圖。

附：4 頁加工圖

以上項目為：

- 原合約工程包 原合約工程加 / 減賬 新工程報價

原因：-

分發東莞各部門：

- () 生產技術總監 連附件 (/) 技術部 連附件 **永林** () 生產部 連附件 () 機械設計部 連附件
 () 採購部 連附件 (/) 生產統籌部 連附件 **梅**
 () 質檢部 連附件 () 會計部 連附件 () 報關組 連附件 () 其他 **楊榮輝** 連附件

分發香港各部門：



- () 行政部 連附件 () 會計部 連附件 () 統籌部 連附件 () 工程部地盤科文 連附件
 () 採購部 連附件 () QS 部 連附件 () 維修部 連附件 () 其他 _____ 連附件

傳遞編號：

發件人簽署：


HK 1245 / 19

項目經理簽署：

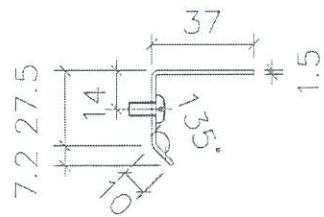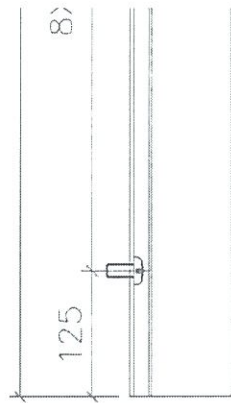



沒出貨在廠配裝, 出貨在地盤配裝

分拆圖

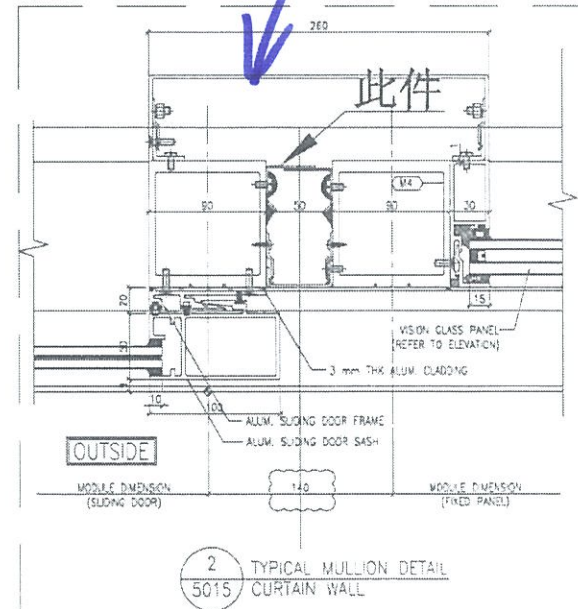

名稱	室內窗拆圖	制圖	鞠章芳	2019.3.20	修改		
材料	1.5mm鋁	復核	謝永林	2019.3.21	日期		
顏色	MILL	批准			圖號	SD-AP01	

62 (37). 1/K 1245

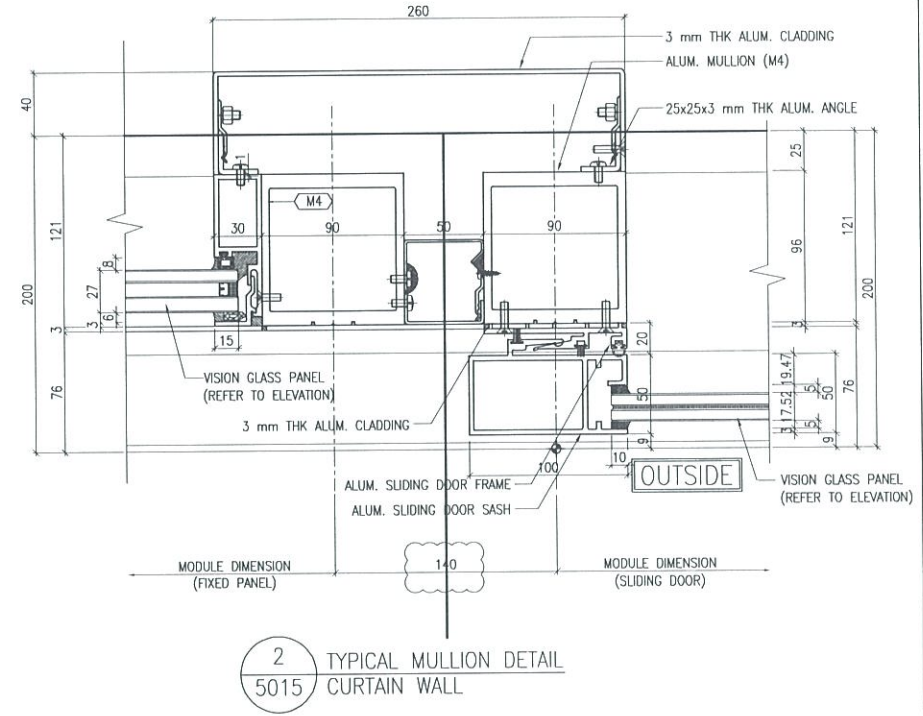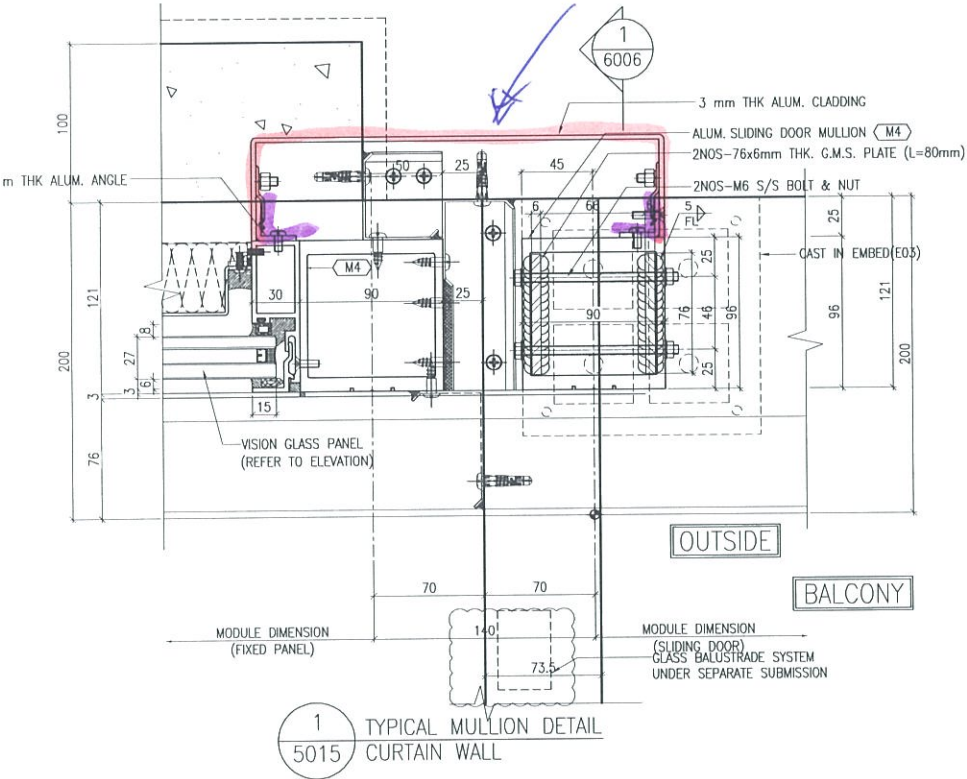

不同 $\frac{1}{2}$ -kr 120 太迟. 2019.5.28

西₂₀
EL359
防水片



X.

