



工程指示編號：EI / 0649 / 19

修改版次：-

工程編號：J - 837

工程名稱：觀塘裕民坊

工程項目：幕牆 28/F 加力鐵企料用螺絲(M5x40 平頭機絲)

收件人：生統/ 永林

發件人：Eric Liu

日期：30/05/2019

要求提供 / 確認 事項：

- () 初步鋁料 B.M. () 加工拆圖，然後生產 () 尺寸表
- () 正式鋁料 B.M. () 技術上資料 / 指示 () 報價
- () 配件 B.M. () 樣辦或貨品說明書 () 分判合約
- () 其他：_____

內容：

請按 BM 訂購 M5x40 平頭機絲，修加力鐵企料用 (所有28F, 有加力鐵通企料用)

請留意: 1) 現先用倉存數機絲做組裝，先用#316，餘數用#304

謝謝！

請在 2019/ 06 / 08 前完成上列要求。

附：1 頁 BM+1 頁

以上項目為：

- 原合約工程包 原合約工程加 / 減賬 新工程報價

原因：-

分發東莞各部門：

- () 生產技術總監 連附件 () 技術部 連附件 () 生產部 連附件 () 機械設計部 連附件
- () 採購部 連附件 () 生產統籌部 連附件
- () 質檢部 連附件 () 會計部 連附件 () 報關組 連附件 () 其他 楊榮輝 連附件

分發香港各部門：


- () 行政部 連附件 () 會計部 連附件 () 統籌部 連附件 () 工程部地盤科文 連附件
- () 採購部 連附件 () QS 部 連附件 () 維修部 連附件 () 其他 _____ 連附件

傳遞編號：

HK 1274 / 19

發件人簽署：

項目經理簽署：

 美特鋁質有限公司 MIDI Aluminium Fabricator Ltd.	J-837	計算:	日期:	送呈: Jason哥
	觀塘裕民坊	核對:	日期:	副本:
廠用配件B.M.表	幕牆 - 大樓	批准:	日期:	
BM編號:				此B.M依據 計算

序號	修改標示	配件圖號	物料編號	配件名稱	顏色/材質	實用	後備	總數	單位	備注
1				M5 x 40平頭機絲	# 316 SS.	558	42	600	枚	28/F加力鐵企料用
2										
3										
4										
5										
6										
7										
8										
9										
10										
11										
12										



美特鋁質有限公司
MIDI Aluminium Fabricator Ltd.

工程號

J-837

地盤

觀塘裕民坊

數量

1

位置

J55樓

樓層


28F

SD雙主企位用

*請用A3紙打印

*注意:
螺絲鑽平頭孔專宜, 請留意M5及3/16"要
沉頭 (90° X Ø10), 供修螺絲后唧膠用

所有28/F
有加力鐵通企料

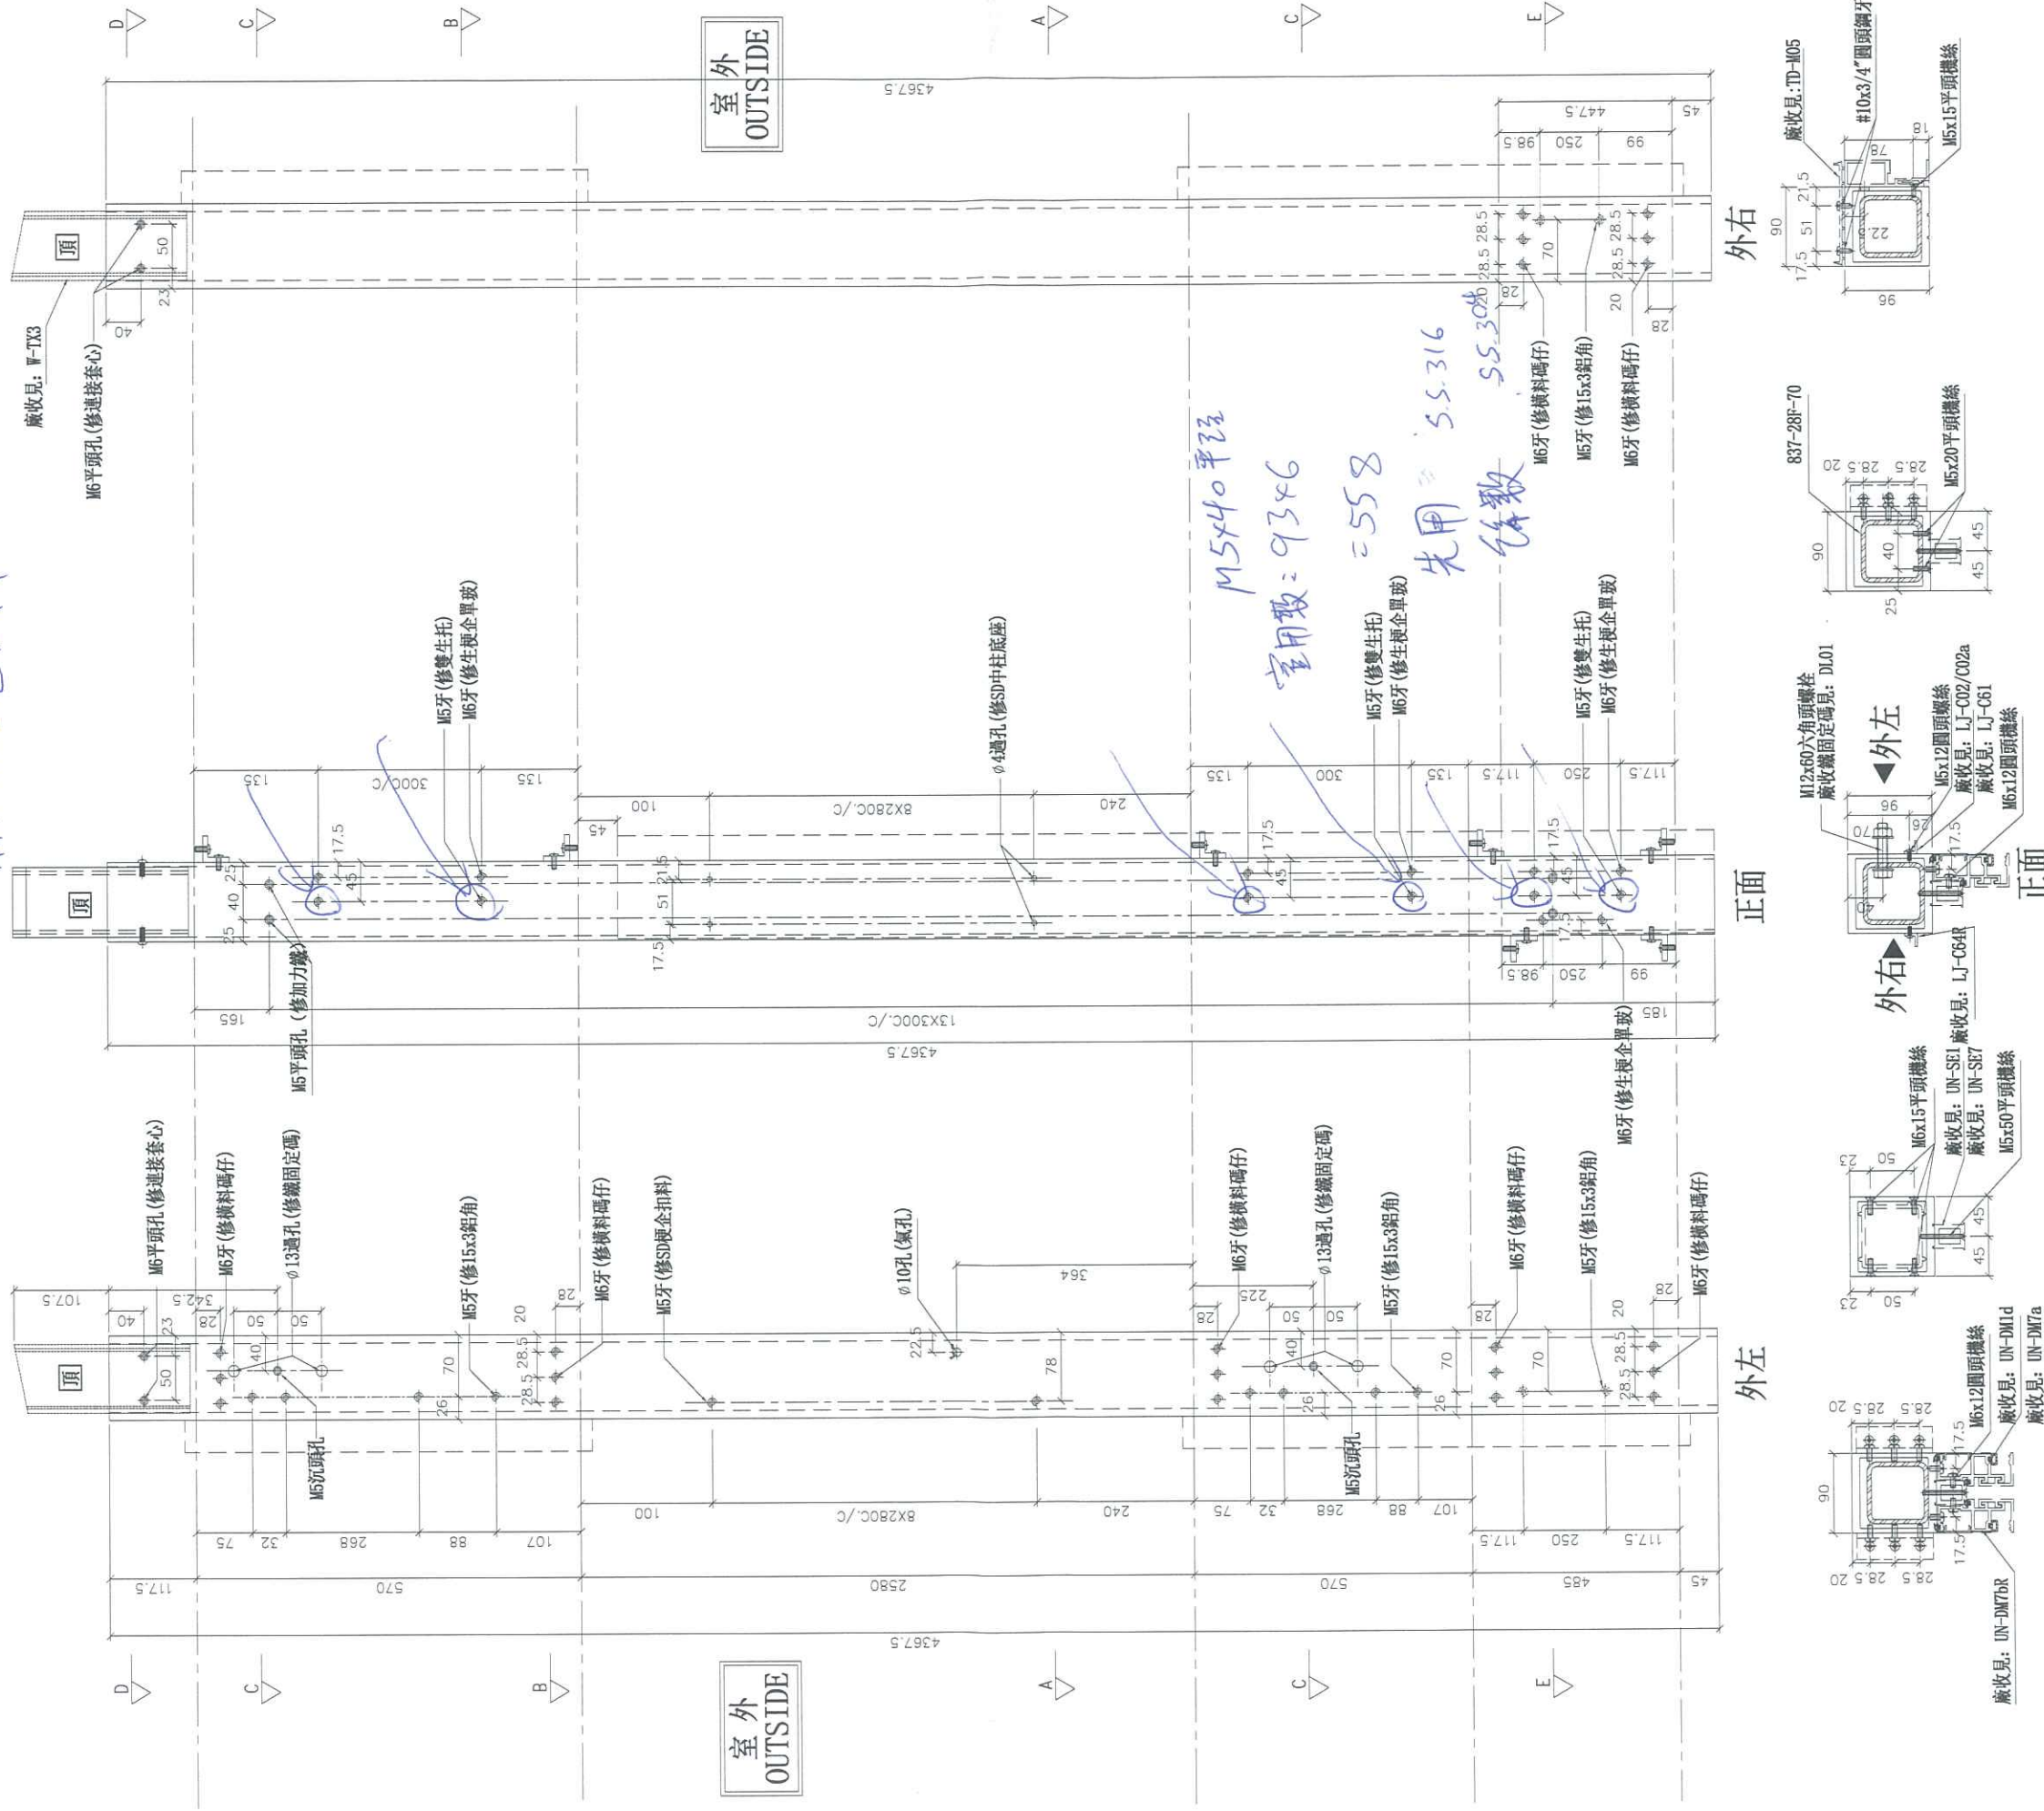

SECTION: E-E

SECTION: D-D

SECTION: C-C

SECTION: B-B

SECTION: A-A

名稱 SD中企 (外凹)

材料 X85548

顏色 EC-DG-S332054 (3塗)

制圖

邱紅

2019.01.25

修改

復核 謝永林

2019.01.28

日期

批准

圖號

SD-ML801A