



工程指示 / 要求簡箋(E.I.)

工程指示編號：EI / 0669 / 19

修改版次：B

工程編號：J - 837

工程名稱：觀塘裕民坊

以此為準 (附註批核圖+CAD)

工程項目：幕牆 窗玉組裝用 Unit Joint

2019.7.29

收件人：Maggie

發件人：Eric Liu

日期：29/07/2019

要求提供 /  確認 事項：

- |                                    |                                     |                               |
|------------------------------------|-------------------------------------|-------------------------------|
| <input type="checkbox"/> 初步鋁料 B.M. | <input type="checkbox"/> 加工拆圖，然後生產  | <input type="checkbox"/> 尺寸表  |
| <input type="checkbox"/> 正式鋁料 B.M. | <input type="checkbox"/> 技術上資料 / 指示 | <input type="checkbox"/> 報價   |
| <input type="checkbox"/> 配件 B.M.   | <input type="checkbox"/> 樣辦或貨品說明書   | <input type="checkbox"/> 分判合約 |
| <input type="checkbox"/> 其他：_____  |                                     |                               |

內容：

附上窗玉組裝用 Unit Joint，請訂購此配件組裝窗玉用

**B 版：簽批 UNIT JOINT 及顏色**

- 1) 未見太明顯色差，放行顏色 (噴粉)
  - 2) 已自試 791 與顏色 (噴粉) 黏性，未見有脫色問題，另已寄版到 Dowsil 供應商做正式測試
- 謝謝！ (3) 以 E2069A 最後確定換圖為準 (取消 6 個字位)，按此做大貨

請在 **2019/08/30** 前完成上列要求。

附：2頁 + 1頁

以上項目為：

- 原合約工程包                       原合約工程加 / 減賬                       新工程報價

原因：-

分發東莞各部門：

- ( ) 生產技術總監  連附件    ( ) 技術部  連附件 李    ( ) 生產部  連附件    ( ) 機械設計部  連附件  
 ( ) 採購部  連附件    ( ) 生產統籌部  連附件  
 ( ) 質檢部  連附件    ( ) 會計部  連附件    ( ) 報關組  連附件    ( ) 其他 楊榮輝  連附件

分發其他分判：

- ( ) 王禮秋  連附件

分發香港各部門：

- ( ) 行政部  連附件    ( ) 會計部  連附件    ( ) 統籌部  連附件    ( ) 工程部地盤科文  連附件  
 ( ) 採購部  連附件    ( ) QS 部  連附件    ( ) 維修部  連附件    ( ) 其他 \_\_\_\_\_  連附件

傳遞編號：


HK 1721 / 19

發件人簽署：Eric Liu

項目經理簽署：Eric Liu

供窗玉補玻璃用

完成上列要求。

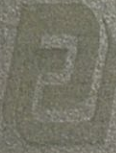

重慶鋁業(中國)有限公司


工程：美特觀塘裕民坊工程

3 涂

EC-DG-S332054

2018/7/7

客戶定制規格

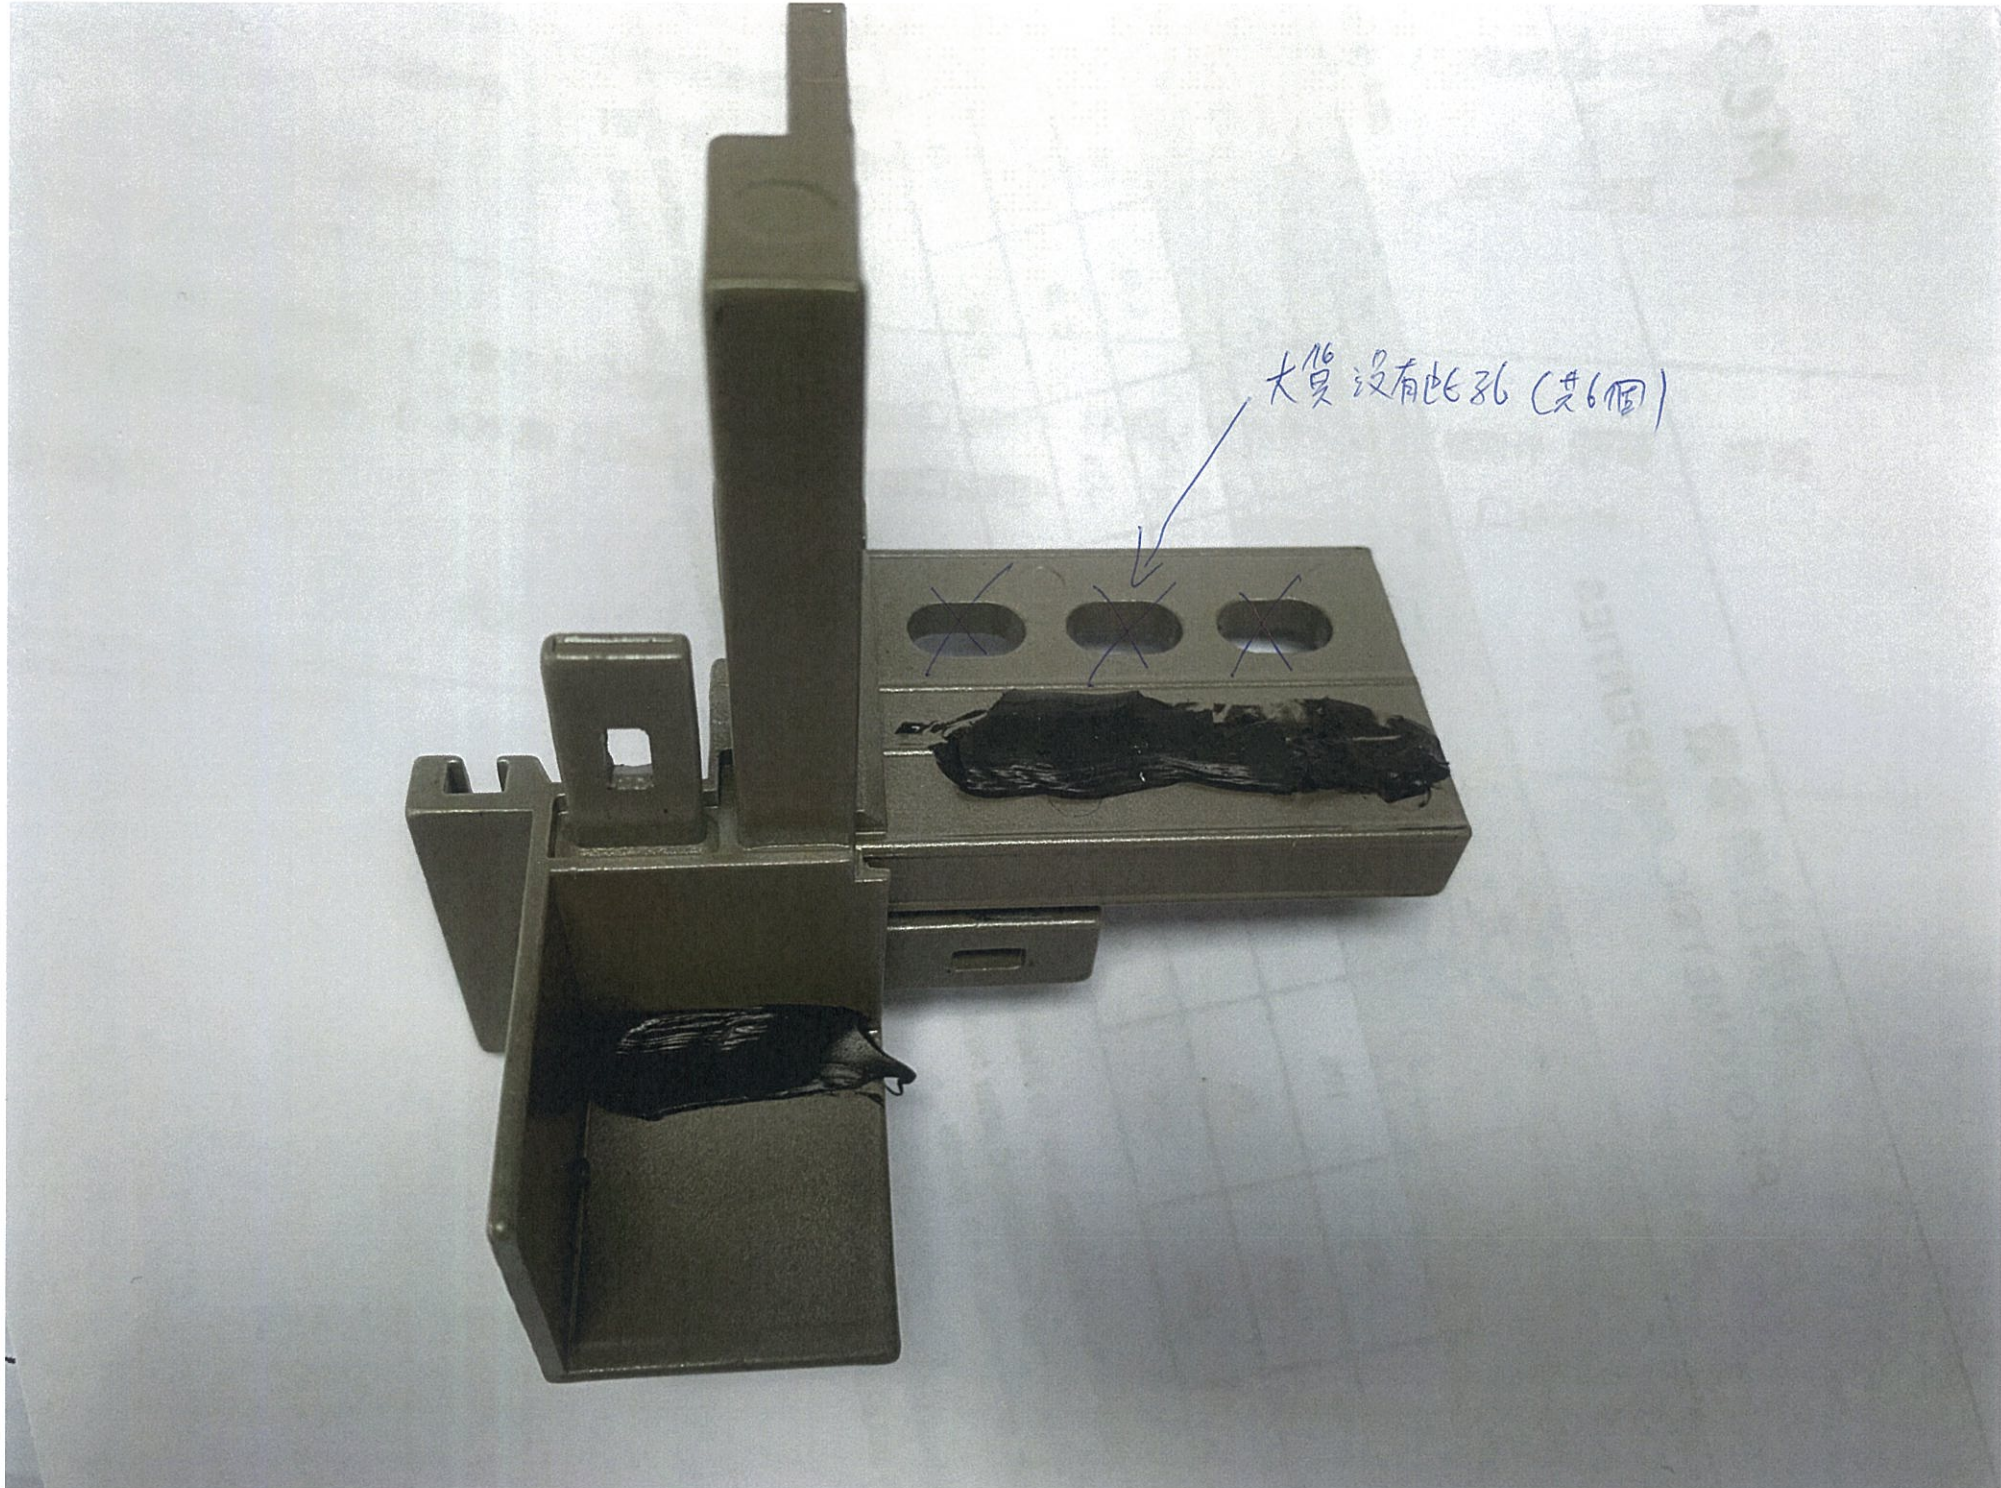

大貨沒有此孔 (共6個)

