



工程指示 / 要求簡箋(E.I.)

工程指示編號：EI / 0669 / 19

修改版次：B

工程編號：J - 837

工程名稱：觀塘裕民坊

工程項目：幕牆 窗玉組裝用 Unit Joint

收件人：Maggie

發件人：Eric Liu

日期：29/07/2019

要求提供 / 確認 事項：

- | | | |
|------------------------------------|-------------------------------------|-------------------------------|
| <input type="checkbox"/> 初步鋁料 B.M. | <input type="checkbox"/> 加工拆圖，然後生產 | <input type="checkbox"/> 尺寸表 |
| <input type="checkbox"/> 正式鋁料 B.M. | <input type="checkbox"/> 技術上資料 / 指示 | <input type="checkbox"/> 報價 |
| <input type="checkbox"/> 配件 B.M. | <input type="checkbox"/> 樣辦或貨品說明書 | <input type="checkbox"/> 分判合約 |
| <input type="checkbox"/> 其他：_____ | | |

內容：

附上窗玉組裝用 Unit Joint，請訂購此配件組裝窗玉用

B 版: 簽批 UNIT JOINT 及顏色

- 1) 未見太明顯色差，放行顏色(噴粉)
 - 2) 已自試 791 與顏色(噴粉)黏性，未見有脫色問題，另已寄版到 Dowsil 供應商做正式測試
- 謝謝！ (3) 以 E20699A 最後確定樣圖為準 (取消 6 個字位)，按此做大貨

請在 2019/08/30 前完成上列要求。

附：2頁 + 1頁

以上項目為：

- 原合約工程包 原合約工程加 / 減賬 新工程報價

原因：-

分發東莞各部門：

- () 生產技術總監 連附件 () 技術部 連附件 永 () 生產部 連附件 () 機械設計部 連附件
 () 採購部 連附件 () 生產統籌部 連附件 楊
 () 質檢部 連附件 () 會計部 連附件 () 報關組 連附件 () 其他 楊榮輝 連附件

分發其他分判：

- () 王禮秋 連附件

分發香港各部門：

- () 行政部 連附件 () 會計部 連附件 () 統籌部 連附件 () 工程部地盤科文 連附件
 () 採購部 連附件 () QS 部 連附件 () 維修部 連附件 () 其他 _____ 連附件

傳遞編號：


發件人簽署：Eric Liu

HK 1721 / 19

項目經理簽署：[Signature]

供窗玉補玻璃用

完成上列要求。

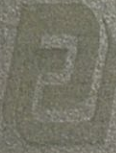

重慶鋁業(中國)有限公司


工程 美特 觀塘裕民坊工程

3 涂

EC-DG-S332054

2018/7/7

客戶定制規格

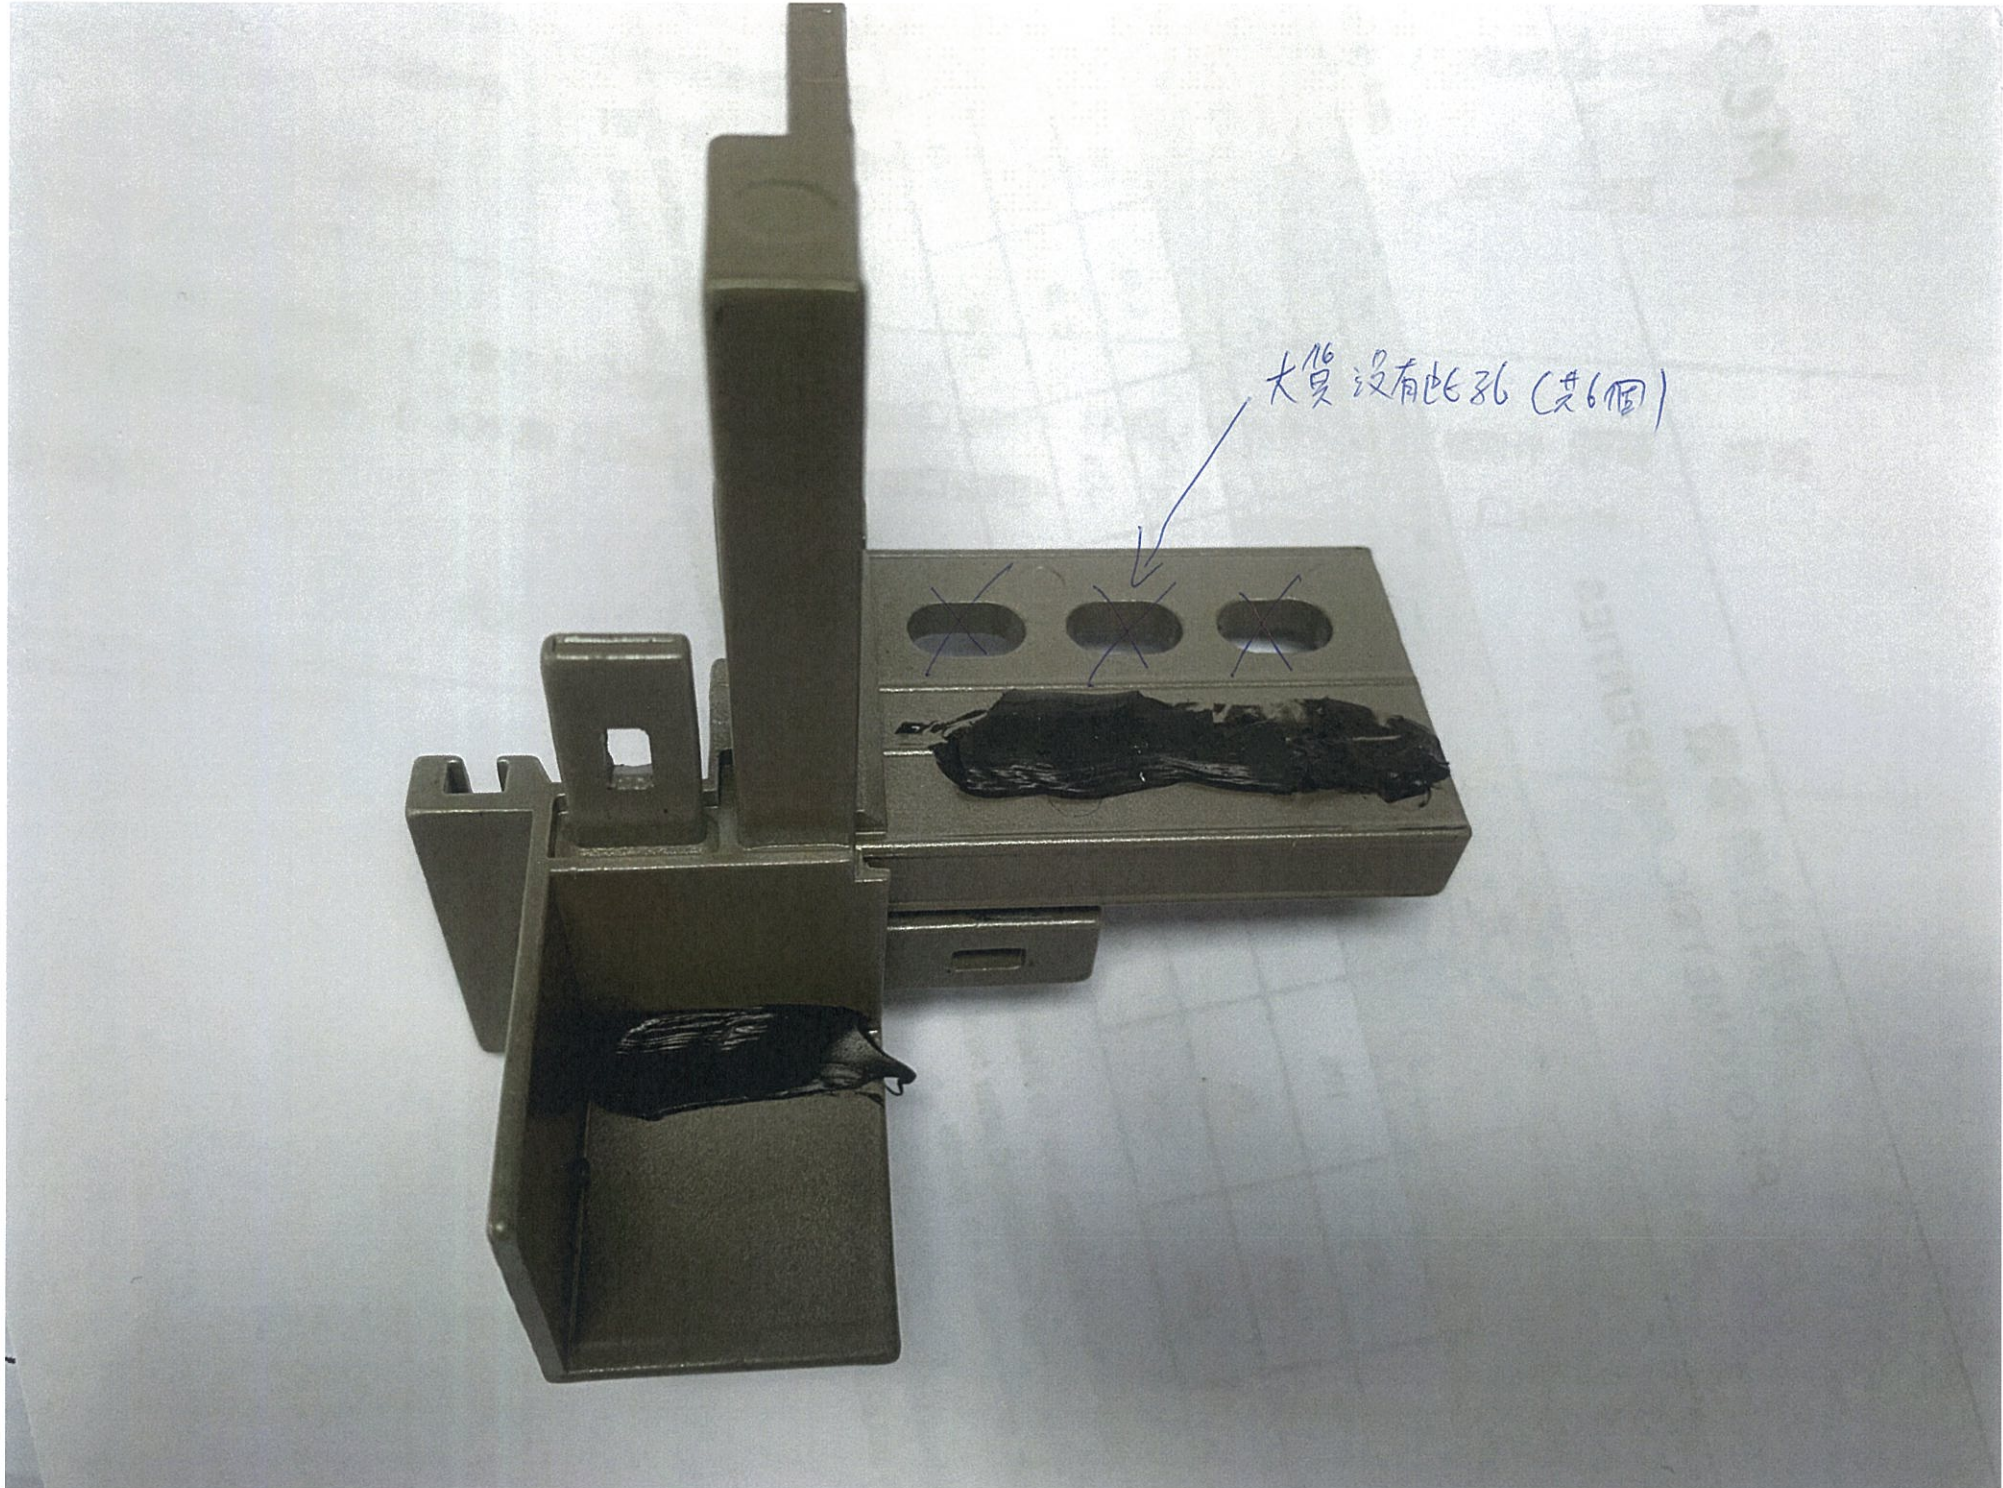

大貨沒有此孔 (共6個)

