



工程指示 / 要求簡箋(E.I.)

工程指示編號：EI / 0669 / 19

修改版次：-

工程編號：J - 837

工程名稱：觀塘裕民坊

工程項目：幕牆 窗玉組裝用 Unit Joint

收件人：Maggie / 生統 / 永林

發件人：Eric Liu

日期：05/06/2019

要求提供 / 確認 事項：

- ( ) 初步鋁料 B.M.                      ( ) 加工拆圖，然後生產                      ( ) 尺寸表
- ( ) 正式鋁料 B.M.                      ( ) 技術上資料 / 指示                      ( ) 報價
- ( ) 配件 B.M.                              ( ) 樣辦或貨品說明書                      ( ) 分判合約
- ( ) 其他：\_\_\_\_\_

(4) 共到 50 件供試水箱窗玉用

內容：

附上窗玉組裝用 Unit Joint，請訂購此配件組裝窗玉用

按 6 月 5 日內部會議，請留意

1) 湛哥增加標示明細尺寸，請開模時要依照此尺寸方會收貨

2) 訂購數量為 MO1 窗玉數，8 層窗數量，共 6240 件 UNIT JOINT

謝謝！ (3) 有絕色，香檳金色 (EC-DG-S332054)，跟鋁半顏色，煙火局油

請在 2019/06/30 前完成上列要求。

永林：生窗拆圖需加此配件  
請修改拆圖

附：1 頁，1 頁數據

以上項目為：

- 原合約工程包                       原合約工程加 / 減賬                       新工程報價

原因：-

分發東莞各部門：

- ( ) 生產技術總監  連附件    ( ) 技術部  連附件 永林    ( ) 生產部  連附件    ( ) 機械設計部  連附件
- ( ) 採購部  連附件    ( ) 生產統籌部  連附件 永林
- ( ) 質檢部  連附件    ( ) 會計部  連附件    ( ) 報關組  連附件    ( ) 其他 楊榮輝  連附件

分發其他分判：

- ( ) 王禮秋  連附件

分發香港各部門：

- ( ) 行政部  連附件    ( ) 會計部  連附件    ( ) 統籌部  連附件    ( ) 工程部地盤科文  連附件
- ( ) 採購部  連附件    ( ) QS 部  連附件    ( ) 維修部  連附件    ( ) 其他 \_\_\_\_\_  連附件

傳遞編號：

HK 1328/19

發件人簽署：

項目經理簽署：

參考數據

生窗數量統計

T1(每層)			
SH	49		
TH	3	(T1J,T1K,T1G各一)	
轉角(T1B)	1		
T1 TOTAL	53		

T2(每層)	
SH	50

T3(每層)	
SH	44

T5(每層)	
SH	48


每層生窗數	195
-------	-----

M01 = 6-15/F, 共8層


$195 \times 8 = 1560$  隻窗

$1560 \times 4 = \underline{\underline{6240}}$  件 unit joint


窗玉四邊使用

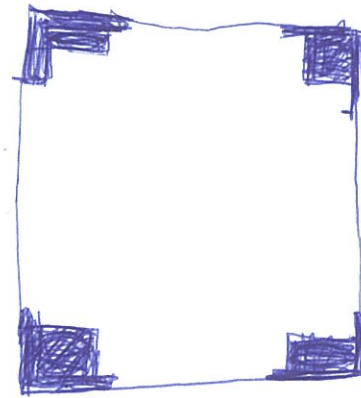


覆東成/谷先生

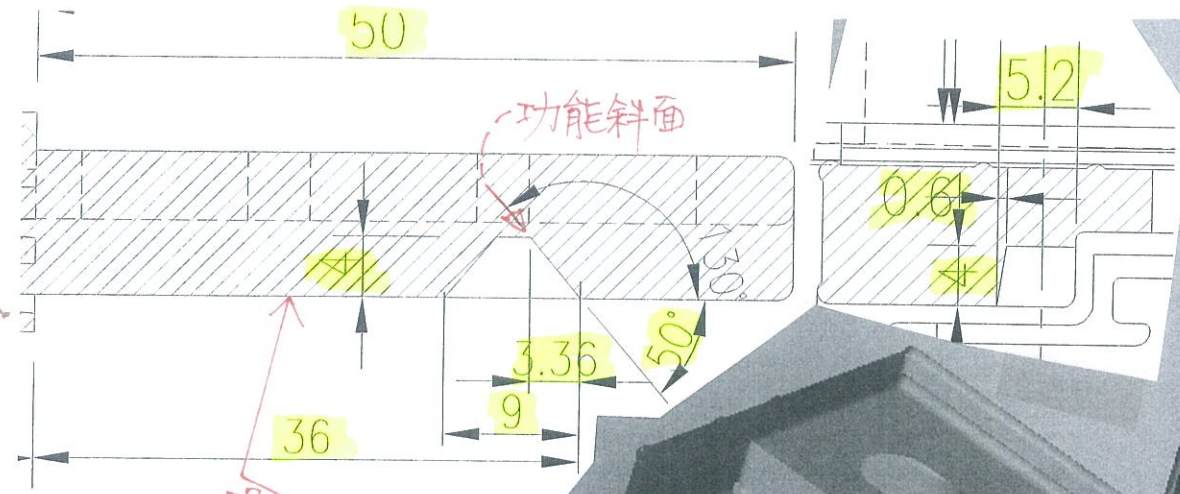

明細尺寸 (A)

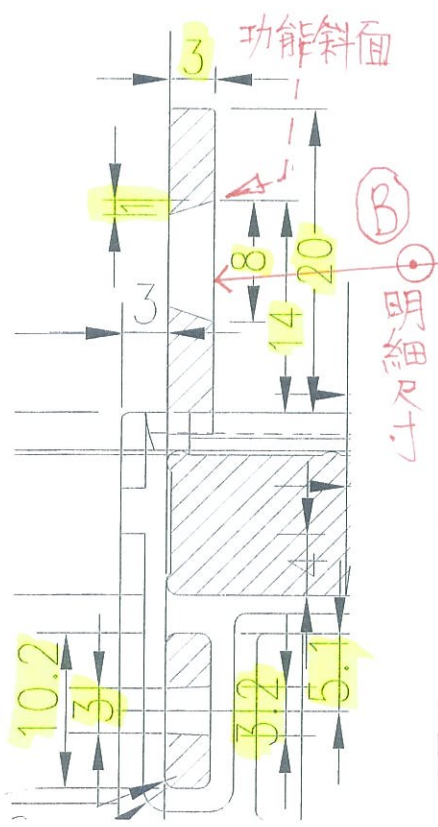

明細尺寸 (B)

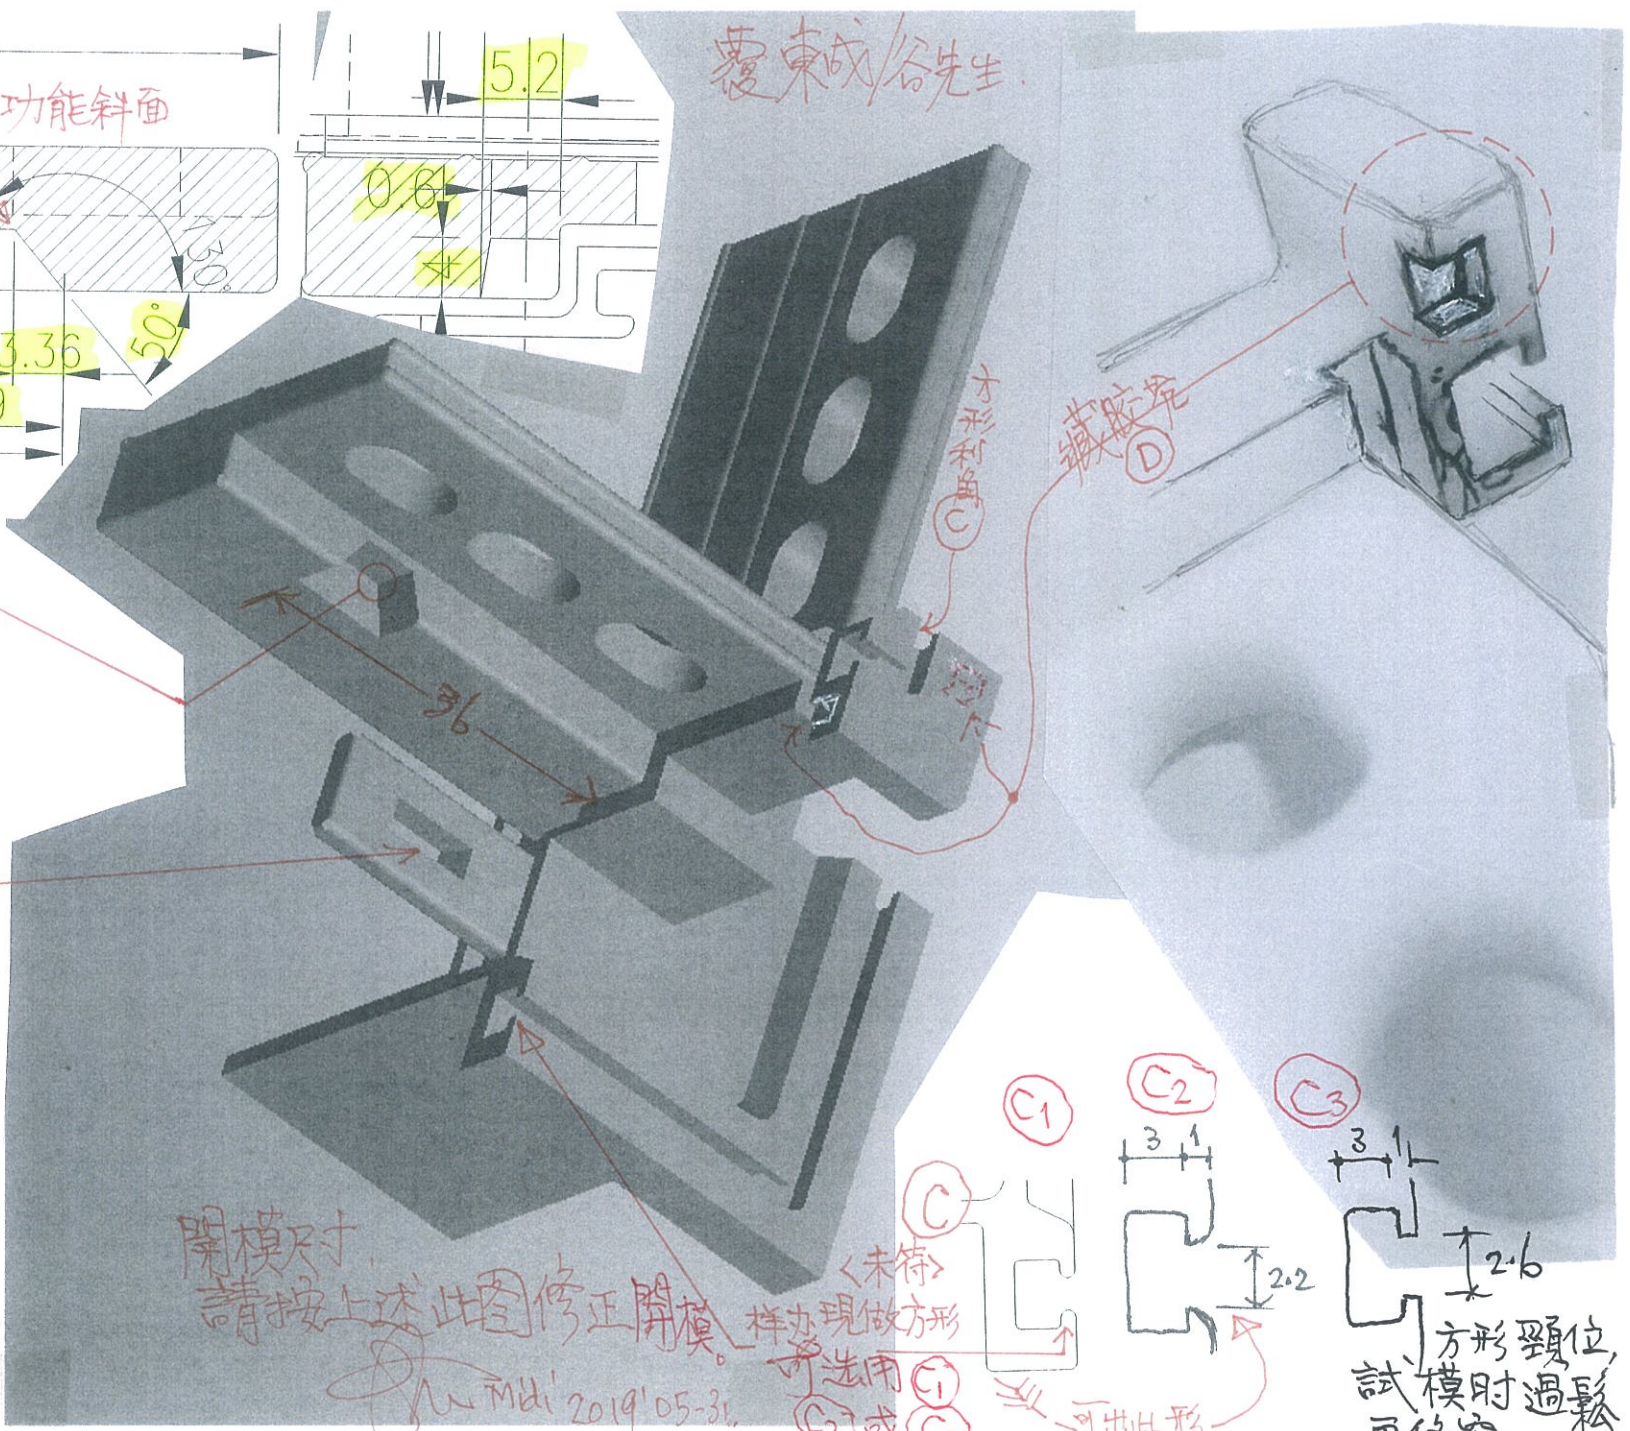

藏膠坑 (D)

開模尺寸 請按上述此圖修正開模

Midi 2019'05-31

未符 樣辦現做方形 可選用 C1 C2 或 C3

