

工程指示 / 要求簡箋(E.I.)

工程指示編號：EI / 0716 / 19

修改版次：-

工程編號：J - 833

工程名稱：白石

工程項目：屋仔 轉角位用保護蓋

收件人：生統

發件人：Erik Kong

日期：18/06/2019

要求提供 / 確認 事項：

- | | | |
|------------------------------------|-------------------------------------|-------------------------------|
| <input type="checkbox"/> 初步鋁料 B.M. | <input type="checkbox"/> 加工拆圖，然後生產 | <input type="checkbox"/> 尺寸表 |
| <input type="checkbox"/> 正式鋁料 B.M. | <input type="checkbox"/> 技術上資料 / 指示 | <input type="checkbox"/> 報價 |
| <input type="checkbox"/> 配件 B.M. | <input type="checkbox"/> 樣辦或貨品說明書 | <input type="checkbox"/> 分判合約 |
| <input type="checkbox"/> 其他：_____ | | |

內容：

6月17日現場試裝EI0706的鋁蓋，確定適合安裝

1) 按加工圖生產，需要噴油; UCT519075XL-3

2) 請生產 70 套(A款, B款, C款)

請盡快生產並送到地盤，辛苦，謝謝!

請在 2019/06/24 前完成上列要求。

附： 3 頁

以上項目為：

原合約工程包 原合約工程加 / 減賬 新工程報價

原因：-

分發東莞各部門：

- () 生產技術總監 連附件 () 技術部 連附件 永林 () 生產部 連附件 () 機械設計部 連附件
 () 採購部 連附件 (✓) 生產統籌部 連附件 梅姐
 () 質檢部 連附件 () 會計部 連附件 () 報關組 連附件 () 其他 _____ 連附件

分發香港各部門：

- () 行政部 連附件 () 會計部 連附件 () 統籌部 連附件 () 工程部地盤科文 連附件 炳哥
 () 採購部 連附件 () QS 部 連附件 () 維修部 連附件 () 其他 _____ 連附件




傳遞編號：HK / 407 / 19

發件人簽署：

項目經理簽署：

(A)

展開：

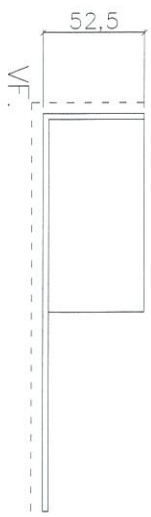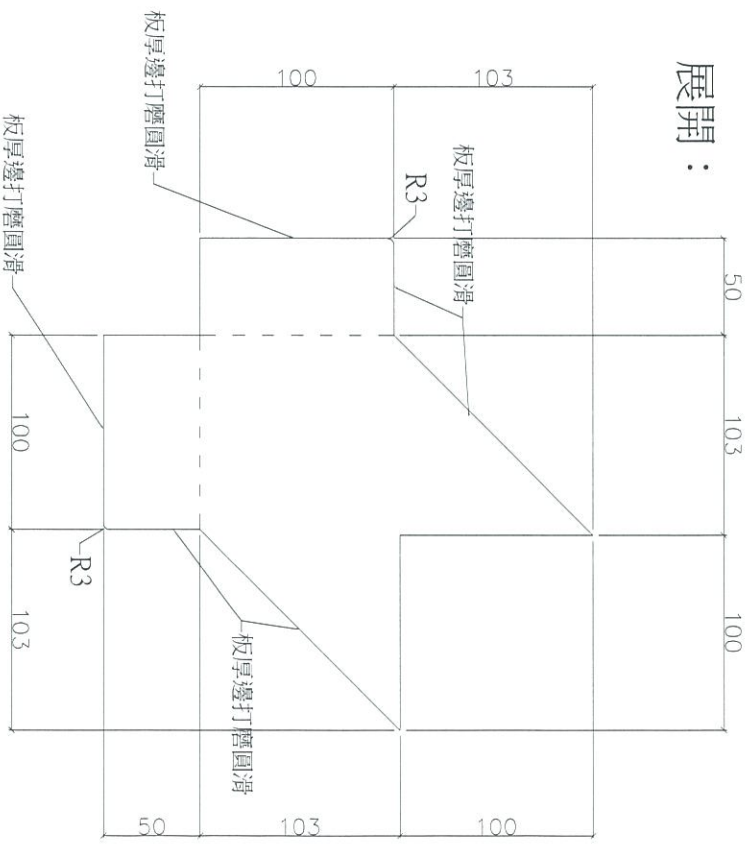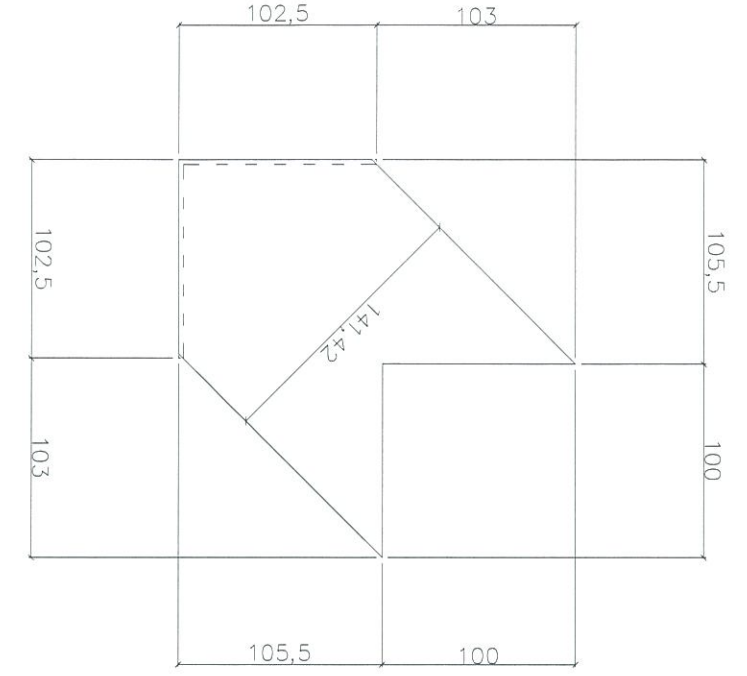




3.0mm厚鋁板

數量：~~70~~ 70 件

噴油：UC1 519075XL-3

B

展開：

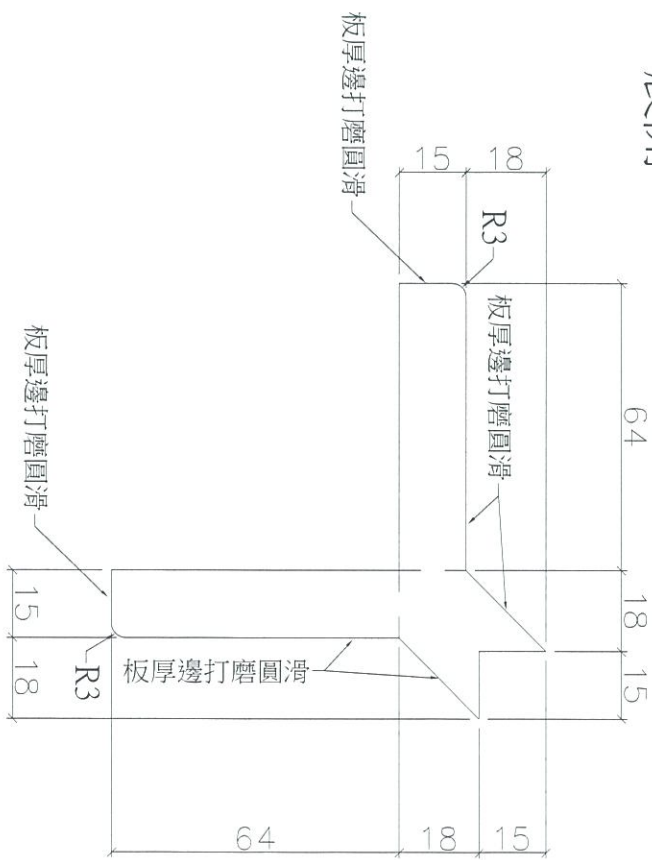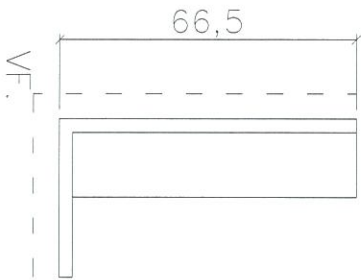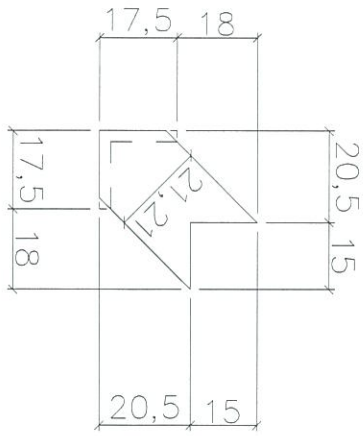




3.0mm厚鋁板

數量：~~7PCS~~ 70件

噴油：UCT 519075XL-3

©

展開：

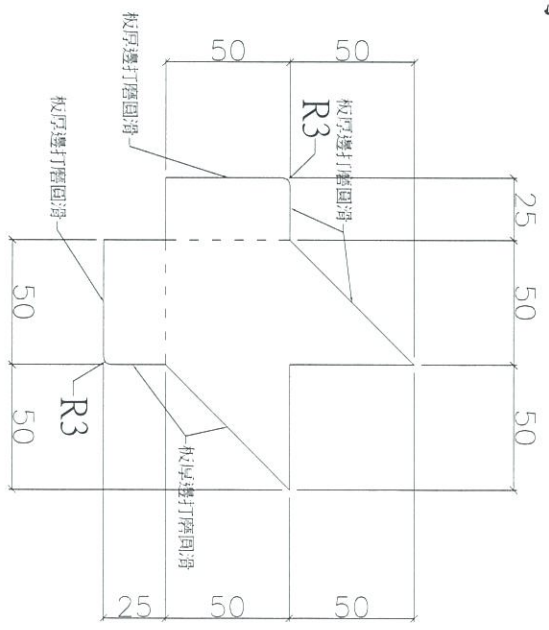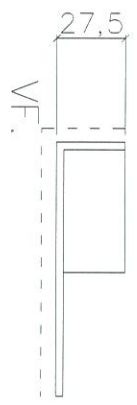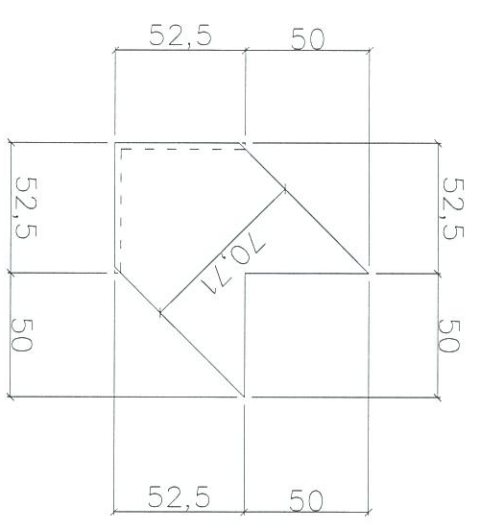

3.0mm厚鋁板

數量：~~70 PCS~~ 70件

噴油：UC7519075XC-3