

工程指示 / 要求簡箋(E.I.)

工程指示編號：EI / 0733 / 19

修改版次：A

工程編號：J - 837

工程名稱：觀塘裕民坊

工程項目：Glass Cladding 室外企身收口鋁板(大貨 T1-T5)(TYP+SU)

收件人：生統/ 永林

發件人：Eric Liu

日期：25/06/2019

要求提供 / 確認 事項：

- | | | |
|------------------------------------|-------------------------------------|-------------------------------|
| <input type="checkbox"/> 初步鋁料 B.M. | <input type="checkbox"/> 加工拆圖，然後生產 | <input type="checkbox"/> 尺寸表 |
| <input type="checkbox"/> 正式鋁料 B.M. | <input type="checkbox"/> 技術上資料 / 指示 | <input type="checkbox"/> 報價 |
| <input type="checkbox"/> 配件 B.M. | <input type="checkbox"/> 樣辦或貨品說明書 | <input type="checkbox"/> 分判合約 |
| <input type="checkbox"/> 其他：_____ | | |

內容：

請按加工圖生產 Glass cladding 企身收口鋁板，送地盤安裝 (T1-T5)(標準層+特式層)

A 版: 拆圖有誤，取消加工圖 H635T

請留意: 1) 要按 5 個 MO 生產，MO 請按 EI9959A 提供樓層分 MO

2) 暫停 3/5003，2/5004 收口，永林請按 HK1356 已提供改樣修改拆圖
(改款後，樣板層數量亦要重做)

3) 包裝分座，每 5 層一批

4) 組裝用鋁槽、鋁角及加力鋁巴同樣在此 EI 內，請留意

謝謝！

請在 2019/ 7 / 6 前完成上列要求。

附： 1 頁加工圖 順圍覽

以上項目為：

- 原合約工程包 原合約工程加 / 減賬 新工程報價

原因：-

分發東莞各部門：

- () 生產技術總監 連附件 () 技術部 連附件 永林 () 生產部 連附件 () 機械設計部 連附件
 () 採購部 連附件 () 生產統籌部 連附件 楊
 () 質檢部 連附件 () 會計部 連附件 () 報關組 連附件 () 其他 楊榮輝 連附件

分發其他分判：

- () 王禮秋 連附件

分發香港各部門：

- () 行政部 連附件 () 會計部 連附件 () 統籌部 連附件 () 工程部地盤科文 連附件
 () 採購部 連附件 () QS 部 連附件 () 維修部 連附件 () 其他 _____ 連附件

傳遞編號：

HK1458/19

發件人簽署：Eric Liu

項目經理簽署：kyo


圖則登記表
DRAWING REGISTER

工程名稱 Project Title: 觀塘裕民坊(6-7F&9-RF)	年 月 日	接收日期 Receiving Date (適用於客戶圖則)							
Glass Cladding 收边铝板									
工程編號 Project No: J-837									

分發予 Distributed To	年 月 日	發出日期 Issued Date							
		19	19						
		05	06						
		26	24						

圖則編號 Drg. No.	圖則名稱 Drawing Title		修訂編號 Revision No.							
H635T	底部橫料拆图	326	-	取消						
H661T	底部橫料拆图	327	-	-						
H675TS	底部橫料拆图	328	-	-						
H684T	底部橫料拆图	329	-	-						
H696TS	底部橫料拆图	330	-	-						
H699T	底部橫料拆图	331	-	-						
H701TS	底部橫料拆图	332	-	-						
H716T	底部橫料拆图	333	-	-						
H718TS	底部橫料拆图	334	-	-						
H749T	底部橫料拆图	335	-	-						
H815T	底部橫料拆图	336	-	-						
H817TS	底部橫料拆图	337	-	-						
H825TS	底部橫料拆图	338	-	-						
H849T	底部橫料拆图	339	-	-						
H861T	底部橫料拆图	340	-	-						
H864TS	底部橫料拆图	341	-	-						
H916T	底部橫料拆图	342	-	-						
H1009TS	底部橫料拆图	343	-	-						
H1087TS	底部橫料拆图	344	-	-						
H1121TS	底部橫料拆图	345	-	-						
H1129TS	底部橫料拆图	346	-	-						
H1131T	底部橫料拆图	347	-	-						
H1176TS	底部橫料拆图	348	-	-						
H1274TS	底部橫料拆图	349	-	-						
H1369TS	底部橫料拆图	350	-	-						

 美特铝质有限公司 MIDI Aluminium Fabricator Ltd.	物料编号	层数	每层数	总数	使用位置	楼层	备注
工程号 J-837 地盘 观塘裕民坊							

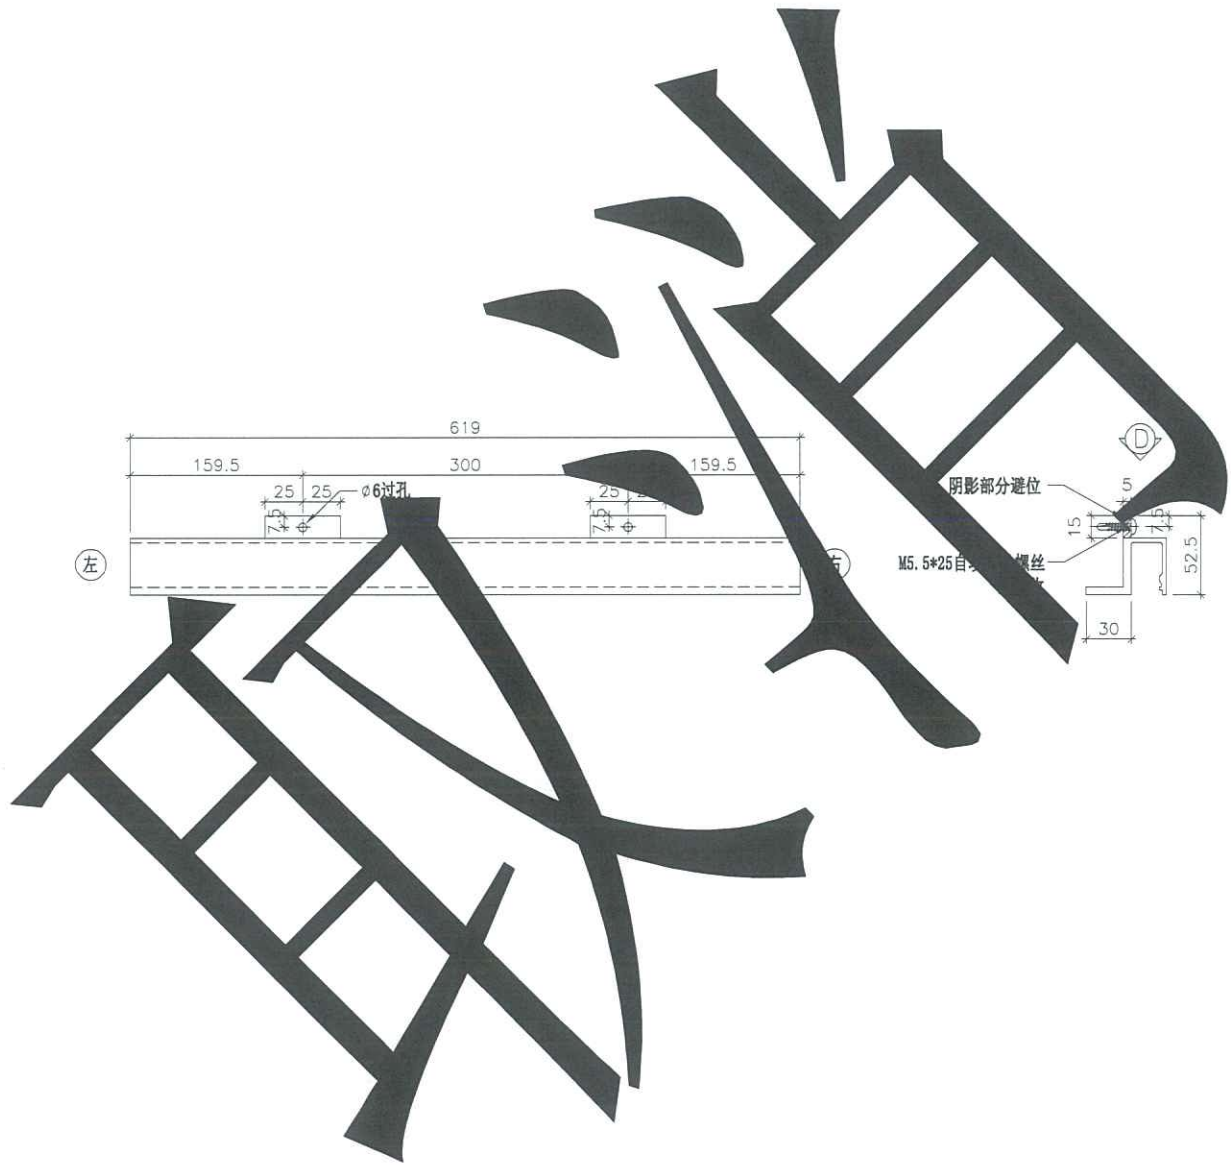

名称	底部横料拆图	制图	JH	2019.4.29	修改	取消		
材料	X85606	复核	DL	2019.4.30	日期	2019.06.24		
颜色	EC-DG-S332054 (3涂)	批准			图号	H635T		