



工程指示 / 要求簡箋(E.I.)

工程指示編號：EI / 0733 / 19

修改版次：B

工程編號：J - 837

工程名稱：觀塘裕民坊

工程項目：Glass Cladding 室外企身收口鋁板(大貨 T1-T5)(TYP+SU)

收件人：生統/ 永林

發件人：Eric Liu

日期：16/10/2019

要求提供 / 確認 事項：

- | | | |
|------------------------------------|-------------------------------------|-------------------------------|
| <input type="checkbox"/> 初步鋁料 B.M. | <input type="checkbox"/> 加工拆圖，然後生產 | <input type="checkbox"/> 尺寸表 |
| <input type="checkbox"/> 正式鋁料 B.M. | <input type="checkbox"/> 技術上資料 / 指示 | <input type="checkbox"/> 報價 |
| <input type="checkbox"/> 配件 B.M. | <input type="checkbox"/> 樣辦或貨品說明書 | <input type="checkbox"/> 分判合約 |
| <input type="checkbox"/> 其他：_____ | | |

內容：

請按加工圖生產 Glass cladding 企身收口鋁板，送地盤安裝 (T1-T5)(標準層+特式層)

B 版:因應泥水位及現場有水管, 3/5003 款式收口需要修改

請留意: 1) 要按 5 個 MO 生產，MO 請按 EI9959A 提供樓層分 MO

2) 包裝分座，每 5 層一批

3) 組裝用鋁槽、鋁角及加力鋁巴同樣在此 EI 內，請留意

謝謝！

請在 2019/ 11 / 16 前完成上列要求。

附：8 頁圖登，24 頁加工圖

以上項目為：

- 原合約工程包 原合約工程加 / 減賬 新工程報價

原因：-

分發東莞各部門：

- () 生產技術總監 連附件 技術部 連附件 生產部 連附件 () 機械設計部 連附件
 () 採購部 連附件 生產統籌部 連附件
 () 質檢部 連附件 () 會計部 連附件 () 報關組 連附件 () 其他 楊榮輝 連附件

分發其他分判：

- () 王禮秋 連附件

分發香港各部門：

- () 行政部 連附件 () 會計部 連附件 () 統籌部 連附件 () 工程部地盤科文 連附件
 () 採購部 連附件 () QS 部 連附件 () 維修部 連附件 () 其他 _____ 連附件

傳遞編號：

HK 2158 /19

發件人簽署：

項目經理簽署：




圖則登記表
DRAWING REGISTER

| | | | | | | | | | | |
|---|---|---|---|-------------------------------|--|--|--|--|--|--|
| 工程名稱 Project Title: 觀塘裕民坊(6-7F&9-RF) | 年 | 月 | 日 | 接收日期 Receiving Date (適用於客戶圖則) | | | | | | |
| Glass Cladding 收边铝板 | | | | | | | | | | |
| 工程編號 Project No: J-837 | | | | | | | | | | |

| | | | | | | | | | | |
|--------------------|---|---|---|------------------|----|----|--|--|--|--|
| 分發予 Distributed To | 年 | 月 | 日 | 發出日期 Issued Date | | | | | | |
| | | | | 19 | 19 | 19 | | | | |
| | | | | 05 | 07 | 10 | | | | |
| | | | | 26 | 12 | 09 | | | | |

| 圖則編號 Drg. No. | 圖則名稱 Drawing Title | 修訂編號 Revision No. |
|--------------------|-----------------------|----------------------|
| API-AG217W | 组装用角铝 | - - - |
| API-AG218W | 组装用角铝 | - - - |
| API-AG219W | 组装用角铝 | - - - |
| API-AG220W | 组装用角铝 | - - - |
| API-AP201(1 of 2) | 室外收边铝板 | - A A |
| API-AP201(2 of 2) | 室外收边铝板 | - - - |
| API-AP202(1 of 2) | 室外收边铝板 | - - - |
| API-AP202(2 of 2) | 室外收边铝板 | - - - |
| API-AP203S(1 of 2) | 室外收边铝板 | - - - |
| API-AP203S(2 of 2) | 室外收边铝板 | - - - |
| API-AP204(1 of 2) | 室外收边铝板 | - A A |
| API-AP204(2 of 2) | 室外收边铝板 | - - - |
| API-AP205(1 of 2) | 室外收边铝板 | - - - |
| API-AP205(2 of 2) | 室外收边铝板 | - - - |
| API-AP206S(1 of 2) | 室外收边铝板 | - - - |
| API-AP206S(2 of 2) | 室外收边铝板 | - - - |
| API-AP207S(1 of 2) | 室外收边铝板 | - A - |
| API-AP207S(2 of 2) | 室外收边铝板 | - - - |
| API-AP208S(1 of 2) | 室外收边铝板 | - A - |
| API-AP208S(2 of 2) | 室外收边铝板 | - - - |
| API-AP209S(1 of 2) | 室外收边铝板 | - A - |
| API-AP209S(2 of 2) | 室外收边铝板 | - - - |
| API-AP210S(1 of 2) | 室外收边铝板 | - A - |
| API-AP210S(2 of 2) | 室外收边铝板 | - - - |
| API-AP211S(1 of 2) | 室外收边铝板 | - - - |
| API-AP211S(2 of 2) | 室外收边铝板 | - - - |

圖則登記表
DRAWING REGISTER

| | | | | | | | | | | |
|---|---|---|---|-------------------------------|--|--|--|--|--|--|
| 工程名稱 Project Title: 觀塘裕民坊(6-7F&9-RF) | 年 | 月 | 日 | 接收日期 Receiving Date (適用於客戶圖則) | | | | | | |
| Glass Cladding 收边铝板 | | | | | | | | | | |
| 工程編號 Project No: J-837 | | | | | | | | | | |

| | | | | | | | | | | | |
|--------------------|---|---|---|------------------|----|----|--|--|--|--|--|
| 分發予 Distributed To | 年 | 月 | 日 | 發出日期 Issued Date | | | | | | | |
| | | | | 19 | 19 | 19 | | | | | |
| | | | | 05 | 07 | 10 | | | | | |
| | | | | 26 | 12 | 09 | | | | | |

| 圖則編號 Drg. No. | 圖則名稱 Drawing Title | | 修訂編號 Revision No. | | | | | | | |
|--------------------|-----------------------|----|----------------------|---|---|--|--|--|--|--|
| API-AP212(1 of 2) | 室外收边铝板 | 52 | - | - | - | | | | | |
| API-AP212(2 of 2) | 室外收边铝板 | 53 | - | - | - | | | | | |
| API-AP213(1 of 2) | 室外收边铝板 | 54 | - | A | A | | | | | |
| API-AP213(2 of 2) | 室外收边铝板 | 55 | - | - | - | | | | | |
| API-AP214S(1 of 2) | 室外收边铝板 | 56 | - | - | - | | | | | |
| API-AP214S(2 of 2) | 室外收边铝板 | 57 | - | - | - | | | | | |
| API-AP215(1 of 2) | 室外收边铝板 | 58 | - | - | - | | | | | |
| API-AP215(2 of 2) | 室外收边铝板 | 59 | - | - | - | | | | | |
| API-AP216(1 of 2) | 室外收边铝板 | 60 | - | A | A | | | | | |
| API-AP216(2 of 2) | 室外收边铝板 | 61 | - | - | - | | | | | |
| API-AP217 | 室外收边铝板 | 62 | - | - | - | | | | | |
| API-AP218 | 室外收边铝板 | 63 | - | - | - | | | | | |
| API-AP219 | 室外收边铝板 | 64 | - | - | - | | | | | |
| API-AP220 | 室外收边铝板 | 65 | - | - | - | | | | | |
| API-AP221 | 室外收边铝板 | 66 | - | - | - | | | | | |
| API-AP222 | 室外收边铝板 | 67 | - | - | - | | | | | |
| API-AP223 | 室外收边铝板 | 68 | - | - | - | | | | | |
| API-AP224 | 室外收边铝板 | 69 | - | - | - | | | | | |
| API-AP225 | 室外收边铝板 | 70 | - | - | - | | | | | |
| API-AP226 | 室外收边铝板 | 71 | - | - | - | | | | | |
| API-AP227 | 室外收边铝板 | 72 | - | - | - | | | | | |
| API-AP228 | 室外收边铝板 | 73 | - | - | - | | | | | |
| API-AP229 | 室外收边铝板 | 74 | - | - | - | | | | | |
| API-AP230 | 室外收边铝板 | 75 | - | - | - | | | | | |
| API-AP231 | 室外收边铝板 | 76 | - | - | - | | | | | |
| API-AP232 | 室外收边铝板 | 77 | - | - | - | | | | | |

圖則登記表
DRAWING REGISTER

| | | | | | | | | | | |
|---|---|---|---|-------------------------------|--|--|--|--|--|--|
| 工程名稱 Project Title: 觀塘裕民坊(6-7F&9-RF) | 年 | 月 | 日 | 接收日期 Receiving Date (適用於客戶圖則) | | | | | | |
| Glass Cladding 收边铝板 | | | | | | | | | | |
| 工程編號 Project No: J-837 | | | | | | | | | | |

| | | | | | | | | | | | | |
|--------------------|---|---|---|------------------|----|----|--|--|--|--|--|--|
| 分發予 Distributed To | 年 | 月 | 日 | 發出日期 Issued Date | | | | | | | | |
| | | | | 19 | 19 | 19 | | | | | | |
| | | | | 05 | 07 | 10 | | | | | | |
| | | | | 26 | 12 | 09 | | | | | | |

| 圖則編號 Drg. No. | 圖則名稱 Drawing Title | | 修訂編號 Revision No. | | | | | | | |
|------------------|-----------------------|-----|----------------------|---|---|--|--|--|--|--|
| API-AP257 | 室外收边铝板 | 104 | - | - | - | | | | | |
| API-AP258S | 室外收边铝板 | 105 | - | A | - | | | | | |
| API-AP259 | 室外收边铝板 | 106 | - | - | - | | | | | |
| API-AP260 | 室外收边铝板 | 107 | - | - | - | | | | | |
| API-AP261 | 室外收边铝板 | 108 | - | - | - | | | | | |
| API-AP262 | 室外收边铝板 | 109 | - | - | - | | | | | |
| API-AP263 | 室外收边铝板 | 110 | - | - | - | | | | | |
| API-AP264 | 室外收边铝板 | 111 | - | - | - | | | | | |
| API-AP265 | 室外收边铝板 | 112 | - | - | - | | | | | |
| API-AP266 | 室外收边铝板 | 113 | - | - | - | | | | | |
| API-AP267 | 室外收边铝板 | 114 | - | - | - | | | | | |
| API-AP268 | 室外收边铝板 | 115 | - | - | - | | | | | |
| API-AP269 | 室外收边铝板 | 116 | - | - | - | | | | | |
| API-AP270 | 室外收边铝板 | 117 | - | - | - | | | | | |
| API-AP271 | 室外收边铝板 | 118 | - | - | - | | | | | |
| API-AP272 | 室外收边铝板 | 119 | - | - | - | | | | | |
| API-AP273 | 室外收边铝板 | 120 | - | - | - | | | | | |
| API-AP274 | 室外收边铝板 | 121 | - | - | - | | | | | |
| API-AP275 | 室外收边铝板 | 122 | - | - | - | | | | | |
| API-AP276 | 室外收边铝板 | 123 | - | - | - | | | | | |
| API-AP277 | 室外收边铝板 | 124 | - | - | - | | | | | |
| API-AP278 | 室外收边铝板 | 125 | - | - | - | | | | | |
| API-AP301 | 室外收边铝板 | 126 | - | A | A | | | | | |
| API-AP302 | 室外收边铝板 | 127 | - | - | - | | | | | |
| API-AP303S | 室外收边铝板 | 128 | - | - | - | | | | | |
| API-AP304 | 室外收边铝板 | 129 | - | A | A | | | | | |

圖則登記表
DRAWING REGISTER

| | | | | | | | | | | |
|---|---|---|---|-------------------------------|--|--|--|--|--|--|
| 工程名稱 Project Title: 觀塘裕民坊(6-7F&9-RF) | 年 | 月 | 日 | 接收日期 Receiving Date (適用於客戶圖則) | | | | | | |
| Glass Cladding 收边铝板 | | | | | | | | | | |
| 工程編號 Project No: J-837 | | | | | | | | | | |

| | | | | | | | | | | | |
|--------------------|---|---|---|------------------|----|----|--|--|--|--|--|
| 分發予 Distributed To | 年 | 月 | 日 | 發出日期 Issued Date | | | | | | | |
| | | | | 19 | 19 | 19 | | | | | |
| | | | | 05 | 07 | 10 | | | | | |
| | | | | 26 | 12 | 09 | | | | | |

| 圖則編號 Drg. No. | 圖則名稱 Drawing Title | | 修訂編號 Revision No. | | | | | | | |
|------------------|-----------------------|-----|----------------------|---|---|--|--|--|--|--|
| API-AP305 | 室外收边铝板 | 130 | - | - | - | | | | | |
| API-AP306S | 室外收边铝板 | 131 | - | - | - | | | | | |
| API-AP307 | 室外收边铝板 | 132 | - | A | A | | | | | |
| API-AP308 | 室外收边铝板 | 133 | - | - | - | | | | | |
| API-AP309S | 室外收边铝板 | 134 | - | - | - | | | | | |
| API-AP310S | 室外收边铝板 | 135 | - | A | - | | | | | |
| API-AP311S | 室外收边铝板 | 136 | - | A | - | | | | | |
| API-AP312S | 室外收边铝板 | 137 | - | A | - | | | | | |
| API-AP313S | 室外收边铝板 | 138 | - | A | - | | | | | |
| API-AP314S | 室外收边铝板 | 139 | - | A | - | | | | | |
| API-AP315S | 室外收边铝板 | 140 | - | A | - | | | | | |
| API-AP316S | 室外收边铝板 | 141 | - | - | - | | | | | |
| API-AP317 | 室外收边铝板 | 142 | - | - | - | | | | | |
| API-AP318 | 室外收边铝板 | 143 | - | A | A | | | | | |
| API-AP319S | 室外收边铝板 | 144 | - | - | - | | | | | |
| API-AP321 | 室外收边铝板 | 145 | - | - | - | | | | | |
| API-AP322 | 室外收边铝板 | 146 | - | A | A | | | | | |
| API-AP323S | 室外收边铝板 | 147 | - | - | - | | | | | |
| API-AP324 | 室外收边铝板 | 148 | - | - | - | | | | | |
| API-AP325 | 室外收边铝板 | 149 | - | A | A | | | | | |
| API-AP326 | 室外收边铝板 | 150 | - | - | - | | | | | |
| API-AP327 | 室外收边铝板 | 151 | - | - | - | | | | | |
| API-AP328 | 室外收边铝板 | 152 | - | - | - | | | | | |
| API-AP329 | 室外收边铝板 | 153 | - | - | - | | | | | |
| API-AP330 | 室外收边铝板 | 154 | - | - | - | | | | | |
| API-AP331 | 室外收边铝板 | 155 | - | - | - | | | | | |

圖則登記表
DRAWING REGISTER

| | | | | | | | | | | |
|---|---|---|---|-------------------------------|--|--|--|--|--|--|
| 工程名稱 Project Title: 觀塘裕民坊(6-7F&9-RF) | 年 | 月 | 日 | 接收日期 Receiving Date (適用於客戶圖則) | | | | | | |
| Glass Cladding 收边铝板 | | | | | | | | | | |
| 工程編號 Project No: J-837 | | | | | | | | | | |

| | | | | | | | | | | | | |
|--------------------|---|---|---|------------------|----|----|--|--|--|--|--|--|
| 分發予 Distributed To | 年 | 月 | 日 | 發出日期 Issued Date | | | | | | | | |
| | | | | 19 | 19 | 19 | | | | | | |
| | | | | 05 | 07 | 10 | | | | | | |
| | | | | 26 | 12 | 09 | | | | | | |

| 圖則編號 Drg. No. | 圖則名稱 Drawing Title | | 修訂編號 Revision No. | | | | | | | |
|------------------|-----------------------|-----|----------------------|---|---|--|--|--|--|--|
| API-AP384 | 室外收边铝板 | 208 | - | - | - | | | | | |
| API-AP385 | 室外收边铝板 | 209 | - | - | - | | | | | |
| API-AP386 | 室外收边铝板 | 210 | - | - | - | | | | | |
| API-AP387 | 室外收边铝板 | 211 | - | - | - | | | | | |
| API-AP388 | 室外收边铝板 | 212 | - | - | - | | | | | |
| API-AP389 | 室外收边铝板 | 213 | - | - | - | | | | | |
| API-AP390 | 室外收边铝板 | 214 | - | - | - | | | | | |
| API-AP391 | 室外收边铝板 | 215 | - | - | - | | | | | |
| API-AP392S | 室外收边铝板 | 216 | - | - | - | | | | | |
| API-AP393 | 室外收边铝板 | 217 | - | - | - | | | | | |
| API-AP394 | 室外收边铝板 | 218 | - | A | A | | | | | |
| API-AP395 | 室外收边铝板 | 219 | - | - | - | | | | | |
| API-AP396 | 室外收边铝板 | 220 | - | A | A | | | | | |
| API-AP397 | 室外收边铝板 | 221 | - | - | - | | | | | |
| API-AP398S | 室外收边铝板 | 222 | - | - | - | | | | | |
| API-AP399 | 室外收边铝板 | 223 | - | A | A | | | | | |
| API-AP400 | 室外收边铝板 | 224 | - | - | - | | | | | |
| API-AP401 | 室外收边铝板 | 225 | - | - | - | | | | | |
| API-AP402S | 室外收边铝板 | 226 | - | A | - | | | | | |
| API-AP403S | 室外收边铝板 | 227 | - | A | - | | | | | |
| API-AP404S | 室外收边铝板 | 228 | - | - | - | | | | | |
| API-AP405 | 室外收边铝板 | 229 | - | - | - | | | | | |
| API-AP406 | 室外收边铝板 | 230 | - | A | A | | | | | |
| API-AP407 | 室外收边铝板 | 231 | - | A | A | | | | | |
| API-AP408 | 室外收边铝板 | 232 | - | - | - | | | | | |
| API-AP409 | 室外收边铝板 | 233 | - | - | - | | | | | |

圖則登記表
DRAWING REGISTER

| | | | | | | | | |
|---|-------------|-------------------------------|--|--|--|--|--|--|
| 工程名稱 Project Title: 觀塘裕民坊(6-7F&9-RF) | 年 月 日 | 接收日期 Receiving Date (適用於客戶圖則) | | | | | | |
| Glass Cladding 收边铝板 | | | | | | | | |
| 工程編號 Project No: J-837 | | | | | | | | |

| | | | | | | | | | |
|--------------------|-------------|------------------|----|----|--|--|--|--|--|
| 分發予 Distributed To | 年 月 日 | 發出日期 Issued Date | | | | | | | |
| | | 19 | 19 | 19 | | | | | |
| | | 05 | 07 | 10 | | | | | |
| | | 26 | 12 | 09 | | | | | |

| 圖則編號 Drg. No. | 圖則名稱 Drawing Title | | 修訂編號 Revision No. | | | | | | | |
|------------------|-----------------------|-----|----------------------|---|---|--|--|--|--|--|
| API-AP410 | 室外收边铝板 | 234 | - | - | - | | | | | |
| API-AP411 | 室外收边铝板 | 235 | - | - | - | | | | | |
| API-AP412S | 室外收边铝板 | 236 | - | - | - | | | | | |
| API-AP413 | 室外收边铝板 | 237 | - | - | - | | | | | |
| API-AP414 | 室外收边铝板 | 238 | - | A | A | | | | | |
| API-AP415 | 室外收边铝板 | 239 | - | - | - | | | | | |
| API-AP416 | 室外收边铝板 | 240 | - | - | - | | | | | |
| API-AP417 | 室外收边铝板 | 241 | - | - | - | | | | | |
| API-AP418 | 室外收边铝板 | 242 | - | - | - | | | | | |
| API-AP419S | 室外收边铝板 | 243 | - | A | - | | | | | |
| API-AP420 | 室外收边铝板 | 244 | - | - | - | | | | | |
| API-AP421 | 室外收边铝板 | 245 | - | - | - | | | | | |
| API-AP422S | 室外收边铝板 | 246 | - | A | - | | | | | |
| API-AP423 | 室外收边铝板 | 247 | - | - | - | | | | | |
| API-AP424 | 室外收边铝板 | 248 | - | - | - | | | | | |
| API-AP425 | 室外收边铝板 | 249 | - | - | - | | | | | |
| API-AP426 | 室外收边铝板 | 250 | - | - | - | | | | | |
| API-AP427S | 室外收边铝板 | 251 | - | - | - | | | | | |
| API-AP428 | 室外收边铝板 | 252 | - | - | - | | | | | |
| API-AP429S | 室外收边铝板 | 253 | - | - | - | | | | | |
| API-AP430S | 室外收边铝板 | 254 | - | - | - | | | | | |
| API-AP431 | 室外收边铝板 | 255 | - | - | - | | | | | |
| API-AP432S | 室外收边铝板 | 256 | - | A | - | | | | | |
| API-AP433 | 室外收边铝板 | 257 | - | - | - | | | | | |
| API-AP434 | 室外收边铝板 | 258 | - | - | - | | | | | |
| API-AP435 | 室外收边铝板 | 259 | - | - | - | | | | | |

圖則登記表
DRAWING REGISTER

| | | | | | | | | | | |
|---|---|---|---|-------------------------------|--|--|--|--|--|--|
| 工程名稱 Project Title: 觀塘裕民坊(6-7F&9-RF) | 年 | 月 | 日 | 接收日期 Receiving Date (適用於客戶圖則) | | | | | | |
| Glass Cladding 收边铝板 | | | | | | | | | | |
| 工程編號 Project No: J-837 | | | | | | | | | | |

| | | | | | | | | | | | |
|--------------------|---|---|---|------------------|----|----|--|--|--|--|--|
| 分發予 Distributed To | 年 | 月 | 日 | 發出日期 Issued Date | | | | | | | |
| | | | | 19 | 19 | 19 | | | | | |
| | | | | 05 | 07 | 10 | | | | | |
| | | | | 26 | 12 | 09 | | | | | |

| 圖則編號 Drg. No. | 圖則名稱 Drawing Title | | 修訂編號 Revision No. | | | | | | | |
|------------------|-----------------------|-----|----------------------|---|---|--|--|--|--|--|
| API-AP436 | 室外收边铝板 | 260 | - | - | - | | | | | |
| API-AP437 | 室外收边铝板 | 261 | - | - | - | | | | | |
| API-AP438 | 室外收边铝板 | 262 | - | A | A | | | | | |
| API-AP439 | 室外收边铝板 | 263 | - | - | - | | | | | |
| API-AP440S | 室外收边铝板 | 264 | - | - | - | | | | | |
| API-AP441S | 室外收边铝板 | 265 | - | A | - | | | | | |
| API-AP442S | 室外收边铝板 | 266 | - | A | - | | | | | |
| API-AP443S | 室外收边铝板 | 267 | - | - | - | | | | | |
| API-AP444 | 室外收边铝板 | 268 | - | - | - | | | | | |
| API-AP445 | 室外收边铝板 | 269 | - | A | A | | | | | |
| API-AP446 | 室外收边铝板 | 270 | - | - | - | | | | | |
| API-AP447 | 室外收边铝板 | 271 | - | - | - | | | | | |
| API-AP448 | 室外收边铝板 | 272 | - | - | - | | | | | |
| API-AP449 | 室外收边铝板 | 273 | - | - | - | | | | | |
| API-AP450 | 室外收边铝板 | 274 | - | - | - | | | | | |
| API-AP451 | 室外收边铝板 | 275 | - | - | - | | | | | |
| API-AP452 | 室外收边铝板 | 276 | - | - | - | | | | | |
| API-AP453 | 室外收边铝板 | 277 | - | - | - | | | | | |
| API-AP454 | 室外收边铝板 | 278 | - | - | - | | | | | |
| API-AP455 | 室外收边铝板 | 279 | - | - | - | | | | | |
| API-AP456 | 室外收边铝板 | 280 | - | A | A | | | | | |
| API-AP457 | 室外收边铝板 | 281 | - | - | - | | | | | |
| API-AP458S | 室外收边铝板 | 282 | - | - | - | | | | | |
| API-AP459S | 室外收边铝板 | 283 | - | - | - | | | | | |
| API-AP460 | 室外收边铝板 | 284 | - | - | - | | | | | |
| API-AP461S | 室外收边铝板 | 285 | - | - | - | | | | | |

圖則登記表
DRAWING REGISTER

| | | | | | | | | | | |
|---|---|---|---|-------------------------------|--|--|--|--|--|--|
| 工程名稱 Project Title: 觀塘裕民坊(6-7F&9-RF) | 年 | 月 | 日 | 接收日期 Receiving Date (適用於客戶圖則) | | | | | | |
| Glass Cladding 收边铝板 | | | | | | | | | | |
| 工程編號 Project No: J-837 | | | | | | | | | | |

| | | | | | | | | | | | | |
|--------------------|---|---|---|------------------|----|----|--|--|--|--|--|--|
| 分發予 Distributed To | 年 | 月 | 日 | 發出日期 Issued Date | | | | | | | | |
| | | | | 19 | 19 | 19 | | | | | | |
| | | | | 05 | 07 | 10 | | | | | | |
| | | | | 26 | 12 | 09 | | | | | | |

| 圖則編號 Drg. No. | 圖則名稱 Drawing Title | | 修訂編號 Revision No. | | | | | | | |
|------------------|-----------------------|-----|----------------------|---|---|--|--|--|--|--|
| API-AP462S | 室外收边铝板 | 286 | - | - | - | | | | | |
| API-AP463 | 室外收边铝板 | 287 | - | - | - | | | | | |
| API-AP464S | 室外收边铝板 | 288 | - | A | - | | | | | |
| API-AP465S | 室外收边铝板 | 289 | - | - | - | | | | | |
| API-AP466 | 室外收边铝板 | 290 | - | - | - | | | | | |
| API-AP467 | 室外收边铝板 | 291 | - | A | A | | | | | |
| API-AP468 | 室外收边铝板 | 292 | - | - | - | | | | | |
| API-AP469 | 室外收边铝板 | 293 | - | - | - | | | | | |
| API-AP470 | 室外收边铝板 | 294 | - | - | - | | | | | |
| API-AP471 | 室外收边铝板 | 295 | - | - | - | | | | | |
| API-AP472 | 室外收边铝板 | 296 | - | - | - | | | | | |
| API-AP473 | 室外收边铝板 | 297 | - | - | - | | | | | |
| API-AP474S | 室外收边铝板 | 298 | - | A | - | | | | | |
| API-AP475 | 室外收边铝板 | 299 | - | - | - | | | | | |
| API-AP476 | 室外收边铝板 | 300 | - | - | - | | | | | |
| API-AP477 | 室外收边铝板 | 301 | - | - | - | | | | | |
| API-AP478 | 室外收边铝板 | 302 | - | - | - | | | | | |
| API-AP479 | 室外收边铝板 | 303 | - | - | - | | | | | |
| API-AP480 | 室外收边铝板 | 304 | - | - | - | | | | | |
| API-AP481 | 室外收边铝板 | 305 | - | - | - | | | | | |
| API-AP482 | 室外收边铝板 | 306 | - | - | - | | | | | |
| API-AP483 | 室外收边铝板 | 307 | - | - | - | | | | | |
| API-AP484 | 室外收边铝板 | 308 | - | - | - | | | | | |
| API-AP485 | 室外收边铝板 | 309 | - | - | - | | | | | |
| API-AP486 | 室外收边铝板 | 310 | - | - | - | | | | | |
| API-AP487 | 室外收边铝板 | 311 | - | - | - | | | | | |







美特铝质有限公司
MIDI Aluminium Fabricator Ltd.


| 物料编号 | 层数 | 每层数 | 总数 | 使用位置 | 楼层 | 备注 |
|------|----|-----|----|------|----|----|
| | | | | | | |
| | | | | | | |

工程号 J-837 地盘 观塘裕民坊

依据EI9720J修改

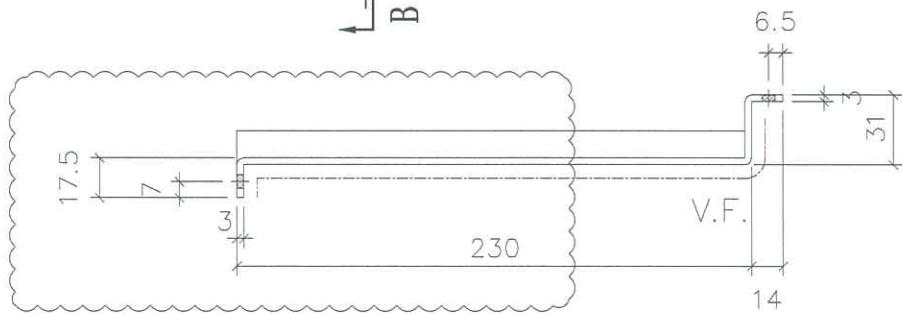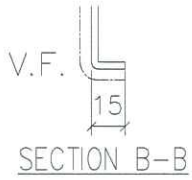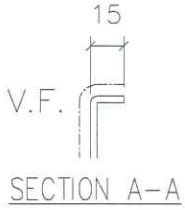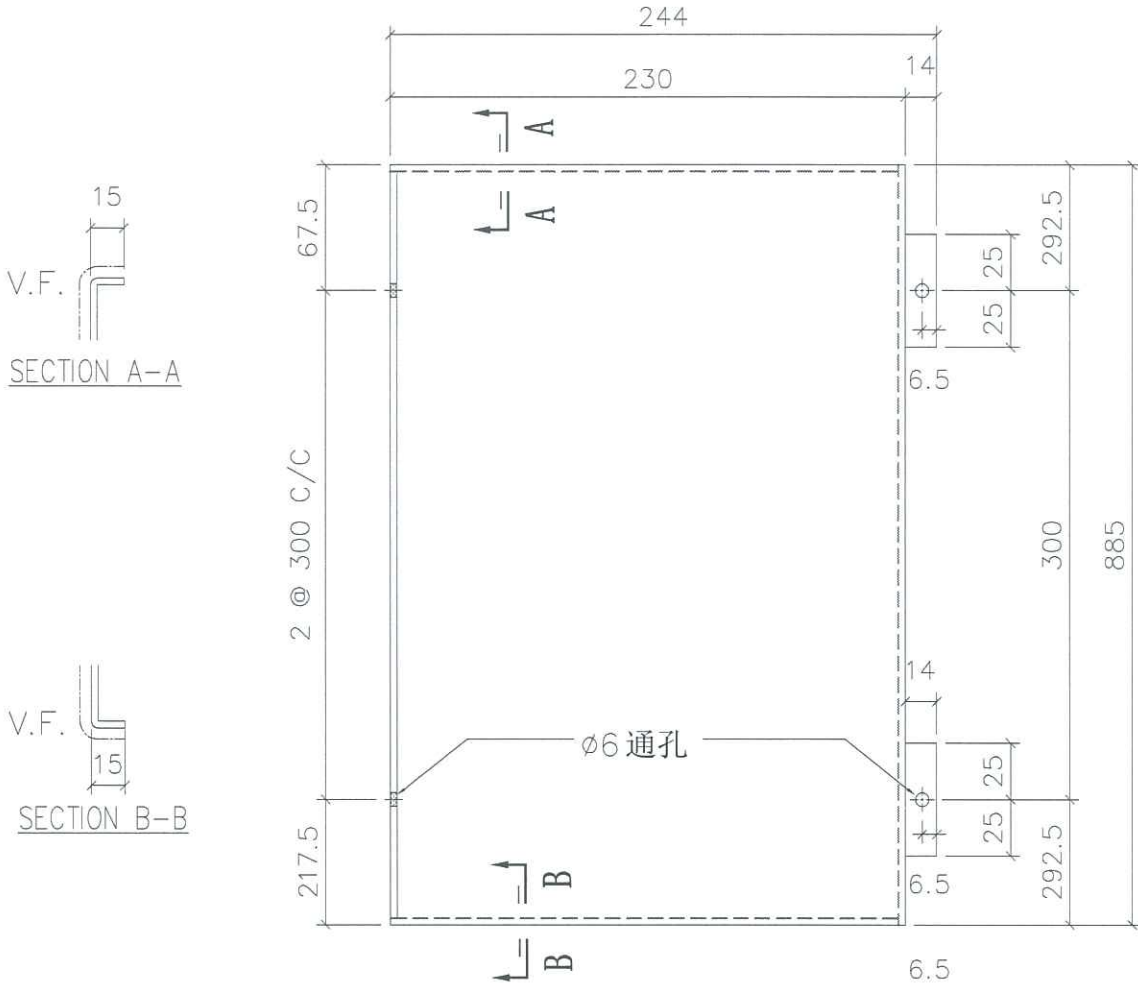


地盘安装

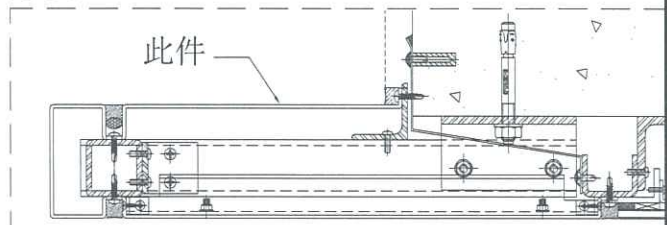

| 折边长度 | 折边宽度 |
|------|-------|
| 915 | 286.5 |

| | | | | | | | |
|----|-----------------|----|----|-----------|----|--------------------|-----------|
| 名称 | 室外收边铝板 | 制图 | JH | 2019.4.29 | 修改 | A | B |
| 材料 | 3mm 铝板 | 复核 | DL | 2019.4.30 | 日期 | 2019.7.12 | 2019.10.9 |
| 颜色 | UCT803649 FXL-3 | 批准 | | | 图号 | API-AP201 (1 of 2) | |

| | | | | | | | | | | | | |
|--|-------|----|-------|-----------|-----------------|-----|----|-----------|--------|--------------------|--|--|
|  美特铝质有限公司 MIDI Aluminium Fabricator Ltd. | | | | 物料编号 | 层数 | 每层数 | 总数 | 使用位置 | 楼层 | 备注 | | |
| | | | | API-AP201 | 15 | 1 | 15 | T1-A | 09~26F | | | |
| | | | | API-AP201 | 15 | 1 | 15 | T1-H | 09~26F | | | |
| | | | | API-AP201 | 15 | 1 | 15 | T2-B | 09~26F | | | |
| 工程号 | J-837 | 地盘 | 观塘裕民坊 | API-AP201 | 15 | 1 | 15 | T3-B | 09~26F | | | |
| | | | | API-AP201 | 15 | 1 | 15 | T5-A | 09~26F | | | |
| | | | | API-AP201 | 15 | 1 | 15 | T5-M | 09~26F | | | |
| | | | | API-AP201 | 1 | 1 | 1 | T1-A | 28F | | | |
| | | | | API-AP201 | 1 | 1 | 1 | T1-H | 28F | | | |
| | | | | API-AP201 | 1 | 1 | 1 | T2-B | 28F | | | |
| | | | | API-AP201 | 1 | 1 | 1 | T3-B | 28F | | | |
| | | | | API-AP201 | 1 | 1 | 1 | T5-A | 28F | | | |
| | | | | API-AP201 | 1 | 1 | 1 | T5-M | 28F | | | |
| | | | | API-AP201 | 19 | 1 | 19 | T1-A | 29~49F | | | |
| | | | | API-AP201 | 19 | 1 | 19 | T1-H | 29~49F | | | |
| | | | | API-AP201 | 19 | 1 | 19 | T5-A | 29~49F | | | |
| | | | | API-AP201 | 19 | 1 | 19 | T5-M | 29~49F | | | |
| | | | | API-AP201 | 21 | 1 | 21 | T3-B | 29~51F | | | |
| | | | | API-AP201 | 23 | 1 | 23 | T2-B | 29~53F | | | |
| | | | | 名称 | 室外收边铝板 | 制图 | JH | 2019.4.29 | 修改 | | | |
| | | | | 材料 | 3mm 铝板 | 复核 | DL | 2019.4.30 | 日期 | | | |
| | | | | 颜色 | UCT803649 FXL-3 | 批准 | | | 图号 | API-AP201 (2 of 2) | | |







美特铝质有限公司
MIDI Aluminium Fabricator Ltd.


| 物料编号 | 层数 | 每层数 | 总数 | 使用位置 | 楼层 | 备注 |
|------|----|-----|----|------|----|----|
| | | | | | | |
| | | | | | | |

工程号 J-837 地盘 观塘裕民坊

依据EI9720J修改

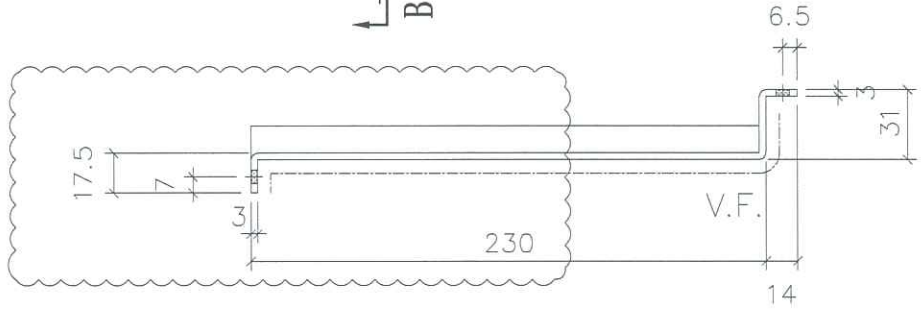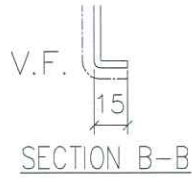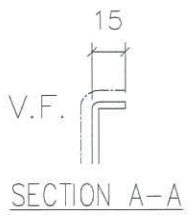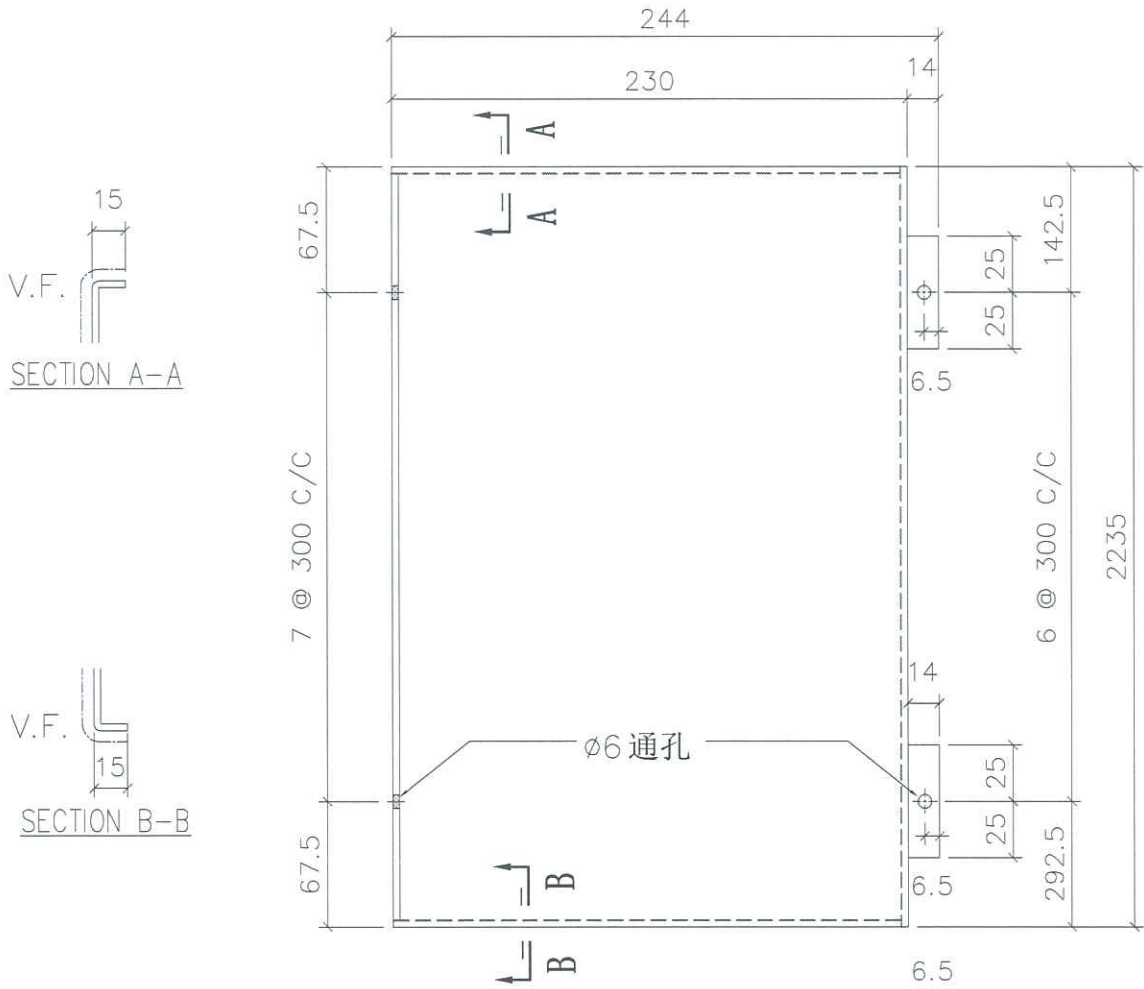

地盘安装

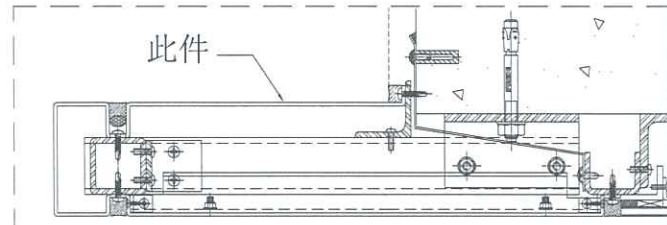

| 折边长度 | 折边宽度 |
|------|-------|
| 2265 | 286.5 |

| | | | | | | | |
|----|-----------------|----|----|-----------|----|--------------------|-----------|
| 名称 | 室外收边铝板 | 制图 | JH | 2019.4.29 | 修改 | A | B |
| 材料 | 3mm 铝板 | 复核 | DL | 2019.4.30 | 日期 | 2019.7.12 | 2019.10.9 |
| 颜色 | UCT803649 FXL-3 | 批准 | | | 图号 | API-AP204 (1 of 2) | |





美特铝质有限公司
MIDI Aluminium Fabricator Ltd.

| 物料编号 | 层数 | 每层数 | 总数 | 使用位置 | 楼层 | 备注 |
|------|----|-----|----|------|----|----|
| | | | | | | |
| | | | | | | |
| | | | | | | |


工程号 J-837 地盘 观塘裕民坊

依据EI9720J修改

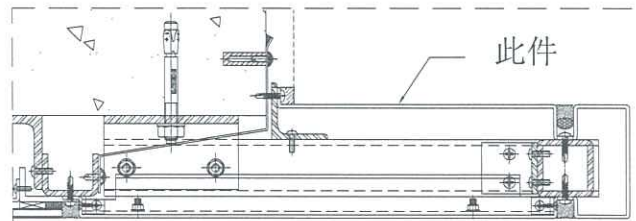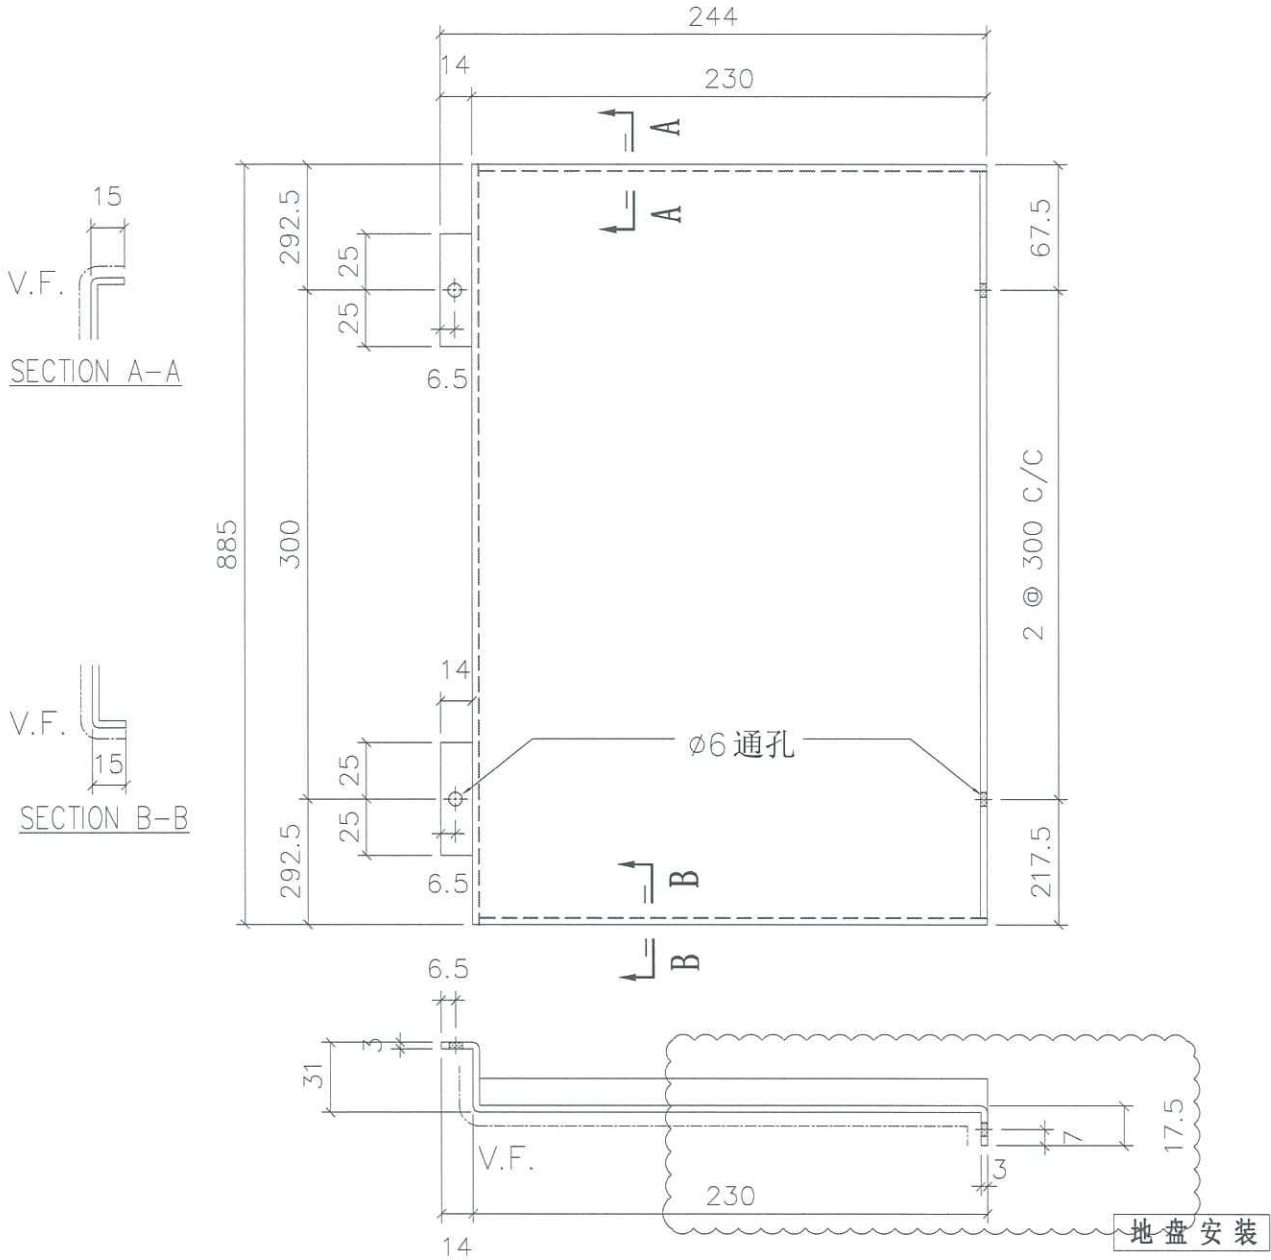

| 折边长度 | 折边宽度 |
|------|-------|
| 915 | 286.5 |

| | | | | | | | |
|----|-----------------|----|----|-----------|----|--------------------|-----------|
| 名称 | 室外收边铝板 | 制图 | JH | 2019.4.29 | 修改 | A | B |
| 材料 | 3mm 铝板 | 复核 | DL | 2019.4.30 | 日期 | 2019.7.12 | 2019.10.9 |
| 颜色 | UCT803649 FXL-3 | 批准 | | | 图号 | API-AP213 (1 of 2) | |

| | | | | | | | | | | |
|--|-----------------|----|----|-----------|----|--------------------|----|------|--------|----|
|  美特铝质有限公司 MIDI Aluminium Fabricator Ltd. | | | | 物料编号 | 层数 | 每层数 | 总数 | 使用位置 | 楼层 | 备注 |
| | | | | API-AP213 | 15 | 1 | 15 | T1-B | 09~26F | |
| 工程号 J-837 地盘 观塘裕民坊 | | | | API-AP213 | 15 | 1 | 15 | T1-E | 09~26F | |
| | | | | API-AP213 | 15 | 1 | 15 | T1-G | 09~26F | |
| | | | | API-AP213 | 15 | 1 | 15 | T2-A | 09~26F | |
| | | | | API-AP213 | 15 | 1 | 15 | T2-M | 09~26F | |
| | | | | API-AP213 | 15 | 1 | 15 | T3-A | 09~26F | |
| | | | | API-AP213 | 15 | 1 | 15 | T3-F | 09~26F | |
| | | | | API-AP213 | 15 | 1 | 15 | T5-L | 09~26F | |
| | | | | API-AP213 | 1 | 1 | 1 | T1-B | 28F | |
| | | | | API-AP213 | 1 | 1 | 1 | T1-E | 28F | |
| | | | | API-AP213 | 1 | 1 | 1 | T1-G | 28F | |
| | | | | API-AP213 | 1 | 1 | 1 | T2-A | 28F | |
| | | | | API-AP213 | 1 | 1 | 1 | T2-M | 28F | |
| | | | | API-AP213 | 1 | 1 | 1 | T3-A | 28F | |
| | | | | API-AP213 | 1 | 1 | 1 | T3-F | 28F | |
| | | | | API-AP213 | 1 | 1 | 1 | T5-L | 28F | |
| | | | | API-AP213 | 19 | 1 | 19 | T1-B | 29~49F | |
| | | | | API-AP213 | 19 | 1 | 19 | T1-E | 29~49F | |
| | | | | API-AP213 | 19 | 1 | 19 | T1-G | 29~49F | |
| | | | | API-AP213 | 19 | 1 | 19 | T5-L | 29~49F | |
| | | | | API-AP213 | 21 | 1 | 21 | T3-A | 29~51F | |
| | | | | API-AP213 | 21 | 1 | 21 | T3-F | 29~51F | |
| | | | | API-AP213 | 23 | 1 | 23 | T2-A | 29~53F | |
| | | | | API-AP213 | 23 | 1 | 23 | T2-M | 29~53F | |
| | | | | | | | | | | |
| 名称 | 室外收边铝板 | 制图 | JH | 2019.4.29 | 修改 | | | | | |
| 材料 | 3mm 铝板 | 复核 | DL | 2019.4.30 | 日期 | | | | | |
| 颜色 | UCT803649 FXL-3 | 批准 | | | 图号 | API-AP213 (2 of 2) | | | | |





美特铝质有限公司
MIDI Aluminium Fabricator Ltd.

| 物料编号 | 层数 | 每层数 | 总数 | 使用位置 | 楼层 | 备注 |
|------|----|-----|----|------|----|----|
| | | | | | | |
| | | | | | | |
| | | | | | | |


工程号 J-837 地盘 观塘裕民坊

依据EI9720J修改

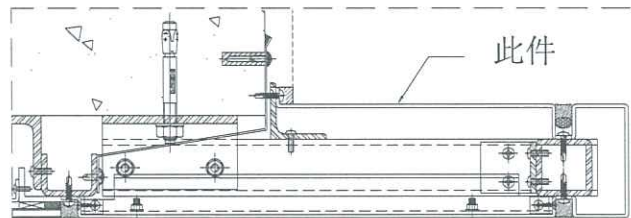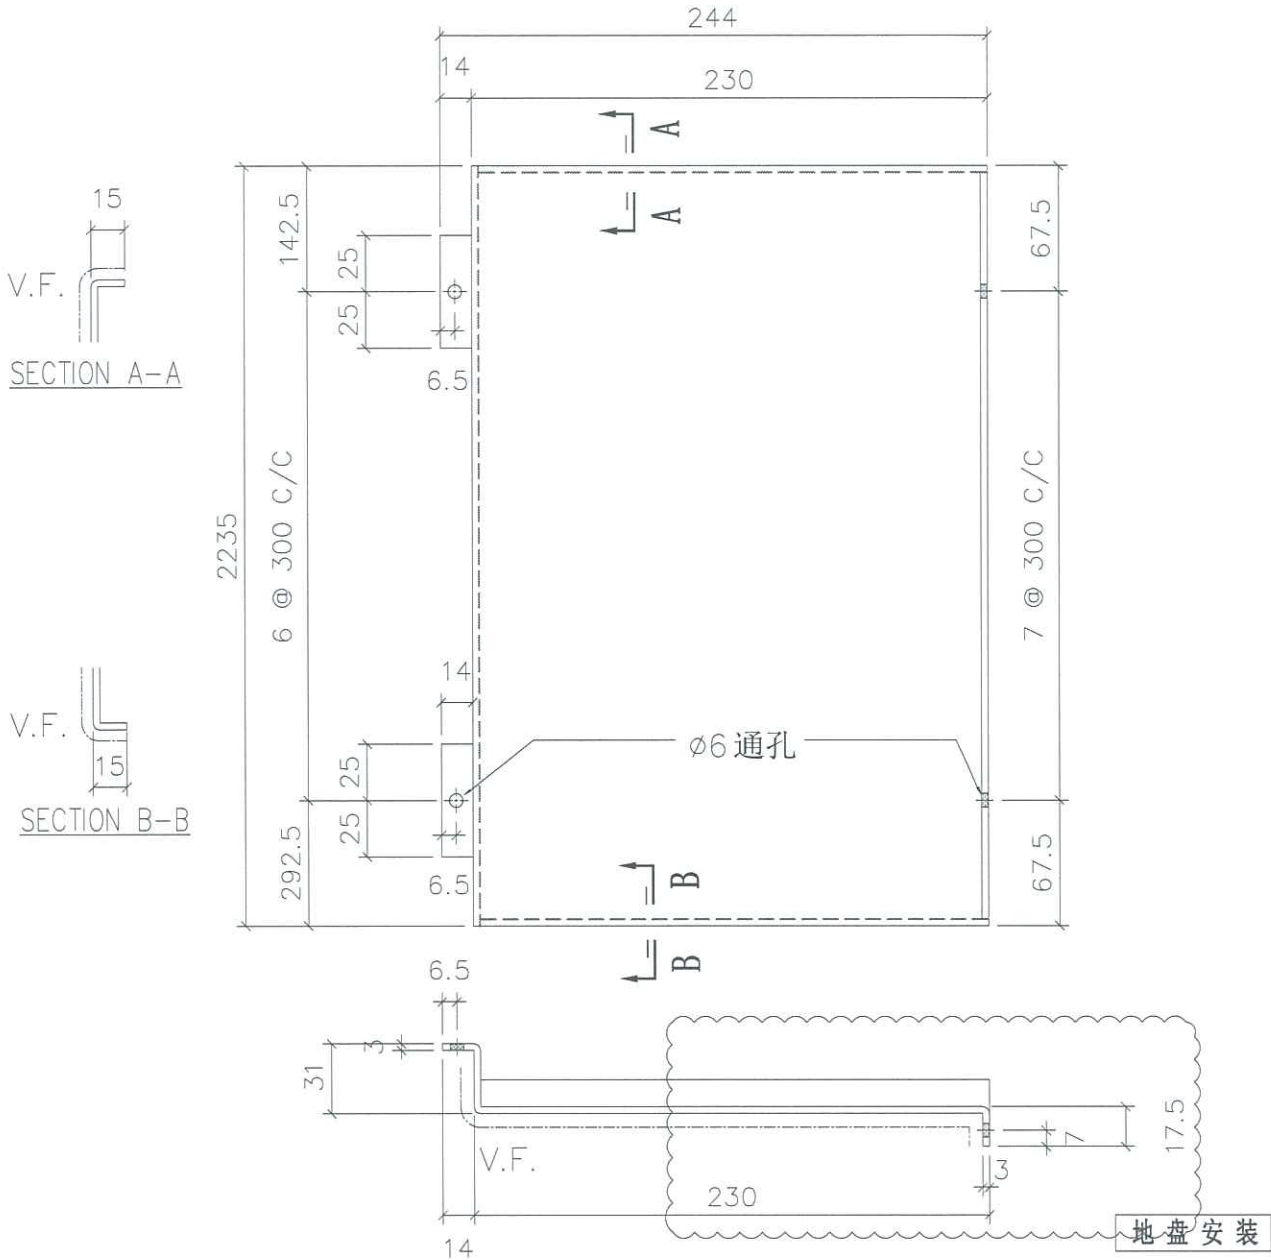

| 折边长度 | 折边宽度 |
|------|-------|
| 2265 | 286.5 |

| | | | | | | | |
|----|-----------------|----|----|-----------|----|--------------------|-----------|
| 名称 | 室外收边铝板 | 制图 | JH | 2019.4.29 | 修改 | A | B |
| 材料 | 3mm 铝板 | 复核 | DL | 2019.4.30 | 日期 | 2019.7.12 | 2019.10.9 |
| 颜色 | UCT803649 FXL-3 | 批准 | | | 图号 | API-AP216 (1 of 2) | |

| | | | | | | | | | | |
|--|-----------------|----|-------|-----------|----|--------------------|----|------|--------|----|
|  美特铝质有限公司 MIDI Aluminium Fabricator Ltd. | | | | 物料编号 | 层数 | 每层数 | 总数 | 使用位置 | 楼层 | 备注 |
| 工程号 | J-837 | 地盘 | 观塘裕民坊 | API-AP216 | 1 | 1 | 1 | T1-B | 07F | |
| | | | | API-AP216 | 1 | 1 | 1 | T1-E | 07F | |
| | | | | API-AP216 | 1 | 1 | 1 | T1-G | 07F | |
| | | | | API-AP216 | 1 | 1 | 1 | T2-A | 07F | |
| | | | | API-AP216 | 1 | 1 | 1 | T2-M | 07F | |
| | | | | API-AP216 | 1 | 1 | 1 | T3-A | 07F | |
| | | | | API-AP216 | 1 | 1 | 1 | T3-F | 07F | |
| | | | | API-AP216 | 1 | 1 | 1 | T5-L | 07F | |
| | | | | API-AP216 | 15 | 1 | 15 | T1-B | 09~26F | |
| | | | | API-AP216 | 15 | 1 | 15 | T1-E | 09~26F | |
| | | | | API-AP216 | 15 | 1 | 15 | T1-G | 09~26F | |
| | | | | API-AP216 | 15 | 1 | 15 | T2-A | 09~26F | |
| | | | | API-AP216 | 15 | 1 | 15 | T2-M | 09~26F | |
| | | | | API-AP216 | 15 | 1 | 15 | T3-A | 09~26F | |
| | | | | API-AP216 | 15 | 1 | 15 | T3-F | 09~26F | |
| | | | | API-AP216 | 15 | 1 | 15 | T5-L | 09~26F | |
| | | | | API-AP216 | 1 | 1 | 1 | T1-B | 28F | |
| | | | | API-AP216 | 1 | 1 | 1 | T1-E | 28F | |
| | | | | API-AP216 | 1 | 1 | 1 | T1-G | 28F | |
| | | | | API-AP216 | 1 | 1 | 1 | T2-A | 28F | |
| | | | | API-AP216 | 1 | 1 | 1 | T2-M | 28F | |
| | | | | API-AP216 | 1 | 1 | 1 | T3-A | 28F | |
| | | | | API-AP216 | 1 | 1 | 1 | T3-F | 28F | |
| | | | | API-AP216 | 1 | 1 | 1 | T5-L | 28F | |
| | | | | API-AP216 | 19 | 1 | 19 | T1-B | 29~49F | |
| | | | | API-AP216 | 19 | 1 | 19 | T1-E | 29~49F | |
| | | | | API-AP216 | 19 | 1 | 19 | T1-G | 29~49F | |
| | | | | API-AP216 | 19 | 1 | 19 | T5-L | 29~49F | |
| | | | | API-AP216 | 21 | 1 | 21 | T3-A | 29~51F | |
| | | | | API-AP216 | 21 | 1 | 21 | T3-F | 29~51F | |
| | | | | API-AP216 | 23 | 1 | 23 | T2-A | 29~53F | |
| | | | | API-AP216 | 23 | 1 | 23 | T2-M | 29~53F | |
| | | | | API-AP216 | 1 | 1 | 1 | T1-B | 50F | |
| | | | | API-AP216 | 1 | 1 | 1 | T1-E | 50F | |
| | | | | API-AP216 | 1 | 1 | 1 | T1-G | 50F | |
| | | | | API-AP216 | 1 | 1 | 1 | T5-L | 50F | |
| | | | | API-AP216 | 1 | 1 | 1 | T3-A | 52F | |
| | | | | API-AP216 | 1 | 1 | 1 | T3-F | 52F | |
| | | | | API-AP216 | 1 | 1 | 1 | T2-A | 55F | |
| | | | | API-AP216 | 1 | 1 | 1 | T2-M | 55F | |
| 名称 | 室外收边铝板 | 制图 | JH | 2019.4.29 | 修改 | | | | | |
| 材料 | 3mm 铝板 | 复核 | DL | 2019.4.30 | 日期 | | | | | |
| 颜色 | UCT803649 FXL-3 | 批准 | | | 图号 | API-AP216 (2 of 2) | | | | |







美特铝质有限公司
MIDI Aluminium Fabricator Ltd.


| 物料编号 | 层数 | 每层数 | 总数 | 使用位置 | 楼层 | 备注 |
|-----------|----|-----|----|------|-----|----|
| API-AP301 | 1 | 1 | 1 | T1-A | 27F | |
| API-AP301 | 1 | 1 | 1 | T1-H | 27F | |
| API-AP301 | 1 | 1 | 1 | T2-B | 27F | |
| API-AP301 | 1 | 1 | 1 | T3-B | 27F | |
| API-AP301 | 1 | 1 | 1 | T5-A | 27F | |
| API-AP301 | 1 | 1 | 1 | T5-M | 27F | |

工程号 J-837 地盘 观塘裕民坊

依据EI9720J修改

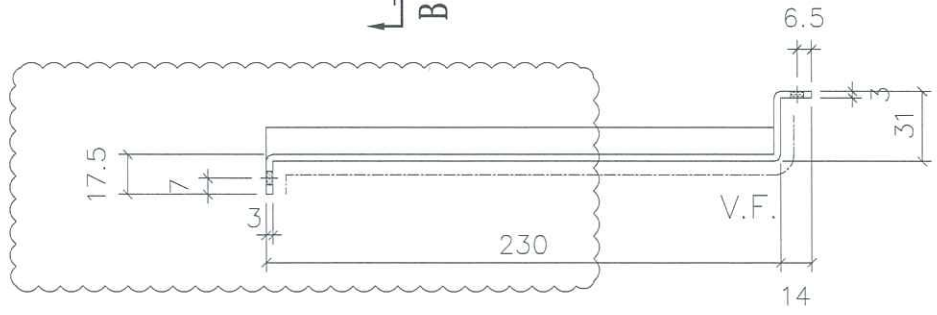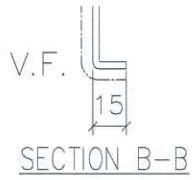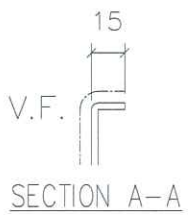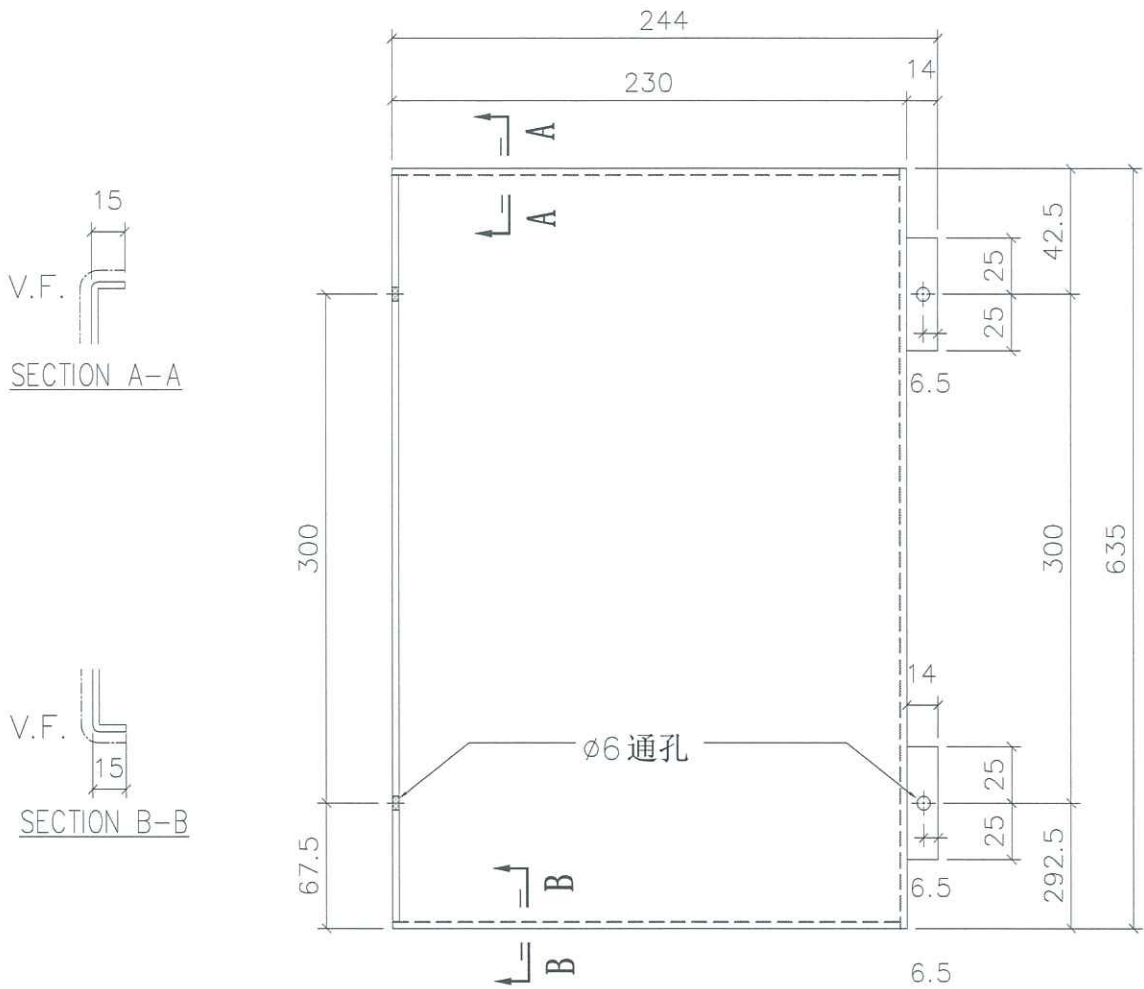

地盘安装

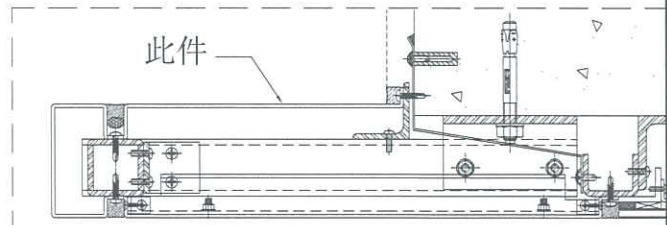

| 折边长度 | 折边宽度 |
|------|-------|
| 665 | 286.5 |

| | | | | | | | |
|----|-----------------|----|----|-----------|----|-----------|-----------|
| 名称 | 室外收边铝板 | 制图 | JH | 2019.4.29 | 修改 | A | B |
| 材料 | 3mm 铝板 | 复核 | DL | 2019.4.30 | 日期 | 2019.7.12 | 2019.10.9 |
| 颜色 | UCT803649 FXL-3 | 批准 | | | 图号 | API-AP301 | |





美特铝质有限公司
MIDI Aluminium Fabricator Ltd.


| 物料编号 | 层数 | 每层数 | 总数 | 使用位置 | 楼层 | 备注 |
|-----------|----|-----|----|------|-----|----|
| API-AP304 | 1 | 1 | 1 | T1-A | 27F | |
| API-AP304 | 1 | 1 | 1 | T1-H | 27F | |
| API-AP304 | 1 | 1 | 1 | T2-B | 27F | |
| API-AP304 | 1 | 1 | 1 | T3-B | 27F | |
| API-AP304 | 1 | 1 | 1 | T5-A | 27F | |
| API-AP304 | 1 | 1 | 1 | T5-M | 27F | |

工程号 J-837 地盘 观塘裕民坊

依据E19720J修改

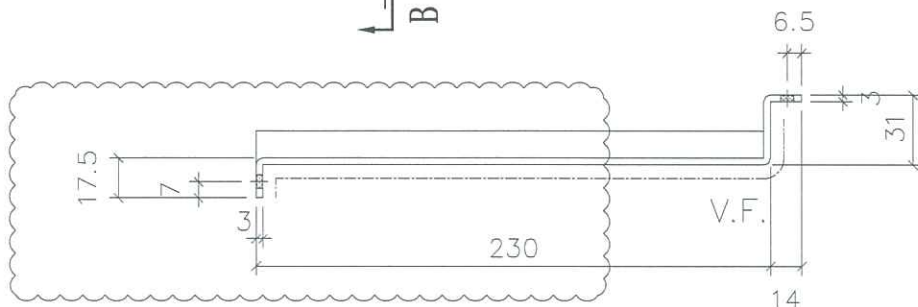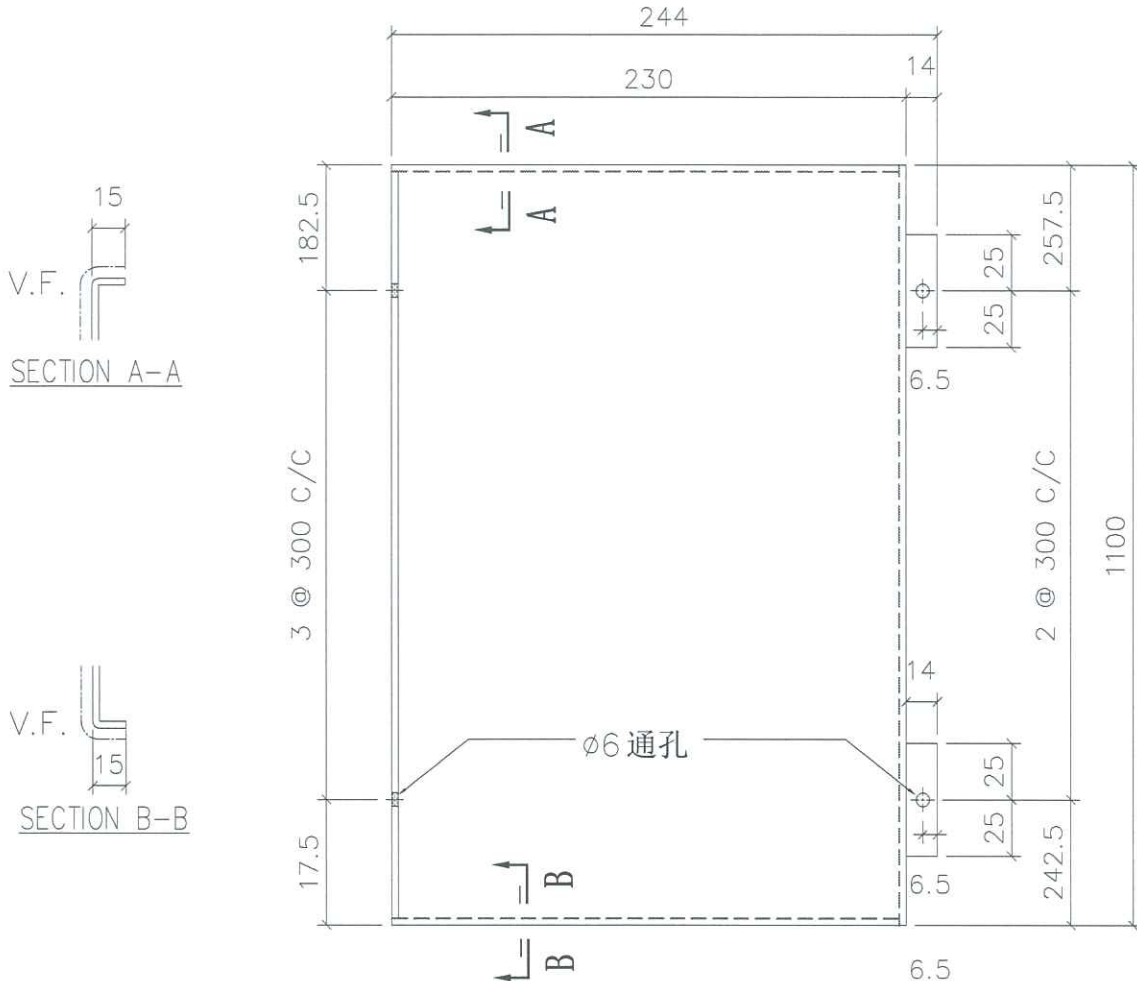

地盘安装

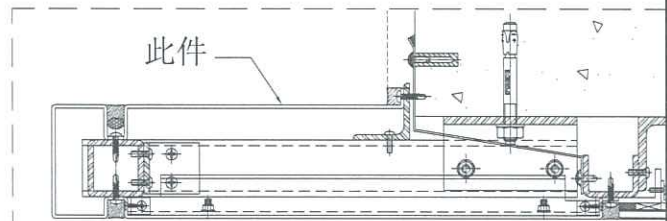

| 折边长度 | 折边宽度 |
|------|-------|
| 1130 | 286.5 |

| | | | | | | | |
|----|-----------------|----|----|-----------|----|-----------|-----------|
| 名称 | 室外收边铝板 | 制图 | JH | 2019.4.29 | 修改 | A | B |
| 材料 | 3mm 铝板 | 复核 | DL | 2019.4.30 | 日期 | 2019.7.12 | 2019.10.9 |
| 颜色 | UCT803649 FXL-3 | 批准 | | | 图号 | API-AP304 | |





美特铝质有限公司
MIDI Aluminium Fabricator Ltd.


| 物料编号 | 层数 | 每层数 | 总数 | 使用位置 | 楼层 | 备注 |
|-----------|----|-----|----|------|-----|----|
| API-AP307 | 1 | 1 | 1 | T1-A | 27F | |
| API-AP307 | 1 | 1 | 1 | T1-H | 27F | |
| API-AP307 | 1 | 1 | 1 | T2-B | 27F | |
| API-AP307 | 1 | 1 | 1 | T3-B | 27F | |
| API-AP307 | 1 | 1 | 1 | T5-A | 27F | |
| API-AP307 | 1 | 1 | 1 | T5-M | 27F | |

工程号 J-837 地盘 观塘裕民坊

依据EI9720J修改

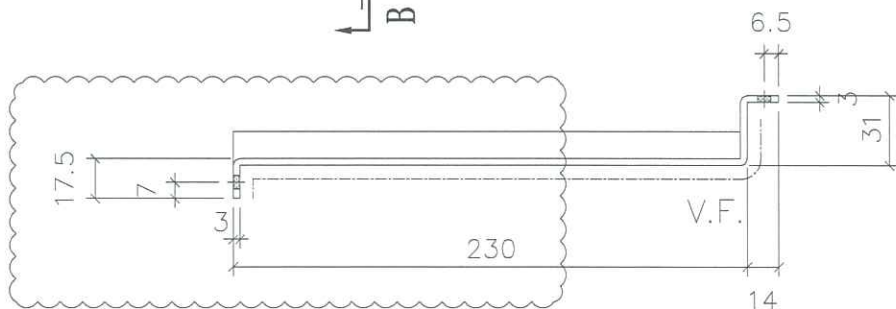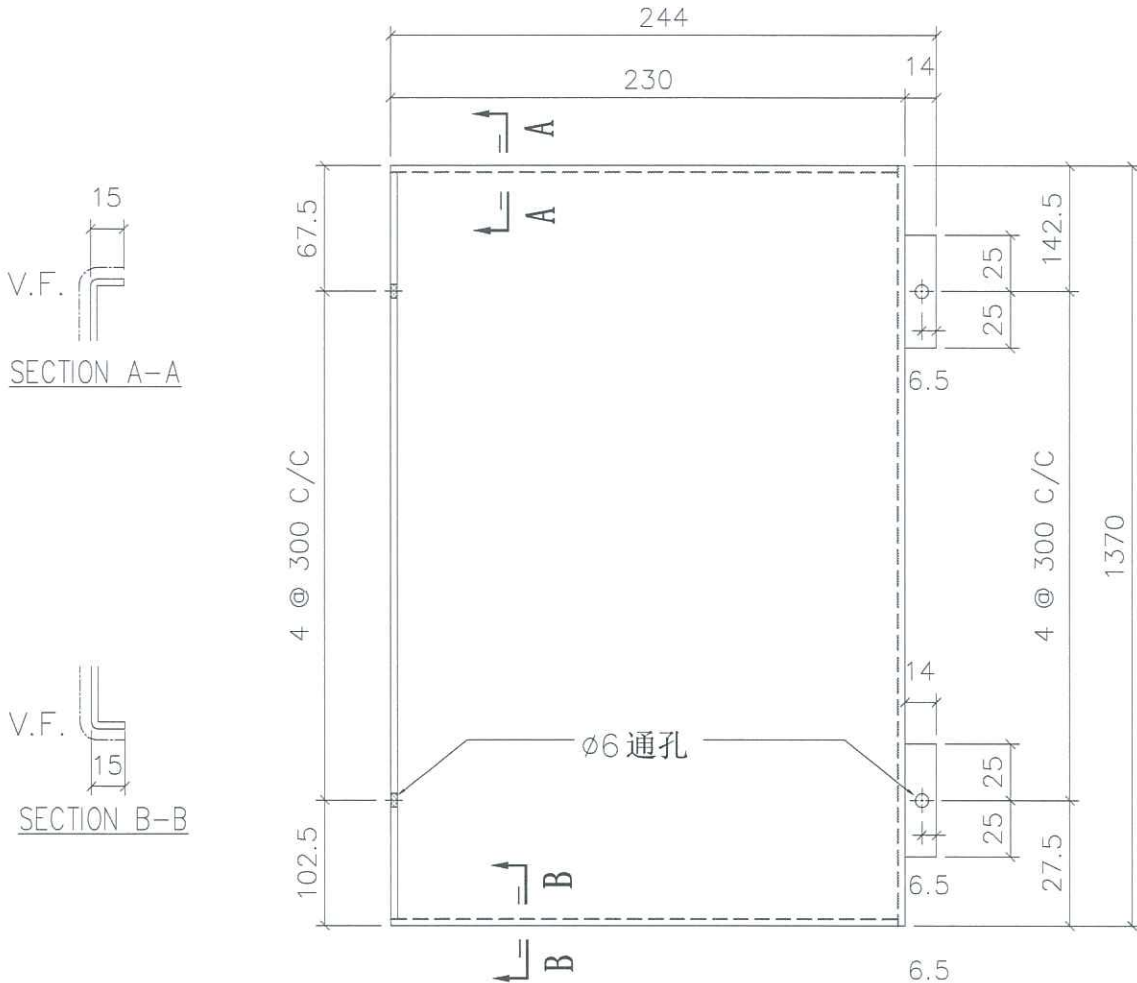

地盘安装

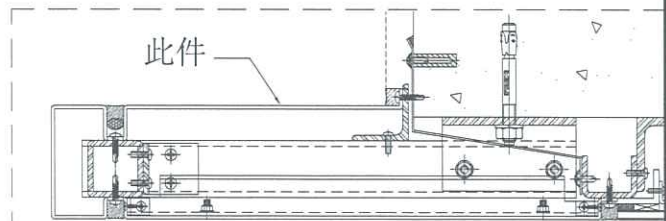

| 折边长度 | 折边宽度 |
|------|-------|
| 1400 | 286.5 |

| | | | | | | | |
|----|-----------------|----|----|-----------|----|-----------|-----------|
| 名称 | 室外收边铝板 | 制图 | JH | 2019.4.29 | 修改 | A | B |
| 材料 | 3mm 铝板 | 复核 | DL | 2019.4.30 | 日期 | 2019.7.12 | 2019.10.9 |
| 颜色 | UCT803649 FXL-3 | 批准 | | | 图号 | API-AP307 | |





美特铝质有限公司
MIDI Aluminium Fabricator Ltd.

| 物料编号 | 层数 | 每层数 | 总数 | 使用位置 | 楼层 | 备注 |
|-----------|----|-----|----|------|-----|----|
| API-AP318 | 1 | 1 | 1 | T1-B | 27F | |
| API-AP318 | 1 | 1 | 1 | T1-E | 27F | |
| API-AP318 | 1 | 1 | 1 | T1-G | 27F | |
| API-AP318 | 1 | 1 | 1 | T2-A | 27F | |
| API-AP318 | 1 | 1 | 1 | T2-M | 27F | |
| API-AP318 | 1 | 1 | 1 | T3-A | 27F | |
| API-AP318 | 1 | 1 | 1 | T3-F | 27F | |
| API-AP318 | 1 | 1 | 1 | T5-L | 27F | |

工程号 J-837 地盘 观塘裕民坊

依据E19720J修改

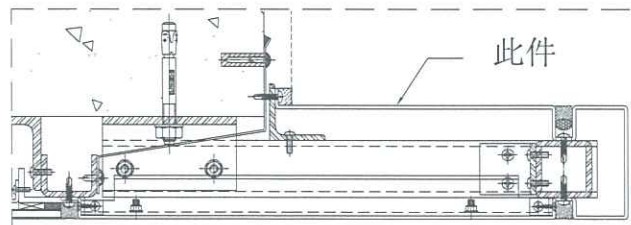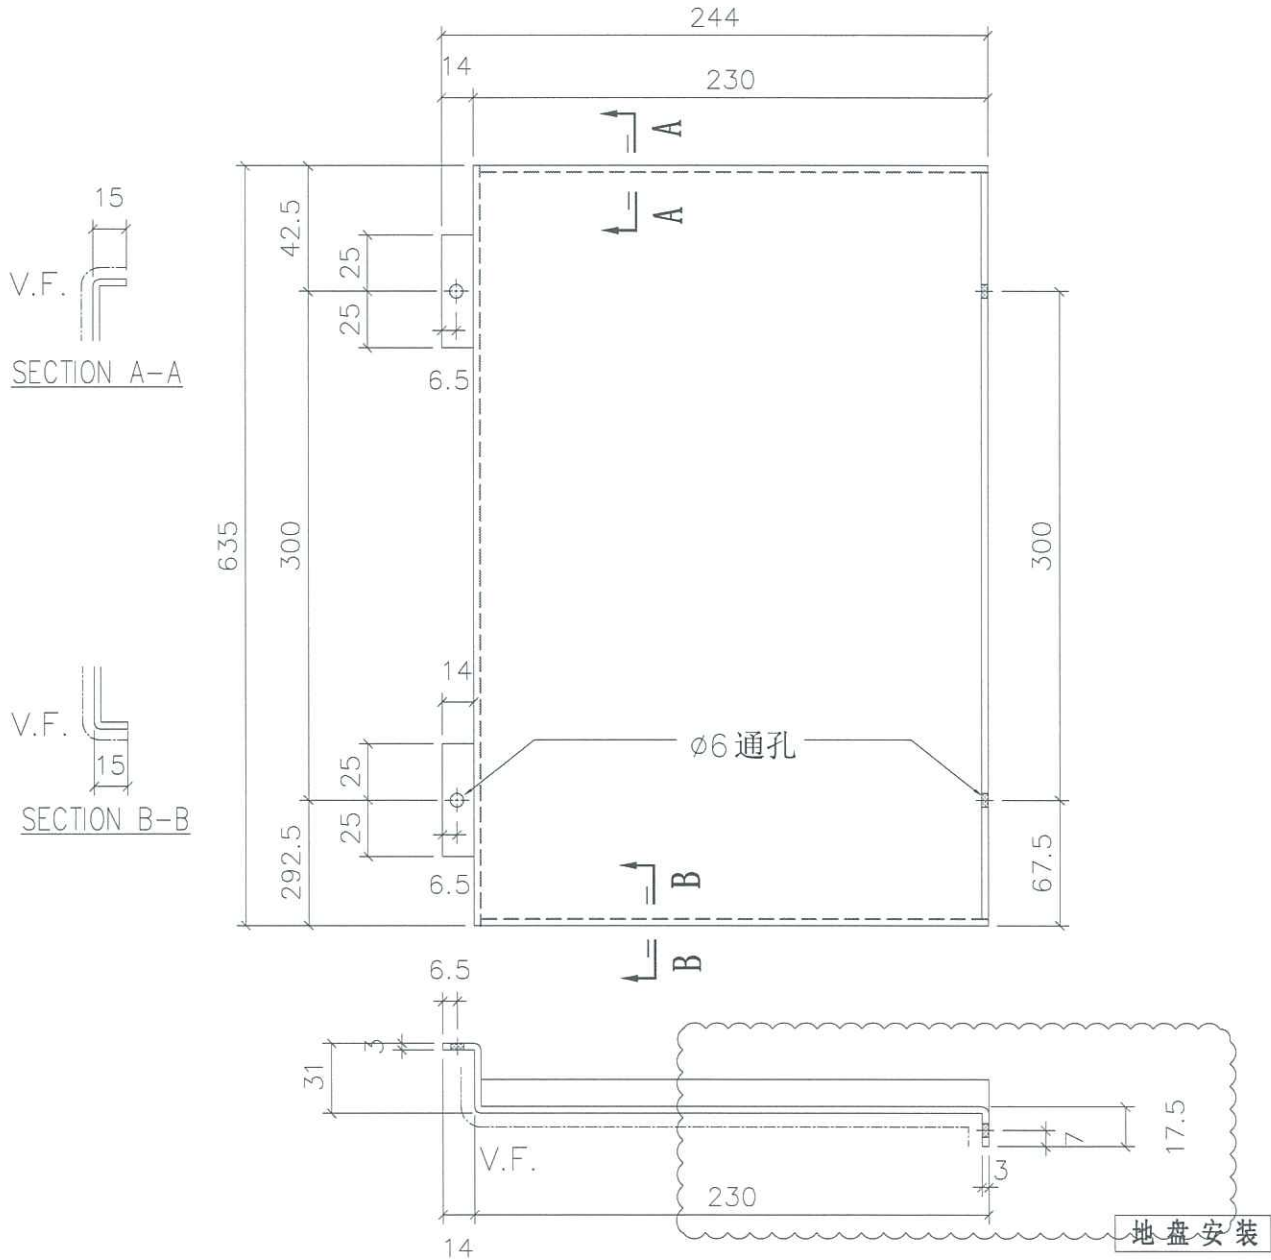

| 折边长度 | 折边宽度 |
|------|-------|
| 665 | 286.5 |

| | | | | | | | |
|----|-----------------|----|----|-----------|----|-----------|-----------|
| 名称 | 室外收边铝板 | 制图 | JH | 2019.4.29 | 修改 | A | B |
| 材料 | 3mm 铝板 | 复核 | DL | 2019.4.30 | 日期 | 2019.7.12 | 2019.10.9 |
| 颜色 | UCT803649 FXL-3 | 批准 | | | 图号 | API-AP318 | |





美特铝质有限公司
MIDI Aluminium Fabricator Ltd.

| 物料编号 | 层数 | 每层数 | 总数 | 使用位置 | 楼层 | 备注 |
|-----------|----|-----|----|------|-----|----|
| API-AP322 | 1 | 1 | 1 | T1-B | 27F | |
| API-AP322 | 1 | 1 | 1 | T1-E | 27F | |
| API-AP322 | 1 | 1 | 1 | T1-G | 27F | |
| API-AP322 | 1 | 1 | 1 | T2-A | 27F | |
| API-AP322 | 1 | 1 | 1 | T2-M | 27F | |
| API-AP322 | 1 | 1 | 1 | T3-A | 27F | |
| API-AP322 | 1 | 1 | 1 | T3-F | 27F | |
| API-AP322 | 1 | 1 | 1 | T5-L | 27F | |

工程号 J-837 地盘 观塘裕民坊

依据EI9720J修改

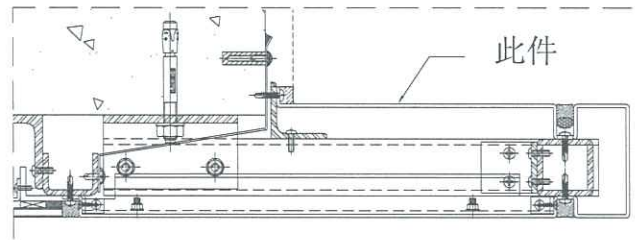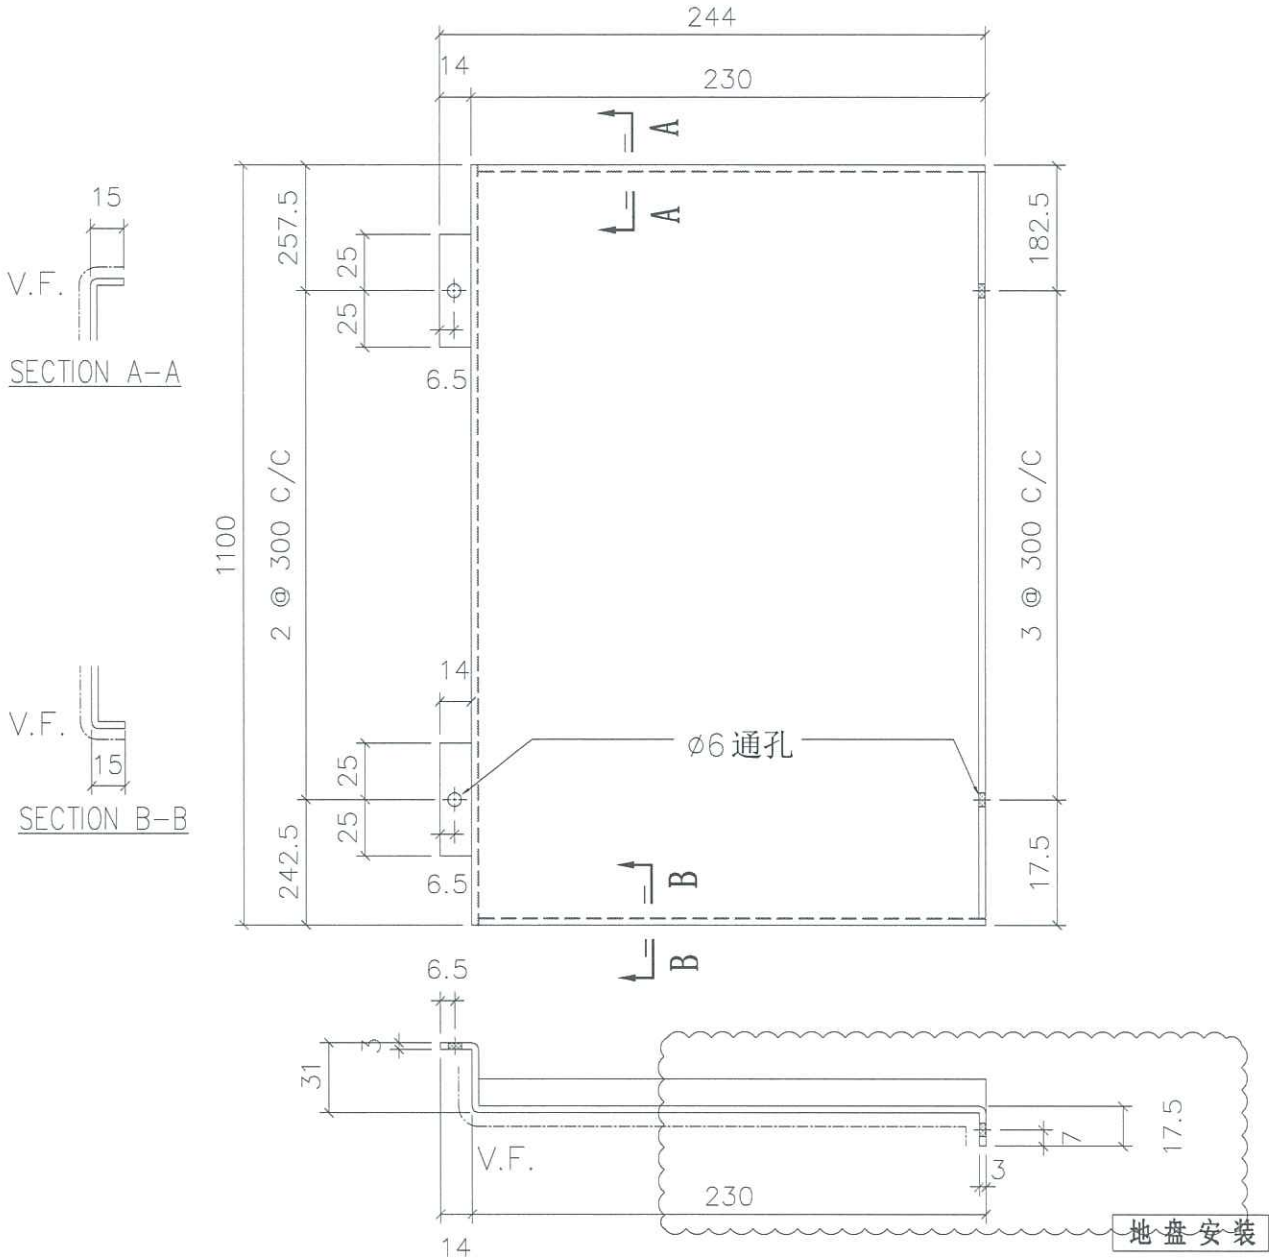

| 折边长度 | 折边宽度 |
|------|-------|
| 1130 | 286.5 |

| | | | | | | | |
|----|-----------------|----|----|-----------|----|-----------|-----------|
| 名称 | 室外收边铝板 | 制图 | JH | 2019.4.29 | 修改 | A | B |
| 材料 | 3mm 铝板 | 复核 | DL | 2019.4.30 | 日期 | 2019.7.12 | 2019.10.9 |
| 颜色 | UCT803649 FXL-3 | 批准 | | | 图号 | API-AP322 | |





美特铝质有限公司
MIDI Aluminium Fabricator Ltd.

| 物料编号 | 层数 | 每层数 | 总数 | 使用位置 | 楼层 | 备注 |
|-----------|----|-----|----|------|-----|----|
| API-AP325 | 1 | 1 | 1 | T1-B | 27F | |
| API-AP325 | 1 | 1 | 1 | T1-E | 27F | |
| API-AP325 | 1 | 1 | 1 | T1-G | 27F | |
| API-AP325 | 1 | 1 | 1 | T2-A | 27F | |
| API-AP325 | 1 | 1 | 1 | T2-M | 27F | |
| API-AP325 | 1 | 1 | 1 | T3-A | 27F | |
| API-AP325 | 1 | 1 | 1 | T3-F | 27F | |
| API-AP325 | 1 | 1 | 1 | T5-L | 27F | |

工程号 J-837 地盘 观塘裕民坊

依据E19720J修改

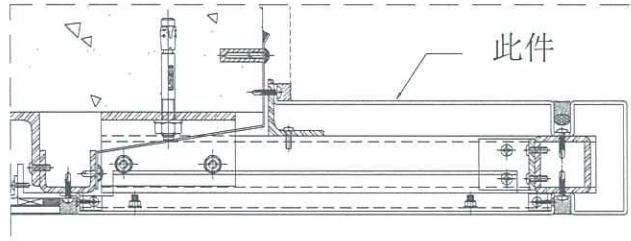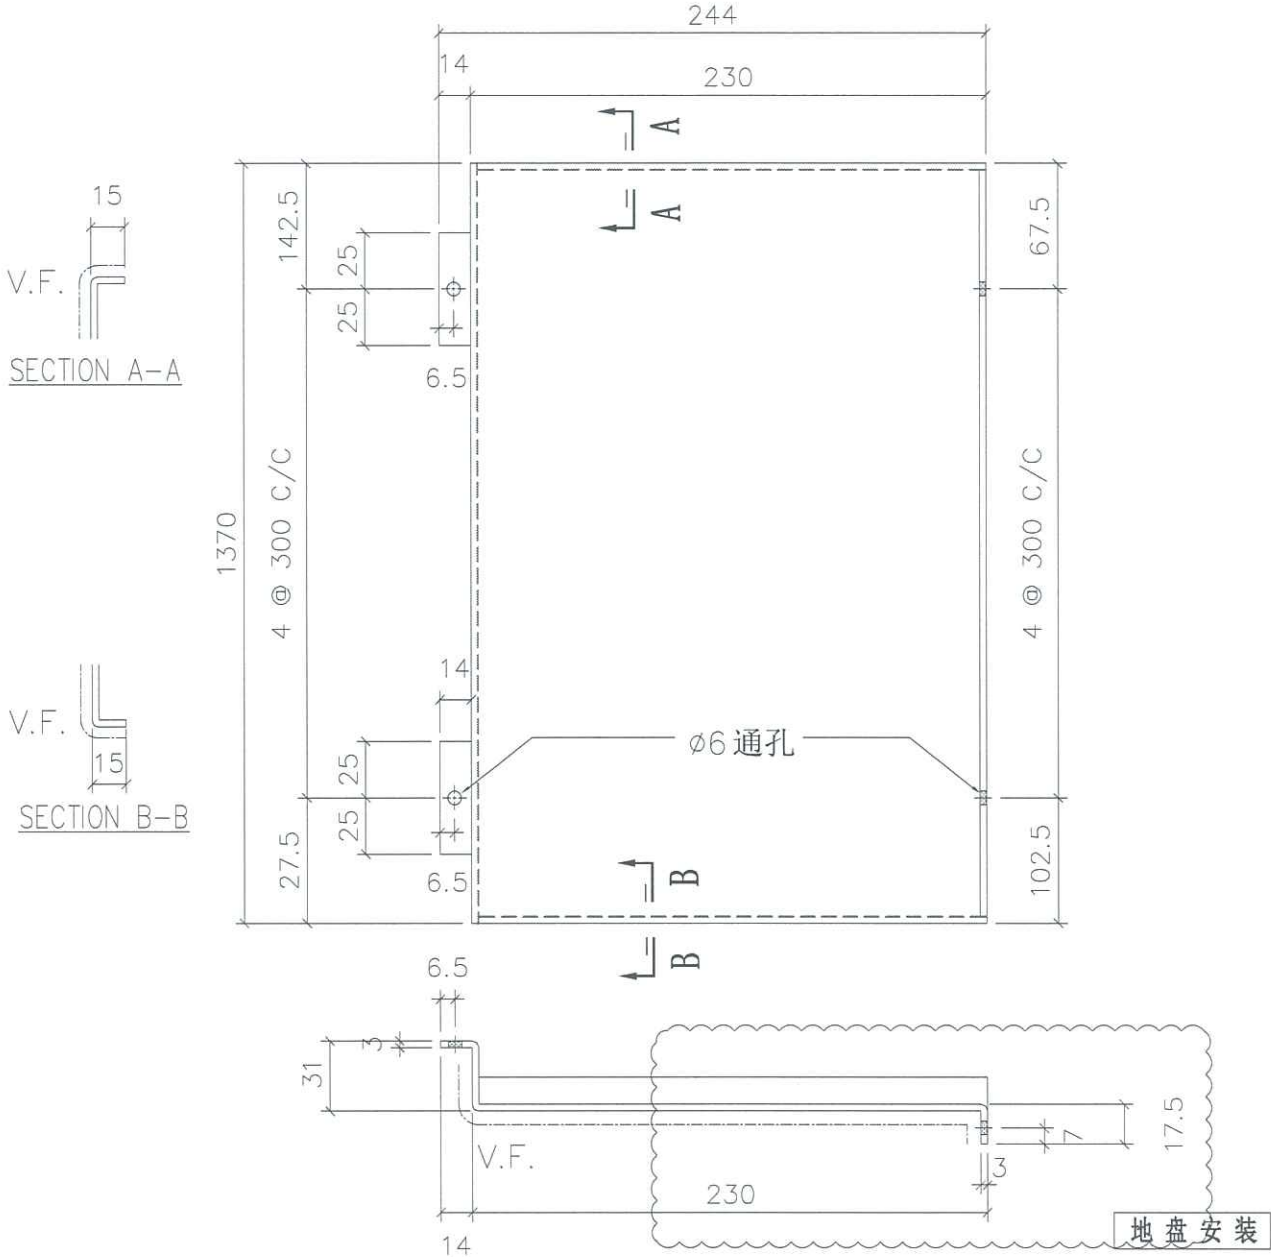

| 折边长度 | 折边宽度 |
|------|-------|
| 1400 | 286.5 |

| | | | | | | | |
|----|-----------------|----|----|-----------|----|-----------|-----------|
| 名称 | 室外收边铝板 | 制图 | JH | 2019.4.29 | 修改 | A | B |
| 材料 | 3mm 铝板 | 复核 | DL | 2019.4.30 | 日期 | 2019.7.12 | 2019.10.9 |
| 颜色 | UCT803649 FXL-3 | 批准 | | | 图号 | API-AP325 | |




美特铝质有限公司
MIDI Aluminium Fabricator Ltd.

| 物料编号 | 层数 | 每层数 | 总数 | 使用位置 | 楼层 | 备注 |
|-----------|----|-----|----|------|-----|----|
| API-AP394 | 1 | 1 | 1 | T5-A | 50F | |
| | | | | | | |

工程号 J-837 地盘 观塘裕民坊

依据EI9720J修改

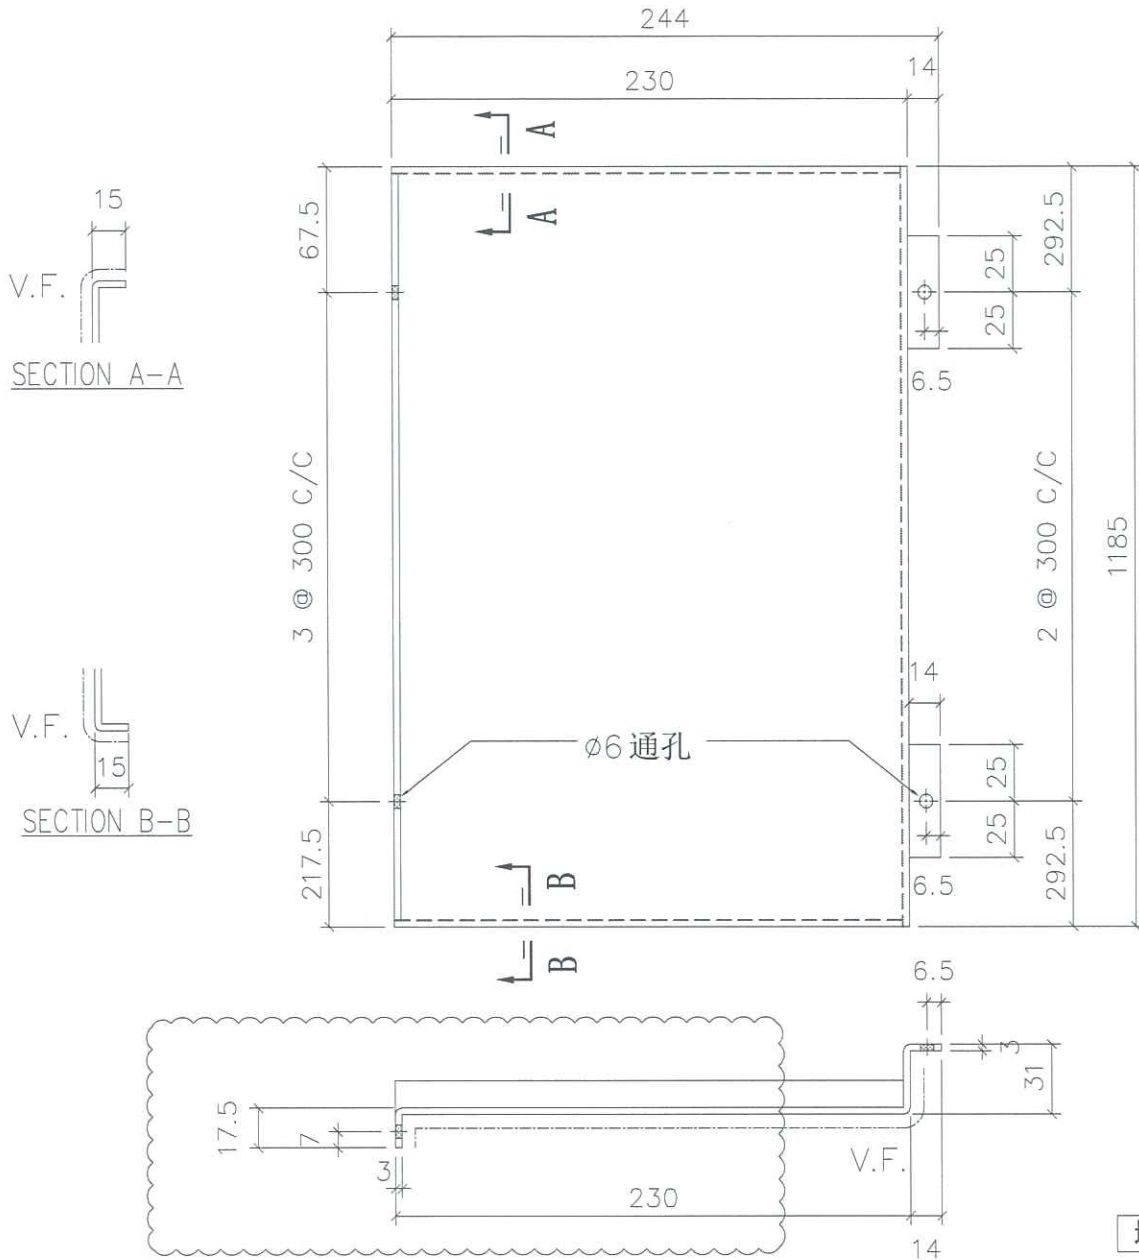

地盘安装

此件

| 折边长度 | 折边宽度 |
|------|-------|
| 1215 | 286.5 |

| | | | | | | | |
|----|-----------------|----|----|-----------|----|-----------|-----------|
| 名称 | 室外收边铝板 | 制图 | JH | 2019.4.29 | 修改 | A | B |
| 材料 | 3mm 铝板 | 复核 | DL | 2019.4.30 | 日期 | 2019.7.12 | 2019.10.9 |
| 颜色 | UCT803649 FXL-3 | 批准 | | | 图号 | API-AP394 | |





美特铝质有限公司
MIDI Aluminium Fabricator Ltd.

| 物料编号 | 层数 | 每层数 | 总数 | 使用位置 | 楼层 | 备注 |
|-----------|----|-----|----|------|-----|----|
| API-AP396 | 1 | 1 | 1 | T1-A | 06F | |
| API-AP396 | 1 | 1 | 1 | T1-H | 06F | |
| API-AP396 | 1 | 1 | 1 | T2-B | 06F | |
| API-AP396 | 1 | 1 | 1 | T3-B | 06F | |
| API-AP396 | 1 | 1 | 1 | T5-A | 06F | |
| API-AP396 | 1 | 1 | 1 | T5-M | 06F | |

工程号 J-837 地盘 观塘裕民坊

依据EI9720J修改

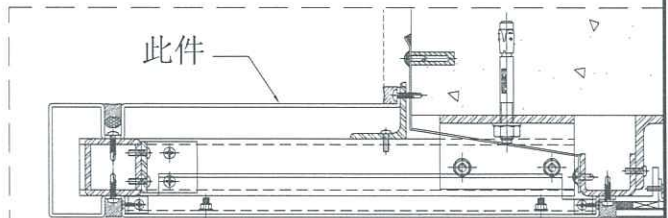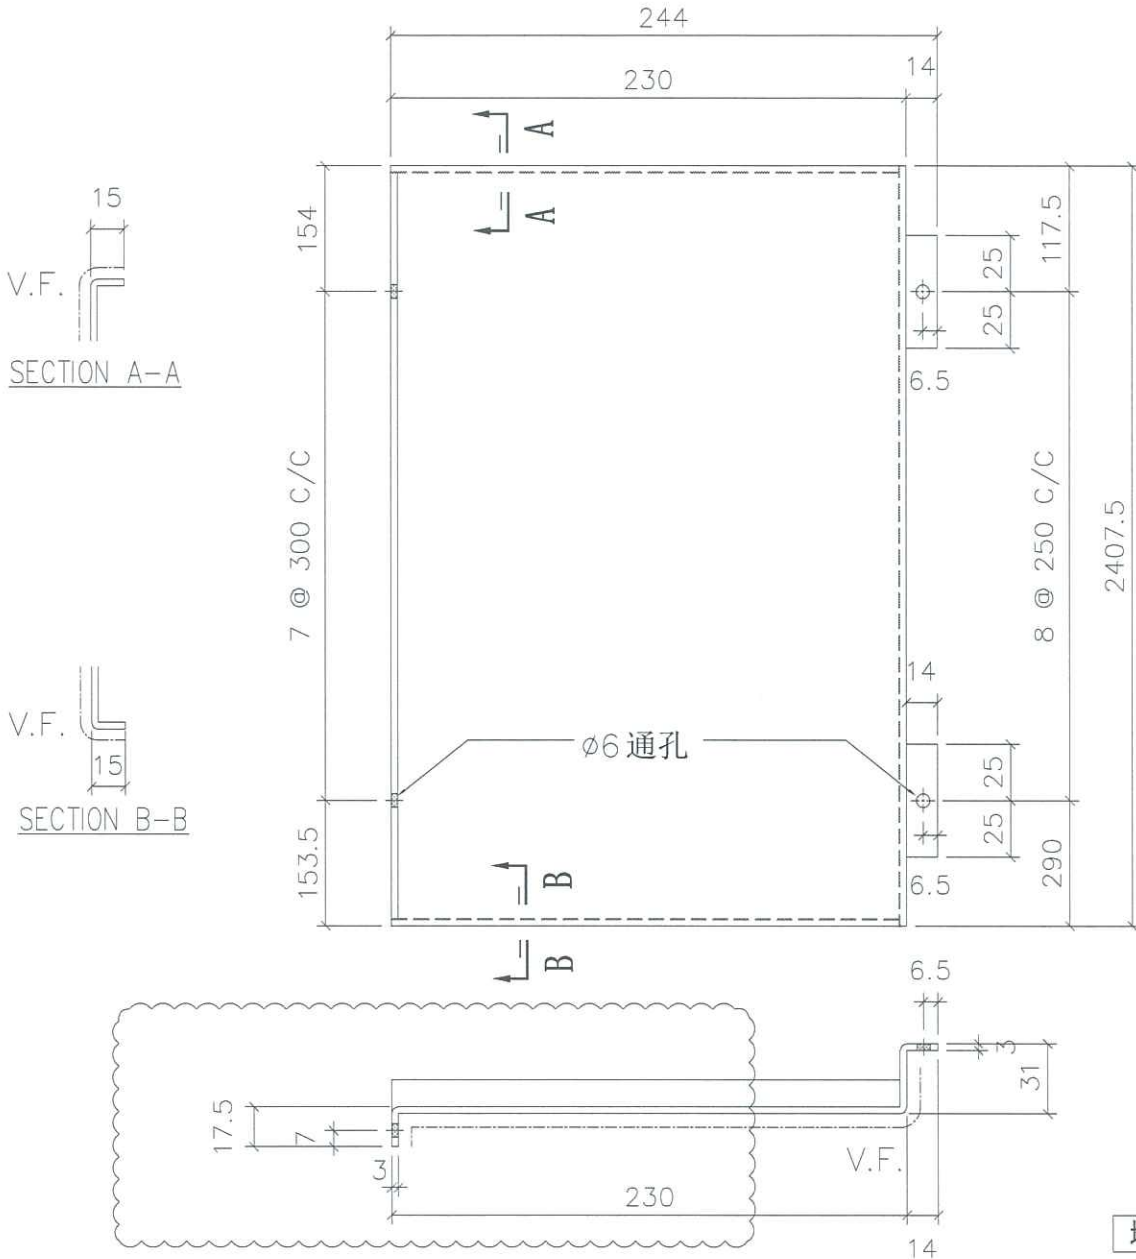

| 折边长度 | 折边宽度 |
|--------|-------|
| 2437.5 | 286.5 |

| | | | | | | | |
|----|-----------------|----|----|-----------|----|-----------|-----------|
| 名称 | 室外收边铝板 | 制图 | JH | 2019.4.29 | 修改 | A | B |
| 材料 | 3mm 铝板 | 复核 | DL | 2019.4.30 | 日期 | 2019.7.12 | 2019.10.9 |
| 颜色 | UCT803649 FXL-3 | 批准 | | | 图号 | API-AP396 | |





美特铝质有限公司
MIDI Aluminium Fabricator Ltd.

| 物料编号 | 层数 | 每层数 | 总数 | 使用位置 | 楼层 | 备注 |
|-----------|----|-----|----|------|-----|----|
| API-AP399 | 1 | 1 | 1 | T1-A | 06F | |
| API-AP399 | 1 | 1 | 1 | T1-H | 06F | |
| API-AP399 | 1 | 1 | 1 | T2-B | 06F | |
| API-AP399 | 1 | 1 | 1 | T3-B | 06F | |
| API-AP399 | 1 | 1 | 1 | T5-A | 06F | |
| API-AP399 | 1 | 1 | 1 | T5-M | 06F | |

工程号 J-837 地盘 观塘裕民坊

依据E19720J修改

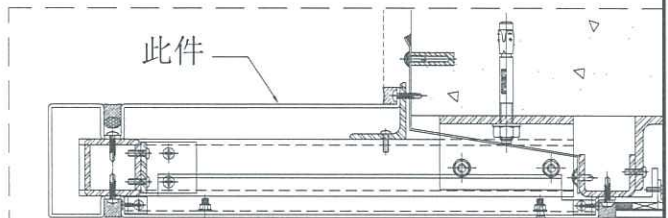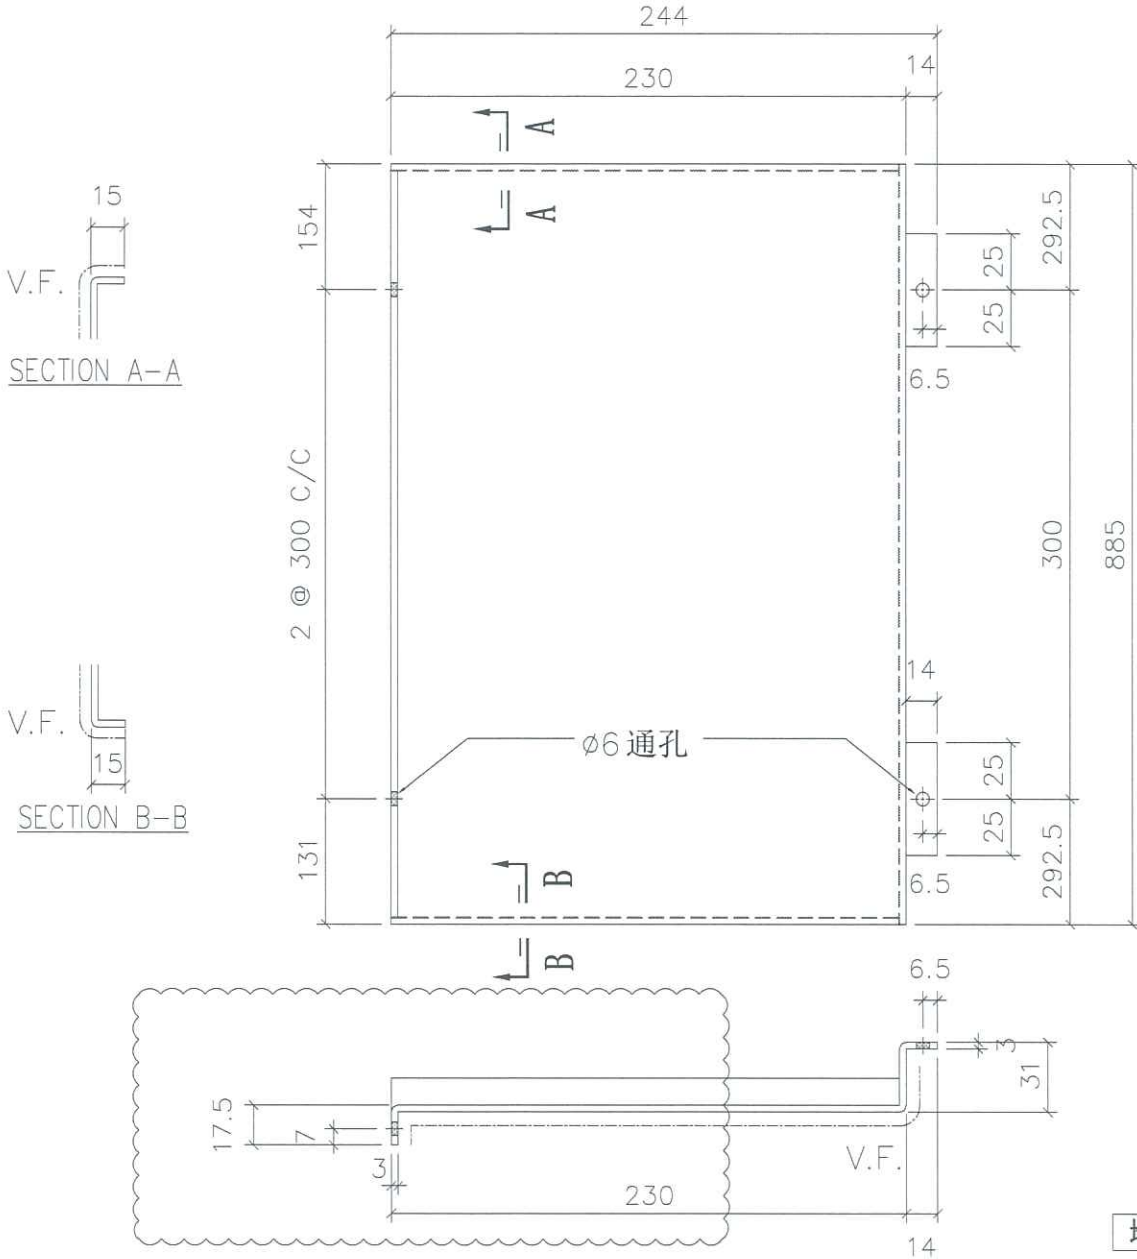

| 折边长度 | 折边宽度 |
|------|-------|
| 915 | 286.5 |

| | | | | | | | |
|----|-----------------|----|----|-----------|----|-----------|-----------|
| 名称 | 室外收边铝板 | 制图 | JH | 2019.4.29 | 修改 | A | B |
| 材料 | 3mm 铝板 | 复核 | DL | 2019.4.30 | 日期 | 2019.7.12 | 2019.10.9 |
| 颜色 | UCT803649 FXL-3 | 批准 | | | 图号 | API-AP399 | |




美特铝质有限公司
MIDI Aluminium Fabricator Ltd.

| 物料编号 | 层数 | 每层数 | 总数 | 使用位置 | 楼层 | 备注 |
|-----------|----|-----|----|------|-----|----|
| API-AP406 | 1 | 1 | 1 | T1-B | 06F | |
| API-AP406 | 1 | 1 | 1 | T1-G | 06F | |
| API-AP406 | 1 | 1 | 1 | T2-A | 06F | |
| API-AP406 | 1 | 1 | 1 | T2-M | 06F | |
| API-AP406 | 1 | 1 | 1 | T3-A | 06F | |
| API-AP406 | 1 | 1 | 1 | T3-F | 06F | |
| API-AP406 | 1 | 1 | 1 | T5-L | 06F | |

工程号 J-837 地盘 观塘裕民坊

依据E19720J修改

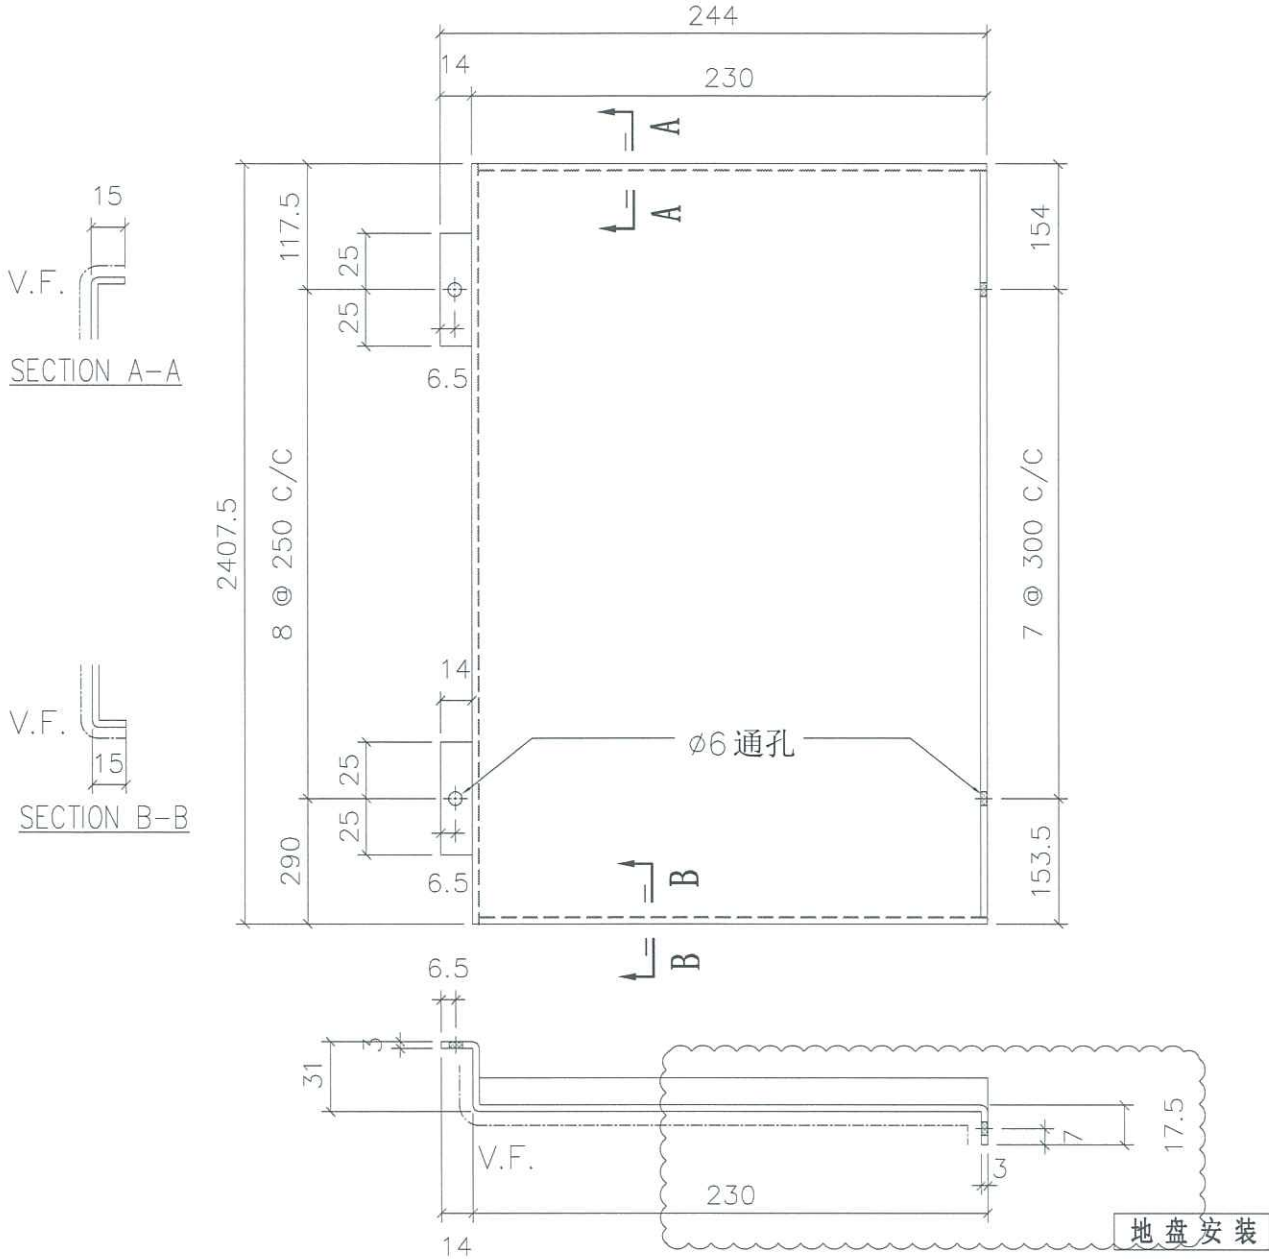

| 折边长度 | 折边宽度 |
|--------|-------|
| 2437.5 | 286.5 |

| | | | | | | | |
|----|-----------------|----|----|-----------|----|-----------|-----------|
| 名称 | 室外收边铝板 | 制图 | JH | 2019.4.29 | 修改 | A | B |
| 材料 | 3mm 铝板 | 复核 | DL | 2019.4.30 | 日期 | 2019.7.12 | 2019.10.9 |
| 颜色 | UCT803649 FXL-3 | 批准 | | | 图号 | API-AP406 | |




美特铝质有限公司
MIDI Aluminium Fabricator Ltd.

| 物料编号 | 层数 | 每层数 | 总数 | 使用位置 | 楼层 | 备注 |
|-----------|----|-----|----|------|-----|----|
| API-AP407 | 1 | 1 | 1 | T1-B | 06F | |
| API-AP407 | 1 | 1 | 1 | T1-E | 06F | |
| API-AP407 | 1 | 1 | 1 | T1-G | 06F | |
| API-AP407 | 1 | 1 | 1 | T2-A | 06F | |
| API-AP407 | 1 | 1 | 1 | T2-M | 06F | |
| API-AP407 | 1 | 1 | 1 | T3-A | 06F | |
| API-AP407 | 1 | 1 | 1 | T3-F | 06F | |
| API-AP407 | 1 | 1 | 1 | T5-L | 06F | |

工程号 J-837 地盘 观塘裕民坊

依据E19720J修改

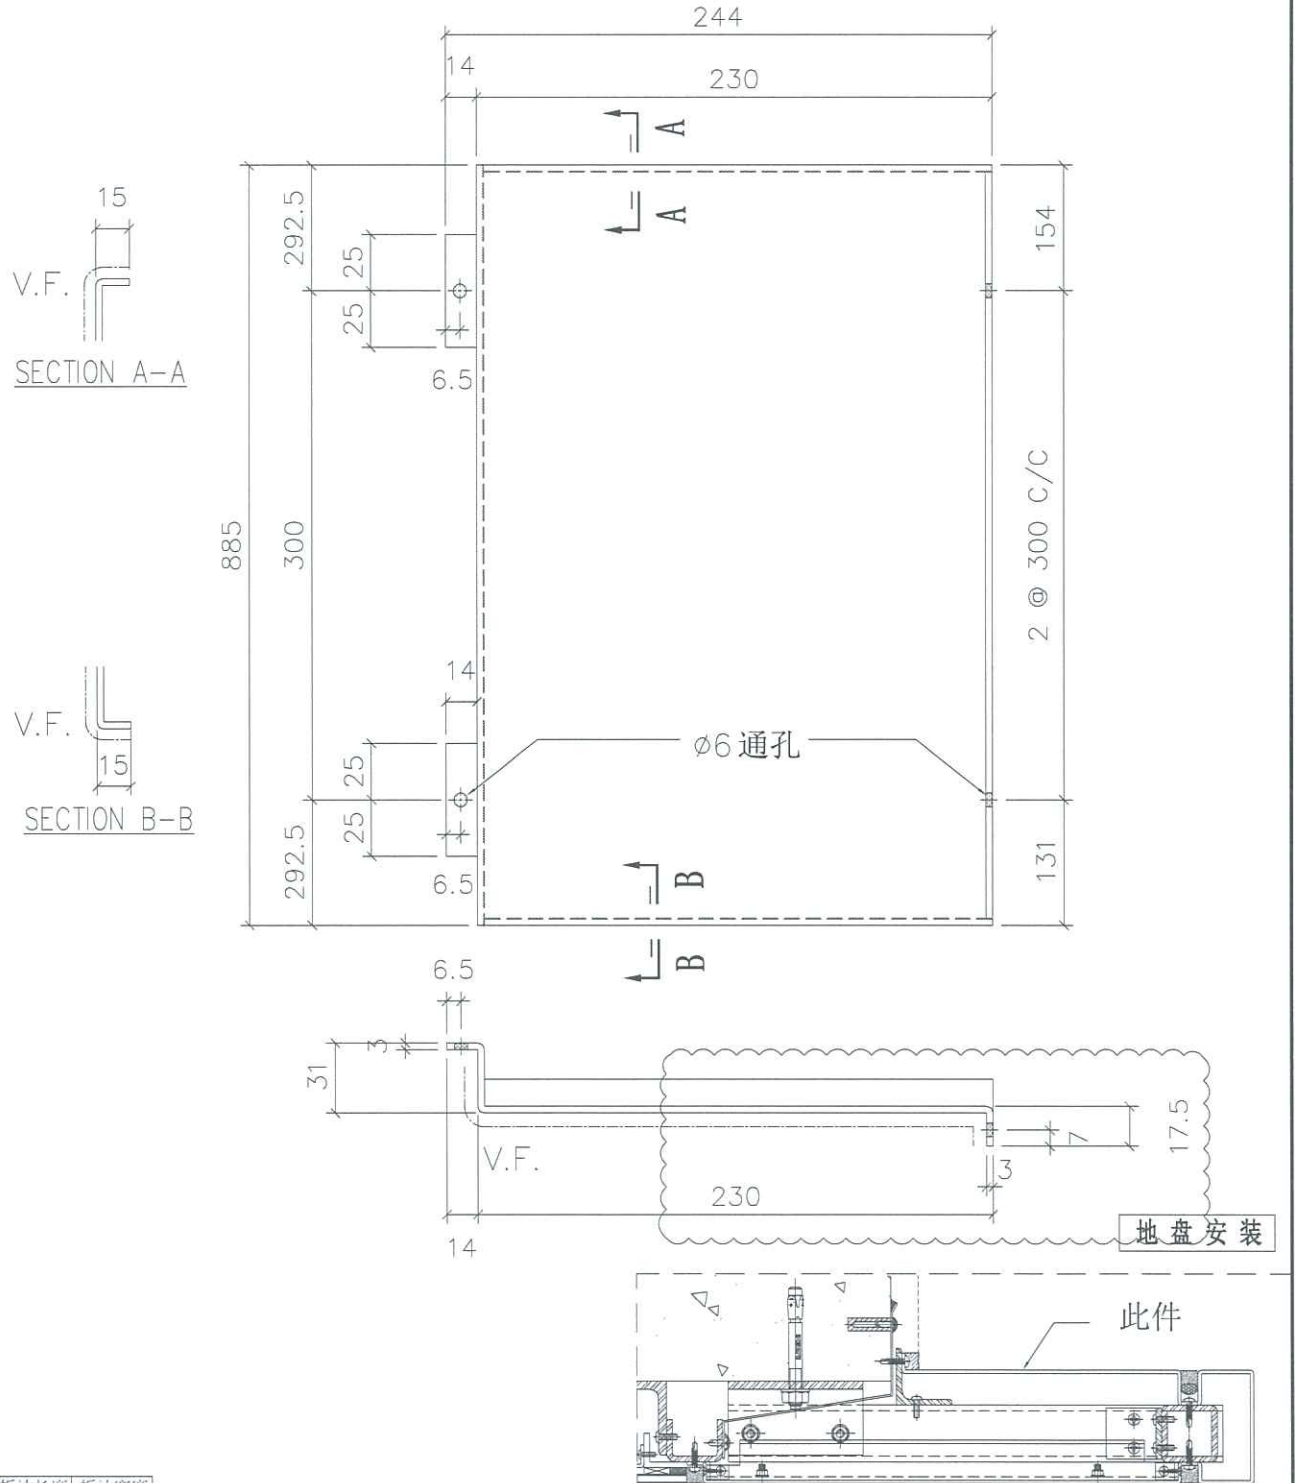


| 折边长度 | 折边宽度 |
|------|-------|
| 915 | 286.5 |

| | | | | | | | |
|----|-----------------|----|----|-----------|----|-----------|-----------|
| 名称 | 室外收边铝板 | 制图 | JH | 2019.4.29 | 修改 | A | B |
| 材料 | 3mm 铝板 | 复核 | DL | 2019.4.30 | 日期 | 2019.7.12 | 2019.10.9 |
| 颜色 | UCT803649 FXL-3 | 批准 | | | 图号 | API-AP407 | |

| | | | | | | | | |
|---|-----------|----|-------|----|------|-----|----|--|
|  美特铝质有限公司 MIDI Aluminium Fabricator Ltd. | 物料编号 | 层数 | 每层数 | 总数 | 使用位置 | 楼层 | 备注 | |
| | API-AP414 | 1 | 1 | 1 | T1-E | 06F | | |
| 工程号 | J-837 | 地盘 | 观塘裕民坊 | | | | | |

依据EI9720J修改

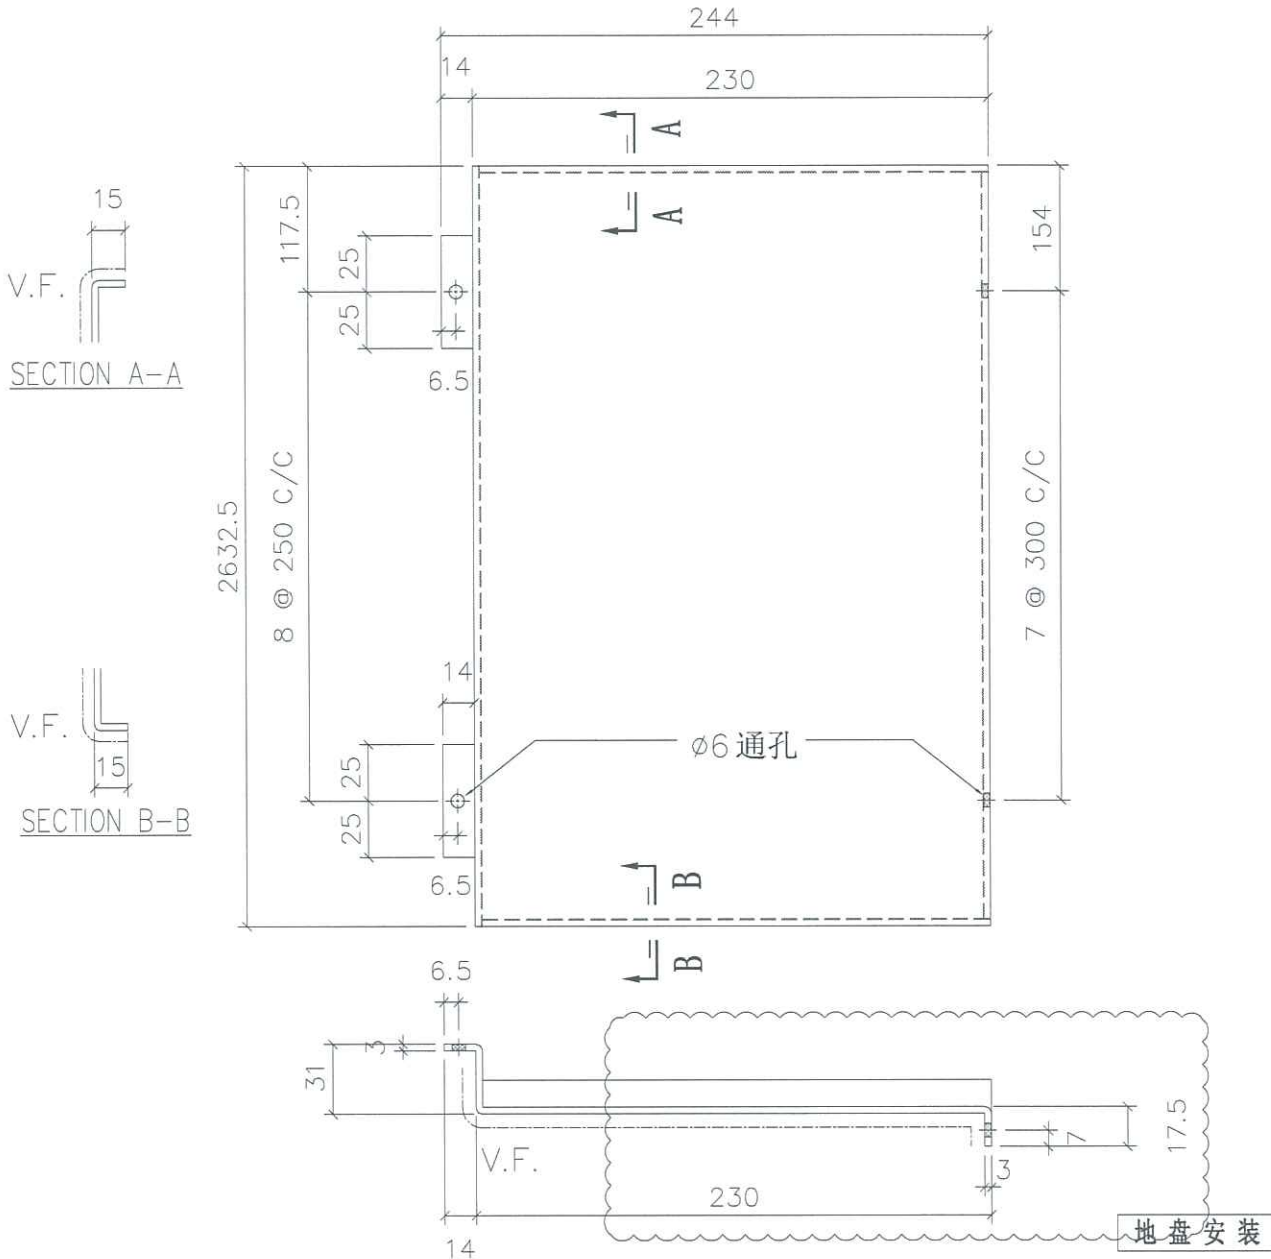

| | |
|--------|-------|
| 折边长度 | 折边宽度 |
| 2662.5 | 286.5 |

| | | | | | | | |
|----|-----------------|----|----|-----------|----|-----------|-----------|
| 名称 | 室外收边铝板 | 制图 | JH | 2019.4.29 | 修改 | A | B |
| 材料 | 3mm 铝板 | 复核 | DL | 2019.4.30 | 日期 | 2019.7.12 | 2019.10.9 |
| 颜色 | UCT803649 FXL-3 | 批准 | | | 图号 | API-AP414 | |




美特铝质有限公司
MIDI Aluminium Fabricator Ltd.

| 物料编号 | 层数 | 每层数 | 总数 | 使用位置 | 楼层 | 备注 |
|-----------|----|-----|----|------|-----|----|
| API-AP438 | 1 | 1 | 1 | T1-A | 50F | |
| API-AP438 | 1 | 1 | 1 | T1-H | 50F | |
| API-AP438 | 1 | 1 | 1 | T5-A | 51F | |
| API-AP438 | 1 | 1 | 1 | T3-B | 52F | |
| API-AP438 | 1 | 1 | 1 | T2-B | 55F | |

工程号 J-837 地盘 观塘裕民坊

依据E19720J修改

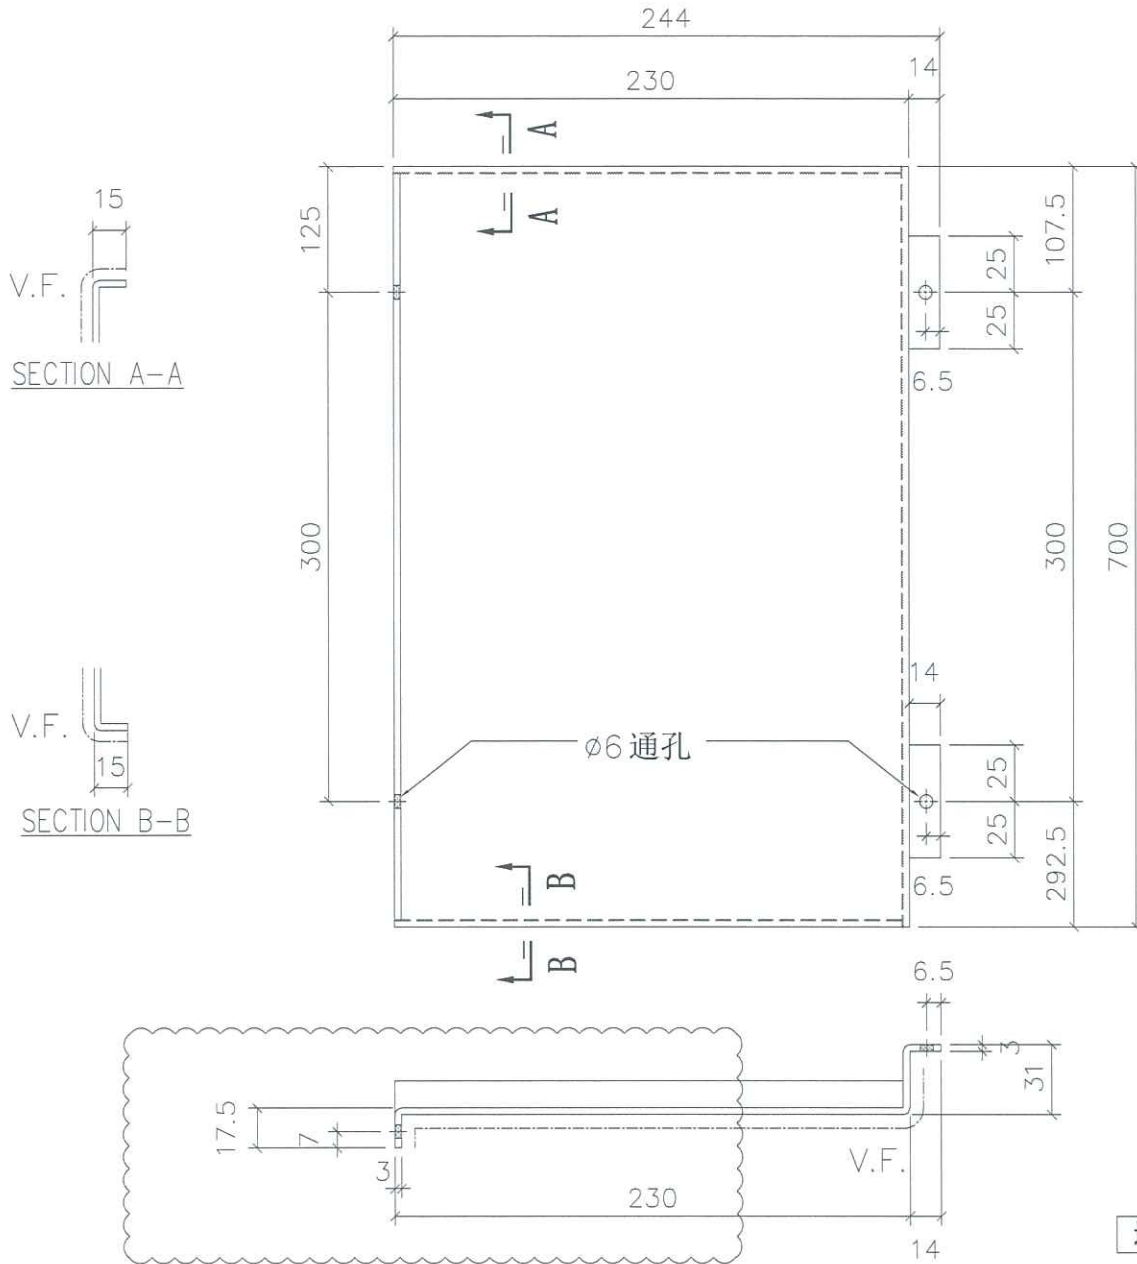

地盘安装

此件

| 折边长度 | 折边宽度 |
|------|-------|
| 730 | 286.5 |

| | | | | | | | |
|----|-----------------|----|----|-----------|----|-----------|-----------|
| 名称 | 室外收边铝板 | 制图 | JH | 2019.4.29 | 修改 | A | B |
| 材料 | 3mm 铝板 | 复核 | DL | 2019.4.30 | 日期 | 2019.7.12 | 2019.10.9 |
| 颜色 | UCT803649 FXL-3 | 批准 | | | 图号 | API-AP438 | |





美特铝质有限公司
MIDI Aluminium Fabricator Ltd.

| 物料编号 | 层数 | 每层数 | 总数 | 使用位置 | 楼层 | 备注 |
|-----------|----|-----|----|------|-----|----|
| API-AP445 | 1 | 1 | 1 | T1-B | 50F | |
| API-AP445 | 1 | 1 | 1 | T1-E | 50F | |
| API-AP445 | 1 | 1 | 1 | T1-G | 50F | |
| API-AP445 | 1 | 1 | 1 | T3-A | 52F | |
| API-AP445 | 1 | 1 | 1 | T3-F | 52F | |
| API-AP445 | 1 | 1 | 1 | T2-A | 55F | |
| API-AP445 | 1 | 1 | 1 | T2-M | 55F | |

工程号 J-837 地盘 观塘裕民坊

依据E19720J修改

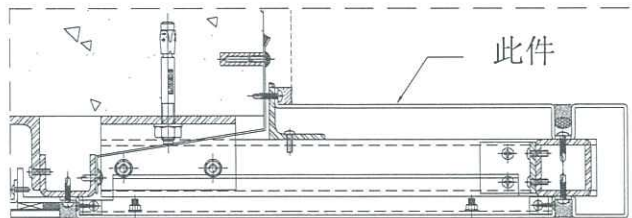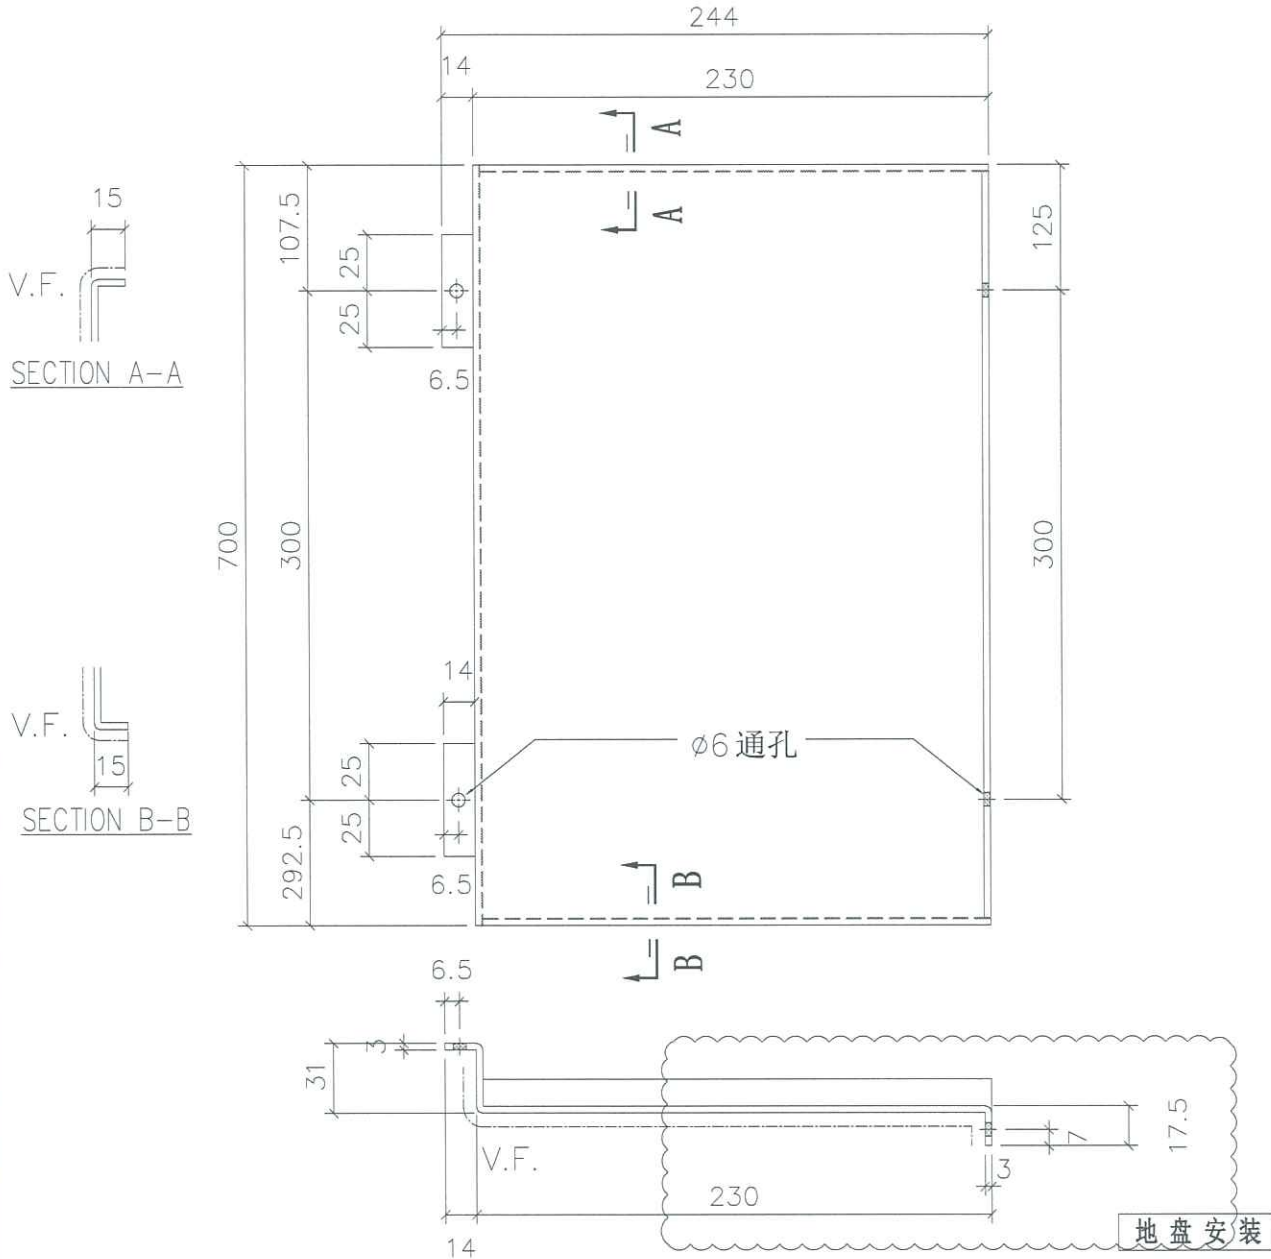

| 折边长度 | 折边宽度 |
|------|-------|
| 730 | 286.5 |

| | | | | | | | |
|----|-----------------|----|----|-----------|----|-----------|-----------|
| 名称 | 室外收边铝板 | 制图 | JH | 2019.4.29 | 修改 | A | B |
| 材料 | 3mm 铝板 | 复核 | DL | 2019.4.30 | 日期 | 2019.7.12 | 2019.10.9 |
| 颜色 | UCT803649 FXL-3 | 批准 | | | 图号 | API-AP445 | |






美特铝质有限公司
MIDI Aluminium Fabricator Ltd.

| 物料编号 | 层数 | 每层数 | 总数 | 使用位置 | 楼层 | 备注 |
|-----------|----|-----|----|------|-----|----|
| API-AP456 | 1 | 1 | 1 | T5-M | 50F | |
| | | | | | | |
| | | | | | | |

工程号 J-837 地盘 观塘裕民坊

依据E19720J修改

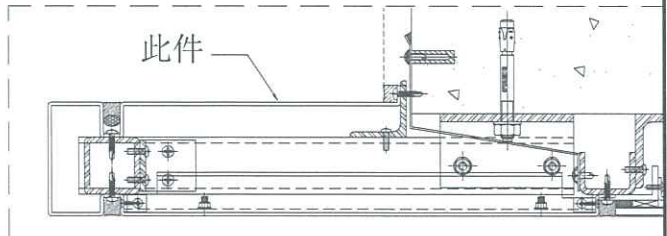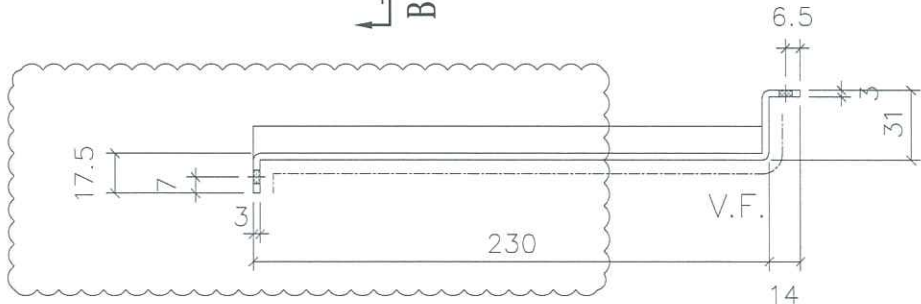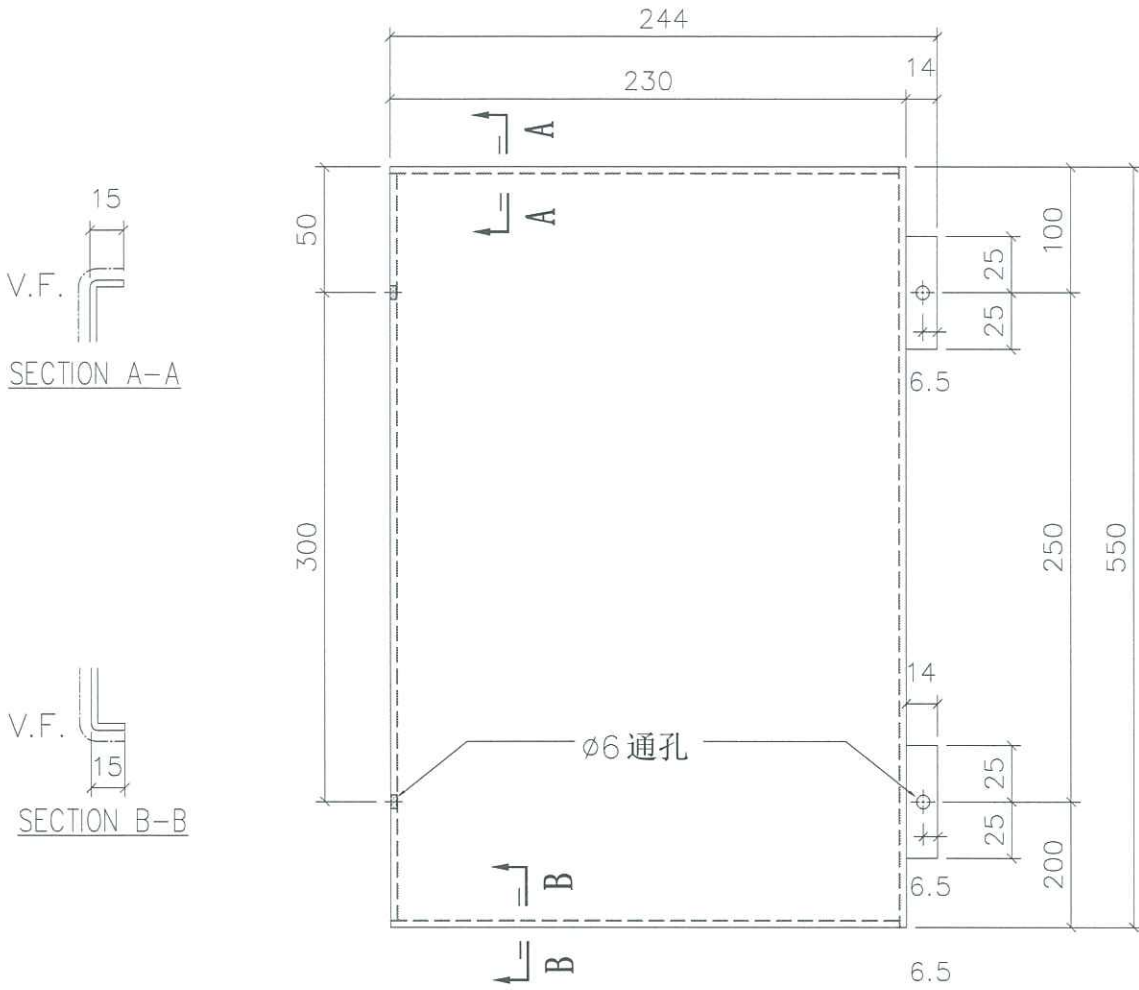

| 折边长度 | 折边宽度 |
|------|-------|
| 580 | 286.5 |

| | | | | | | | |
|----|-----------------|----|----|-----------|----|-----------|-----------|
| 名称 | 室外收边铝板 | 制图 | JH | 2019.4.29 | 修改 | A | B |
| 材料 | 3mm 铝板 | 复核 | DL | 2019.4.30 | 日期 | 2019.7.12 | 2019.10.9 |
| 颜色 | UCT803649 FXL-3 | 批准 | | | 图号 | API-AP456 | |





美特铝质有限公司
MIDI Aluminium Fabricator Ltd.

| 物料编号 | 层数 | 每层数 | 总数 | 使用位置 | 楼层 | 备注 |
|-----------|----|-----|----|------|-----|----|
| API-AP467 | 1 | 1 | 1 | T5-L | 50F | |
| | | | | | | |
| | | | | | | |

工程号 J-837 地盘 观塘裕民坊

依据E19720J修改

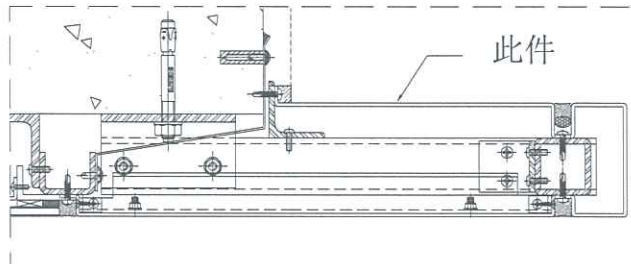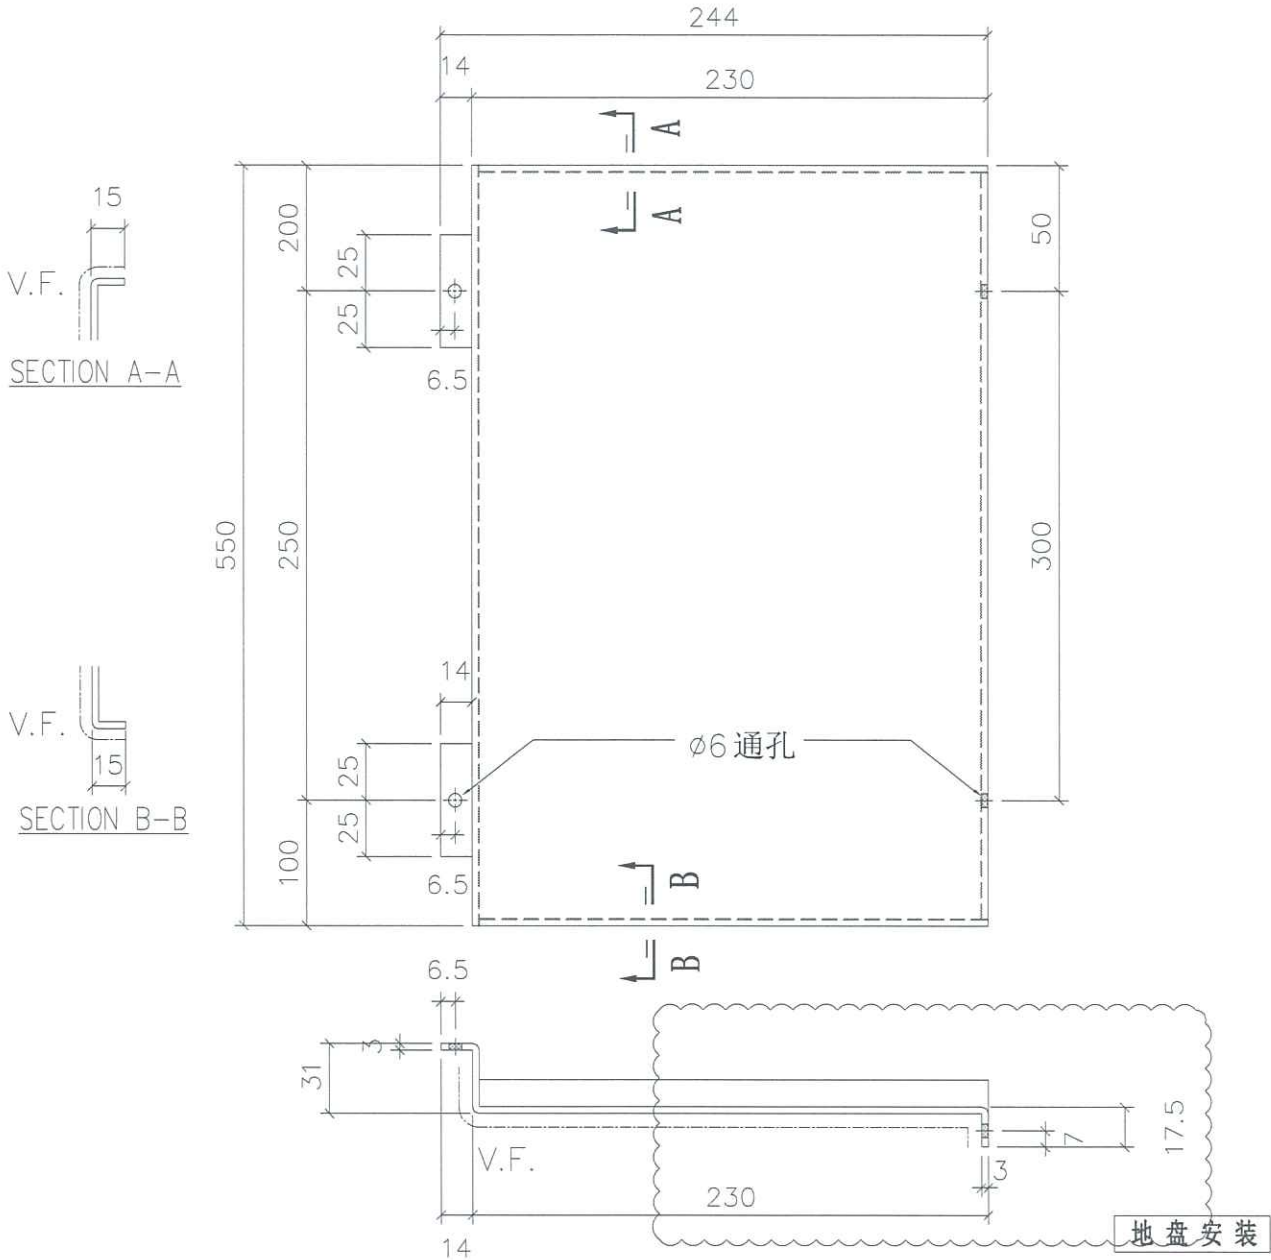

| 折边长度 | 折边宽度 |
|------|-------|
| 580 | 286.5 |

| | | | | | | | |
|----|-----------------|----|----|-----------|----|-----------|-----------|
| 名称 | 室外收边铝板 | 制图 | JH | 2019.4.29 | 修改 | A | B |
| 材料 | 3mm 铝板 | 复核 | DL | 2019.4.30 | 日期 | 2019.7.12 | 2019.10.9 |
| 颜色 | UCT803649 FXL-3 | 批准 | | | 图号 | API-AP467 | |