

工程指示 / 要求簡箋(E.I.)

工程指示編號：EI / 0733 / 19

修改版次：D

工程編號：J - 837

工程名稱：觀塘裕民坊

工程項目：Glass Cladding 室外企身收口鋁板(大貨 T1-T5)(TYP+SU)

收件人：生統/ 永林

發件人：Eric Liu

日期：28/10/2019

要求提供 / 確認 事項：

- | | | |
|------------------------------------|-------------------------------------|-------------------------------|
| <input type="checkbox"/> 初步鋁料 B.M. | <input type="checkbox"/> 加工拆圖，然後生產 | <input type="checkbox"/> 尺寸表 |
| <input type="checkbox"/> 正式鋁料 B.M. | <input type="checkbox"/> 技術上資料 / 指示 | <input type="checkbox"/> 報價 |
| <input type="checkbox"/> 配件 B.M. | <input type="checkbox"/> 樣辦或貨品說明書 | <input type="checkbox"/> 分判合約 |
| <input type="checkbox"/> 其他：_____ | | |

內容：

請按加工圖生產 Glass cladding 企身收口鋁板，送地盤安裝 (T1-T5)(標準層+特式層)

D 版: 1) 修改 T2 覆尺數為 L=225、W=239，

已生產數量不需按此版及 C 版覆尺數修改

只有 3/5003 款需按修補方案做

請留意: 1) 要按 5 個 MO 生產，MO 請按 EI9959A 提供樓層分 MO

2) 包裝分座，每 5 層一批

3) 組裝用鋁槽、鋁角及加力鋁巴同樣在此 EI 內，請留意

謝謝！

請在 2019/ 11 / 16 前完成上列要求。

附：24 頁加工圖

以上項目為：

- 原合約工程包 原合約工程加 / 減賬 新工程報價

原因：-

分發東莞各部門：

- () 生產技術總監 連附件 () 技術部 連附件 *永林* () 生產部 連附件 () 機械設計部 連附件
 () 採購部 連附件 () 生產統籌部 連附件 *永林*
 () 質檢部 連附件 () 會計部 連附件 () 報關組 連附件 () 其他 楊榮輝 連附件

分發其他分判：

- () 王禮秋 連附件

分發香港各部門：

- () 行政部 連附件 () 會計部 連附件 () 統籌部 連附件 () 工程部地盤科文 連附件 *永林*
 () 採購部 連附件 () QS 部 連附件 () 維修部 連附件 () 其他 _____ 連附件

傳遞編號：

發件人簽署：

HK2218 /19

項目經理簽署：

永林
PP






美特铝质有限公司
MIDI Aluminium Fabricator Ltd.

物料编号	层数	每层数	总数	使用位置	楼层	L	W

工程号 J-837 地盘 观塘裕民坊

依据E10982修改

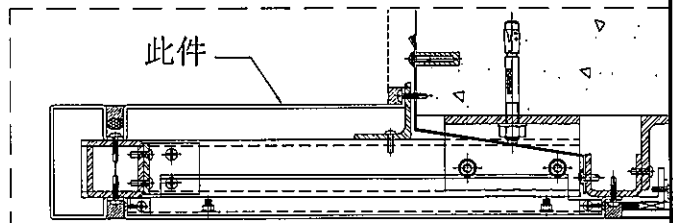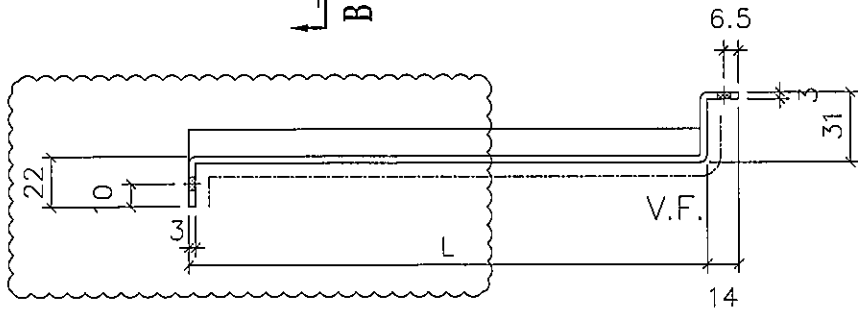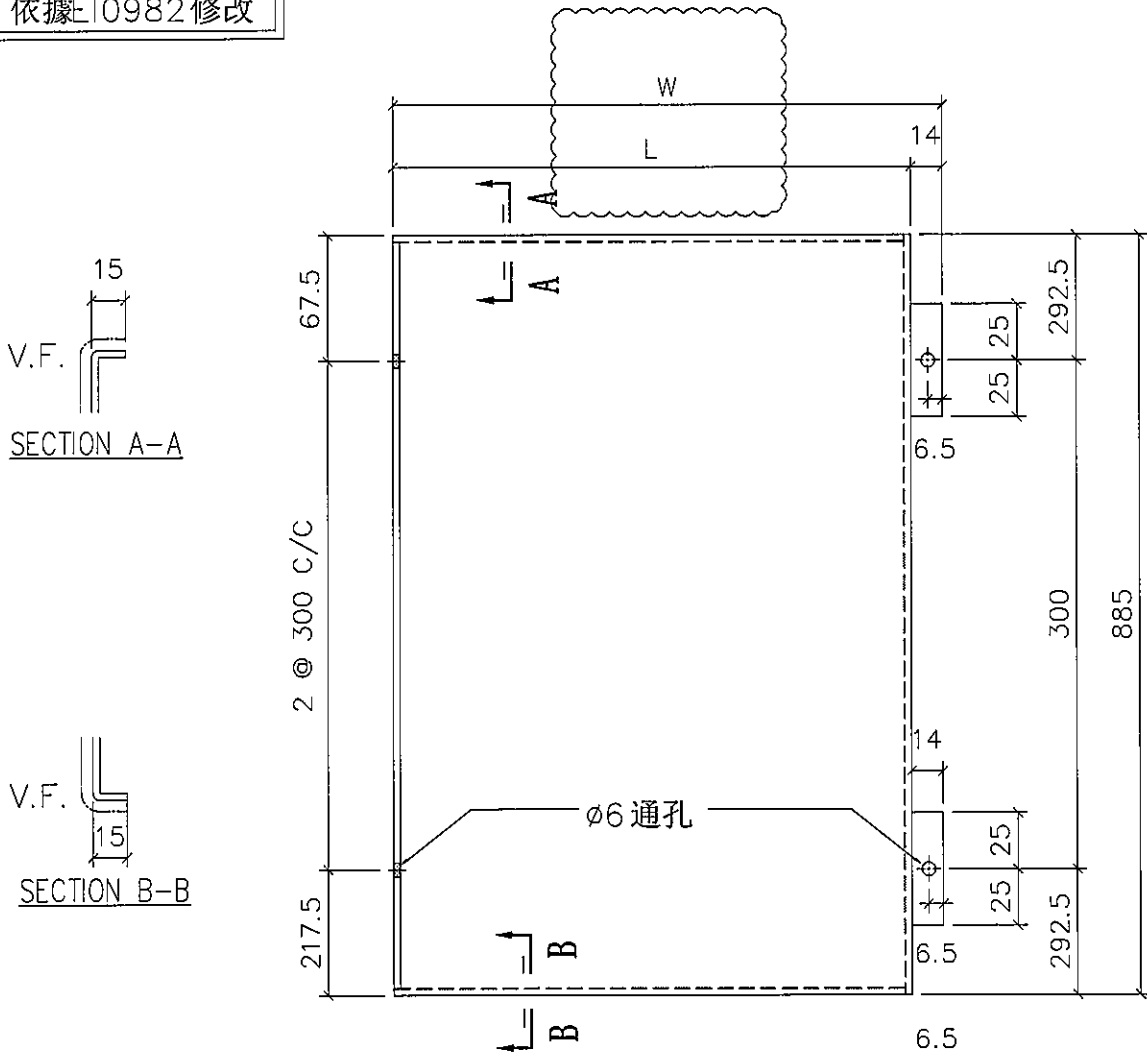

折边长度	折边宽度
915	291

名称	室外收边铝板	制图	JH	2019.4.29	修改	A	B	C
材料	3mm 铝板	复核	DL	2019.4.30	日期	2019.7.12	2019.10.9	2019.10.22
颜色	UCT803649 FXL-3	批准			图号	API-AP201 (1 of 2)		



美特铝质有限公司
MIDI Aluminium Fabricator Ltd.

工程号 J-837 地盘 观塘裕民坊

依据E10982修改

物料编号	层数	每层数	总数	使用位置	楼层	L	W
API-AP201	15	1	15	T1-A	09-26F	235	249
API-AP201	15	1	15	T1-H	09-26F	235	249
API-AP201	15	1	15	T2-B	09-26F	235	249
API-AP201	15	1	15	T3-B	09-26F	235	249
API-AP201	15	1	15	T5-A	09-26F	230	244
API-AP201	15	1	15	T5-M	09-26F	230	244
API-AP201	1	1	1	T1-A	28F	235	249
API-AP201	1	1	1	T1-H	28F	235	249
API-AP201	1	1	1	T2-B	28F	235	249
API-AP201	1	1	1	T3-B	28F	235	249
API-AP201	1	1	1	T5-A	28F	230	244
API-AP201	1	1	1	T5-M	28F	230	244
API-AP201	19	1	19	T1-A	29-49F	235	249
API-AP201	19	1	19	T1-H	29-49F	235	249
API-AP201	19	1	19	T5-A	29-49F	230	244
API-AP201	19	1	19	T5-M	29-49F	230	244
API-AP201	21	1	21	T3-B	29-51F	235	249
API-AP201	23	1	23	T2-B	29-53F	235	249

名称	室外收边铝板	制图	JH	2019.4.29	修改	A	
材料	3mm 铝板	复核	DL	2019.4.30	日期	2019.10.22	
颜色	UCT803649 FXL-3	批准			图号	API-AP201 (2 of 2)	








美特铝质有限公司
MIDI Aluminium Fabricator Ltd.

物料编号	层数	每层数	总数	使用位置	楼层	L	W

工程号 J-837 地盘 观塘裕民坊

依据EI0982修改

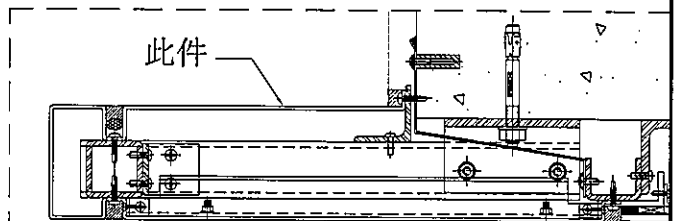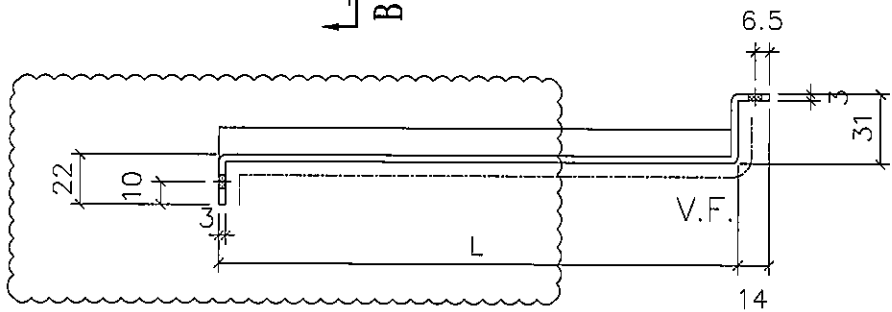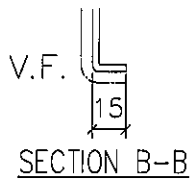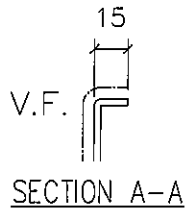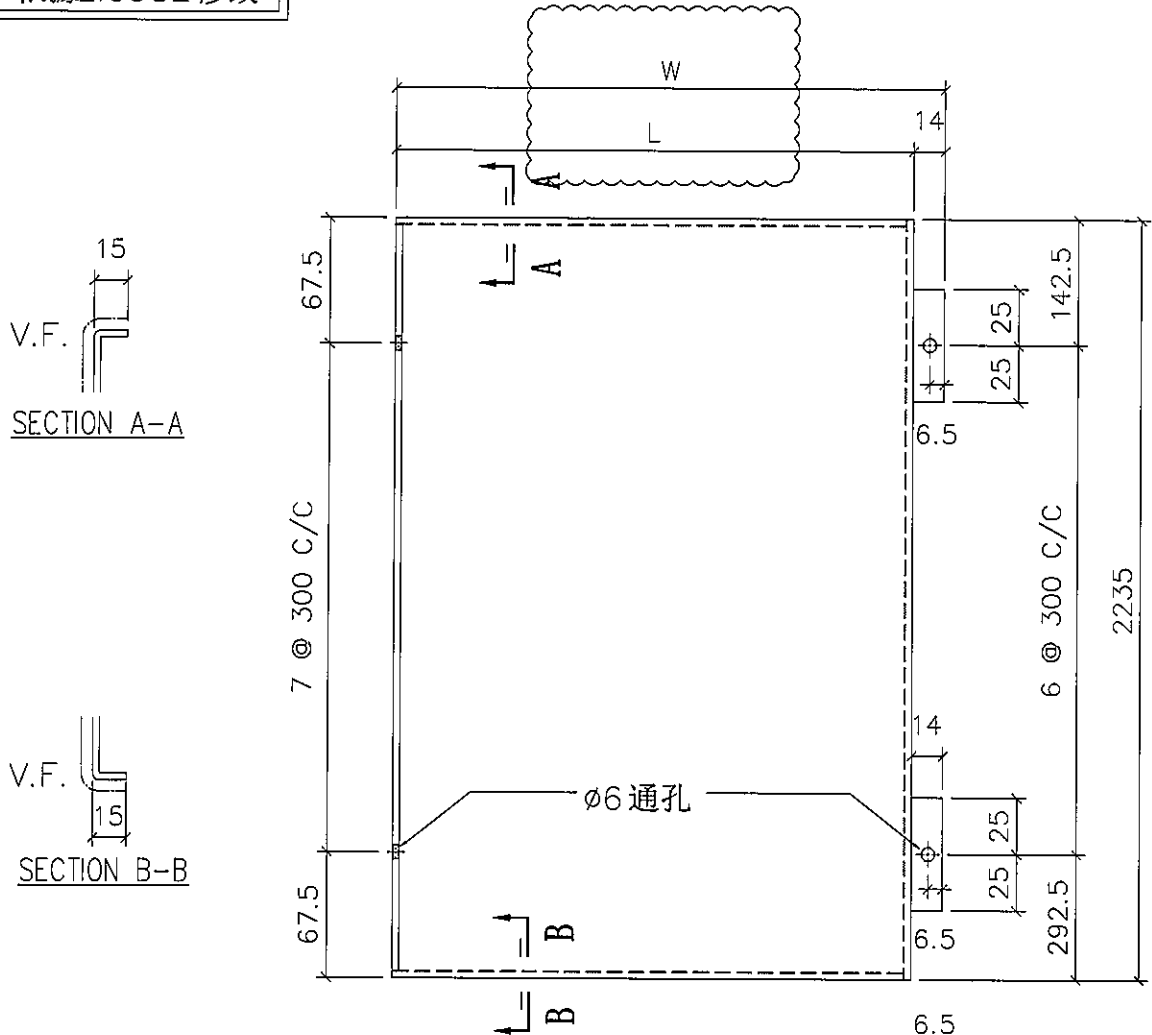

折边长度	折边宽度
2265	291

名称	室外收边铝板	制图	JH	2019.4.29	修改	A	B	C
材料	3mm 铝板	复核	DL	2019.4.30	日期	2019.7.12	2019.10.9	2019.10.22
颜色	UCT803649 FXL-3	批准			图号	API-AP204 (1 of 2)		



美特铝质有限公司
MIDI Aluminium Fabricator Ltd.

工程号 J-837 地盘 观塘裕民坊

依据E10982修改

物料编号	层数	每层数	总数	使用位置	楼层	L	W
API-AP204	1	1	1	T1-A	07F	235	249
API-AP204	1	1	1	T1-H	07F	235	249
API-AP204	1	1	1	T2-B	07F	230 225	244 239
API-AP204	1	1	1	T3-B	07F	235	249
API-AP204	1	1	1	T5-A	07F	230	244
API-AP204	1	1	1	T5-M	07F	230	244
API-AP204	15	1	15	T1-A	09-26F	235	249
API-AP204	15	1	15	T1-H	09-26F	235	249
API-AP204	15	1	15	T2-B	09-26F	230 225	244 239
API-AP204	15	1	15	T3-B	09-26F	235	249
API-AP204	15	1	15	T5-A	09-26F	230	244
API-AP204	15	1	15	T5-M	09-26F	230	244
API-AP204	1	1	1	T1-A	28F	235	249
API-AP204	1	1	1	T1-H	28F	235	249
API-AP204	1	1	1	T2-B	28F	230 225	244 239
API-AP204	1	1	1	T3-B	28F	235	249
API-AP204	1	1	1	T5-A	28F	230	244
API-AP204	1	1	1	T5-M	28F	230	244
API-AP204	19	1	19	T1-A	29-49F	235	249
API-AP204	19	1	19	T1-H	29-49F	235	249
API-AP204	19	1	19	T5-A	29-49F	230	244
API-AP204	19	1	19	T5-M	29-49F	230	244
API-AP204	21	1	21	T3-B	29-51F	235	249
API-AP204	23	1	23	T2-B	29-53F	230 225	244 239
API-AP204	1	1	1	T1-A	50F	235	249
API-AP204	1	1	1	T1-H	50F	235	249
API-AP204	1	1	1	T5-A	50F	230	244
API-AP204	1	1	1	T5-M	50F	230	244
API-AP204	1	1	1	T5-A	51F	230	244
API-AP204	1	1	1	T3-B	52F	235	249
API-AP204	1	1	1	T2-B	55F	230 225	244 239

名称	室外收边铝板	制图	JH	2019.4.29	修改	A	
材料	3mm 铝板	复核	DL	2019.4.30	日期	2019.10.22	
颜色	UCT803649 FXL-3	批准			图号	API-AP204 (2 of 2)	




美特铝质有限公司
MIDI Aluminium Fabricator Ltd.

物料编号	层数	每层数	总数	使用位置	楼层	L	W

工程号 J-837 地盘 观塘裕民坊

依据EI0982修改

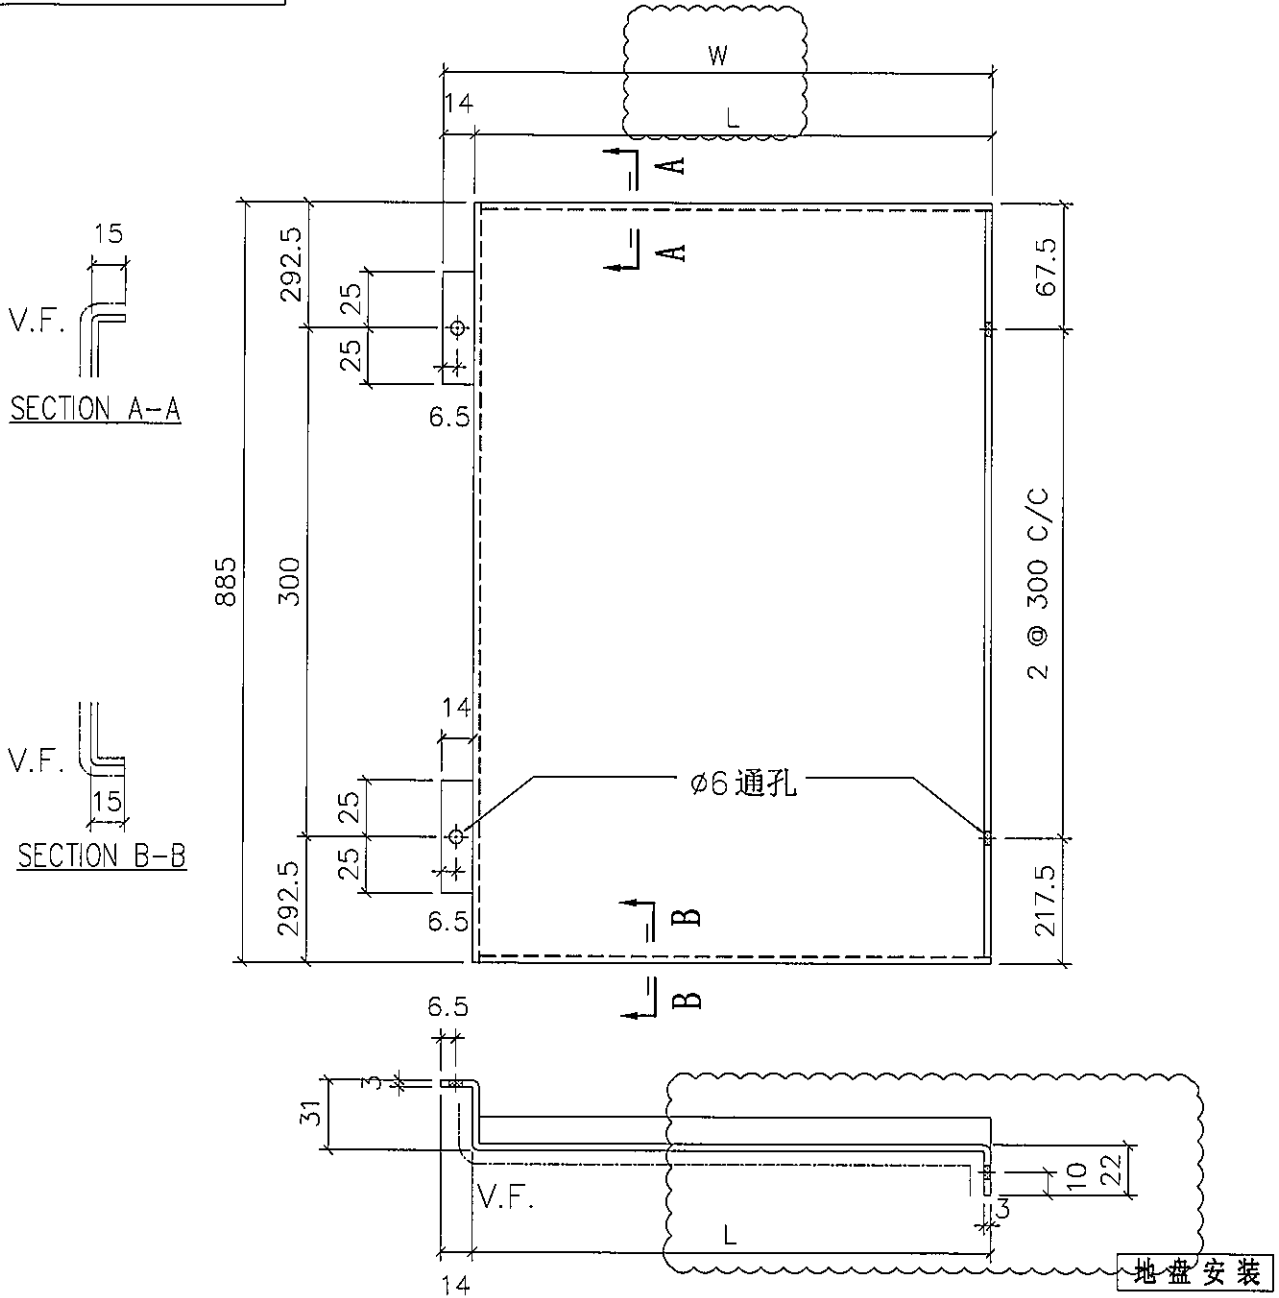

折边长度	折边宽度
915	291

名称	室外收边铝板	制图	JH	2019.4.29	修改	A	B	C
材料	3mm 铝板	复核	DL	2019.4.30	日期	2019.7.12	2019.10.9	2019.10.22
颜色	UCT803649 FXL-3	批准			图号	API-AP213 (1 of 2)		



美特铝质有限公司
MIDI Aluminium Fabricator Ltd.

工程号 J-837 地盘 观塘裕民坊

依据E10982修改

物料编号	层数	每层数	总数	使用位置	楼层	L	W
API-AP213	15	1	15	T1-B	09~26F	235	249
API-AP213	15	1	15	T1-E	09~26F	235	249
API-AP213	15	1	15	T1-G	09~26F	235	249
API-AP213	15	1	15	T2-A	09~26F	280 ²²⁵	244 ²³⁹
API-AP213	15	1	15	T2-M	09~26F	280 ²²⁵	244 ²³⁹
API-AP213	15	1	15	T3-A	09~26F	235	249
API-AP213	15	1	15	T3-F	09~26F	235	249
API-AP213	15	1	15	T5-L	09~26F	230	244
API-AP213	1	1	1	T1-B	28F	235	249
API-AP213	1	1	1	T1-E	28F	235	249
API-AP213	1	1	1	T1-G	28F	235	249
API-AP213	1	1	1	T2-A	28F	280 ²²⁵	244 ²³⁹
API-AP213	1	1	1	T2-M	28F	280 ²²⁵	244 ²³⁹
API-AP213	1	1	1	T3-A	28F	235	249
API-AP213	1	1	1	T3-F	28F	235	249
API-AP213	1	1	1	T5-L	28F	230	244
API-AP213	19	1	19	T1-B	29~49F	235	249
API-AP213	19	1	19	T1-E	29~49F	235	249
API-AP213	19	1	19	T1-G	29~49F	235	249
API-AP213	19	1	19	T5-L	29~49F	230	244
API-AP213	21	1	21	T3-A	29~51F	235	249
API-AP213	21	1	21	T3-F	29~51F	235	249
API-AP213	23	1	23	T2-A	29~53F	280 ²²⁵	244 ²³⁹
API-AP213	23	1	23	T2-M	29~53F	280 ²²⁵	244 ²³⁹

名称	室外收边铝板	制图	JH	2019.4.29	修改	A	
材料	3mm 铝板	复核	DL	2019.4.30	日期	2019.10.22	
颜色	UCT803649 FXL-3	批准			图号	API-AP213	(2 of 2)





美特铝质有限公司
MIDI Aluminium Fabricator Ltd.

物料编号	层数	每层数	总数	使用位置	楼层	L	W

工程号 J-837 地盘 观塘裕民坊

依据E10982修改

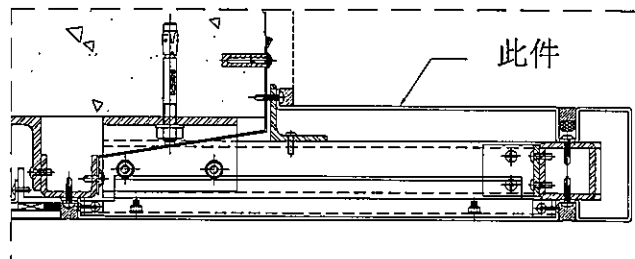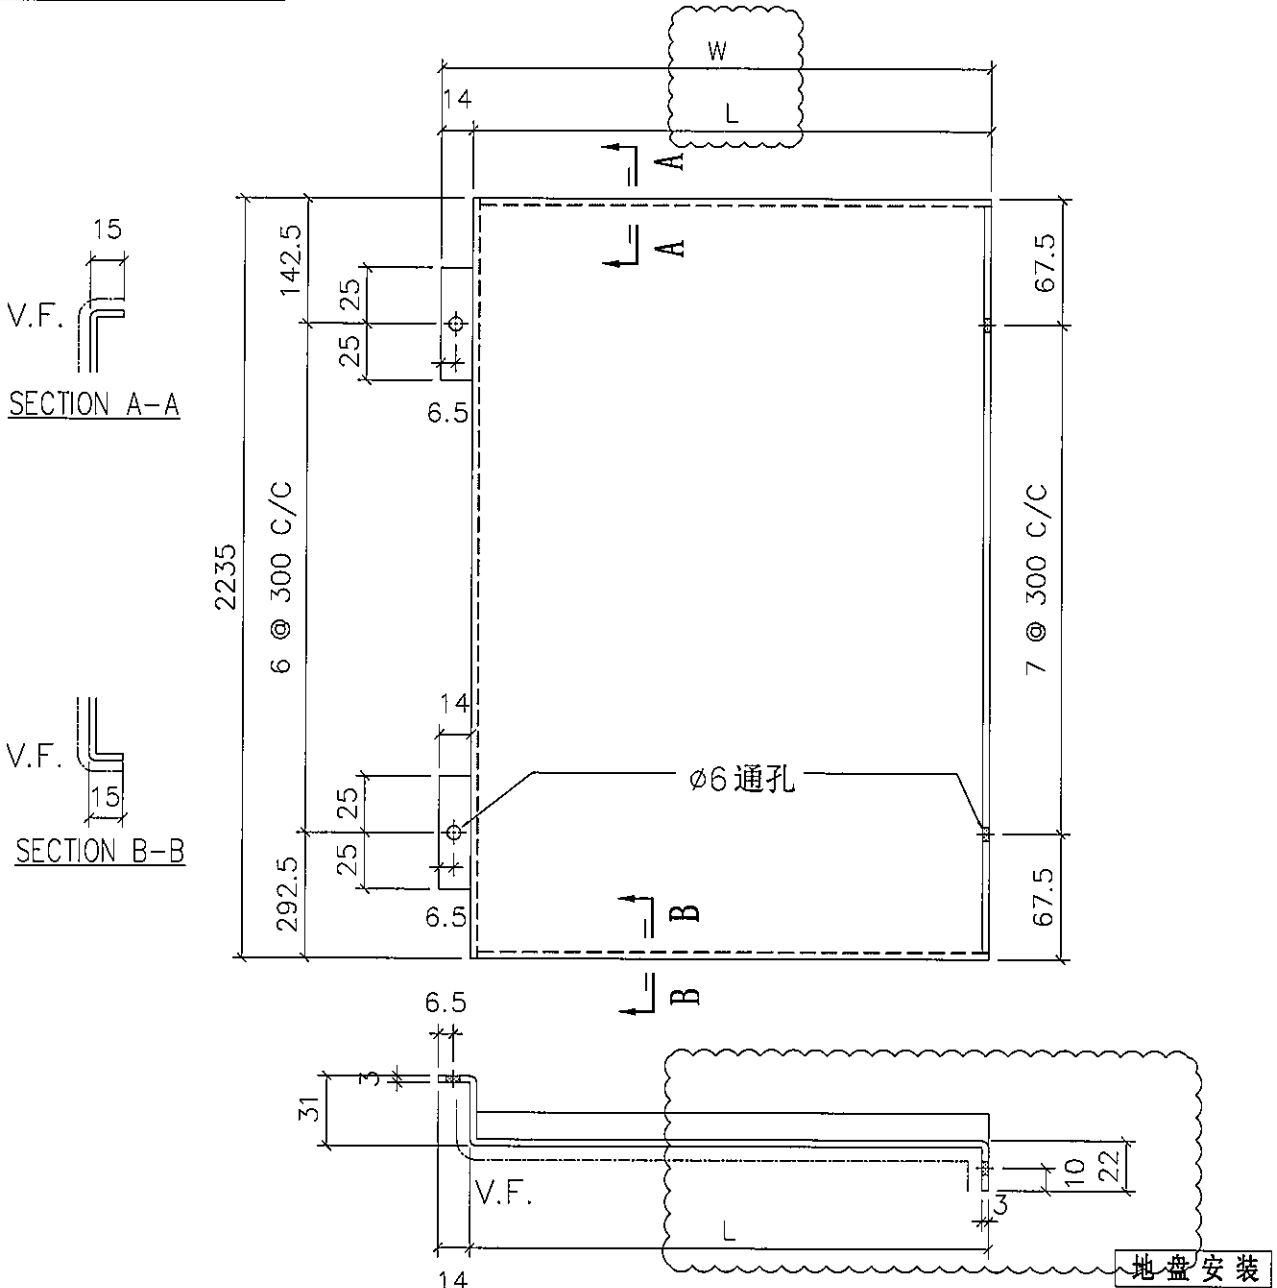

折边长度	折边宽度
2265	291

名称	室外收边铝板	制图	JH	2019.4.29	修改	A	B	C
材料	3mm 铝板	复核	DL	2019.4.30	日期	2019.7.12	2019.10.9	2019.10.22
颜色	UCT803649 FXL-3	批准			图号	API-AP216 (1 of 2)		



美特铝质有限公司
MIDI Aluminium Fabricator Ltd.

工程号 J-837 地盘 观塘裕民坊

依据E10982修改

物料编号	层数	每层数	总数	使用位置	楼层	L	W
API-AP216	1	1	1	T1-B	07F	235	249
API-AP216	1	1	1	T1-E	07F	235	249
API-AP216	1	1	1	T1-G	07F	235	249
API-AP216	1	1	1	T2-A	07F	230-225	244-239
API-AP216	1	1	1	T2-M	07F	230-225	244-239
API-AP216	1	1	1	T3-A	07F	235	249
API-AP216	1	1	1	T3-F	07F	235	249
API-AP216	1	1	1	T5-L	07F	230	244
API-AP216	15	1	15	T1-B	09-26F	235	249
API-AP216	15	1	15	T1-E	09-26F	235	249
API-AP216	15	1	15	T1-G	09-26F	235	249
API-AP216	15	1	15	T2-A	09-26F	230-225	244-239
API-AP216	15	1	15	T2-M	09-26F	230-225	244-239
API-AP216	15	1	15	T3-A	09-26F	235	249
API-AP216	15	1	15	T3-F	09-26F	235	249
API-AP216	15	1	15	T5-L	09-26F	230	244
API-AP216	1	1	1	T1-B	28F	235	249
API-AP216	1	1	1	T1-E	28F	235	249
API-AP216	1	1	1	T1-G	28F	235	249
API-AP216	1	1	1	T2-A	28F	230-225	244-239
API-AP216	1	1	1	T2-M	28F	230-225	244-239
API-AP216	1	1	1	T3-A	28F	235	249
API-AP216	1	1	1	T3-F	28F	235	249
API-AP216	1	1	1	T5-L	28F	230	244
API-AP216	19	1	19	T1-B	29-49F	235	249
API-AP216	19	1	19	T1-E	29-49F	235	249
API-AP216	19	1	19	T1-G	29-49F	235	249
API-AP216	19	1	19	T5-L	29-49F	230	244
API-AP216	21	1	21	T3-A	29-51F	235	249
API-AP216	21	1	21	T3-F	29-51F	235	249
API-AP216	23	1	23	T2-A	29-53F	230-225	244-239
API-AP216	23	1	23	T2-M	29-53F	230-225	244-239
API-AP216	1	1	1	T1-B	50F	235	249
API-AP216	1	1	1	T1-E	50F	235	249
API-AP216	1	1	1	T1-G	50F	235	249
API-AP216	1	1	1	T5-L	50F	230	244
API-AP216	1	1	1	T3-A	52F	235	249
API-AP216	1	1	1	T3-F	52F	235	249
API-AP216	1	1	1	T2-A	55F	230-225	244-239
API-AP216	1	1	1	T2-M	55F	230-225	244-239

名称	室外收边铝板	制图	JH	2019.4.29	修改	A	
材料	3mm 铝板	复核	DL	2019.4.30	日期	2019.10.22	
颜色	UCT803649 FXL-3	批准			图号	API-AP216	(2 of 2)





美特铝质有限公司
MIDI Aluminium Fabricator Ltd.


物料编号	层数	每层数	总数	使用位置	楼层	L	W
API-AP301	1	1	1	T1-A	27F	235	249
API-AP301	1	1	1	T1-H	27F	235	249
API-AP301	1	1	1	T2-B	27F	230 235	244 249
API-AP301	1	1	1	T3-B	27F	235	249
API-AP301	1	1	1	T5-A	27F	230	244
API-AP301	1	1	1	T5-M	27F	230	244

工程号 J-837 地盘 观塘裕民坊

依据EI0982修改

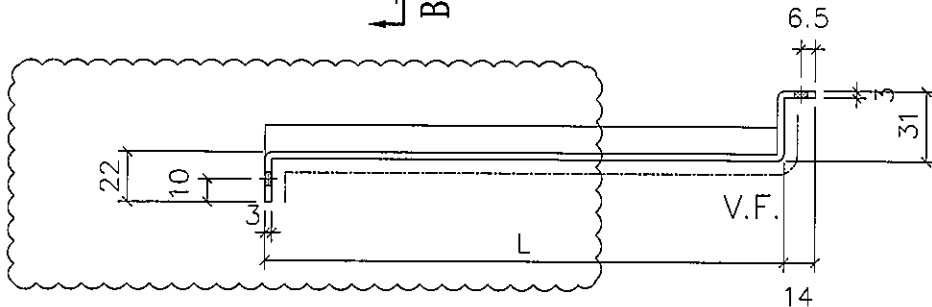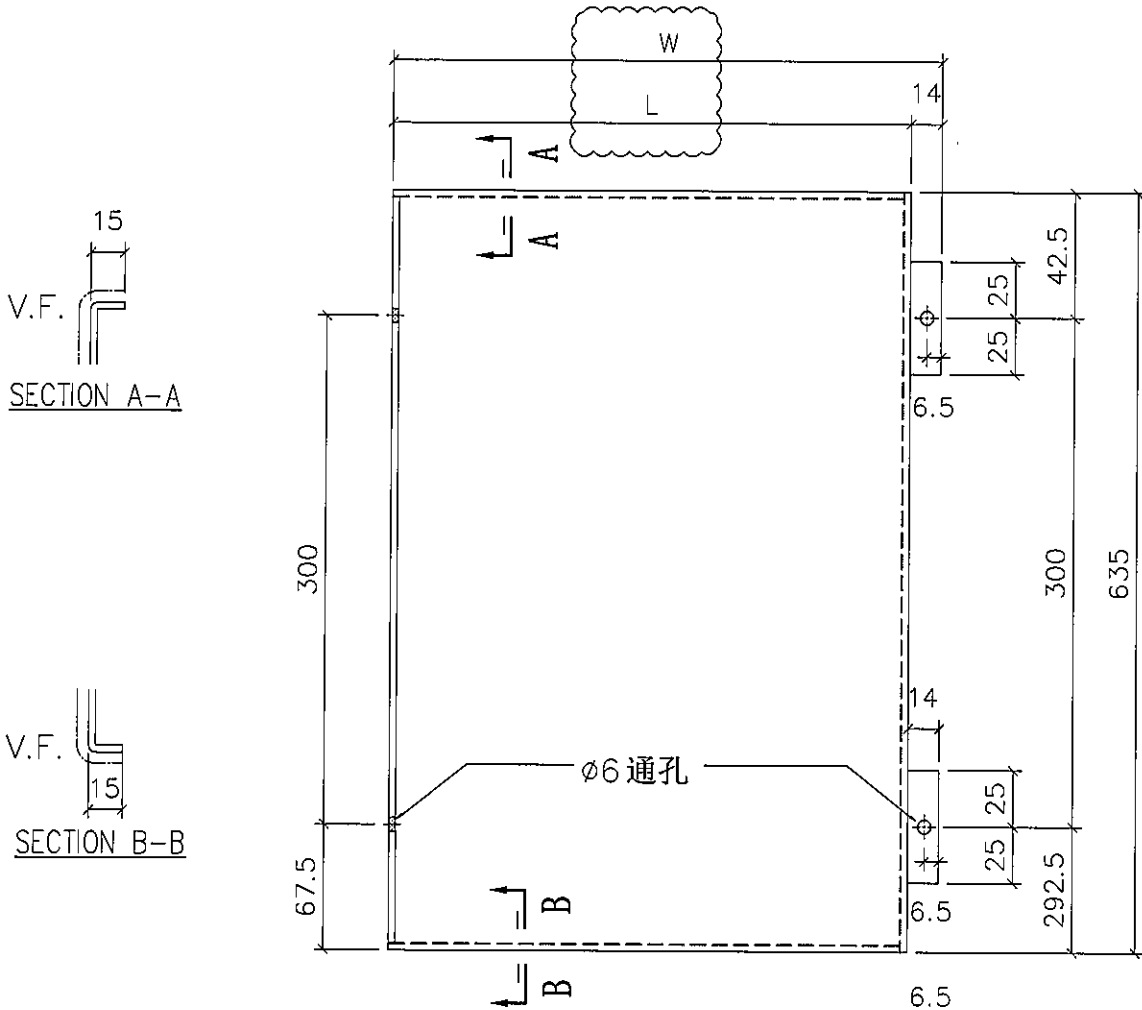

地盘安装

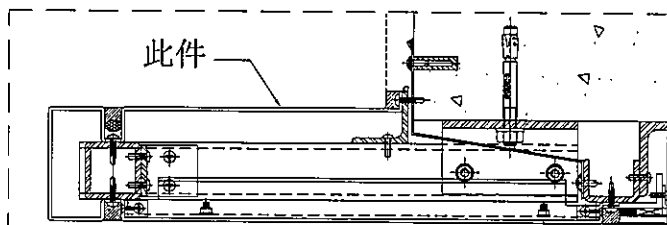

折边长度	折边宽度
665	291

名称	室外收边铝板	制图	JH	2019.4.29	修改	A	B	C
材料	3mm 铝板	复核	DL	2019.4.30	日期	2019.7.12	2019.10.9	2019.10.22
颜色	UCT803649 FXL-3	批准			图号	API-AP301		





美特铝质有限公司
MIDI Aluminium Fabricator Ltd.


物料编号	层数	每层数	总数	使用位置	楼层	L	W
API-AP304	1	1	1	T1-A	27F	235	249
API-AP304	1	1	1	T1-H	27F	235	249
API-AP304	1	1	1	T2-B	27F	235	249
API-AP304	1	1	1	T3-B	27F	235	249
API-AP304	1	1	1	T5-A	27F	230	244
API-AP304	1	1	1	T5-M	27F	230	244

工程号 J-837 地盘 观塘裕民坊

依据E10982修改

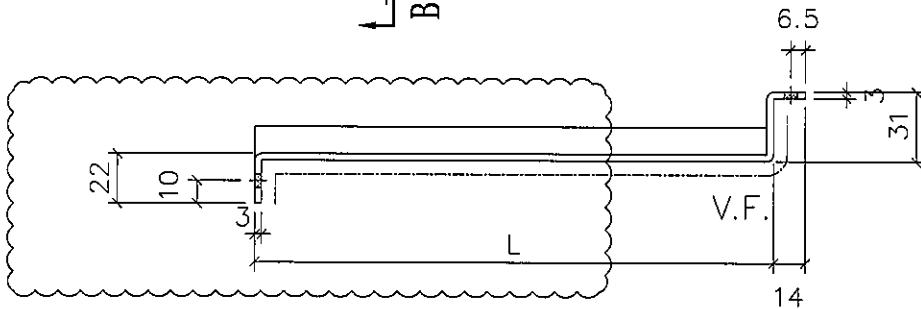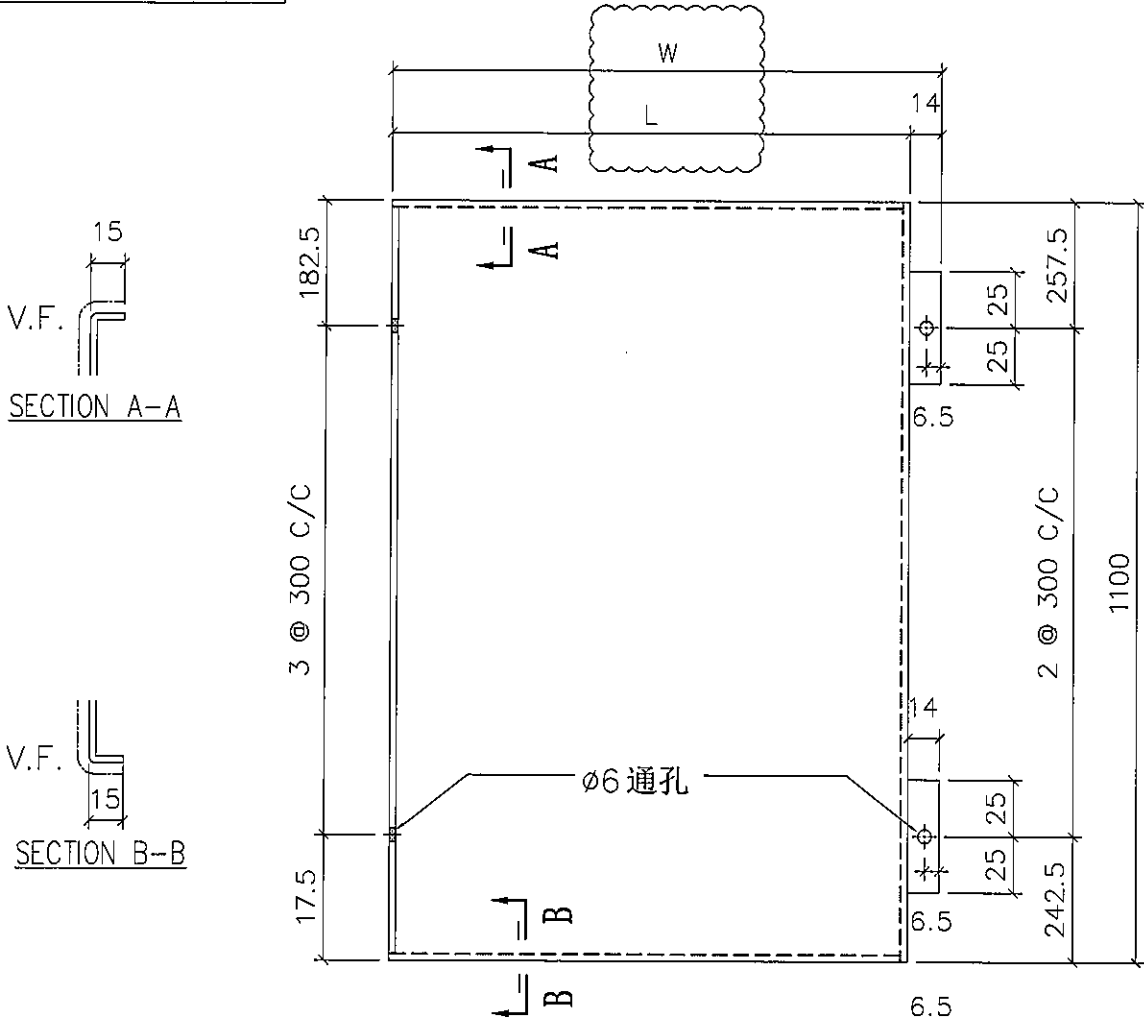

地盘安装

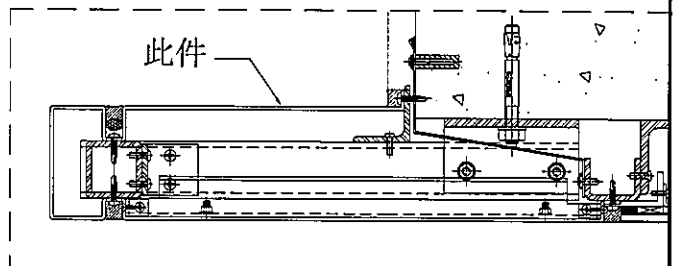

折边长度	折边宽度
1130	291

名称	室外收边铝板	制图	JH	2019.4.29	修改	A	B	C
材料	3mm 铝板	复核	DL	2019.4.30	日期	2019.7.12	2019.10.9	2019.10.22
颜色	UCT803649 FXL-3	批准			图号	API-AP304		






美特铝质有限公司
MIDI Aluminium Fabricator Ltd.

物料编号	层数	每层数	总数	使用位置	楼层	L	W
API-AP307	1	1	1	T1-A	27F	235	249
API-AP307	1	1	1	T1-H	27F	235	249
API-AP307	1	1	1	T2-B	27F	230	244
API-AP307	1	1	1	T3-B	27F	235	249
API-AP307	1	1	1	T5-A	27F	230	244
API-AP307	1	1	1	T5-M	27F	230	244

工程号 J-837 地盘 观塘裕民坊

依据E10982修改

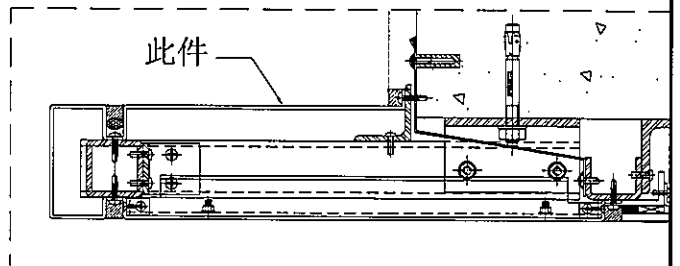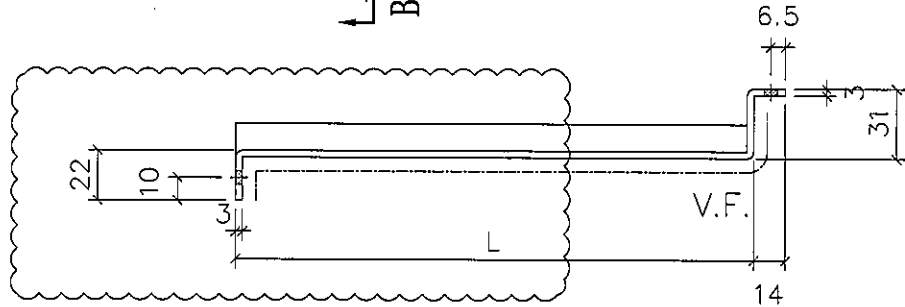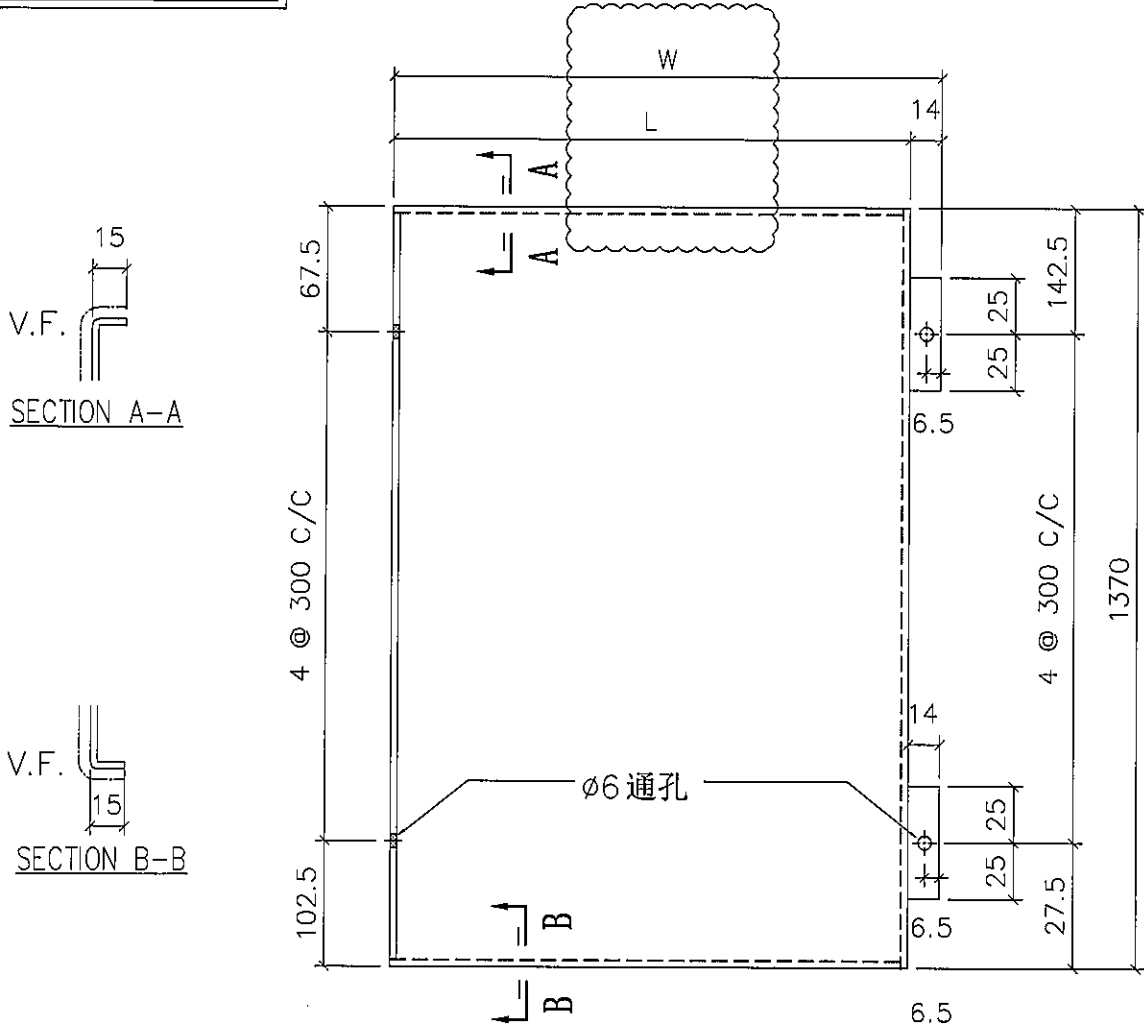

折边长度	折边宽度
1400	291

名称	室外收边铝板	制图	JH	2019.4.29	修改	A	B	C
材料	3mm 铝板	复核	DL	2019.4.30	日期	2019.7.12	2019.10.9	2019.10.22
颜色	UCT803649 FXL-3	批准			图号	API-AP307		




美特铝质有限公司
MIDI Aluminium Fabricator Ltd.

物料编号	层数	每层数	总数	使用位置	楼层	L	W
API-AP318	1	1	1	T1-B	27F	235	249
API-AP318	1	1	1	T1-E	27F	235	249
API-AP318	1	1	1	T1-G	27F	235	249
API-AP318	1	1	1	T2-A	27F	230	225
API-AP318	1	1	1	T2-M	27F	230	225
API-AP318	1	1	1	T3-A	27F	235	249
API-AP318	1	1	1	T3-F	27F	235	249
API-AP318	1	1	1	T5-L	27F	230	244

工程号 J-837 地盘 观塘裕民坊

依据E10982修改

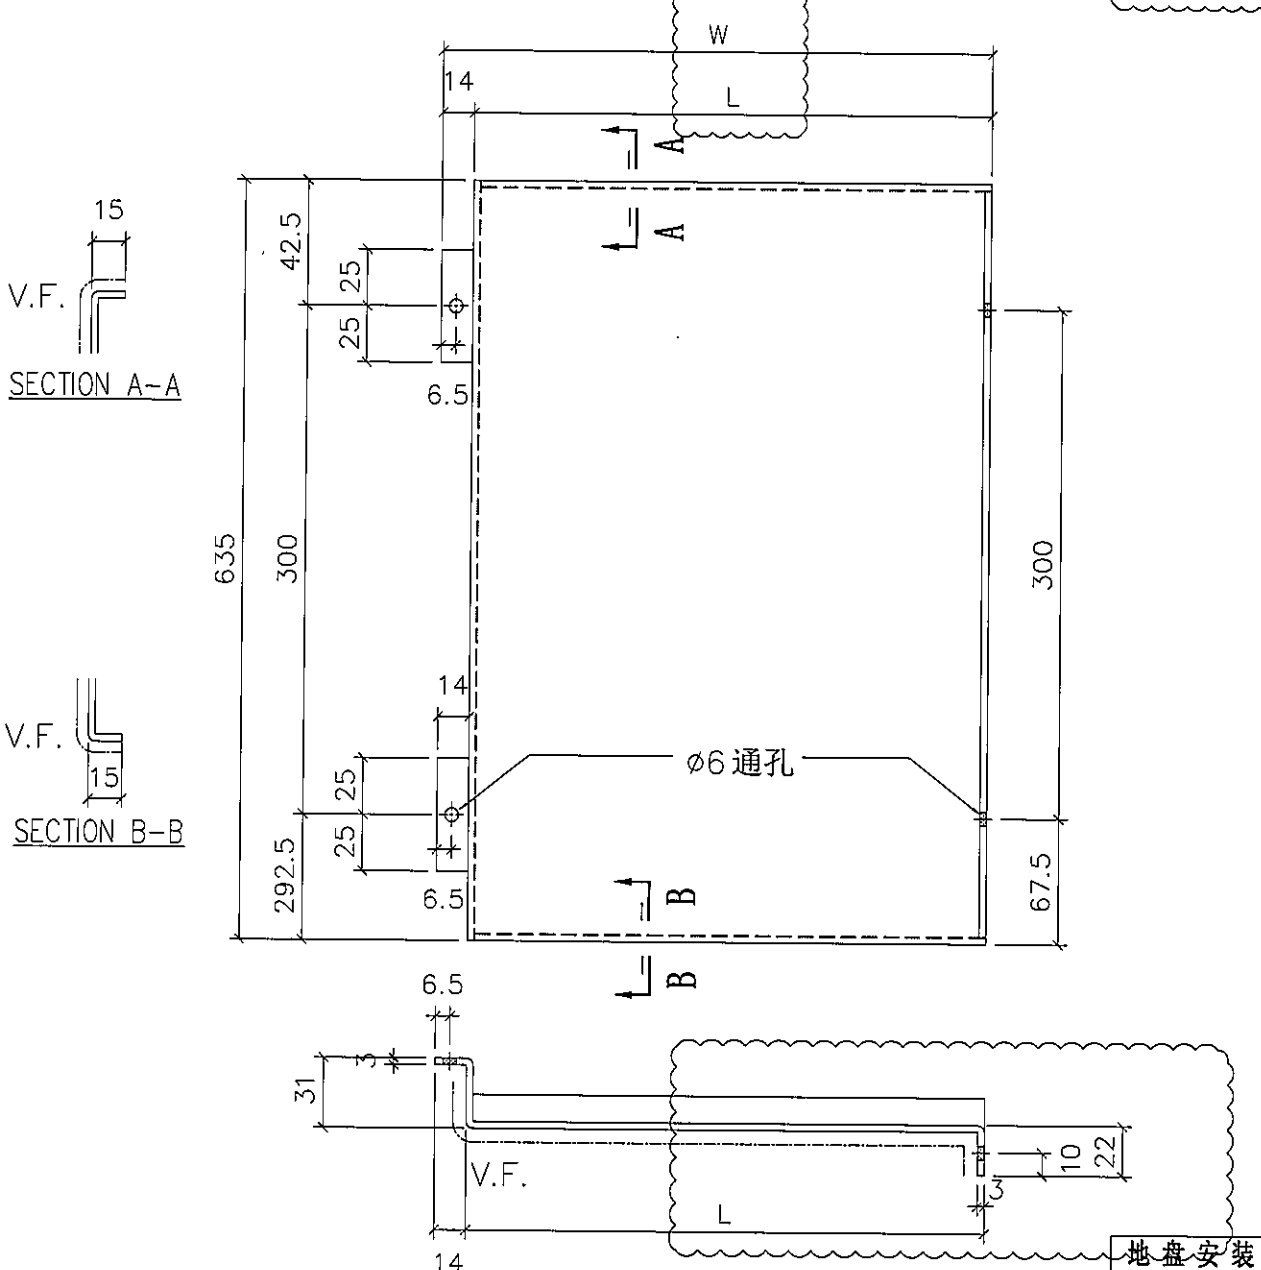

折边长度	折边宽度
665	291

名称	室外收边铝板	制图	JH	2019.4.29	修改	A	B	C
材料	3mm 铝板	复核	DL	2019.4.30	日期	2019.7.12	2019.10.9	2019.10.22
颜色	UCT803649 FXL-3	批准			图号	API-AP318		





美特铝质有限公司
MIDI Aluminium Fabricator Ltd.

物料编号	层数	每层数	总数	使用位置	楼层	L	W
API-AP322	1	1	1	T1-B	27F	235	249
API-AP322	1	1	1	T1-E	27F	235	249
API-AP322	1	1	1	T1-G	27F	235	249
API-AP322	1	1	1	T2-A	27F	230 225	244 239
API-AP322	1	1	1	T2-M	27F	230 225	244 239
API-AP322	1	1	1	T3-A	27F	235	249
API-AP322	1	1	1	T3-F	27F	235	249
API-AP322	1	1	1	T5-L	27F	230	244

工程号 J-837 地盘 观塘裕民坊

依据E10982修改

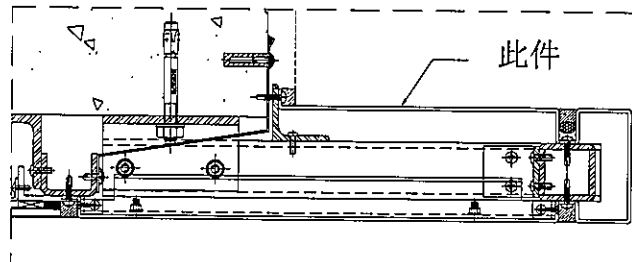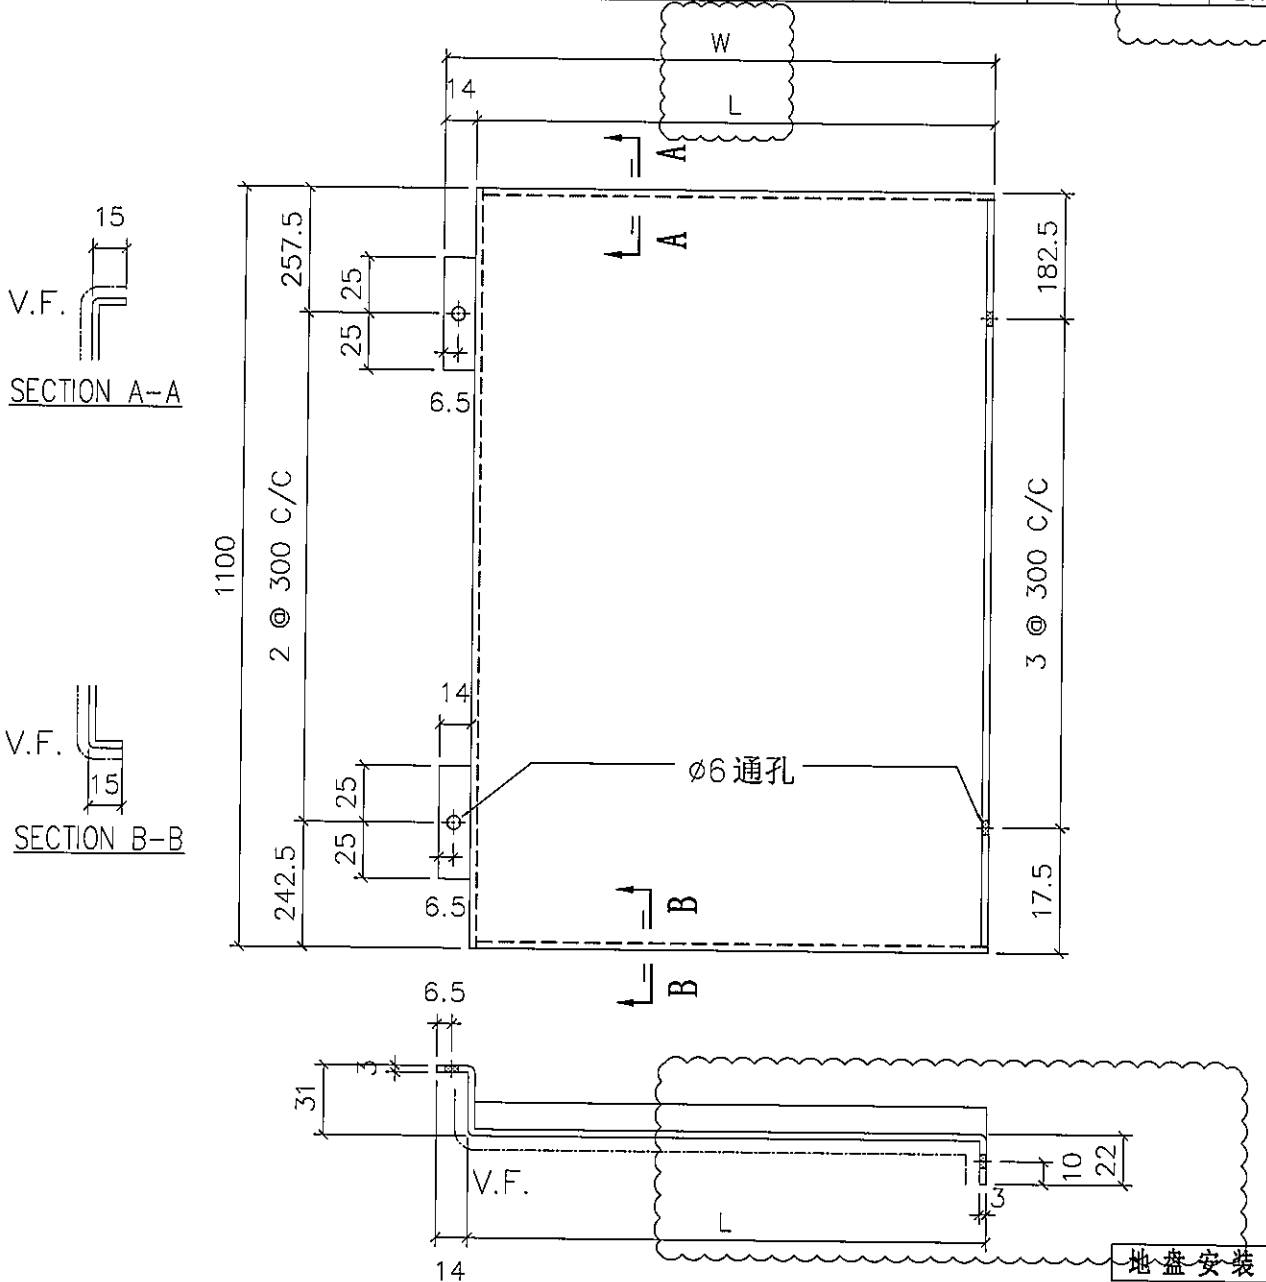

折边长度	折边宽度
1130	291

名称	室外收边铝板	制图	JH	2019.4.29	修改	A	B	C
材料	3mm 铝板	复核	DL	2019.4.30	日期	2019.7.12	2019.10.9	2019.10.22
颜色	UCT803649 FXL-3	批准			图号	API-AP322		





美特铝质有限公司
MIDI Aluminium Fabricator Ltd.

物料编号	层数	每层数	总数	使用位置	楼层	L	W
API-AP325	1	1	1	T1-B	27F	235	249
API-AP325	1	1	1	T1-E	27F	235	249
API-AP325	1	1	1	T1-G	27F	235	249
API-AP325	1	1	1	T2-A	27F	230	225
API-AP325	1	1	1	T2-M	27F	230	225
API-AP325	1	1	1	T3-A	27F	235	249
API-AP325	1	1	1	T3-F	27F	235	249
API-AP325	1	1	1	T5-L	27F	230	244

工程号 J-837 地盘 观塘裕民坊

依据E10982修改

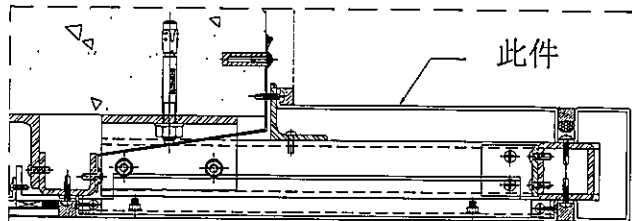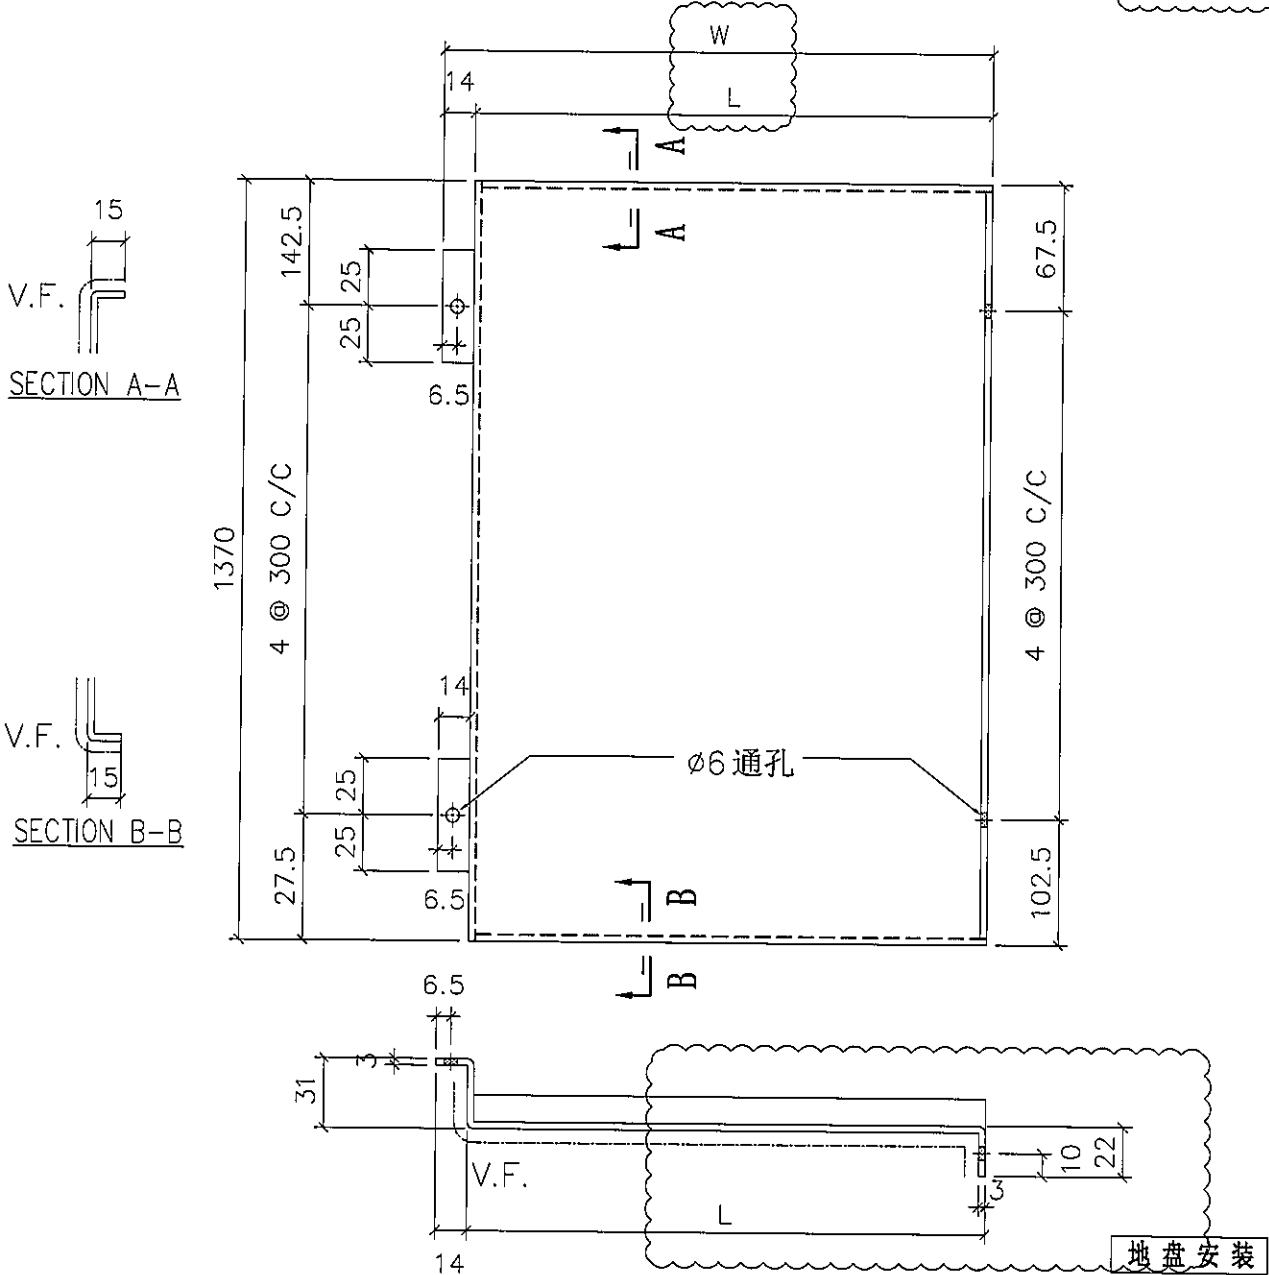

折边长度	折边宽度
1400	291

名称	室外收边铝板	制图	JH	2019.4.29	修改	A	B	C
材料	3mm 铝板	复核	DL	2019.4.30	日期	2019.7.12	2019.10.9	2019.10.22
颜色	UCT803649 FXL-3	批准			图号	API-AP325		






美特铝质有限公司
MIDI Aluminium Fabricator Ltd.

物料编号	层数	每层数	总数	使用位置	楼层	L	W
API-AP394	1	1	1	T5-A	50F		

工程号 J-837 地盘 观塘裕民坊

依据EI0982修改

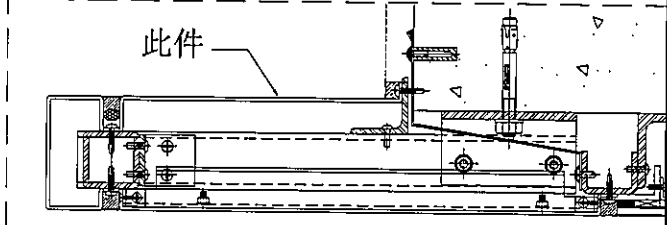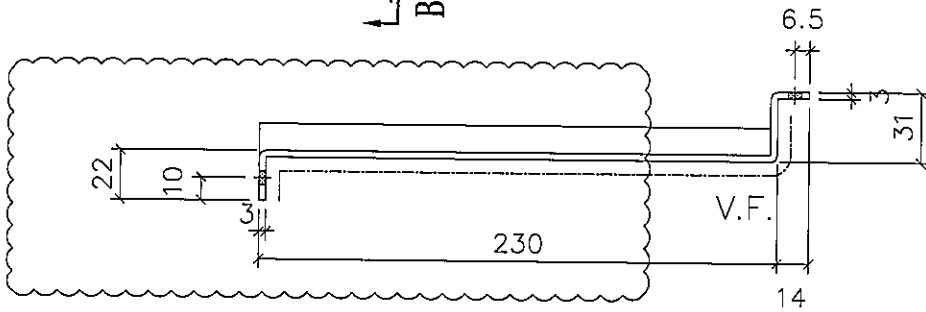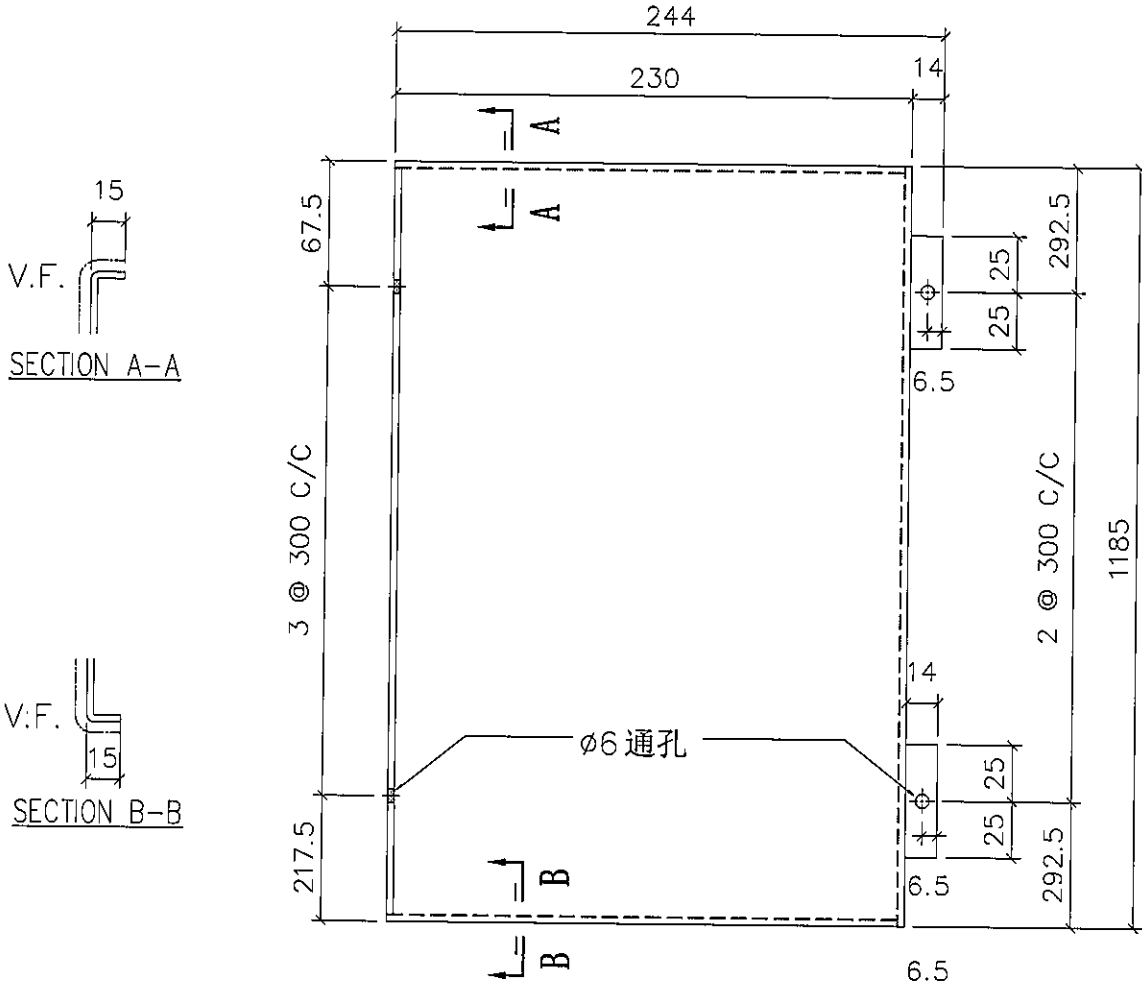

折边长度	折边宽度
1215	291

名称	室外收边铝板	制图	JH	2019.4.29	修改	A	B	C
材料	3mm 铝板	复核	DL	2019.4.30	日期	2019.7.12	2019.10.9	2019.10.22
颜色	UCT803649 FXL-3	批准			图号	API-AP394		




美特铝质有限公司
MIDI Aluminium Fabricator Ltd.

物料编号	层数	每层数	总数	使用位置	楼层	L	W
API-AP396	1	1	1	T1-A	06F	235	249
API-AP396	1	1	1	T1-H	06F	235	249
API-AP396	1	1	1	T2-B	06F	235	249
API-AP396	1	1	1	T3-B	06F	235	249
API-AP396	1	1	1	T5-A	06F	230	244
API-AP396	1	1	1	T5-M	06F	230	244

工程号 J-837 地盘 观塘裕民坊

依据E10982修改

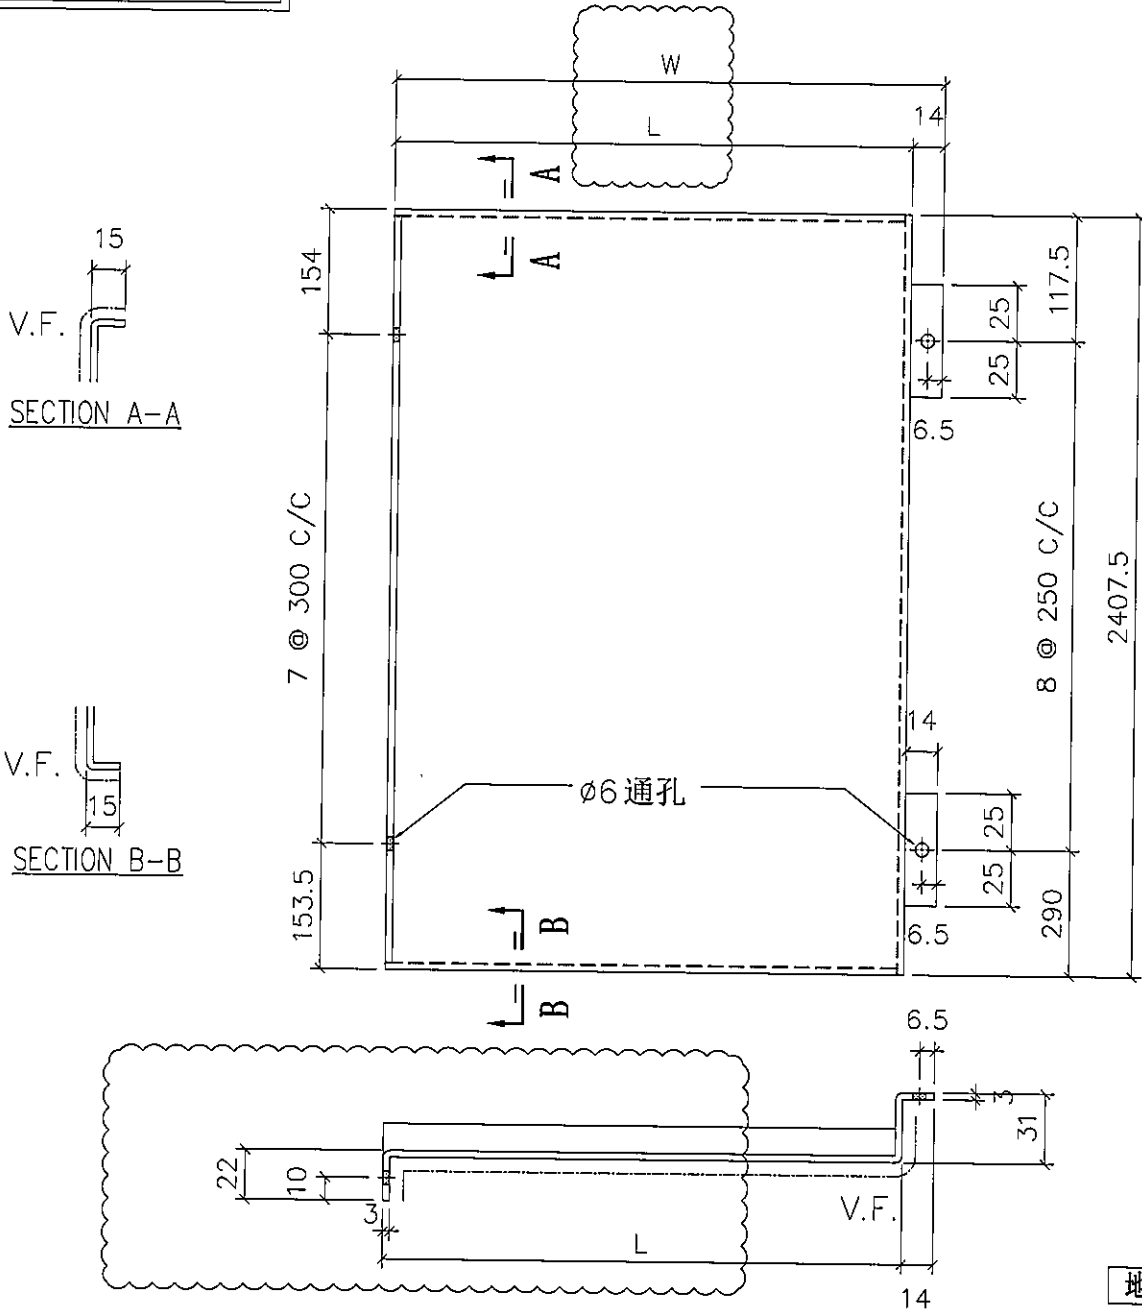

地盘安装

折边长度	折边宽度
2437.5	291

名称	室外收边铝板	制图	JH	2019.4.29	修改	A	B	C
材料	3mm 铝板	复核	DL	2019.4.30	日期	2019.7.12	2019.10.9	2019.10.22
颜色	UCT803649 FXL-3	批准			图号	API-AP396		




美特铝质有限公司
MIDI Aluminium Fabricator Ltd.

物料编号	层数	每层数	总数	使用位置	楼层	L	W
API-AP399	1	1	1	T1-A	06F	235	249
API-AP399	1	1	1	T1-H	06F	235	249
API-AP399	1	1	1	T2-B	06F	240	249
API-AP399	1	1	1	T3-B	06F	235	249
API-AP399	1	1	1	T5-A	06F	230	244
API-AP399	1	1	1	T5-M	06F	230	244

工程号 J-837 地盘 观塘裕民坊

依据E10982修改

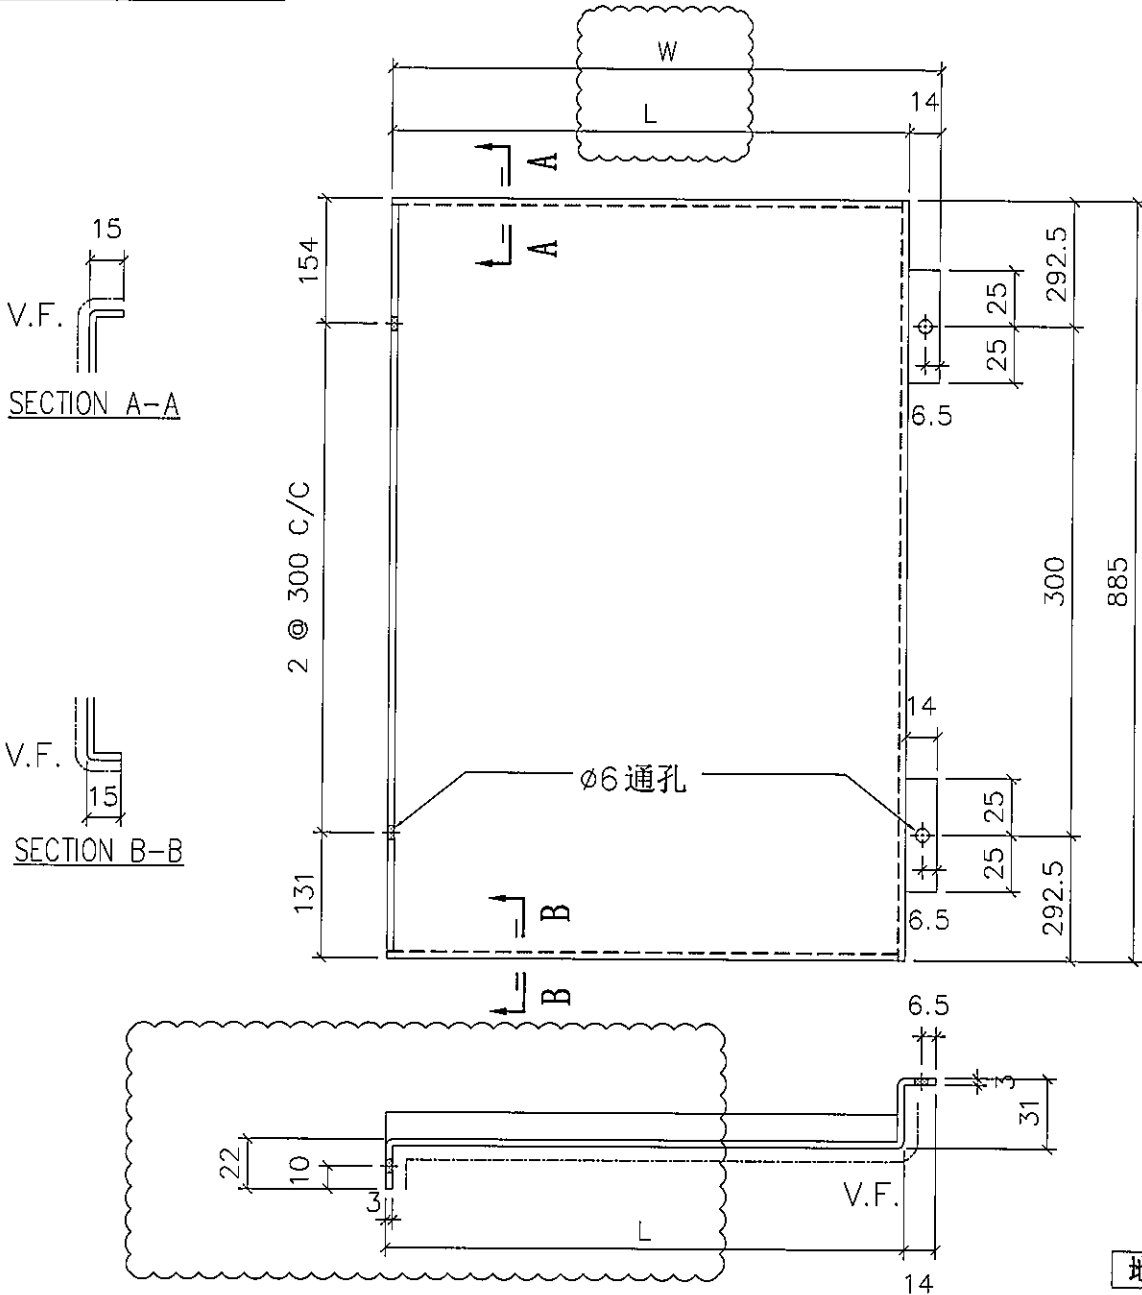

折边长度	折边宽度
915	291

名称	室外收边铝板	制图	JH	2019.4.29	修改	A	B	C
材料	3mm 铝板	复核	DL	2019.4.30	日期	2019.7.12	2019.10.9	2019.10.22
颜色	UCT803649 FXL-3	批准			图号	API-AP399		





美特铝质有限公司
MIDI Aluminium Fabricator Ltd.

物料编号	层数	每层数	总数	使用位置	楼层	L	W
API-AP406	1	1	1	T1-B	06F	235	249
API-AP406	1	1	1	T1-G	06F	235	249
API-AP406	1	1	1	T2-A	06F	235 225	249 239
API-AP406	1	1	1	T2-M	06F	235 225	249 239
API-AP406	1	1	1	T3-A	06F	235	249
API-AP406	1	1	1	T3-F	06F	235	249
API-AP406	1	1	1	T5-L	06F	230	244

工程号 J-837 地盘 观塘裕民坊

依据E10982修改

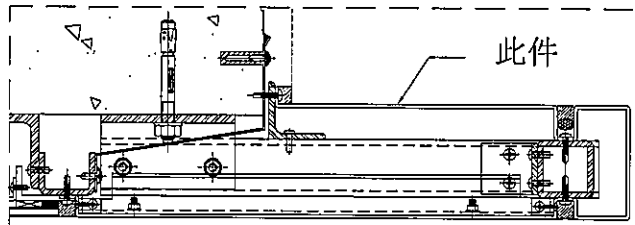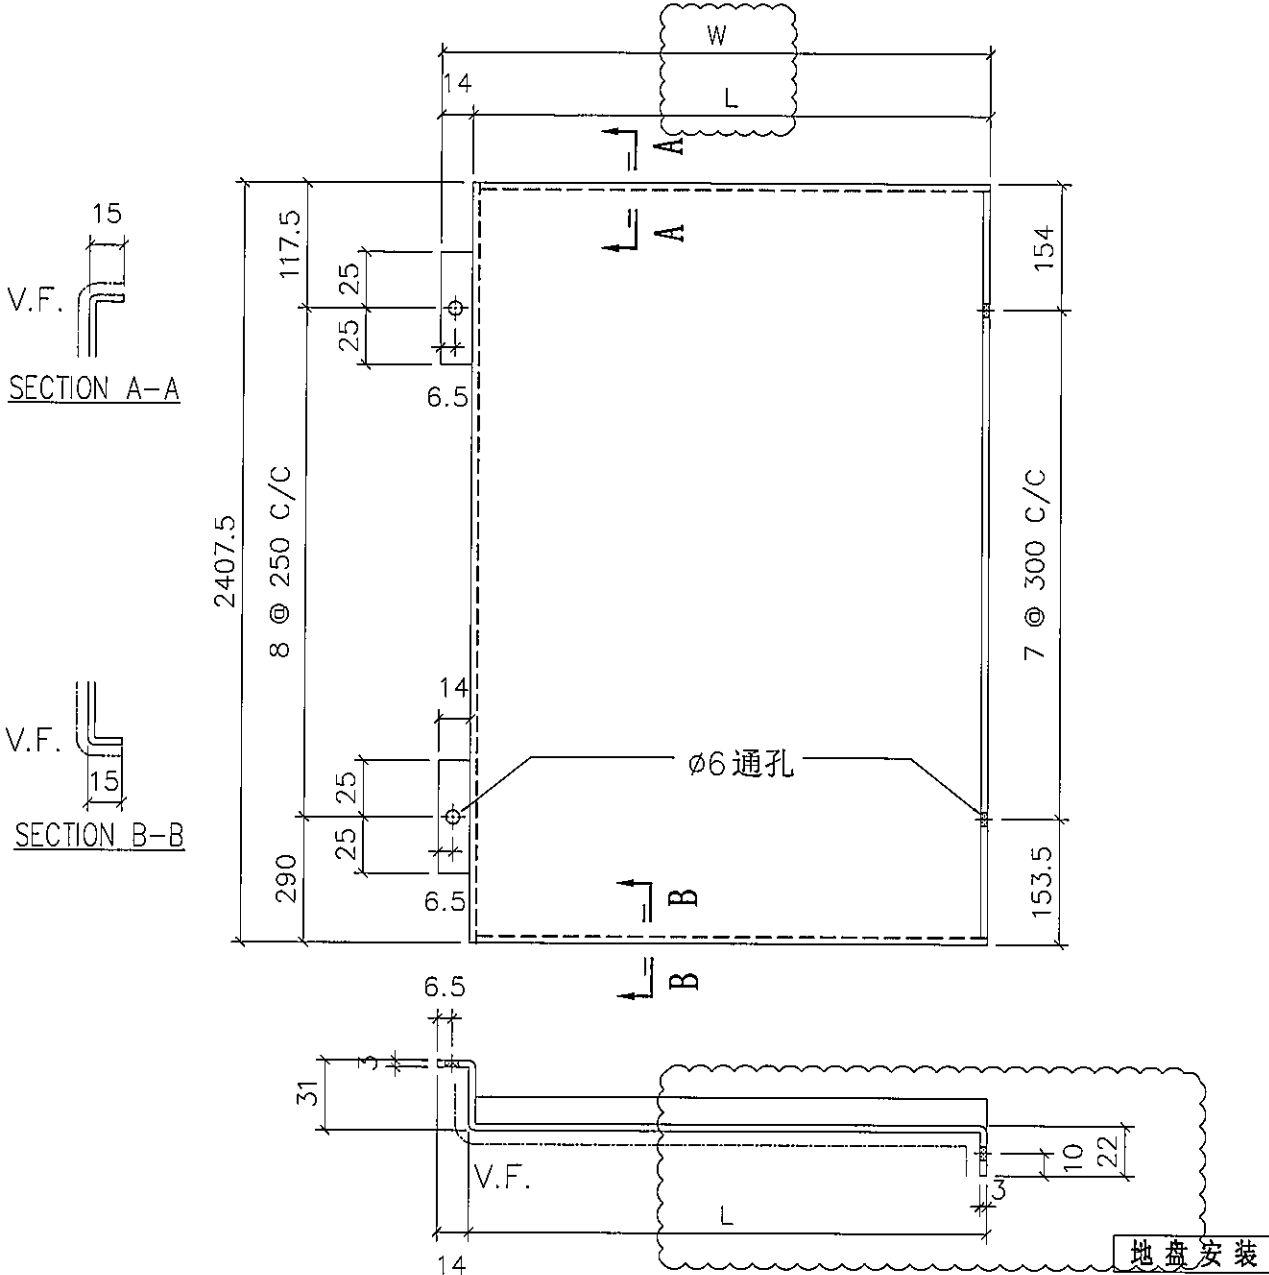

折边长度	折边宽度
2437.5	291

名称	室外收边铝板	制图	JH	2019.4.29	修改	A	B	C
材料	3mm 铝板	复核	DL	2019.4.30	日期	2019.7.12	2019.10.9	2019.10.22
颜色	UCT803649 FXL-3	批准			图号	API-AP406		




美特铝质有限公司
MIDI Aluminium Fabricator Ltd.

物料编号	层数	每层数	总数	使用位置	楼层	L	W
API-AP407	1	1	1	T1-B	06F	235	249
API-AP407	1	1	1	T1-E	06F	235	249
API-AP407	1	1	1	T1-G	06F	235	249
API-AP407	1	1	1	T2-A	06F	235	249
API-AP407	1	1	1	T2-M	06F	235	249
API-AP407	1	1	1	T3-A	06F	235	249
API-AP407	1	1	1	T3-F	06F	235	249
API-AP407	1	1	1	T5-L	06F	230	244

工程号 J-837 地盘 观塘裕民坊

依据E10982修改

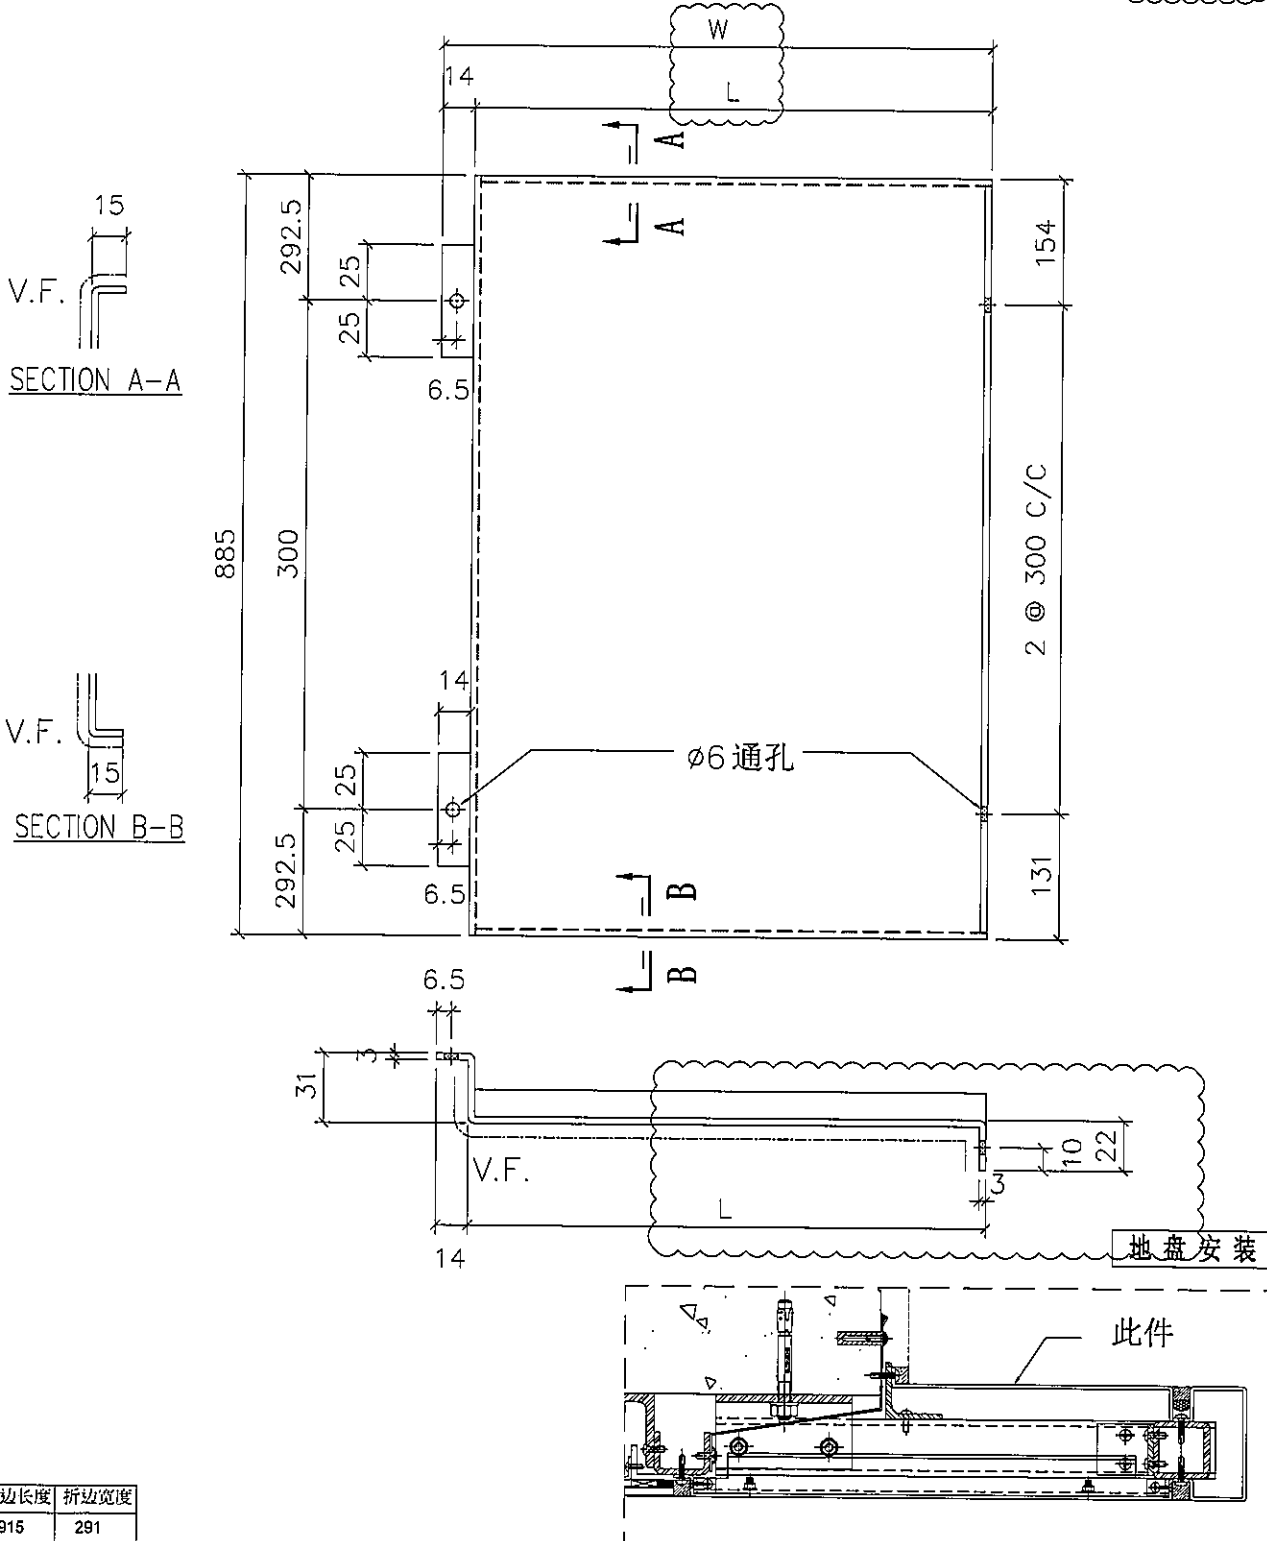

折边长度	折边宽度
915	291

名称	室外收边铝板	制图	JH	2019.4.29	修改	A	B	C
材料	3mm 铝板	复核	DL	2019.4.30	日期	2019.7.12	2019.10.9	2019.10.22
颜色	UCT803649 FXL-3	批准			图号	API-AP407		




美特铝质有限公司
MIDI Aluminium Fabricator Ltd.

物料编号	层数	每层数	总数	使用位置	楼层	L	W
API-AP414	1	1	1	T1-E	06F	235	249

工程号 J-837 地盘 观塘裕民坊

依据E10982修改

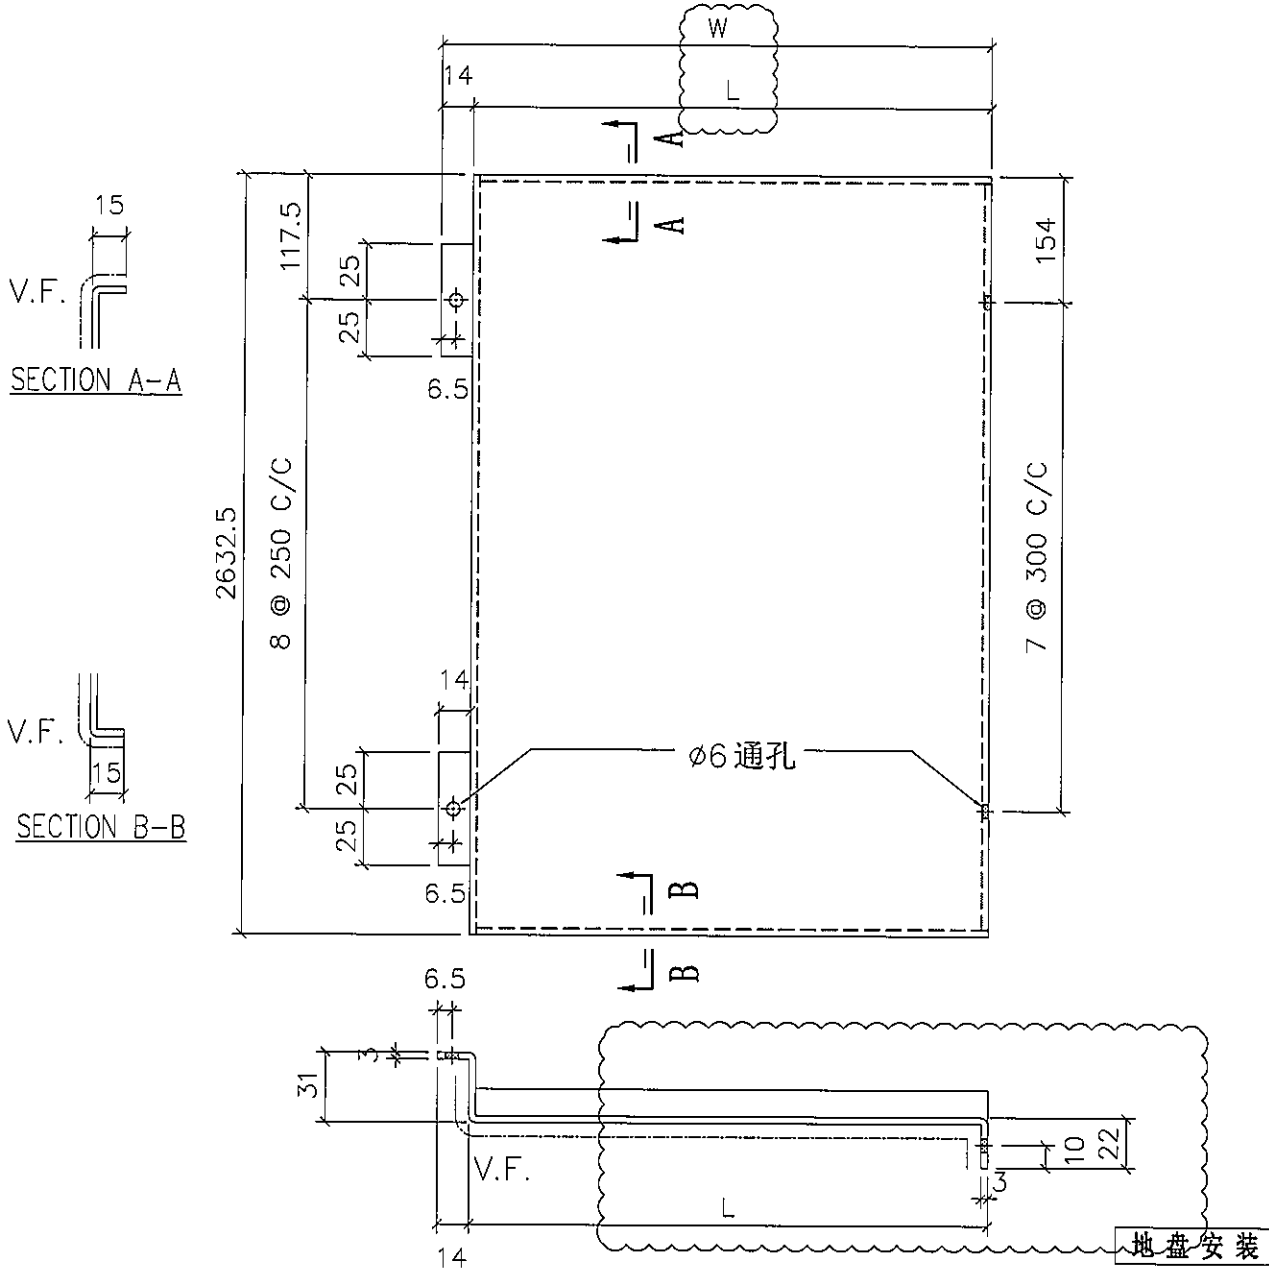

折边长度	折边宽度
2662.5	296

名称	室外收边铝板	制图	JH	2019.4.29	修改	A	B	C
材料	3mm 铝板	复核	DL	2019.4.30	日期	2019.7.12	2019.10.9	2019.10.22
颜色	UCT803649 FXL-3	批准			图号	API-AP414		





美特铝质有限公司
MIDI Aluminium Fabricator Ltd.


物料编号	层数	每层数	总数	使用位置	楼层	L	W
API-AP438	1	1	1	T1-A	50F	235	249
API-AP438	1	1	1	T1-H	50F	235	249
API-AP438	1	1	1	T5-A	51F	230	244
API-AP438	1	1	1	T3-B	52F	235	249
API-AP438	1	1	1	T2-B	55F	230	249

工程号 J-837 地盘 观塘裕民坊

依据E10982修改

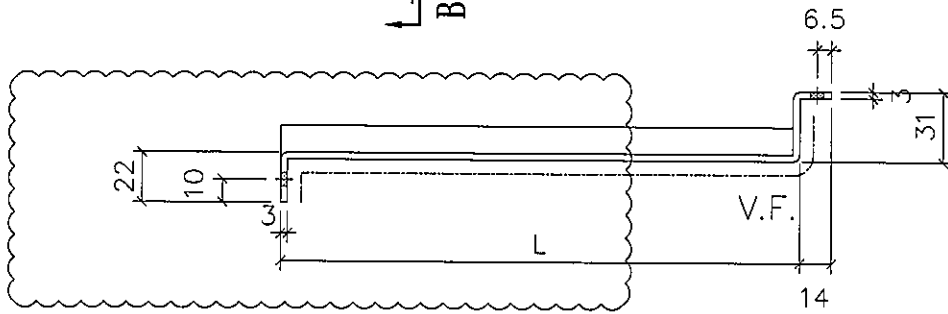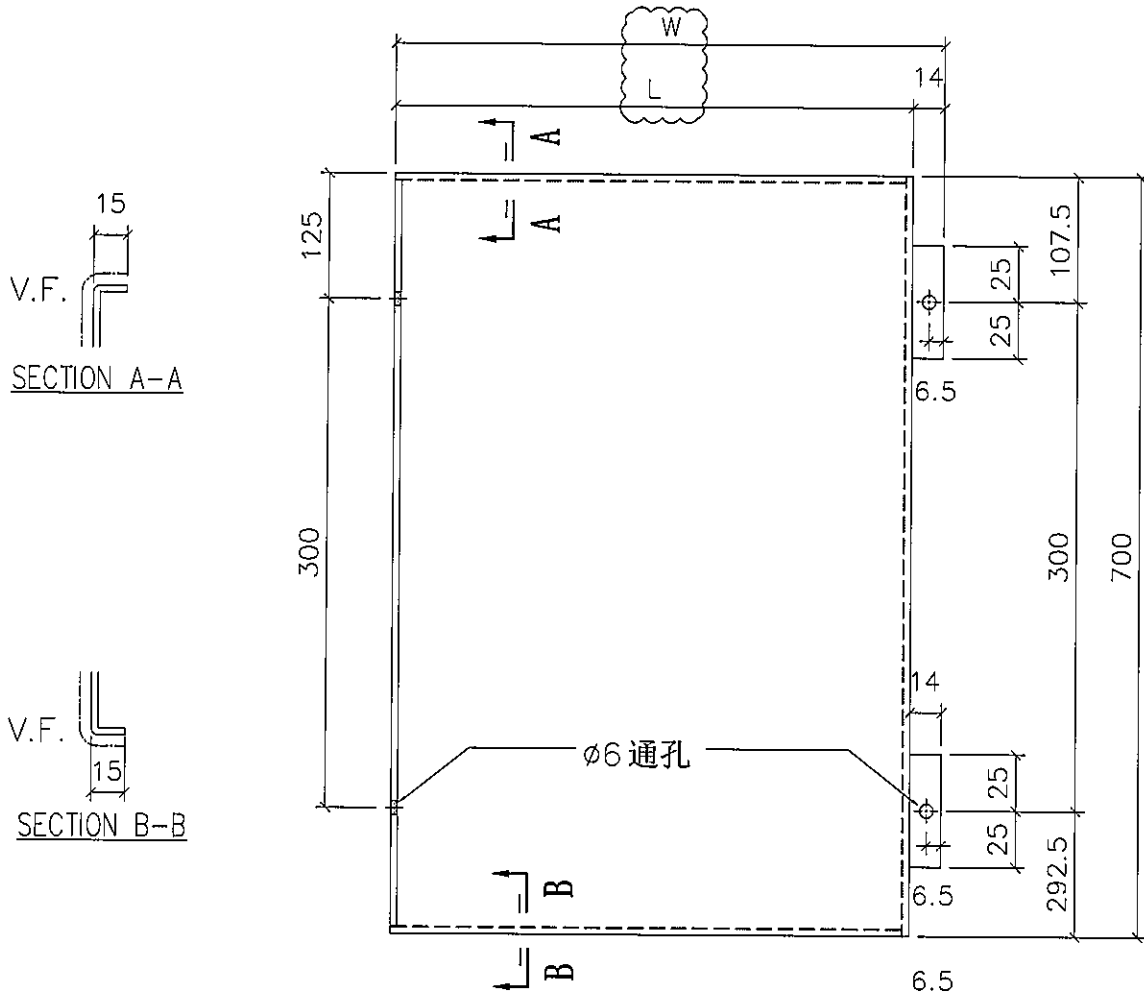

地盘安装

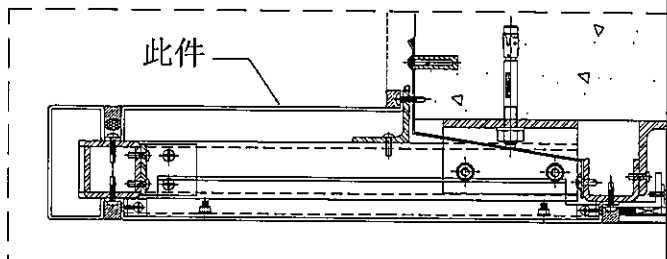

折边长度	折边宽度
730	291

名称	室外收边铝板	制图	JH	2019.4.29	修改	A	B	C
材料	3mm 铝板	复核	DL	2019.4.30	日期	2019.7.12	2019.10.9	2019.10.22
颜色	UCT803649 FXL-3	批准			图号	API-AP438		




美特铝质有限公司
MIDI Aluminium Fabricator Ltd.

物料编号	层数	每层数	总数	使用位置	楼层	L	W
API-AP445	1	1	1	T1-B	50F	235	249
API-AP445	1	1	1	T1-E	50F	235	249
API-AP445	1	1	1	T1-G	50F	235	249
API-AP445	1	1	1	T3-A	52F	235	249
API-AP445	1	1	1	T3-F	52F	235	249
API-AP445	1	1	1	T2-A	55F	230	225
API-AP445	1	1	1	T2-M	55F	230	225

工程号 J-837 地盘 观塘裕民坊

依据E10982修改

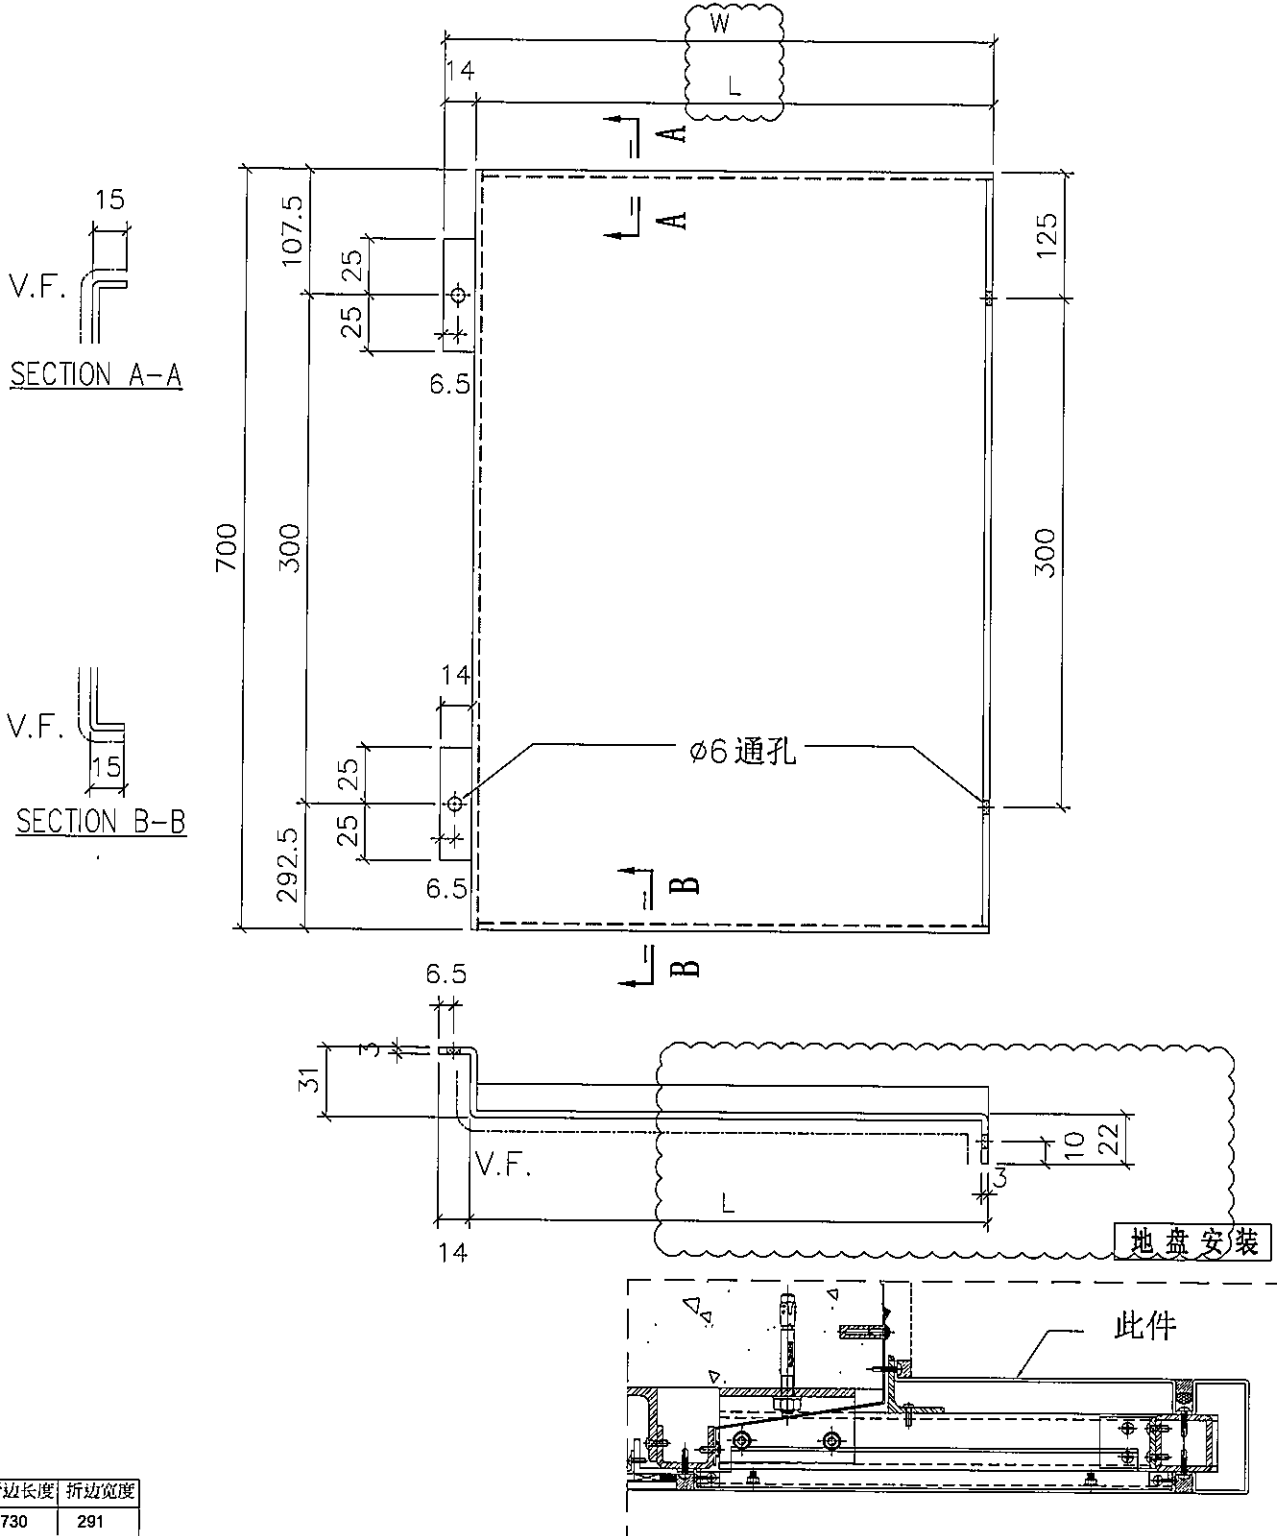

折边长度	折边宽度
730	291

名称	室外收边铝板	制图	JH	2019.4.29	修改	A	B	C
材料	3mm 铝板	复核	DL	2019.4.30	日期	2019.7.12	2019.10.9	2019.10.22
颜色	UCT803649 FXL-3	批准			图号	API-AP445		







美特铝质有限公司
MIDI Aluminium Fabricator Ltd.


物料编号	层数	每层数	总数	使用位置	楼层	L	W
API-AP456	1	1	1	T5-M	50F		

工程号	J-837	地盘	观塘裕民坊
-----	-------	----	-------

依据E10982修改

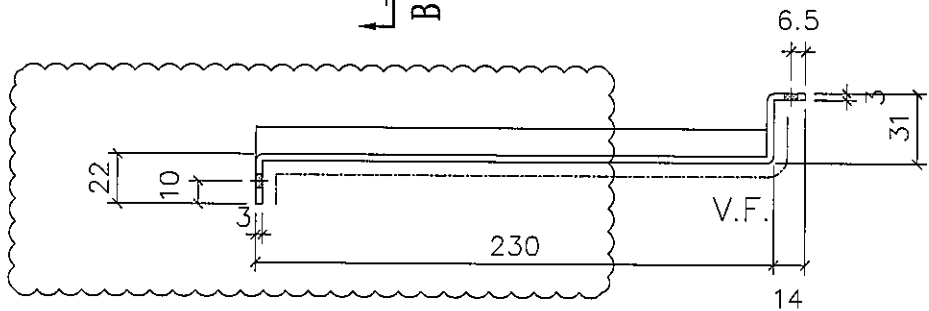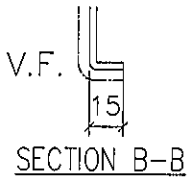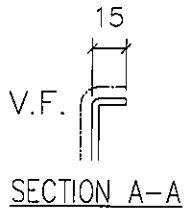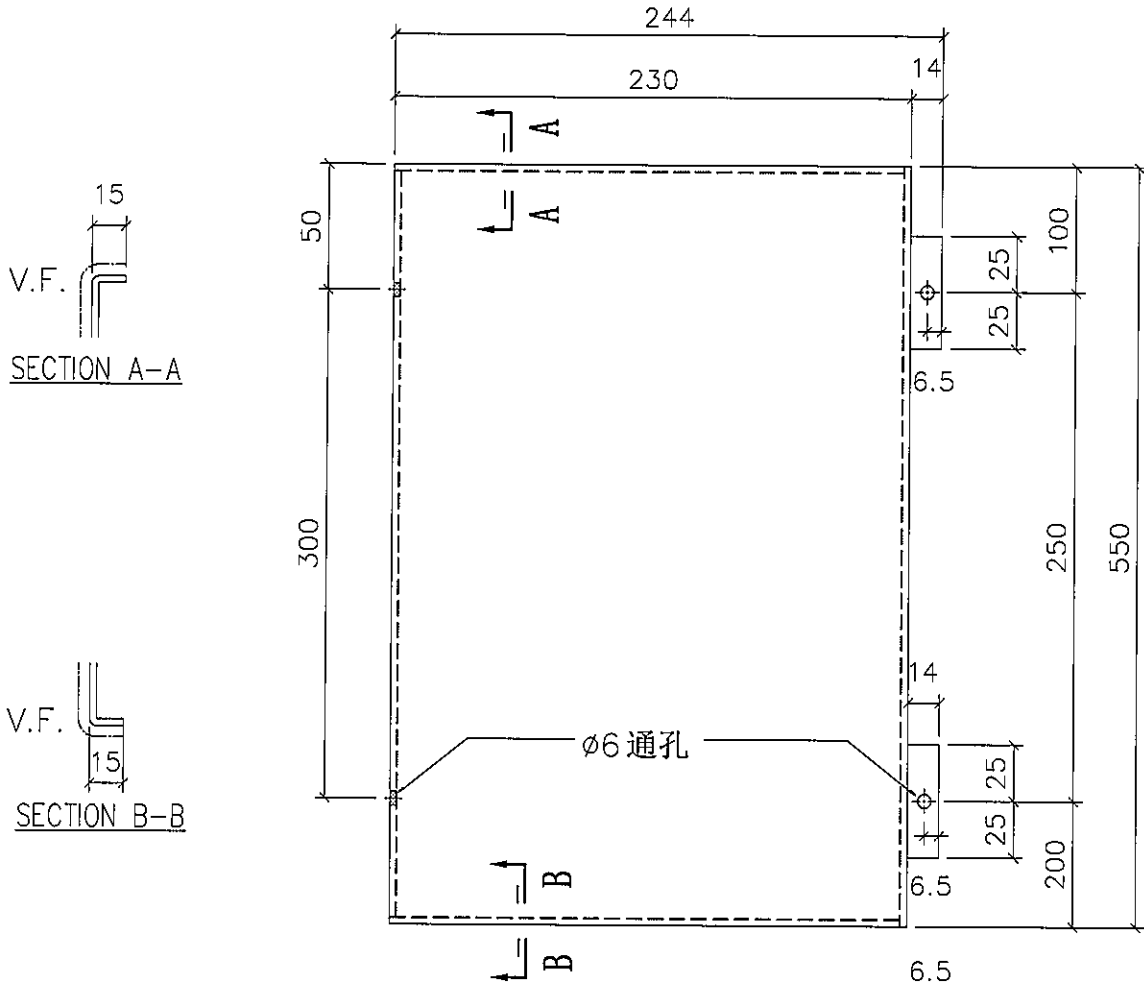

地盘安装

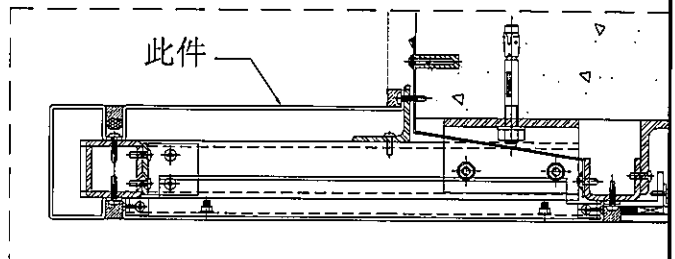

折边长度	折边宽度
580	291

名称	室外收边铝板	制图	JH	2019.4.29	修改	A	B	C
材料	3mm 铝板	复核	DL	2019.4.30	日期	2019.7.12	2019.10.9	2019.10.22
颜色	UCT803649 FXL-3	批准			图号	API-AP456		





美特铝质有限公司
MIDI Aluminium Fabricator Ltd.

物料编号	层数	每层数	总数	使用位置	楼层	L	W
API-AP467	1	1	1	T5-L	50F		

工程号 J-837 地盘 观塘裕民坊

依据E10982修改

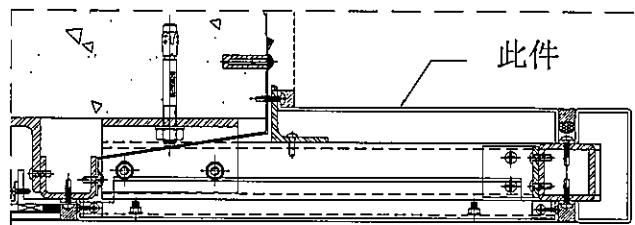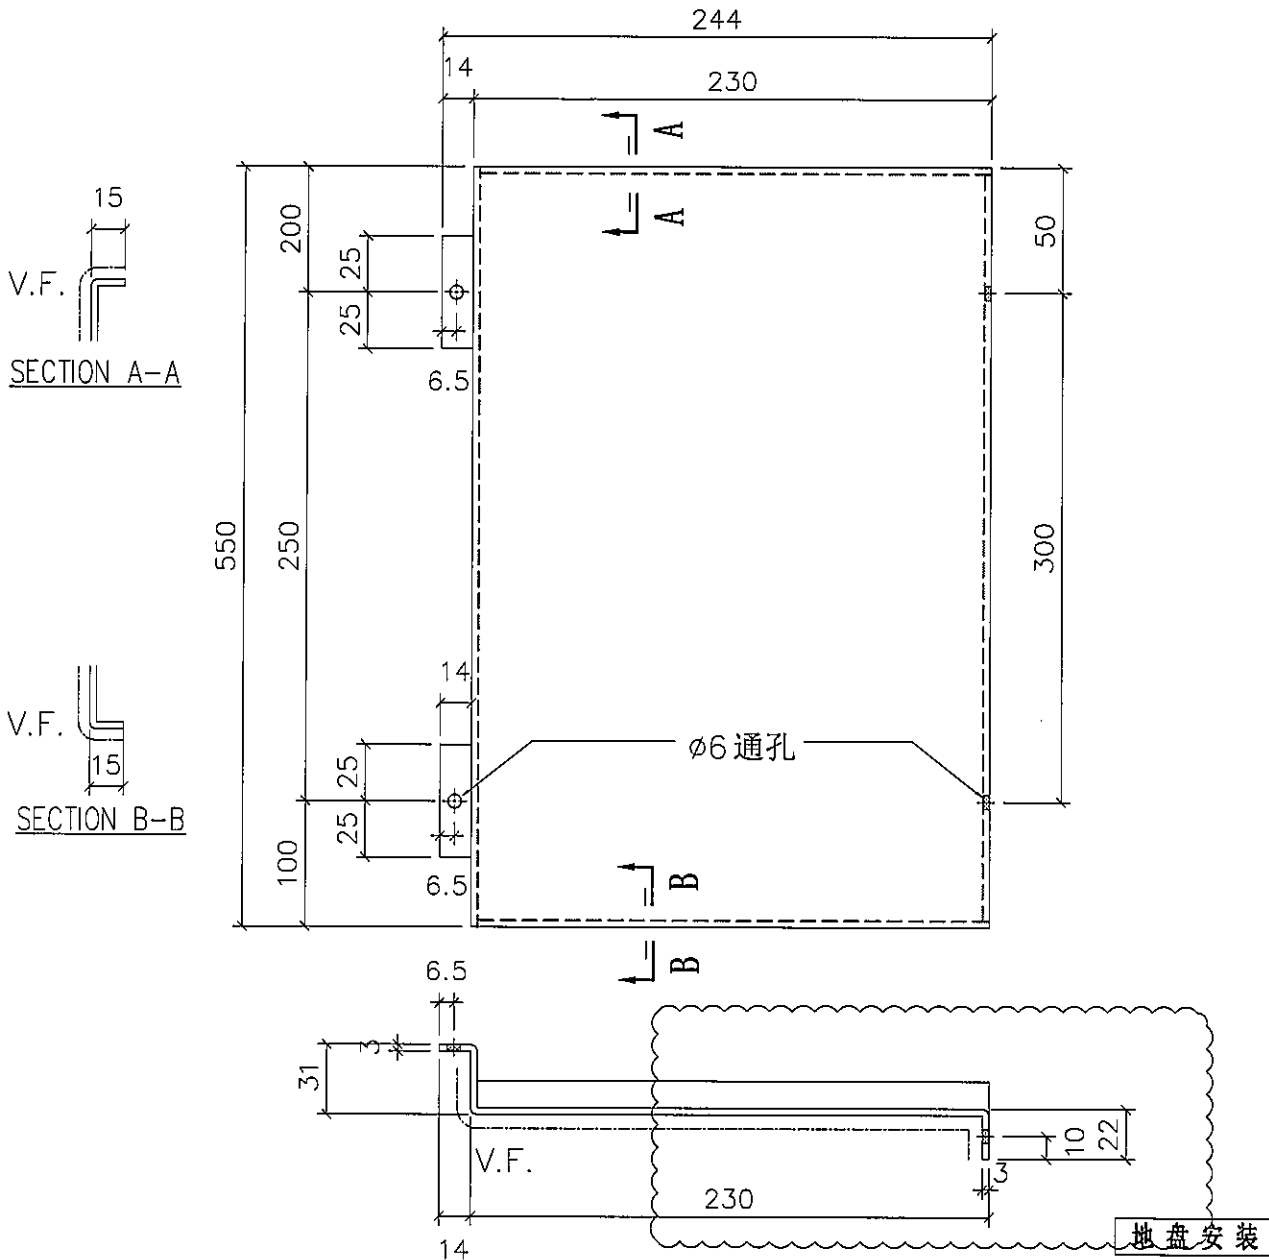

折边长度	折边宽度
580	291

名称	室外收边铝板	制图	JH	2019.4.29	修改	A	B	C
材料	3mm 铝板	复核	DL	2019.4.30	日期	2019.7.12	2019.10.9	2019.10.22
颜色	UCT803649 FXL-3	批准			图号	API-AP467		