



工程指示 / 要求簡箋(E.I.)

工程指示編號：EI / 0736 / 19

修改版次：A

工程編號：J - 837

工程名稱：觀塘裕民坊

工程項目：Glass Cladding 6/F 修鋁板用底橫料

收件人：生統/ 永林

發件人：Eric Liu

日期：25/06/2019

要求提供 / 確認 事項：

- | | | |
|------------------------------------|-------------------------------------|-------------------------------|
| <input type="checkbox"/> 初步鋁料 B.M. | <input type="checkbox"/> 加工拆圖，然後生產 | <input type="checkbox"/> 尺寸表 |
| <input type="checkbox"/> 正式鋁料 B.M. | <input type="checkbox"/> 技術上資料 / 指示 | <input type="checkbox"/> 報價 |
| <input type="checkbox"/> 配件 B.M. | <input type="checkbox"/> 樣辦或貨品說明書 | <input type="checkbox"/> 分判合約 |
| <input type="checkbox"/> 其他：_____ | | |

內容：

請按加工圖生產 Glass cladding 修鋁板用底橫料，送地盤安裝

A 版：拆圖有誤，取消加工圖 H635T

請留意：1) 跟大隻鋁料速度生產，大隻生產 6/F 時才開始生產

2) 位置圖 請按 EI0733

謝謝！

請在 2019/ 7 / 6 前完成上列要求。

附： 1 頁加工圖 2 頁圖盤

以上項目為：

- 原合約工程包 原合約工程加 / 減賬 新工程報價

原因：-

分發東莞各部門：

- () 生產技術總監 連附件 () 技術部 連附件 ~~永林~~ () 生產部 連附件 () 機械設計部 連附件
 () 採購部 連附件 () 生產統籌部 連附件 ~~楊~~
 () 質檢部 連附件 () 會計部 連附件 () 報關組 連附件 () 其他 楊榮輝 連附件

分發其他分判：

- () 王禮秋 連附件

分發香港各部門：

- () 行政部 連附件 () 會計部 連附件 () 統籌部 連附件 () 工程部地盤科文 連附件
 () 採購部 連附件 () QS 部 連附件 () 維修部 連附件 () 其他 _____ 連附件

傳遞編號：

1460
HK / 19

發件人簽署：


項目經理簽署：



美特铝质有限公司
MIDI Aluminium Fabricator Ltd.

物料编号	层数	每层数	总数	使用位置	楼层	备注

工程号	J-837	地盘	观塘裕民坊
-----	-------	----	-------

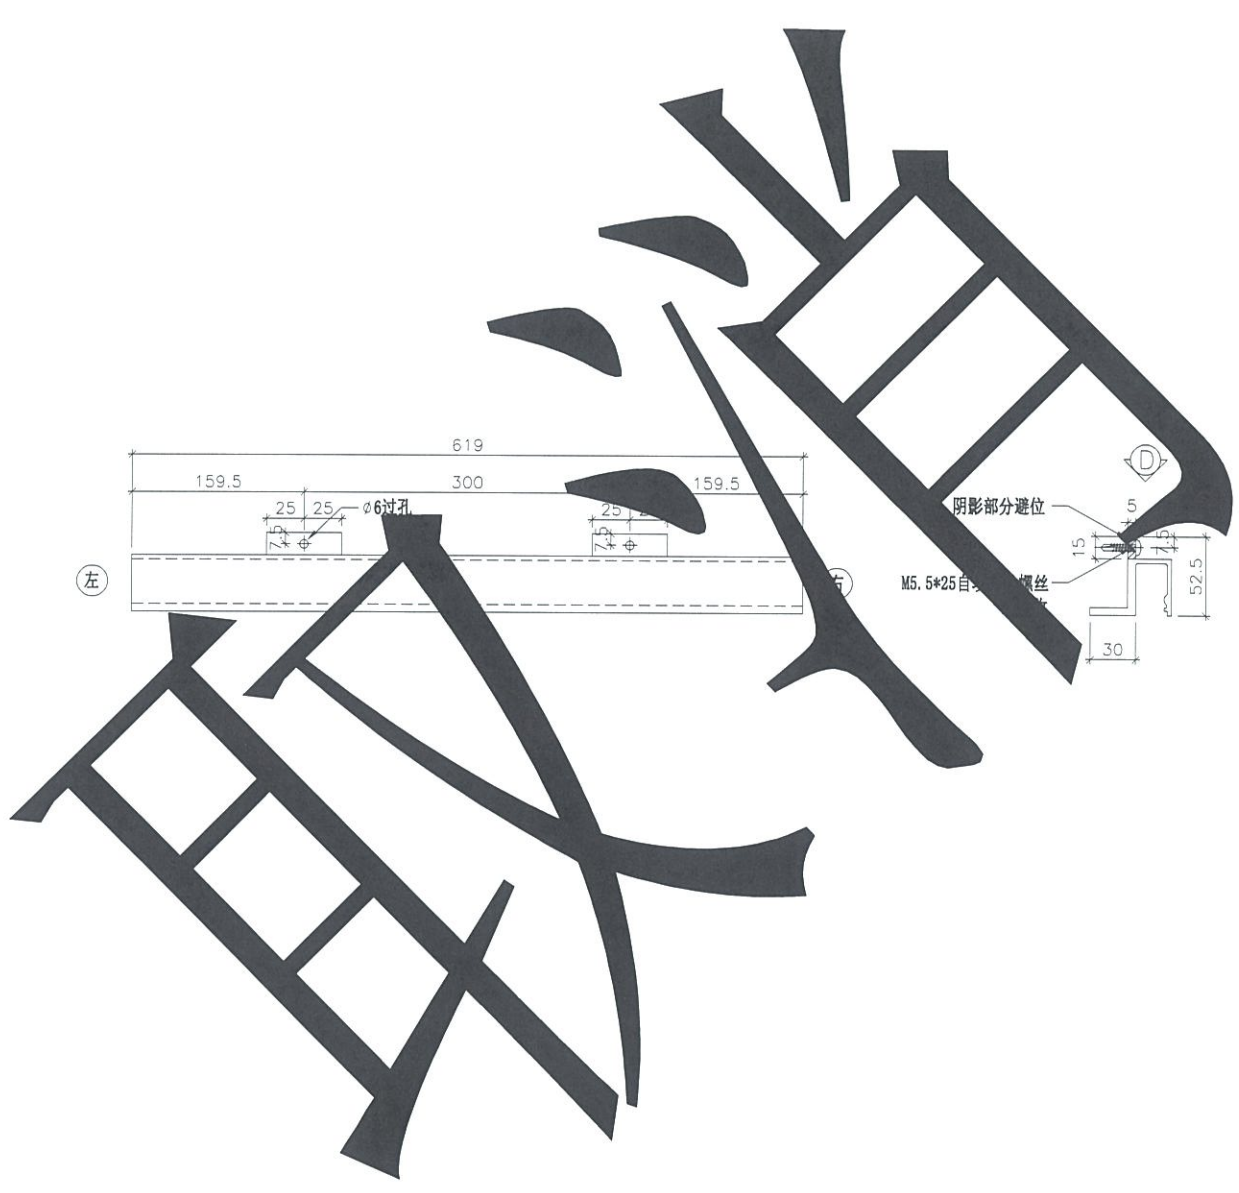

名称	底部横料拆图	制图	JH	2019.4.29	修改	取消	
材料	X85606	复核	DL	2019.4.30	日期	2019.06.24	
颜色	EC-DG-S332054 (3涂)	批准			图号	H635T	