

工程指示 / 要求簡箋(E.I.)

工程指示編號：EI / 0750 / 19 修改版次：A
 工程編號：J - 837 工程名稱：觀塘裕民坊
 工程項目：佛沙窗 ACCESS PANEL 及 T1W/D-4 削腳
 收件人：生統 發件人：Bessie Lau 日期：12/07/2019

要求提供 / 確認 事項：

- | | | |
|------------------------------------|-------------------------------------|-------------------------------|
| <input type="checkbox"/> 初步鋁料 B.M. | <input type="checkbox"/> 加工拆圖，然後生產 | <input type="checkbox"/> 尺寸表 |
| <input type="checkbox"/> 正式鋁料 B.M. | <input type="checkbox"/> 技術上資料 / 指示 | <input type="checkbox"/> 報價 |
| <input type="checkbox"/> 配件 B.M. | <input type="checkbox"/> 樣辦或貨品說明書 | <input type="checkbox"/> 分判合約 |
| <input type="checkbox"/> 其他：_____ | | |

內容：(原版次的佛沙窗已削腳，現新增以下佛沙窗窗框削腳。

關於已送貨到中威的 ACCESS PANEL (EI0035、EI0228)及佛沙窗 T1W/D-4 (EI10001)，由於地盤現場有部分樓層的佛沙窗光雞，煩請安排以下樓層的佛沙窗送回美而特廠，然後按附件削短框腳後，再送地盤安裝：

1. T1W-2、T1W-4、T1W-6：40/F 至 42/F (43/F 地盤未落 FACADE, 未知有無窗)
2. T1W-D4：28/F 至 33/F (地盤 35/F 已有窗)

注意：A. 削腳：(1)邊企 (2)窗框頂橫 (削腳圖紙跟 EI0750 原版次一樣)

B. 削腳後請油瀝清油

C. 須按 EI9626/18F 開水線孔

有哥已確定現場洞口每邊爆大 25mm(維修窗)及 20mm(只限 T1W/D-4)

請在 16/7/19 前完成上列要求。拉回廠後儘快安排削腳。渣渣!

附有關圖紙 / 文件：

以上項目為：

- 原合約工程包 原合約工程加 / 減賬 新工程報價

原因：-

分發東莞各部門：

- | | | | | | | | |
|---------------------------------|------------------------------|---|------------------------------|------------------------------|------------------------------|--------------------------------|------------------------------|
| <input type="checkbox"/> 生產技術總監 | <input type="checkbox"/> 連附件 | <input type="checkbox"/> 技術部 | <input type="checkbox"/> 連附件 | <input type="checkbox"/> 生產部 | <input type="checkbox"/> 連附件 | <input type="checkbox"/> 機械設計部 | <input type="checkbox"/> 連附件 |
| <input type="checkbox"/> 採購部 | <input type="checkbox"/> 連附件 | <input checked="" type="checkbox"/> 生產統籌部 | <input type="checkbox"/> 連附件 | | | | |
| <input type="checkbox"/> 質檢部 | <input type="checkbox"/> 連附件 | <input type="checkbox"/> 會計部 | <input type="checkbox"/> 連附件 | <input type="checkbox"/> 報關組 | <input type="checkbox"/> 連附件 | <input type="checkbox"/> 其他 | <input type="checkbox"/> 連附件 |

分發香港各部門：

- | | | | | | | | |
|------------------------------|------------------------------|-------------------------------|------------------------------|------------------------------|------------------------------|---|------------------------------|
| <input type="checkbox"/> 行政部 | <input type="checkbox"/> 連附件 | <input type="checkbox"/> 會計部 | <input type="checkbox"/> 連附件 | <input type="checkbox"/> 統籌部 | <input type="checkbox"/> 連附件 | <input checked="" type="checkbox"/> 工程部地盤科文 | <input type="checkbox"/> 連附件 |
| <input type="checkbox"/> 採購部 | <input type="checkbox"/> 連附件 | <input type="checkbox"/> QS 部 | <input type="checkbox"/> 連附件 | <input type="checkbox"/> 維修部 | <input type="checkbox"/> 連附件 | <input type="checkbox"/> 其他 | <input type="checkbox"/> 連附件 |

傳遞編號：


發件人簽署：

項目經理簽署：

Handwritten: H0-1593/9

Handwritten signatures and initials: Bessie Lau, and other initials.

X84599 邊企料

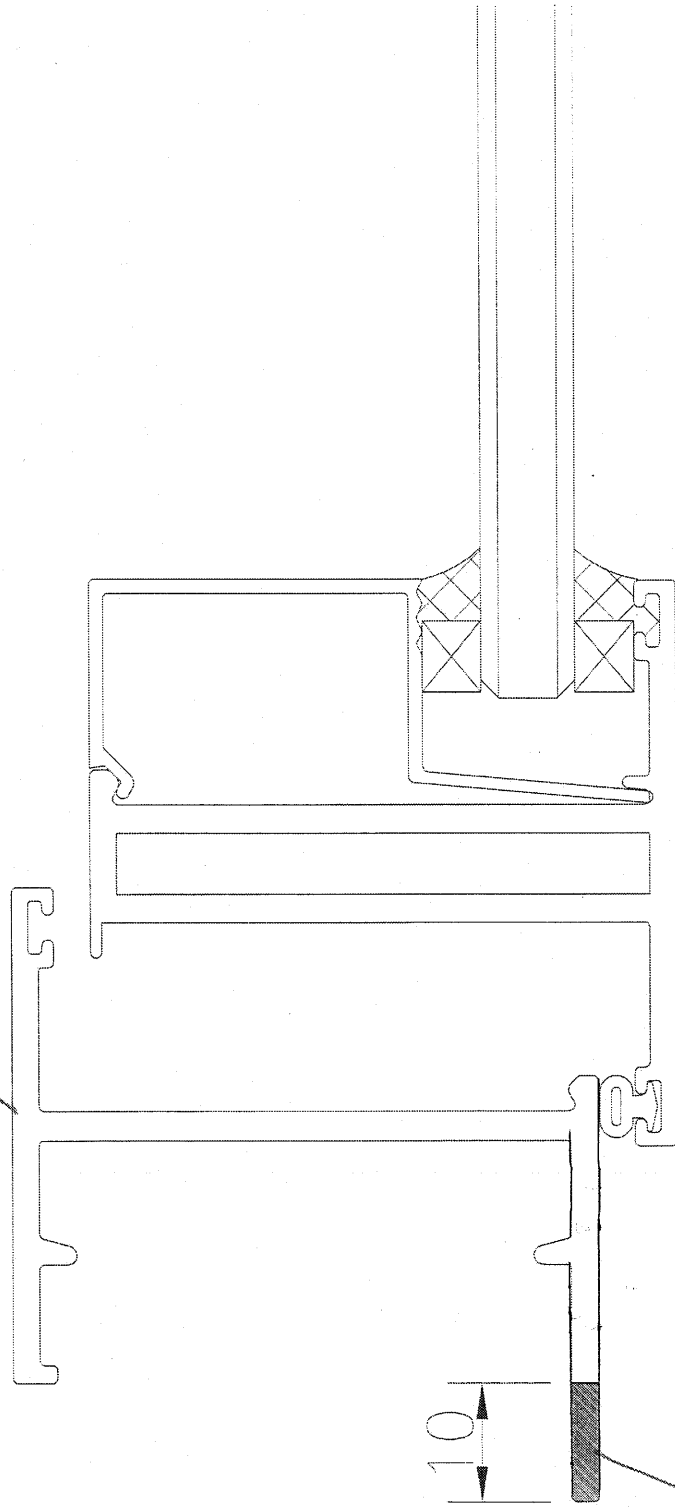

削短 10 mm
(陰線部分削去)

削脚後距腳離石夾邊 25 mm (維修窗)
離石夾邊 20 mm (TIWD-4)

陰影部分削去

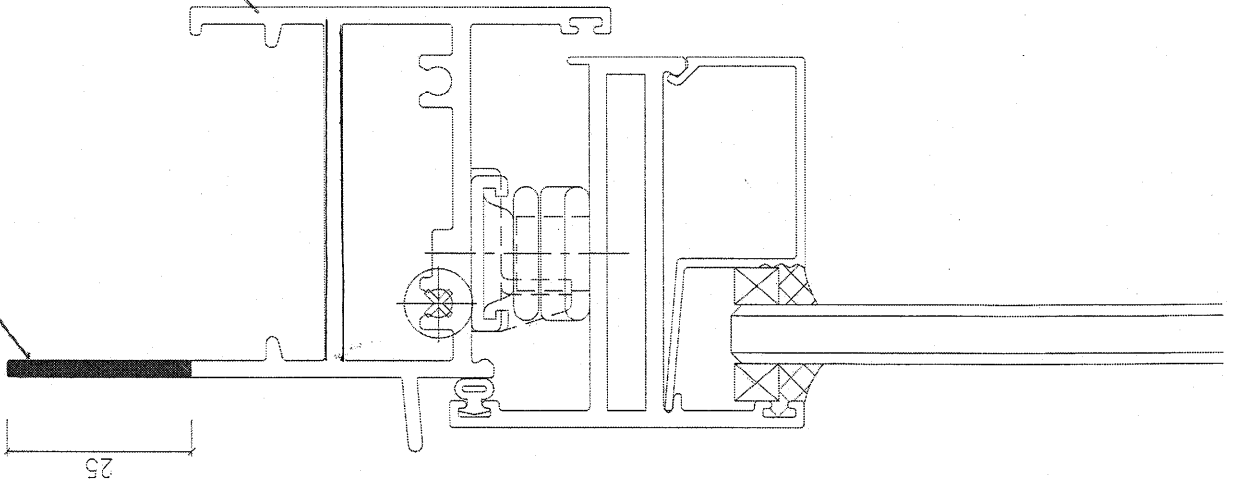


圖 托頂塊 X84615

制胎後托腳離石夾邊 25mm (維修室)

離石夾邊 20mm (T1w/D-4)