



工程指示 / 要求簡箋(E.I.)

工程指示編號：EI / 0750 / 19

修改版次：B

工程編號：J - 837

工程名稱：觀塘裕民坊

工程項目：佛沙窗 - ACCESS PANEL 削腳 T2W/b

收件人：生統

發件人：Bessie Lau

日期：19/09/2019

□要求提供 / □確認 事項：

- | | | |
|------------------------------------|-------------------------------------|-------------------------------|
| <input type="checkbox"/> 初步鋁料 B.M. | <input type="checkbox"/> 加工拆圖，然後生產 | <input type="checkbox"/> 尺寸表 |
| <input type="checkbox"/> 正式鋁料 B.M. | <input type="checkbox"/> 技術上資料 / 指示 | <input type="checkbox"/> 報價 |
| <input type="checkbox"/> 配件 B.M. | <input type="checkbox"/> 樣辦或貨品說明書 | <input type="checkbox"/> 分判合約 |
| <input type="checkbox"/> 其他：_____ | | |

內容：

關於已由中威退回美而特廠的 ACCESS PANEL (EI0035、EI0228)，由於地盤現場有部分樓層的佛沙窗光雞，煩請安排以下佛沙窗按附件削短框腳後，再送地盤安裝：

1. T2W-6 : 55/F

注意：A. 削腳：(1)邊企 (2)窗框頂橫 (削腳圖紙跟 EI0750 原版次一樣)

B. 削腳後請油瀝清油

C. 須按 EI9626/18F 開水線孔

有哥已確定現場洞口每邊爆大 25mm (適用於維修窗)

請在 _____ 前完成上列要求。

附有關圖紙 / 文件：

以上項目為：

- | | | |
|---------------------------------|--------------------------------------|--------------------------------|
| <input type="checkbox"/> 原合約工程包 | <input type="checkbox"/> 原合約工程加 / 減賬 | <input type="checkbox"/> 新工程報價 |
|---------------------------------|--------------------------------------|--------------------------------|

原因：-

分發東莞各部門：

- | | | | | | | | |
|---------------------------------|------------------------------|---|---|------------------------------|------------------------------|--------------------------------|------------------------------------|
| <input type="checkbox"/> 生產技術總監 | <input type="checkbox"/> 連附件 | <input type="checkbox"/> 技術部 | <input type="checkbox"/> 連附件 | <input type="checkbox"/> 生產部 | <input type="checkbox"/> 連附件 | <input type="checkbox"/> 機械設計部 | <input type="checkbox"/> 連附件 |
| <input type="checkbox"/> 採購部 | <input type="checkbox"/> 連附件 | <input checked="" type="checkbox"/> 生產統籌部 | <input checked="" type="checkbox"/> 連附件 | | | | |
| <input type="checkbox"/> 質檢部 | <input type="checkbox"/> 連附件 | <input type="checkbox"/> 會計部 | <input type="checkbox"/> 連附件 | <input type="checkbox"/> 報關組 | <input type="checkbox"/> 連附件 | <input type="checkbox"/> 其他 | _____ <input type="checkbox"/> 連附件 |

分發香港各部門：

- | | | | | | | | | |
|------------------------------|------------------------------|-------------------------------|------------------------------|------------------------------|------------------------------|---|---|----|
| <input type="checkbox"/> 行政部 | <input type="checkbox"/> 連附件 | <input type="checkbox"/> 會計部 | <input type="checkbox"/> 連附件 | <input type="checkbox"/> 統籌部 | <input type="checkbox"/> 連附件 | <input checked="" type="checkbox"/> 工程部地盤科文 | <input checked="" type="checkbox"/> 連附件 | 有哥 |
| <input type="checkbox"/> 採購部 | <input type="checkbox"/> 連附件 | <input type="checkbox"/> QS 部 | <input type="checkbox"/> 連附件 | <input type="checkbox"/> 維修部 | <input type="checkbox"/> 連附件 | <input type="checkbox"/> 其他 | _____ <input type="checkbox"/> 連附件 | |

傳遞編號：


2027/19

發件人簽署：

項目經理簽署：


J837 佛沙窗退回美而特数量

窗号	原报数量	实点回厂数量
T1W-1	3	3
T1W-2	3	3
T1W-6	1	1
T1W-A-3	1	1
T1W-B-1	1	1
T1W-C-1	2	1
T1W-D-2	5	2
T1W-H-3	2	2
T1W-J-1	2	2
T1W-L-1	4	2
T1W-L-2	1	1
T1W-M-1	1	1
T2W-6	1	1
T3W-52D-BATH2	2	1
T3W-52D-LIV	1	1
T3W-52H-BR2	1	1
T3W-A-1	1	1
T3W-C-1	2	1
T3W-H-1	1	1
T3W-L-2	1	1
T3W-M-1	1	1
T3W-M-2	2	2

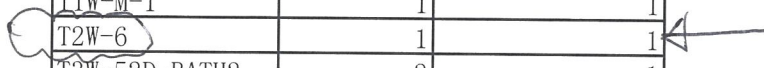

From: 抄 2019-9-12 10:14am

X84599 邊企料

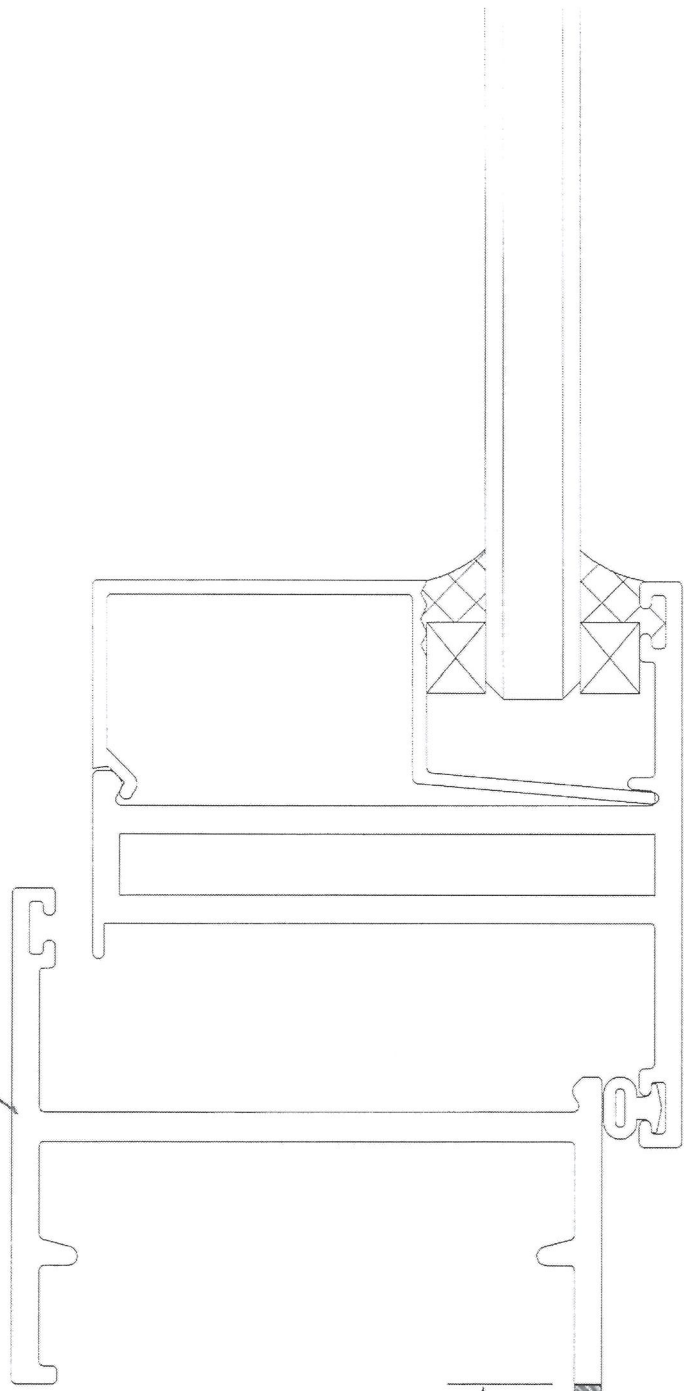


10

削短 10 mm
(陰影部分削去)

前腳後拖腳離石夾邊 25 mm

陰影部分削去

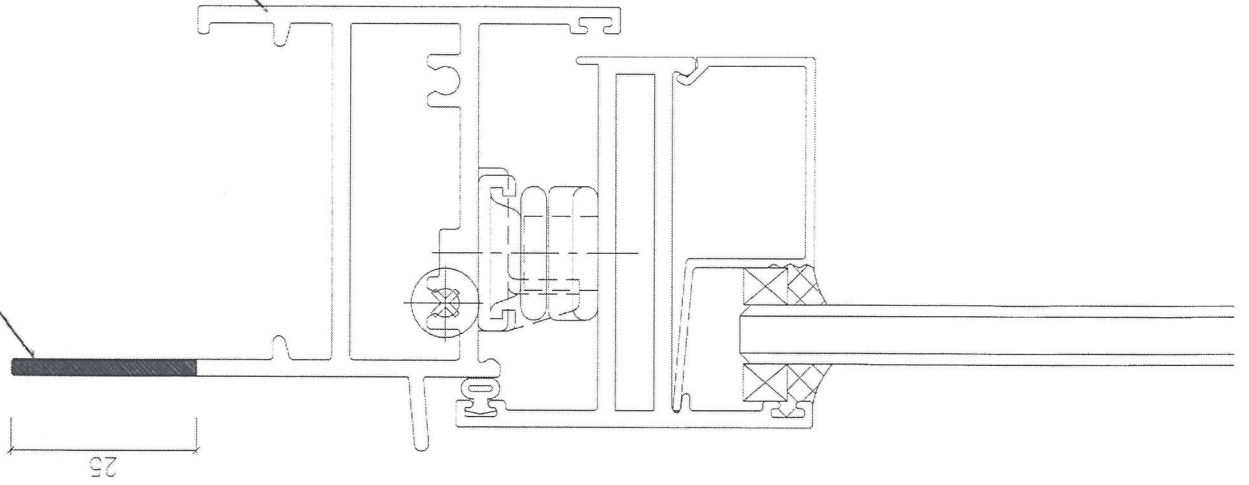

25

窗框頂橫×84615

削胎後其胎腳離石夾邊 2.5mm