



工程指示 / 要求簡箋(E.I.)

工程指示編號：EI / 0750 / 19

修改版次：D

工程編號：J - 837

工程名稱：觀塘裕民坊

工程項目：佛沙窗削腳

收件人：生統

發件人：Bessie Lau

日期：15/11/2019

要求提供 / 確認 事項：

- () 初步鋁料 B.M. () 加工拆圖，然後生產 () 尺寸表
- () 正式鋁料 B.M. () 技術上資料 / 指示 () 報價
- () 配件 B.M. () 樣辦或貨品說明書 () 分判合約
- () 其他：_____

內容：

由於地盤現場有部分樓層的佛沙窗光雞，煩請安排由中威退回美而特廠的佛沙窗按附件削短框腳後，再送地盤安裝：

1.T5W-E-2: 1 幅 (50/F 用)

****由於中威並沒有退回此窗號的佛沙窗，請用 T3W-M-2 削腳並更改出貨標籤。**

闊窗方向及尺寸一樣

注意：A. 削腳：(1)邊企 (2)窗框頂橫 (削腳圖紙跟 EI0750 原版次一樣)

B. 削腳後請油瀝清油

C. 須按 EI9626/18F 開水線孔

有哥已確定現場洞口每邊爆大 25mm (只適用於維修窗)及 20mm(非維修窗)

請在 _____ 前完成上列要求。

附有關圖紙 / 文件：

以上項目為：

- 原合約工程包 原合約工程加 / 減賬 新工程報價

原因：-

分發東莞各部門：

- () 生產技術總監 連附件 () 技術部 連附件 () 生產部 連附件 () 機械設計部 連附件
- () 採購部 連附件 () 生產統籌部 連附件
- () 質檢部 連附件 () 會計部 連附件 () 報關組 連附件 () 其他 _____ 連附件

分發香港各部門：

- () 行政部 連附件 () 會計部 連附件 () 統籌部 連附件 () 工程部地盤科文 連附件
- () 採購部 連附件 () QS 部 連附件 () 維修部 連附件 () 其他 _____ 連附件

傳遞編號：

HC 2338 / 19

發件人簽署：

項目經理簽署：

Handwritten signatures of Bessie Lau and the Project Manager.

J837 佛沙窗退回美而特数量

窗号	原报数量	实点回厂数量
T1W-1	3	3
T1W-2	3	3
T1W-6	1	1
T1W-A-3	1	1
T1W-B-1	1	1
T1W-C-1	2	1
T1W-D-2	5	2
T1W-H-3	2	2
T1W-J-1	2	2
T1W-L-1	4	2
T1W-L-2	1	1
T1W-M-1	1	1
T2W-6	1	1
T3W-52D-BATH2	2	1
T3W-52D-LIV	1	1
T3W-52H-BR2	1	1
T3W-A-1	1	1
T3W-C-1	2	1
T3W-H-1	1	1
T3W-L-2	1	1
T3W-M-1	1	1
T3W-M-2	2	2

← 削脚 3 隻 (A.R.)
 ← 削脚 1 隻 (A.R.)

← T2W50B 已削脚


T2W50D
 用此款削脚，
 然後更改標籤為 T5W-E-2

有哥 20/9/19 通知地盤欠窗：

- ① T1W/2 3 隻 (削脚 OK)
- ② T1W/4 1 隻 (補單)
- ③ T1W/6 2 隻 (1 隻削脚, 1 隻補單)
- ④ T2W/6 1 隻 (削脚 OK)
- ⑤ T5W/3 1 隻 (補單)


From: 梅 2019-9-12 10:14am

前短 10mm
(陰影部分削去)

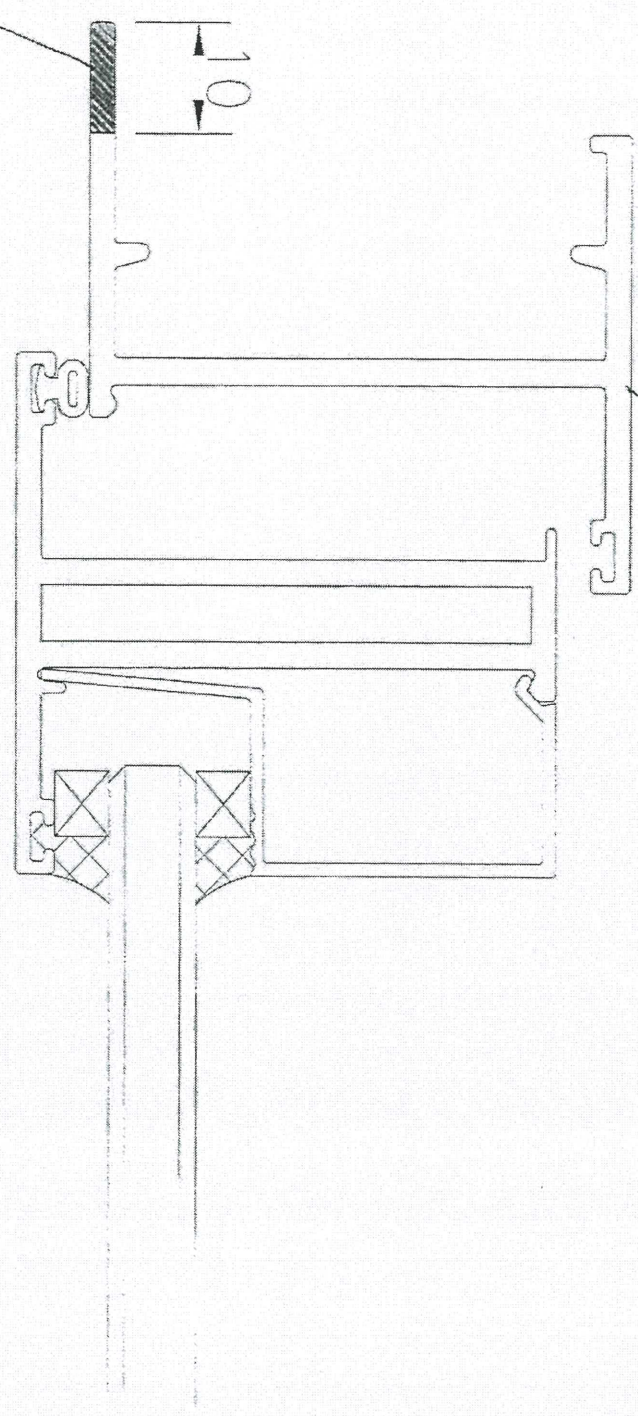

X84599 邊企料

削脚後起膠離而失迫 25mm (維修富)

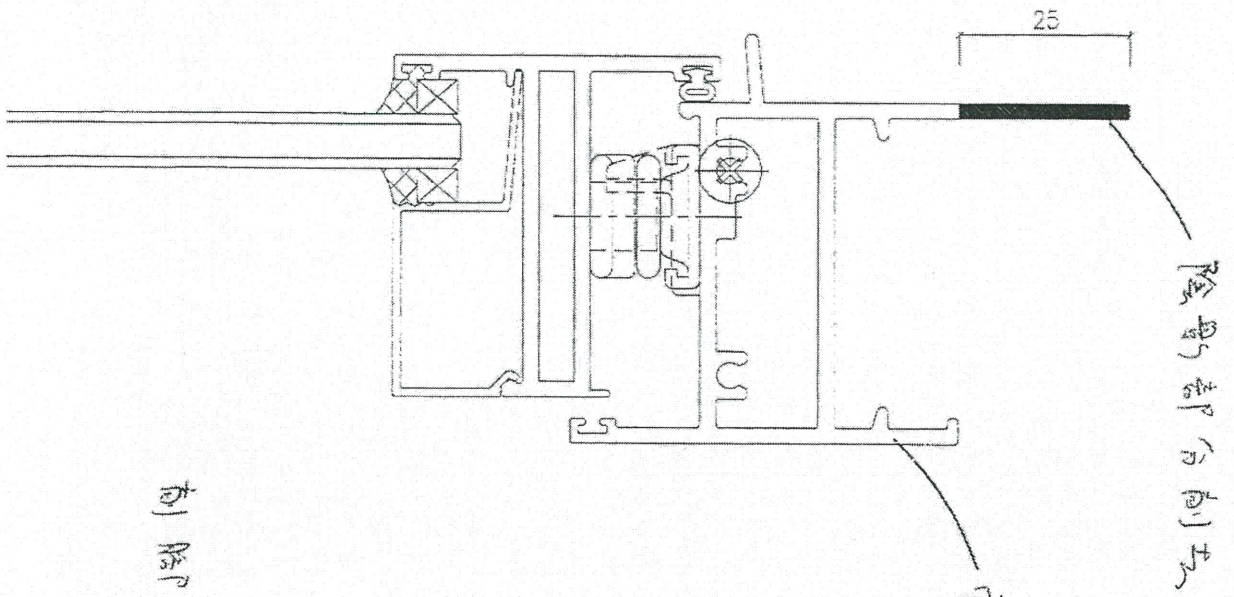

剖除後托腳離石夾邊 25mm (錐頂高)

圓錐頂橫 X84615