



工程指示 / 要求簡箋(E.I.)

工程指示編號：EI / 0750 / 19

修改版次：

工程編號：J - 837

工程名稱：觀塘裕民坊

工程項目：佛沙窗 ACCESS PANEL 削腳

收件人：生統

發件人：Bessie Lau

日期：26/06/2019

□要求提供 / □確認 事項：

- ( ) 初步鋁料 B.M.                      ( ) 加工拆圖，然後生產                      ( ) 尺寸表
- ( ) 正式鋁料 B.M.                      ( ) 技術上資料 / 指示                      ( ) 報價
- ( ) 配件 B.M.                              ( ) 樣辦或貨品說明書                      ( ) 分判合約
- ( ) 其他：\_\_\_\_\_

內容：

關於已送貨到中威的佛沙窗 EI0035 及 EI0228(此 EI 只有 T1W-4), 由於地盤現場有部分樓層的佛沙窗光雞, 煩請安排以下樓層的佛沙場送回美而特廠, 然後按附件削短框腳後, 再送地盤安裝:

1. T1W-2、T1W-4、T1W-5、T1W-6 : 33/F 至 39/F

2. T2W-1 : 38/F 至 46/F

3. T2W-6 : 38/F 至 47/F

4. T3W-2、T3W-4 : 33/F 至 45/F

5. T5W-1 : 38/F 至 45/F

6. T5W-3 : 38/F 至 47/F

及按 E2/9626/18F 開  
水線孔

請在 4/7/2019 前完成上列要求。有馬已確定現場開口每邊擴大 25mm

附有關圖紙 / 文件：削腳= ① 邊企 ② 窗框頂框  
△ 削腳後請由 雁清由

以上項目為:

- 原合約工程包                       原合約工程加 / 減賬                       新工程報價

原因 :-

分發東莞各部門：

- ( ) 生產技術總監  連附件    ( ) 技術部     連附件    ( ) 生產部     連附件    ( ) 機械設計部  連附件
- ( ) 採購部     連附件    ( ) 生產統籌部  連附件
- ( ) 質檢部     連附件    ( ) 會計部     連附件    ( ) 報關組     連附件    ( ) 其他 \_\_\_\_\_  連附件

分發香港各部門：

- ( ) 行政部  連附件    ( ) 會計部  連附件    ( ) 統籌部  連附件    ( ) 工程部地盤科文  連附件
- ( ) 採購部  連附件    ( ) QS 部  連附件    ( ) 維修部  連附件    ( ) 其他 \_\_\_\_\_  連附件


傳遞編號：

HK1472/19

發件人簽署：


項目經理簽署：

X84599 邊企料

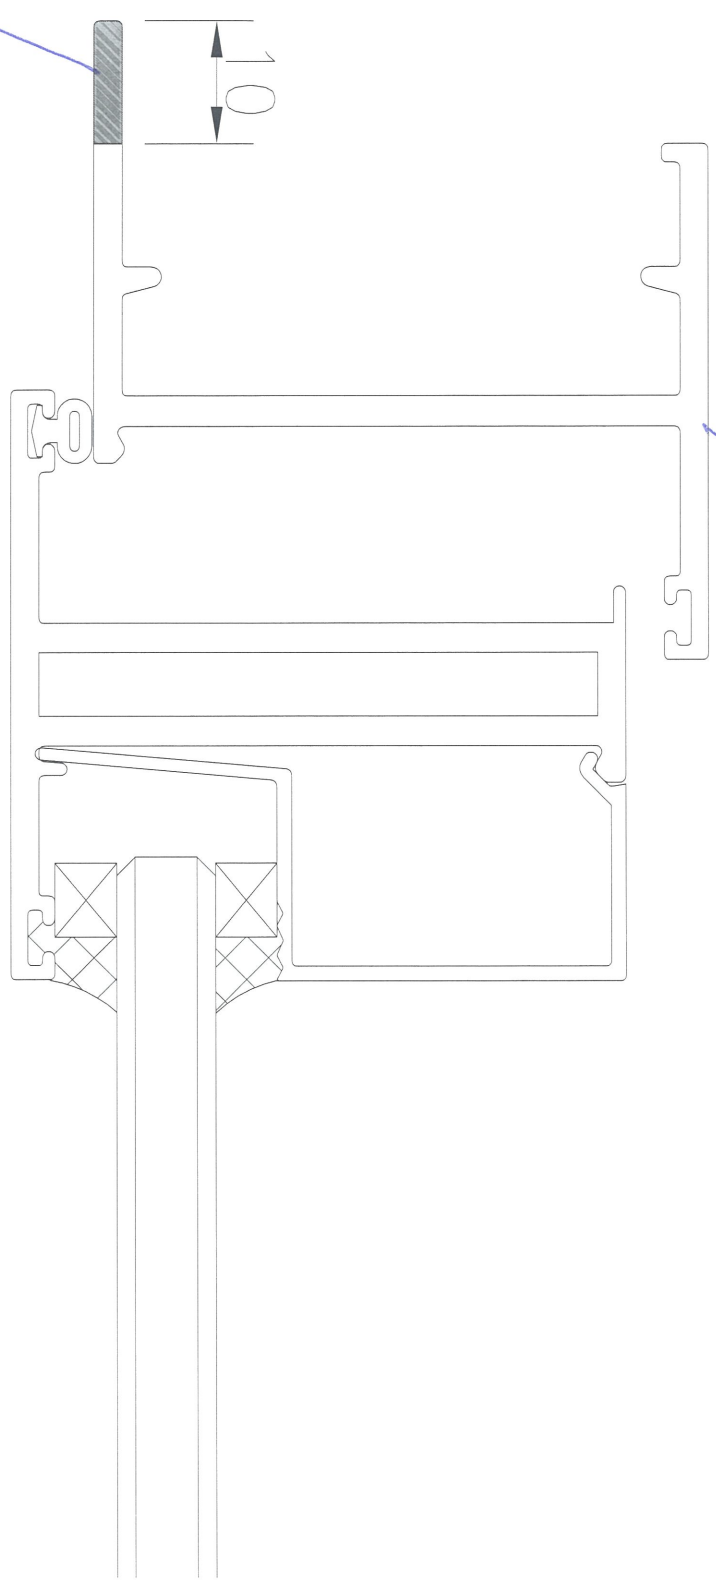

削短 10mm  
(陰線部分削去)

削腳後框腳離石夾邊 25mm

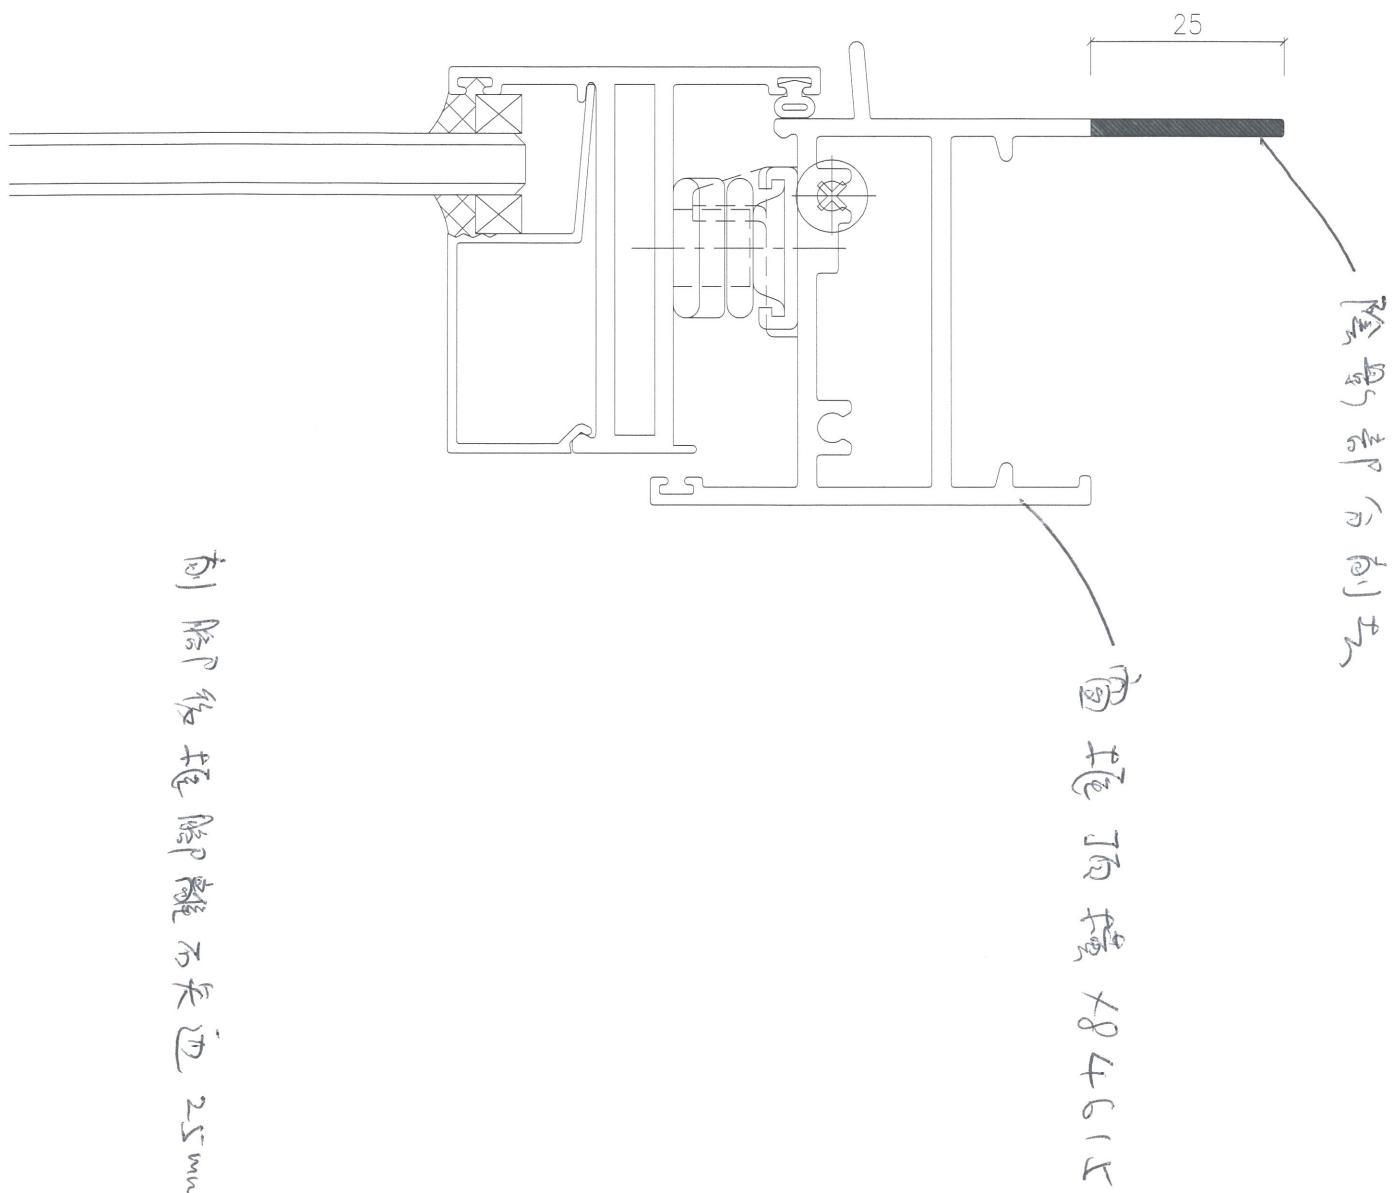

