



工程指示 / 要求簡箋(E.I.)

工程指示編號：EI / 0771 / 19 修改版次：-
 工程編號 : J - 837 工程名稱 : 觀塘裕民坊
 工程項目 : 幕牆 T3C 趟門位置 室內收口鋁板(樣板)
 收件人 : 生統 / 永林 發件人 : Eric Liu 日期 : 03/07/2019

要求提供 / 確認 事項 :

- | | | |
|-------------------------------------|-------------------------------------|-------------------------------|
| <input type="checkbox"/> 初步鋁料 B.M. | <input type="checkbox"/> 加工拆圖，然後生產 | <input type="checkbox"/> 尺寸表 |
| <input type="checkbox"/> 正式鋁料 B.M. | <input type="checkbox"/> 技術上資料 / 指示 | <input type="checkbox"/> 報價 |
| <input type="checkbox"/> 配件 B.M. | <input type="checkbox"/> 樣辦或貨品說明書 | <input type="checkbox"/> 分判合約 |
| <input type="checkbox"/> 其他 : _____ | | |

內容 :

請按加工圖生產室內收口鋁板，送地盤安裝 (T3C 趟門頂收口)
 做 1 件樣板送地盤試裝，顏色廠自噴
 趕下星期一到地盤 (L7A83號室)
 請在 **2019 / 07 / 10** 前完成上列要求。

附： 1 頁加工圖，5 頁現場相

以上項目為:

- 原合約工程包 原合約工程加 / 減賬 新工程報價

原因 :- _____

分發東莞各部門 :

- () 生產技術總監 連附件 () 技術部 連附件 **永林** () 生產部 連附件 () 機械設計部 連附件
 () 採購部 連附件 () 生產統籌部 連附件 **梅**
 () 質檢部 連附件 () 會計部 連附件 () 報關組 連附件 () 其他 **楊榮輝** 連附件

分發香港各部門 :

- () 行政部 連附件 () 會計部 連附件 () 統籌部 連附件 () 工程部地盤科文 連附件 **炳哥 / 民 / 豪**
 () 採購部 連附件 () QS 部 連附件 () 維修部 連附件 () 其他 _____ 連附件

傳遞編號 :



HK 1513/19

發件人簽署 :

項目經理簽署 :

(Handwritten signatures)

加工 $\frac{2}{3}$

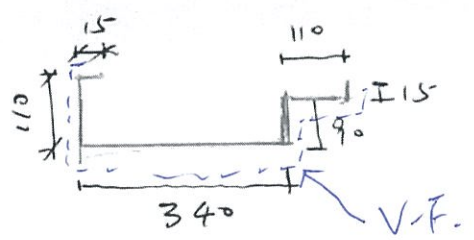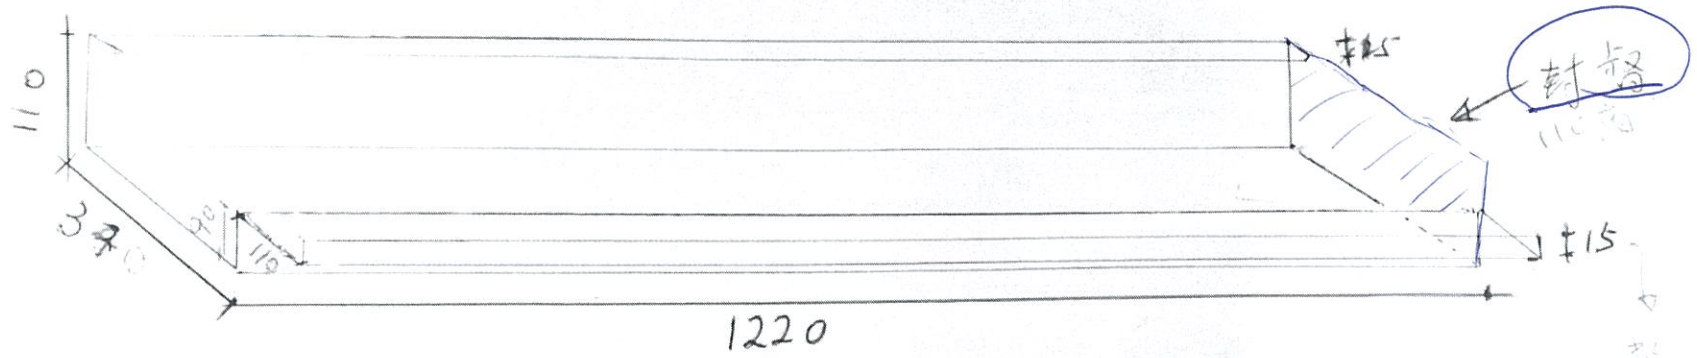


皮


规格: UCT803649FXL-3
(廠自售)

数字以外边斗.

2mm 铝板
T3C 用铝板

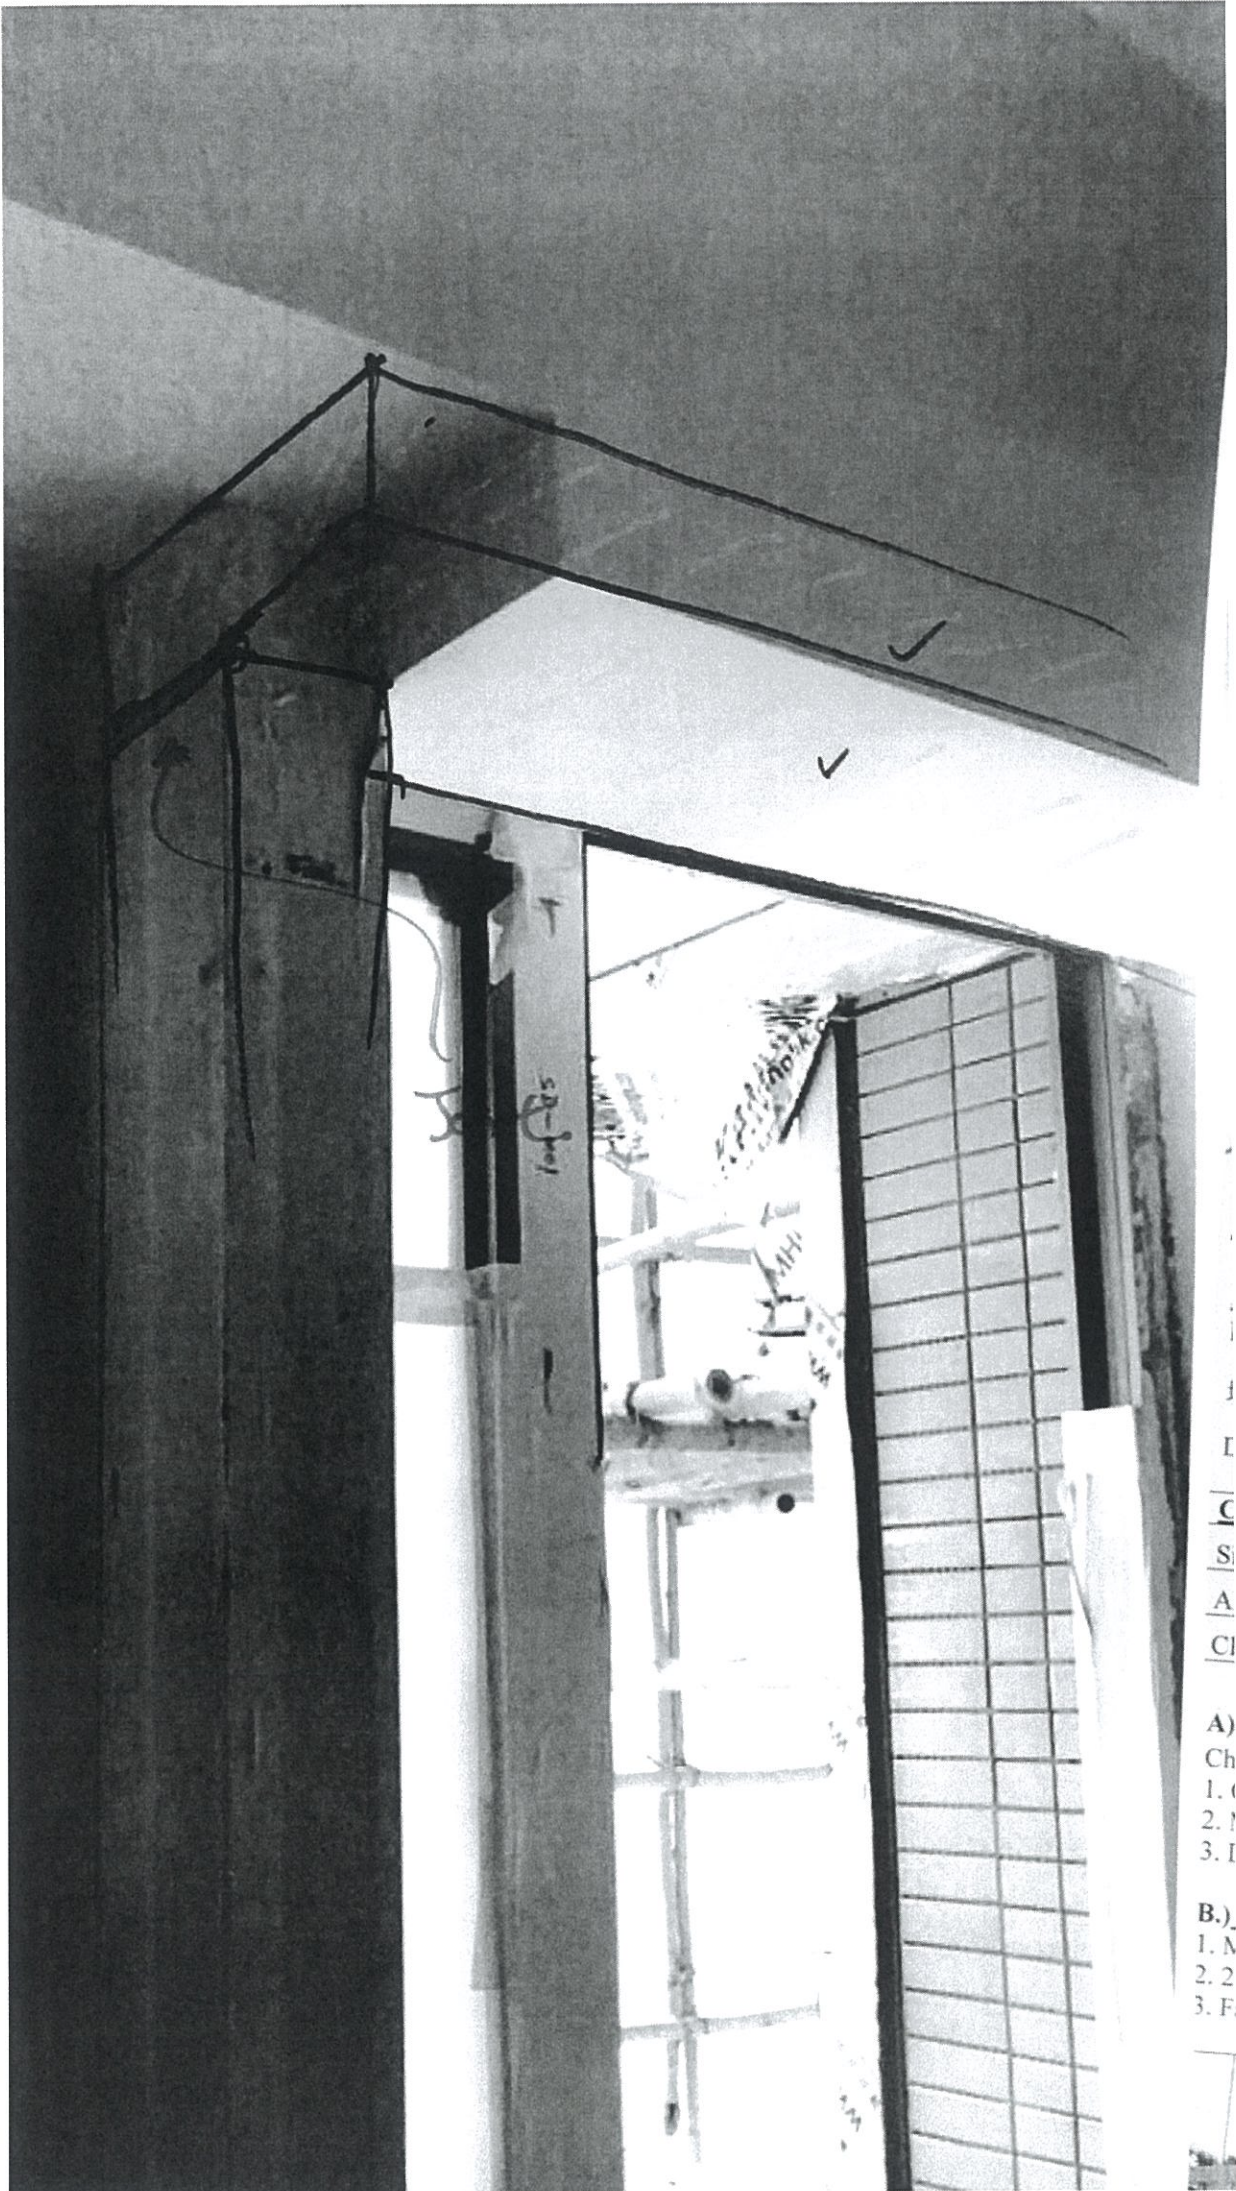

- C
- S
- A
- C
- A)
- Ch
- 1. C
- 2. F
- 3. I
- B.)
- 1. M
- 2. 2
- 3. F

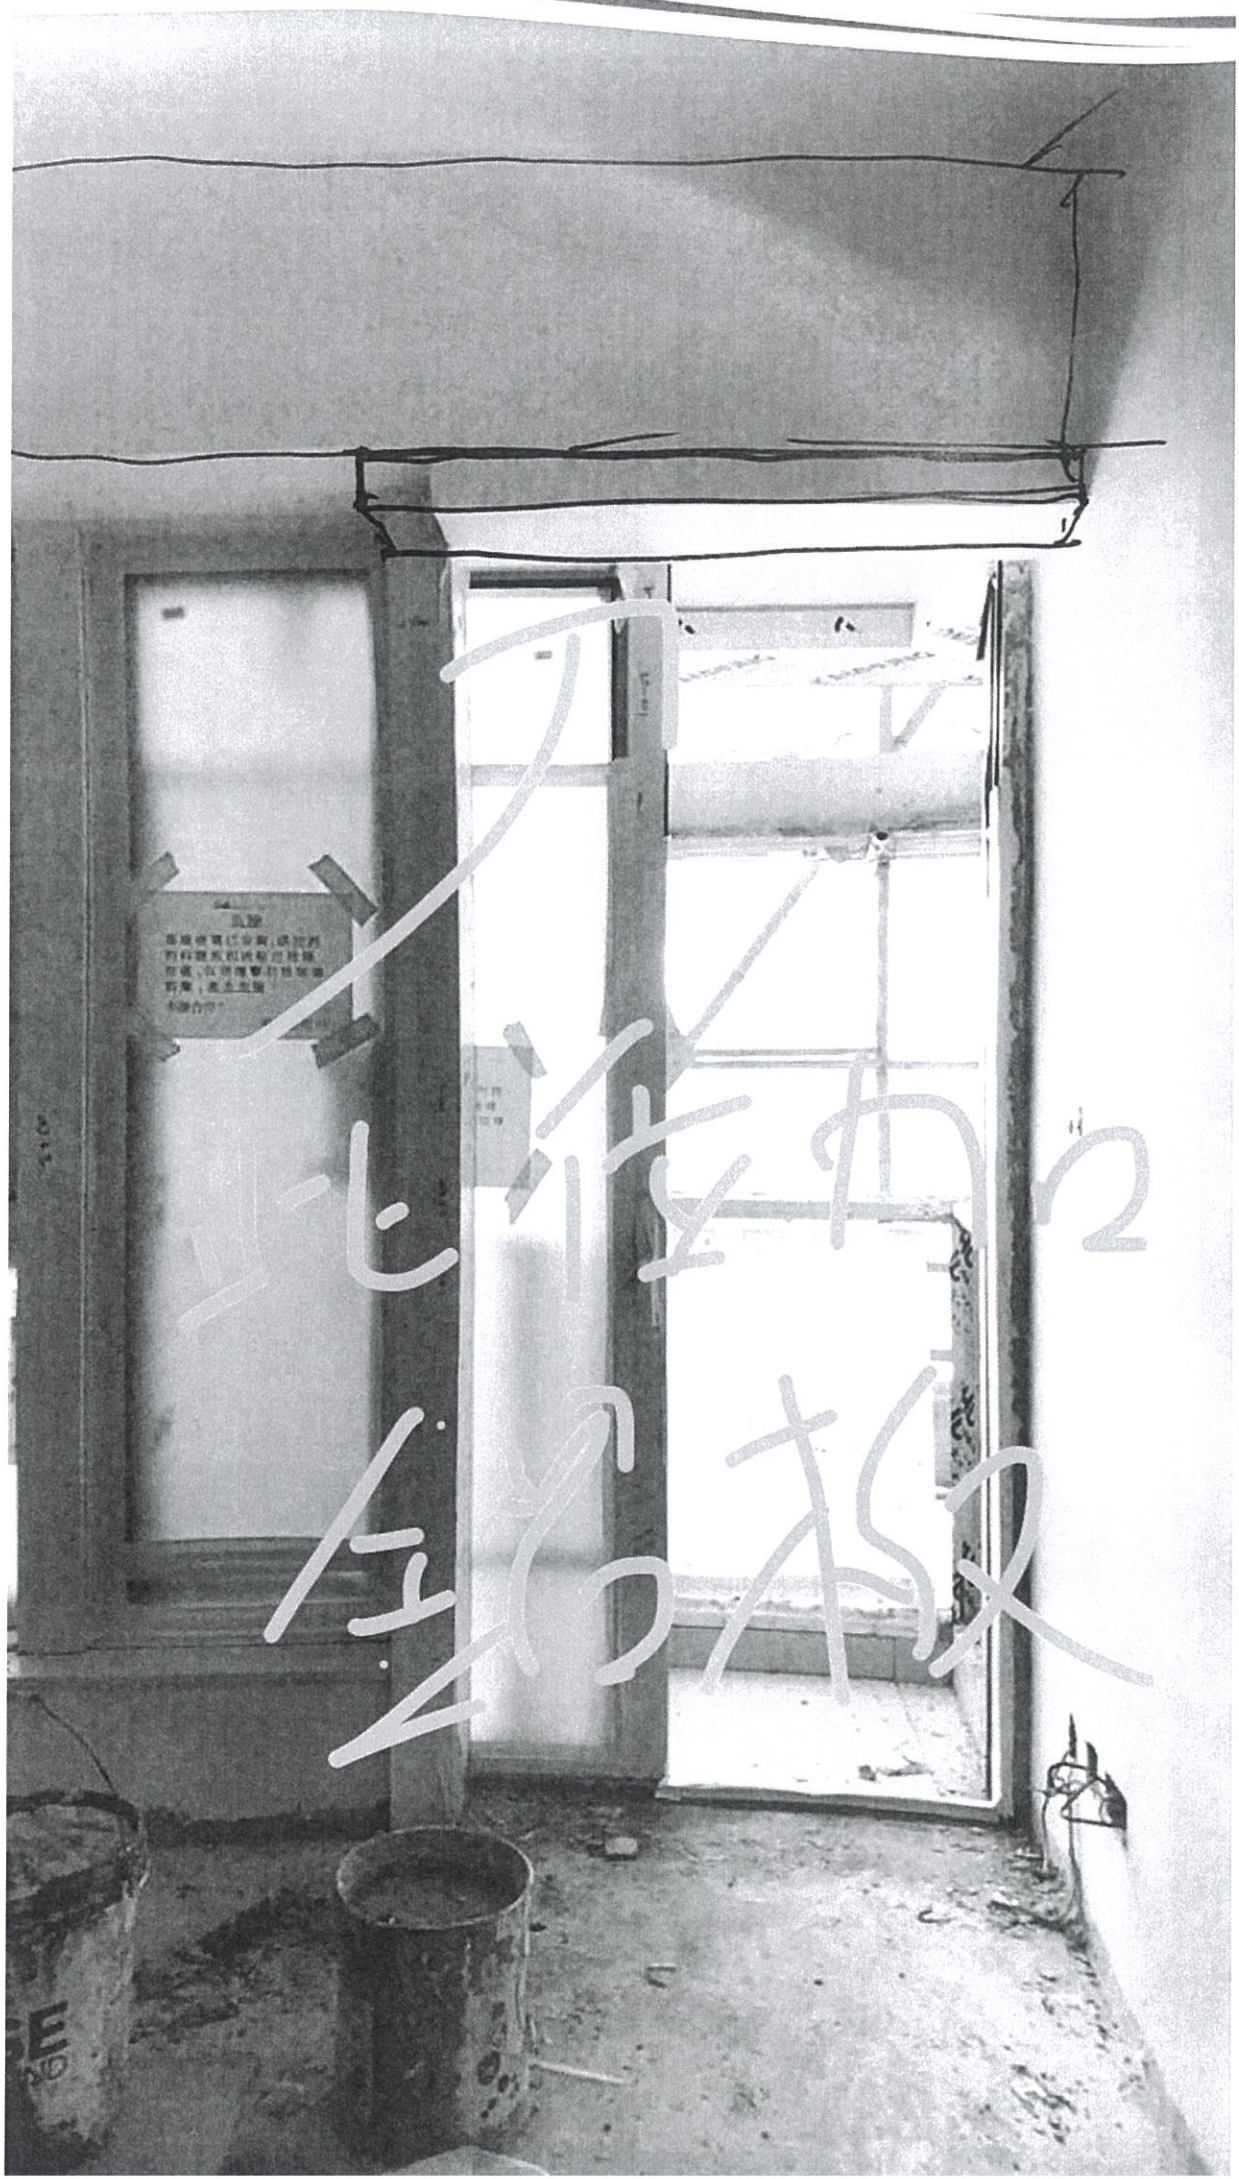

注意
本處正在裝修，請勿將
材料或垃圾堆積在通道
或牆，以免影響和妨礙
作業，或生危險
敬請合作

