

工程指示 / 要求簡箋(E.I.)

工程指示編號：EI / 0786 / 19

修改版次：B

工程編號：J - 837

工程名稱：觀塘裕民坊

工程項目：幕牆 露台防水片(E 款)(F 款)

收件人：生統 / 永林

發件人：Eric Liu

日期：20/09/2019

要求提供 / 確認 事項：

- | | | |
|------------------------------------|-------------------------------------|-------------------------------|
| <input type="checkbox"/> 初步鋁料 B.M. | <input type="checkbox"/> 加工拆圖，然後生產 | <input type="checkbox"/> 尺寸表 |
| <input type="checkbox"/> 正式鋁料 B.M. | <input type="checkbox"/> 技術上資料 / 指示 | <input type="checkbox"/> 報價 |
| <input type="checkbox"/> 配件 B.M. | <input type="checkbox"/> 樣辦或貨品說明書 | <input type="checkbox"/> 分判合約 |
| <input type="checkbox"/> 其他：_____ | | |

內容：

請按加工圖生產防水片(E 款)(F 款)

B 版: 取消未生產 F 款防水片

請在 2019 / 09 / 23 前完成上列要求。

請整理已生產 F 款作紀錄

附：2 頁加工圖

以上項目為：

- 原合約工程包 原合約工程加 / 減賬 新工程報價

原因：-

分發東莞各部門：

- () 生產技術總監 連附件 () 技術部 連附件 永林 () 生產部 連附件 () 機械設計部 連附件
 () 採購部 連附件 () 生產統籌部 連附件 梅
 () 質檢部 連附件 () 會計部 連附件 () 報關組 連附件 () 其他 楊榮輝 連附件

分發香港各部門：

- () 行政部 連附件 () 會計部 連附件 () 統籌部 連附件 () 工程部地盤科文 連附件 炳哥 / 民 / 豪
 () 採購部 連附件 () QS 部 連附件 () 維修部 連附件 () 其他 _____ 連附件

傳遞編號：

HK 2039 / 19




發件人簽署：

Eric Liu

項目經理簽署：

PP

F款

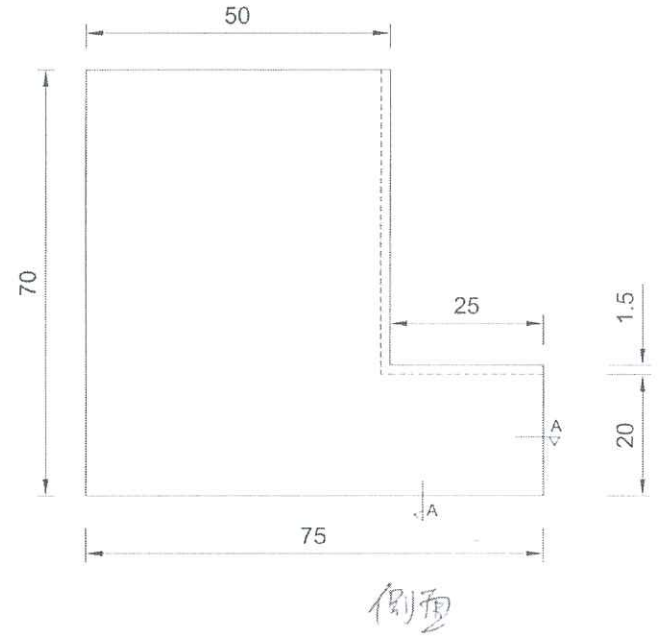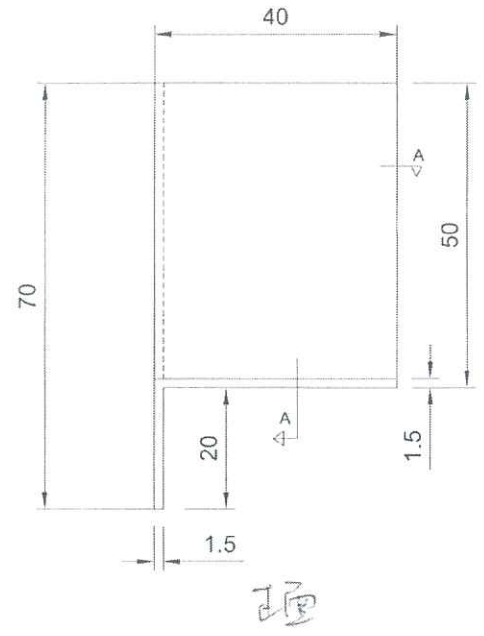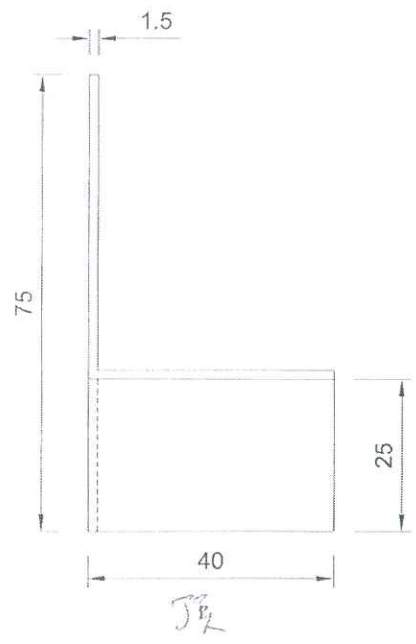


生產取消

室外管 左款


1.5mm Mill 鋸板

圖號: 837-BF-L


2000件

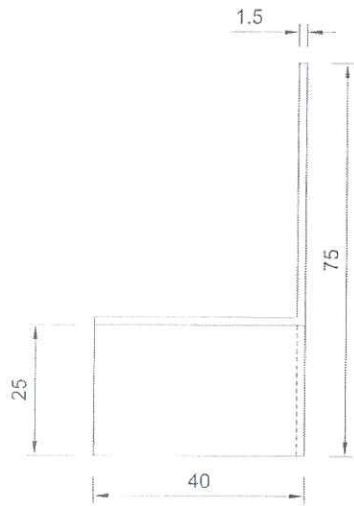

頂

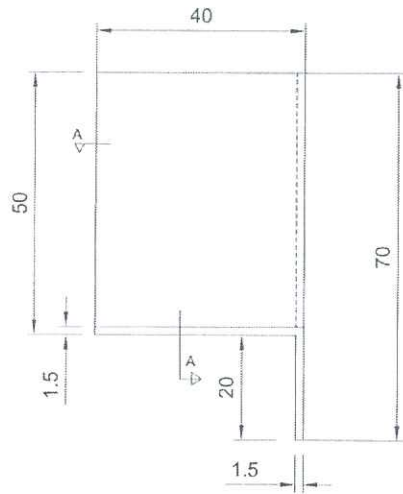

正面

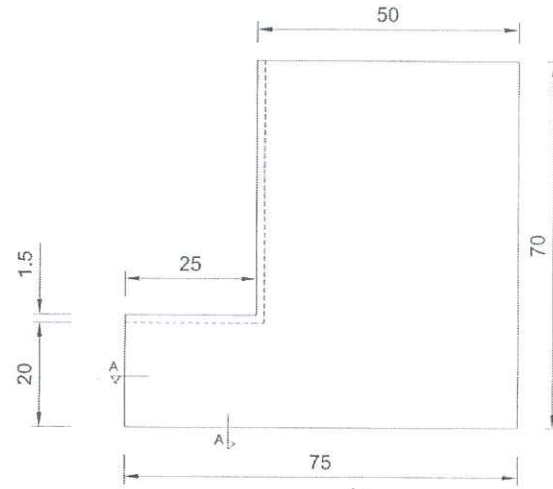

側面

下款

寫外看右款



軸
取銷

材料: 1.5mm 鋁板

規格: M7*11 螺絲

圖號: 837-BF-R

2000件