

工程指示 / 要求簡箋(E.I.)

工程指示編號：EI/D004/19

修改版次：-

工程編號：J837 平台

工程名稱：觀塘 裕民坊

工程項目：安排開模(簷篷九字料)

收件人：maggie lor

發件人：Leung Hin Wai

日期：1月2日 2019年

要求提供 / 確認 事項：

- | | | |
|------------------------------------|-------------------------------------|-------------------------------|
| <input type="checkbox"/> 初步鋁料 B.M. | <input type="checkbox"/> 加工拆圖，然後生產 | <input type="checkbox"/> 尺寸表 |
| <input type="checkbox"/> 正式鋁料 B.M. | <input type="checkbox"/> 技術上資料 / 指示 | <input type="checkbox"/> 報價 |
| <input type="checkbox"/> 配件 B.M. | <input type="checkbox"/> 樣辦或貨品說明書 | <input type="checkbox"/> 分判合約 |
| <input type="checkbox"/> 其他：_____ | | |

內容：

請按附頁圖紙安排開模。共一頁模圖。

請在_____前完成上列要求。

附：LH0090235/X85655

以上項目為：

- 原合約工程包 原合約工程加 / 減賬 新工程報價

原因：-

分發東莞各部門：

- () 生產技術總監 連附件 () 技術部 連附件 () 生產部 連附件 () 機械設計部 連附件
 () 採購部 連附件 () 生產統籌部 連附件
 () 質檢部 連附件 () 會計部 連附件 () 報關組 連附件 () 其他 _____ 連附件

分發香港各部門：

- () 行政部 連附件 () 會計部 連附件 () 統籌部 連附件 () 工程部地盤科文 連附件
 () 採購部 連附件 () QS 部 連附件 () 維修部 連附件 () 其他 _____ 連附件



傳遞編號：

發件人簽署：

項目經理簽署：

(Handwritten signatures)

CUSTOMER	HONGKONG CO.	CUSTOMER APPROVAL	CUST PART NO.	X85655
			SECTION NO.	LH0090236

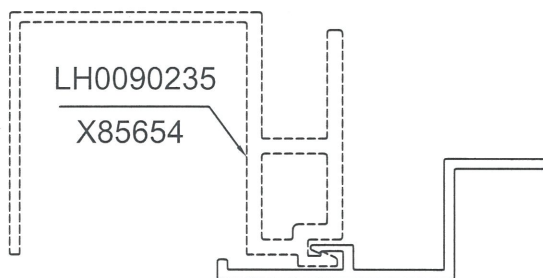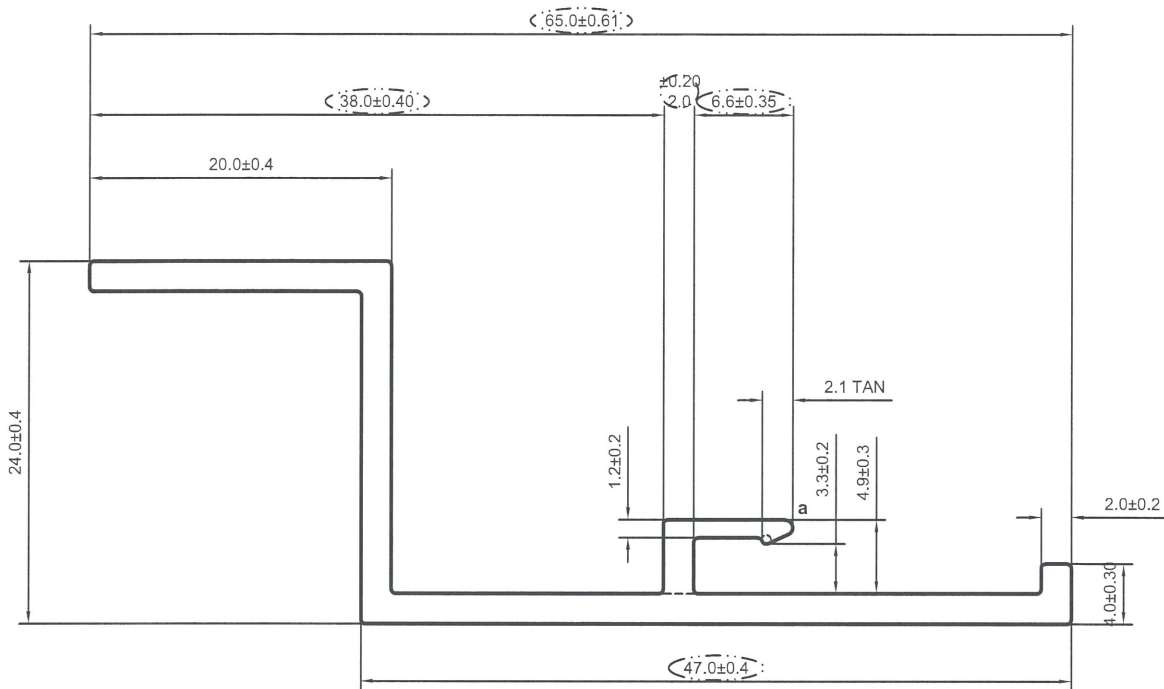


美特鋁質有限公司	
承認圖面	<i>仲</i>
日期	2/1-2019

a=R0.5

----- 次要装饰面，喷涂膜厚不足，但不露底

----- 装饰面

*配合尺寸以实物配合效果为准！

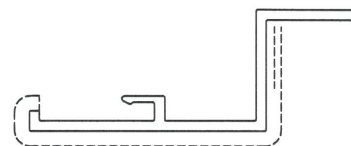

V.F
SCALE 1:1.5

SIGNATURE GRADEING	HIGH SIGNATURE GRADEING	C.C.DIA(MM)	Ø72.35						
AREA (SQ MM)	195.7	UNSPECIFIED THICKNESS	2±0.2	PERIMETER (MM)	202.76	STANDARD	BS EN755	SCALE	2:1
MASS (KG/M)	0.530	UNSPECIFIED CORNERS	R 0.3	SURFACE AREA	74.96	ALLOY	6063-T6	VERSION	B
-	-	DRAWN	陈晓舒	DATE	2018-12-29	APELLATION	-	PAGE OF	
		STANDARDIZATION		DATE					
		TO SIGN	陈国提	DATE					
		AUDITING		DATE					
MARKER	MODIFY	FILE NO	SIGNATURE	DATE	APPROV				