



CUSTOMER	HONGKONG CO.	CUSTOMER APPROVAL	CUST PART NO.	YP-XC-LH1
			SECTION NO.	LH0090291(F01)

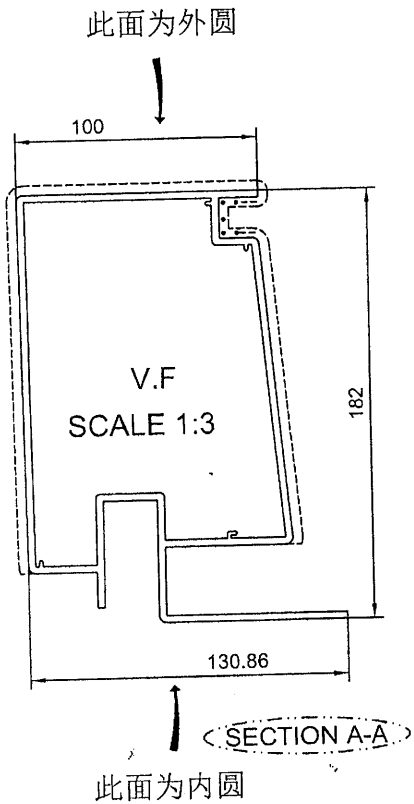

美特铝质有限公司	
承認圖面	IP
日期	12/9-2019

此拉弯改成 YP-XC-LH1 和 YP-XC-LH1a

IP 25/6

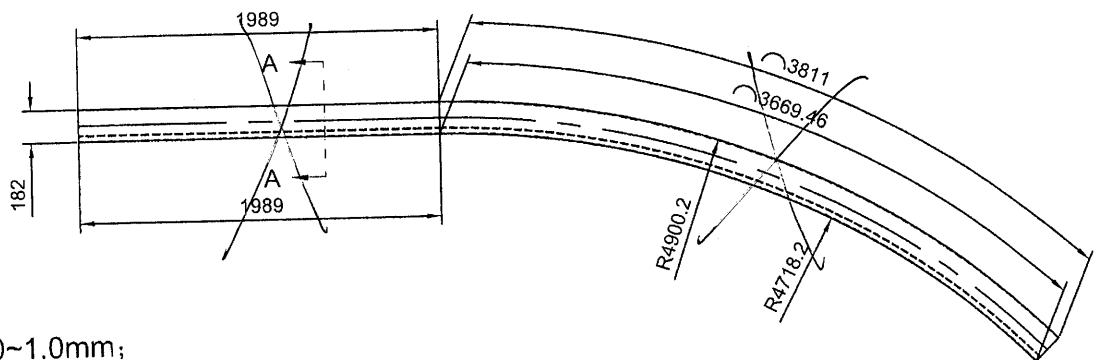


技术要求:

1. 平面度偏差0~1.0mm;
2. 扭拧度偏差0~5.0mm;
3. 角度变形±1.5°;
4. 产品未注公差±3.0mm;
5. 允许两端各预留10mm钳口位。


拉弯前展开长度: 5729.23 mm
外弧长度: 5800 mm

Total weight: 32.525 kg/pcs
Unspecified Fabricated Tolerance: ±3.0

SIGNATURE GRADEING	HIGH SIGNATURE GRADEING	C.C.DIA(MM)	Ø227.73		PERIMETER (MM)	836.34	STANDARD	BS EN755	SCALE	1:40
AREA (SQ MM)	2094.91	UNSPECIFIED THICKNESS	3±0.25		SURFACE AREA	443.17	ALLOY	6063-T6	VERSION	B
MASS (KG/M)	5.677	UNSPECIFIED CORNERS	R 0.3		DATE	2019-04-11	APELLATION	-	PAGE OF	
COMPANY ISSUE		A	DRAWA	蔡晓婷	DATE	2019-04-11				
			STANDA-RDIZATION		DATE					
			TO SIGN	陈国提	DATE					
			AUDITING		DATE					
MARKER	MODIFY	FILE NO	SIGNATURE	DATE	APPROV	DATE				


 PANASIA ALUMINUM (CHINA) LIMITED

CUSTOMER	HONGKONG CO.	CUSTOMER APPROVAL	CUST PART NO.	YP-XC-LH7
			SECTION NO.	LH0090291(F07)

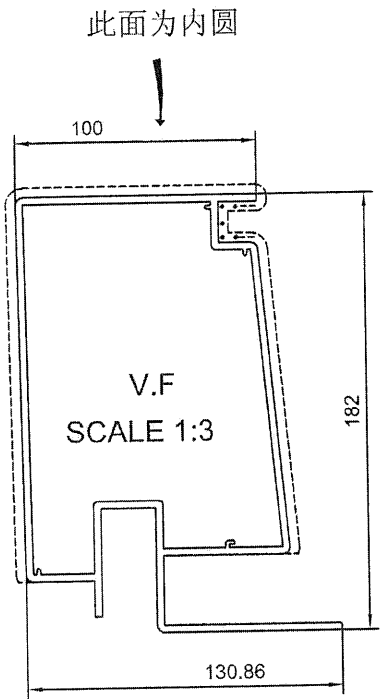

美特铝质有限公司	
承認圖面	<i>[Signature]</i>
日期	16/4-2019

此拉弯图改成 XP-XC-LH7
 25/6

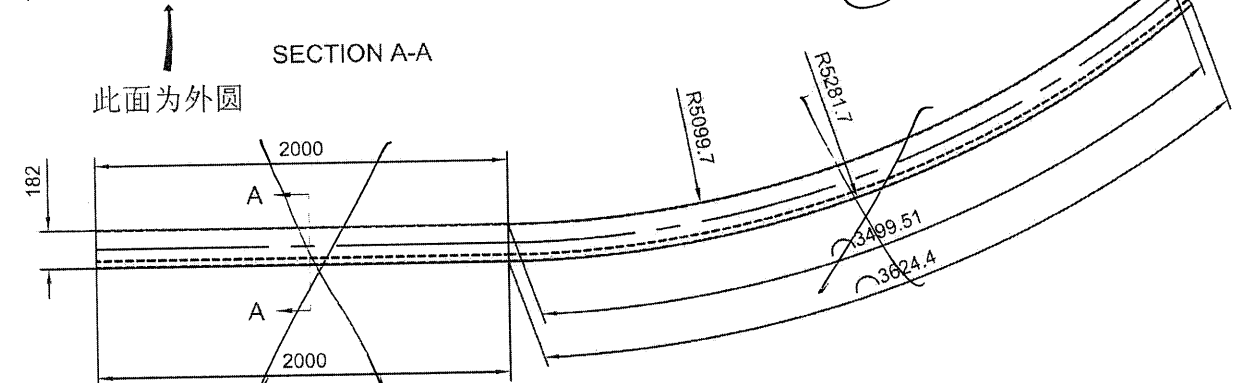

技术要求:

1. 平面度偏差0~1.0mm;
2. 扭拧度偏差0~5.0mm;
3. 角度变形±1.5°;
4. 产品未注公差±3.0mm;
5. 允许两端各预留10mm钳口位。

Total weight: 31.575 kg/pcs
 Unspecified Fabricated Tolerance: ±3.0

拉弯前展开长度: 5561.96 mm


外弧长度: 5624.4 mm

SIGNATURE GRADEING	HIGH SIGNATURE GRADEING	C.C.DIA(MM)	Ø227.73						
AREA (SQ MM)	2094.91	UNSPECIFIED THICKNESS	3±0.25	PERIMETER (MM)	836.34	STANDARD	BS EN755	SCALE	1:35
MASS (KG/M)	5.677	UNSPECIFIED CORNERS	R 0.3	SURFACE AREA	443.17	ALLOY	6063-T6	VERSION	A
			DRAWN	陈晓舒	DATE	2019-04-15	APPELLATION	PAGE OF	
			STANDARDIZATION		DATE				
			TO SIGN	陈国提	DATE				
			AUDITING		DATE				
MARKER	MODIFY	FILE NO	SIGNATURE	DATE	APPROV	DATE			

 PANASIA ALUMINUM (CHINA) LIMITED



工程號	J-837	地盤	觀塘平臺
-----	-------	----	------

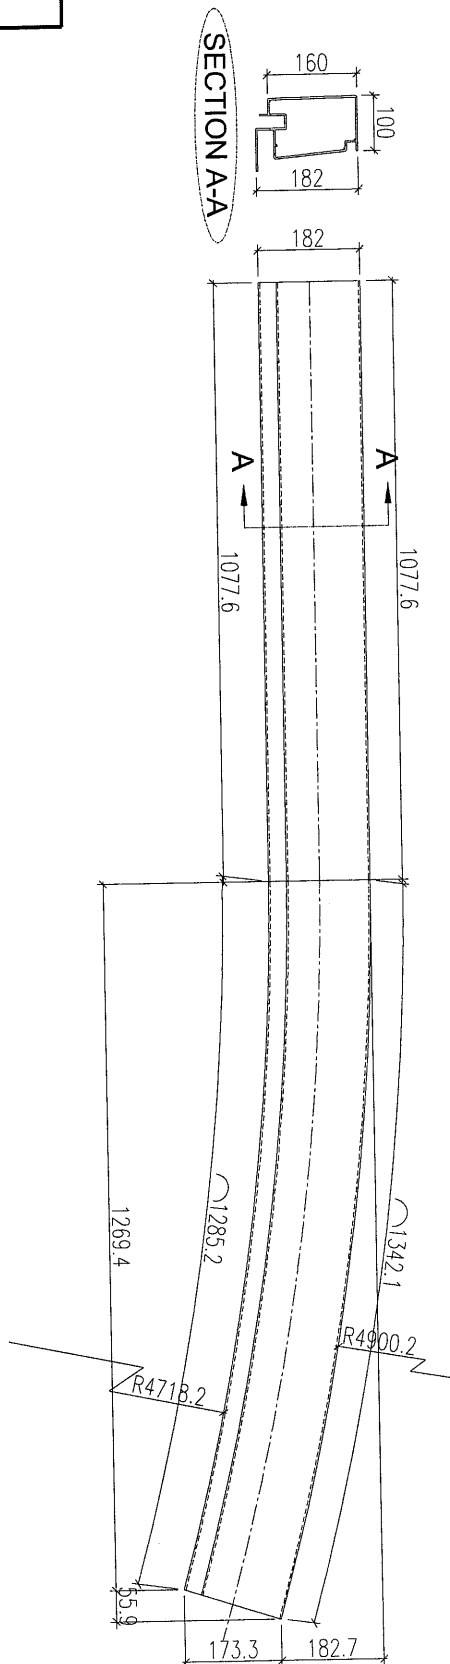


SCALE: 1 : 2

Handwritten signature and date: 25/16

名稱	鋁料彎弧加工圖	制圖	黃漢卿	2019.6.24	修改		
材料	X85642	復核	王禮秋	2019.6.24	日期		
顏色	--	批准			圖號	YP-XC-LH1	



工程號	J-837	地盤	觀塘平臺
-----	-------	----	------

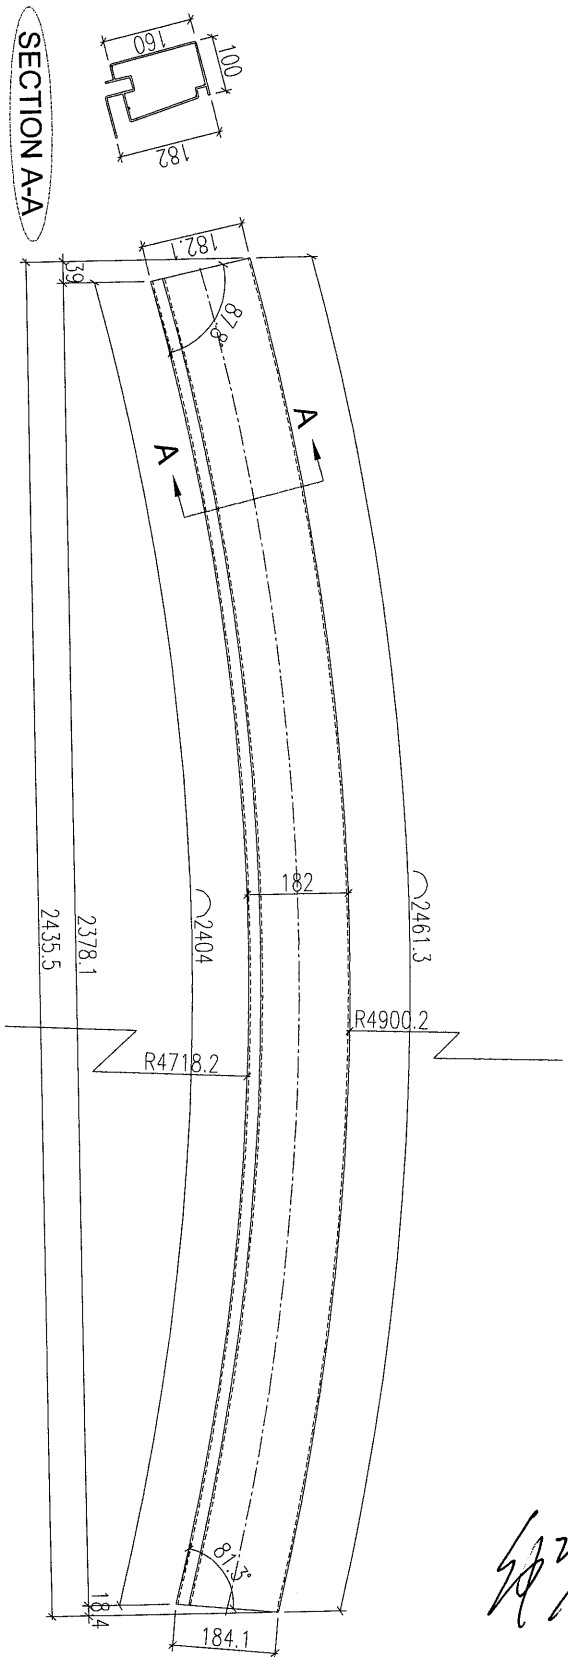

SCALE: 1 : 2

名稱	鋁料彎弧加工圖	制圖	黃漢卿	2019.6.24	修改		
材料	X85642	復核	王禮秋	2019.6.24	日期		
顏色	--	批准			圖號	YP-XC-LH1a	





工程號

J-837

地盤

觀塘平臺

SECTION A-A

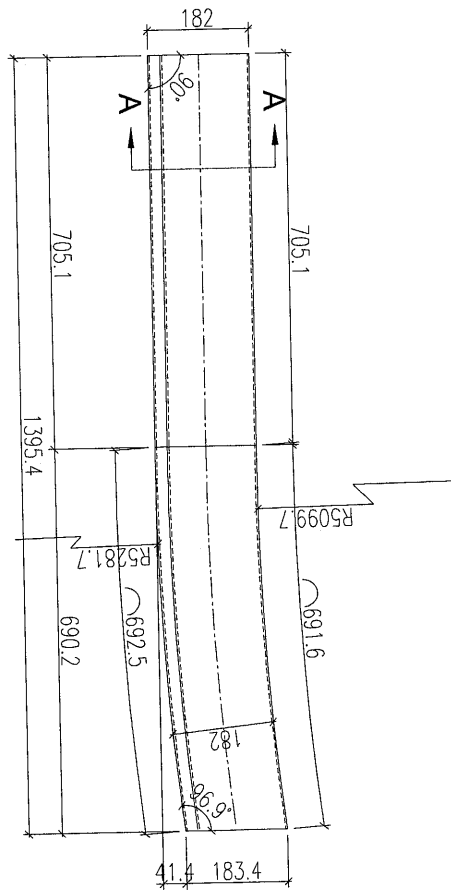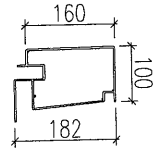

SCALE: 1: 2

Handwritten signature and date: 25/6

名稱	鋁料彎弧加工圖	制圖	黃漢卿	2019.6.24	修改		
材料	X85642	復核	王禮秋	2019.6.24	日期		
顏色	--	批准			圖號	YP-XC-LH7	