



工程指示 / 要求簡箋(E.I.)

工程指示編號：EI / 0090 / 18

修改版次：1

工程編號：J837 平台

工程名稱：觀塘 裕民坊

工程項目：平台 Canopy 雨棚

廠用鋁料 BM

收件人：

生統 / Maggie

發件人：Leung Hin Wai

日期：27/6-2019

要求提供 /  確認 事項：

- |                                    |                                     |                               |
|------------------------------------|-------------------------------------|-------------------------------|
| <input type="checkbox"/> 初步鋁料 B.M. | <input type="checkbox"/> 加工拆圖，然後生產  | <input type="checkbox"/> 尺寸表  |
| <input type="checkbox"/> 正式鋁料 B.M. | <input type="checkbox"/> 技術上資料 / 指示 | <input type="checkbox"/> 報價   |
| <input type="checkbox"/> 配件 B.M.   | <input type="checkbox"/> 樣辦或貨品說明書   | <input type="checkbox"/> 分判合約 |
| <input type="checkbox"/> 其他：_____  |                                     |                               |

內容：

修改拉弯图。

請在 \_\_\_\_\_ 前完成上列要求。

附：

1+8頁

以上項目為：

原合約工程包

原合約工程加 / 減賬

新工程報價

原因：-

分發東莞各部門：

- |  |   |   |  |
|--|---|---|--|
| <input type="checkbox"/> 生產技術總監 <input type="checkbox"/> 連附件 | <input type="checkbox"/> 技術部 <input type="checkbox"/> 連附件   | <input type="checkbox"/> 生產部 <input type="checkbox"/> 連附件 | <input type="checkbox"/> 機械設計部 <input type="checkbox"/> 連附件    |
| <input type="checkbox"/> 採購部 <input type="checkbox"/> 連附件    | <input type="checkbox"/> 生產統籌部 <input type="checkbox"/> 連附件 |   |  |
| <input type="checkbox"/> 質檢部 <input type="checkbox"/> 連附件    | <input type="checkbox"/> 會計部 <input type="checkbox"/> 連附件   | <input type="checkbox"/> 報關組 <input type="checkbox"/> 連附件 | <input type="checkbox"/> 其他 _____ <input type="checkbox"/> 連附件 |

分發香港各部門：

- |   |  |   |  |
|---|--|---|--|
| <input type="checkbox"/> 行政部 <input type="checkbox"/> 連附件                       | <input type="checkbox"/> 會計部 <input type="checkbox"/> 連附件  | <input type="checkbox"/> 統籌部 <input type="checkbox"/> 連附件 | <input type="checkbox"/> 工程部地盤科文 <input type="checkbox"/> 連附件  |
| <input checked="" type="checkbox"/> 採購部 <input checked="" type="checkbox"/> 連附件 | <input type="checkbox"/> QS 部 <input type="checkbox"/> 連附件 | <input type="checkbox"/> 維修部 <input type="checkbox"/> 連附件 | <input type="checkbox"/> 其他 _____ <input type="checkbox"/> 連附件 |


傳遞編號：

HW 1485

發件人簽署：

項目經理簽署：


CUSTOMER	HONGKONG CO.	CUSTOMER APPROVAL	CUST PART NO.	YP-XC-LH5
			SECTION NO.	LH0090291(F05)

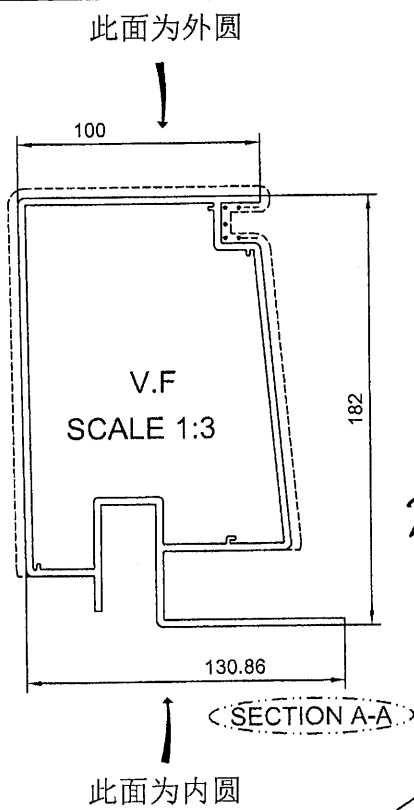

美特铝质有限公司  
 承認圖面  
 日期 12/4-2019

此图改成 YP-XC-LH5-1  
 YP-XC-LH5-2  
 YP-XC-LH5-3

27/6

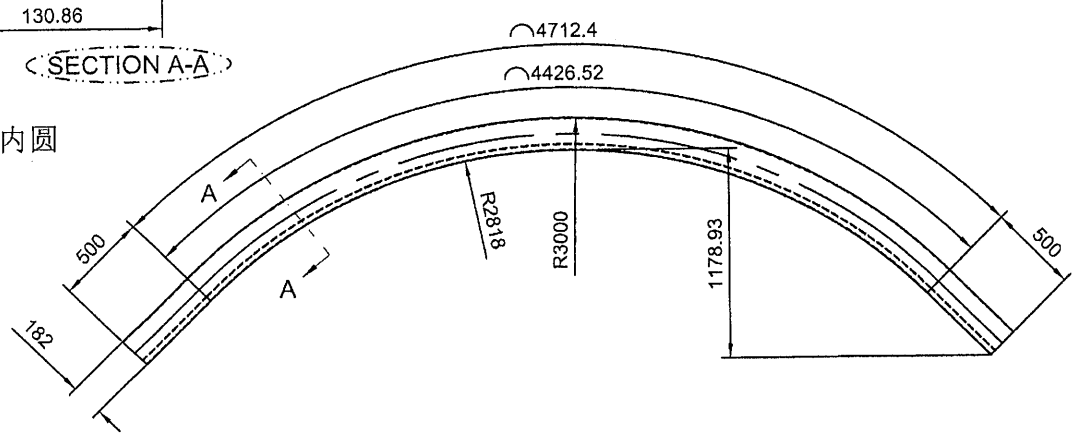


技术要求:

- 1.平面度偏差0~1.0mm;
  - 2.扭拧度偏差0~5.0mm;
  - 3.角度变形±1.5°;
  - 4.产品未注公差±3.0mm;
  - 5.允许两端各预留10mm钳口位。
- Total weight: 31.618 kg/pcs  
 Unspecified Fabricated Tolerance:±3.0

拉弯前展开长度: 5569.46 mm  
 外弧长度: 5712.4 mm

SIGNATURE GRADEING	HIGH SIGNATURE GRADEING	C.C.DIA(MM)	Ø227.73						
AREA (SQ MM)	2094.91	UNSPECIFIED THICKNESS	3±0.25	PERIMETER (MM)	836.34	STANDARD	BS EN755	SCALE	1:40
MASS (KG/M)	5.677	UNSPECIFIED CORNERS	R 0.3	SURFACE AREA	443.17	ALLOY	6063-T6	VERSION	B
COMPANY ISSUE		A	DRAWN	蔡晓婷	DATE	2019-04-11	APELLATION	-	PAGE OF
			STANDARDIZATION		DATE				
			TO SIGN	陈国提	DATE				
			AUDITING		DATE				
MARKER	MODIFY	FILE NO	SIGNATURE	DATE	APPROV	DATE			

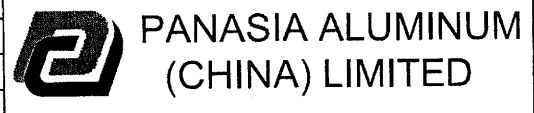


# EG-DWG3



美特鋁質 有限公司  
MIDI Aluminium Fabricator Ltd.

工程號	J-837	地盤	觀塘平臺
-----	-------	----	------

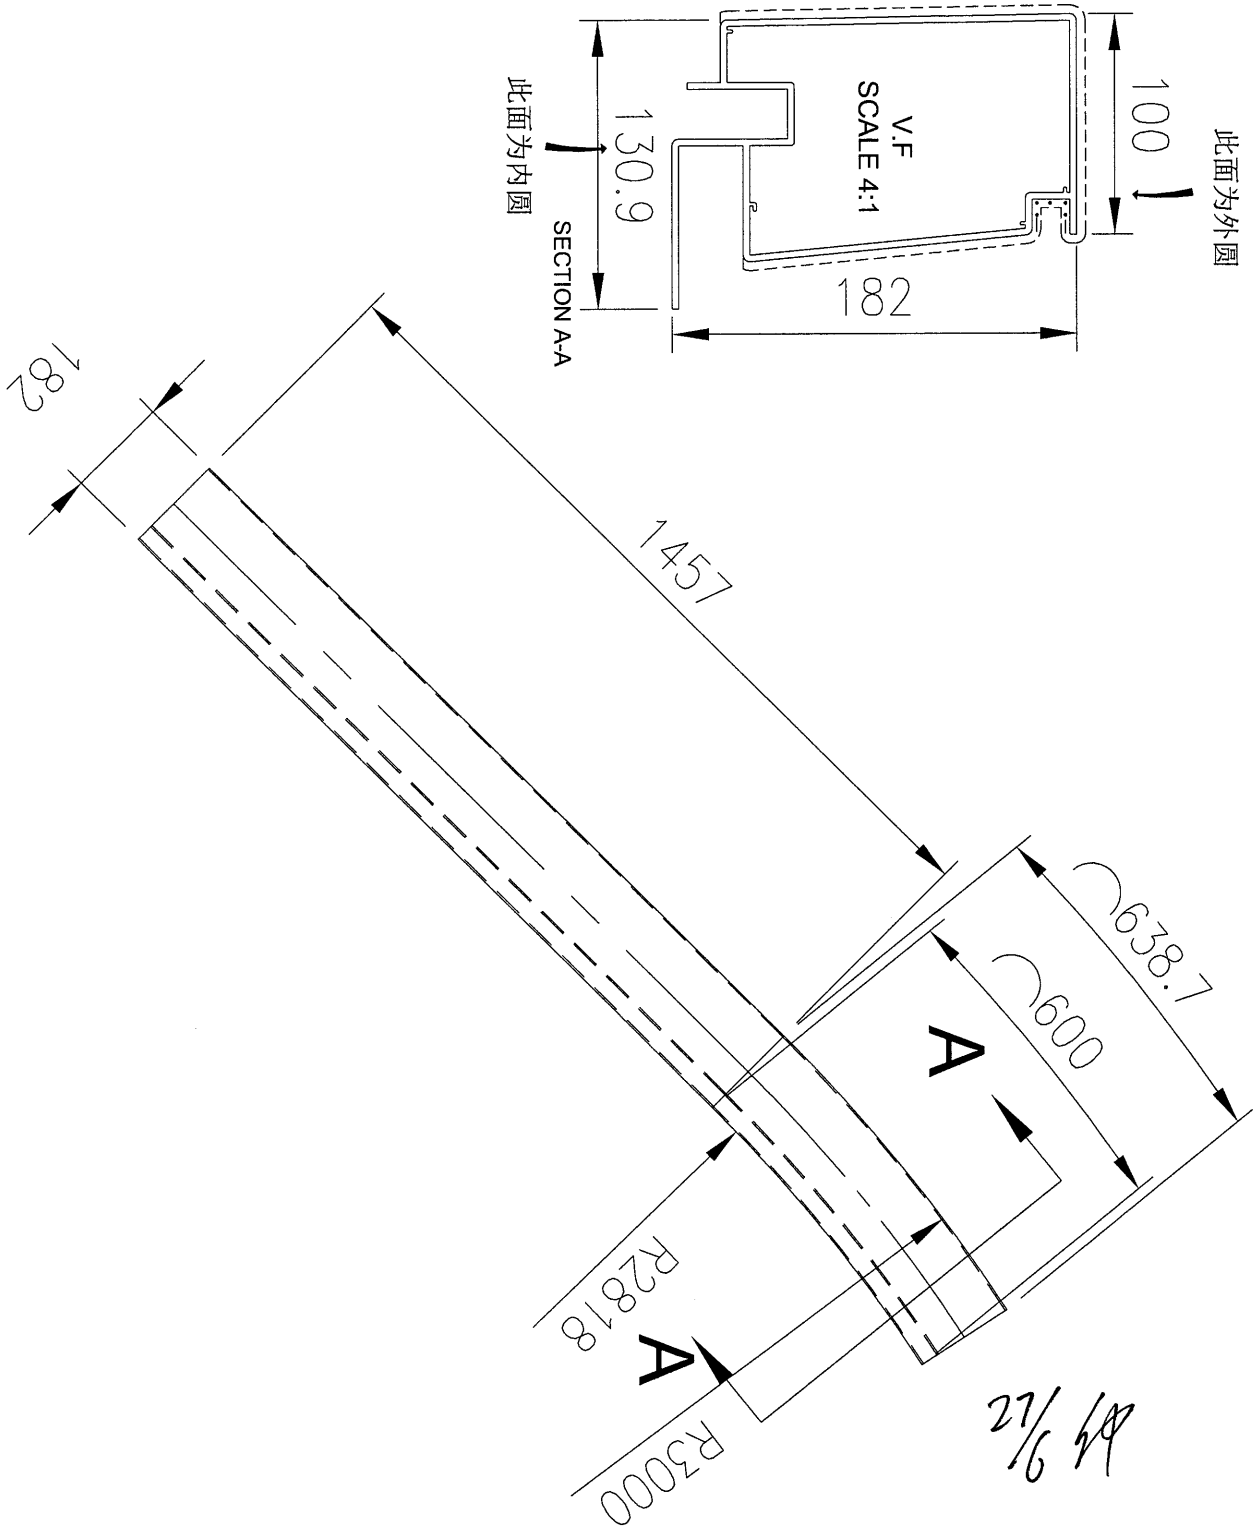

名稱	鋁料彎弧加工圖	制圖	黃漢卿	2019.6.24	修改			
材料	X85642	復核	王禮秋	2019.6.24	日期			
顏色	--	批准			圖號	YP-XC-LH5-1		


T:\Jobs\J-837\VC17. 鋁料 配件、玻璃、加工圖紙(Podium)\2. Noise Barrier Canopy\鋁料\20190627\彎弧料加工圖 2019.6.27.DWG

EG-DWG3



美特鋁質 有限公司  
MIDI Aluminium Fabricator Ltd.

工程號	J-837	地盤	觀塘平臺
-----	-------	----	------

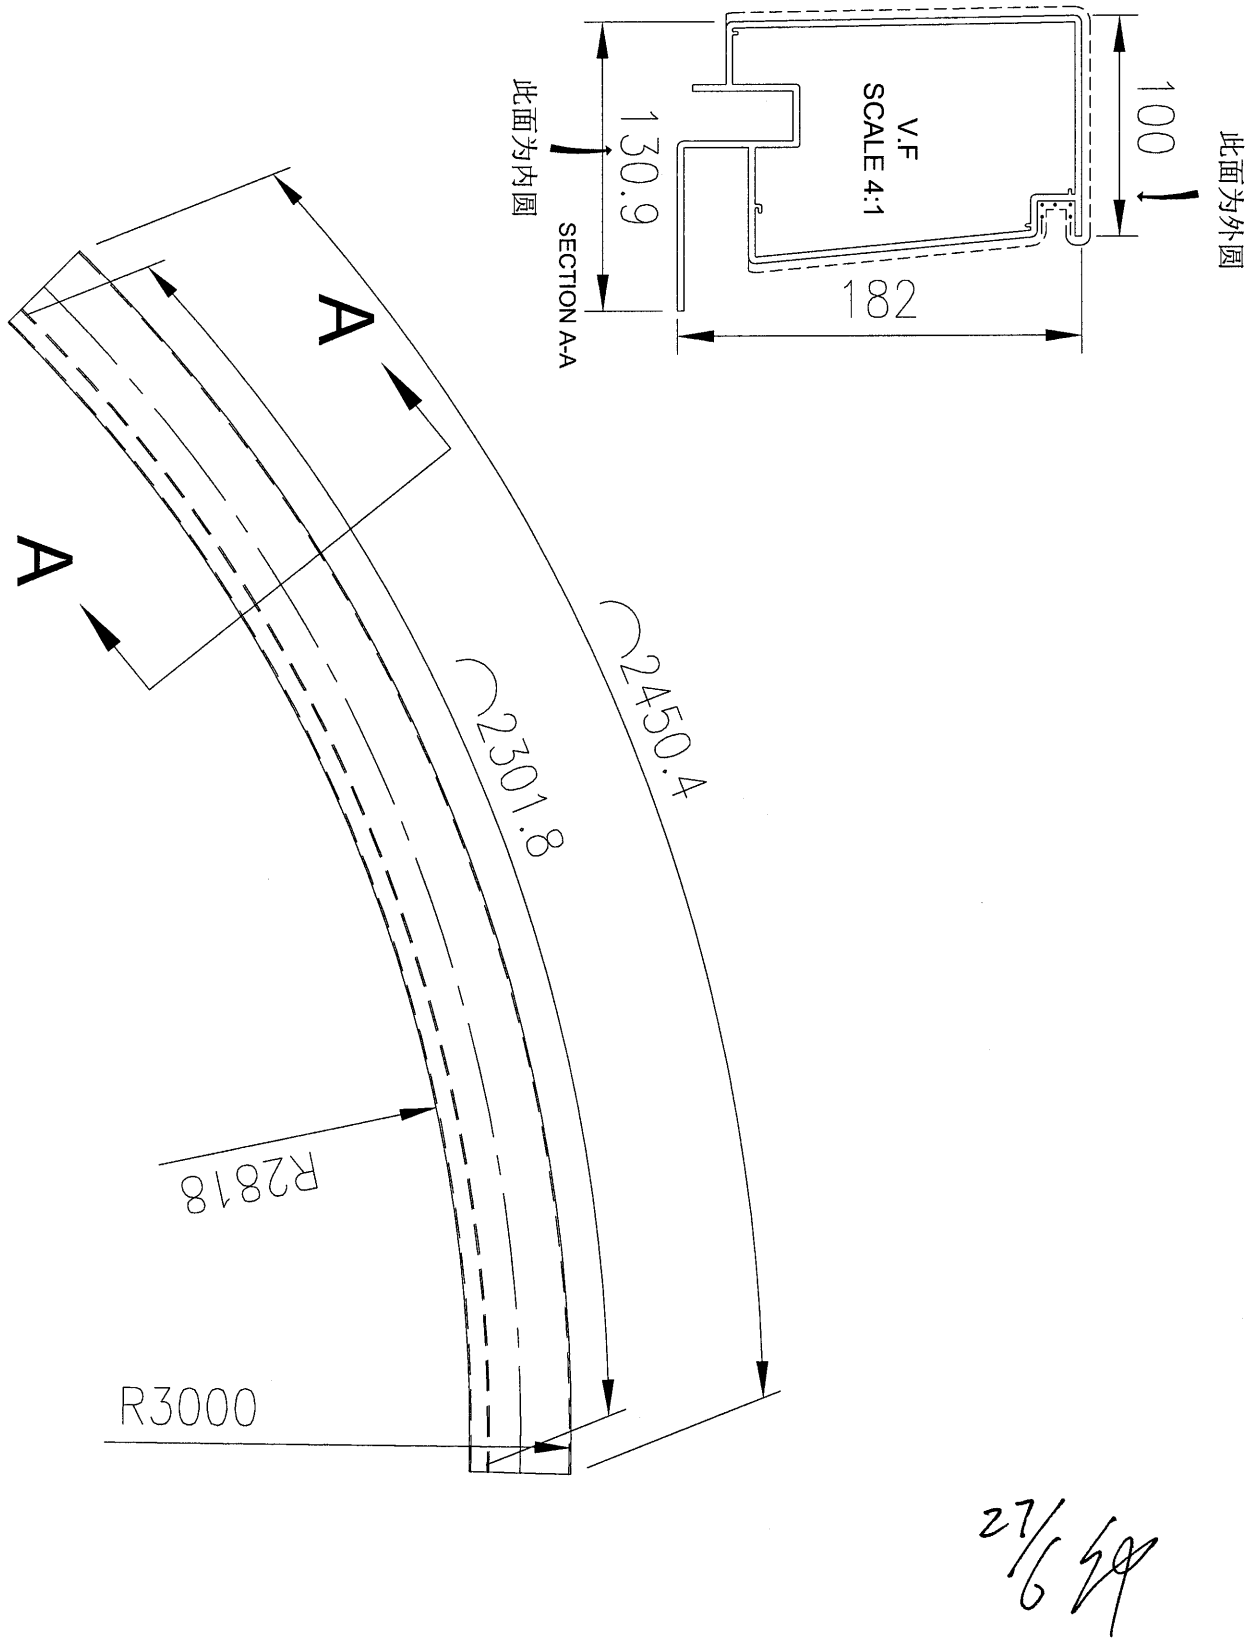

名稱	鋁料彎弧加工圖	制圖	黃漢卿	2019.6.24	修改			
材料	X85642	復核	王禮秋	2019.6.24	日期			
顏色	--	批准			圖號	YP-XC-LH5-2		



T:\Jobs\J-837\VC\7. 鋁料、配件、玻璃、加工圖紙(Podium)\2. Noise Barrier Canopy\鋁料\20190627\彎弧料加工圖 2019.6.27.DWG

# EG-DWG3



美特鋁質 有限公司  
MIDI Aluminium Fabricator Ltd.


工程號	J-837	地盤	觀塘平臺
-----	-------	----	------

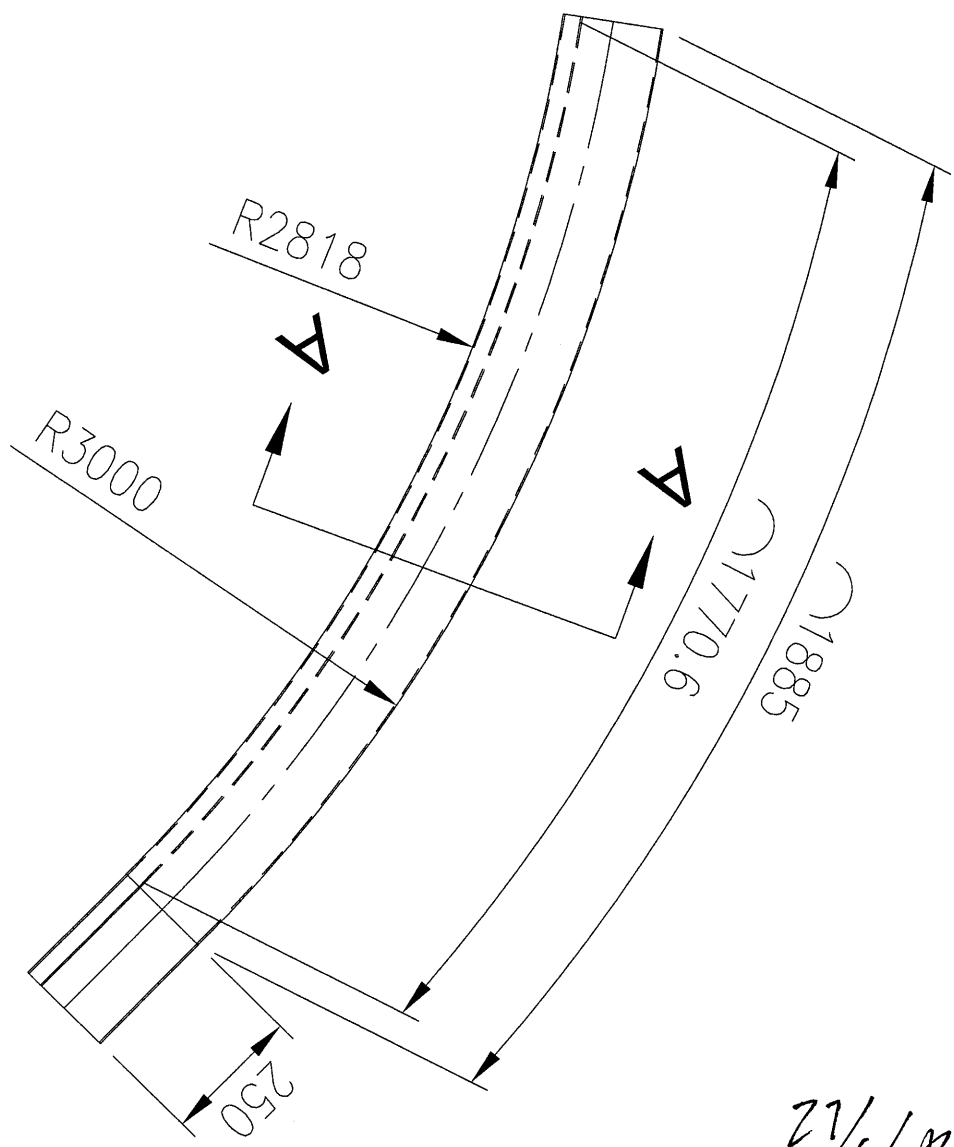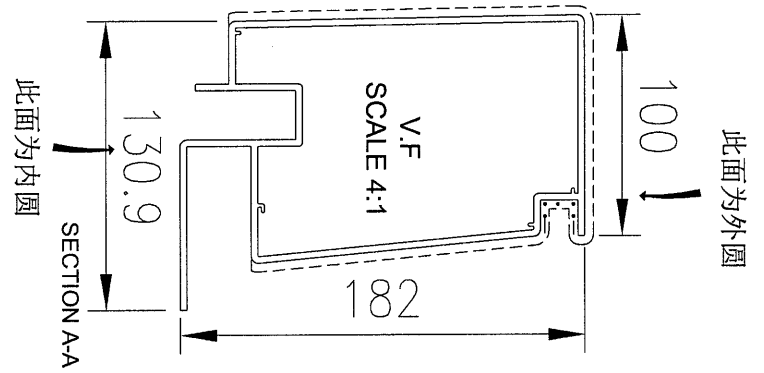

27/6/19


名稱	鋁料彎弧加工圖	制圖	黃漢卿	2019.6.24	修改			
材料	X85642	復核	王禮秋	2019.6.24	日期			
顏色	--	批准			圖號	YP-XC-LH5-3		

CUSTOMER	HONGKONG CO.	CUSTOMER APPROVAL	CUST PART NO.	YP-XC-LH20
			SECTION NO.	LH0090290(F05)

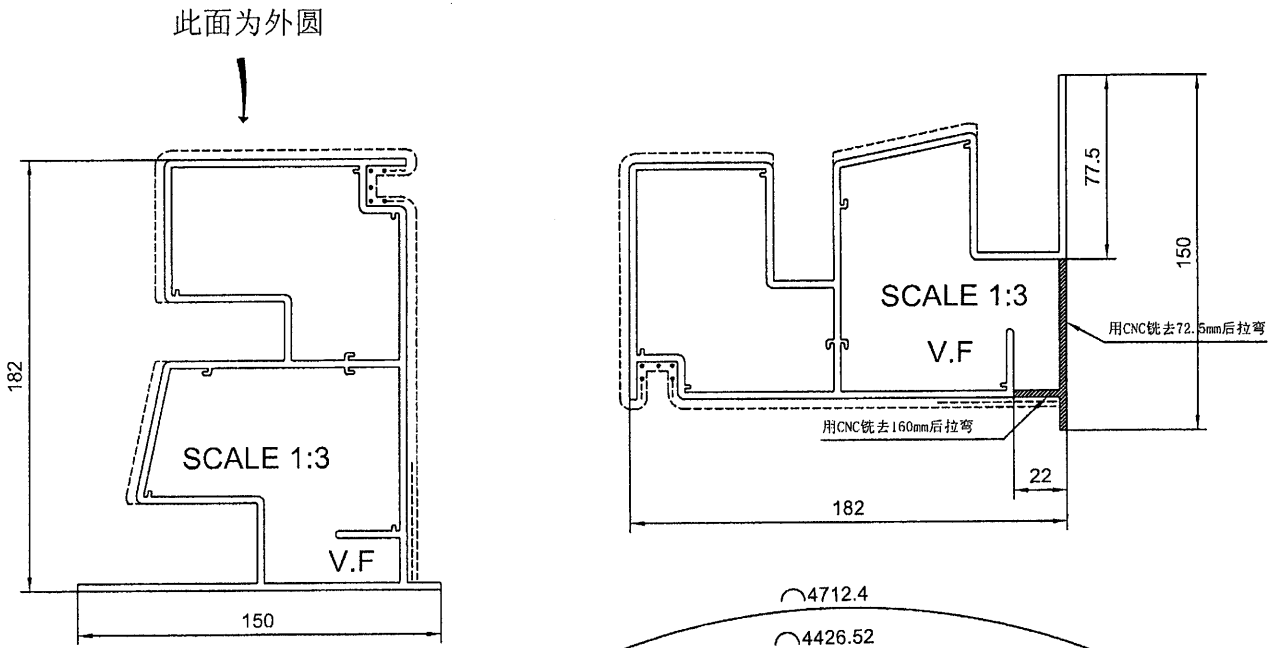

SECTION A-A

此面为内圆

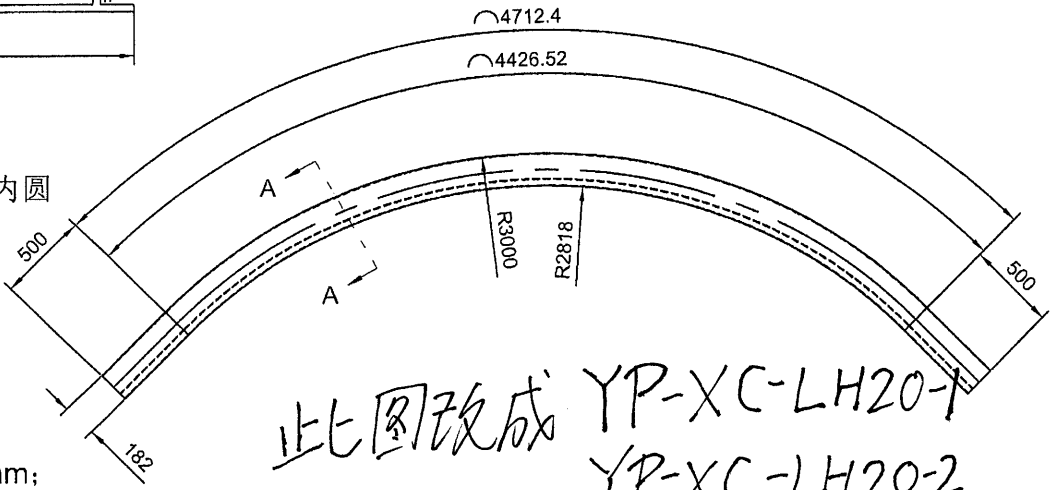

技术要求:

1. 平面度偏差0~1.0mm;
2. 扭拧度偏差0~5.0mm;
3. 角度变形±1.5°;
4. 产品未注公差±3.0mm;
5. 允许两端各预留10mm钳口位。

Total weight: 38.413 kg/pcs  
Unspecified Fabricated Tolerance: ±3.0


此图改成 YP-XC-LH20-1  
YP-XC-LH20-2  
YP-XC-LH20-3

27/6 舒

拉弯前展开长度: 5569.46 mm  
外弧长度: 5712.4

奥特铝质有限公司	
承认图面	舒
日期	12/4-2019

SIGNATURE GRADEING	HIGH SIGNATURE GRADEING	C.C.DIA(MM)	Ø227.56						
AREA (SQ MM)	2545.02	UNSPECIFIED THICKNESS	3±0.25	PERIMETER (MM)	878.28	STANDARD	BS EN755	SCALE	1:40
MASS (KG/M)	6.897	UNSPECIFIED CORNERS	R 0.3	SURFACE AREA	434.22	ALLOY	6063-T6	VERSION	D
		DRAWN	陈晓舒	DATE	2019-03-28	APPELLATION	-	PAGE OF	
		STANDARDIZATION		DATE					
		TO SIGN	陈国提	DATE					
		AUDITING		DATE					
MARKER	MODIFY	FILE NO	SIGNATURE	DATE	APPROV	DATE			



 PANASIA ALUMINUM (CHINA) LIMITED

EG-DWG3



美特鋁質 有限公司  
MIDI Aluminium Fabricator Ltd.

工程號	J-837	地盤	觀塘平臺
-----	-------	----	------

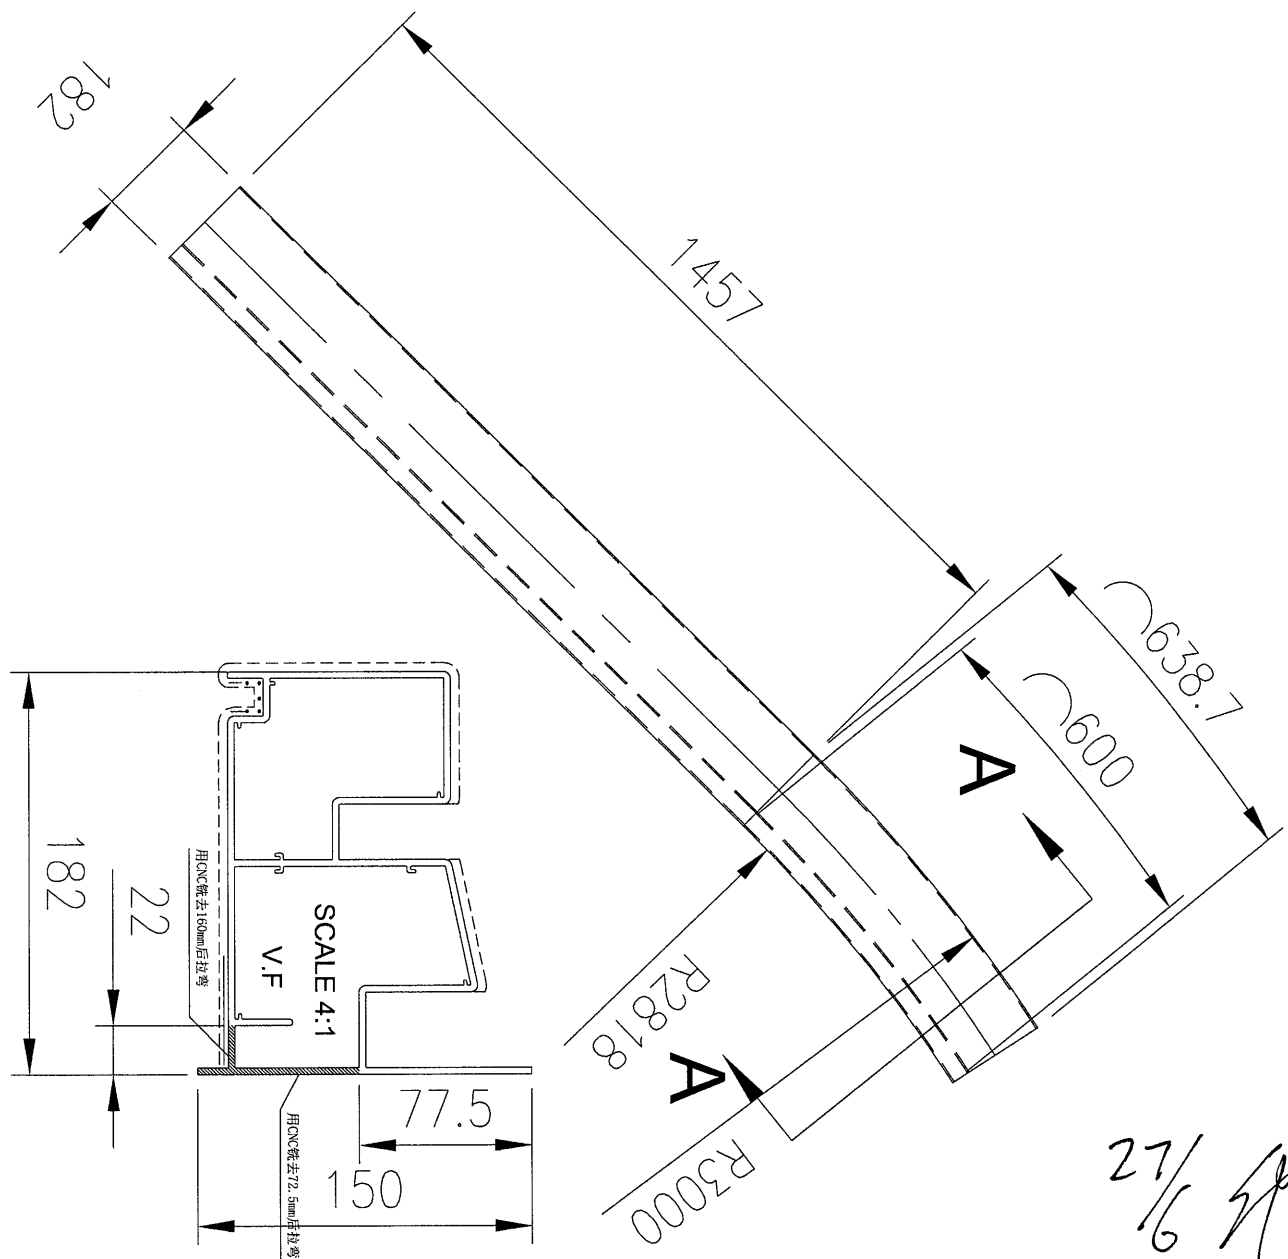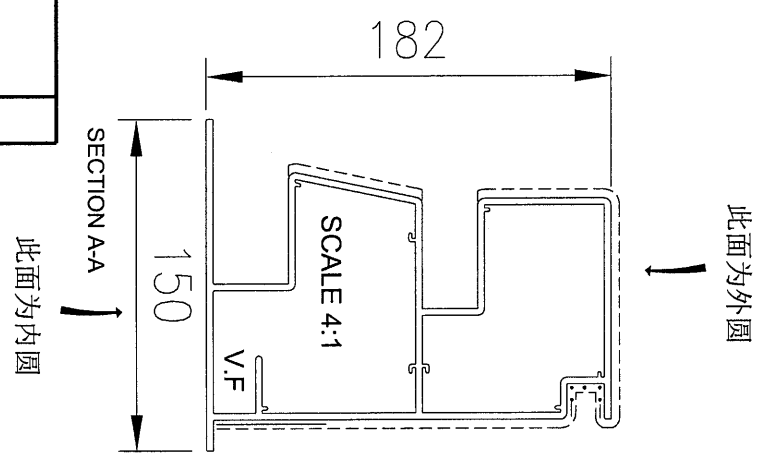

名稱	鋁料彎弧加工圖	制圖	黃漢卿	2019.6.24	修改			
材料	X85641	復核	王禮秋	2019.6.24	日期			
顏色	--	批准			圖號	YP-XC-LH20-1		

T:\Jobs\J-837\YIC\7. 鋁料、配件、玻璃、加工圖紙(Podium)\2. Noise Barrier Canopy\鋁料\20190627\彎弧加工圖2019.6.27.DWG


T:\Jobs\J-837\VC\7. 鋁料 配件、玻璃、加工圖紙(Podium)\2. Noise Barrier Canopy\鋁料bm\20190627\彎弧料加工圖2019.6.27.DWG

# EG-DWG3



美特鋁質 有限公司  
MIDI Aluminium Fabricator Ltd.

工程號	J-837	地盤	觀塘平臺
-----	-------	----	------

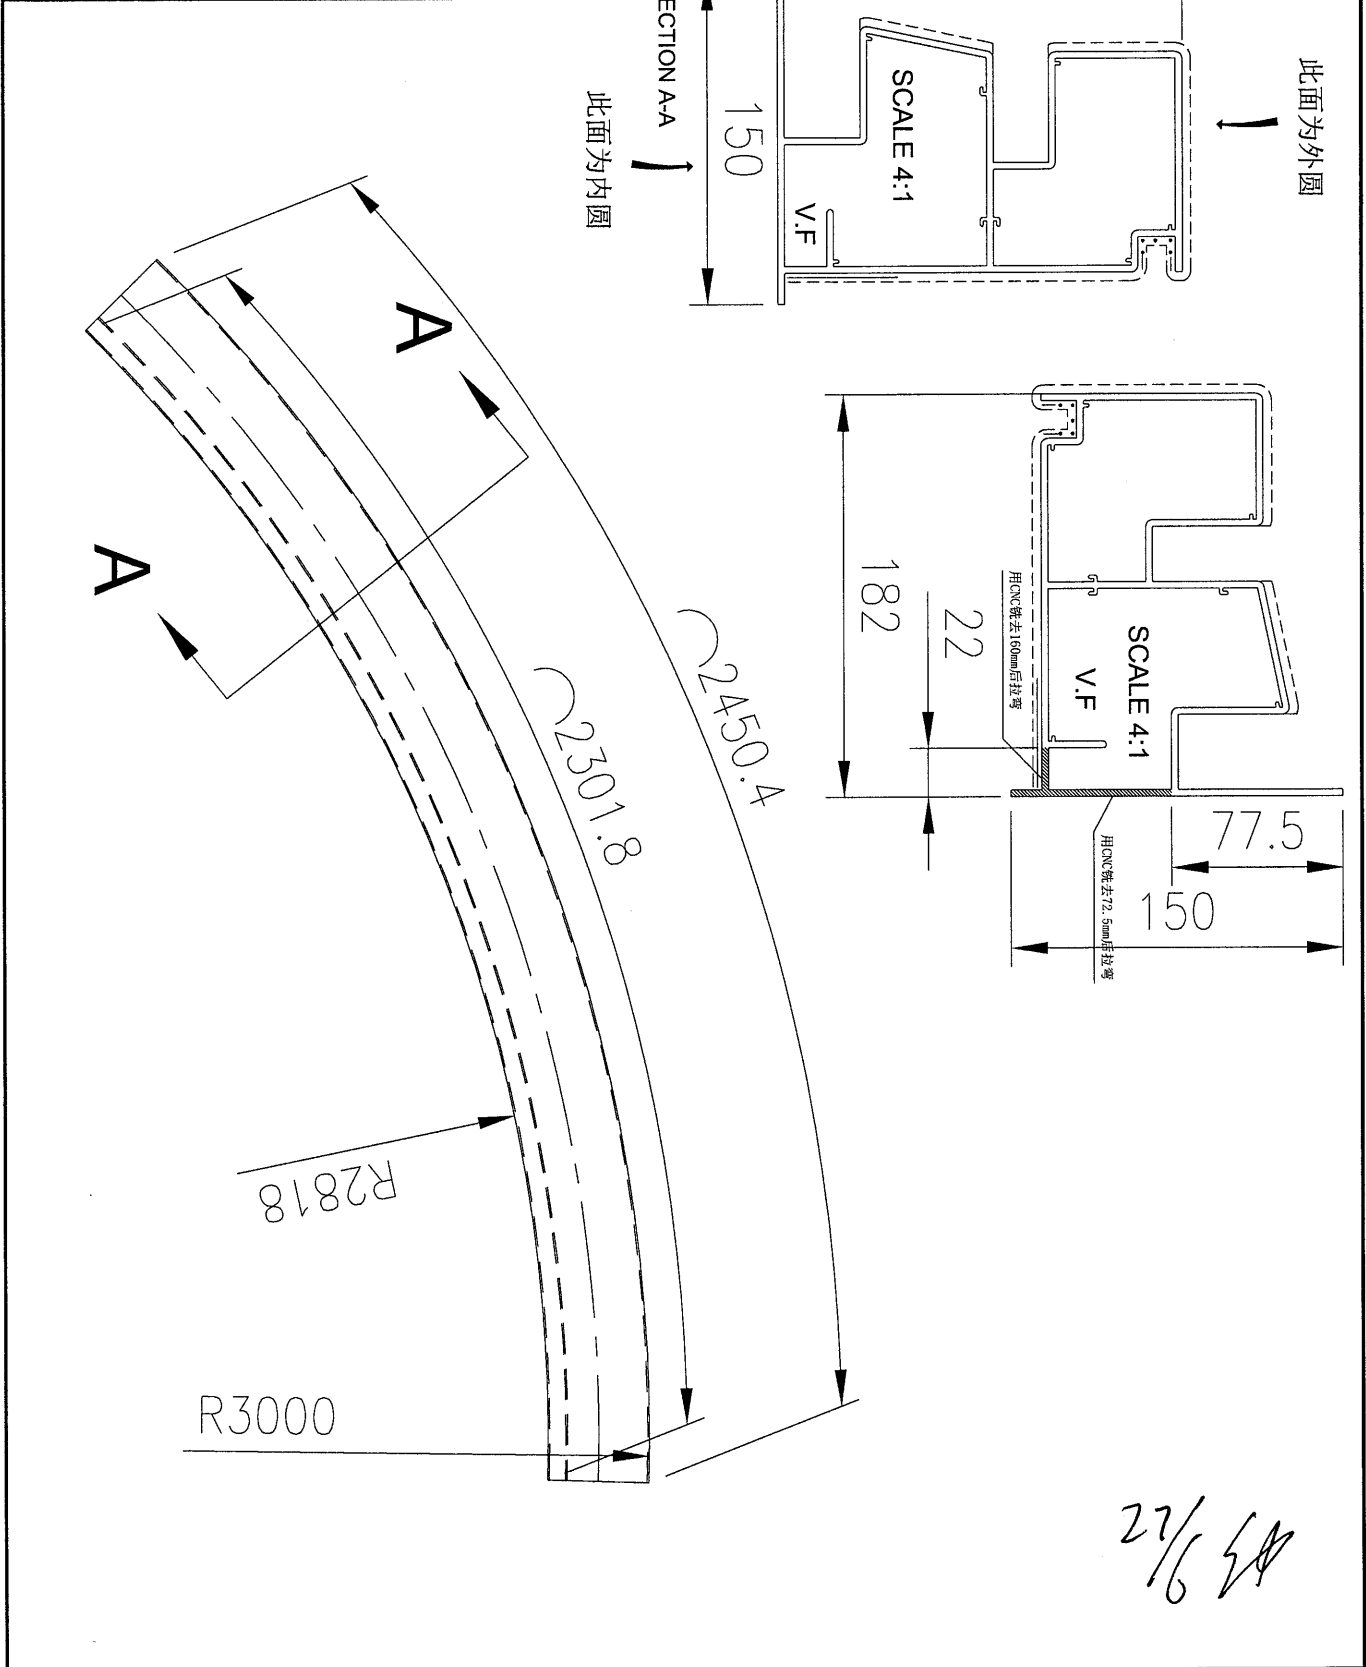

名稱	鋁料彎弧加工圖	制圖	黃漢卿	2019.6.24	修改			
材料	X85641	復核	王禮秋	2019.6.24	日期			
顏色	--	批准			圖號	YP-XC-LH20-2		


T:\Jobs\837\YIC7. 鋁料、配件、玻璃、加工圖紙(Podium)\2. Noise Barrier Canopy\鋁料\20190627\彎弧加工圖2019.6.27.DWG

# EG-DWG3




美特鋁質 有限公司  
MIDI Aluminium Fabricator Ltd.

工程號	J-837	地盤	觀塘平臺
-----	-------	----	------

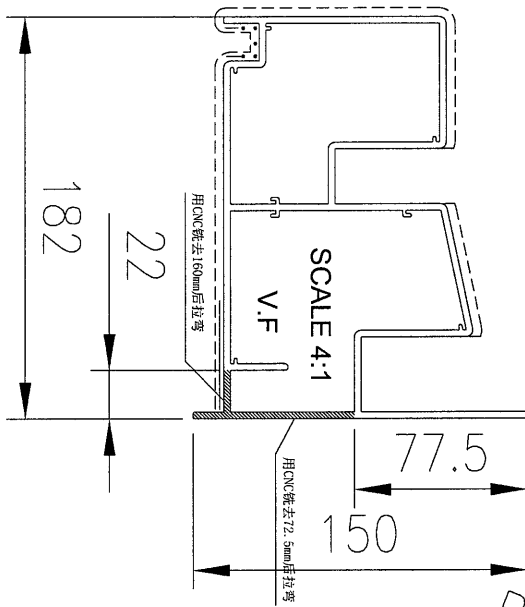


此面为内圆

SECTION AA

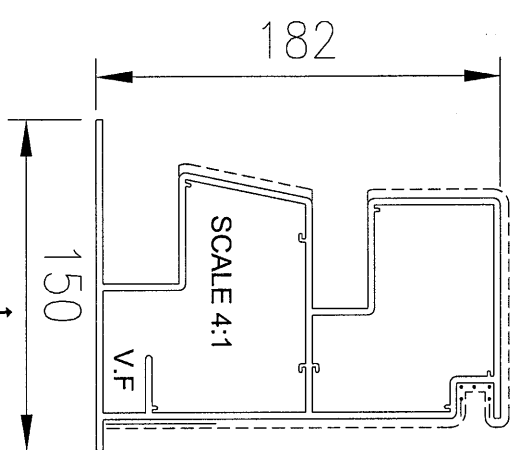

此面为外圆

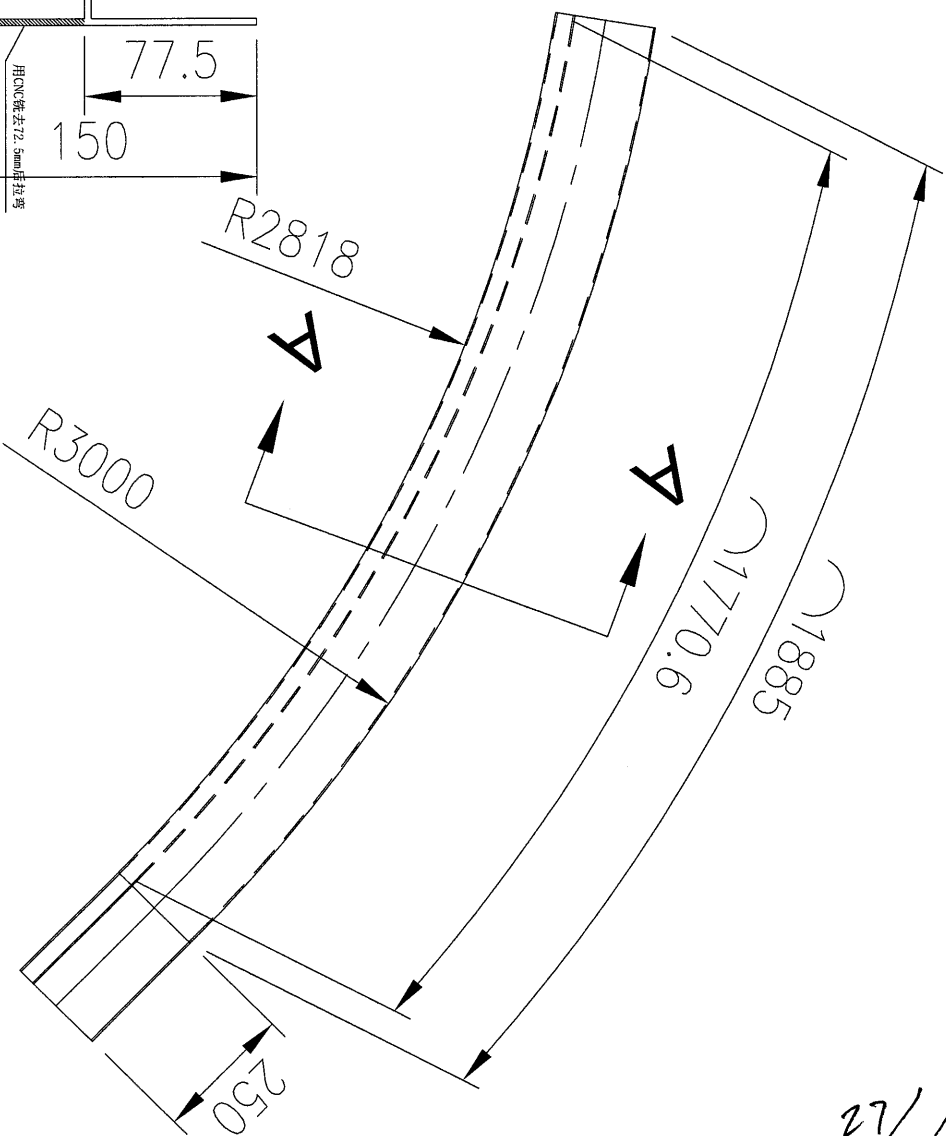

27/6/19

名稱	鋁料彎弧加工圖	制圖	黃漢卿	2019.6.24	修改			
材料	X85641	復核	王禮秋	2019.6.24	日期			
顏色	--	批准			圖號	YP-XC-LH20-3		