

工程指示 / 要求簡箋(E.I.)

工程指示編號：EI / 0098 / 19 修改版次：D  
 工程編號：J837 平台 工程名稱：觀塘 裕民坊平台  
 工程項目：地盤用鐵件加工圖(3 樓 WindowWall 標準位 / 第一批)  
 收件人：Maggie 發件人：Leung Hin Wai 日期：18/3 /2019

要求提供 /  確認 事項：

- |                                    |                                     |                               |
|------------------------------------|-------------------------------------|-------------------------------|
| <input type="checkbox"/> 初步鋁料 B.M. | <input type="checkbox"/> 加工拆圖，然後生產  | <input type="checkbox"/> 尺寸表  |
| <input type="checkbox"/> 正式鋁料 B.M. | <input type="checkbox"/> 技術上資料 / 指示 | <input type="checkbox"/> 報價   |
| <input type="checkbox"/> 配件 B.M.   | <input type="checkbox"/> 樣辦或貨品說明書   | <input type="checkbox"/> 分判合約 |
| <input type="checkbox"/> 其他：_____  |                                     |                               |

內容：

請按附頁加工。有關圖號 "J837-GW-ST84a, J837-GW-ST92,  
 J837-GW-ST93a, J837-GW-ST96, J837-GW-ST96a, J837-GW-ST97,  
 J837-GW-ST98, J837-GW-ST99, J837-GW-ST100, J837-GW-ST101, J837-GW-ST101a,  
 J837-GW-ST102" 按附頁的燒焊方法加工

請在 \_\_\_\_\_ 前完成上列要求。

附： -

1 + 1 頁

以上項目為：

- 原合約工程包  原合約工程加 / 減賬  新工程報價

原因： -

分發東莞各部門：

- ( ) 生產技術總監  連附件 ( ) 技術部  連附件 ( ) 生產部  連附件 ( ) 機械設計部  連附件  
 ( ) 採購部  連附件 ( ) 生產統籌部  連附件  
 ( ) 質檢部  連附件 ( ) 會計部  連附件 ( ) 報關組  連附件 ( ) 其他 \_\_\_\_\_  連附件

分發香港各部門：


- ( ) 行政部  連附件 ( ) 會計部  連附件 ( ) 統籌部  連附件 ( / ) 工程部地盤科文(柄)  連附件  
 ( ) 採購部  連附件 ( ) QS 部  連附件 ( ) 維修部  連附件 ( ) 其他 \_\_\_\_\_  連附件

傳遞編號：

發件人簽署：

項目經理簽署：

3mm 角焊  
L=150 @ 300%

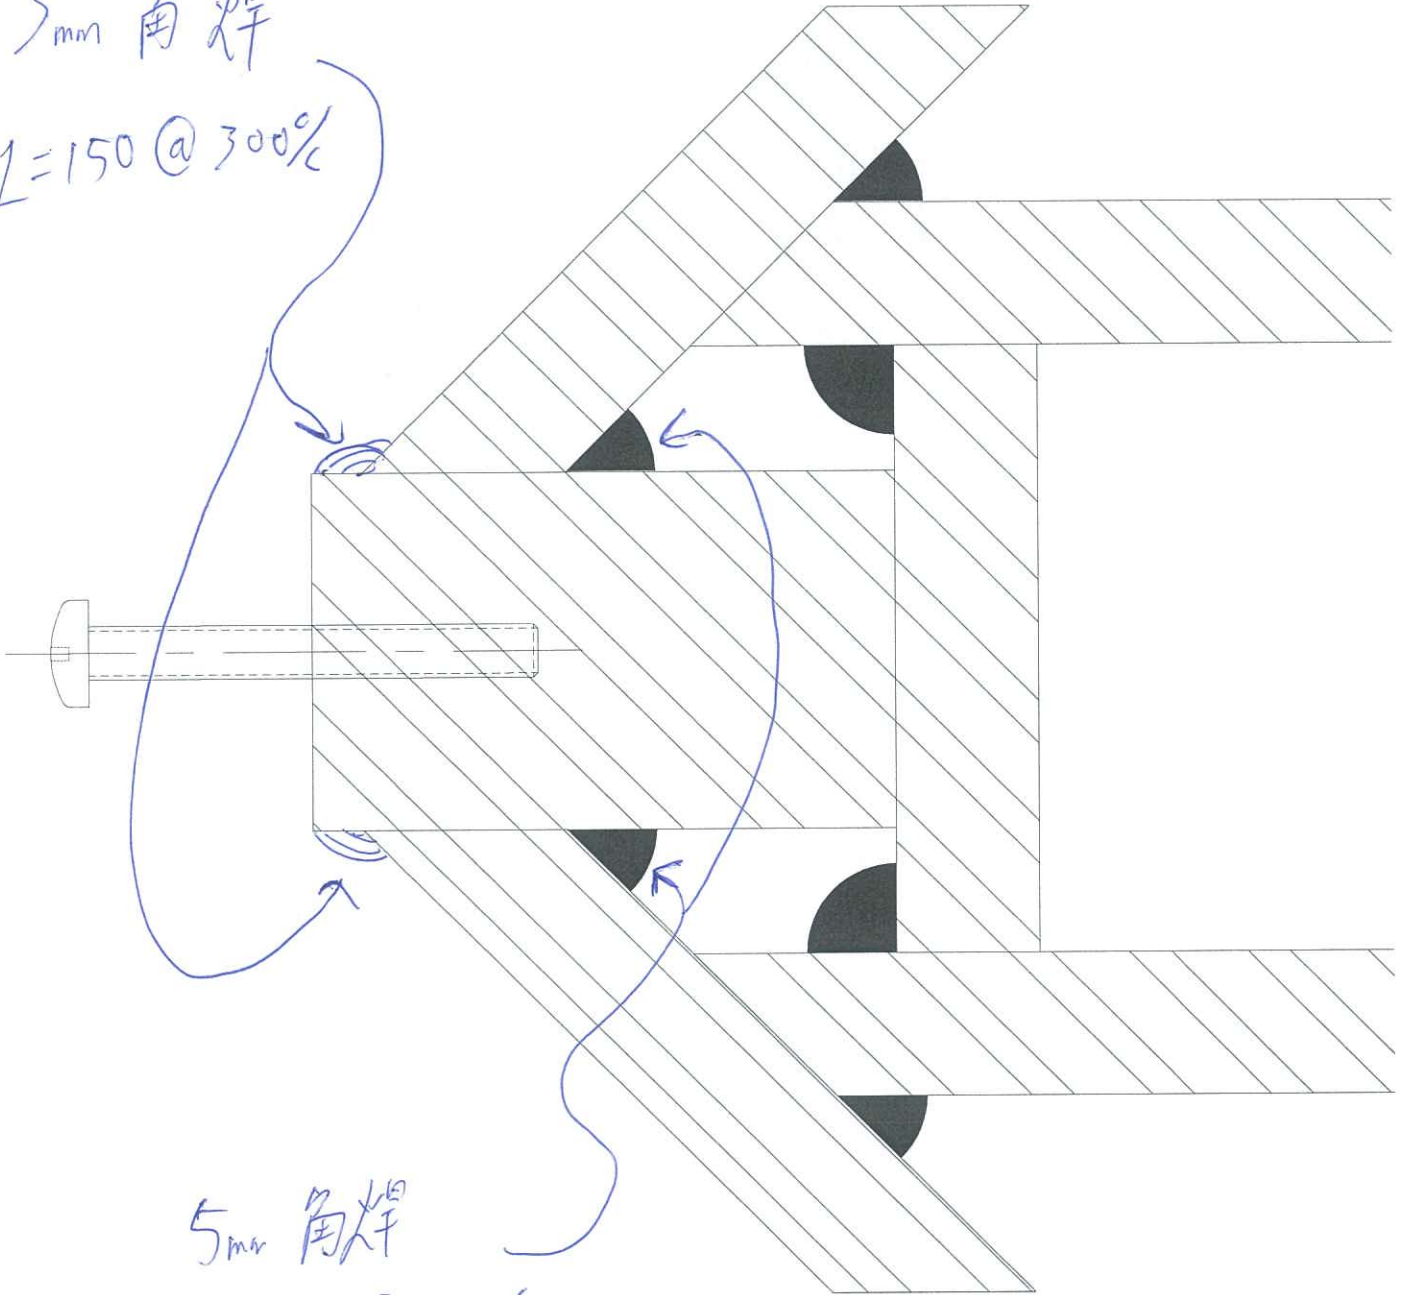

5mm 角焊  
L=150 @ 300%