



工程指示 / 要求簡箋(E.I.)

工程指示編號：EI / 0098 / 19

修改版次：E

工程編號：J837 平台

工程名稱：觀塘 裕民坊平台

工程項目：地盤用鐵件加工圖(3樓 WindowWall 標準位 / 第一批)

收件人：Maggie

發件人：Leung Hin Wai

日期：25/3/2019

要求提供 / 確認 事項：

- | | | |
|------------------------------------|-------------------------------------|-------------------------------|
| <input type="checkbox"/> 初步鋁料 B.M. | <input type="checkbox"/> 加工拆圖，然後生產 | <input type="checkbox"/> 尺寸表 |
| <input type="checkbox"/> 正式鋁料 B.M. | <input type="checkbox"/> 技術上資料 / 指示 | <input type="checkbox"/> 報價 |
| <input type="checkbox"/> 配件 B.M. | <input type="checkbox"/> 樣辦或貨品說明書 | <input type="checkbox"/> 分判合約 |
| <input type="checkbox"/> 其他：_____ | | |

內容：

請按附頁加工。

請在_____前完成上列要求。

附：-

1+79頁

以上項目為：

- 原合約工程包 原合約工程加 / 減賬 新工程報價

原因：-

分發東莞各部門：

- () 生產技術總監 連附件 () 技術部 連附件 () 生產部 連附件 () 機械設計部 連附件
 () 採購部 連附件 () 生產統籌部 連附件
 () 質檢部 連附件 () 會計部 連附件 () 報關組 連附件 () 其他 _____ 連附件

分發香港各部門：

- () 行政部 連附件 () 會計部 連附件 () 統籌部 連附件 (/) 工程部地盤科文(柄) 連附件
 () 採購部 連附件 () QS 部 連附件 () 維修部 連附件 () 其他 _____ 連附件

傳遞編號：

發件人簽署：

項目經理簽署：

EG-DWG3








美特鋁質有限公司
MIDI Aluminium Fabricator Ltd.

产品编号	L(MM)	数量	A	B	C	D	E	N	M
		24							

工程號 J837 地盤 觀塘

用(舊)的 J837-GW-ST50 改成此加工圖

此100mm为铁通预长

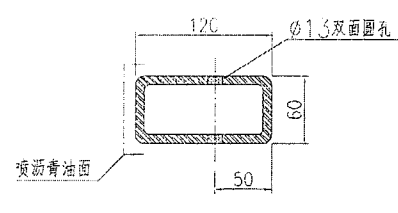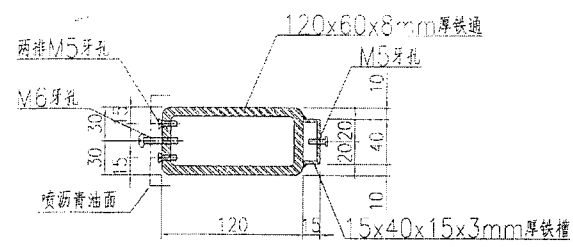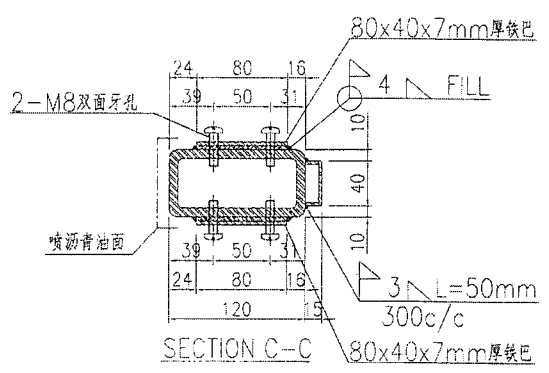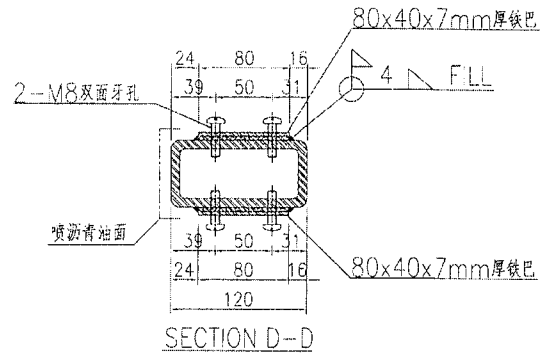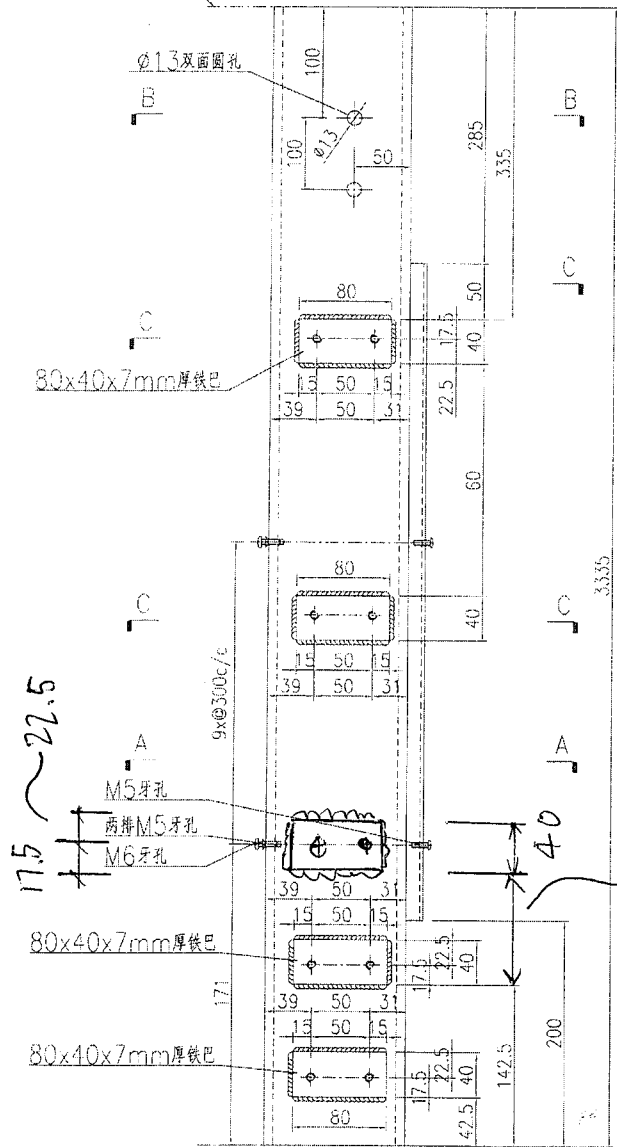

名稱	鐵件加工圖	制圖	曾建平	2018-09-19	修改	A	B
材料	詳見加工圖	復核			日期	2019-01-31	2019-03-02
顏色	熱浸鋅+噴瀝青油	批准			圖號	J837-GW-ST50(I)	






EG-DWG3

美特鋁質有限公司
MIDI Aluminium Fabricator Ltd.

产品编号	L(MM)	数量	A	B	C	D	E	N	M
		1							

工程號 J837 地盤 觀塘

致數量

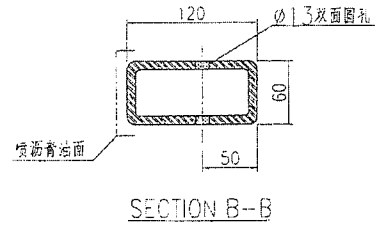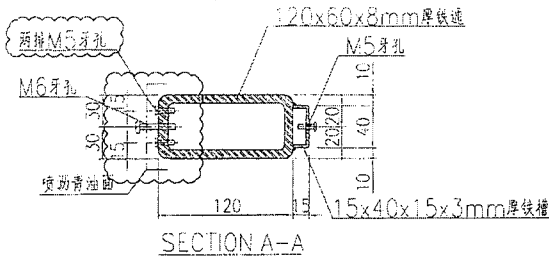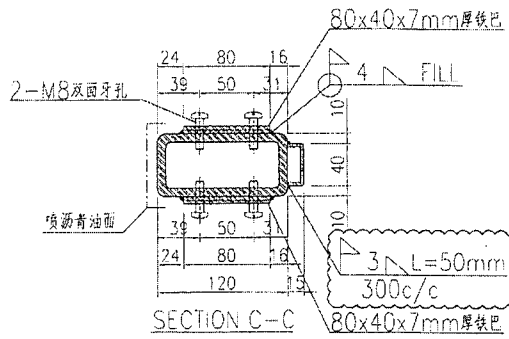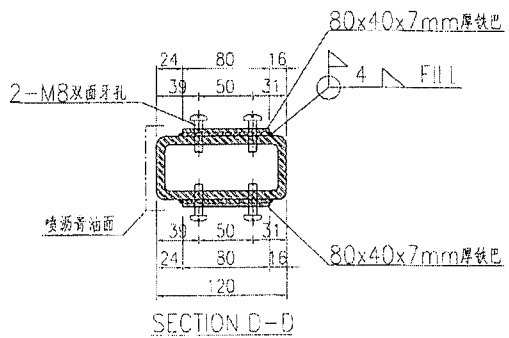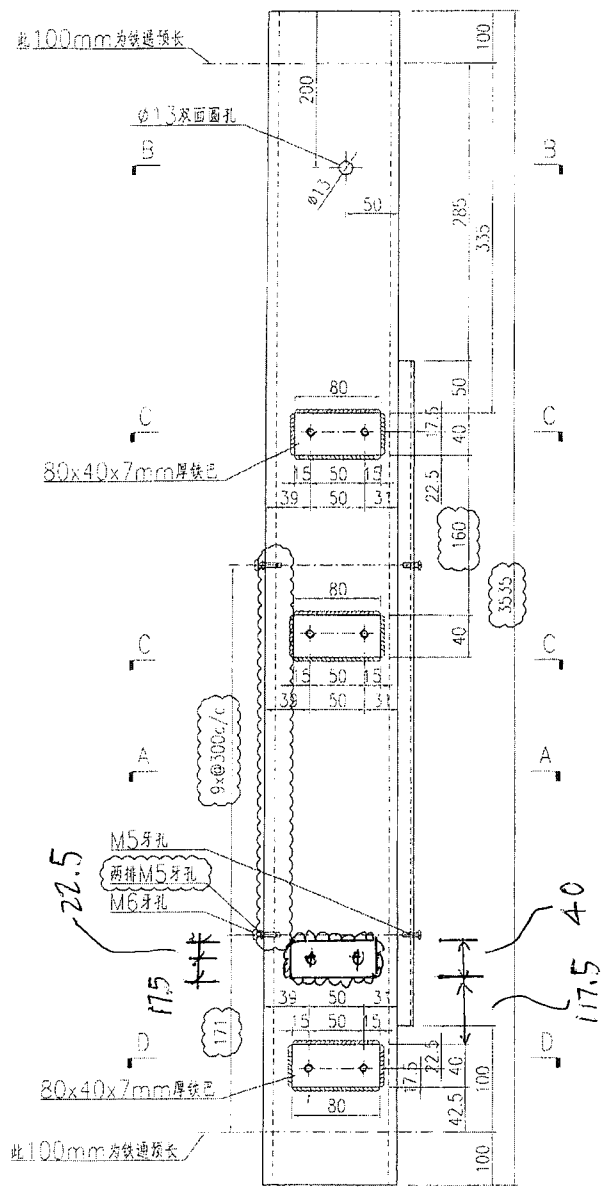






名稱	鐵件加工圖	制圖	曾建平	2018-09-19	修改	A	B	
材料	詳見加工圖	復核			日期	2019-01-31	2019-03-02	
顏色	熱浸鋅+噴漆青油	批准			圖號	J837-GW-ST50a		

EG-DWG3

美特鋁質有限公司
MIDI Aluminium Fabricator Ltd.

产品编号	L(MM)	数量	A	B	C	D	E	N	M
		1							

工程號 J837 地盤 觀塘

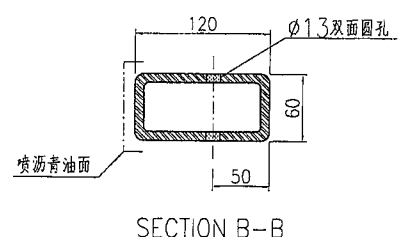
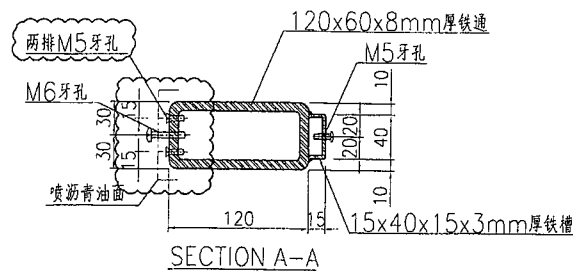
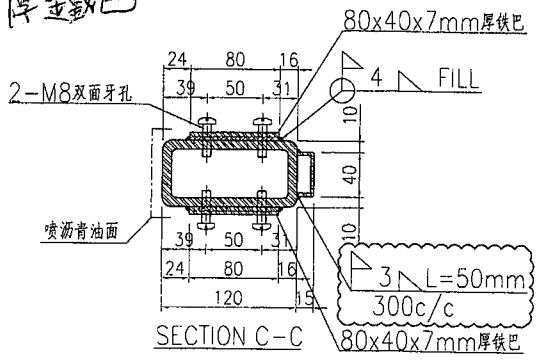
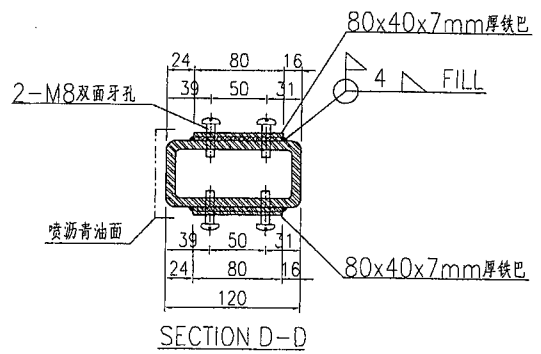
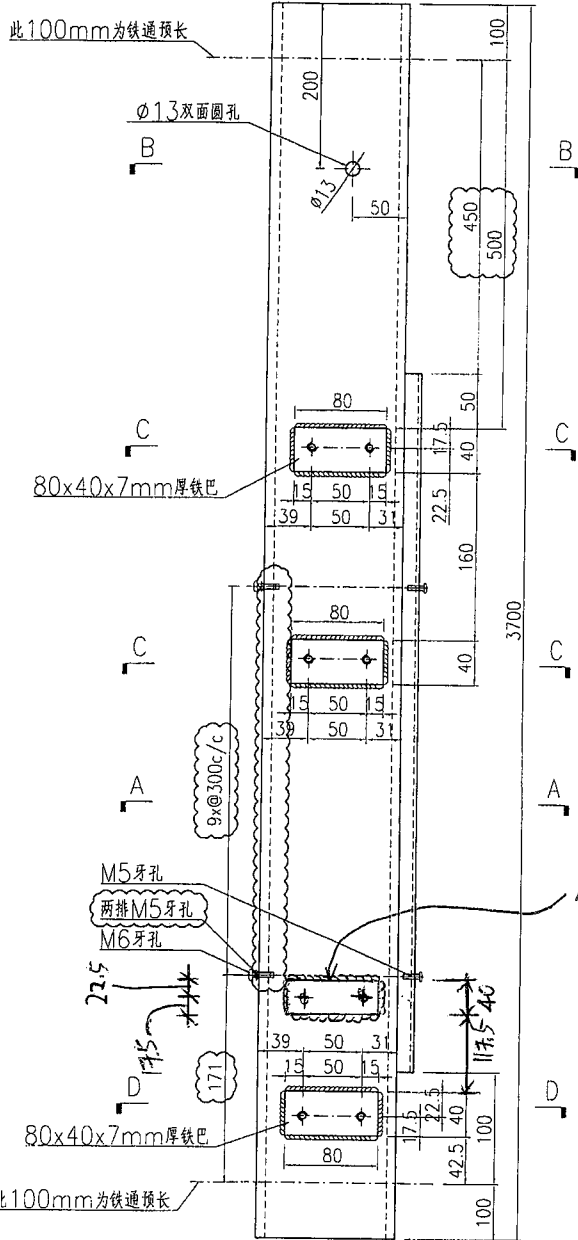


名稱	鐵件加工圖	制圖	曾建平	2018-09-19	修改	A		
材料	詳見加工圖	復核			日期	2019-03-02		
顏色	熱浸鋅+噴瀝青油	批准			圖號	J837-GW-ST51a		


EG-DWG3






 美特鋁質有限公司 MIDI Aluminium Fabricator Ltd.			
工程號	J837	地盤	觀塘

产品编号	L(MM)	数量	A	B	C	D	E	N	M
		2							

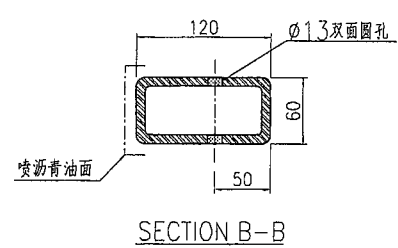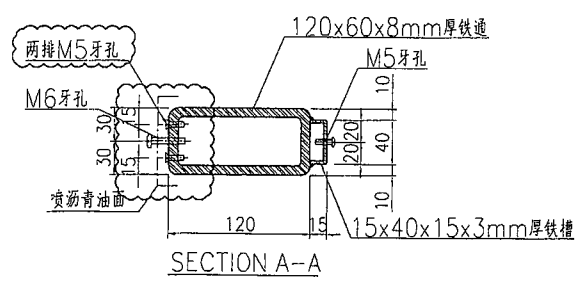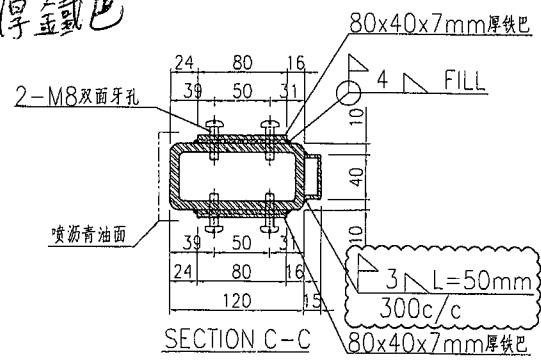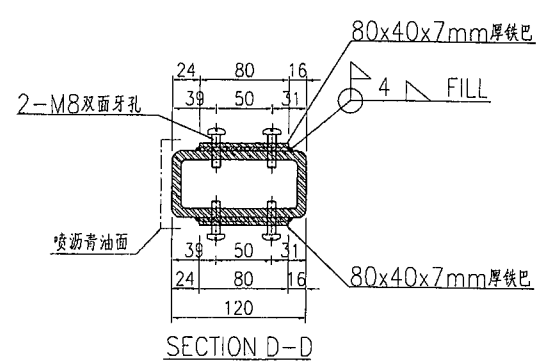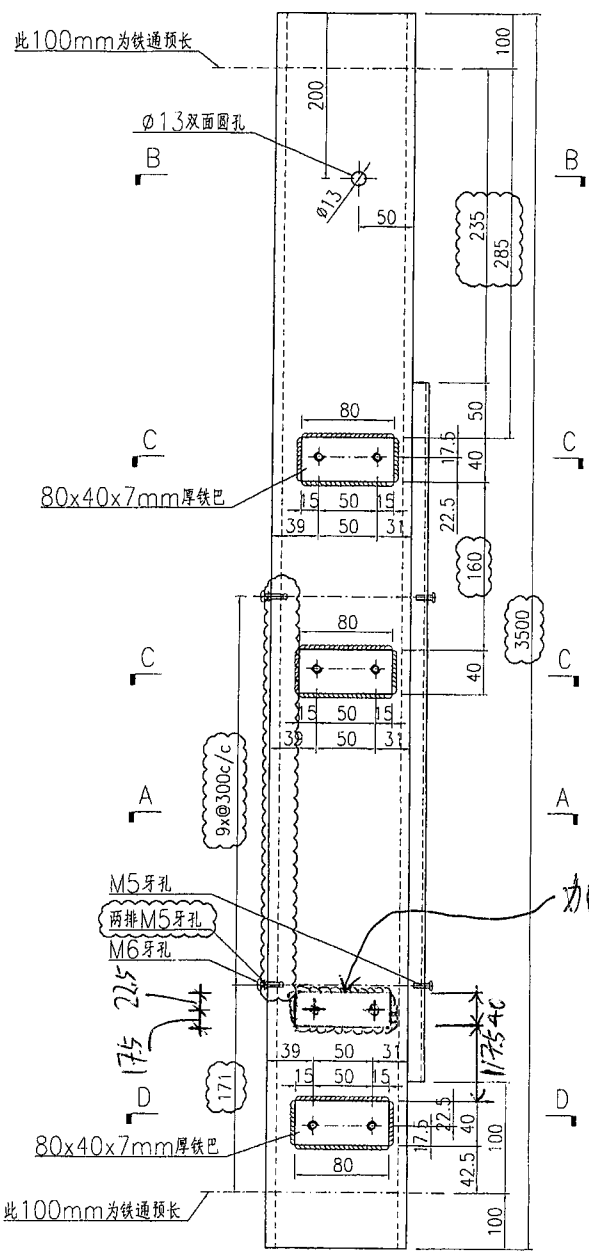

名稱	鐵件加工圖	制圖	曾建平	2018-09-19	修改	A		
材料	詳見加工圖	復核			日期	2019-03-02		
顏色	熱浸鋅+噴瀝青油	批准			圖號	J837-GW-ST51b		

 美特鋁質 有限公司 MIDI Aluminium Fabricator Ltd.	产品编号	L(MM)	数量	A	B	C	D	E	N	M
	工程號	J837	地盤	觀塘						

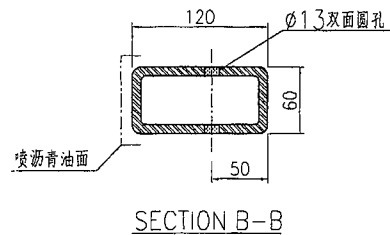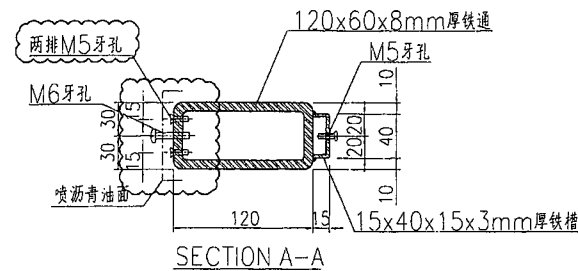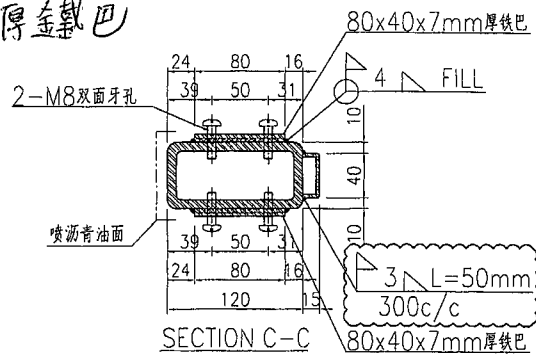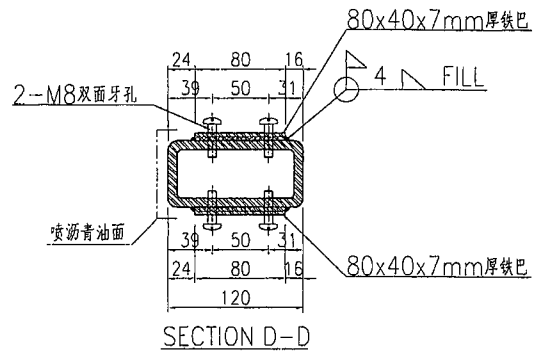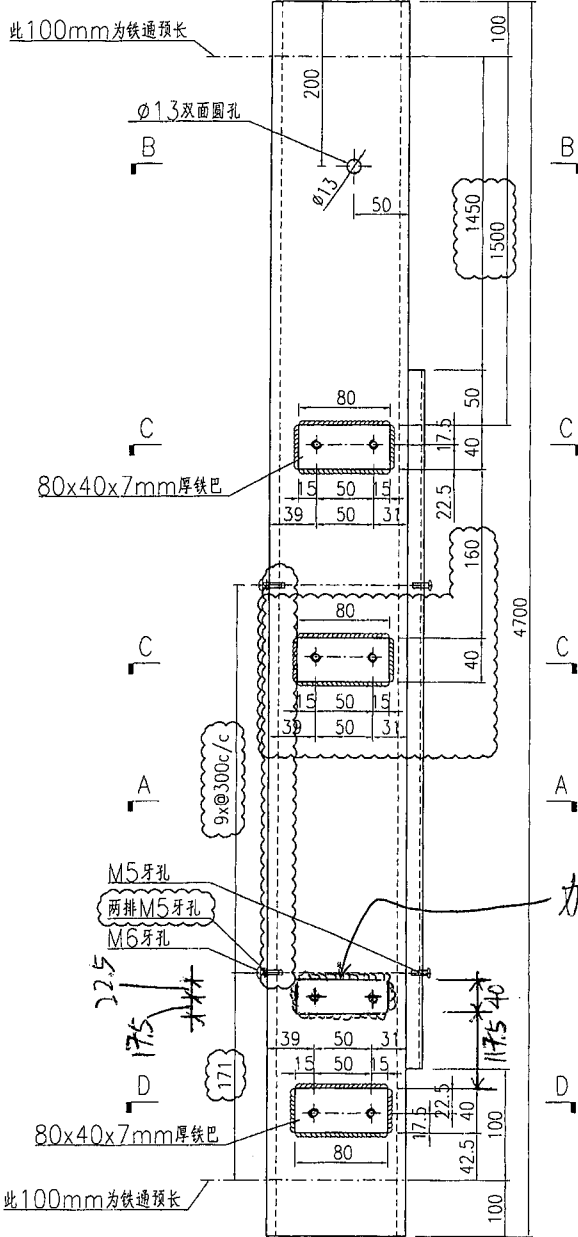

名稱	鐵件加工圖	制圖	曾建平	2018-09-19	修改	A	B	
材料	詳見加工圖	復核			日期	2019-01-31	2019-03-02	
顏色	熱浸鋅+噴瀝青油	批准			圖號	J837-GW-ST52		






EG-DWG3



美特鋁質有限公司
MIDI Aluminium Fabricator Ltd.

产品编号	L(MM)	数量	A	B	C	D	E	N	M
		5							

工程號	J837	地盤	觀塘
-----	------	----	----

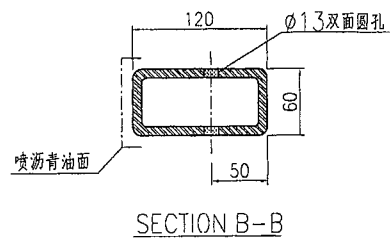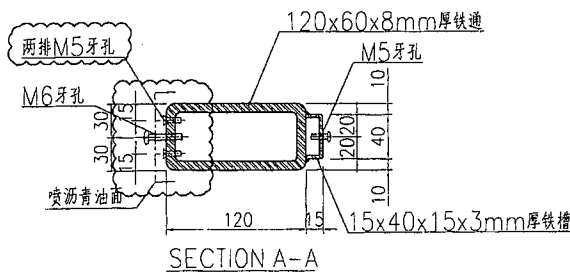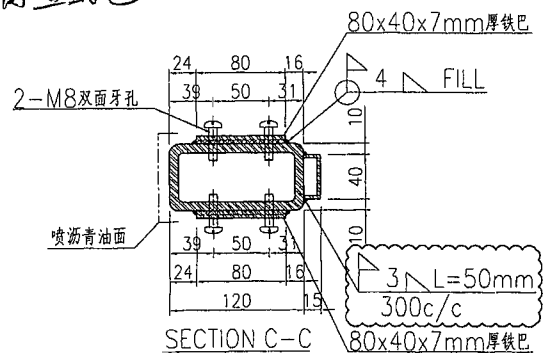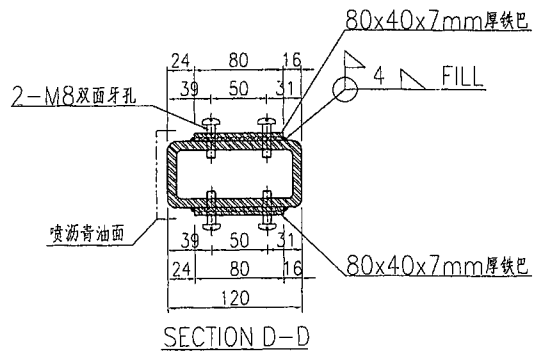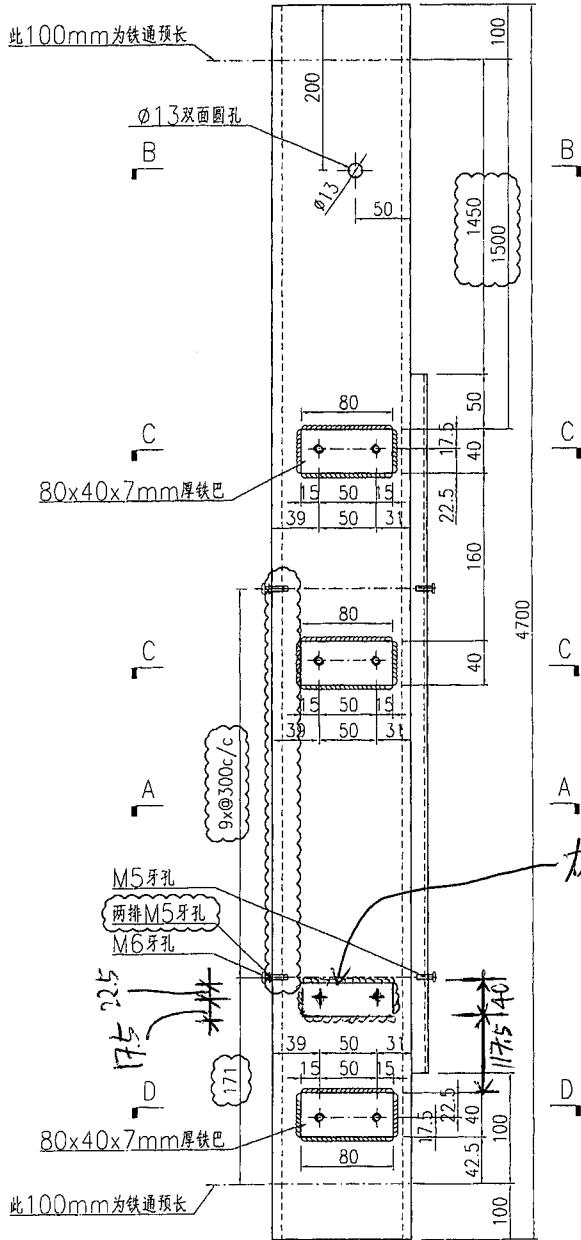

加7mm厚鐵巴






名稱	鐵件加工圖	制圖	曾建平	2018-09-19	修改	A		
材料	詳見加工圖	復核			日期	2019-03-02		
顏色	熱浸鋅+噴濕青油	批准			圖號	J837-GW-ST52e		

EG-DWG3

美特鋁質有限公司
MIDI Aluminium Fabricator Ltd.

产品编号	L(MM)	数量	A	B	C	D	E	N	M
		1							

工程號 J837 地盤 觀塘

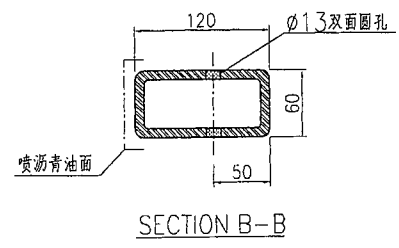
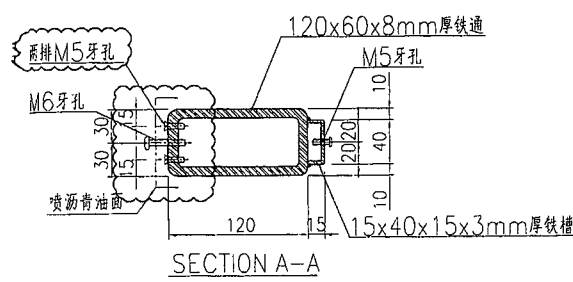
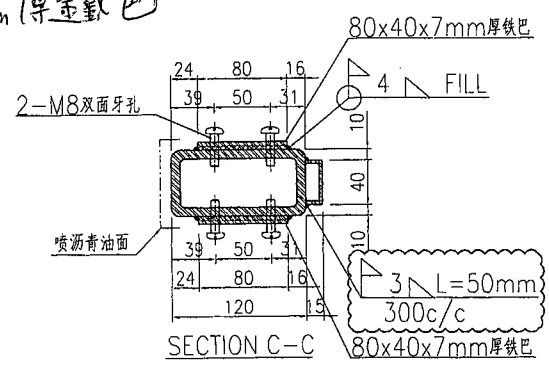
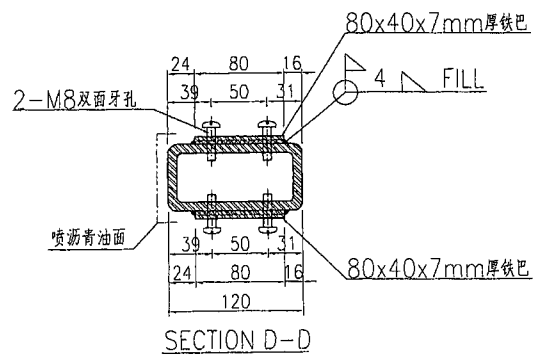
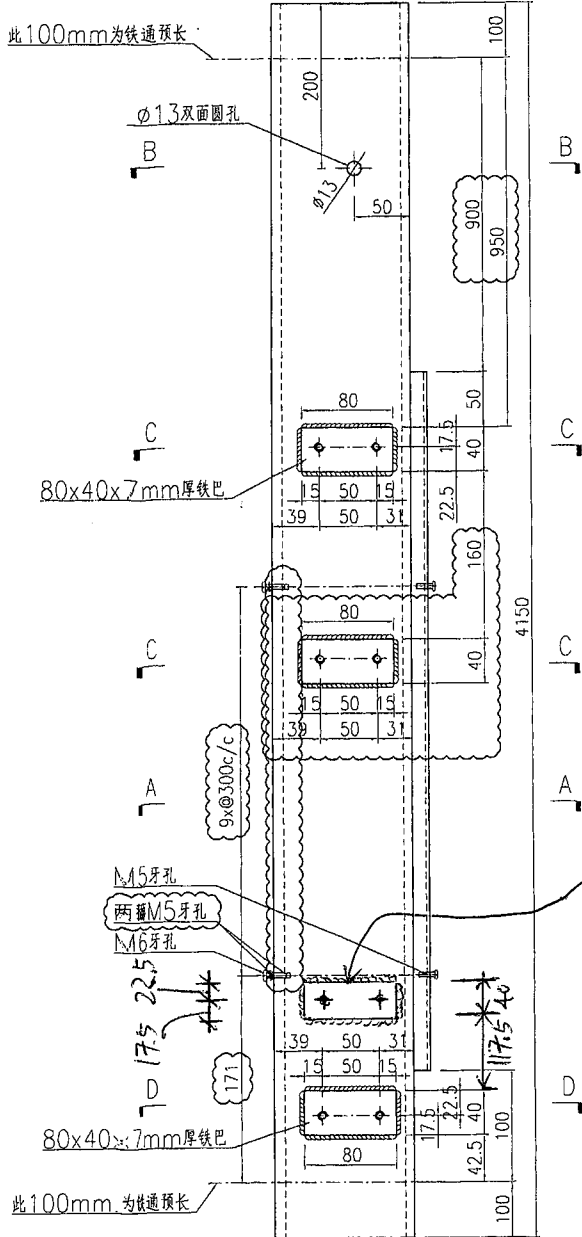


名稱	鐵件加工圖	制圖	曾建平	2018-09-19	修改	A	
材料	詳見加工圖	復核			日期	2019-03-02	
顏色	熱浸鋅 + 噴瀝青油	批准			圖號	J837-GW-ST54	

EG-DWG3

 美特鋁質有限公司 MIDI Aluminium Fabricator Ltd.			
工程號	J837	地盤	觀塘

产品编号	L(MM)	数量	A	B	C	D	E	N	M
		1							

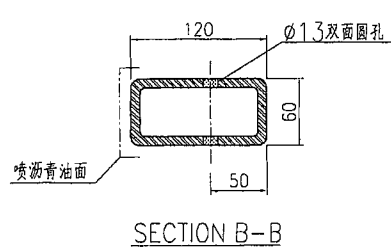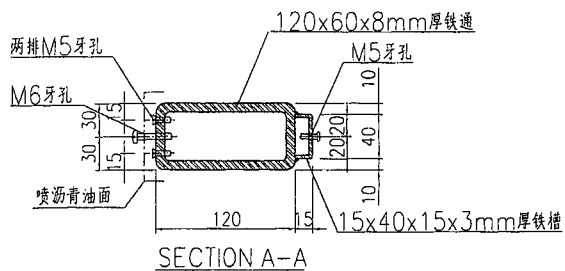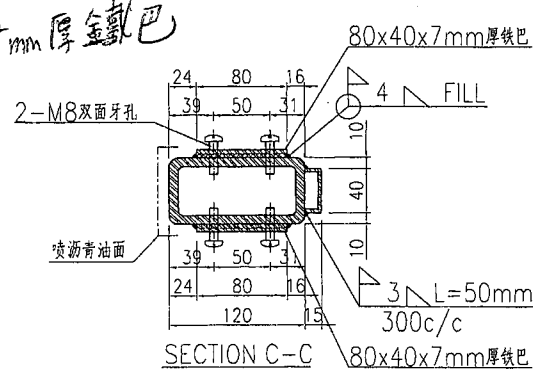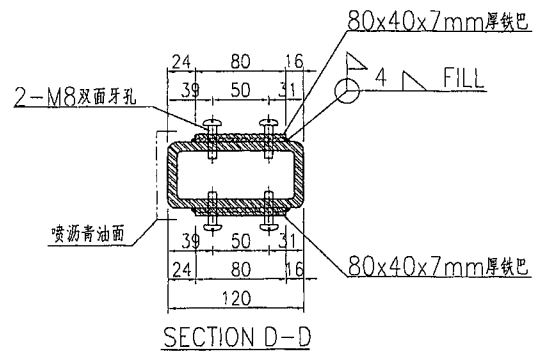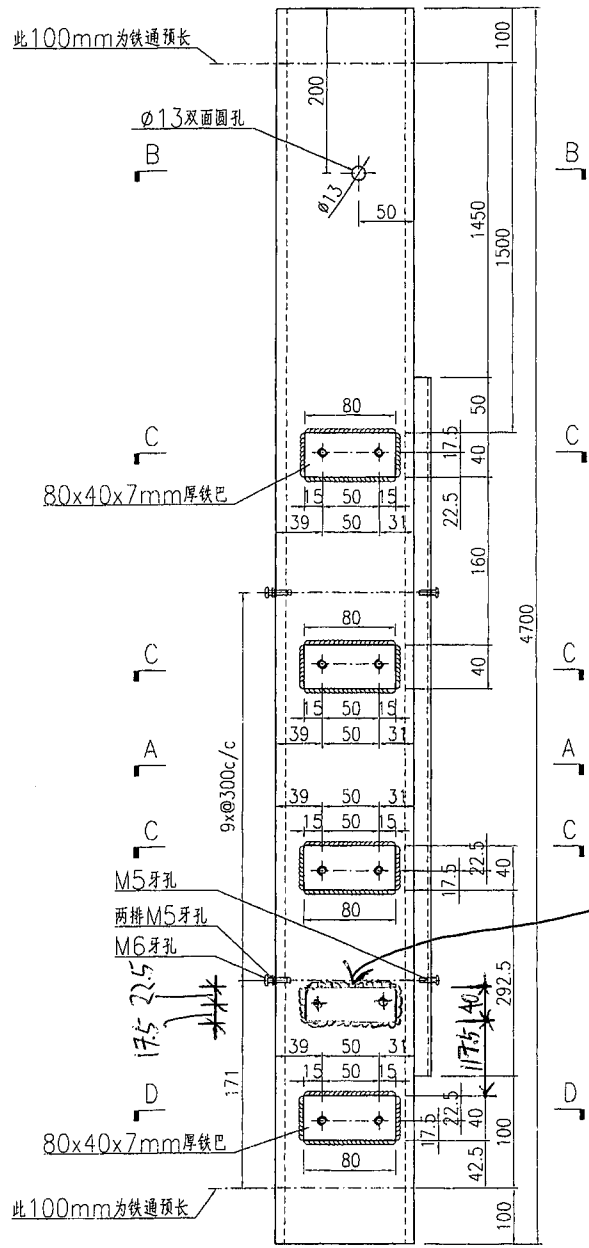

名稱	鐵件加工圖	制圖	曾建平	2018-09-19	修改				
材料	詳見加工圖	復核			日期				
顏色	熱浸鋅+噴瀝青油	批准			圖號	J837-GW-ST54a			






EG-DWG3



美特鋁質有限公司
MIDI Aluminium Fabricator Ltd.

产品编号	L(MM)	数量	A	B	C	D	E	N	M
		3							

工程號	J837	地盤	觀塘
-----	------	----	----

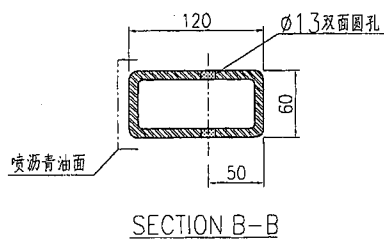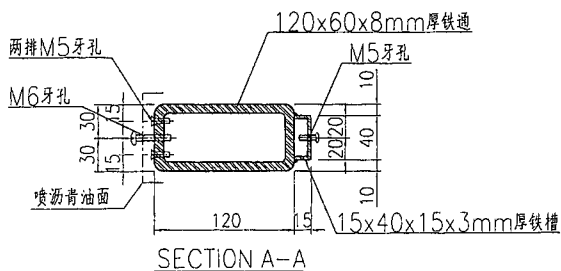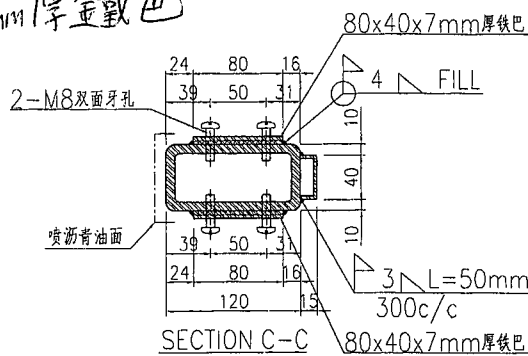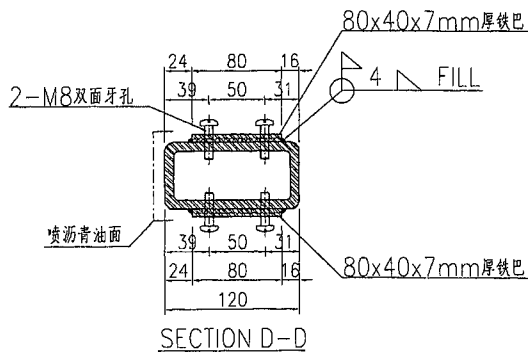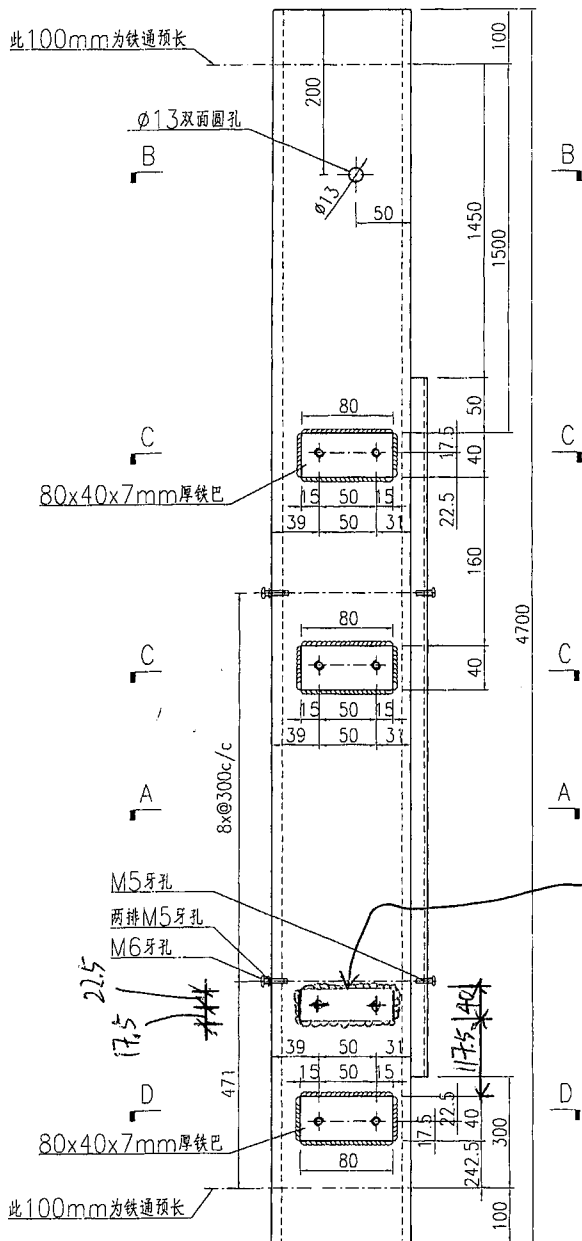






名稱	鐵件加工圖	制圖	曾建平	2018-09-19	修改		
材料	詳見加工圖	復核			日期		
顏色	熱浸鋅+噴瀝青油	批准			圖號	J837-GW-ST54b	

EG-DWG3

美特鋁質 有限公司
MIDI Aluminium Fabricator Ltd.


产品编号	L(MM)	数量	A	B	C	D	E	N	M
		1							

工程號	J837	地盤	觀塘
-----	------	----	----

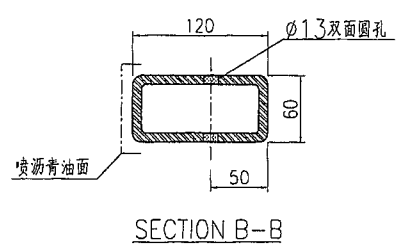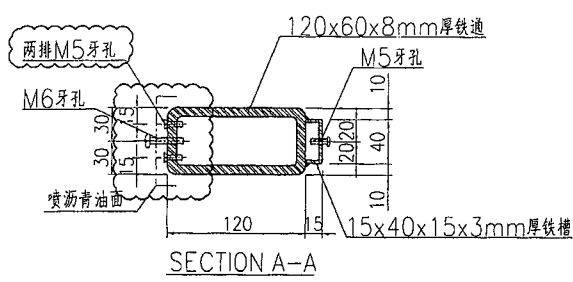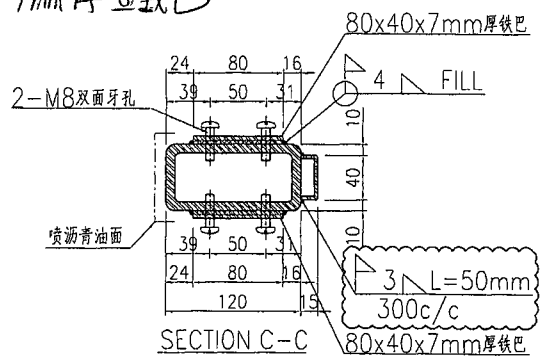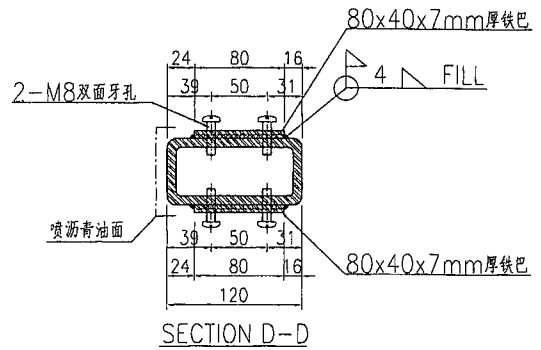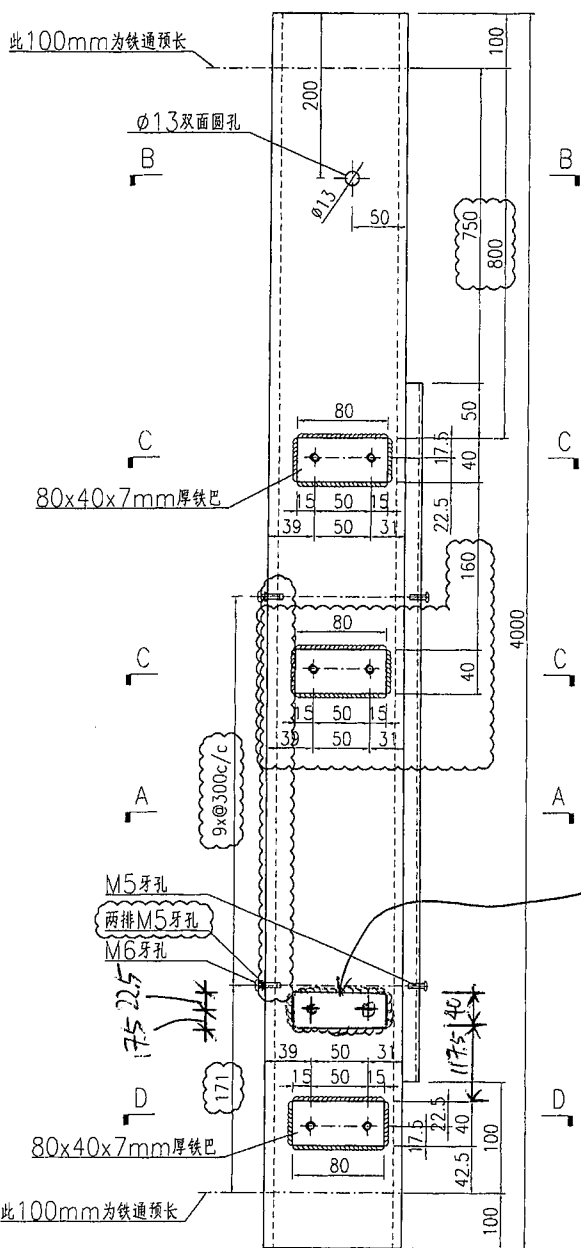

名稱	鐵件加工圖	制圖	曾建平	2018-09-19	修改	A		
材料	詳見加工圖	復核			日期	2019-03-02		
顏色	熱浸鋅+噴瀝青油	批准			圖號	J837-GW-ST55		






EG-DWG3

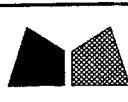

美特鋁質有限公司
MIDI Aluminium Fabricator Ltd.

产品编号	L(MM)	数量	A	B	C	D	E	N	M
		3							

工程號	J837	地盤	觀塘
-----	------	----	----

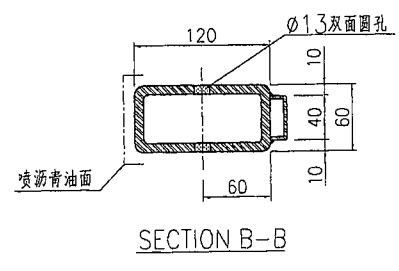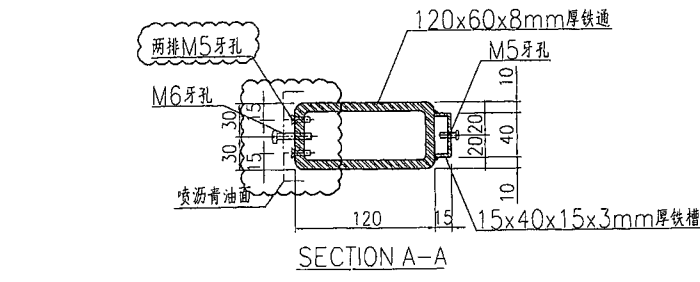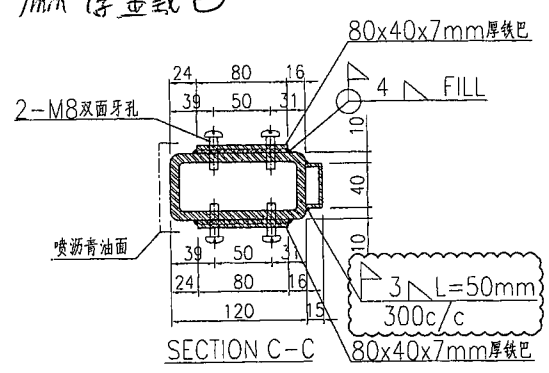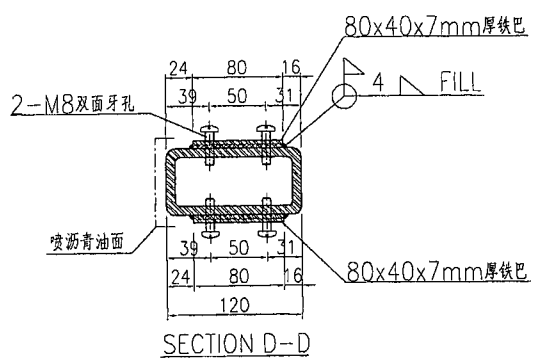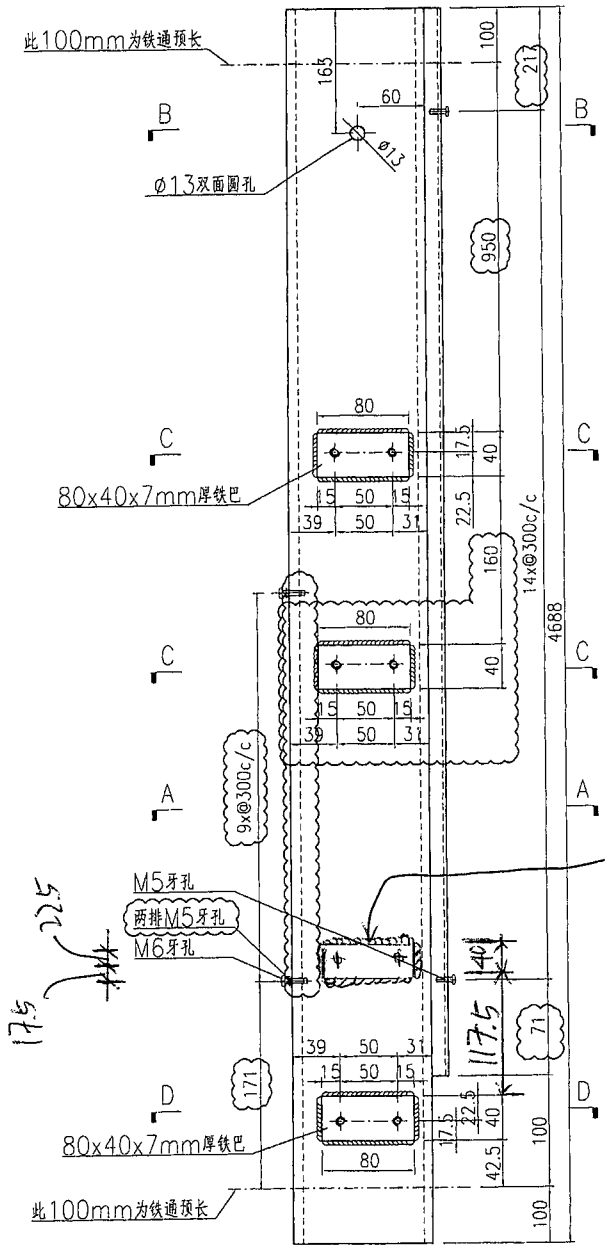

名稱	鐵件加工圖	制圖	曾建平	2018-09-19	修改	A	
材料	詳見加工圖	復核			日期	2019-03-02	
顏色	熱浸鋅+噴瀝青油	批准			圖號	J837-GW-ST58	






EG-DWG3



美特鋁質有限公司
MIDI Aluminium Fabricator Ltd.

产品编号	L(MM)	数量	A	B	C	D	E	N	M
		1							

工程號	J837	地盤	觀塘
-----	------	----	----

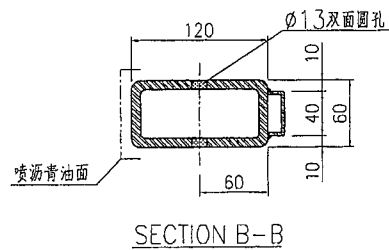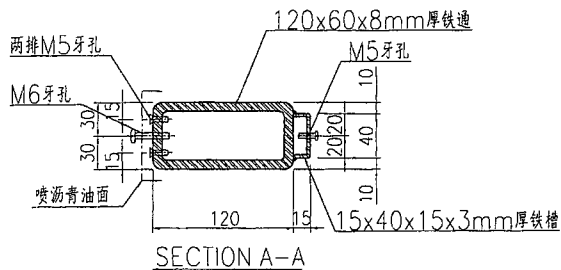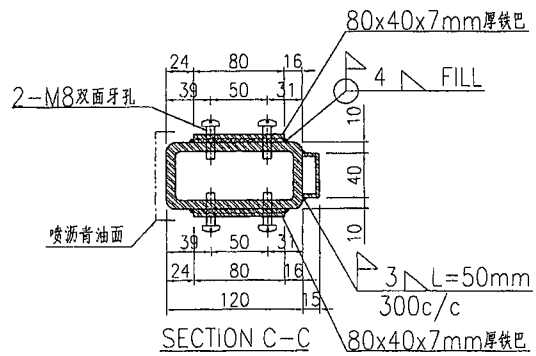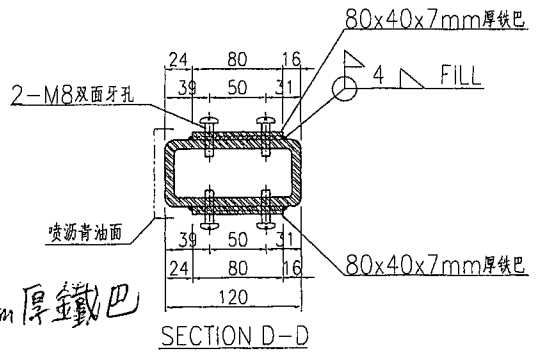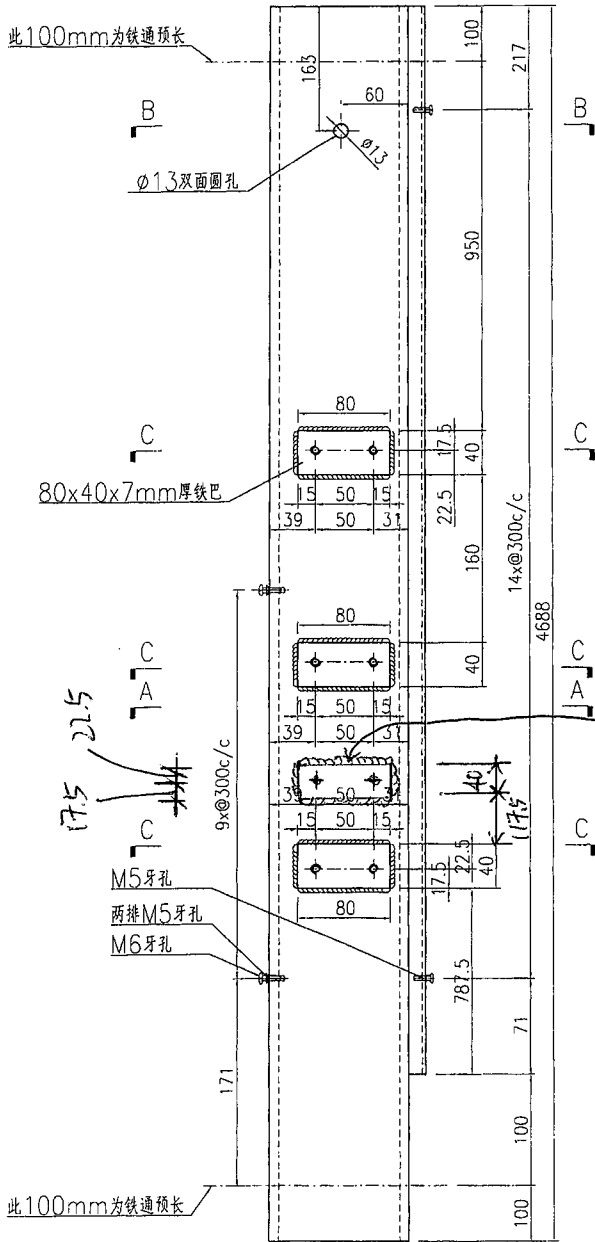






名稱	鐵件加工圖	制圖	曾建平	2018-09-19	修改		
材料	詳見加工圖	復核			日期		
顏色	熱浸鋅+噴瀝青油	批准			圖號	J837-GW-ST58a	

EG-DWG3

美特鋁質有限公司
MIDI Aluminium Fabricator Ltd.

工程號 J837 地盤 觀塘

产品编号	L(MM)	数量	A	B	C	D	E	N	M
		11							

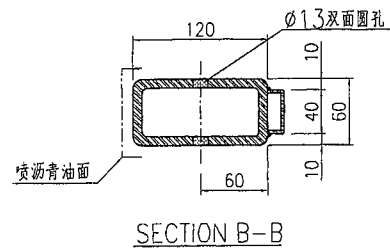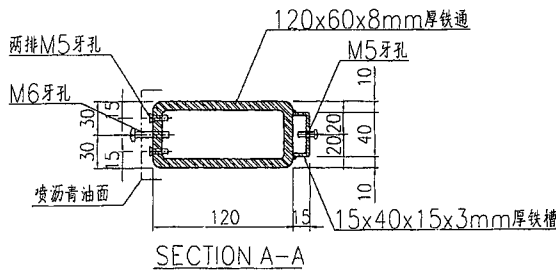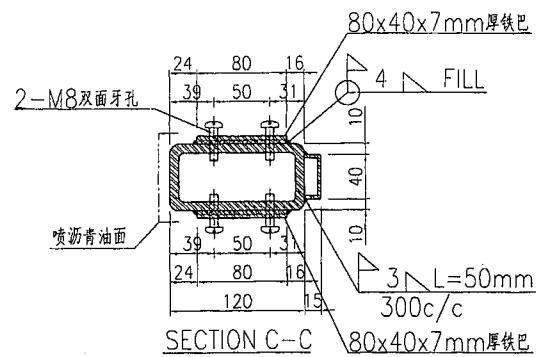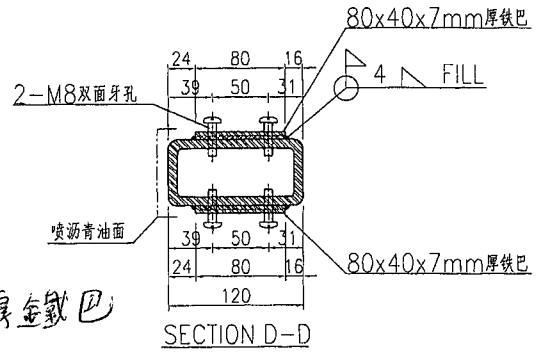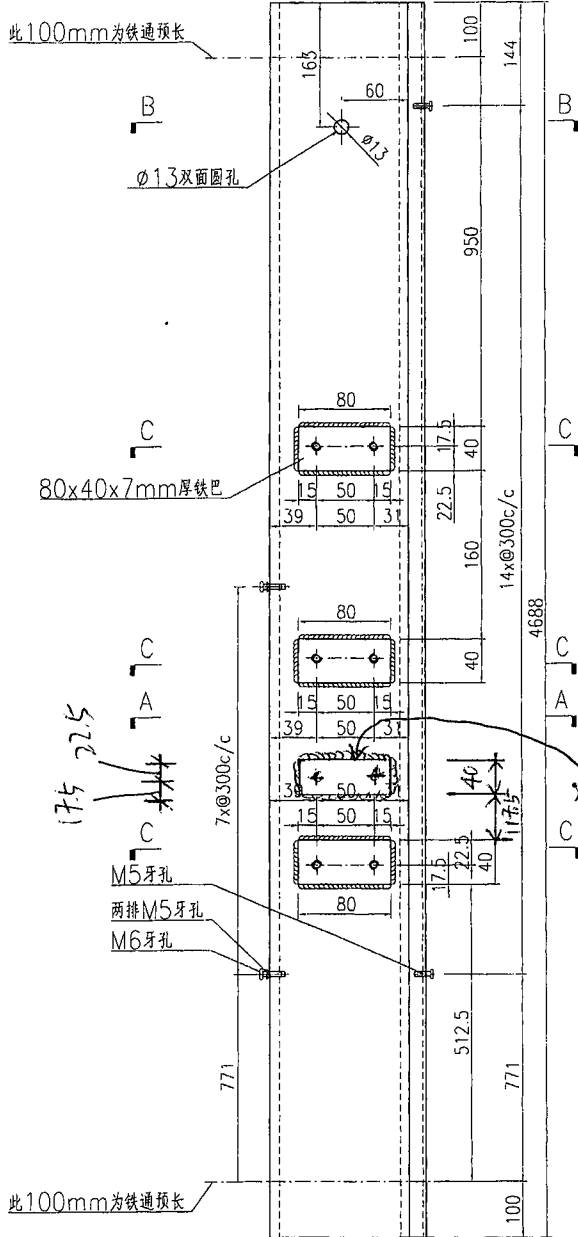

名稱	鐵件加工圖	制圖	曾建平	2018-09-19	修改				
材料	詳見加工圖	復核			日期				
顏色	熱浸鋅+噴瀝青油	批准			圖號	J837-GW-ST58b			






EG-DWG3



美特鋁質有限公司
MIDI Aluminium Fabricator Ltd.

产品编号	L(MM)	数量	A	B	C	D	E	N	M
		1							

工程號	J837	地盤	觀塘
-----	------	----	----

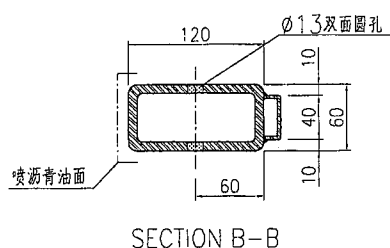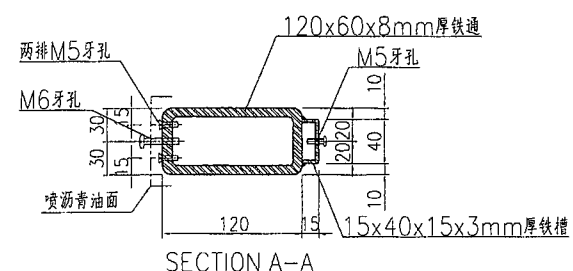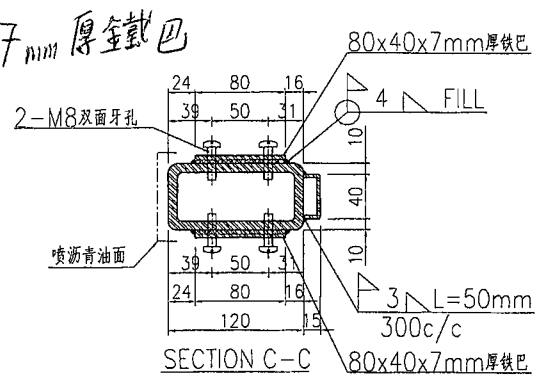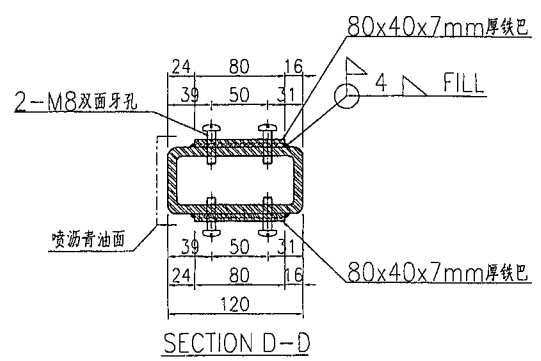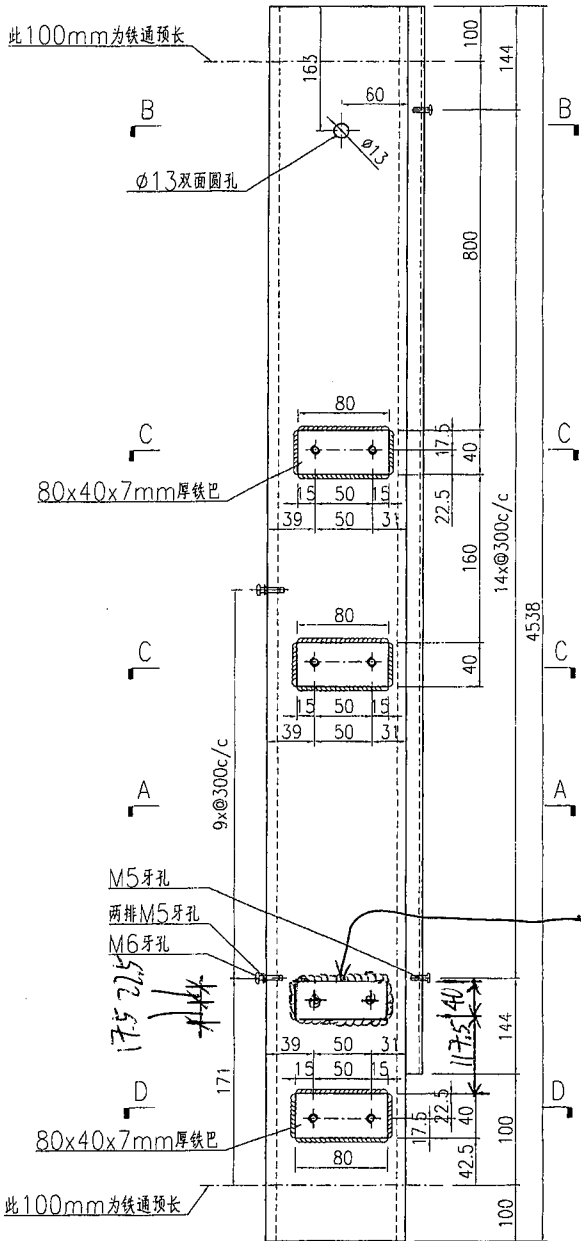

名稱	鐵件加工圖	制圖	曾建平	2018-09-19	修改				
材料	詳見加工圖	復核			日期				
顏色	熱浸鍍+噴瀝青油	批准			圖號	J837-GW-ST58c			






EG-DWG3



美特鋁質有限公司
MIDI Aluminium Fabricator Ltd.

产品编号	L(MM)	数量	A	B	C	D	E	N	M
		1							

工程號	J837	地盤	觀塘
-----	------	----	----

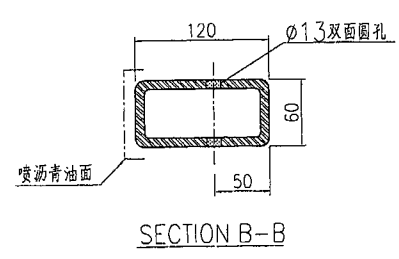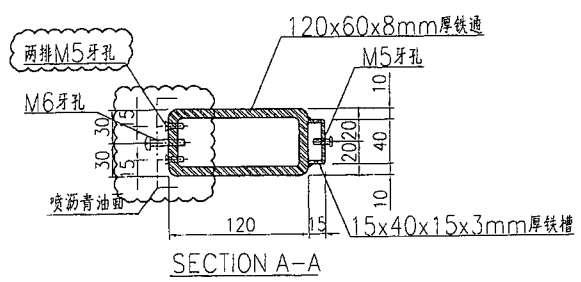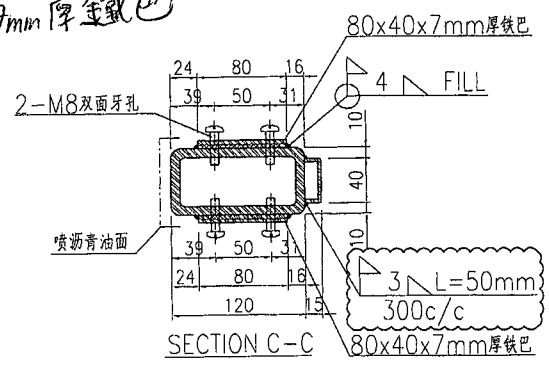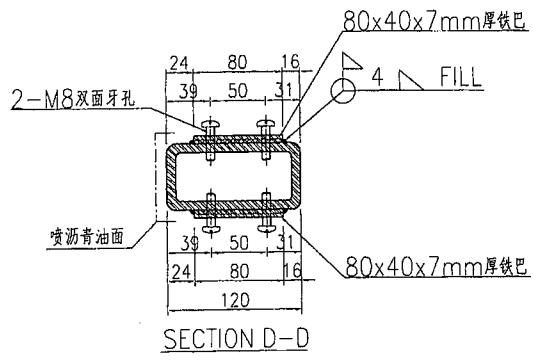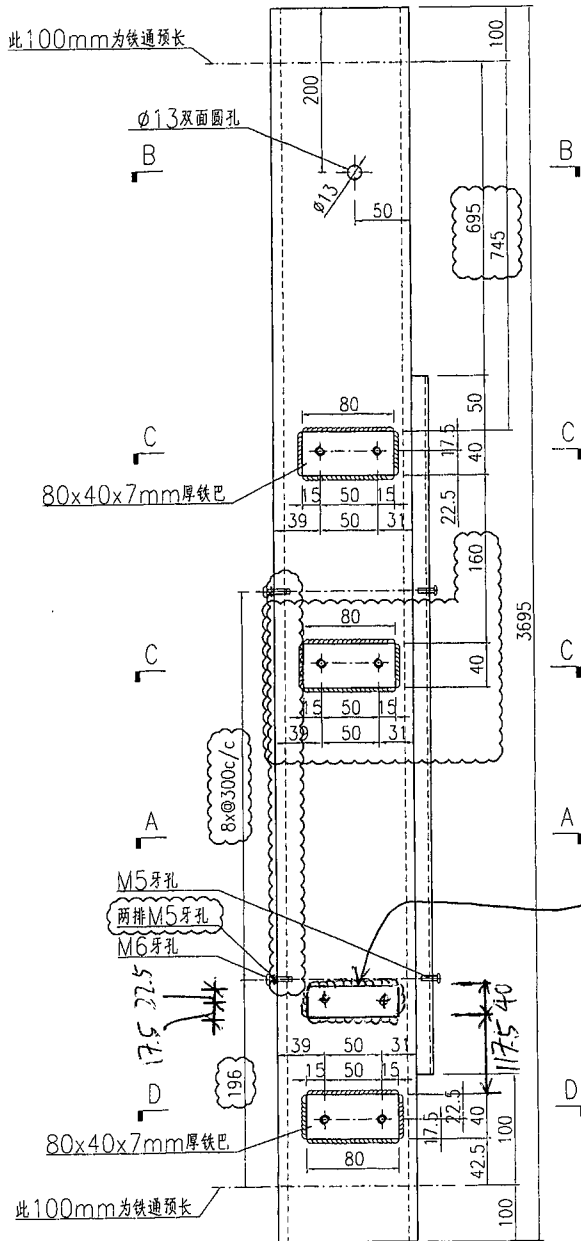






名稱	鐵件加工圖	制圖	曾建平	2018-09-19	修改	A		
材料	詳見加工圖	復核			日期	2019-03-02		
顏色	熱浸鋅+噴瀝青油	批准			圖號	J837-GW-ST60		

EG-DWG3

美特鋁質 有限公司
MIDI Aluminium Fabricator Ltd.

工程號 J837 地盤 觀塘

产品编号	L(MM)	数量	A	B	C	D	E	N	M
		2							

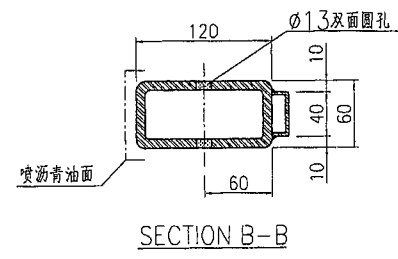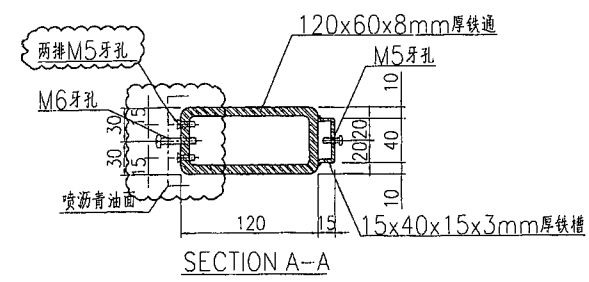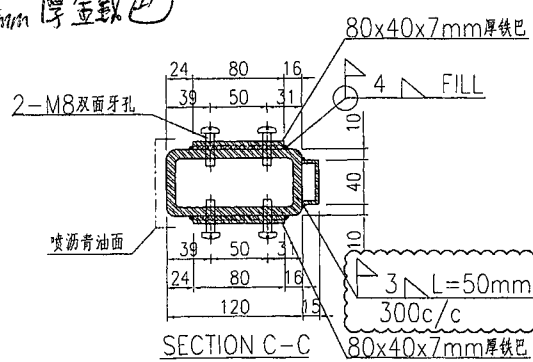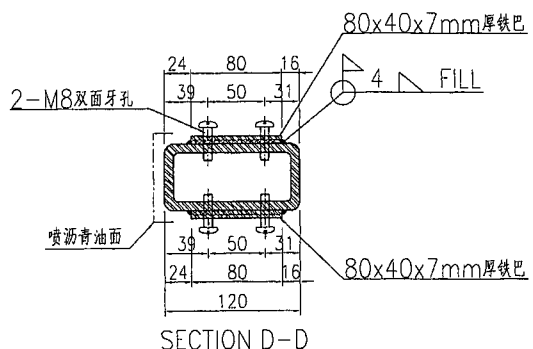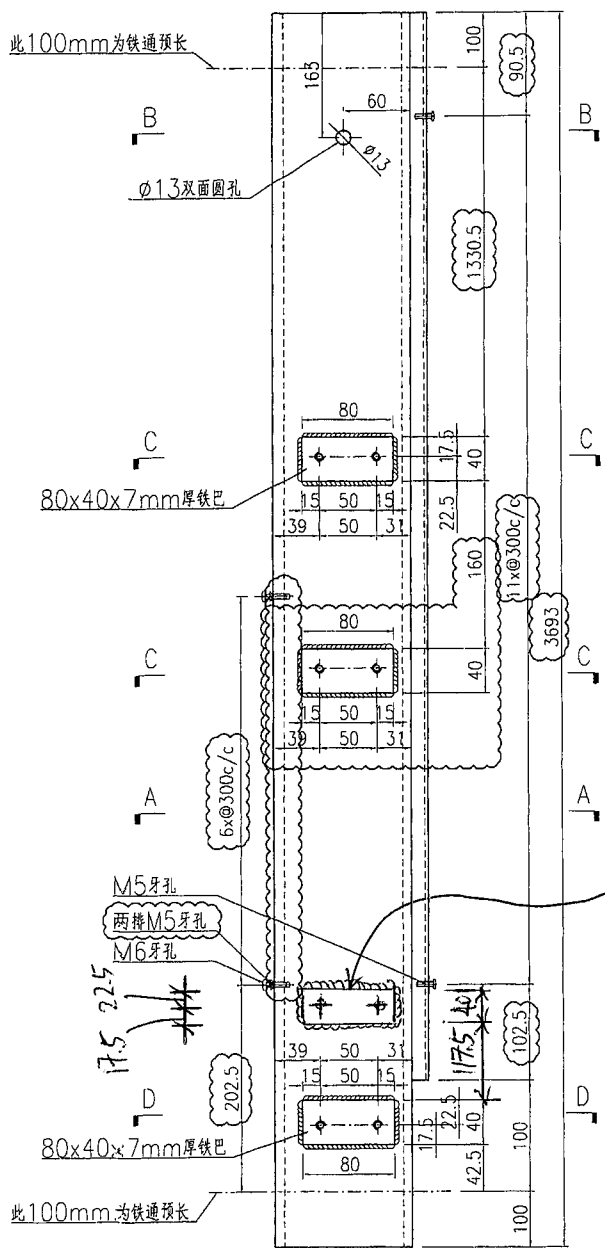






名稱	鐵件加工圖	制圖	曾建平	2018-09-19	修改	A	
材料	詳見加工圖	復核			日期	2019-03-02	
顏色	熱浸鋅 + 噴瀝青油	批准			圖號	J837-GW-ST60a	

EG-DWG3

美特鋁質有限公司
MIDI Aluminium Fabricator Ltd.

工程號: J837 地盤: 觀塘

产品编号	L(MM)	数量	A	B	C	D	E	N	M
		3							

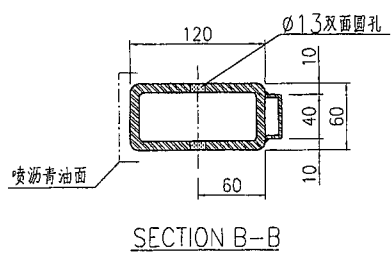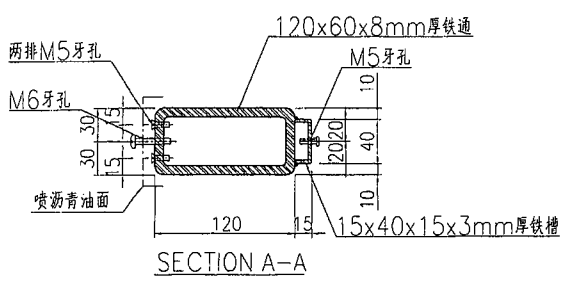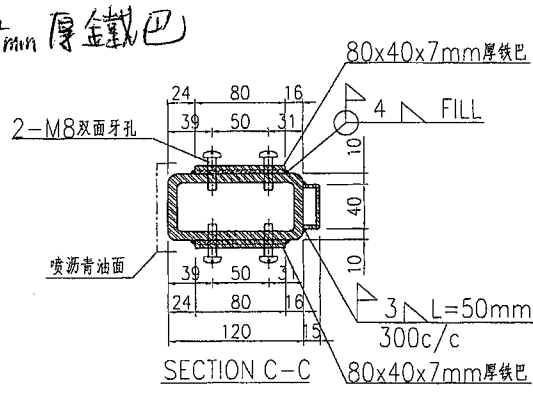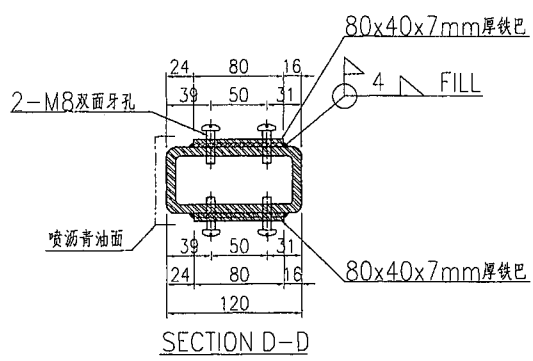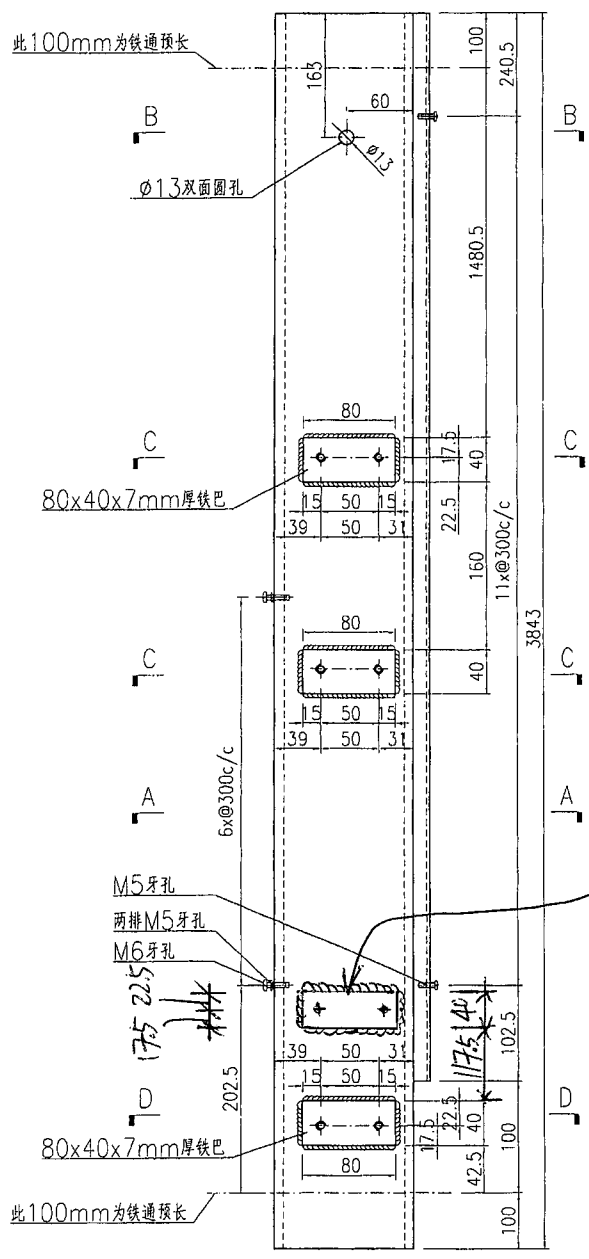






名稱	鐵件加工圖	制圖	曾建平	2018-09-19	修改		
材料	詳見加工圖	復核			日期		
顏色	熱浸鋅+噴瀝青油	批准			圖號	J837-GW-ST60b	

EG-DWG3

美特鋁質有限公司
MIDI Aluminium Fabricator Ltd.

产品编号	L(MM)	数量	A	B	C	D	E	N	M
		1							

工程號	J837	地盤	觀塘
-----	------	----	----

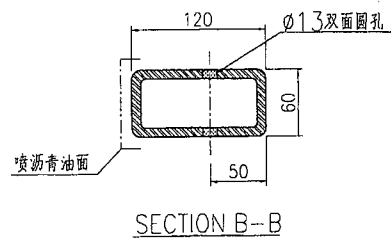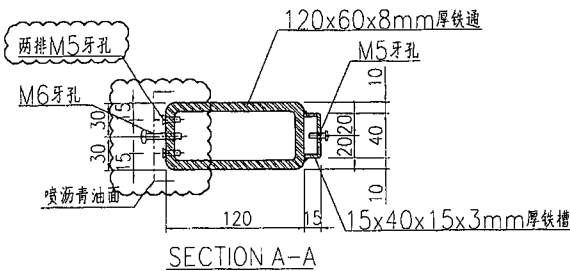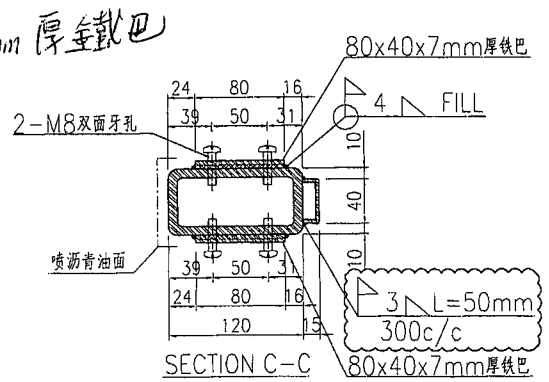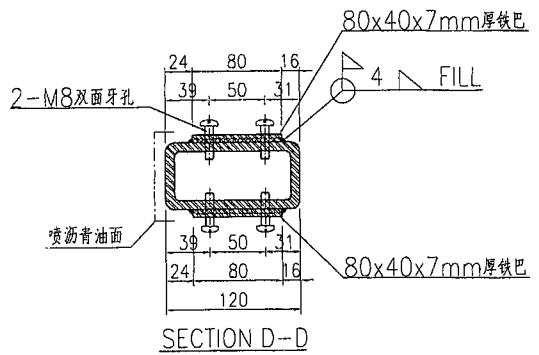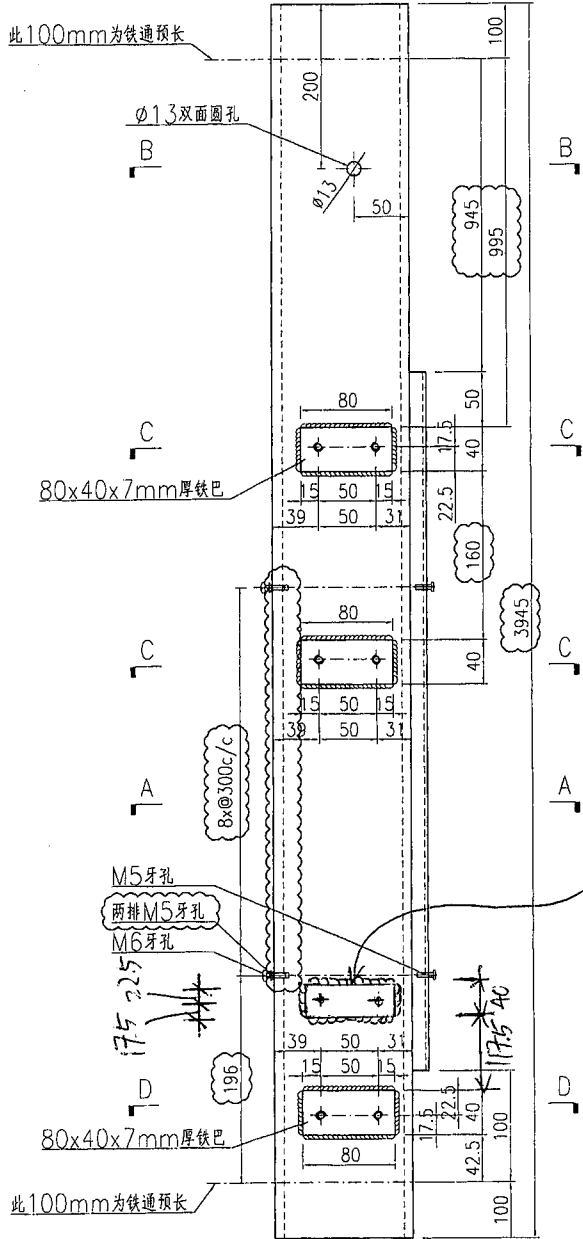

名稱	鐵件加工圖	制圖	曾建平	2018-09-19	修改	A	
材料	詳見加工圖	復核			日期	2019-03-02	
顏色	熱浸鋅+噴瀝青油	批准			圖號	J837-GW-ST61	

EG-DWG3





美特鋁質有限公司
MIDI Aluminium Fabricator Ltd.




产品编号	L(MM)	数量	A	B	C	D	E	N	M
------	-------	----	---	---	---	---	---	---	---

1

工程號 J837 地盤 觀塘

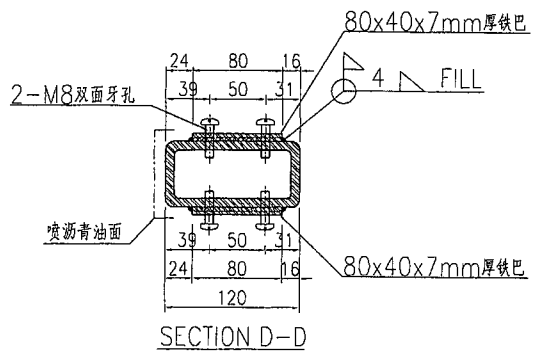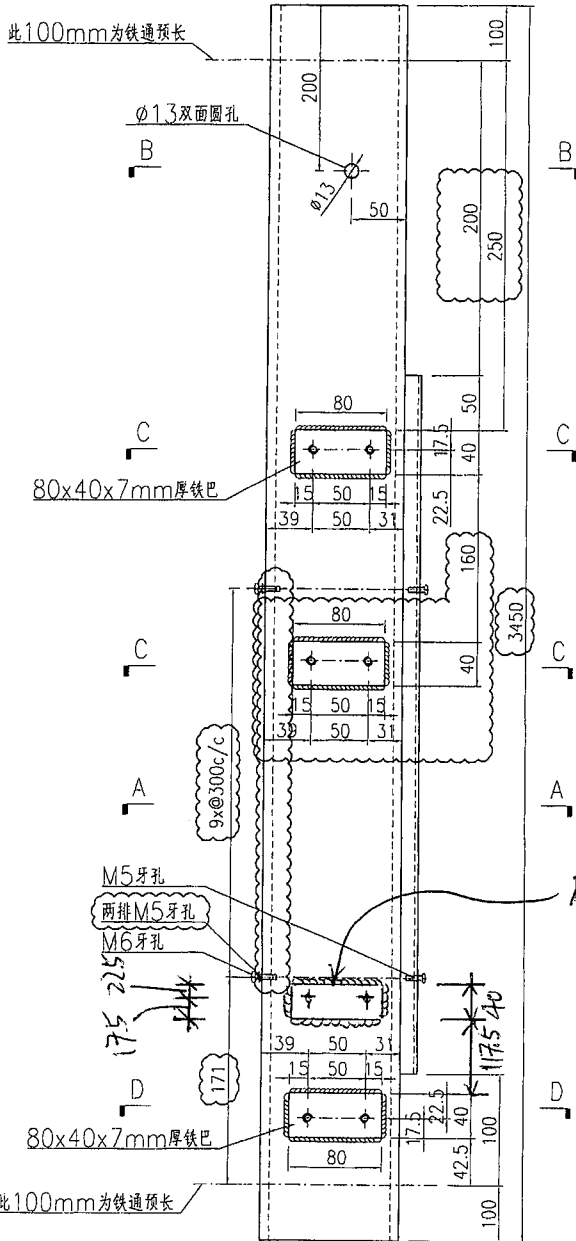

加7mm厚金戴巴

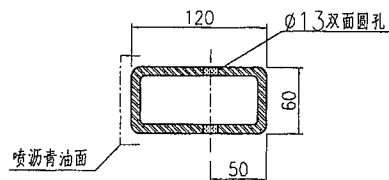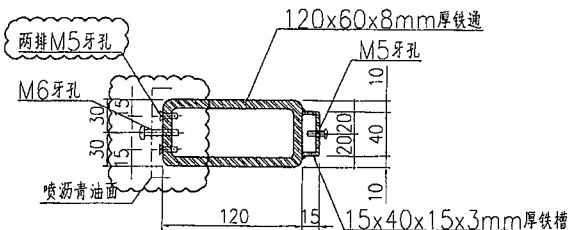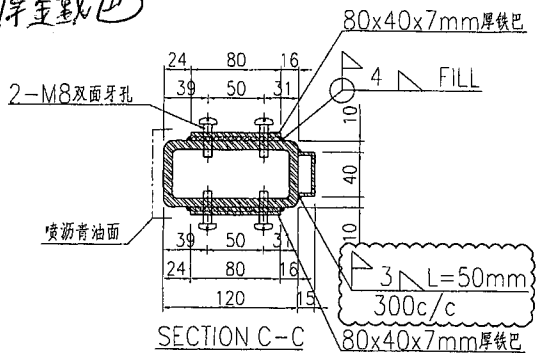

名稱	鐵件加工圖	制圖	曾建平	2018-09-19	修改	A	
材料	詳見加工圖	復核			日期	2019-03-02	
顏色	熱浸鋅+噴瀝青油	批准			圖號	J837-GW-ST62	






EG-DWG3



美特鋁質有限公司
MIDI Aluminium Fabricator Ltd.


产品编号	L(MM)	数量	A	B	C	D	E	N	M
		7							

工程號	J837	地盤	觀塘
-----	------	----	----

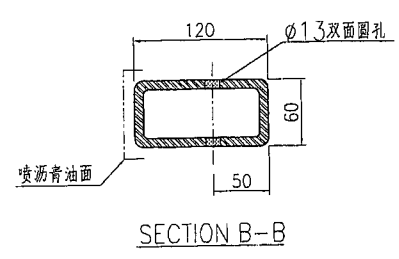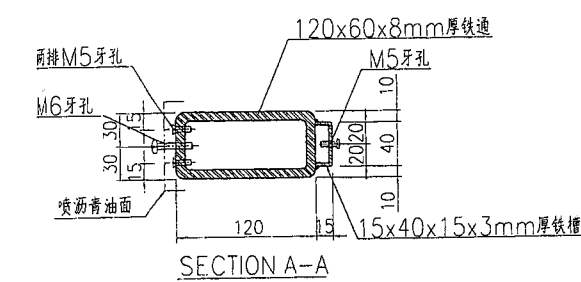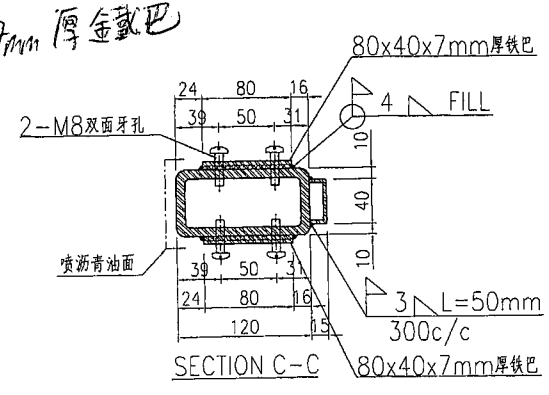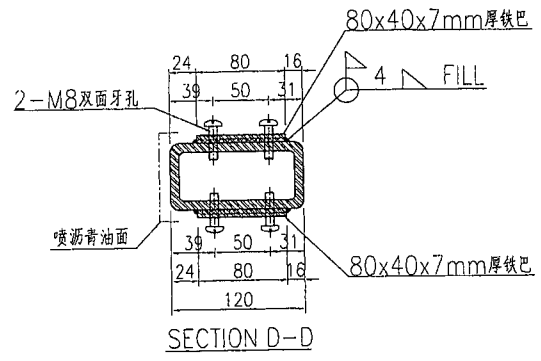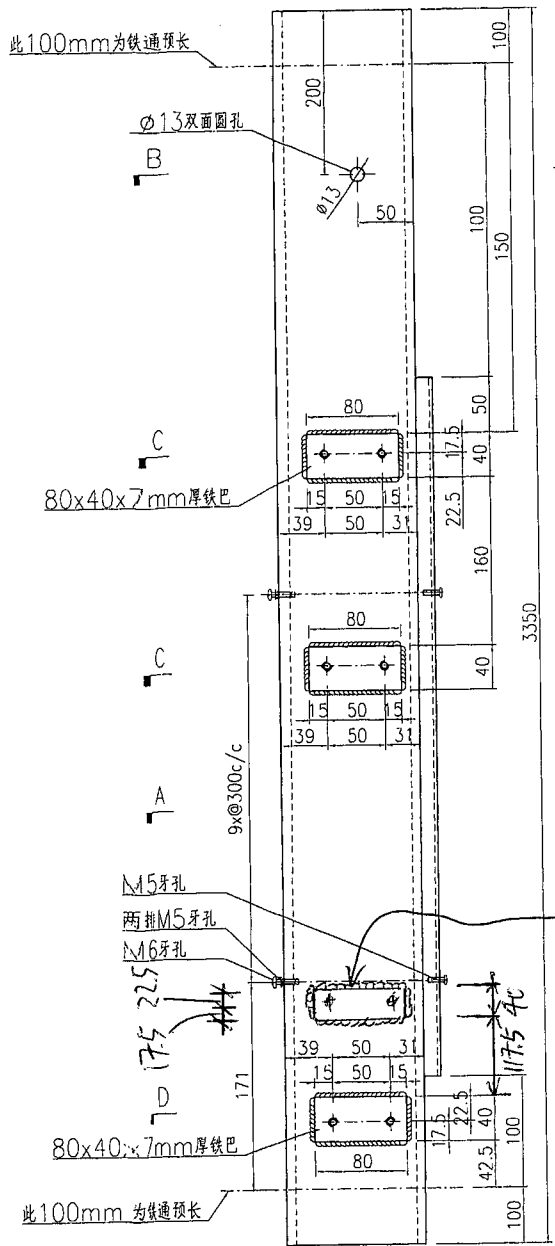






名稱	鐵件加工圖	制圖	曾建平	2018-09-19	修改			
材料	詳見加工圖	復核			日期			
顏色	熱浸鍍鋅+噴瀝青油	批准			圖號	J837-GW-ST63		

EG-DWG3


美特鋁質有限公司
MIDI Aluminium Fabricator Ltd.

工程號	J837	地盤	觀塘
-----	------	----	----

产品编号	L(MM)	数量	A	B	C	D	E	N	M
		4							

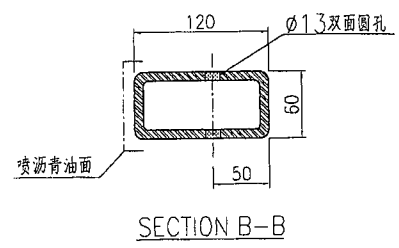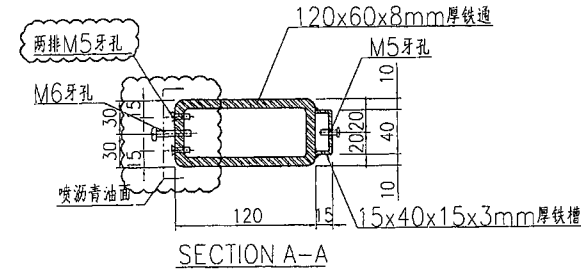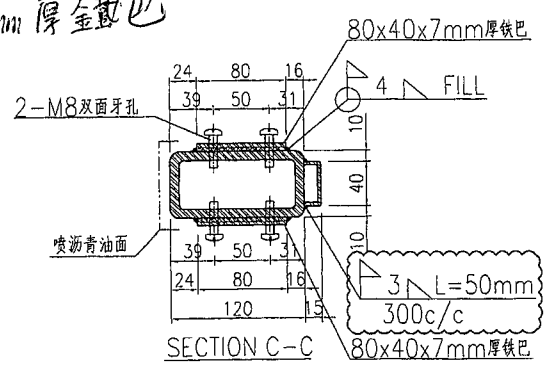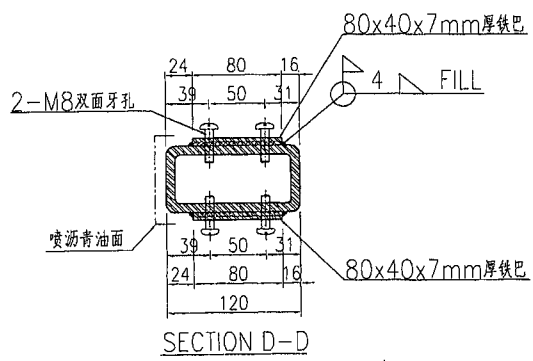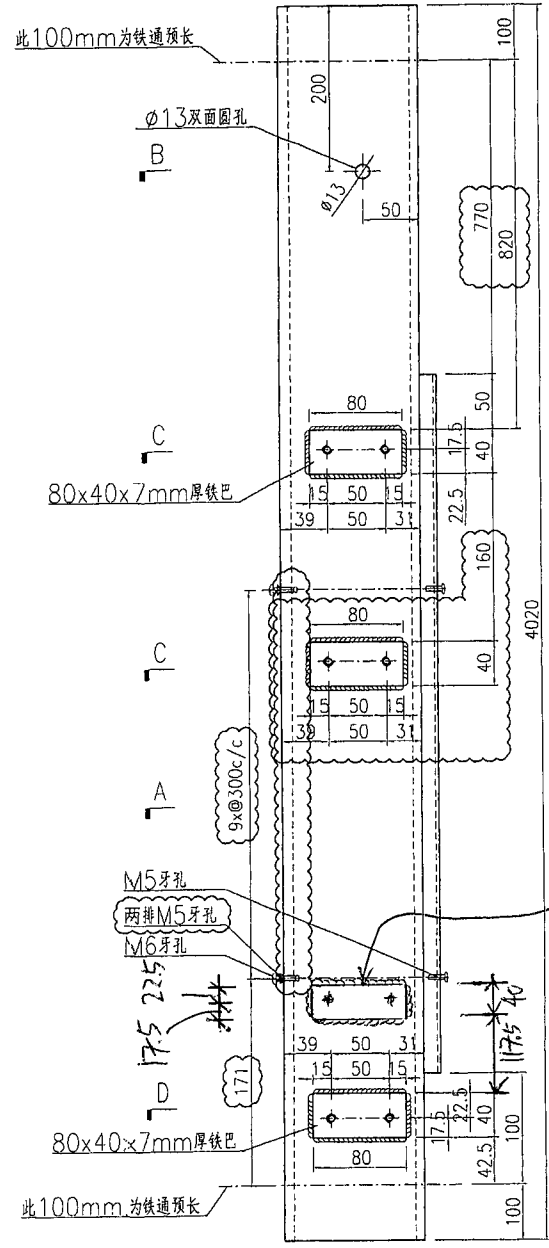

加7mm厚金鐵巴






名稱	鐵件加工圖	制圖	曾建平	2018-09-19	修改	A
材料	詳見加工圖	復核			日期	2019-03-02
顏色	熱浸鋅 + 噴瀝青油	批准			圖號	J837-GW-ST64

EG-DWG3

美特鋁質有限公司
MIDI Aluminium Fabricator Ltd.

工程號: J837 | 地盤: 觀塘

产品编号	L(MM)	数量	A	B	C	D	E	N	M
		1							

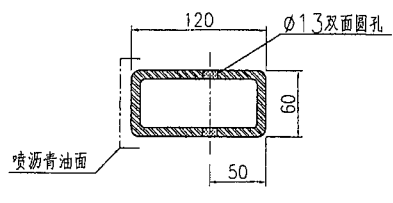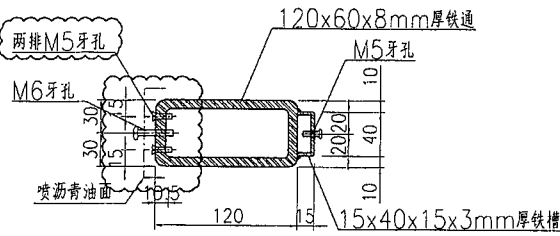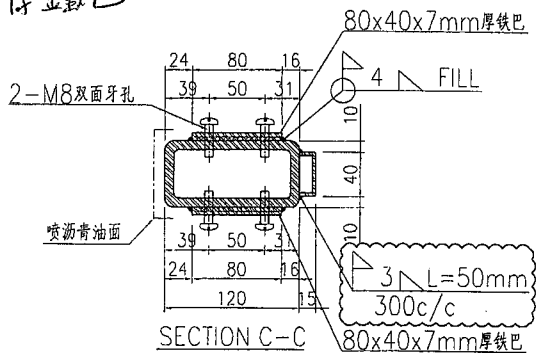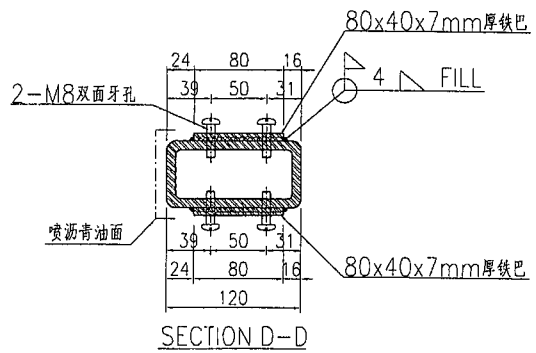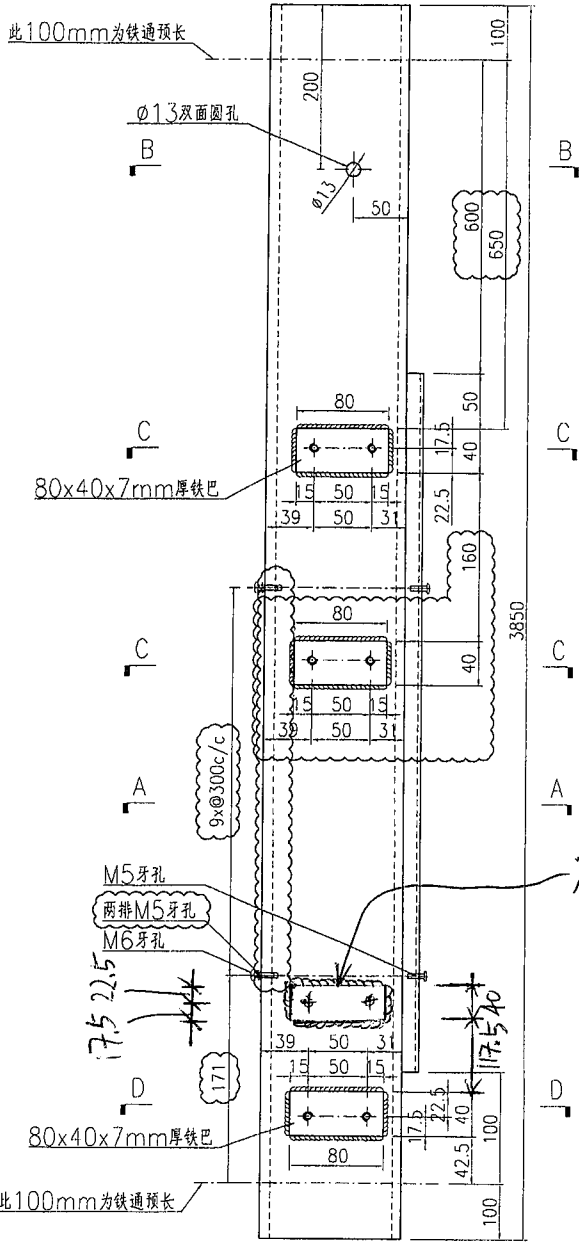






名稱	鐵件加工圖	制圖	曾建平	2018-09-19	修改	A		
材料	詳見加工圖	復核			日期	2019-03-02		
顏色	熱浸鋅+噴瀝青油	批准			圖號	J837-GW-ST65		

EG-DWG3

美特鋁質有限公司
MIDI Aluminium Fabricator Ltd.

工程號: J837 地盤: 觀塘

产品编号	L(MM)	数量	A	B	C	D	E	N	M
		3							

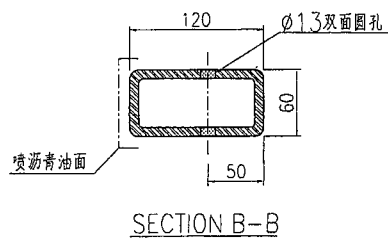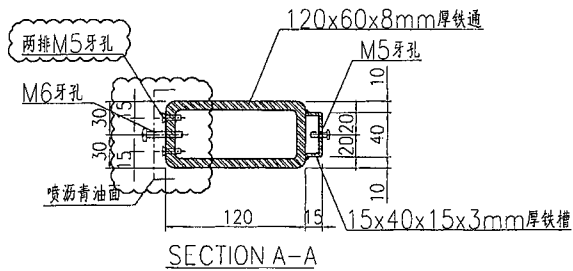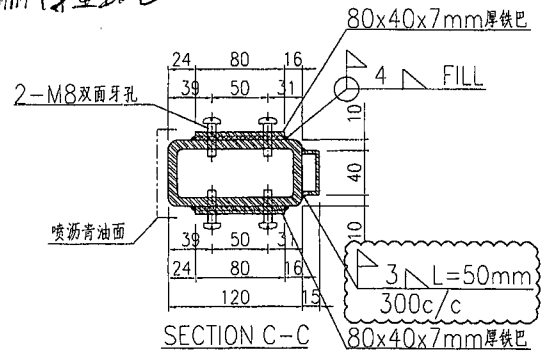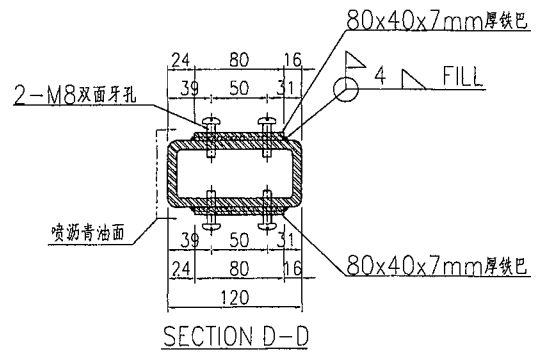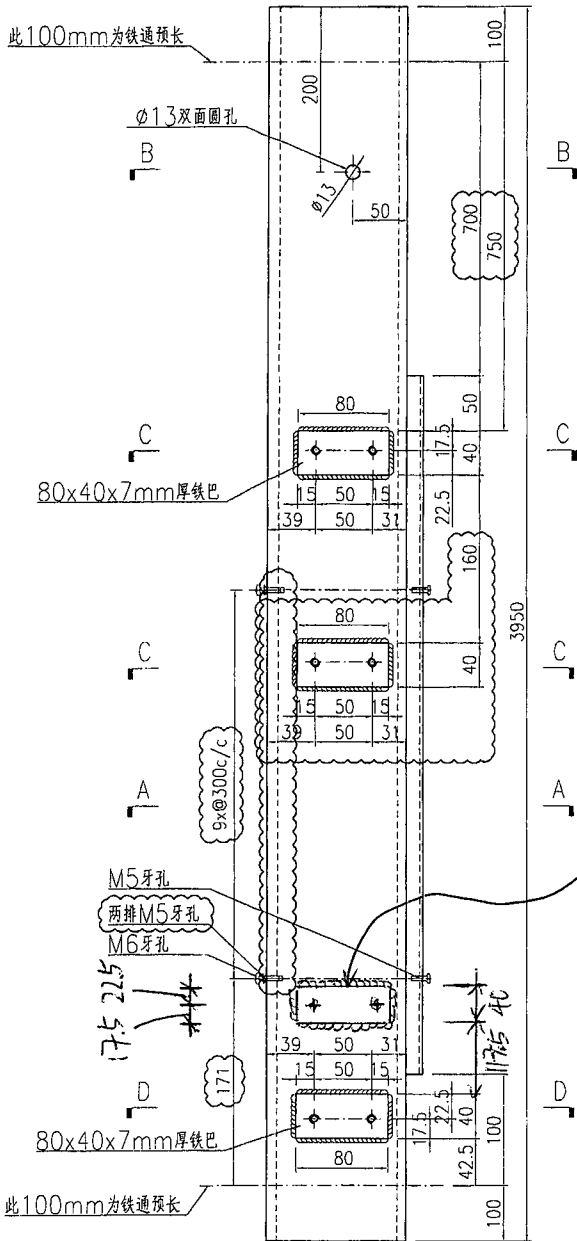

名稱	鐵件加工圖	制圖	曾建平	2018-09-19	修改	A	B
材料	詳見加工圖	復核			日期	2019-01-31	2019-03-02
顏色	熱浸鋅+噴瀝青油	批准			圖號	J837-GW-ST66	






EG-DWG3



美特鋁質有限公司
MIDI Aluminium Fabricator Ltd.

产品编号	L(MM)	数量	A	B	C	D	E	N	M
		1							

工程號	J837	地盤	觀塘
-----	------	----	----

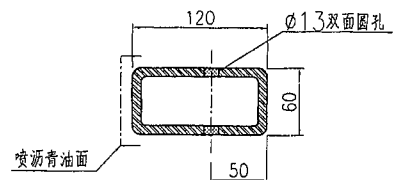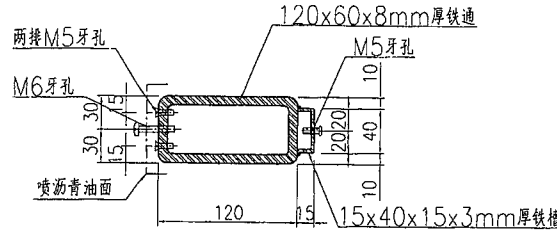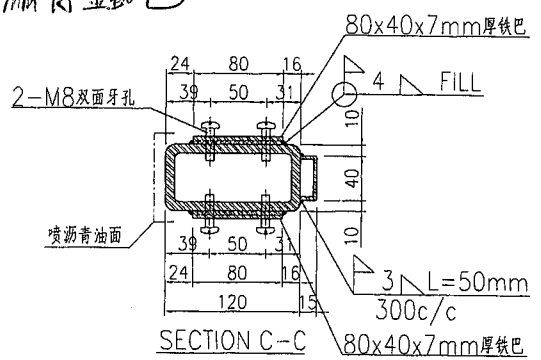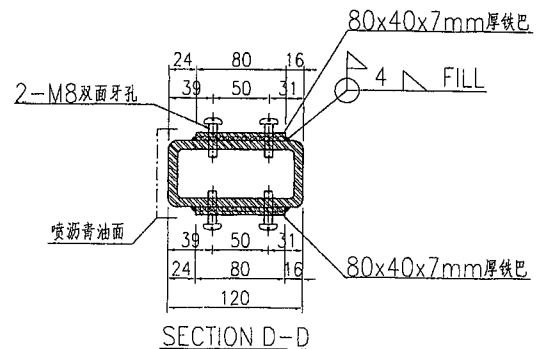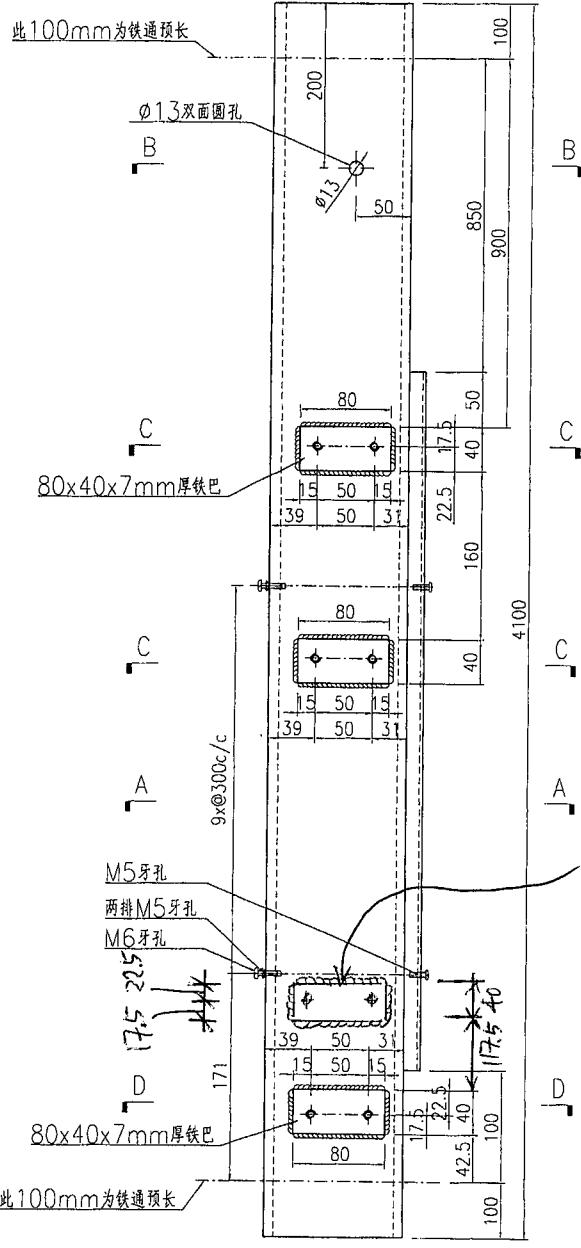

加 7mm 厚金鐵巴

名稱	鐵件加工圖	制圖	曾建平	2018-09-19	修改		
材料	詳見加工圖	復核			日期		
顏色	熱浸鋅+噴瀝青油	批准			圖號	J837-GW-ST66b	






EG-DWG3



美特鋁質 有限公司
MIDI Aluminium Fabricator Ltd.

产品编号	L(MM)	数量	A	B	C	D	E	N	M
		2							

工程號	J837	地盤	觀塘
-----	------	----	----

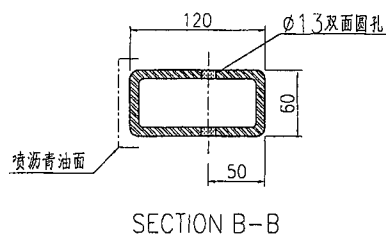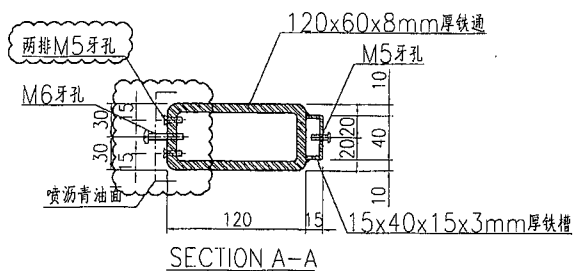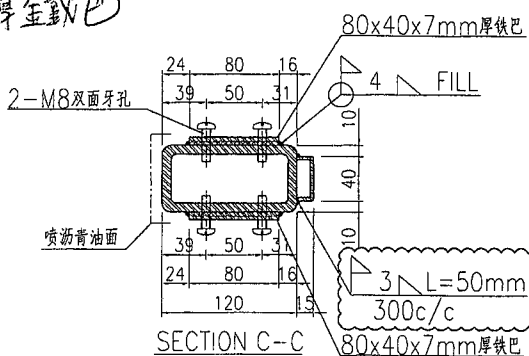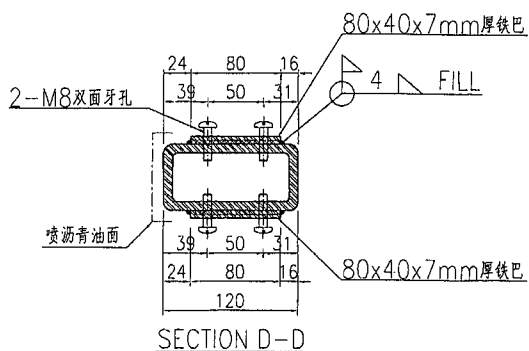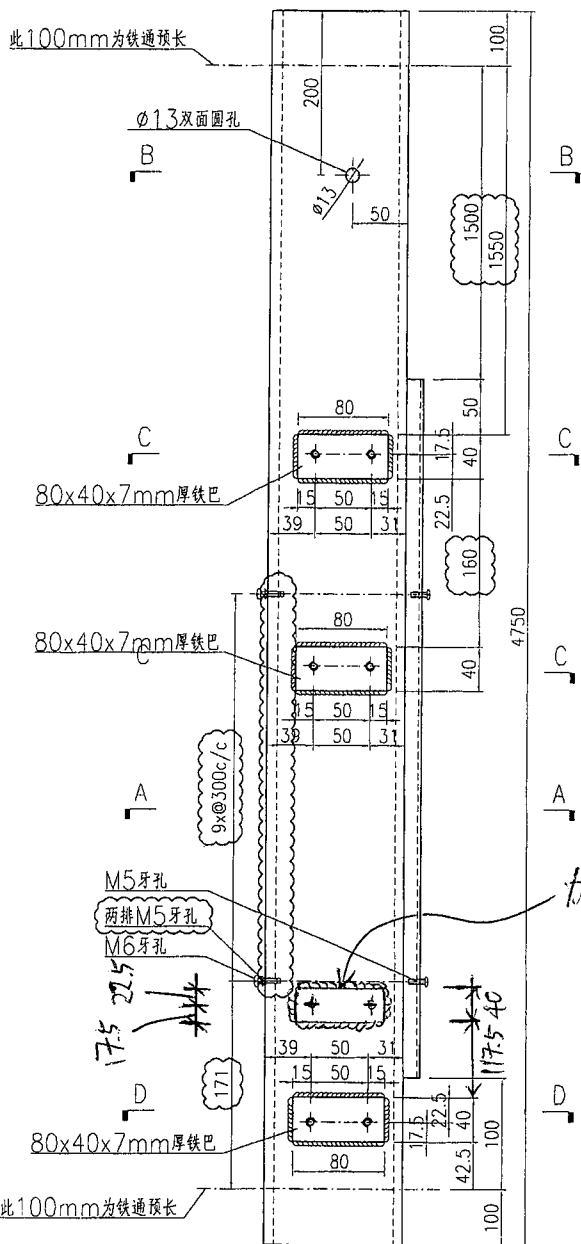






名稱	鐵件加工圖	制圖	曾建平	2018-09-19	修改	A	
材料	詳見加工圖	復核			日期	2019-03-02	
顏色	熱浸鋅+噴瀝青油	批准			圖號	J837-GW-ST68a	

EG-DWG3

美特鋁質 有限公司
MIDI Aluminium Fabricator Ltd.

产品编号	L(MM)	数量	A	B	C	D	E	N	M
		1							

工程號	J837	地盤	觀塘
-----	------	----	----

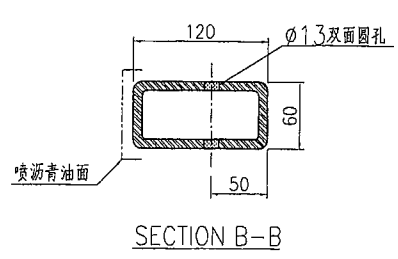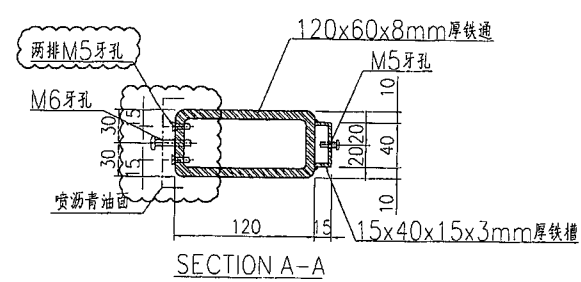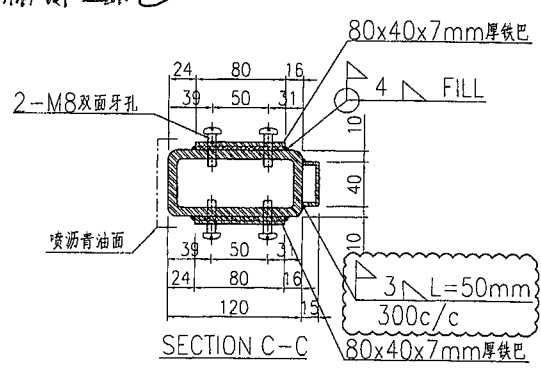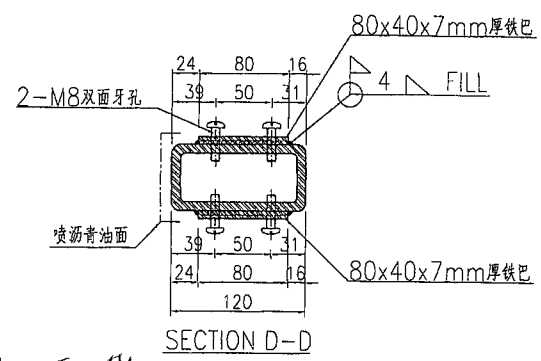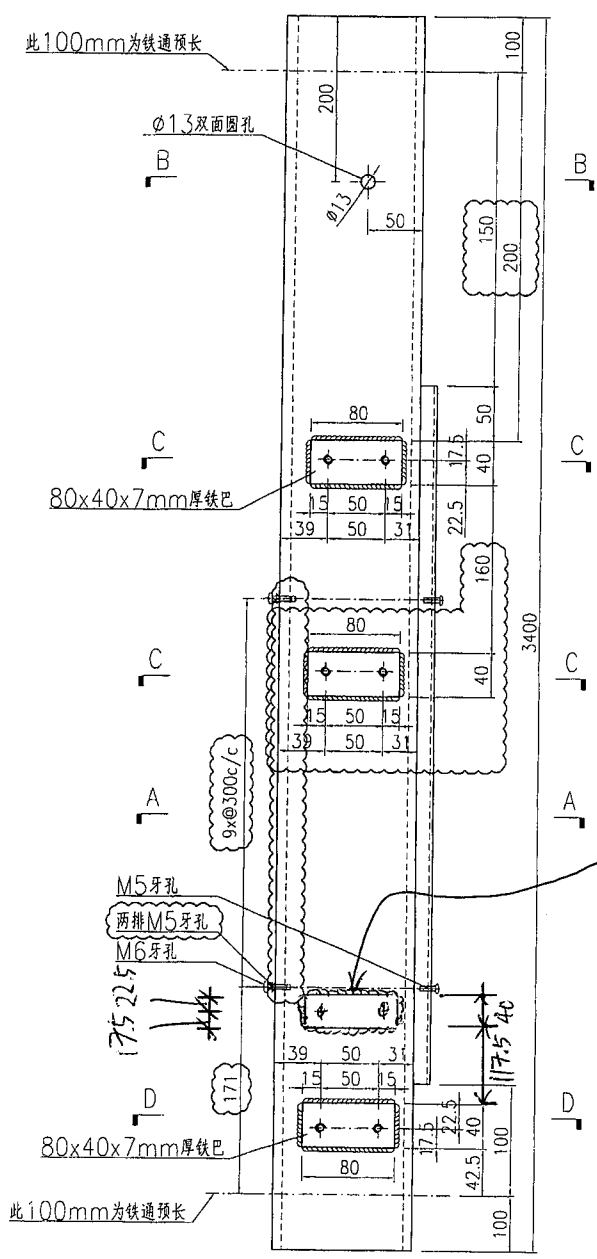






名稱	鐵件加工圖	制圖	曾建平	2018-09-19	修改	A		
材料	詳見加工圖	復核			日期	2019-03-02		
顏色	熱浸鋅+噴瀝青油	批准			圖號	J837-GW-ST69		

EG-DWG3

美特鋁質 有限公司
MIDI Aluminium Fabricator Ltd.

工程號 J837 地盤 觀塘

产品编号	L(MM)	数量	A	B	C	D	E	N	M
		1							

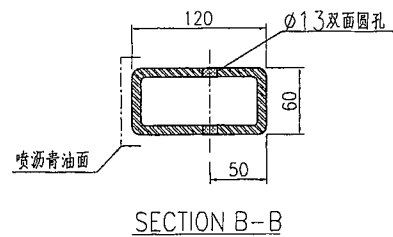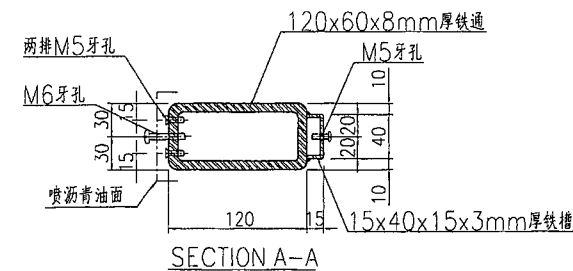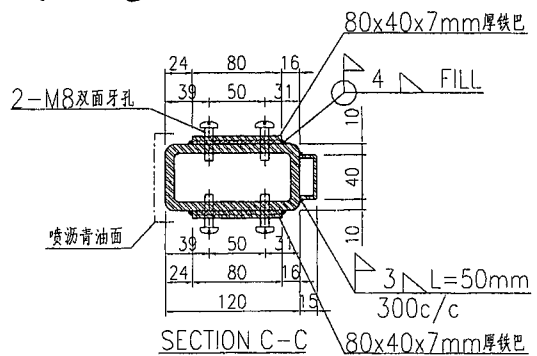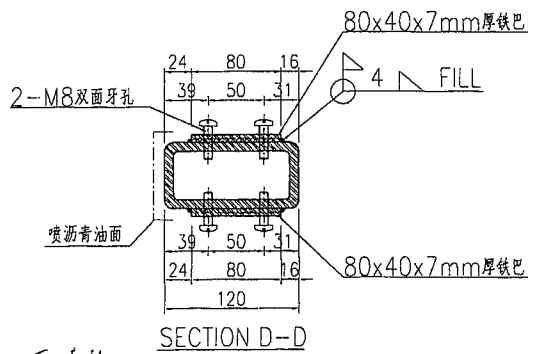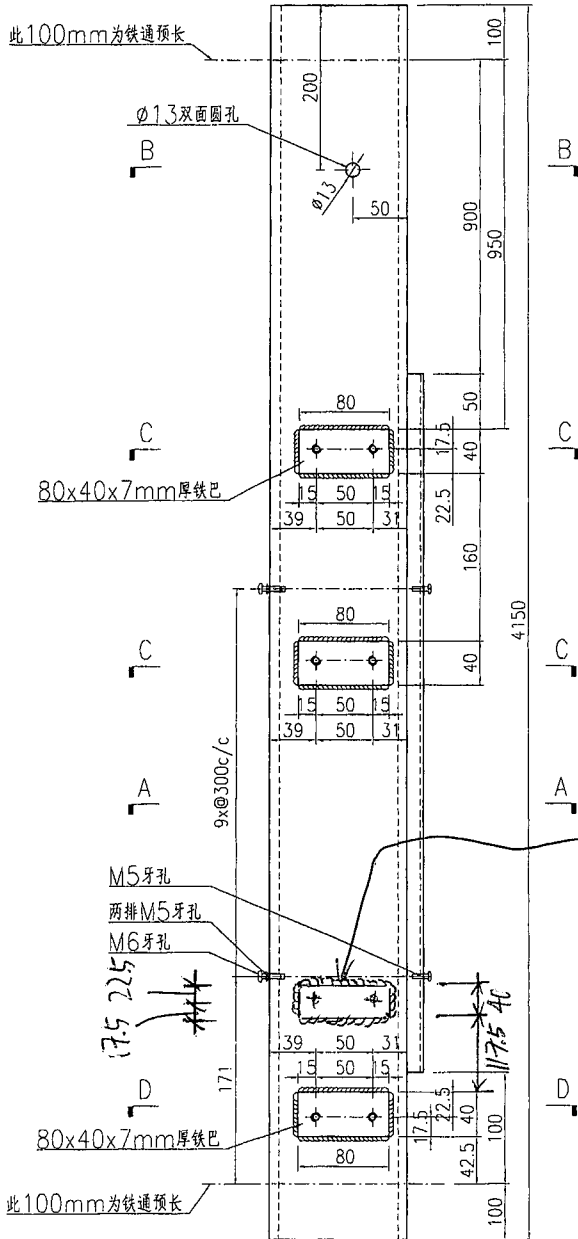






名稱	鐵件加工圖	制圖	曾建平	2018-09-19	修改				
材料	詳見加工圖	復核			日期				
顏色	熱浸鋅+噴瀝青油	批准			圖號	J837-GW-ST69a			

EG-DWG3


美特鋁質有限公司
 MIDI Aluminium Fabricator Ltd.

工程號	J837	地盤	觀塘
-----	------	----	----

产品编号	L(MM)	数量	A	B	C	D	E	N	M
		1							

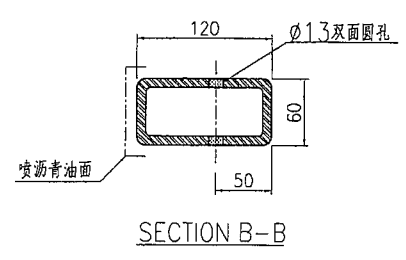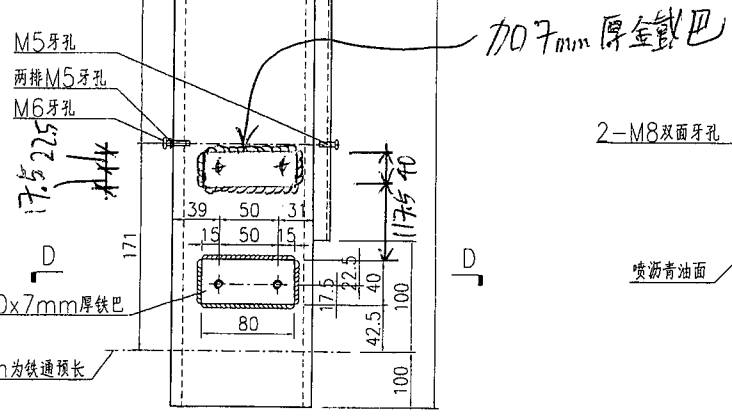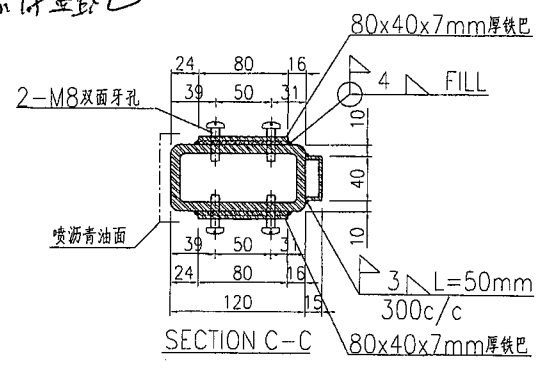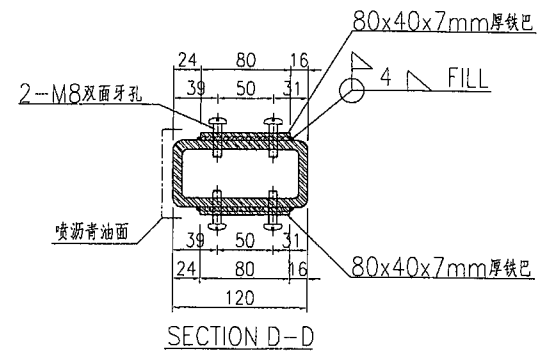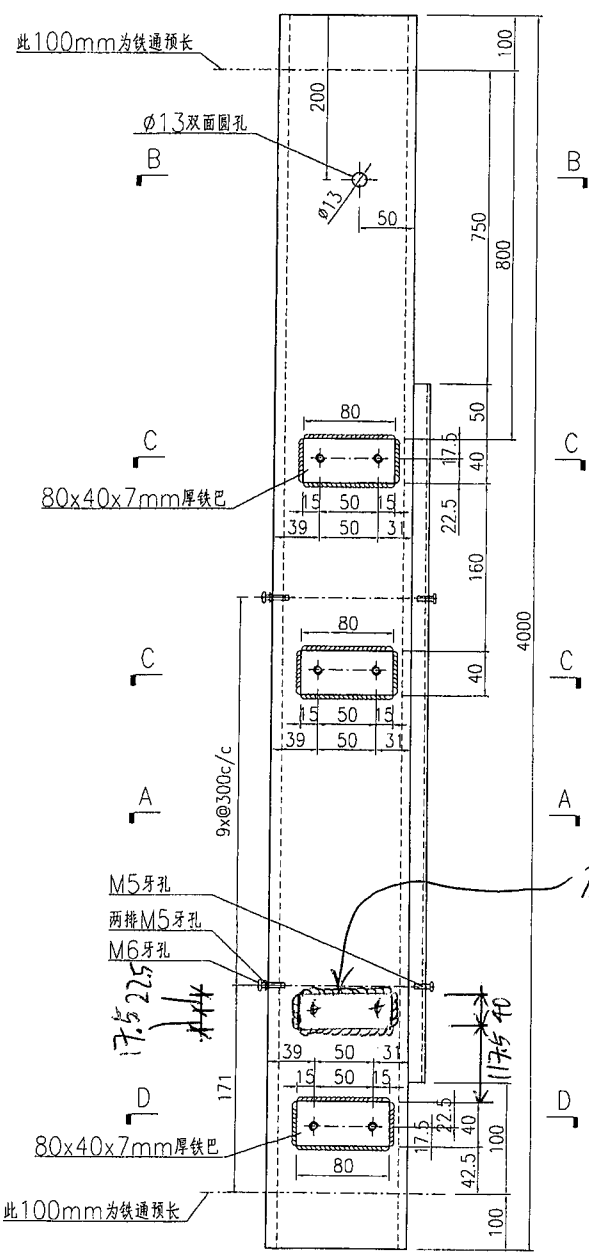


名稱	鐵件加工圖	制圖	曾建平	2018-09-19	修改		
材料	詳見加工圖	復核			日期		
顏色	熱浸鋅+噴瀝青油	批准			圖號	J837-GW-ST69b	

EG-DWG3

美特鋁質 有限公司
MIDI Aluminium Fabricator Ltd.

产品编号	L(MM)	数量	A	B	C	D	E	N	M
		1							

工程號	J837	地盤	觀塘
-----	------	----	----

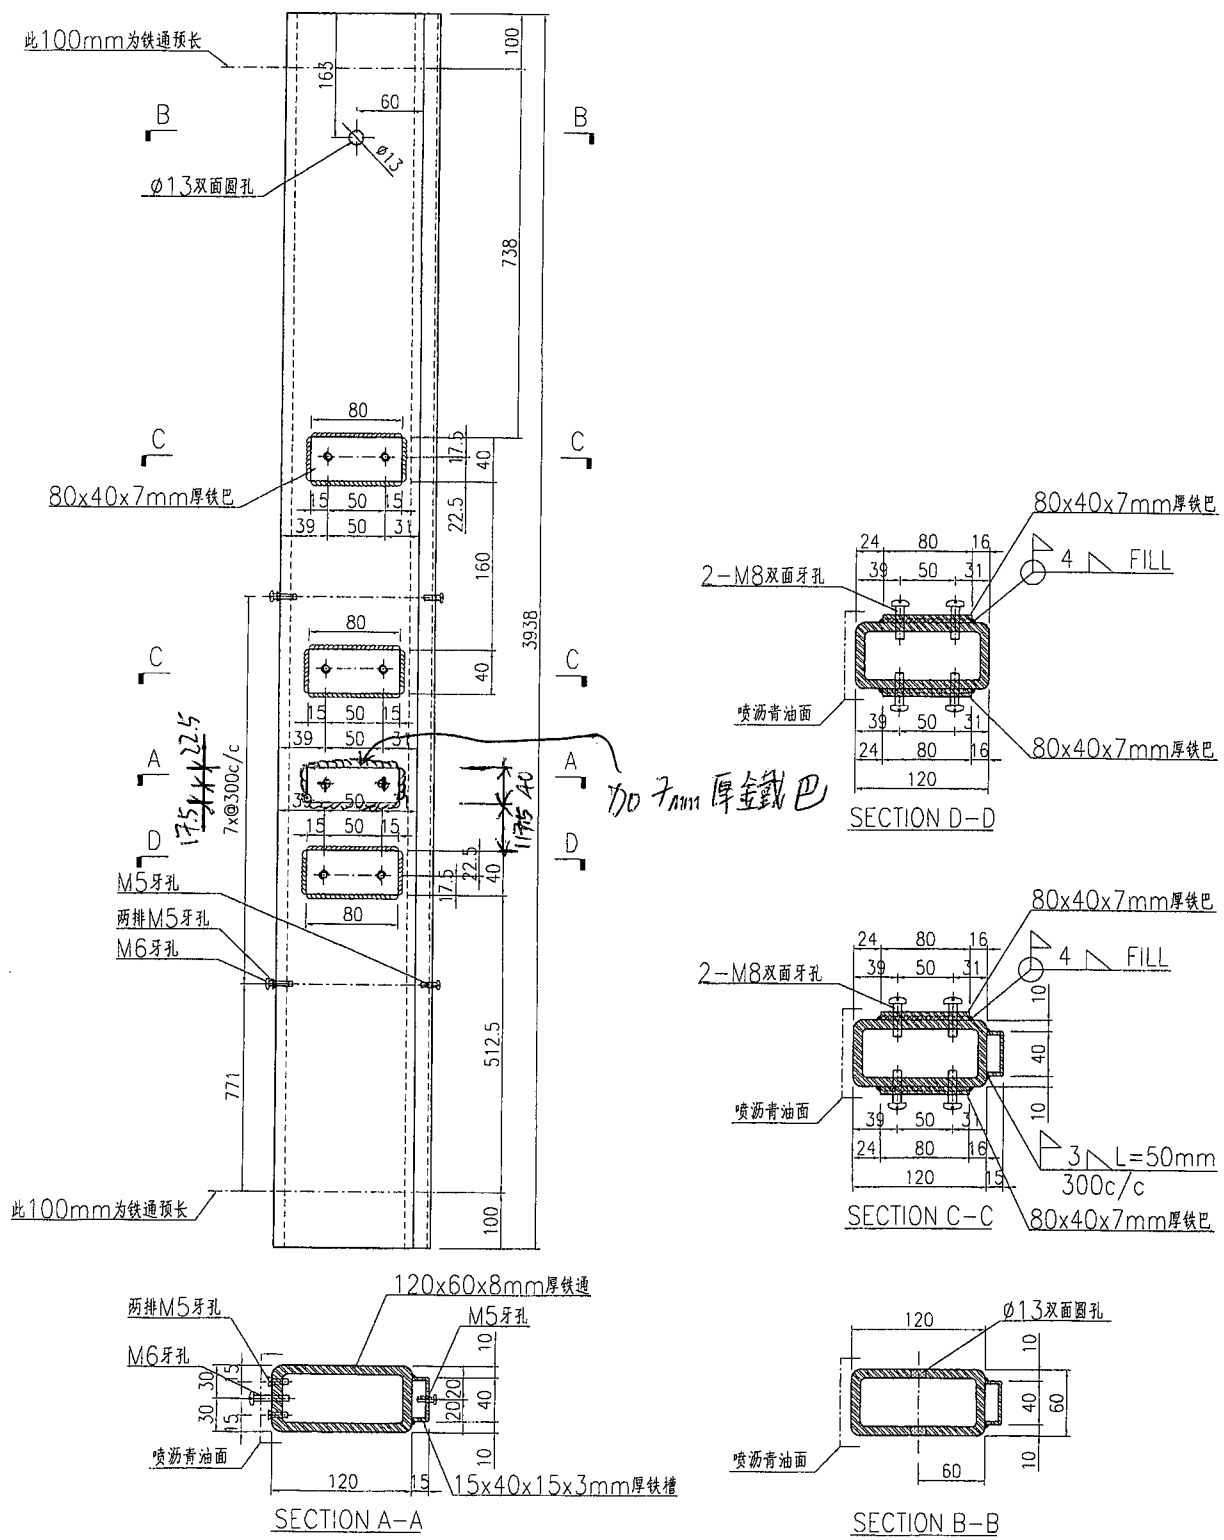

名稱	鐵件加工圖	制圖	曾建平	2018-09-19	修改		
材料	詳見加工圖	復核			日期		
顏色	熱浸鋅+噴瀝青油	批准			圖號	J837-GW-ST70	





EG-DWG3



美特鋁質 有限公司
MIDI Aluminium Fabricator Ltd.

产品编号	L(MM)	数量	A	B	C	D	E	N	M
		1							

工程號 J837 地盤 觀塘

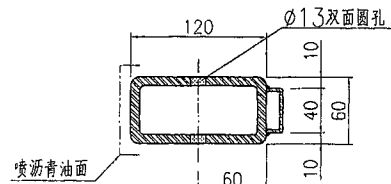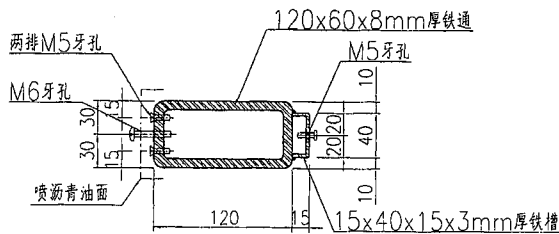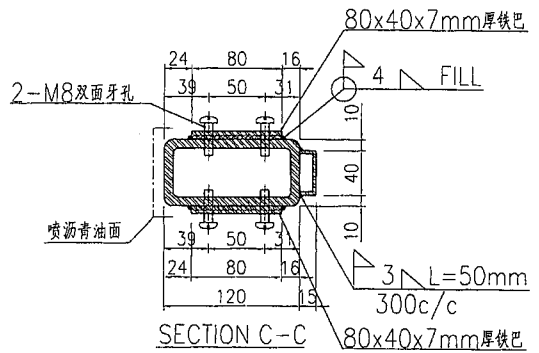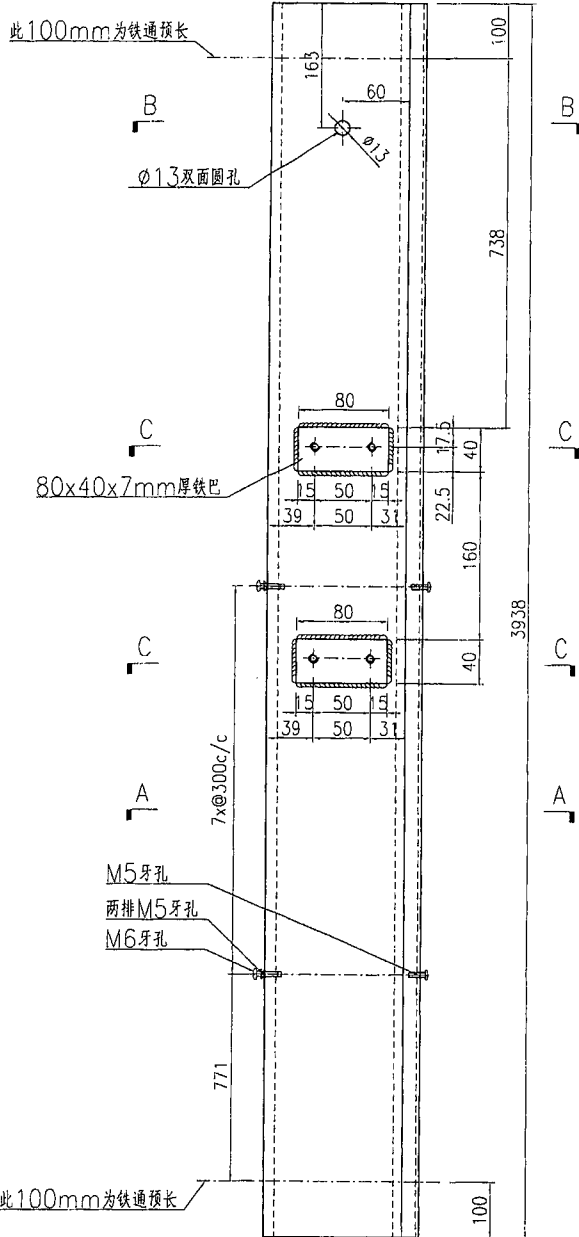

SECTION A-A

SECTION B-B






名稱	鐵件加工圖	制圖	曾建平	2018-09-19	修改				
材料	詳見加工圖	復核			日期				
顏色	熱浸鋅+噴瀝青油	批准			圖號	J837-GW-ST70a			

EG-DWG3


美特鋁質 有限公司
 MIDI Aluminium Fabricator Ltd.


产品编号	L(MM)	数量	A	B	C	D	E	N	M
		3							






工程號	J837	地盤	觀塘
-----	------	----	----

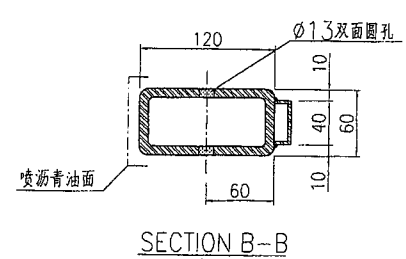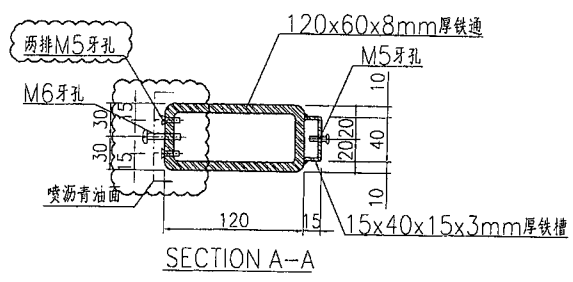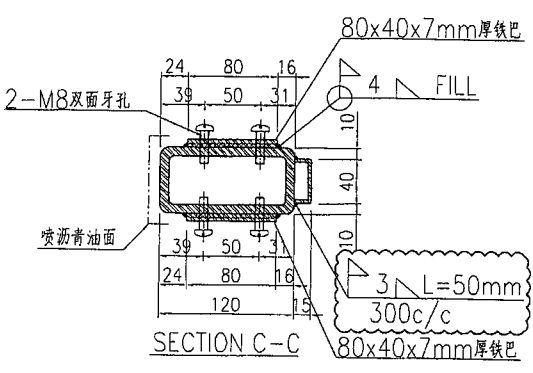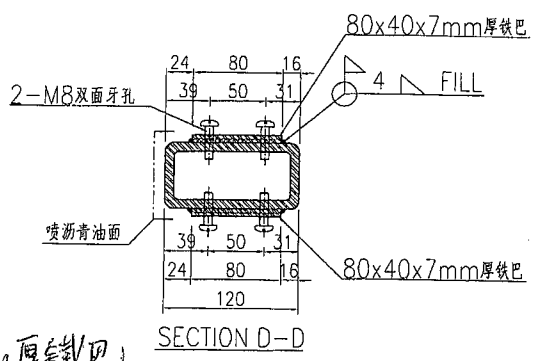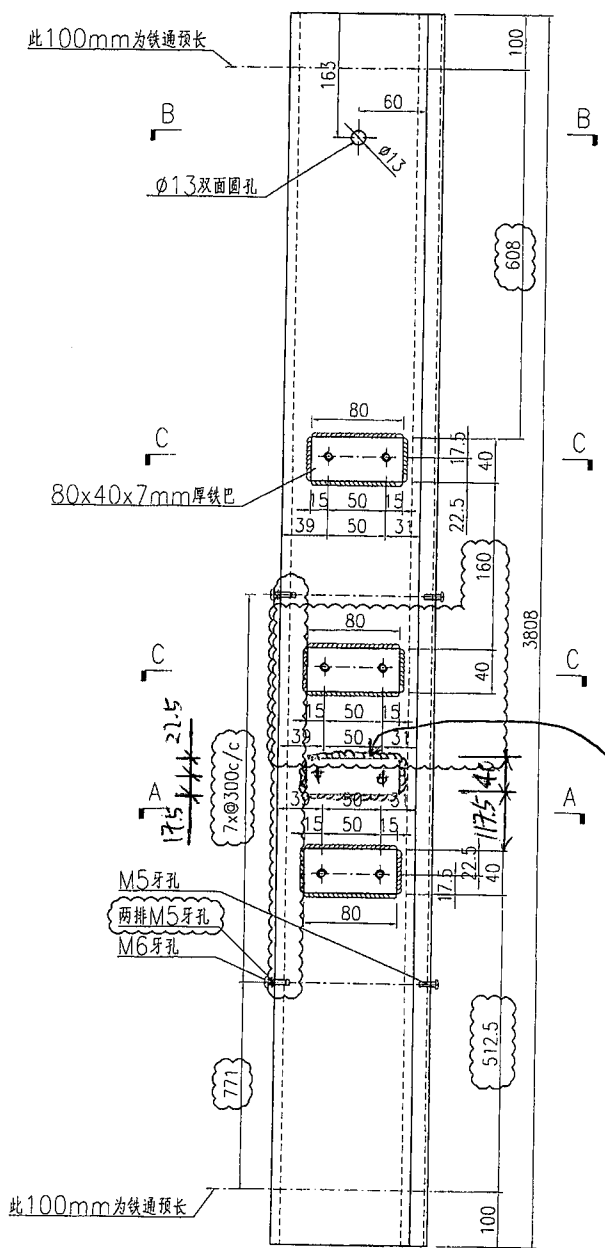

名稱	鐵件加工圖	制圖	曾建平	2018-09-19	修改	A		
材料	詳見加工圖	復核			日期	2019-03-02		
顏色	熱浸鋅+噴瀝青油	批准			圖號	J837-GW-ST71		

EG-DWG3

 美特鋁質有限公司 MIDI Aluminium Fabricator Ltd.		产品编号	L(MM)	数量	A	B	C	D	E	N	M
工程號	J837	地盤	觀塘		3						

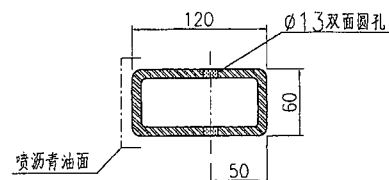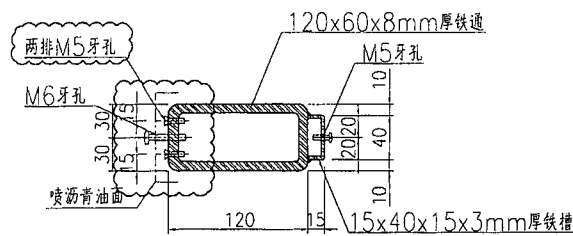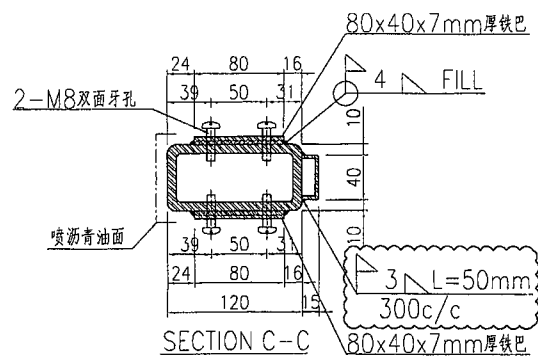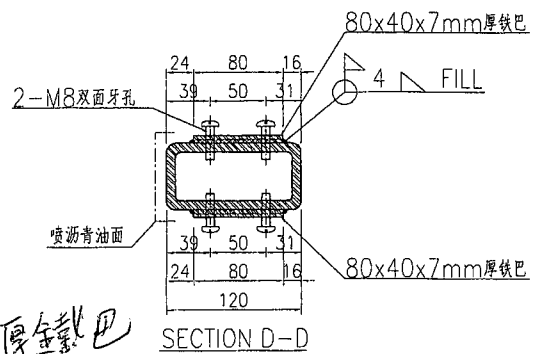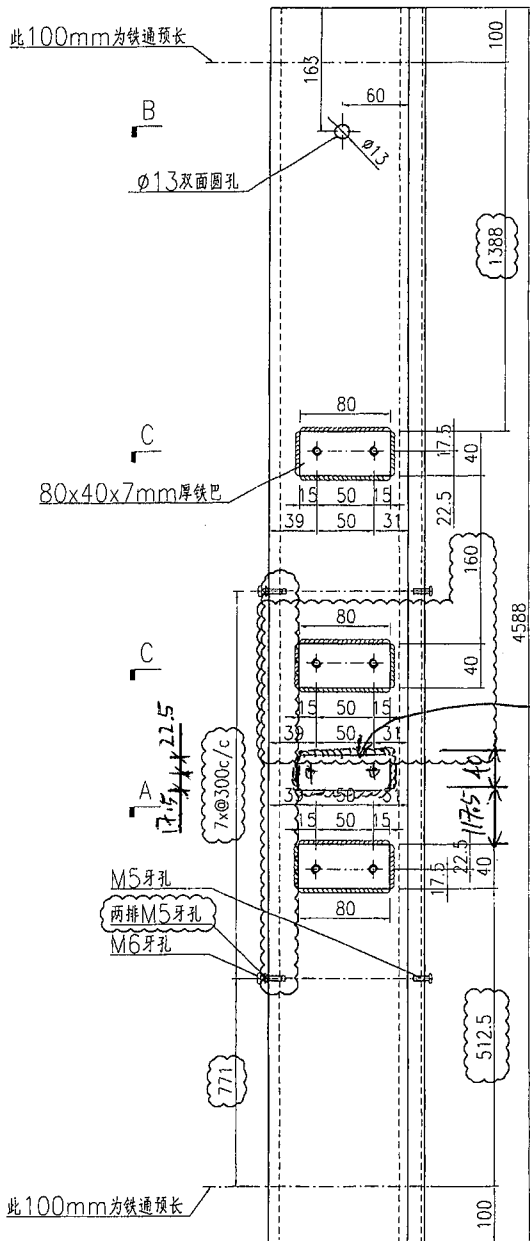






名稱	鐵件加工圖	制圖	曾建平	2018-09-19	修改	A	
材料	詳見加工圖	復核			日期	2019-03-02	
顏色	熱浸鋅+噴瀝青油	批准			圖號	J837-GW-ST72	

EG-DWG3

美特鋁質有限公司
MIDI Aluminium Fabricator Ltd.


工程號: J837 | 地盤: 觀塘






产品编号	L(MM)	数量	A	B	C	D	E	N	M
		2							

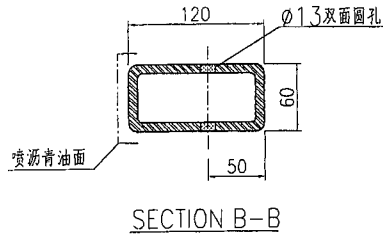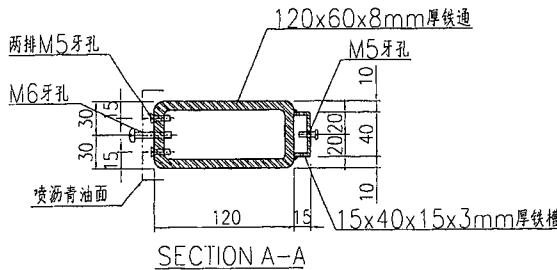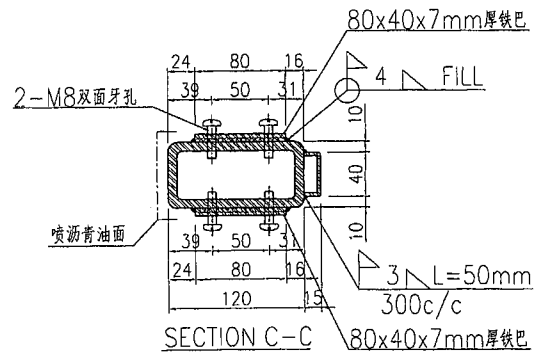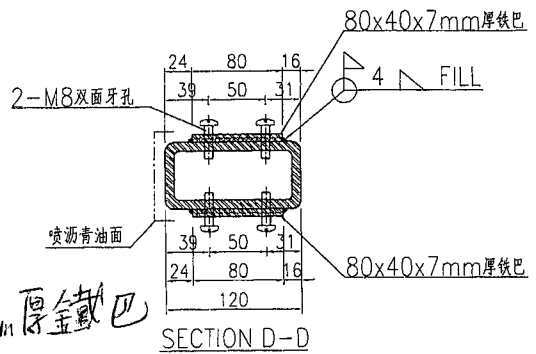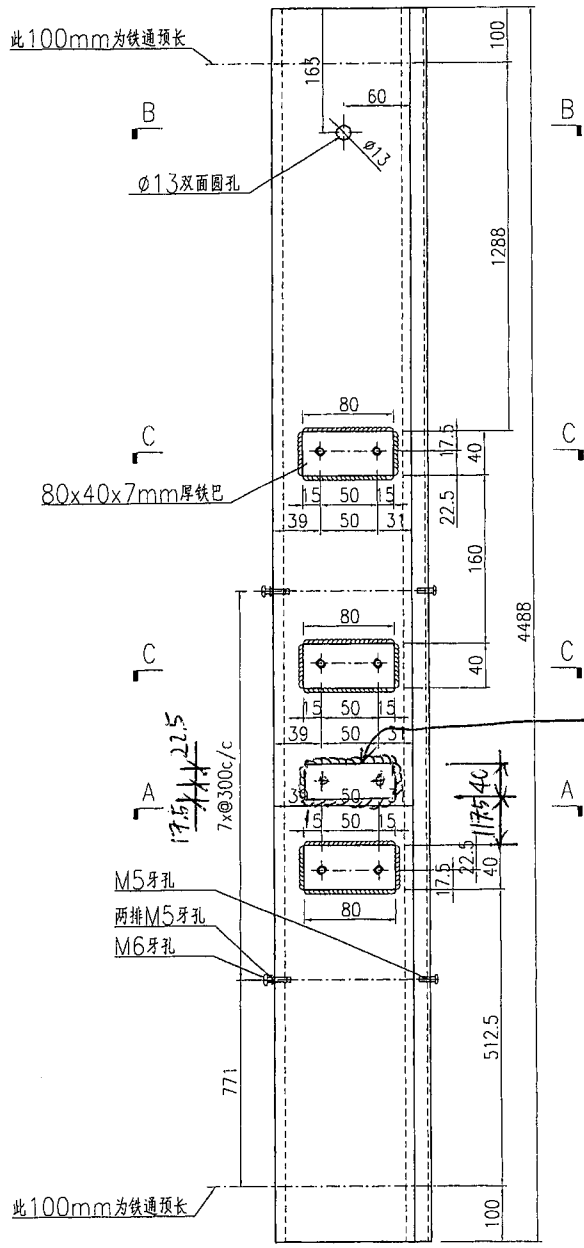

名稱	鐵件加工圖	制圖	曾建平	2018-09-19	修改			
材料	詳見加工圖	復核			日期			
顏色	熱浸鋅+噴瀝青油	批准			圖號	J837-GW-ST72a		

EG-DWG3

 美特鋁質有限公司 MIDI Aluminium Fabricator Ltd.				产品编号	L(MM)	数量	A	B	C	D	E	N	M
工程號	J837	地盤	觀塘			2							

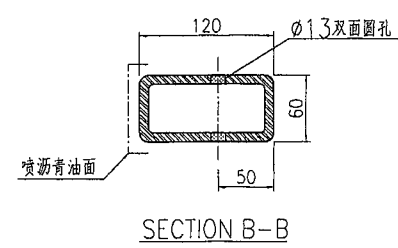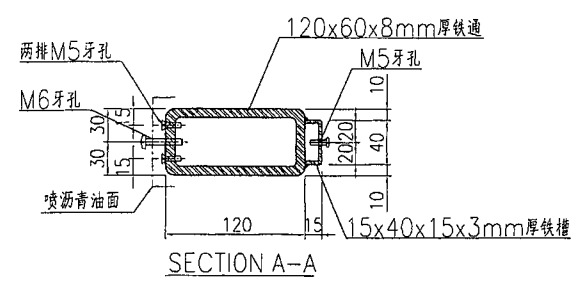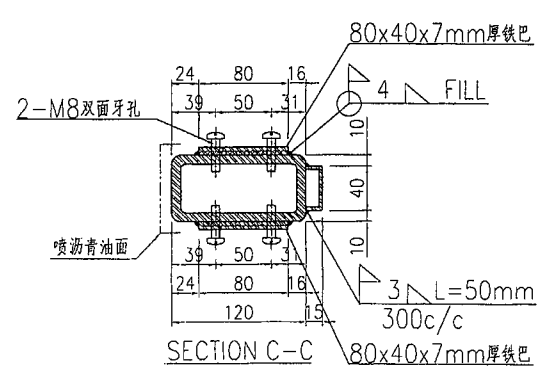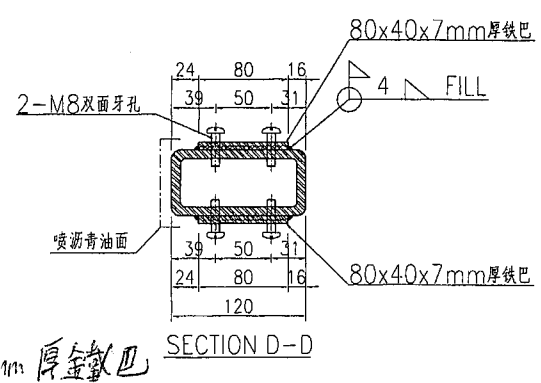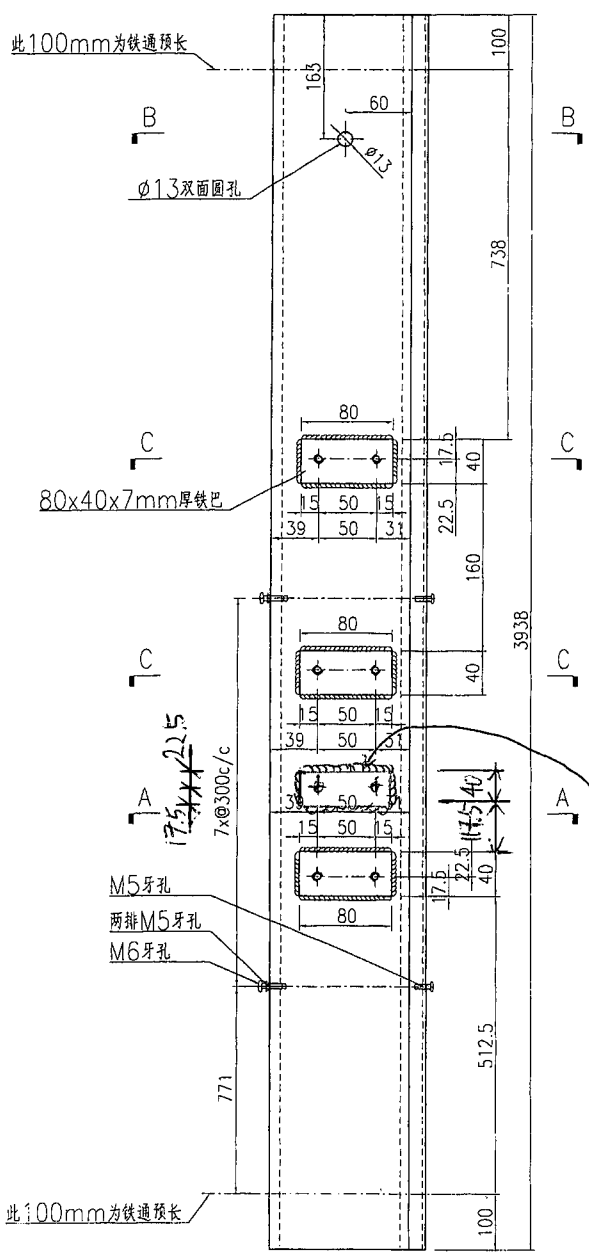

名稱	鐵件加工圖	制圖	曾建平	2018-09-19	修改		
材料	詳見加工圖	復核			日期		
顏色	熱浸鋅+噴瀝青油	批准			圖號	J837-GW-ST72b	






EG-DWG3



美特鋁質 有限公司
MIDI Aluminium Fabricator Ltd.

产品编号	L(MM)	数量	A	B	C	D	E	N	M
		4							

工程號	J837	地盤	觀塘
-----	------	----	----

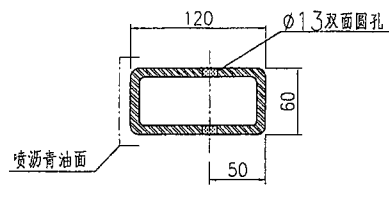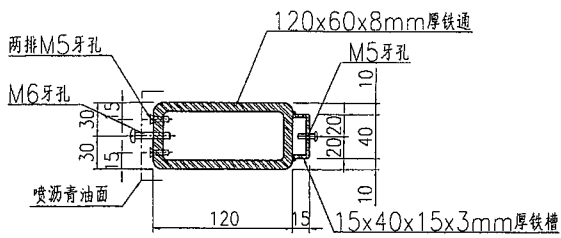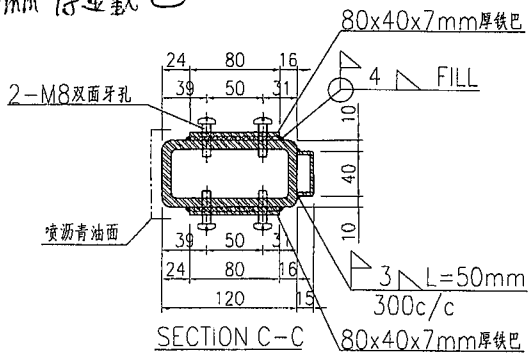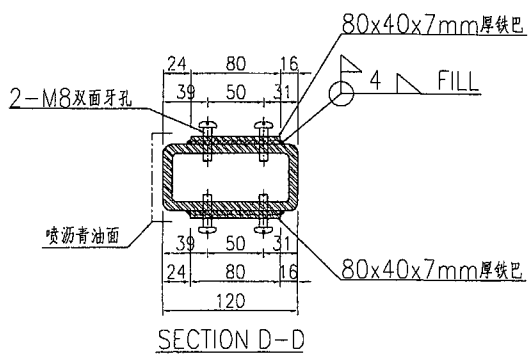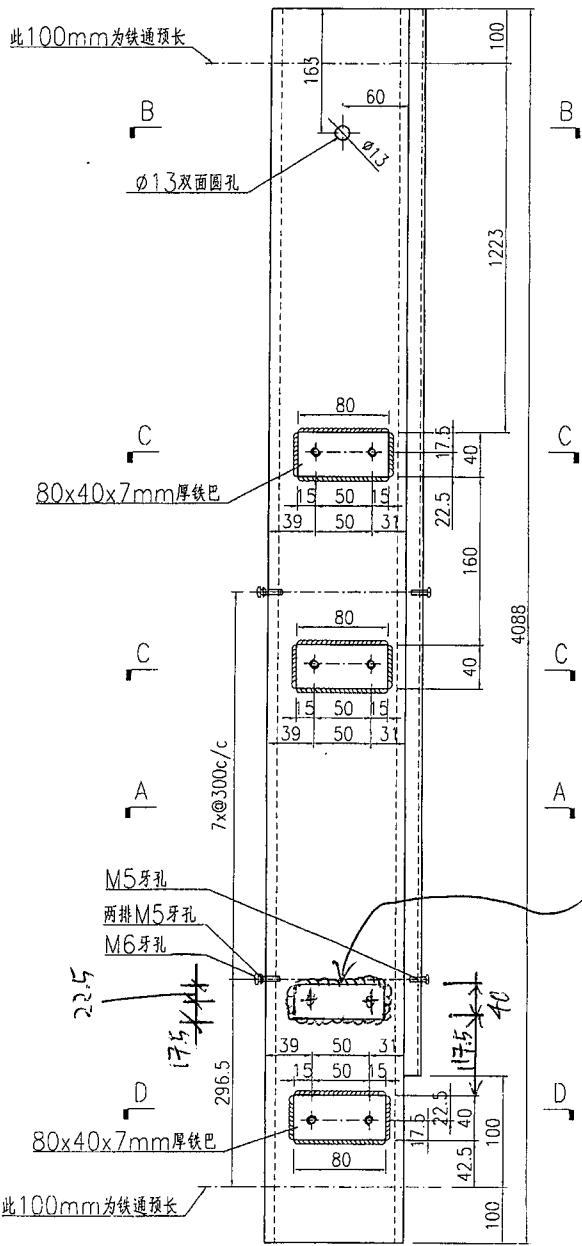






加7mm厚金鐵巴

名稱	鐵件加工圖	制圖	曾建平	2018-09-19	修改		
材料	詳見加工圖	復核			日期		
顏色	熱浸鋅+噴瀝青油	批准			圖號	J837-GW-ST73	

EG-DWG3

 美特鋁質 有限公司 MIDI Aluminium Fabricator Ltd.			
工程號	J837	地盤	觀塘

产品编号	L(MM)	数量	A	B	C	D	E	N	M
		5							

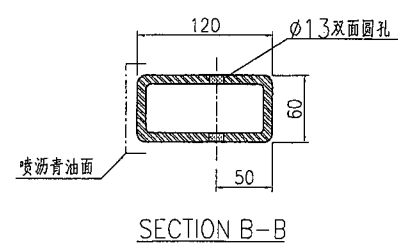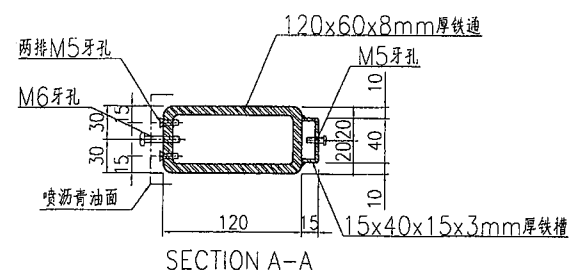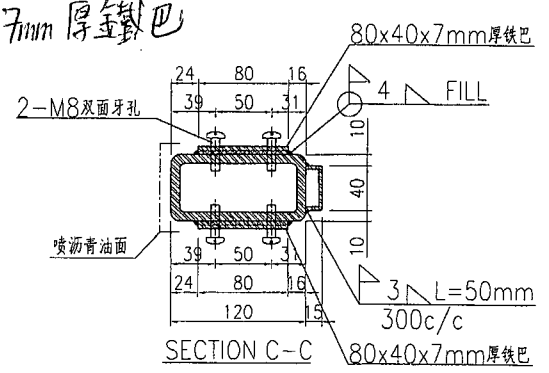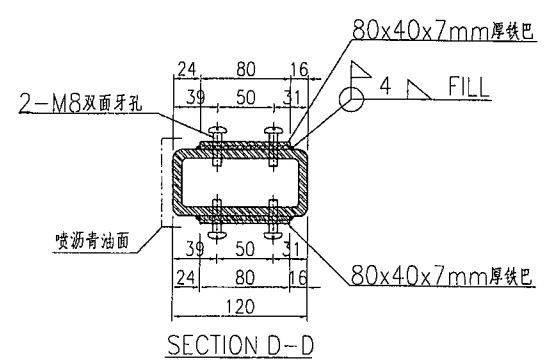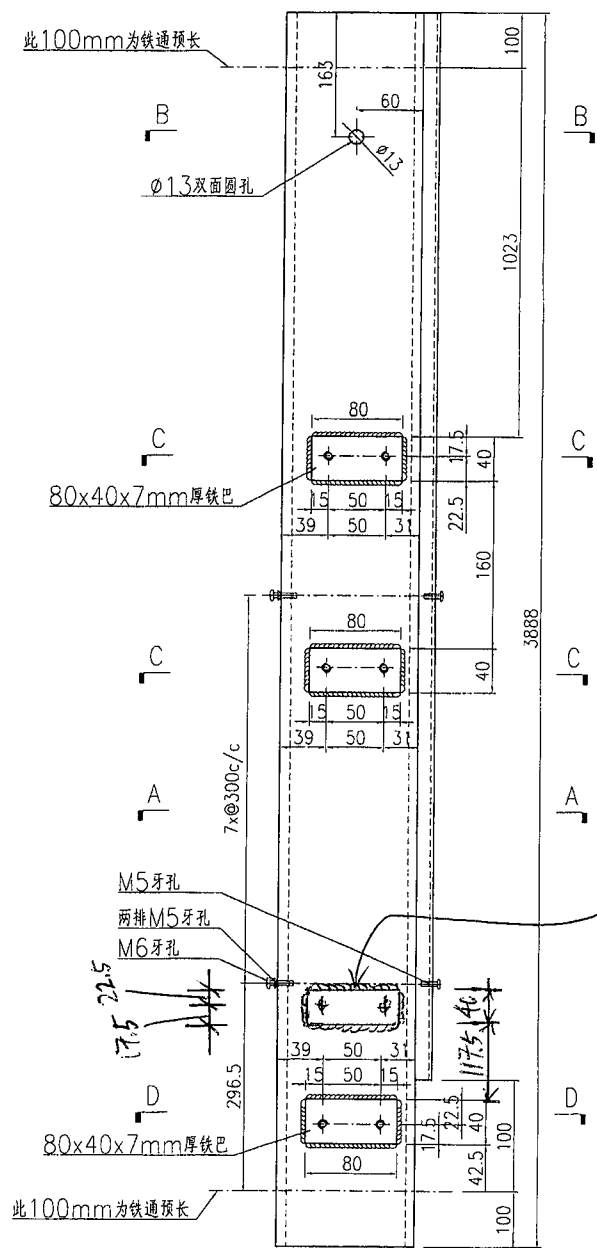






名稱	鐵件加工圖	制圖	曾建平	2018-09-19	修改		
材料	詳見加工圖	復核			日期		
顏色	熱浸鋅+噴瀝青油	批准			圖號	J837-GW-ST73a	

EG-DWG3

美特鋁質 有限公司
MIDI Aluminium Fabricator Ltd.

产品编号	L(MM)	数量	A	B	C	D	E	N	M
		5							

工程號	J837	地盤	觀塘
-----	------	----	----

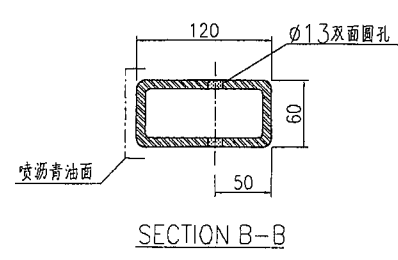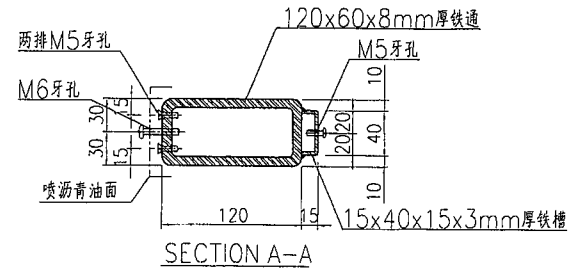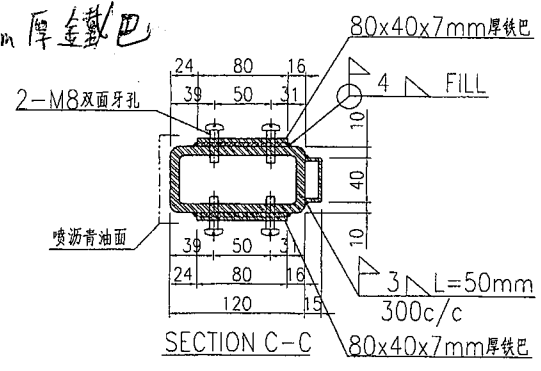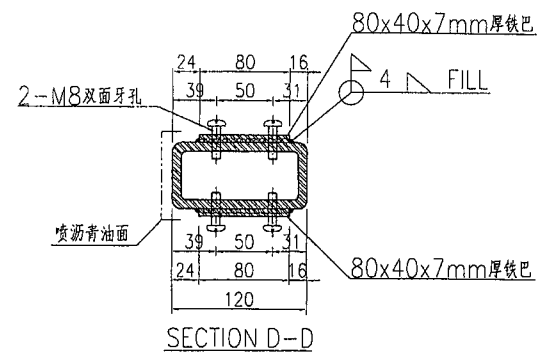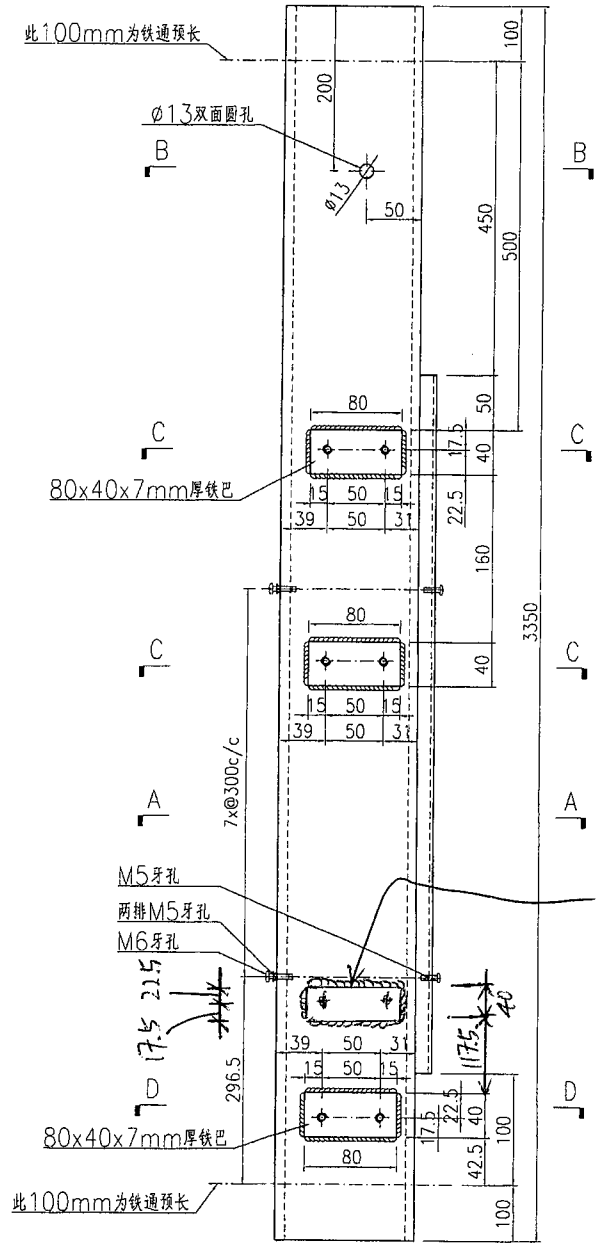






名稱	鐵件加工圖	制圖	曾建平	2018-09-19	修改		
材料	詳見加工圖	復核			日期		
顏色	熱浸鋅+噴瀝青油	批准			圖號	J837-GW-ST74	

EG-DWG3

美特鋁質 有限公司
MIDI Aluminium Fabricator Ltd.

工程號 J837 地盤 觀塘

产品编号	L(MM)	数量	A	B	C	D	E	N	M
		1							

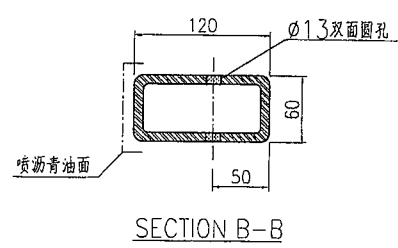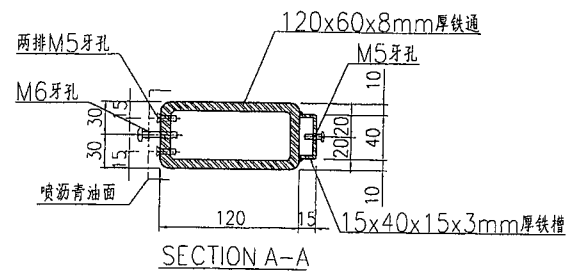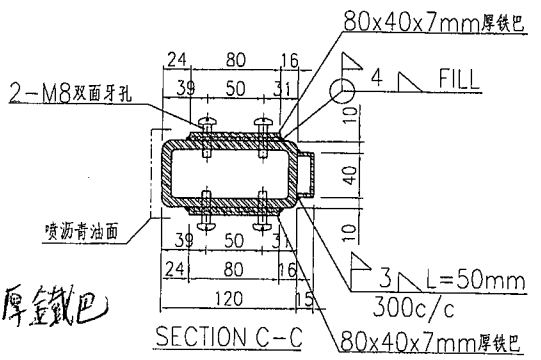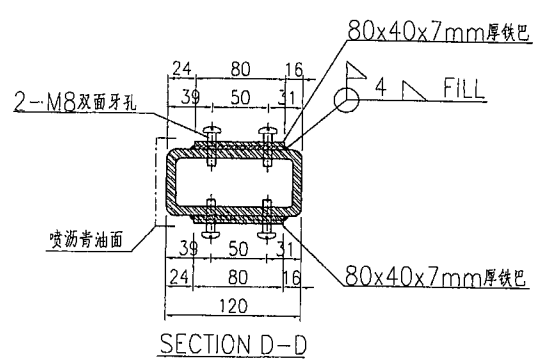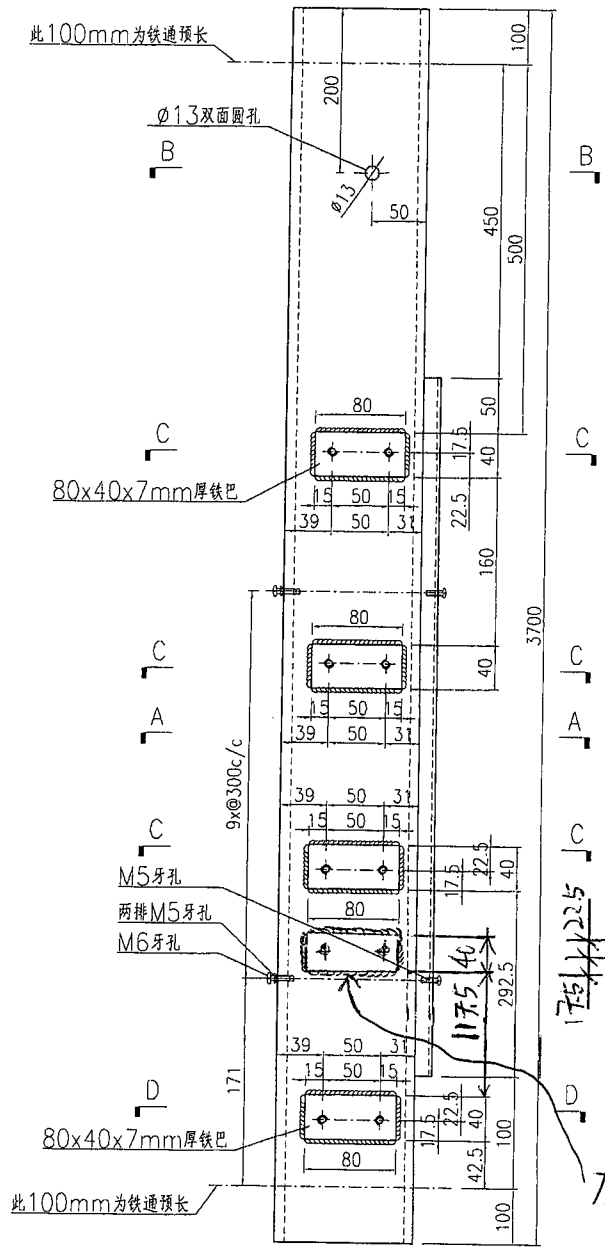






名稱	鐵件加工圖	制圖	曾建平	2018-09-19	修改				
材料	詳見加工圖	復核			日期				
顏色	熱浸鋅+噴瀝青油	批准			圖號	J837-CW-ST74b			

EG-DWG3

美特鋁質 有限公司
MIDI Aluminium Fabricator Ltd.

工程號	J837	地盤	觀塘
-----	------	----	----

产品编号	L(MM)	数量	A	B	C	D	E	N	M
		1							

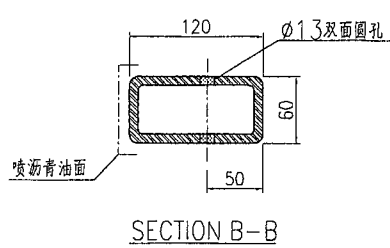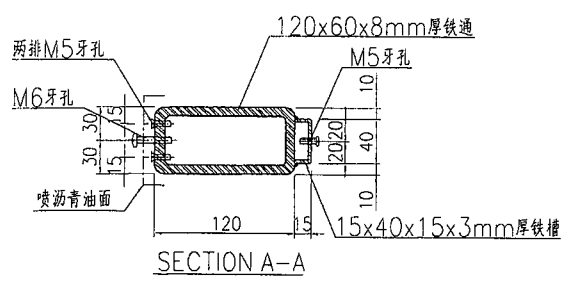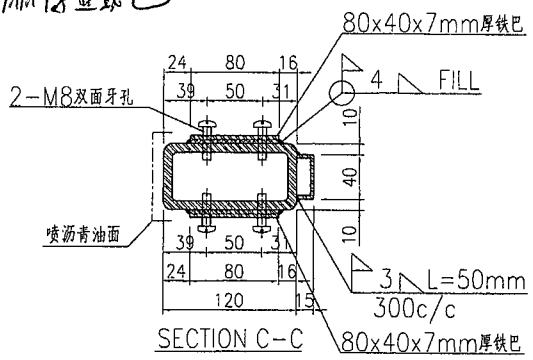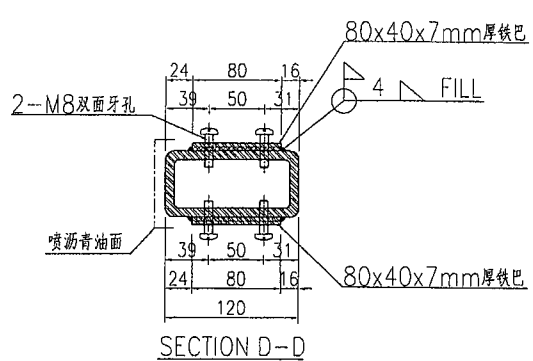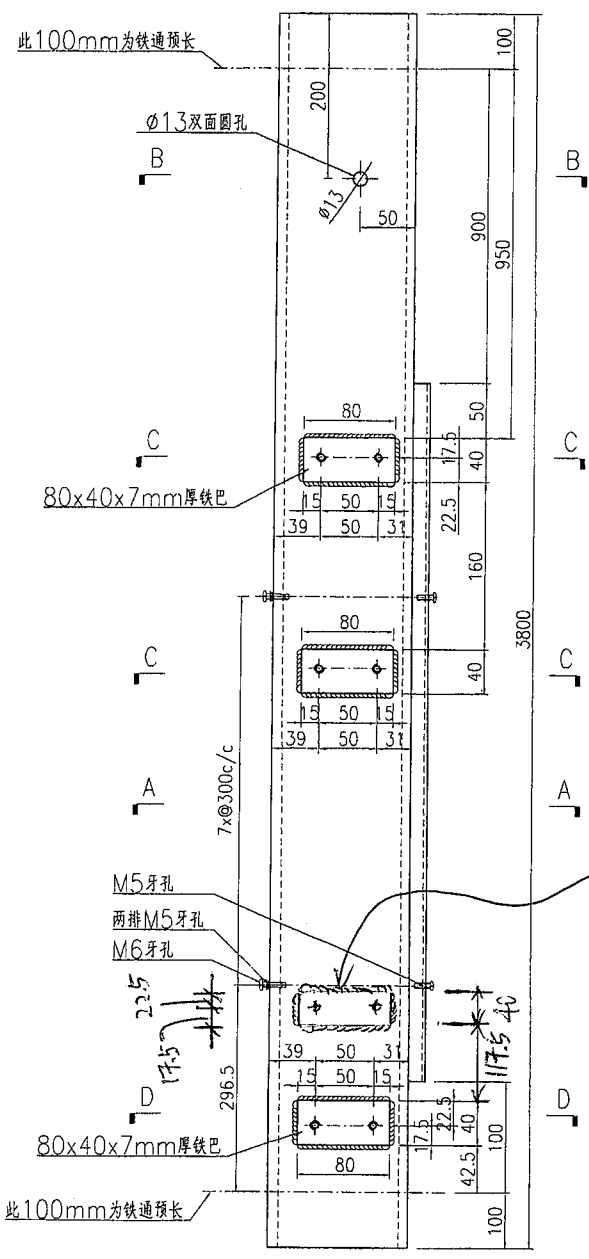

名稱	鐵件加工圖	制圖	曾建平	2018-09-19	修改				
材料	詳見加工圖	復核			日期				
顏色	熱浸鋅+噴瀝青油	批准			圖號	J837-GW-ST750			






EG-DWG3



美特鋁質 有限公司
MIDI Aluminium Fabricator Ltd.

产品编号	L(MM)	数量	A	B	C	D	E	N	M
		2							

工程號	J837	地盤	觀塘
-----	------	----	----

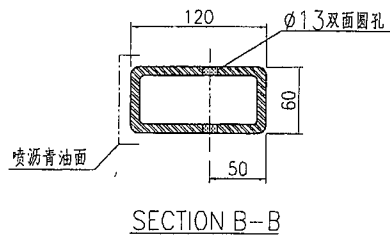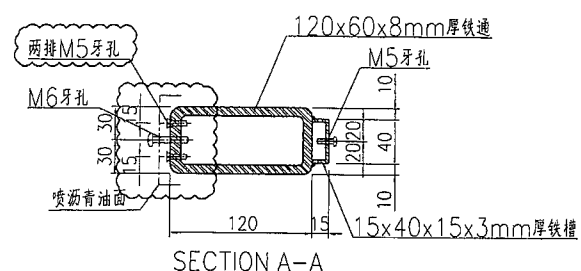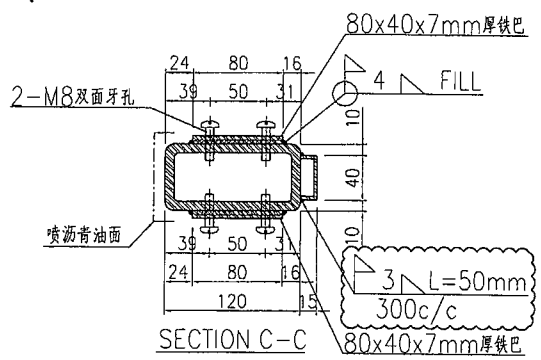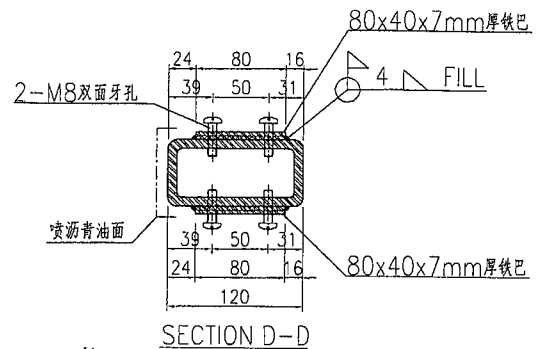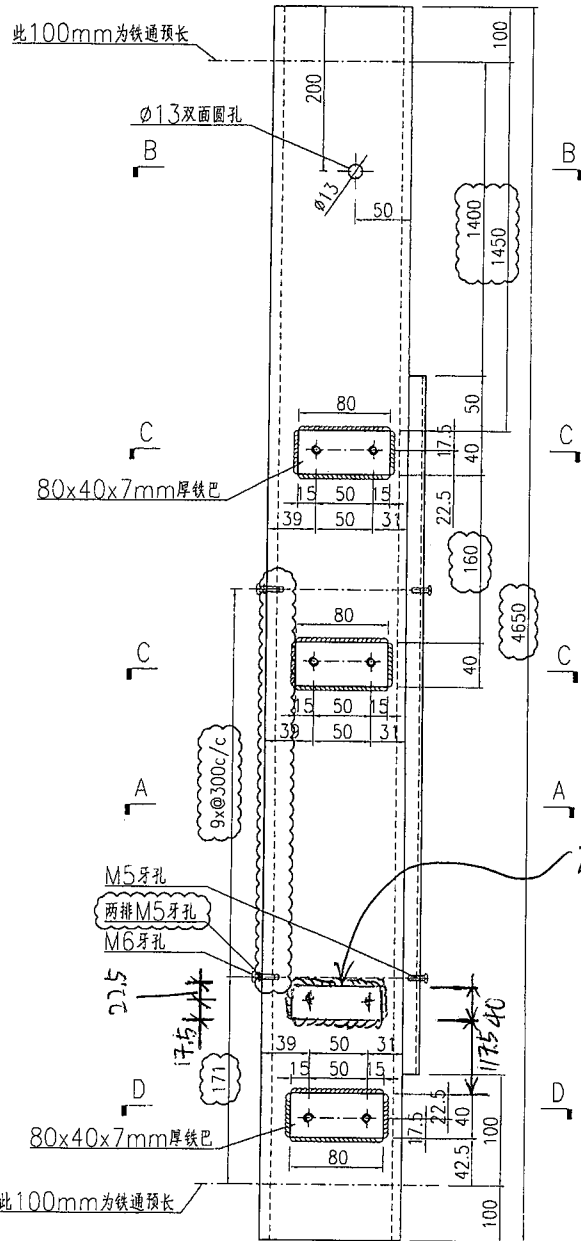

名稱	鐵件加工圖	制圖	曾建平	2018-09-19	修改	A		
材料	詳見加工圖	復核			日期	2019-03-02		
顏色	熱浸鋅+噴瀝青油	批准			圖號	J837-GW-ST76		



EG-DWG3






美特鋁質 有限公司
MIDI Aluminium Fabricator Ltd.

产品编号	L(MM)	数量	A	B	C	D	E	N	M
		2							

工程號	J837	地盤	觀塘
-----	------	----	----

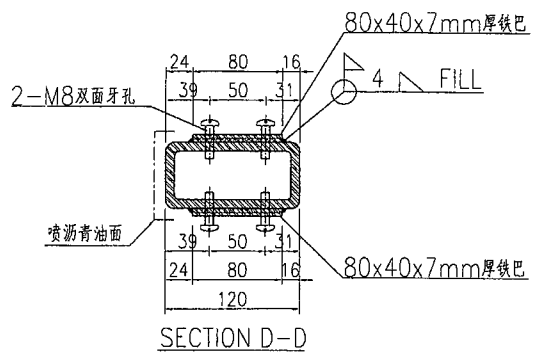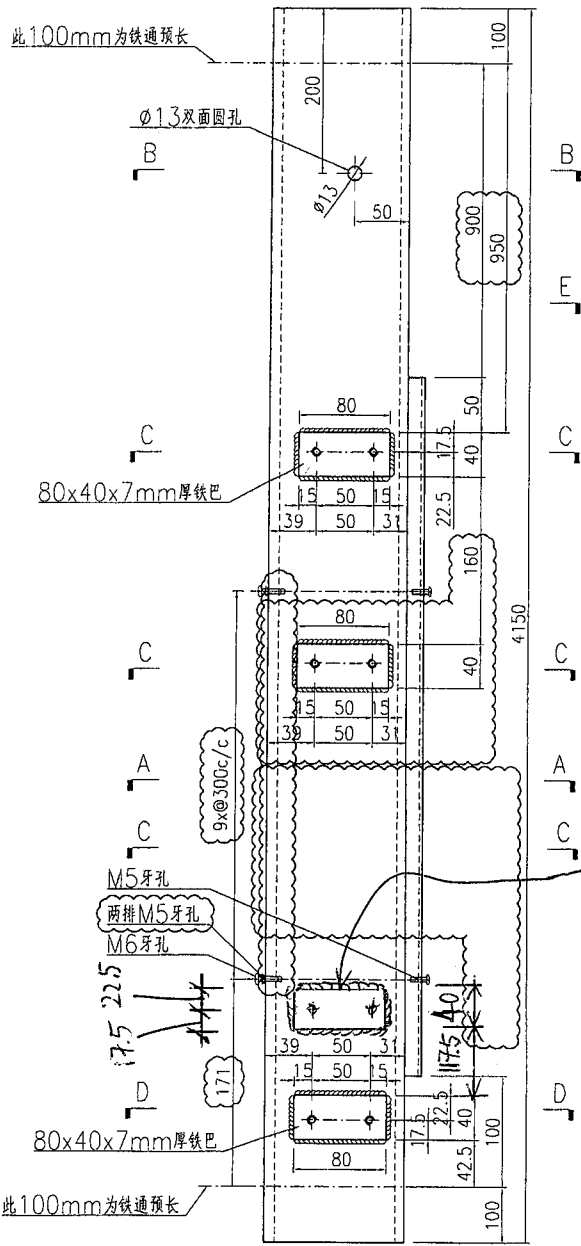

加7mm厚金散巴

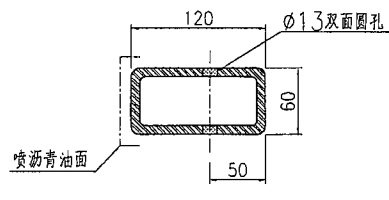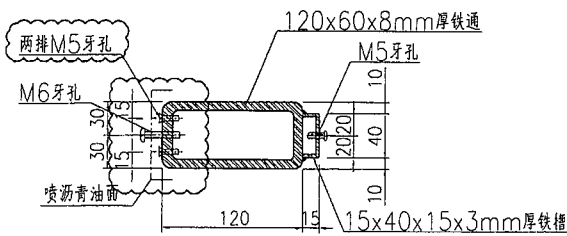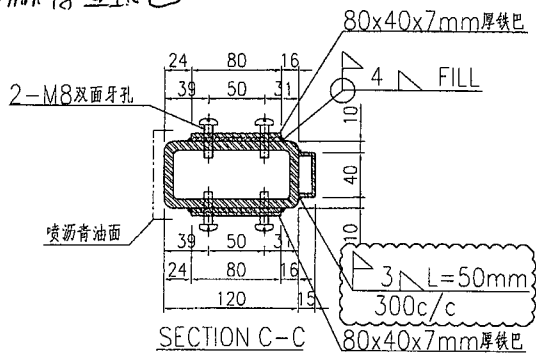






名稱	鐵件加工圖	制圖	曾建平	2018-09-19	修改	A	
材料	詳見加工圖	復核			日期	2019-03-02	
顏色	熱浸鋅+噴瀝青油	批准			圖號	J837-GW-ST77	

EG-DWG3

美特鋁質有限公司
MIDI Aluminium Fabricator Ltd.

产品编号	L(MM)	数量	A	B	C	D	E	N	M
		1							

工程號 J837 地盤 觀塘

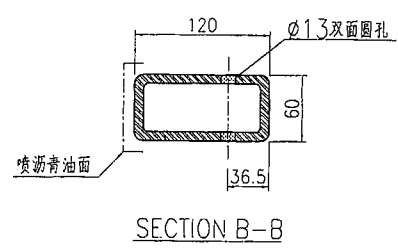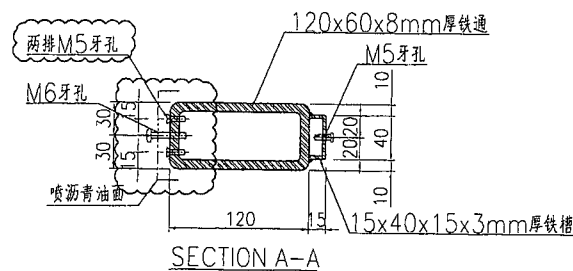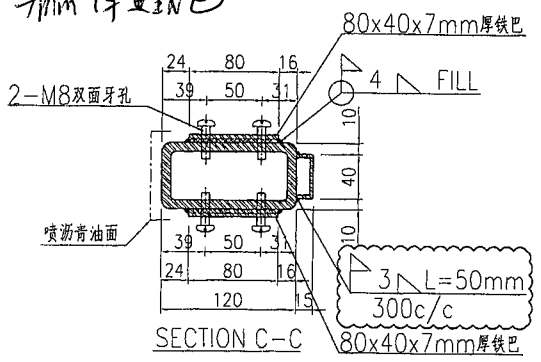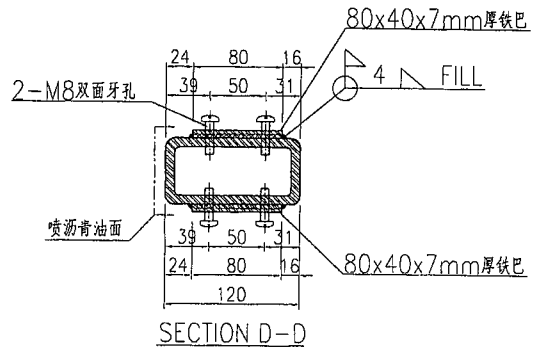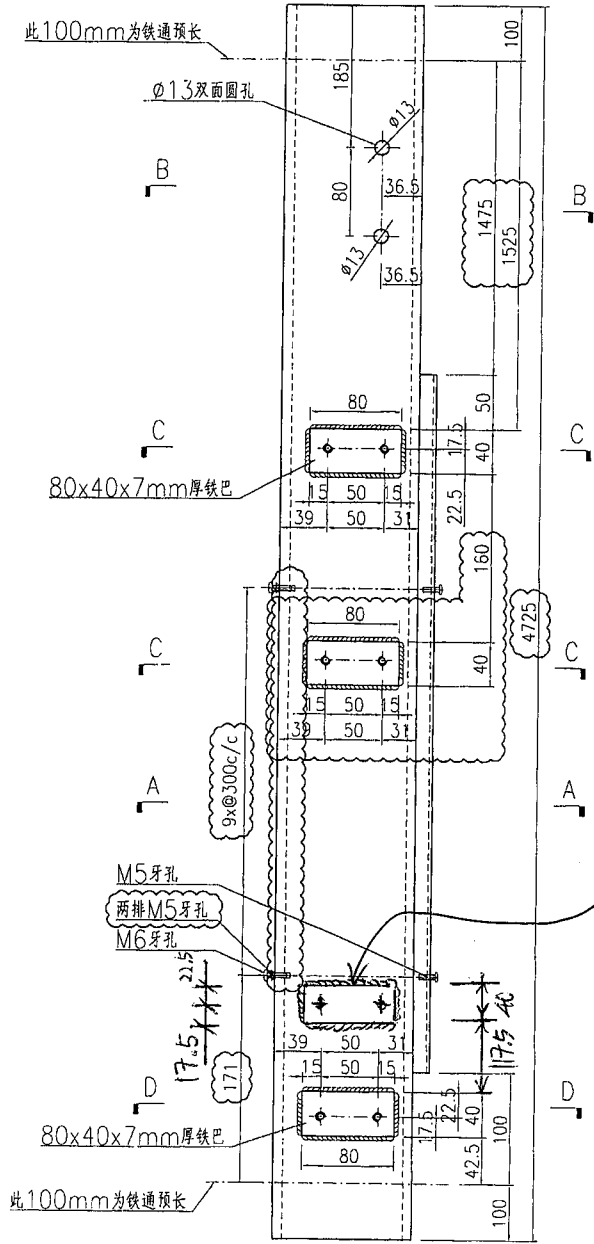

名稱	鐵件加工圖	制圖	曾建平	2018-09-19	修改	A		
材料	詳見加工圖	復核			日期	2019-03-02		
顏色	熱浸鋅+噴瀝青油	批准			圖號	J837-GW-ST78		

EG-DWG3




美特鋁質有限公司
MIDI Aluminium Fabricator Ltd.


产品编号	L(MM)	数量	A	B	C	D	E	N	M
		1							

工程號 J837 地盤 觀塘




此100mm为铁通预长

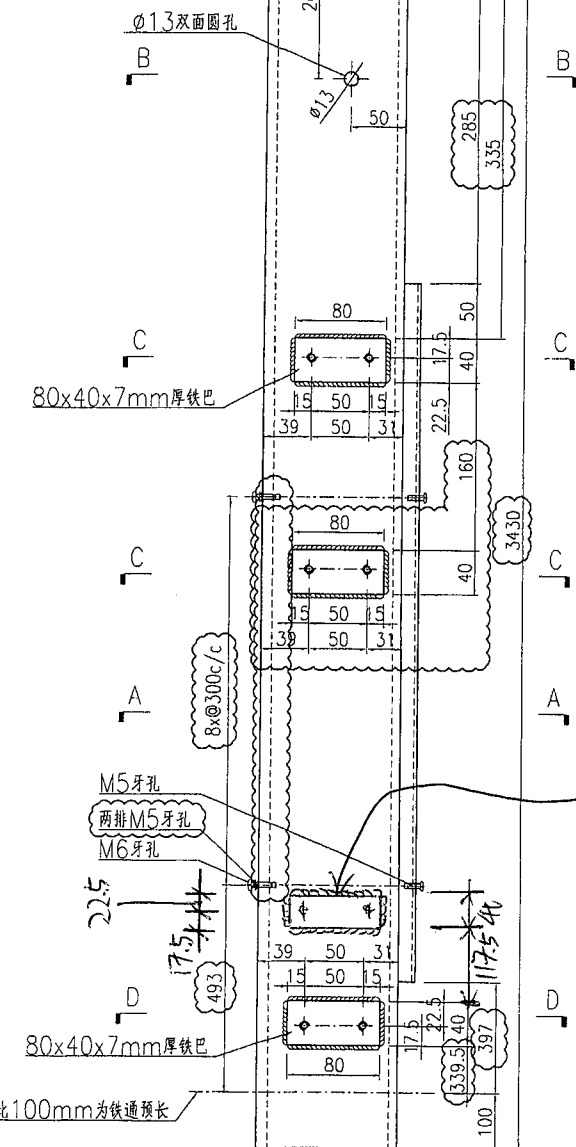

需地盘复尺

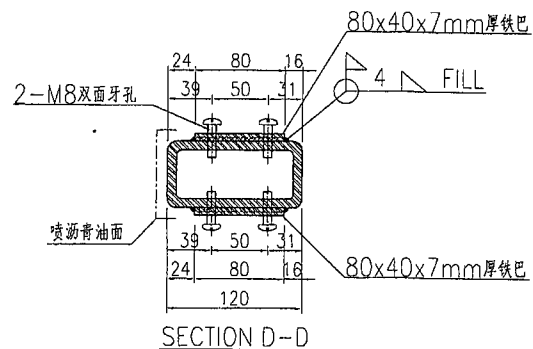

加7mm厚金戴巴

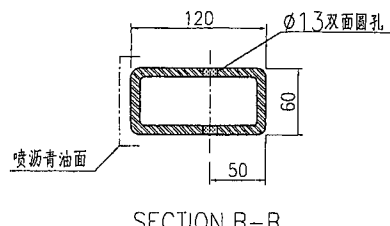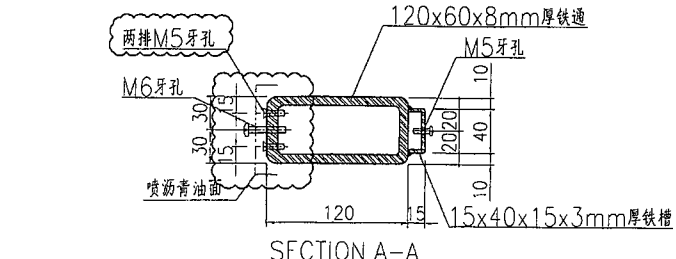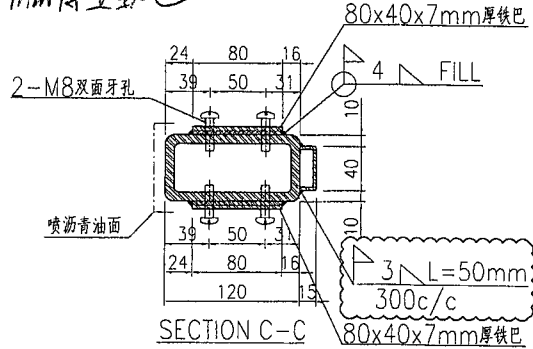


名稱	鐵件加工圖	制圖	曾建平	2018-09-19	修改	A	
材料	詳見加工圖	復核			日期	2019-03-02	
顏色	熱浸鋅+噴瀝青油	批准			圖號	J837-GW-ST80	

EG-DWG3





美特鋁質 有限公司
MIDI Aluminium Fabricator Ltd.

工程號	J837	地盤	觀塘
-----	------	----	----

产品编号	L(MM)	数量	A	B	C	D	E	N	M
		1							

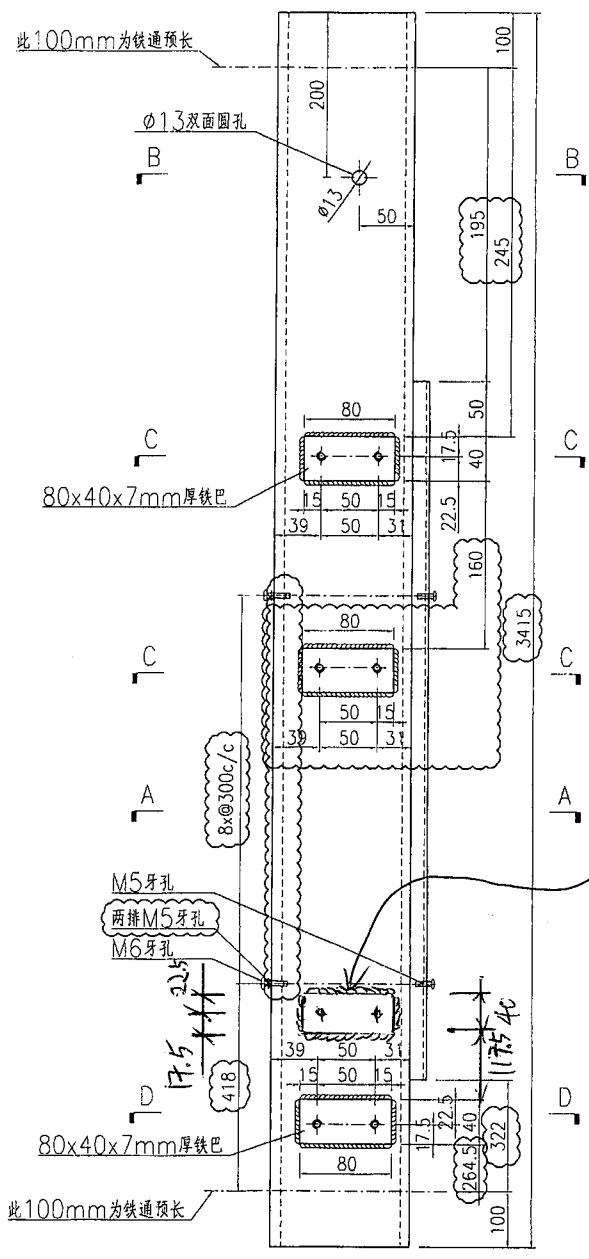


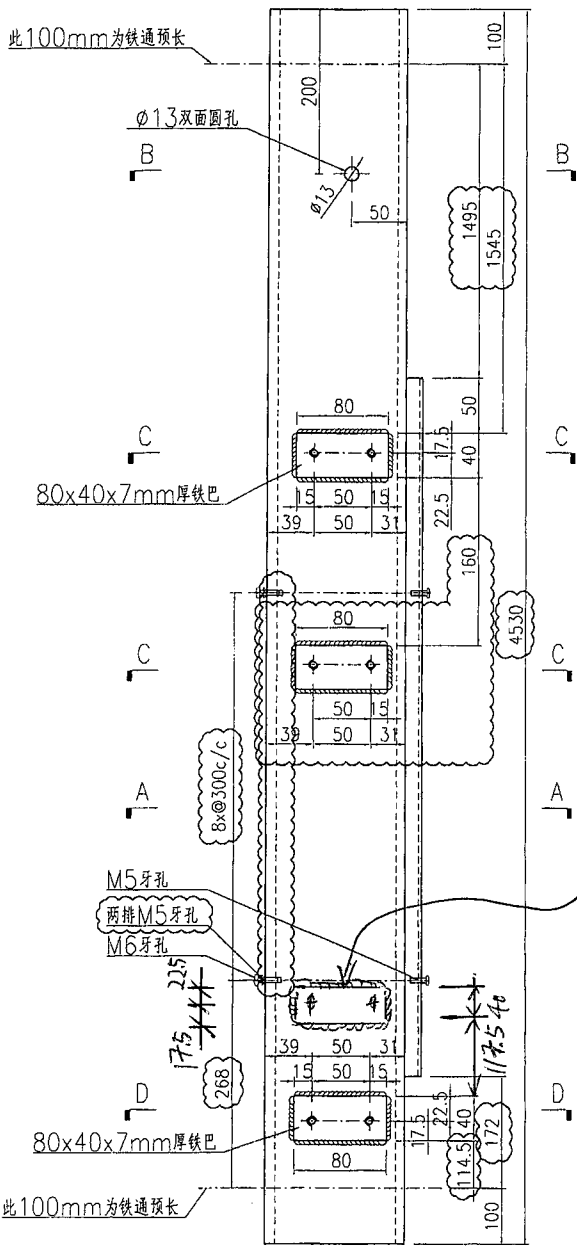
需地盘复尺

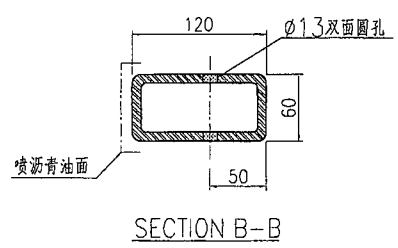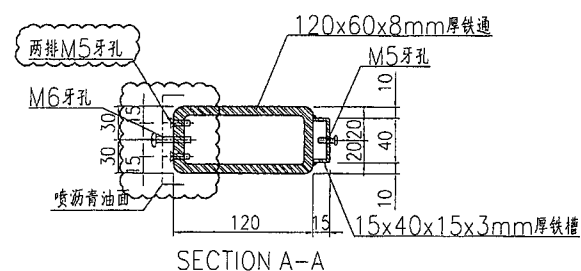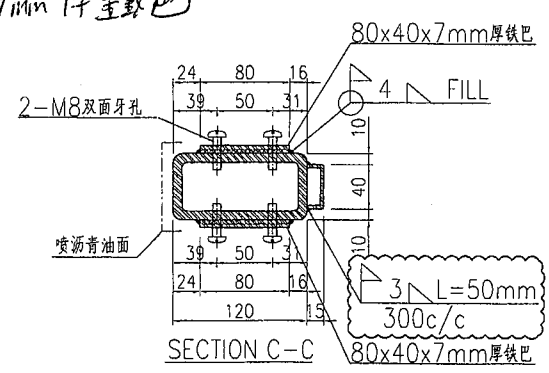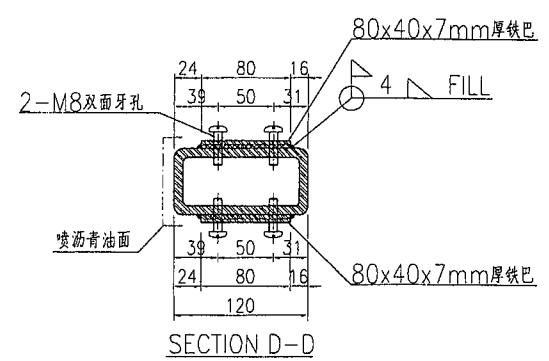


名稱	鐵件加工圖	制圖	曾建平	2018-09-19	修改	A	
材料	詳見加工圖	復核			日期	2019-03-02	
顏色	熱浸鋅+噴瀝青油	批准			圖號	J837-GW-ST81	

EG-DWG3




 美特鋁質有限公司 MIDI Aluminium Fabricator Ltd.				产品编号	L(MM)	数量	A	B	C	D	E	N	M
工程號	J837	地盤	觀塘			1							



需地盘复尺

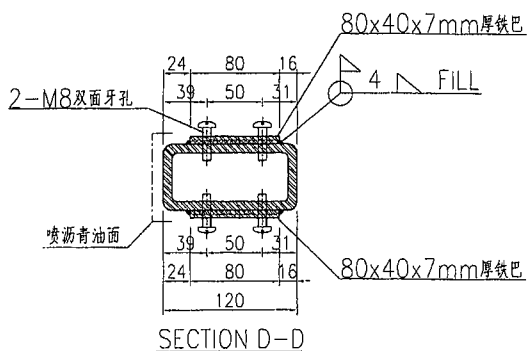

加7mm厚金戴巴

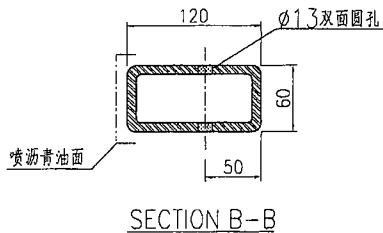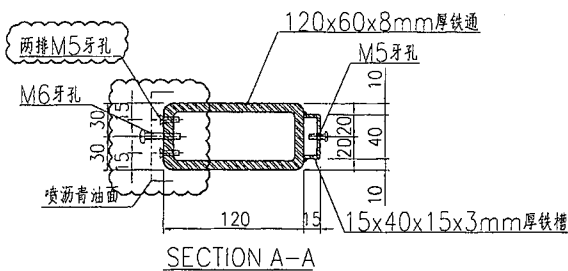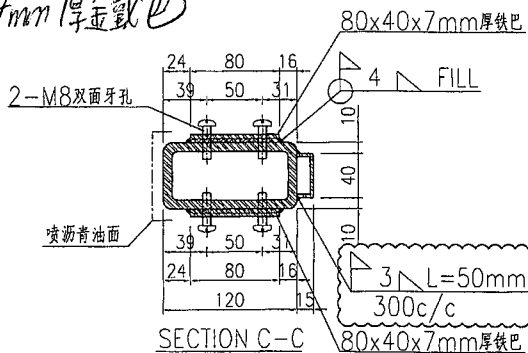


名稱	鐵件加工圖	制圖	曾建平	2018-09-19	修改	A	
材料	詳見加工圖	復核			日期	2019-03-02	
顏色	熱浸鋅+噴瀝青油	批准			圖號	J837-GW-ST83	

EG-DWG3

美特鋁質有限公司
MIDI Aluminium Fabricator Ltd.

工程號: J837 地盤: 觀塘

产品编号	L(MM)	数量	A	B	C	D	E	N	M
		1							

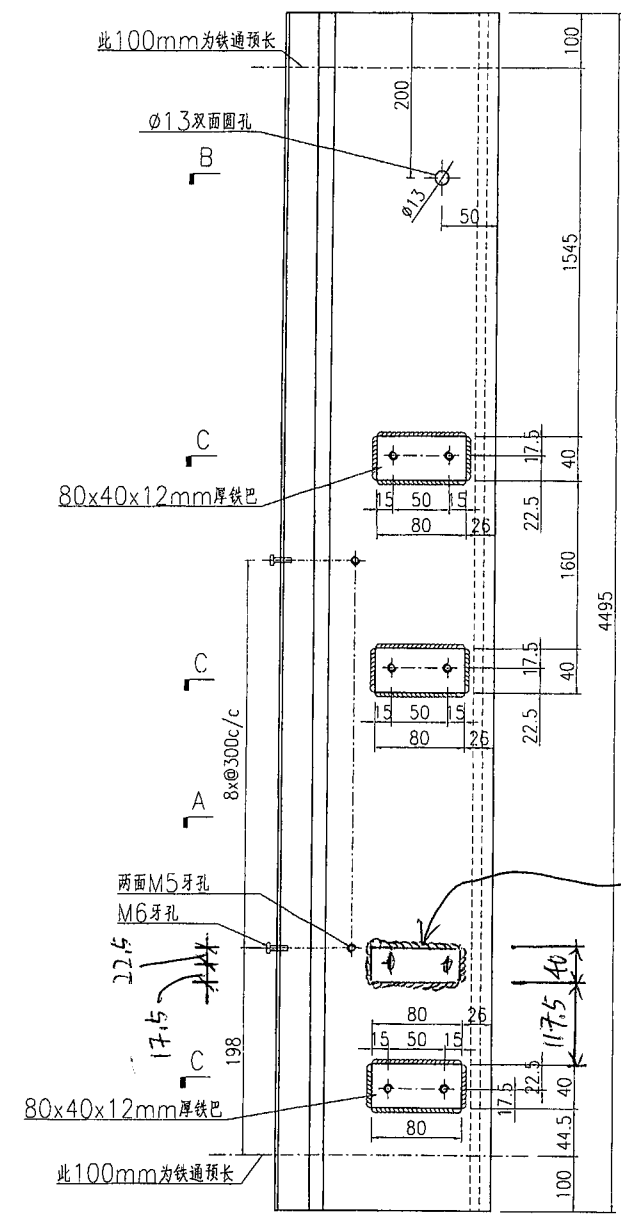

B




C

C

A

C

加12mm厚金鐵巴

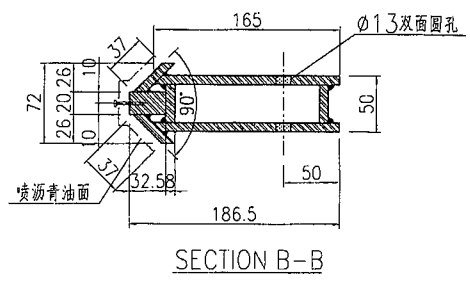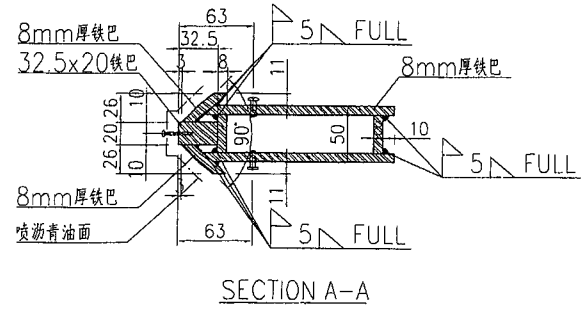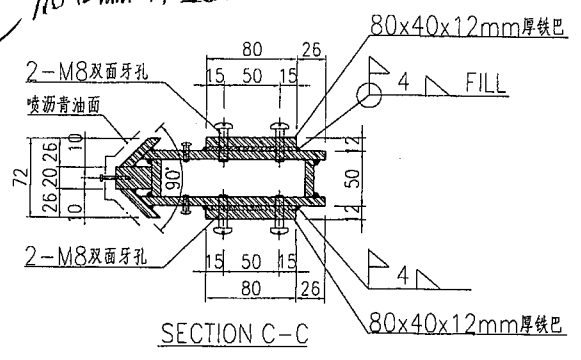


名稱	鐵件加工圖	制圖	曾建平	2018-09-19	修改		
材料	詳見加工圖	復核			日期		
顏色	热浸鋅+噴瀝青油	批准			圖號	J837-GW-ST84a	

EG-DWG3





美特鋁質 有限公司
MIDI Aluminium Fabricator Ltd.

工程號: J837 | 地盤: 觀塘

产品编号	L(MM)	数量	A	B	C	D	E	N	M
		1							

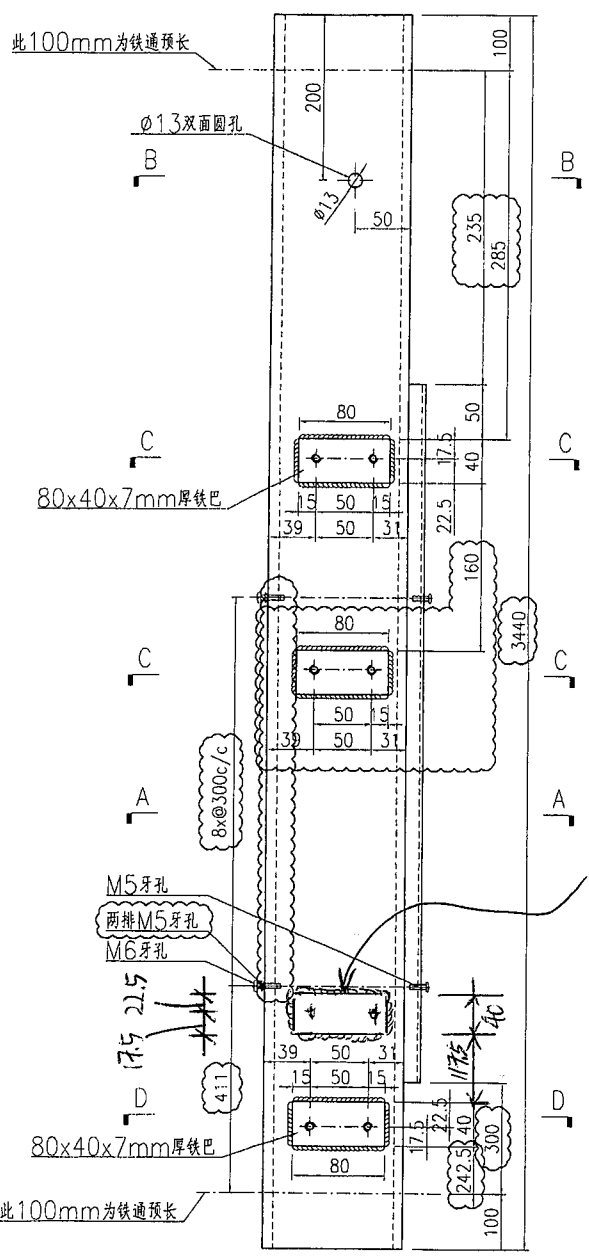

需地盘复尺

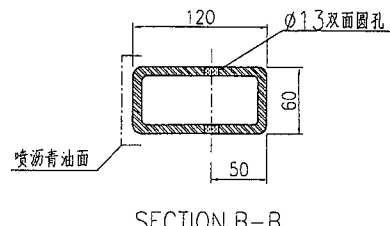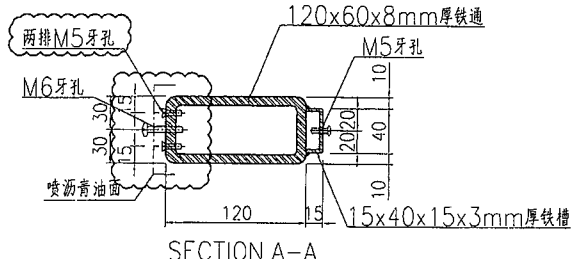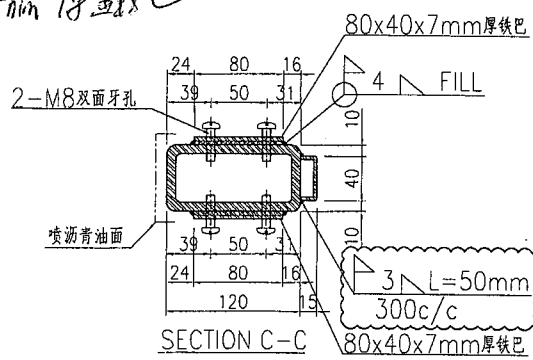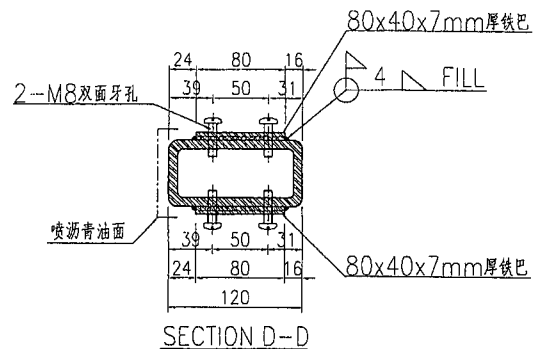

名稱	鐵件加工圖	制圖	曾建平	2018-09-19	修改	A	
材料	詳見加工圖	復核			日期	2019-03-02	
顏色	熱浸鋅+噴瀝青油	批准			圖號	J837-GW-ST85	


EG-DWG3




美特鋁質 有限公司
MIDI Aluminium Fabricator Ltd.

产品编号	L(MM)	数量	A	B	C	D	E	N	M
		1							




工程號	J837	地盤	觀塘
-----	------	----	----

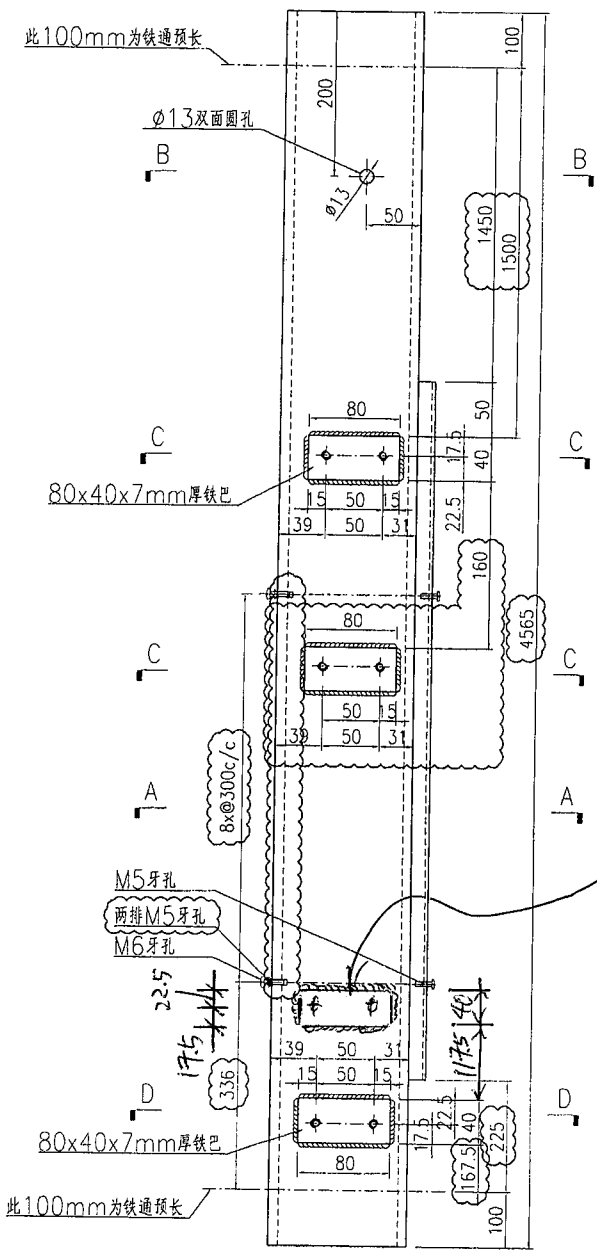

需地盘复尺

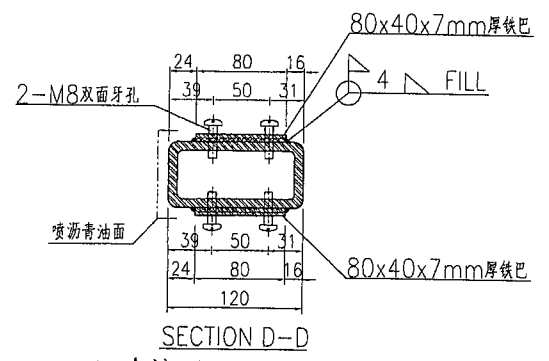

加7mm厚鐵巴

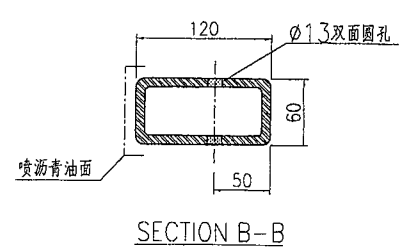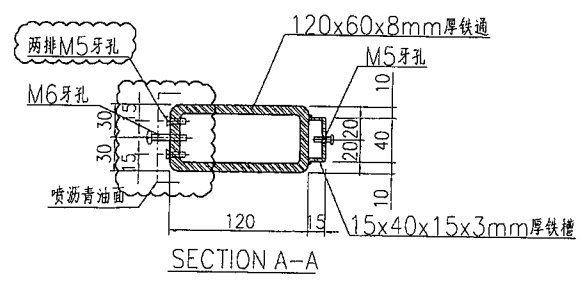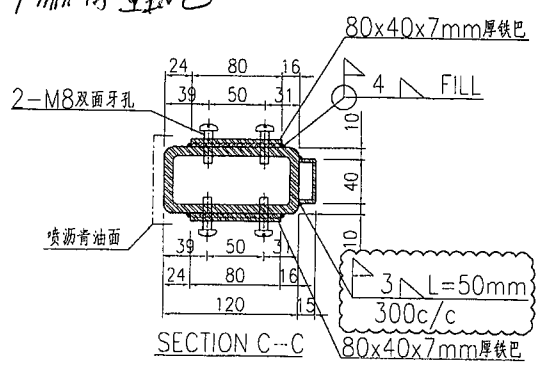

名稱	鐵件加工圖	制圖	曾建平	2018-09-19	修改	A		
材料	詳見加工圖	復核			日期	2019-03-02		
顏色	熱浸鋅+噴瀝青油	批准			圖號	J837-GW-ST86		






EG-DWG3



美特鋁質有限公司
MIDI Aluminium Fabricator Ltd.

产品编号	L(MM)	数量	A	B	C	D	E	N	M
		1							

工程號 J837 地盤 觀塘

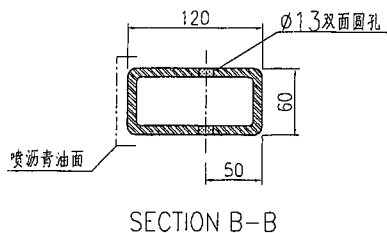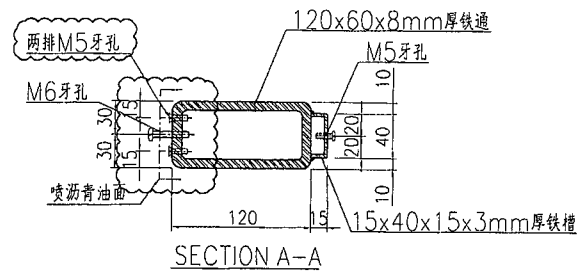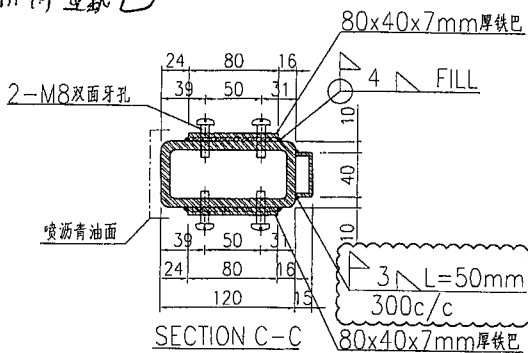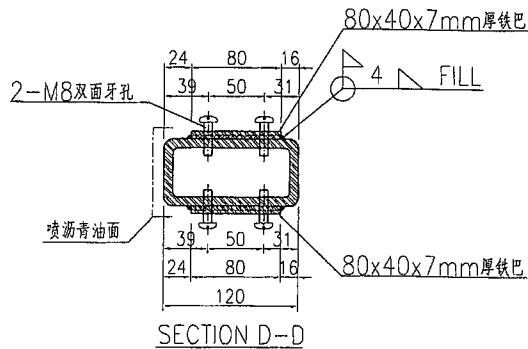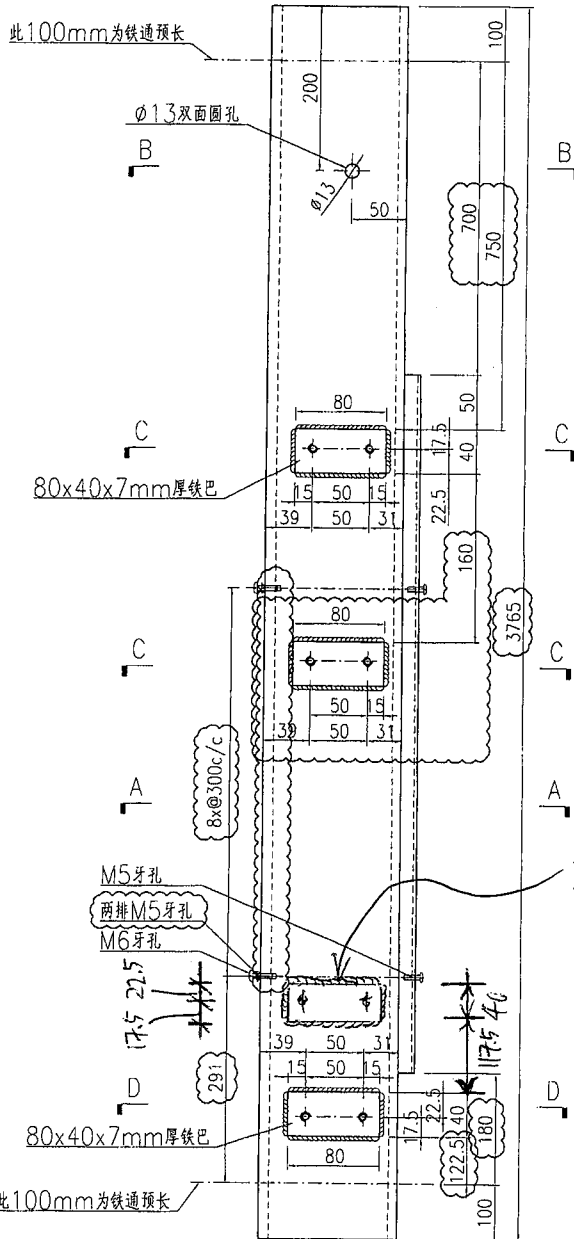


名稱	鐵件加工圖	制圖	曾建平	2018-09-19	修改	A		
材料	詳見加工圖	復核			日期	2019-03-02		
顏色	熱浸鋅+噴瀝青油	批准			圖號	J837-GW-ST88		


EG-DWG3

 美特鋁質有限公司 MIDI Aluminium Fabricator Ltd.			
工程號	J837	地盤	觀塘




产品编号	L(MM)	数量	A	B	C	D	E	N	M
		1							

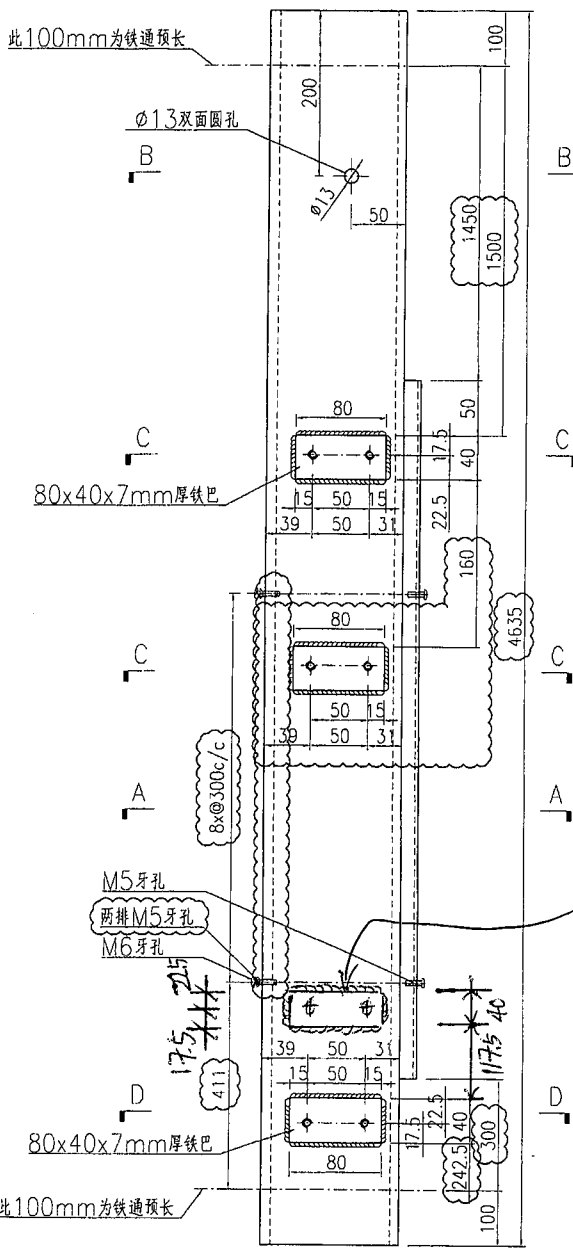

需地盘复尺

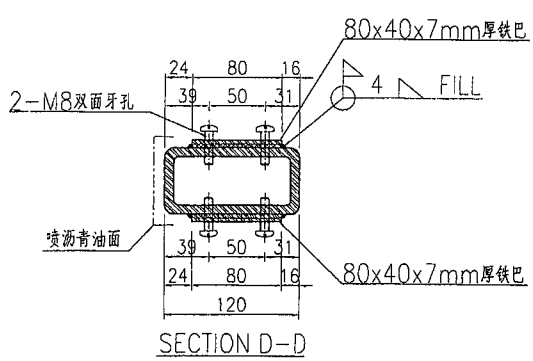

加7mm厚金截巴



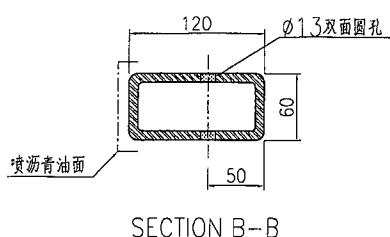
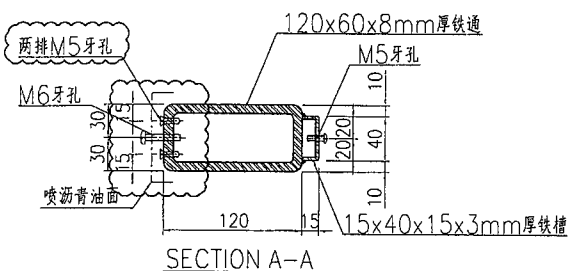
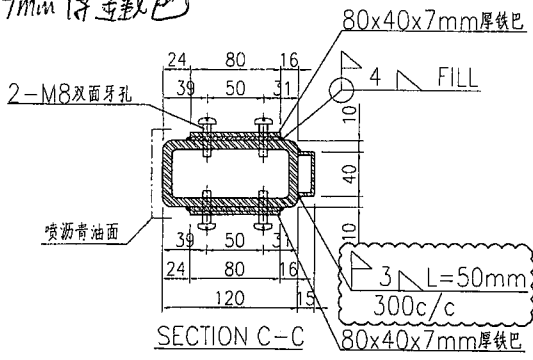


名稱	鐵件加工圖	制圖	曾建平	2018-09-19	修改	A	
材料	詳見加工圖	復核			日期	2019-03-02	
顏色	熱浸鋅+噴瀝青油	批准			圖號	J837-GW-ST90	

EG-DWG3

 美特鋁質 有限公司 MIDI Aluminium Fabricator Ltd.			
工程號	J837	地盤	觀塘

产品编号	L(MM)	数量	A	B	C	D	E	N	M
		13							

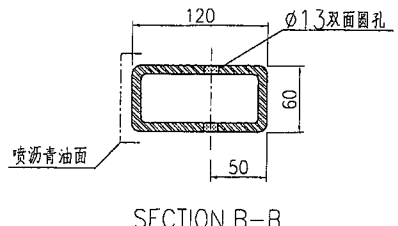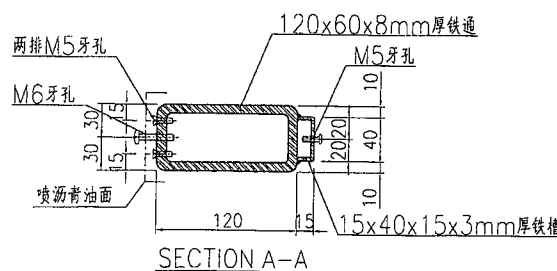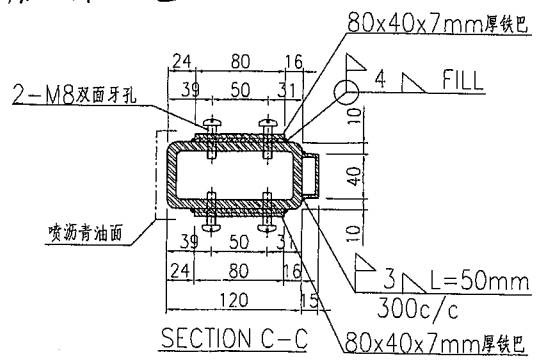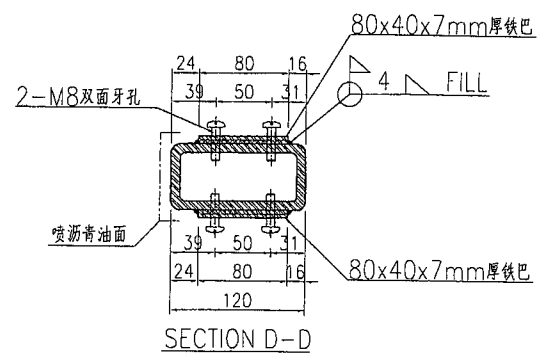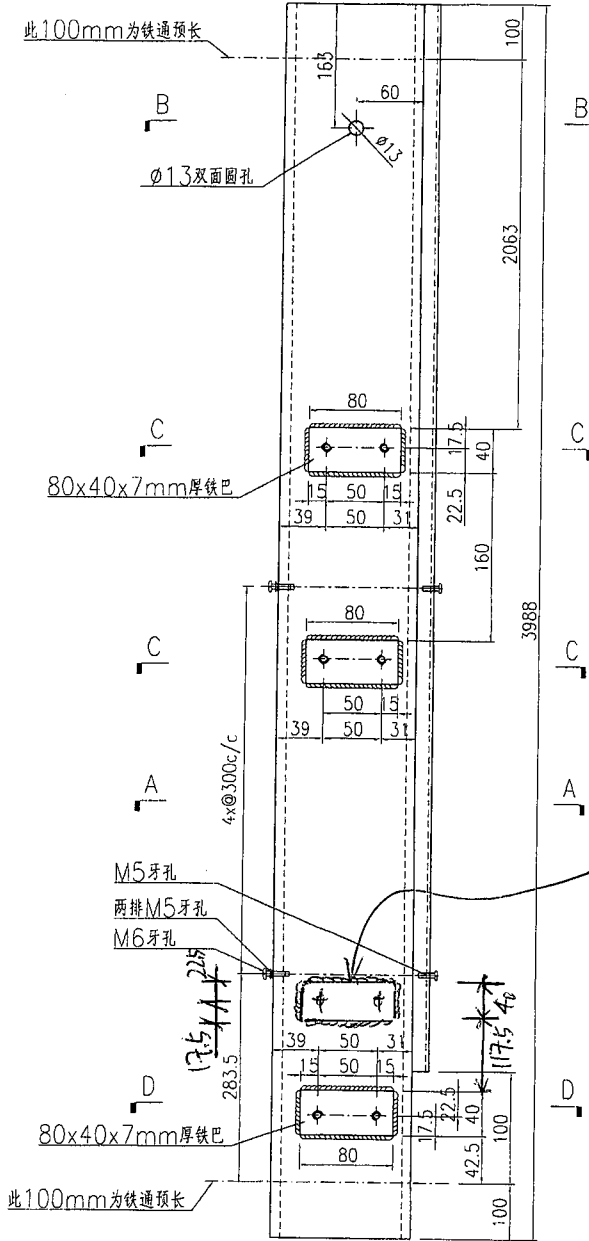


名稱	鐵件加工圖	制圖	曾建平	2018-09-19	修改		
材料	詳見加工圖	復核			日期		
顏色	熱浸鋅+噴瀝青油	批准			圖號	J837-GW-ST91	

EG-DWG3




美特鋁質 有限公司
MIDI Aluminium Fabricator Ltd.

产品编号	L(MM)	数量	A	B	C	D	E	N	M
		1							

工程號	J837	地盤	觀塘
-----	------	----	----

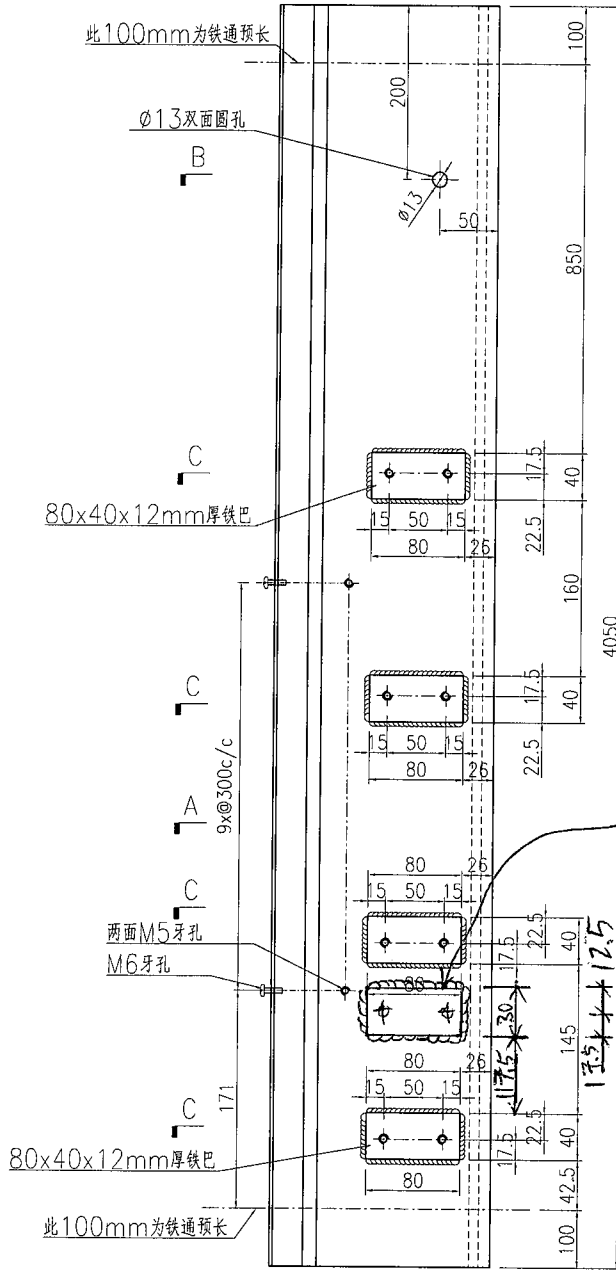

加12mm厚金鐵巴

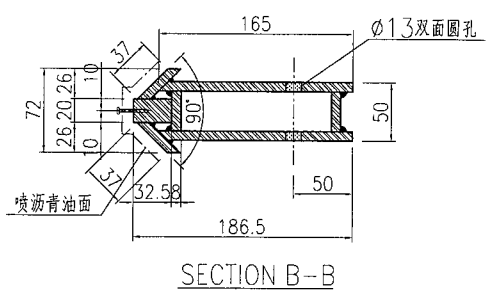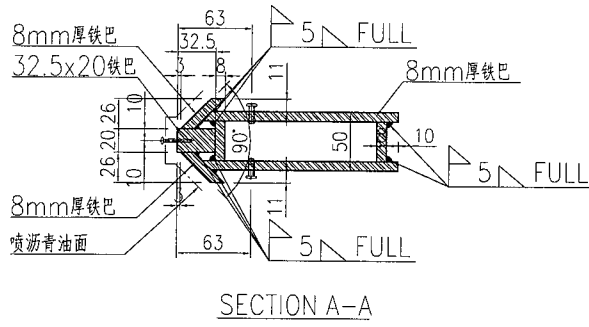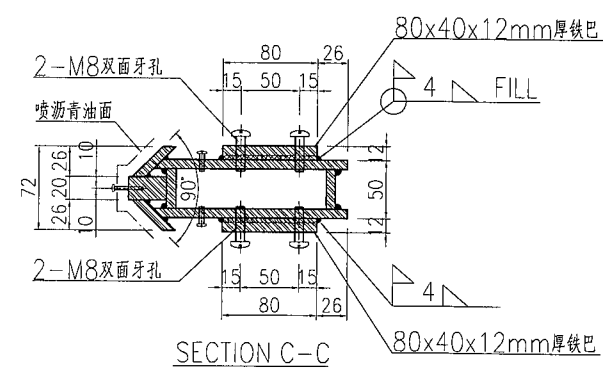






名稱	鐵件加工圖	制圖	曾建平	2018-09-19	修改		
材料	詳見加工圖	復核			日期		
顏色	熱浸鋅+噴瀝青油	批准			圖號	J837-GW-ST93a	

EG-DWG3

美特鋁質 有限公司
MIDI Aluminium Fabricator Ltd.

工程號 J837 地盤 觀塘

产品编号	L(MM)	数量	A	B	C	D	E	N	M
		2							

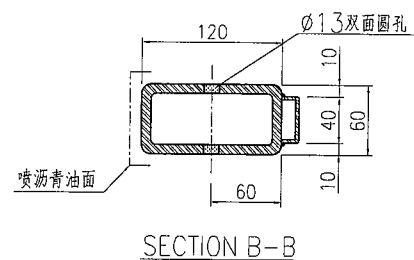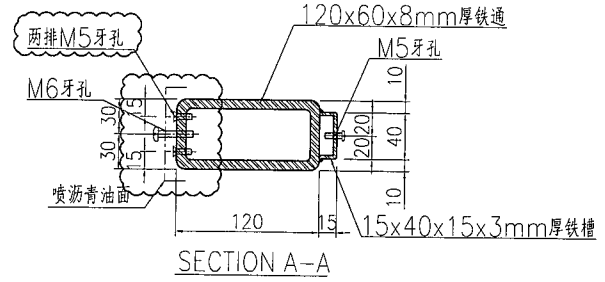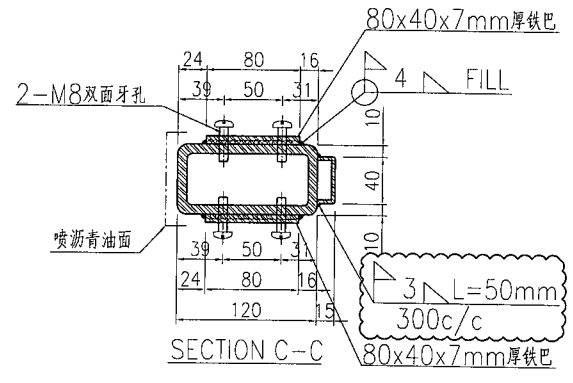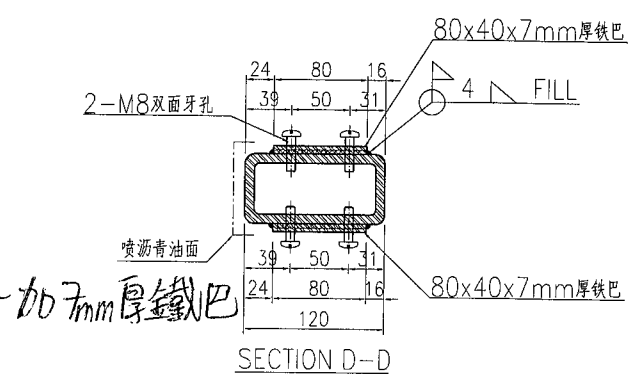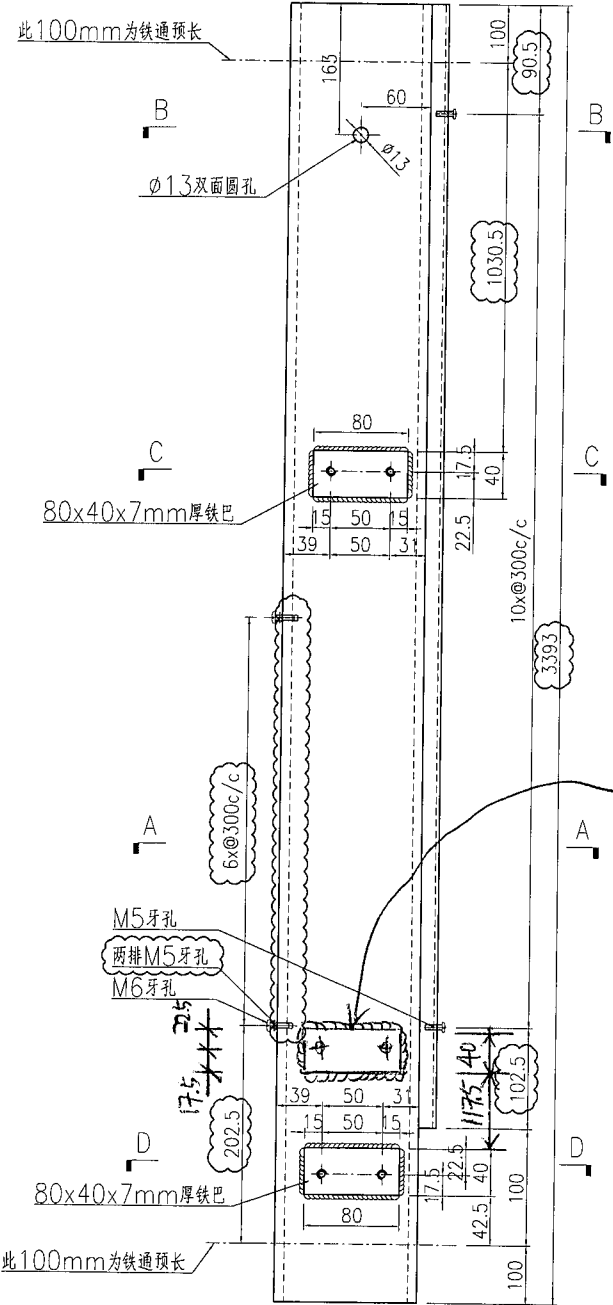

名稱	鐵件加工圖	制圖	曾建平	2018-09-19	修改	A		
材料	詳見加工圖	復核			日期	2019-03-02		
顏色	熱浸鋅+噴瀝青油	批准			圖號	J837-GW-ST94		






EG-DWG3



美特鋁質有限公司
MIDI Aluminium Fabricator Ltd.

产品编号	L(MM)	数量	A	B	C	D	E	N	M
		2							

工程號 J837 地盤 觀塘

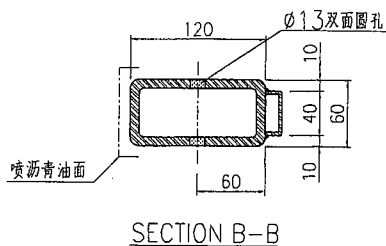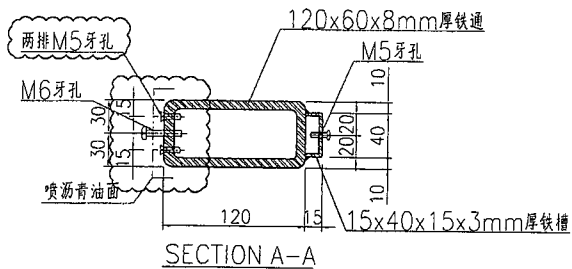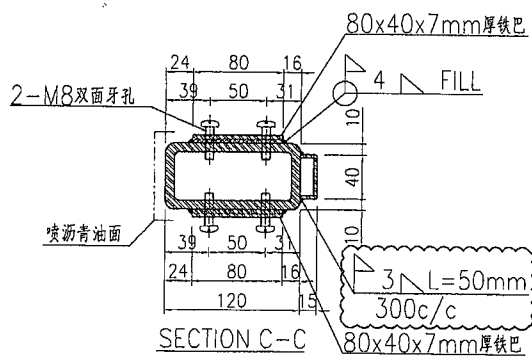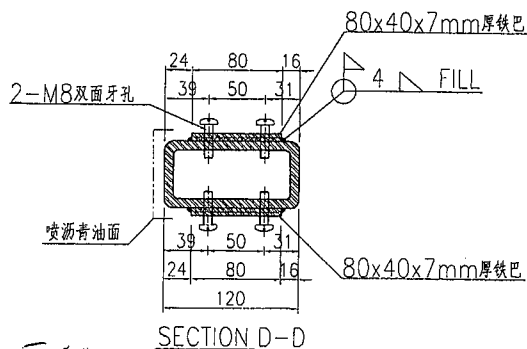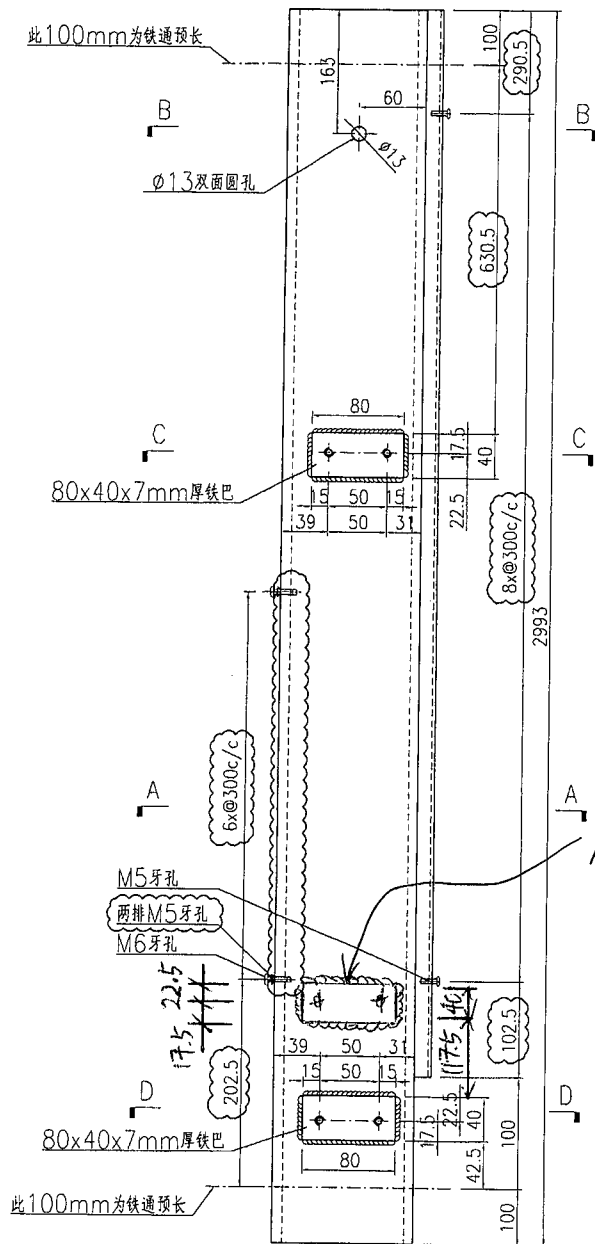


名稱	鐵件加工圖	制圖	曾建平	2018-09-19	修改	A		
材料	詳見加工圖	復核			日期	2019-03-02		
顏色	熱浸鋅+噴瀝青油	批准			圖號	J837-GW-ST95		

EG-DWG3




美特鋁質有限公司
MIDI Aluminium Fabricator Ltd.

产品编号	L(MM)	数量	A	B	C	D	E	N	M
		1							

工程號 J837 地盤 觀塘

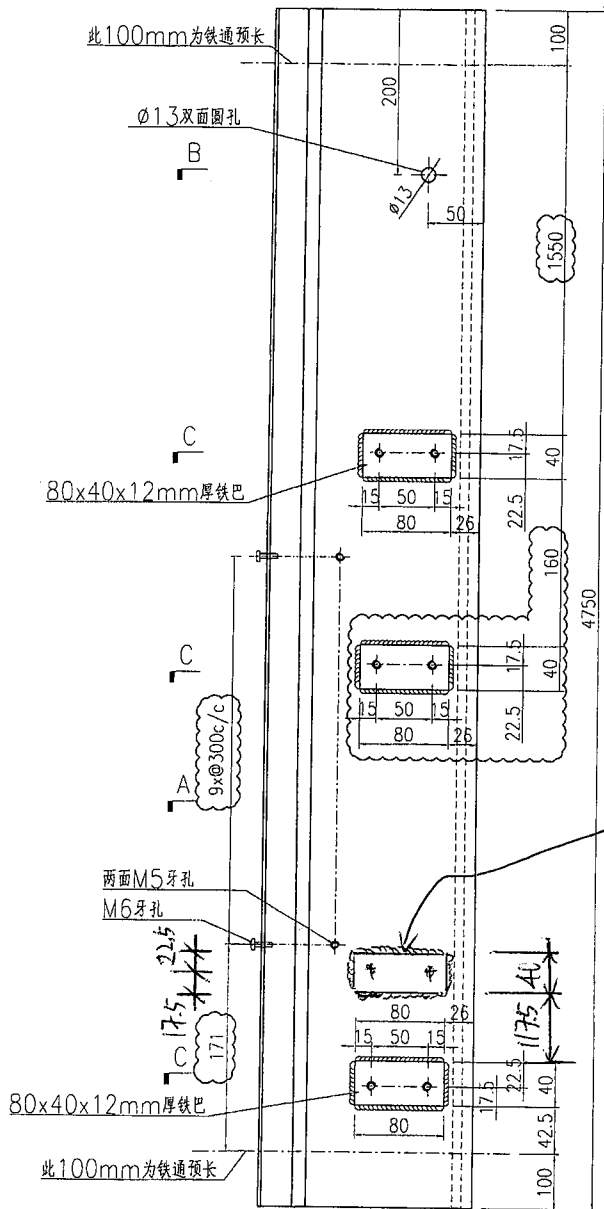

加12mm厚金鐵巴

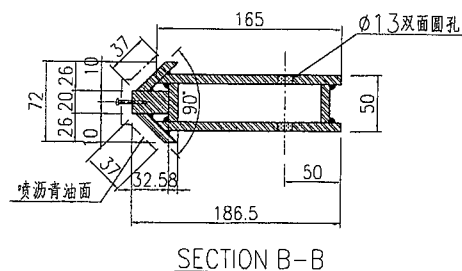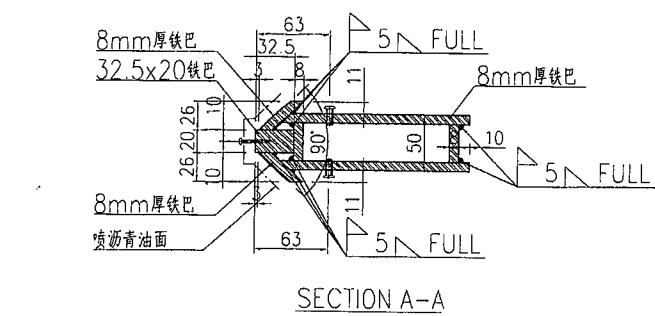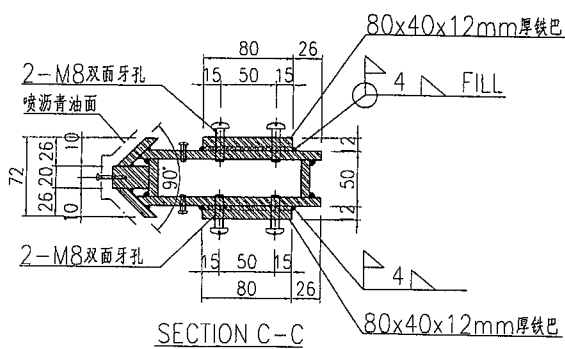


名稱	鐵件加工圖	制圖	曾建平	2018-09-19	修改	A		
材料	詳見加工圖	復核			日期	2019-03-02		
顏色	熱浸鋅+噴瀝青油	批准			圖號	J837-GW-ST96		

EG-DWG3

 美特鋁質有限公司 MIDI Aluminium Fabricator Ltd.			
工程號	J837	地盤	觀塘

产品编号	L(MM)	数量	A	B	C	D	E	N	M
		1							

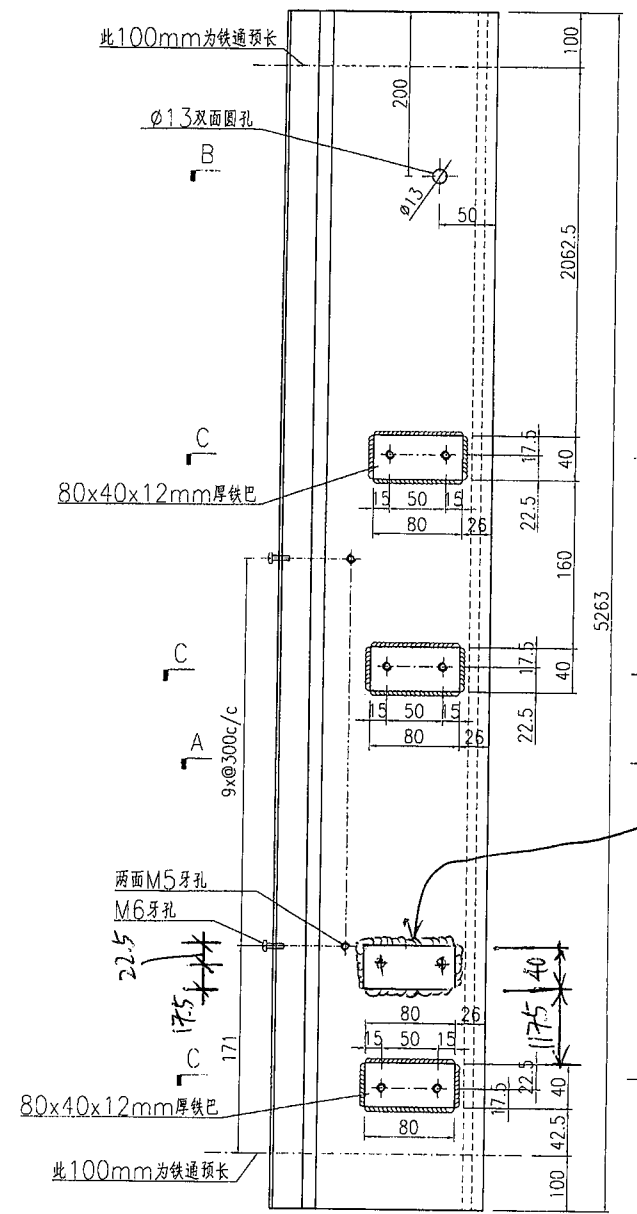

B

C




A

C

C

C

加12mm厚铁巴

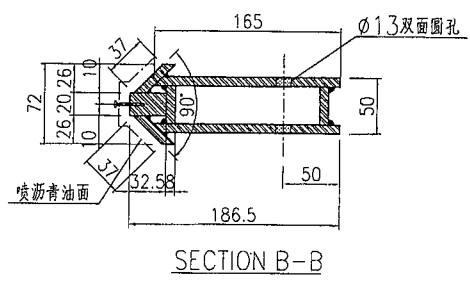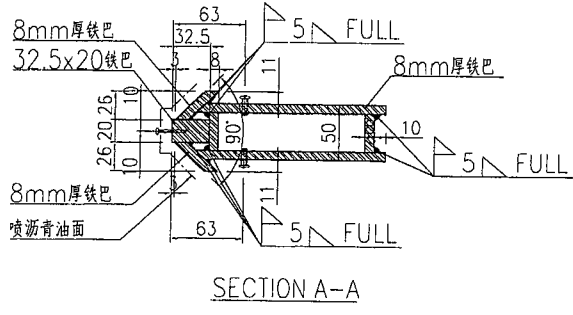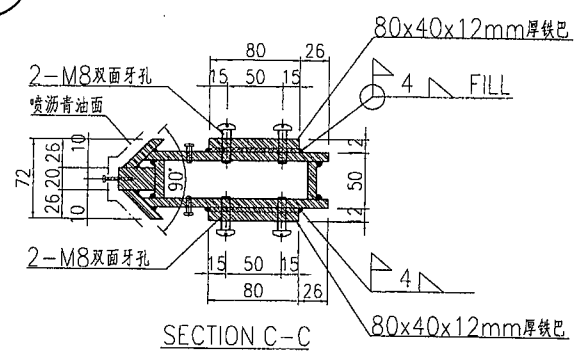


名稱	鐵件加工圖	制圖	曾建平	2018-09-19	修改				
材料	詳見加工圖	復核			日期				
顏色	熱浸鋅+噴瀝青油	批准			圖號	J837-GW-ST96a			

EG-DWG3

美特鋁質 有限公司
MIDI Aluminium Fabricator Ltd.

产品编号	L(MM)	数量	A	B	C	D	E	N	M
		2							

工程號 J837 地盤 觀塘

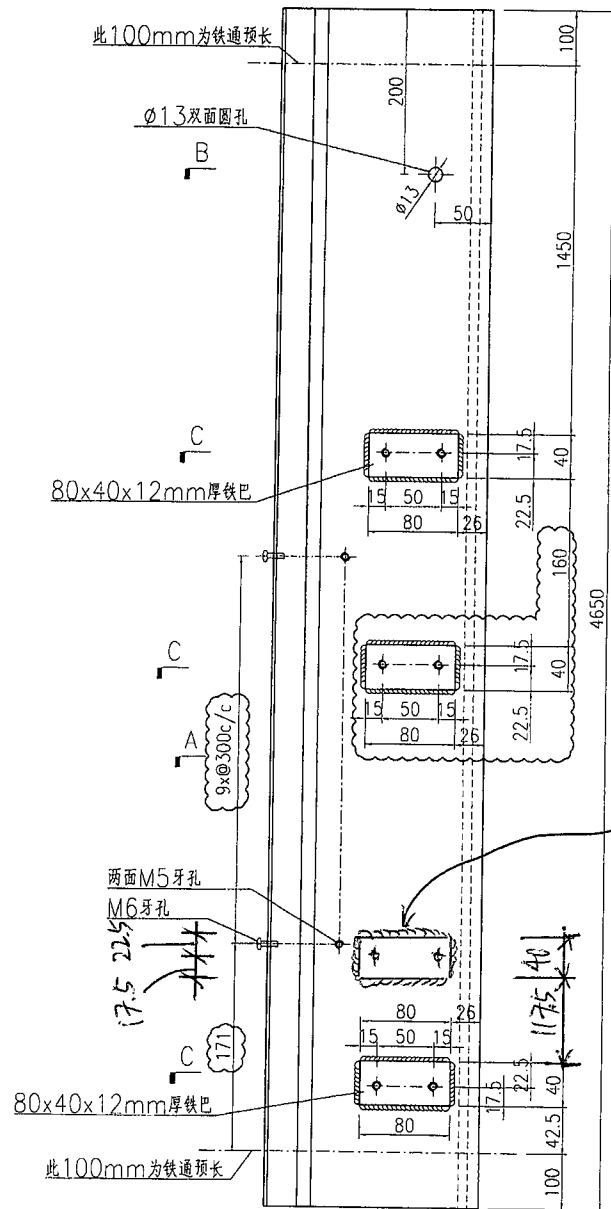

B


C

C


A

C


加0.2mm厚金戴巴

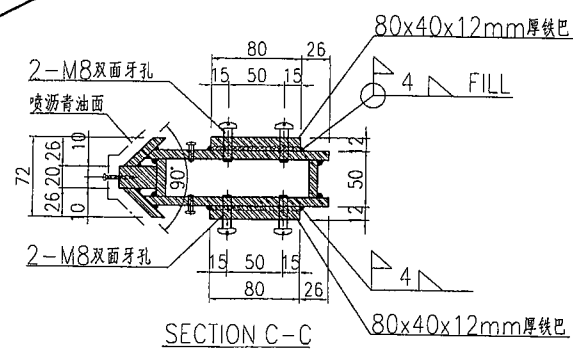

SECTION C-C

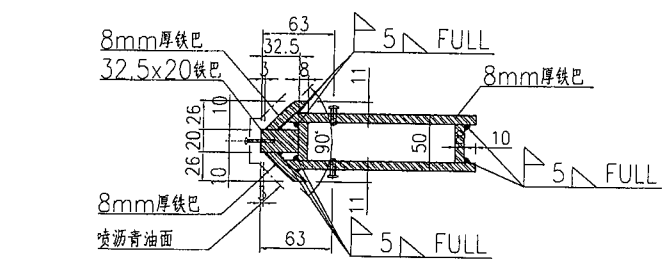

SECTION A-A

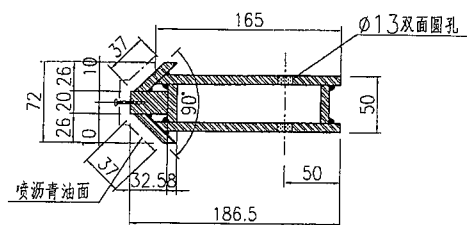

SECTION B-B

名稱	鐵件加工圖	制圖	曾建平	2018-09-19	修改	A		
材料	詳見加工圖	復核			日期	2019-03-02		
顏色	熱浸鋅+噴瀝青油	批准			圖號	J837-GW-ST97		


EG-DWG3






美特铝质 有限公司
MIDI Aluminium Fabricator Ltd.

产品编号	L(MM)	数量	A	B	C	D	E	N	M
		1							

工程號	J837	地盤	觀塘
-----	------	----	----

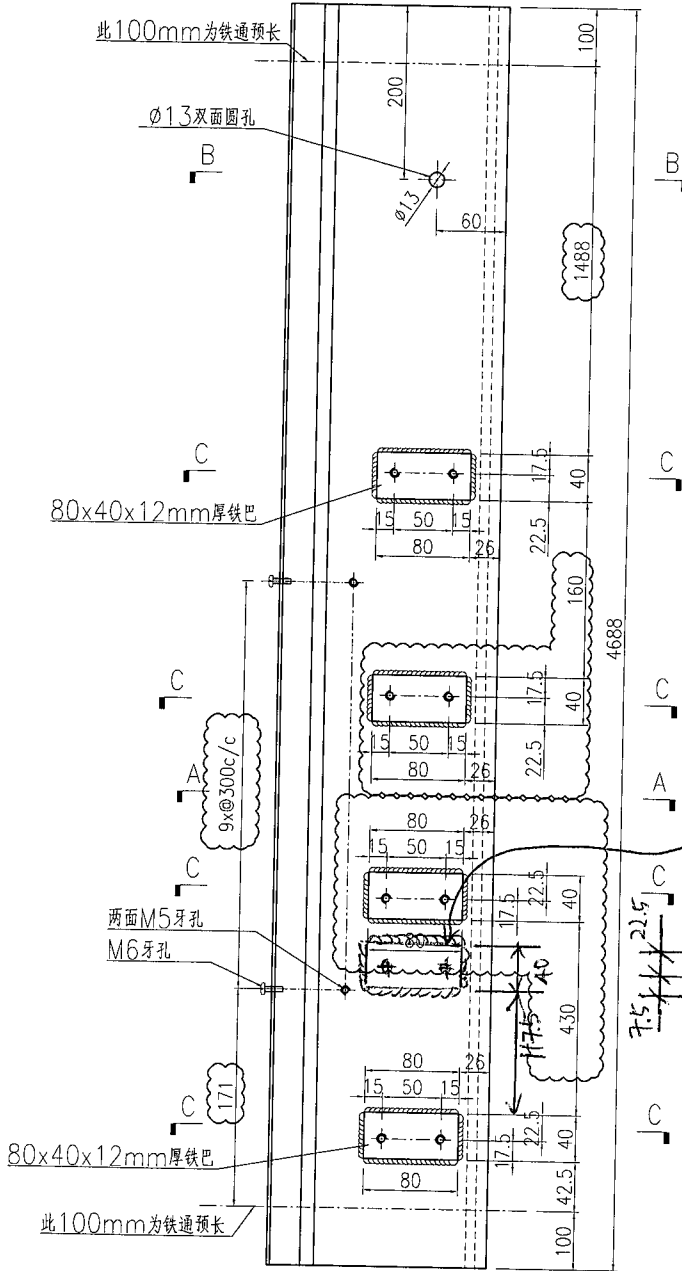

加12mm厚鐵巴

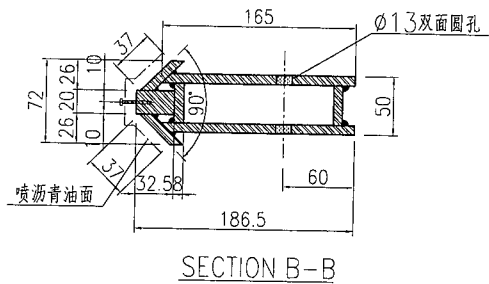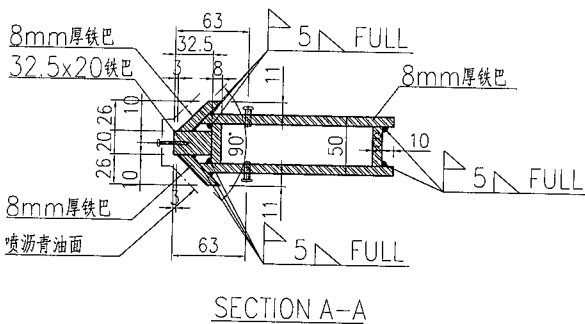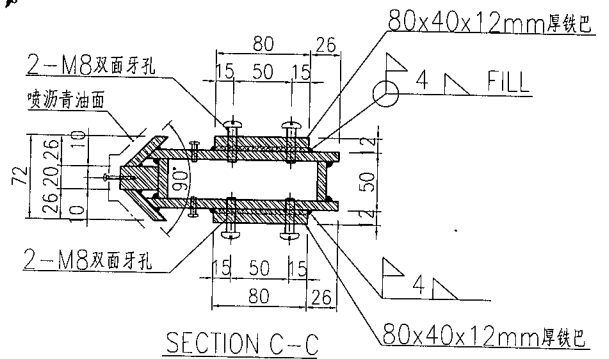

名稱	鐵件加工圖	制圖	曾建平	2018-09-19	修改	A		
材料	詳見加工圖	復核			日期	2019-03-02		
顏色	熱浸鋅+噴瀝青油	批准			圖號	J837-GW-ST98		


EG-DWG3






美特鋁質 有限公司
MIDI Aluminium Fabricator Ltd.

产品编号	L(MM)	数量	A	B	C	D	E	N	M
		2							

工程號 J837 地盤 觀塘

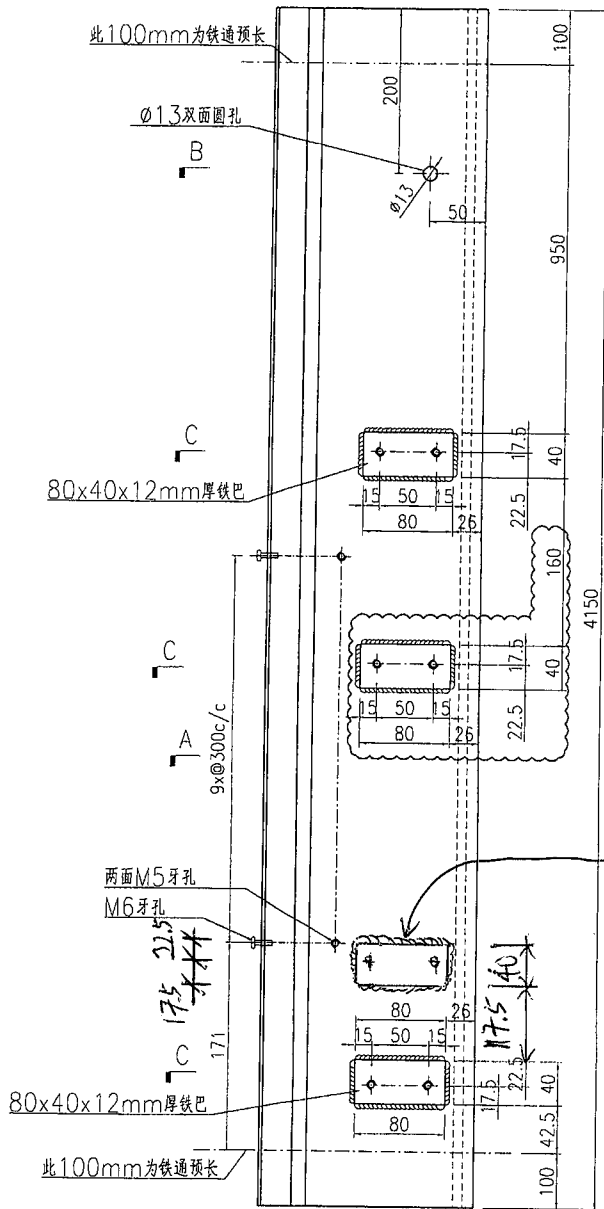

加12mm厚鐵巴

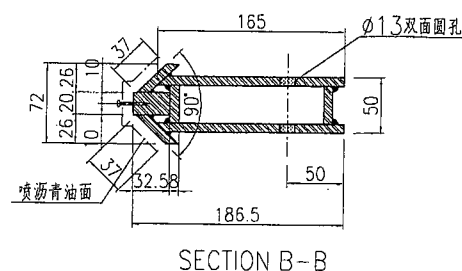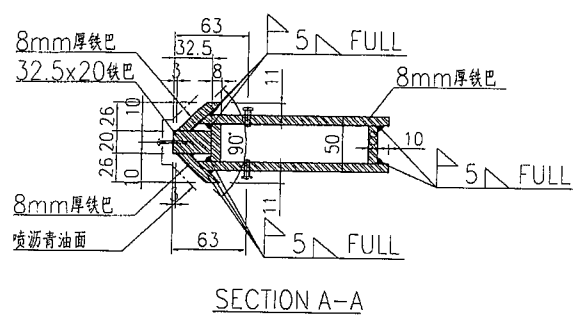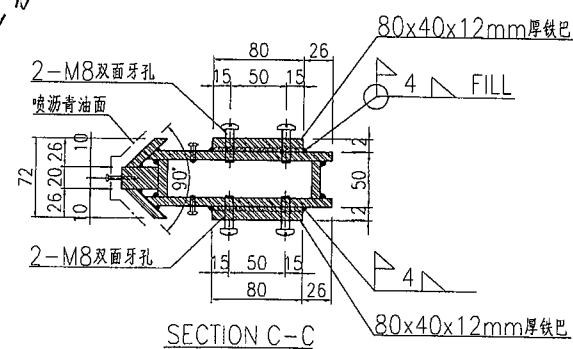


名稱	鐵件加工圖	制圖	曾建平	2018-09-19	修改				
材料	詳見加工圖	復核			日期				
顏色	熱浸鋅+噴瀝青油	批准			圖號	J837-GW-ST99			

EG-DWG3




美特鋁質 有限公司
MIDI Aluminium Fabricator Ltd.

工程號 J837 地盤 觀塘

产品编号	L(MM)	数量	A	B	C	D	E	N	M
		1							

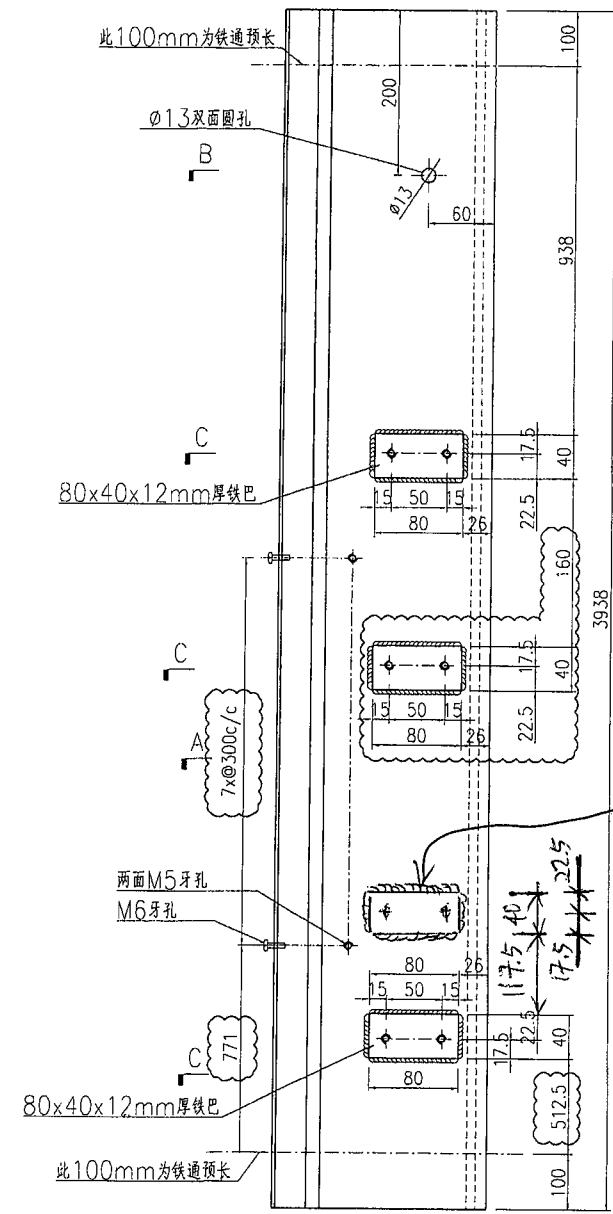

加12mm厚鐵巴

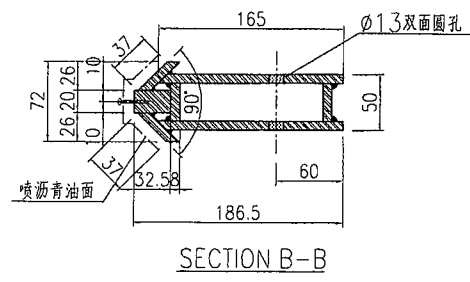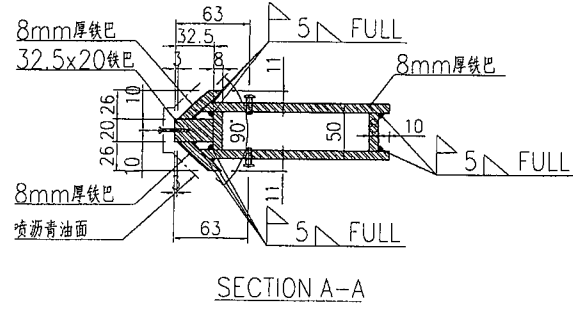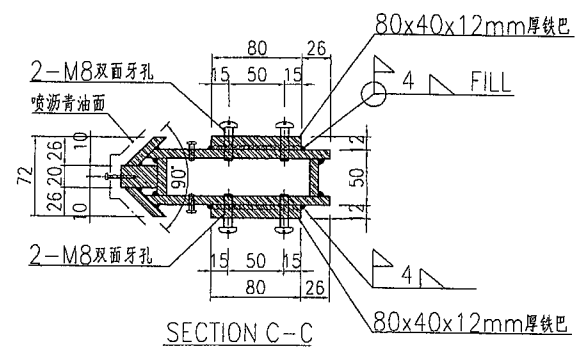


名稱	鐵件加工圖	制圖	曾建平	2018-09-19	修改	A		
材料	詳見加工圖	復核			日期	2019-03-02		
顏色	熱浸鋅+噴瀝青油	批准			圖號	J837-GW-ST100		

EG-DWG3




美特鋁質有限公司
MIDI Aluminium Fabricator Ltd.

产品编号	L(MM)	数量	A	B	C	D	E	N	M
		2							

工程號 J837 地盤 觀塘

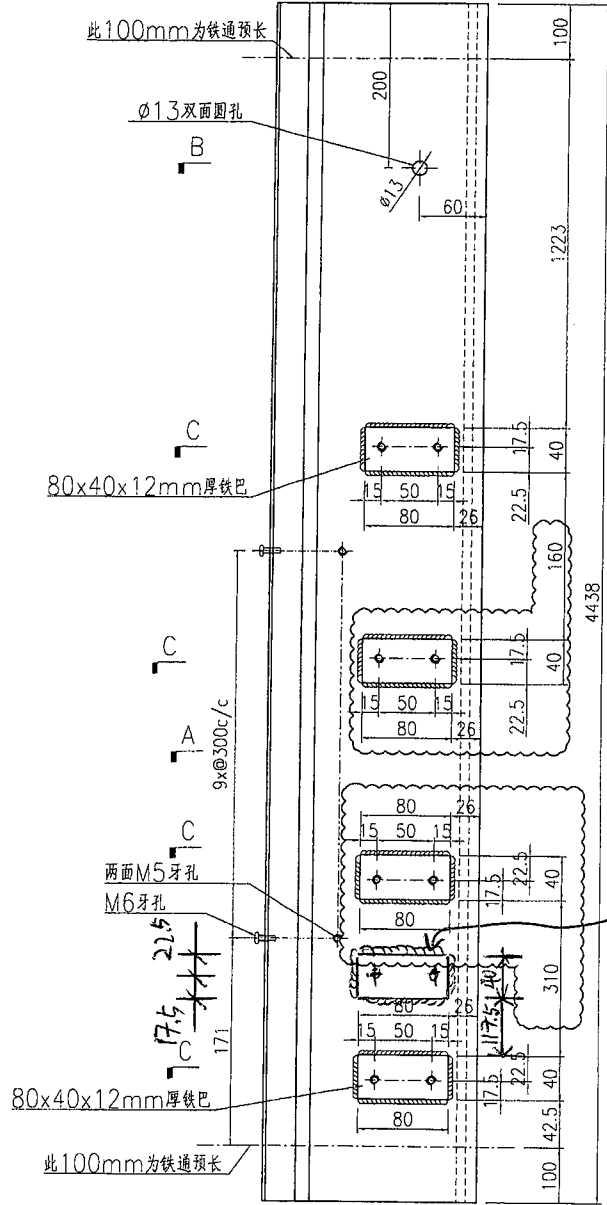

加12mm厚金鐵巴

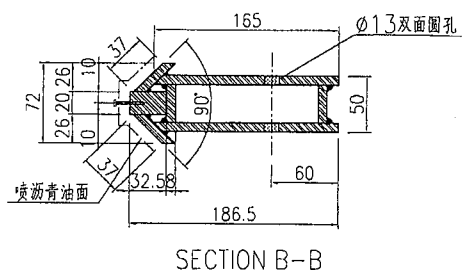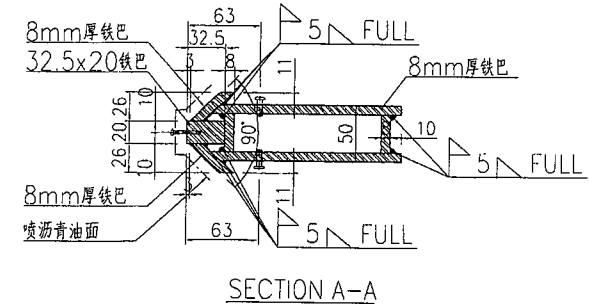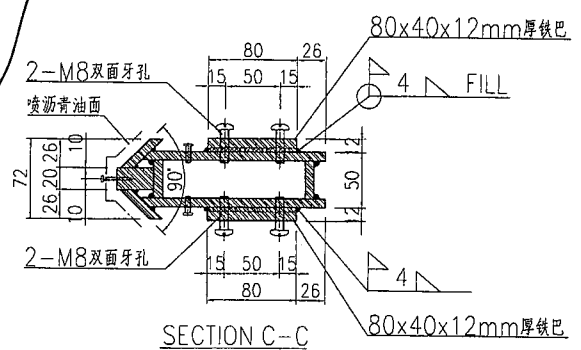





名稱	鐵件加工圖	制圖	曾建平	2018-09-19	修改			
材料	詳見加工圖	復核			日期			
顏色	熱浸鋅+噴瀝青油	批准			圖號	J837-GW-ST101a		

EG-DWG3

美特鋁質 有限公司
MIDI Aluminium Fabricator Ltd.

工程號 J837 地盤 觀塘

產品編號	L(MM)	數量	A	B	C	D	E	N	M
		1							

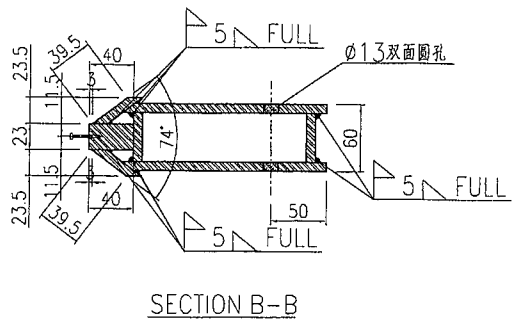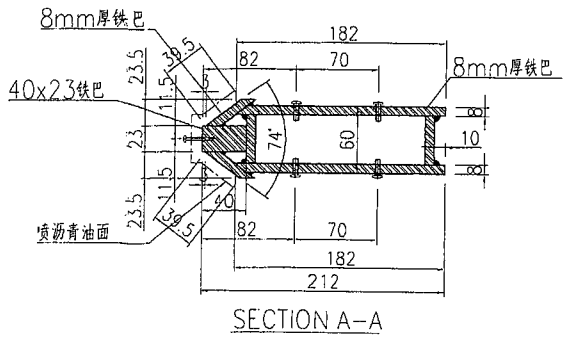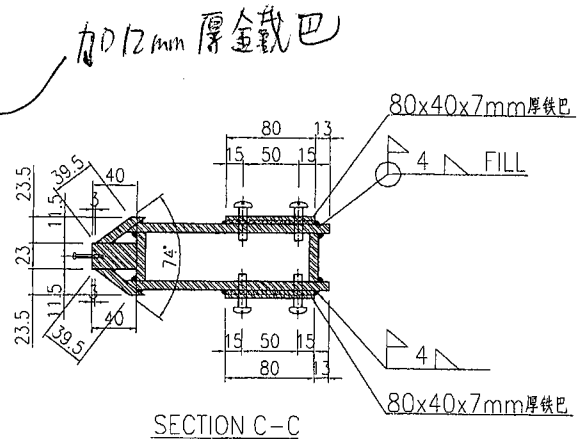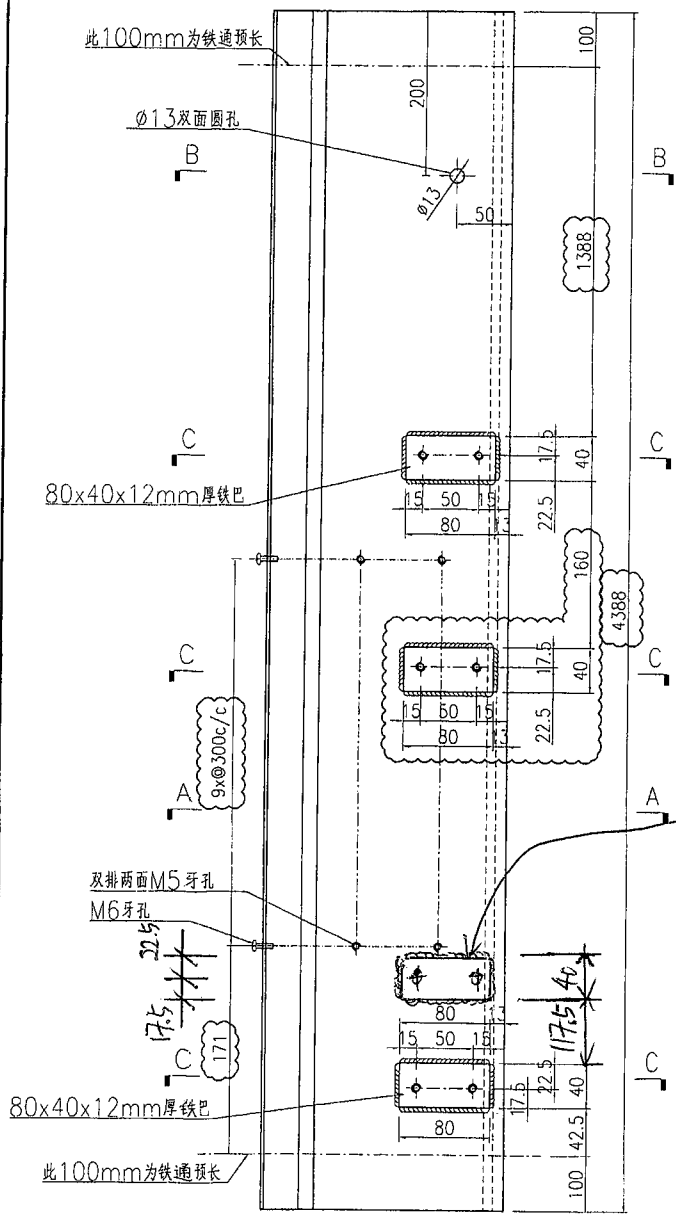

名稱	鐵件加工圖	制圖	曾建平	2018-09-19	修改	A			
材料	詳見加工圖	復核			日期	2019-03-02			
顏色	熱浸鋅+噴瀝青油	批准			圖號	J837-GW-ST102			