

工程指示 / 要求簡箋(E.I.)

工程指示編號：EI/0131 / 19

修改版次：B

工程編號：J837

工程名稱：觀塘 裕民坊平台

工程項目：地盤用鐵件加工圖 (小雨棚)

收件人：羅小姐

發件人：Johnny

日期：2019/02/15

要求提供 / 確認 事項：

- |                                    |                                     |                               |
|------------------------------------|-------------------------------------|-------------------------------|
| <input type="checkbox"/> 初步鋁料 B.M. | <input type="checkbox"/> 加工拆圖，然後生產  | <input type="checkbox"/> 尺寸表  |
| <input type="checkbox"/> 正式鋁料 B.M. | <input type="checkbox"/> 技術上資料 / 指示 | <input type="checkbox"/> 報價   |
| <input type="checkbox"/> 配件 B.M.   | <input type="checkbox"/> 樣辦或貨品說明書   | <input type="checkbox"/> 分判合約 |
| <input type="checkbox"/> 其他：_____  |                                     |                               |

內容：

請見附頁- 更新鐵件 及取消部分 作包裝分紮

\*\*須驗焊 100%; 20%磁粉

請在 ~~10.3.19~~ 前完成上列要求。

20.3.19

附有關圖紙 / 文件：

請見附件加工圖

1+3(復)

以上項目為：

- 原合約工程包                       原合約工程加 / 減賬                       新工程報價

原因：-

分發東莞各部門：

- ( )生產技術總監 連附件    ( )技術部    連附件    ( )生產部    連附件    ( )機械設計部 連附件  
 ( )採購部    連附件    ( )生產統籌部 連附件  
 ( )質檢部    連附件    ( )會計部    連附件    ( )報關組    連附件    ( )其他 \_\_\_\_\_ 連附件

分發香港各部門：

- ( )行政部 連附件    ( )會計部 連附件    ( )統籌部 連附件    ( )工程部地盤科文 連附件  
 ( )採購部 連附件    ( )QS 部 連附件    ( )維修部 連附件    ( )其他 \_\_\_\_\_ 連附件

傳遞編號：

發件人簽署：Johnny

項目經理簽署：AP. Cui



美特鋁質 有限公司  
MIDI Aluminium Fabricator Ltd.


工程號

J-837

地盤

觀塘

LAYOUT PLAN OF NOISE BARRIER AT 5F - PART 2  
STEEL FRAME

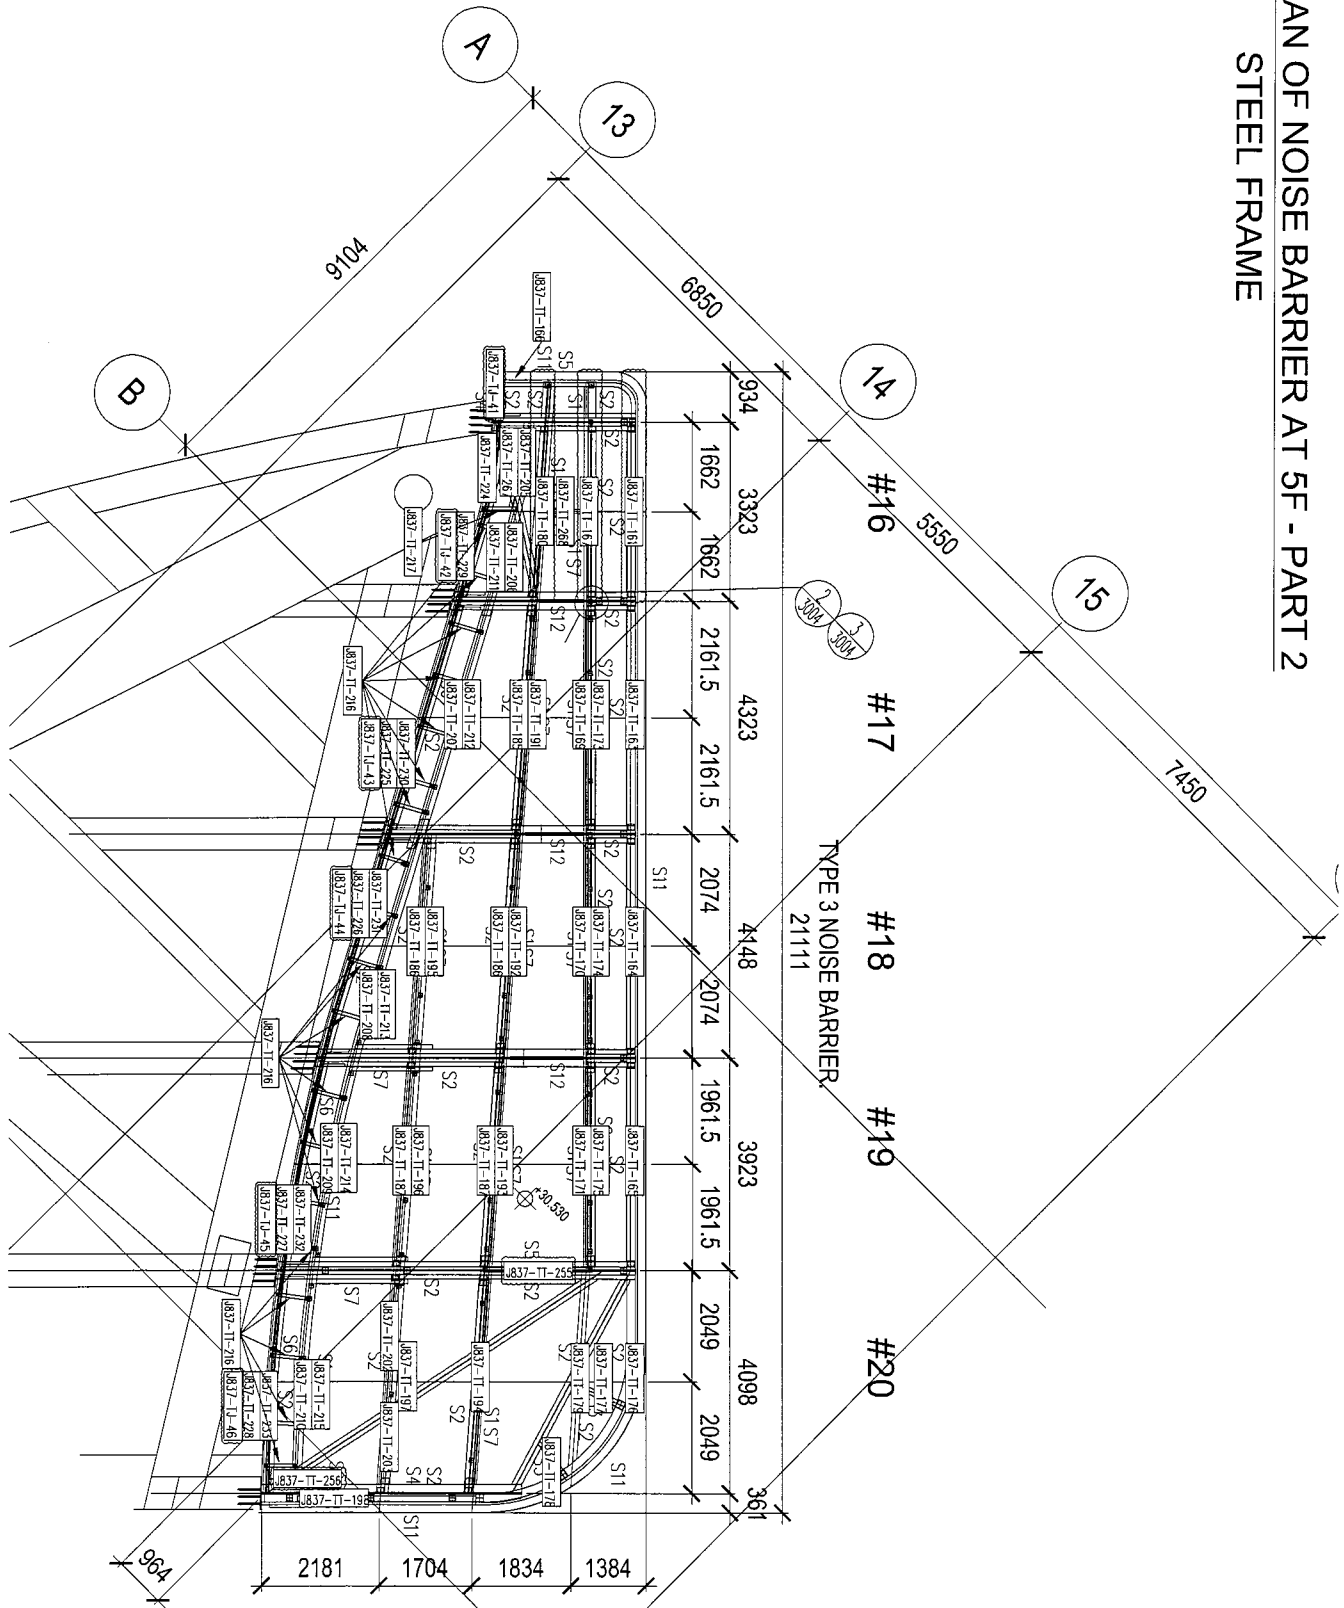

名稱	雨棚鐵件 (上層) 安裝位置圖	制圖	吳沛瑜	2018.12.25	修改	A	
材料		復核			日期	2019.2.12	
顏色		批准			圖號	J837-TJW5	

#16					
上层			下层		
序號	編號	數量	序號	編號	數量
1	J837-TT-161	1	1	J837-TT-234	1
2	J837-TT-162	1	2	J837-TT-239	1
3	J837-TT-167	1	3	J837-TT-269	1
4	J837-TT-180	1	4	J837-TJ-02	1
5	J837-TT-205	1	5	J837-TT-243	1
6	J837-TT-206	1	6	J837-TT-248	1
7	J837-TT-267	1	7	J837-TJ-06	1
8	J837-TT-211	1	8	J837-TT-253	1
9	J837-TT-224	1	9	J837-TT-254	1
10	J837-TT-229	1	10	J837-TT-264	1
11	J837-TT-166	1	11		
12	J837-TT-268	1	12		
13	J837-TT-217	1	13		
14	J837-TT-216	2	14		
15	J837-TJ-40	7	15		
16	J837-TJ-41	1	16		
17	J837-TJ-42	1	17		
18			18		

#17					
上层			下层		
序號	編號	數量	序號	編號	數量
1	J837-TT-16	1	1	J837-TT-23	1
2	J837-TT-17	1	2	J837-TJ-03	1
3	J837-TT-16	1	3	J837-TT-24	1
4	J837-TT-19	1	4	J837-TT-24	1
5	J837-TT-18	1	5	J837-TJ-07	1
6	J837-TT-21	1	6	J837-TT-25	1
7	J837-TT-20	1	7		
8	J837-TT-23	1	8		
9	J837-TT-22	1	9		
10	J837-TT-21	5	10		
11	J837-TJ-40	6	11		
12	J837-TJ-43	1	12		

#18					
上层			下层		
序號	編號	數量	序號	編號	數量
1	J837-TT-164	1	1	J837-TT-237	1
2	J837-TT-174	1	2	J837-TT-240	1
3	J837-TT-170	1	3	J837-TT-245	1
4	J837-TT-192	1	4	J837-TT-245A	1
5	J837-TT-186	1	5	J837-TT-250	1
6	J837-TT-195	1	6	J837-TJ-04	1
7	J837-TT-186	1	7	J837-TJ-08	1
8	J837-TT-226	1	8	J837-TT-258	1
9	J837-TT-231	1	9		
10	J837-TT-213	1	10		
11	J837-TT-208	1	11		
12	J837-TT-216	4	12		
13	J837-TJ-40	5	13		
14	J837-TJ-44	1	14		

#19					
上层			下层		
序號	編號	數量	序號	編號	數量
1	J837-TT-16	1	1	J837-TT-23	1
2	J837-TT-17	1	2	J837-TT-24	1
3	J837-TT-17	1	3	J837-TT-24	1
4	J837-TT-18	2	4	J837-TT-25	1
5	J837-TT-19	1	5	J837-TJ-05	1
6	J837-TT-19	1	6	J837-TJ-09	1
7	J837-TT-20	1	7	J837-TT-25	1
8	J837-TT-21	1	8		
9	J837-TT-22	1	9		
10	J837-TT-23	1	10		
11	J837-TT-21	4	11		
12	J837-TJ-40	5	12		
13	J837-TJ-45	1	13		

#20					
上层			下层		
序號	編號	數量	序號	編號	數量
1	J837-TT-176	1	1	J837-TT-262	1
2	J837-TT-177	1	2	J837-TT-263	1
3	J837-TT-178	1	3	J837-TT-247	1
4	J837-TT-179	1	4	J837-TT-247A	1
5	J837-TT-194	1	5	J837-TT-252	1
6	J837-TT-197	1	6	J837-TJ-05A	1
7	J837-TT-202	1	7	J837-TJ-09A	1
8	J837-TT-203	1	8	J837-TT-260	1
9	J837-TT-210	1	9	J837-TT-261	1
10	J837-TT-215	1	10		1
11	J837-TT-228	1	11		
12	J837-TT-233	1	12		
13	J837-TT-198	1	13		
14	J837-TT-216	4	14		
15	J837-TJ-40	5	15		
16	J837-TJ-46	1	16		






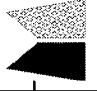


**圖則登記表**  
DRAWING REGISTER

工程名稱 Project Title: <b>觀塘雨棚 (TYPE3) 項目</b>		接收日期 Receiving Date (適用於客戶圖則)									
工程編號 Project No: <b>J-837</b>		年									
		月									
		日									
分發予 Distributed To						發出日期 Issued Date					
		年	18	19							
		月	12	2							
		日	24	13							
圖則編號 Drg. No.	圖則名稱 Drawing Title	修訂編號 Revision No.									
<b>J837-TT-258</b>	<b>鐵通加工圖</b>	-	-								
<b>J837-TT-259</b>	<b>鐵通加工圖</b>	-	-								
<b>J837-TT-260</b>	<b>鐵通加工圖</b>	-	-								
<b>J837-TT-261</b>	<b>鐵通加工圖</b>	-	-								
<b>J837-TT-262</b>	<b>鐵通加工圖</b>	-	-								
<b>J837-TT-263</b>	<b>鐵通加工圖</b>	-	-								
<b>J837-TT-264</b>	<b>鐵通加工圖</b>	-	-								
<b>J837-TT-267</b>	<b>鐵通加工圖</b>	-	-								
<b>J837-TT-268</b>	<b>鐵通加工圖</b>	-	A								
<b>J837-TT-269</b>	<b>鐵通加工圖</b>	-	-								
<b>J837-TT-270</b>	<b>鐵巴加工圖</b>	-	-								

美特鋁質有限公司 MIDI Aluminium Fabricator Ltd.		工程號:	J-837	計算:	吳禕瑜	日期:	19/01/2019	送呈:施哥			
地盤名稱: 觀塘項目		核對:	王禮秋	日期:	19/01/2019	副本:					
項目類別: 雨棚 (TYPE3)		批准:		日期:							
修改版次: A (2019.2.13)		A/C Code:		鐵件總重量KG:		9972.94	此BM依據最新施工圖資料計算				
序號	修改內容	鐵件圖號	圖紙名稱	顏色	實用	後備	總數	單位	單件 (kg)	總重量 (kg)	備注
1		J837-TT-160	鐵巴加工圖	熱浸鍍鋅	15	2	17	件	11.304	192.168	
2	A改重量	J837-TT-161	鐵通加工圖	熱浸鍍鋅	1	0	1	件	187.398	187.398	
3	取消	J837-TT-162									
4		J837-TT-163	鐵通加工圖	熱浸鍍鋅	1	0	1	件	174.220	174.220	
5		J837-TT-164	鐵通加工圖	熱浸鍍鋅	1	0	1	件	167.152	167.152	
6		J837-TT-165	鐵通加工圖	熱浸鍍鋅	1	0	1	件	158.065	158.065	
7		J837-TT-166	鐵通加工圖	熱浸鍍鋅	1	0	1	件	73.267	73.267	
8	A改重量	J837-TT-167	鐵通加工圖	熱浸鍍鋅	1	0	1	件	143.222	143.222	
9	取消	J837-TT-168									
10		J837-TT-169	鐵通加工圖	熱浸鍍鋅	1	0	1	件	149.312	149.312	
11		J837-TT-170	鐵通加工圖	熱浸鍍鋅	1	0	1	件	143.388	143.388	
12		J837-TT-171	鐵通加工圖	熱浸鍍鋅	1	0	1	件	135.770	135.770	
13	取消	J837-TT-172									
14	A改重量	J837-TT-173	鐵通加工圖	熱浸鍍鋅	1	0	1	件	51.314	51.314	
15	A改重量	J837-TT-174	鐵通加工圖	熱浸鍍鋅	1	0	1	件	50.028	50.028	
16	A改重量	J837-TT-175	鐵通加工圖	熱浸鍍鋅	1	0	1	件	43.554	43.554	
17		J837-TT-176	鐵通加工圖	熱浸鍍鋅	1	0	1	件	235.090	235.090	
18		J837-TT-177	鐵通加工圖	熱浸鍍鋅	1	0	1	件	40.094	40.094	
19		J837-TT-178	鐵通加工圖	熱浸鍍鋅	1	0	1	件	35.191	35.191	

 <b>美特鋁質</b> 有限公司 MIDI Aluminum Fabricator Ltd.		工程號:	J-837	計算:	吳禕瑜	日期:	19/01/2019	送呈:施哥			
地盤名稱:		觀塘項目	核對:	王禮秋	日期:	19/01/2019	副本:				
項目類別:		雨棚 (TYPE3)	批准:		日期:						
修改版次:		A (2019.2.13)	A/C Code:		鐵件總重量KG:		9972.94	此BM依據最新施工圖資料計算			
BM編號:	修改內容	鐵件圖號	圖紙名稱	顏色	實用	後備	總數	單位	單件 (kg)	總重量 (kg)	備注
20		J837-TT-179	鐵通加工圖	熱浸鍍鋅	1	0	1	件	103.457	103.457	
21	A改重量	J837-TT-180	鐵通加工圖	熱浸鍍鋅	1	0	1	件	143.842	143.842	
22		J837-TT-182	鐵通加工圖	熱浸鍍鋅	9	0	9	件	7.511	67.598	
23		J837-TT-183	鐵通加工圖	熱浸鍍鋅	9	0	9	件	7.511	67.598	
24	取消	J837-TT-184									
25		J837-TT-185	鐵通加工圖	熱浸鍍鋅	1	0	1	件	135.556	135.556	
26		J837-TT-186	鐵通加工圖	熱浸鍍鋅	2	0	2	件	129.617	259.235	
27		J837-TT-187	鐵通加工圖	熱浸鍍鋅	2	0	2	件	121.980	243.959	
28	取消	J837-TT-189									
29	A改重量	J837-TT-191	鐵通加工圖	熱浸鍍鋅	1	0	1	件	51.640	51.640	
30	A改重量	J837-TT-192	鐵通加工圖	熱浸鍍鋅	1	0	1	件	47.445	47.445	
31	A改重量	J837-TT-193	鐵通加工圖	熱浸鍍鋅	1	0	1	件	43.698	43.698	
32		J837-TT-194	鐵通加工圖	熱浸鍍鋅	1	0	1	件	150.658	150.658	
33		J837-TT-195	鐵通加工圖	熱浸鍍鋅	1	0	1	件	31.530	31.530	
34		J837-TT-196	鐵通加工圖	熱浸鍍鋅	1	0	1	件	29.910	29.910	
35		J837-TT-197	鐵通加工圖	熱浸鍍鋅	1	0	1	件	33.457	33.457	
36		J837-TT-198	鐵通加工圖	熱浸鍍鋅	1	0	1	件	170.581	170.581	
37		J837-TT-199	鐵通加工圖	熱浸鍍鋅	1	0	2	件	8.745	17.490	
38		J837-TT-200	鐵通加工圖	熱浸鍍鋅	1	0	2	件	8.745	17.490	

 <b>美特鋁質</b> 有限公司 MIDI Aluminium Fabricator Ltd.		工程號:	J-837	計算:	吳禕瑜	日期:	19/01/2019	送呈:施哥		
地盤名稱:		觀塘項目		核對:	王禮秋	日期:	19/01/2019	副本:		
項目類別:		雨棚 (TYPE3)		批准:		日期:				
修改版次:		A (2019.2.13)		A/C Code:		鐵件總重量KG:		此BM依據最新施工圖資料計算		
BM編號:	鐵件圖號	圖紙名稱	顏色	實用	後備	總數	單位	單件 (kg)	總重量 (kg)	備注
39	J837-TT-202	鐵通加工圖	熱浸鍍鋅	1	0	1	件	84.484	84.484	
40	J837-TT-203	鐵通加工圖	熱浸鍍鋅	1	0	1	件	47.815	47.815	
41	J837-TT-205	鐵通加工圖	熱浸鍍鋅	1	0	1	件	60.101	60.101	
42	J837-TT-206	鐵通加工圖	熱浸鍍鋅	1	0	1	件	62.444	62.444	
43	J837-TT-207	鐵通加工圖	熱浸鍍鋅	1	0	1	件	142.374	142.374	
44	J837-TT-208	鐵通加工圖	熱浸鍍鋅	1	0	1	件	141.623	141.623	
45	J837-TT-209	鐵通加工圖	熱浸鍍鋅	1	0	1	件	134.415	134.415	
46	J837-TT-210	鐵通加工圖	熱浸鍍鋅	1	0	1	件	127.881	127.881	
47	J837-TT-211	鐵通加工圖	熱浸鍍鋅	1	0	1	件	15.715	15.715	
48	J837-TT-212	鐵通加工圖	熱浸鍍鋅	1	0	1	件	39.080	39.080	
49	J837-TT-213	鐵通加工圖	熱浸鍍鋅	1	0	1	件	37.191	37.191	
50	J837-TT-214	鐵通加工圖	熱浸鍍鋅	1	0	1	件	32.183	32.183	
51	J837-TT-215	鐵通加工圖	熱浸鍍鋅	1	0	1	件	29.130	29.130	
52	J837-TT-216	鐵通加工圖	熱浸鍍鋅	19	0	19	件	9.138	173.616	
53	J837-TT-217	鐵通加工圖	熱浸鍍鋅	1	0	1	件	9.577	9.577	
54	J837-TT-218	鐵通加工圖	熱浸鍍鋅	2	0	2	件	3.426	6.853	
55	J837-TT-219	鐵通加工圖	熱浸鍍鋅	2	0	2	件	3.426	6.853	
56	J837-TT-224	鐵通加工圖	熱浸鍍鋅	1	0	1	件	68.115	68.115	
57	J837-TT-225	鐵通加工圖	熱浸鍍鋅	1	0	1	件	92.461	92.461	

美特鋁質有限公司 MIDI Aluminium Fabricator Ltd.		工程號:	J-837	計算:	吳禕瑜	日期:	19/01/2019	送呈:施哥			
地盤名稱: 觀塘項目		核對:	王禮秋 <td>日期:</td> <td>19/01/2019 <td colspan="3">副本:</td> </td>	日期:	19/01/2019 <td colspan="3">副本:</td>	副本:					
項目類別: 雨棚 (TYPE3)		批准:		日期:							
修改版次: A (2019.2.13)		A/C Code:		鐵件總重量KG:		9972.94	此BM依據最新施工圖資料計算				
BM編號:	修改內容	鐵件圖號	圖紙名稱	顏色	實用	後備	總數	單位	單件 (kg)	總重量 (kg)	備注
58		J837-TT-226	鐵通加工圖	熱浸鍍鋅	1	0	1	件	91.412	91.412	
59		J837-TT-227	鐵通加工圖	熱浸鍍鋅	1	0	1	件	87.239	87.239	
60		J837-TT-228	鐵通加工圖	熱浸鍍鋅	1	0	1	件	89.798	89.798	
61		J837-TT-229	鐵通加工圖	熱浸鍍鋅	1	0	1	件	9.846	9.846	
62		J837-TT-230	鐵通加工圖	熱浸鍍鋅	1	0	1	件	25.369	25.369	
63		J837-TT-231	鐵通加工圖	熱浸鍍鋅	1	0	1	件	22.401	22.401	
64		J837-TT-232	鐵通加工圖	熱浸鍍鋅	1	0	1	件	21.331	21.331	
65		J837-TT-233	鐵通加工圖	熱浸鍍鋅	1	0	1	件	21.729	21.729	
66		J837-TT-234	鐵通加工圖	熱浸鍍鋅	1	0	1	件	190.941	190.941	
67		J837-TT-236	鐵通加工圖	熱浸鍍鋅	1	0	1	件	402.878	402.878	
68		J837-TT-237	鐵通加工圖	熱浸鍍鋅	1	0	1	件	167.942	167.942	
69		J837-TT-238	鐵通加工圖	熱浸鍍鋅	1	0	1	件	333.386	333.386	
70		J837-TT-239	鐵通加工圖	熱浸鍍鋅	1	0	1	件	110.324	110.324	
71		J837-TT-240	鐵通加工圖	熱浸鍍鋅	1	0	1	件	115.922	115.922	
72		J837-TT-241	鐵通加工圖	熱浸鍍鋅	16	0	16	件	2.612	41.792	
73		J837-TT-242	鐵通加工圖	熱浸鍍鋅	16	0	16	件	2.612	41.792	
74		J837-TT-243	鐵通加工圖	熱浸鍍鋅	1	0	1	件	105.752	105.752	
75		J837-TT-244	鐵通加工圖	熱浸鍍鋅	1	0	1	件	116.558	116.558	
76		J837-TT-245	鐵通加工圖	熱浸鍍鋅	1	0	1	件	111.657	111.657	

美特鋁質有限公司 MIDI Aluminium Fabricator Ltd.		工程號:	J-837	計算:	吳禕瑜	日期:	19/01/2019	送呈:施哥		
		地盤名稱:	觀塘項目	核對:	王禮秋	日期:	19/01/2019	副本:		
		項目類別:	雨棚 (TYPE3)	批准:		日期:				
BM編號:	修改內容	修改版次:	A (2019.2.13)	A/C Code:		鐵件總重量KG:		9972.94		
序號	鐵件圖號	圖紙名稱	顏色	實用	後備	總數	單位	單件 (kg)	總重量 (kg)	備注
77	J837-TT-245A	鐵通加工圖	熱浸鍍鋅	1	0	1	件	128.249	128.249	
78	J837-TT-246	鐵通加工圖	熱浸鍍鋅	1	0	1	件	105.358	105.358	
79	J837-TT-246A	鐵通加工圖	熱浸鍍鋅	1	0	1	件	120.971	120.971	
80	J837-TT-247	鐵通加工圖	熱浸鍍鋅	1	0	1	件	111.504	111.504	
81	J837-TT-247A	鐵通加工圖	熱浸鍍鋅	1	0	1	件	128.071	128.071	
82	J837-TT-248	鐵通加工圖	熱浸鍍鋅	1	0	1	件	109.128	109.128	
83	J837-TT-249	鐵通加工圖	熱浸鍍鋅	1	0	1	件	122.184	122.184	
84	J837-TT-250	鐵通加工圖	熱浸鍍鋅	1	0	1	件	117.242	117.242	
85	J837-TT-251	鐵通加工圖	熱浸鍍鋅	1	0	1	件	107.285	107.285	
86	J837-TT-252	鐵通加工圖	熱浸鍍鋅	1	0	1	件	112.981	112.981	
87	J837-TT-253	鐵通加工圖	熱浸鍍鋅	1	0	1	件	31.025	31.025	
88	J837-TT-254	鐵通加工圖	熱浸鍍鋅	1	0	1	件	71.974	71.974	
89	J837-TT-255	鐵通加工圖	熱浸鍍鋅	1	0	1	件	48.250	48.250	
90	J837-TT-256	鐵通加工圖	熱浸鍍鋅	2	0	2	件	35.143	70.286	
91	J837-TT-257	鐵通加工圖	熱浸鍍鋅	1	0	1	件	58.075	58.075	
92	J837-TT-258	鐵通加工圖	熱浸鍍鋅	1	0	1	件	85.240	85.240	
93	J837-TT-259	鐵通加工圖	熱浸鍍鋅	1	0	1	件	110.609	110.609	
94	J837-TT-260	鐵通加工圖	熱浸鍍鋅	1	0	1	件	212.962	212.962	
95	J837-TT-261	鐵通加工圖	熱浸鍍鋅	1	0	1	件	178.830	178.830	



美特鋁質有限公司 MIDI Aluminium Fabricator Ltd.		工程號: J-837	計算:	日期:	19/01/2019	送呈: 施哥					
地盤名稱: 觀塘項目 <td>核對: <td>日期: <td>19/01/2019</td> <td colspan="2">副本:</td> </td></td>		核對: <td>日期: <td>19/01/2019</td> <td colspan="2">副本:</td> </td>	日期: <td>19/01/2019</td> <td colspan="2">副本:</td>	19/01/2019	副本:						
項目類別: 雨棚 (TYPE3) <td>批准: <td>日期:</td> <td></td> <td colspan="2"></td> </td>		批准: <td>日期:</td> <td></td> <td colspan="2"></td>	日期:								
修改版次: A (2019.2.13) <td>A/C Code: <td colspan="2">鐵件總重量KG: <td>9972.94</td> <td>此BM依據最新施工圖資料計算</td> </td></td>		A/C Code: <td colspan="2">鐵件總重量KG: <td>9972.94</td> <td>此BM依據最新施工圖資料計算</td> </td>	鐵件總重量KG: <td>9972.94</td> <td>此BM依據最新施工圖資料計算</td>		9972.94	此BM依據最新施工圖資料計算					
BM編號:	修改內容	鐵件圖號	圖紙名稱	顏色	實用	後備	總數	單位	單件 (kg)	總重量 (kg)	備注
96		J837-TT-262	鐵通加工圖	熱浸鍍鋅	1	0	1	件	232.708	232.708	
97		J837-TT-263	鐵通加工圖	熱浸鍍鋅	1	0	1	件	125.718	125.718	
98		J837-TT-264	鐵通加工圖	熱浸鍍鋅	1	0	1	件	34.975	34.975	
99		J837-TT-265	鐵通加工圖	熱浸鍍鋅	2	0	2	件	3.302	6.605	
100		J837-TT-266	鐵通加工圖	熱浸鍍鋅	2	0	2	件	3.302	6.605	
101		J837-TT-267	鐵通加工圖	熱浸鍍鋅	1	0	1	件	14.317	14.317	
102	A改重量	J837-TT-268	鐵通加工圖	熱浸鍍鋅	1	0	1	件	10.109	10.109	
103		J837-TT-269	鐵通加工圖	熱浸鍍鋅	1	0	1	件	9.805	9.805	
104		J837-TT-270	鐵巴加工圖	熱浸鍍鋅	16	4	20	件	0.035	0.707	
105		J837-TT-271	鐵巴加工圖	熱浸鍍鋅	252	23	275	件	0.063	17.270	
106		J837-TJ-02	鐵角加工圖	熱浸鍍鋅	1	0	1	件	21.636	21.636	
107		J837-TJ-03	鐵角加工圖	熱浸鍍鋅	1	0	1	件	28.490	28.490	
108		J837-TJ-04	鐵角加工圖	熱浸鍍鋅	1	0	1	件	27.290	27.290	
109		J837-TJ-05	鐵角加工圖	熱浸鍍鋅	1	0	1	件	25.748	25.748	
110		J837-TJ-06	鐵角加工圖	熱浸鍍鋅	1	0	1	件	34.303	34.303	
111		J837-TJ-07	鐵角加工圖	熱浸鍍鋅	1	0	1	件	45.914	45.914	
112		J837-TJ-08	鐵角加工圖	熱浸鍍鋅	1	0	1	件	44.044	44.044	
113		J837-TJ-09	鐵角加工圖	熱浸鍍鋅	1	0	1	件	40.590	40.590	
114	新增	J837-TJ-40	鐵角加工圖	熱浸鍍鋅	30	0	30	件	1.342	40.266	

		工程號: J-837	計算:	吳禕瑜	日期: 19/01/2019	送呈: 施哥
地盤名稱: 觀塘項目		核對:	王禮秋	日期: 19/01/2019	副本:	
項目類別: 雨棚 (TYPE3)		批准:				
修改版次: A (2019.2.13)		A/C Code:		鐵件總重量KG:		9972.94
圖紙名稱		顏色	實用	後備	總數	單位
鐵件圖號			實件	單件	總重量	備注
115	新增	J837-TJ-41	1	0	1	件
116	新增	J837-TJ-42	1	0	1	件
117	新增	J837-TJ-43	1	0	1	件
118	新增	J837-TJ-44	1	0	1	件
119	新增	J837-TJ-45	1	0	1	件
120	新增	J837-TJ-46	1	0	1	件
121	新增	J837-TJ-47	4	0	4	件
122			合計:		530	件
			合計:		9972.937	KG
1.所有需燒焊之鐵件均需驗磁粉焊20%,目測100%,除特別注明外,詳見附件8.56-1						
2.所有鐵件均需熱浸鍍鋅,材質為Grade S275(BS EN10025 & EN10210)						
3.加工成品分三批交地盤,到貨前需提前三至五天聯絡地盤負責人以便安排申請入閘紙及告知來貨詳情						
加工說明						



美特鋁質 有限公司  
MIDI Aluminium Fabricator Ltd.

工程號 J-837 地盤 觀塘

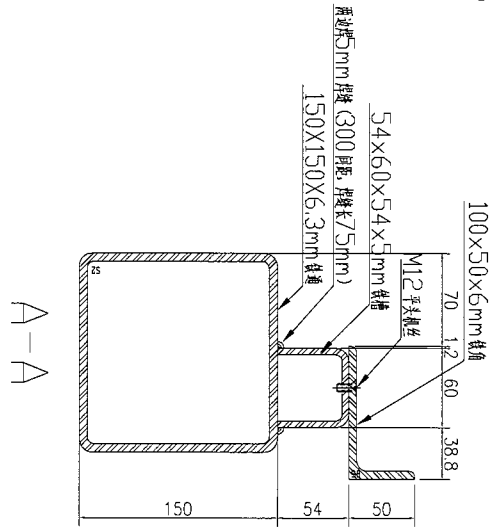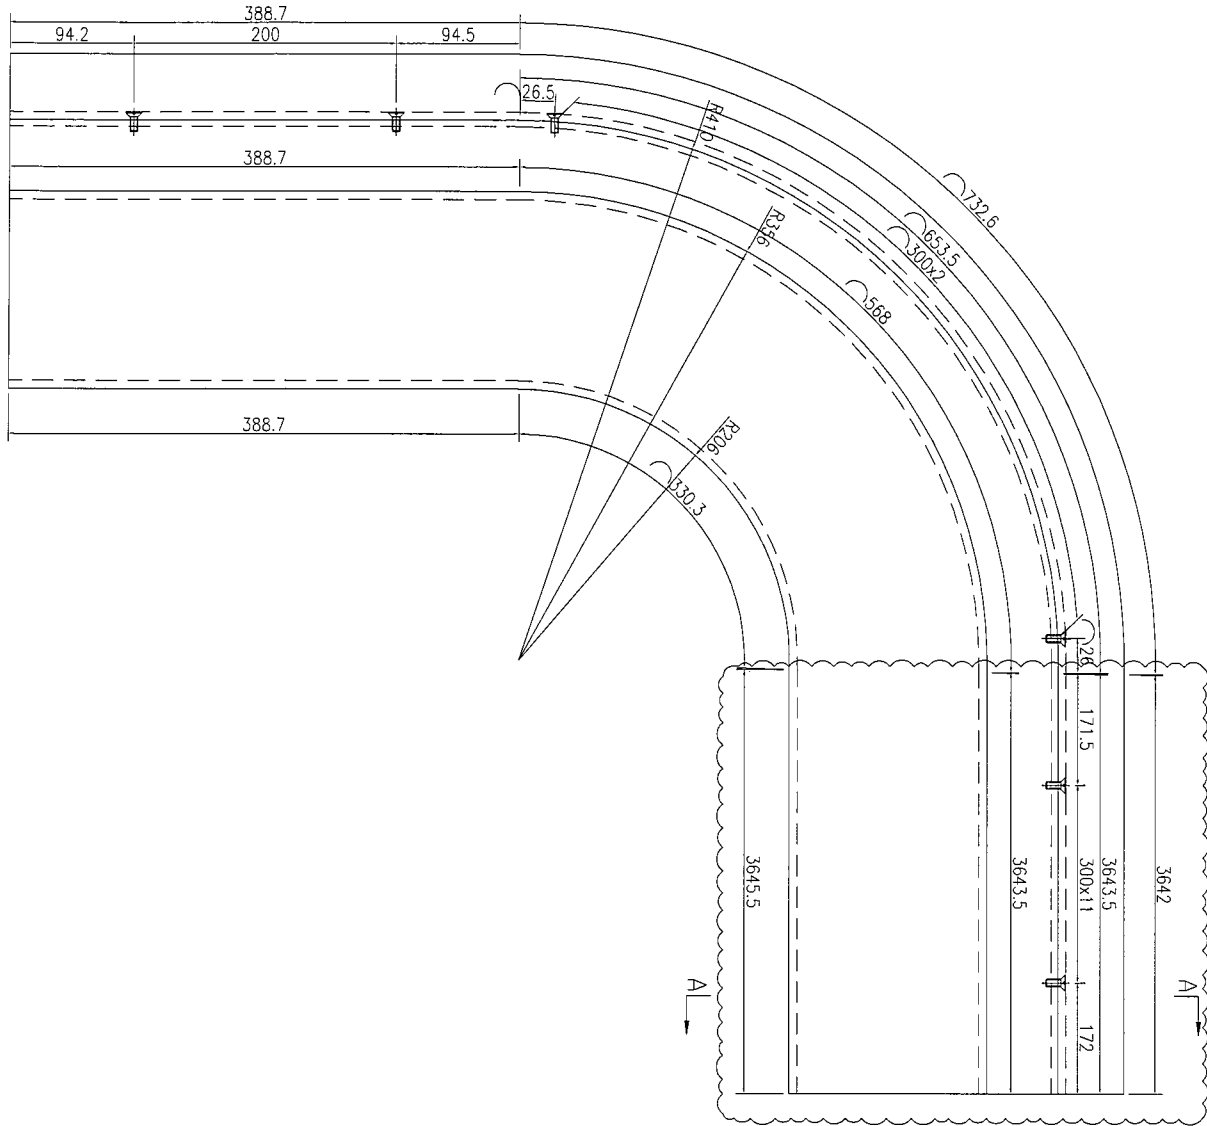



1	数量	备注
---	----	----

名稱	鐵通加工圖	制圖	吳祿瑜	2018.12.12	修改	A
材料	详见加工圖	復核			日期	2019.2.14
顏色	热浸镀锌	批准			圖號	J837-TT-161



美特鋁質有限公司  
MIDI Aluminium Fabricator Ltd.

工程號 J-837 地盤 觀塘

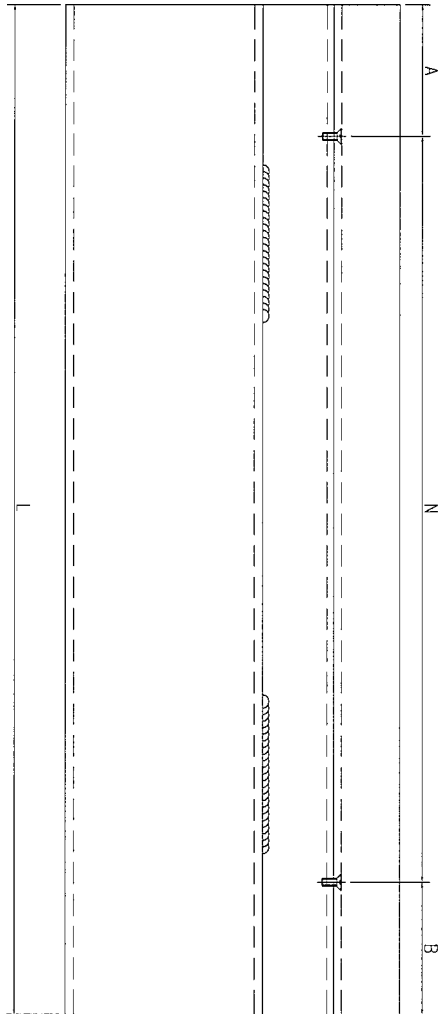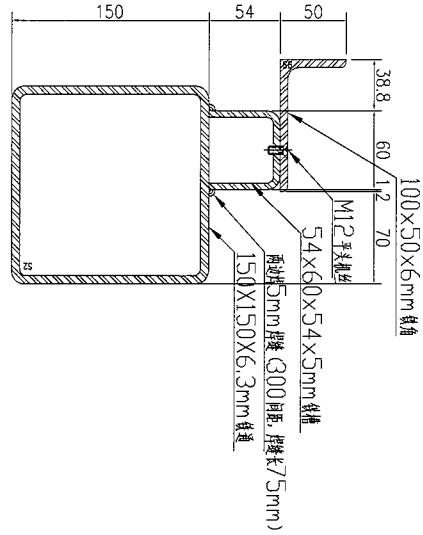


序号	物料編號	數量	長度L	A	N	B
1	J837-TT-162	1	3313.5	157	300	156.5
2	J837-TT-163	1	4313.5	57	300	56.5
3	J837-TT-164	1	4138.5	119	300	119.5
4	J837-TT-165	1	3913.5	157	300	156.5

名稱	鐵通加工圖	制圖	吳禕瑜	2018.12.12	修改	A
材料	详见加工圖	復核			日期	2019.2.14
顏色	热浸镀锌	批准			圖號	J837-TT-162





工程號 J-837 地盤 觀塘

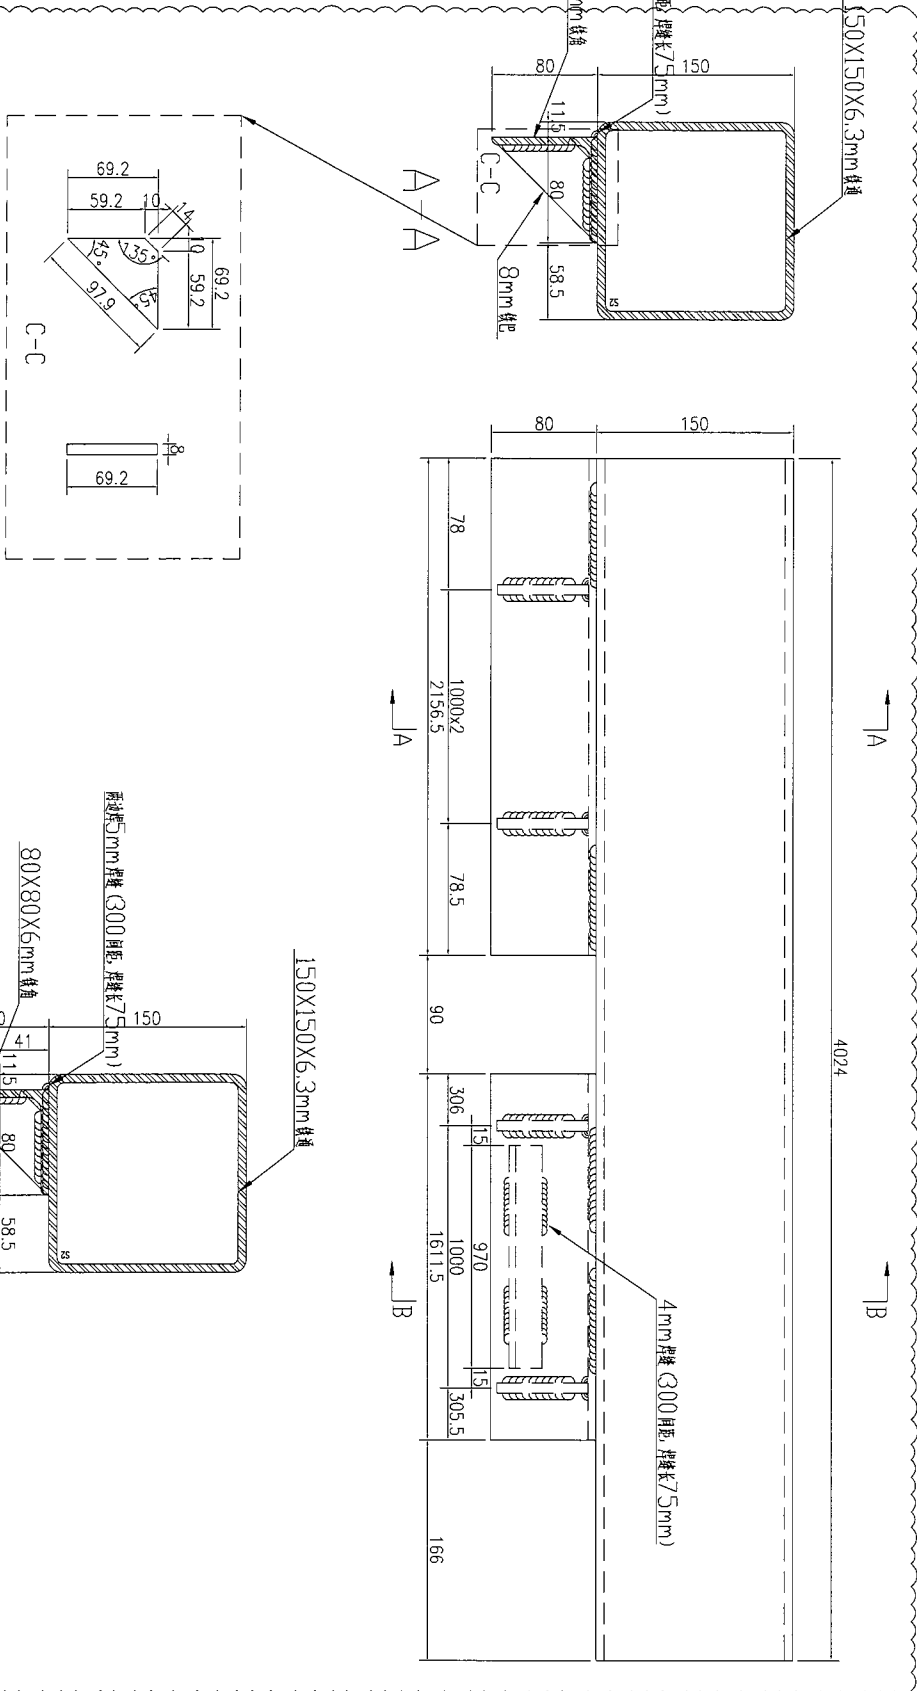

数量	备注
1	

名稱	鐵通加工圖	制圖	吳祿瑜	2018.12.12	修改	A
材料	详见加工圖	復核			日期	2019.2.12
顏色	热浸镀锌	批准			圖號	J837-TT-167

工程號 J-837 地盤 觀塘

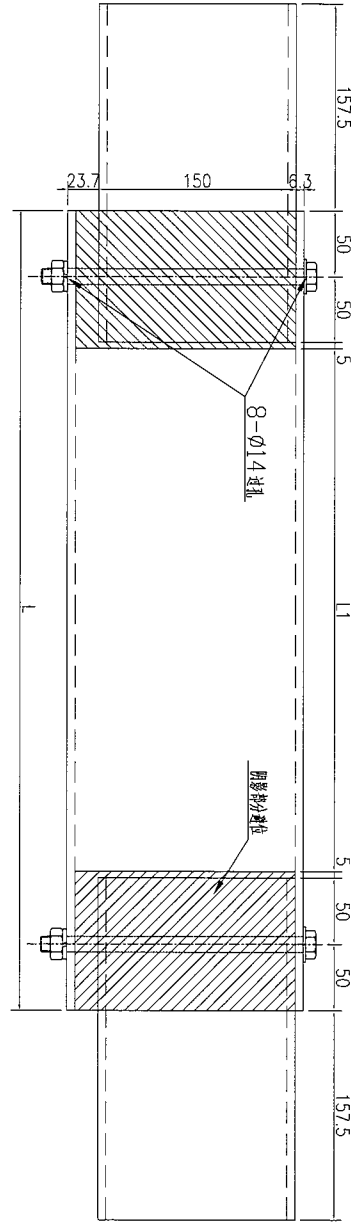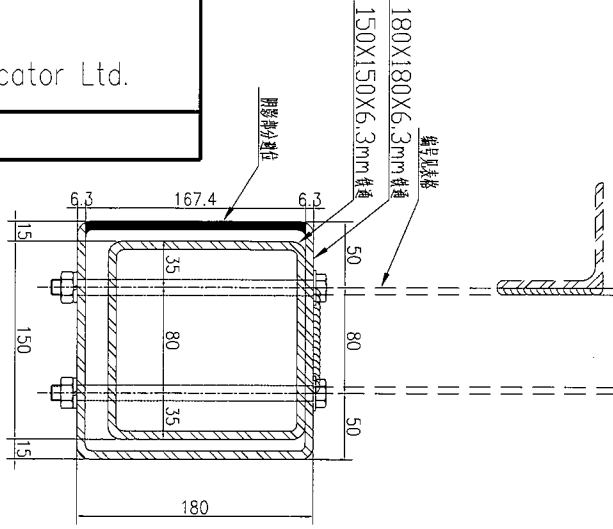

序号	物料編號	數量	長度L1	長度L1	鋁通編號
1	J837-TT-168	1	2985.5	2775.5	J837-TT-172
2	J837-TT-169	1	3985.5	3775.5	J837-TT-173
3	J837-TT-170	1	3810.5	3600.5	J837-TT-174
4	J837-TT-171	1	3585.5	3375.5	J837-TT-175




名稱	鐵通加工圖	制圖	吳禕瑜	2018.12.12	修改	A
材料	详见加工圖	復核			日期	2019.2.12
顏色	热浸镀锌	批准			圖號	J837-TT-168



美特鋁質 有限公司  
MIDI Aluminium Fabricator Ltd.

工程號 J-837 地盤 觀塘

序号	物料編號	數量	長度L	A	N	B	C	D	M	E	鋁通編號
1	J837-TT-172	1	1614.5	955	0	656.5	0	57.5	500	57	J837-TT-168
3	J837-TT-173	1	4319.5	336.5	0	983	0	159.5	1000	160	J837-TT-169
4	J837-TT-174	1	4144.5	1013.5	0	331	0	72.5	1000	72	J837-TT-170
5	J837-TT-175	1	3919.5	665	0	900	0	459.5	1000	460	J837-TT-171

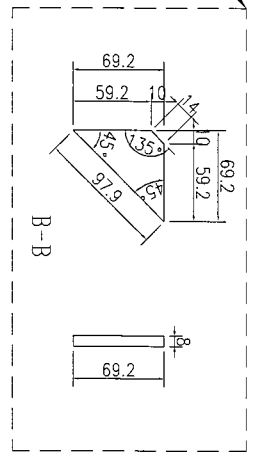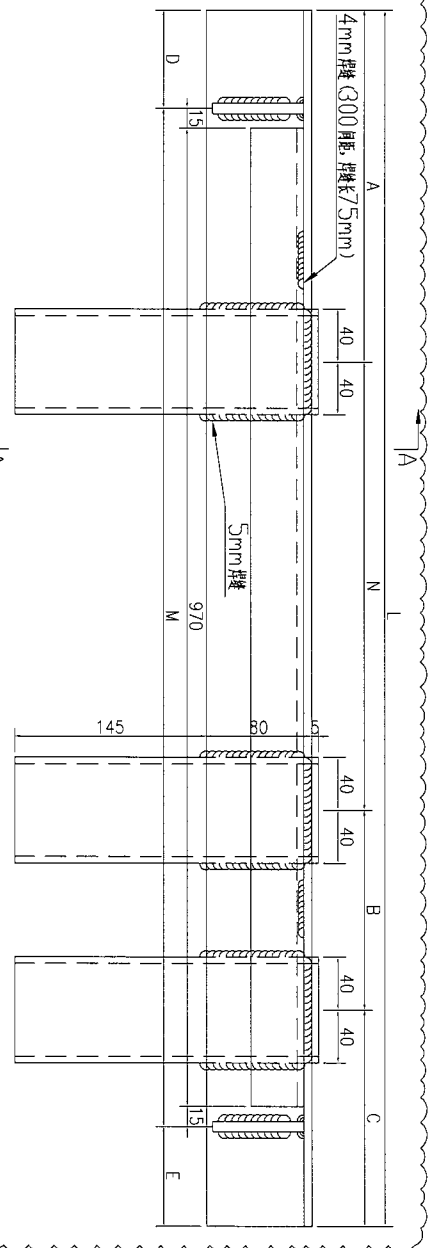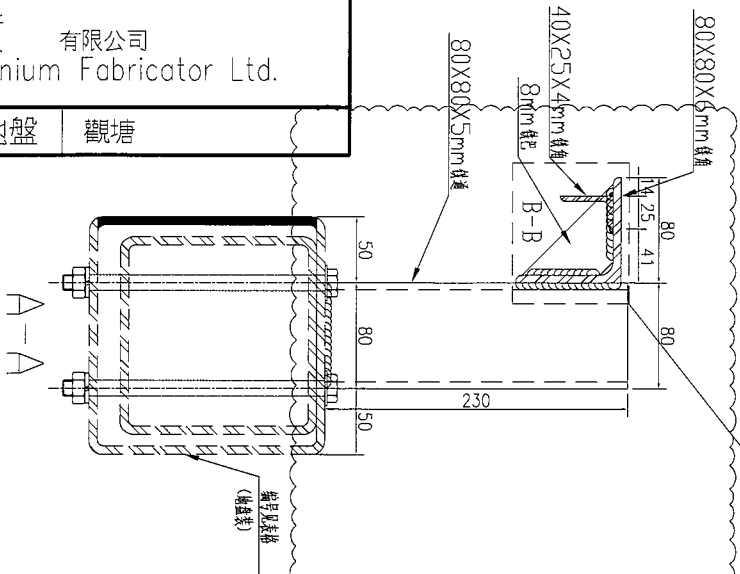


名稱	鐵通加工圖	制圖	吳禕瑜	2018.12.12	修改	A
材料	詳見加工圖	復核			日期	2019.2.12
顏色	熱浸鍍鋅	批准			圖號	J837-TT-172



美特鋁質 有限公司  
MIDI Aluminium Fabricator Ltd.

工程號 J-837 地盤 觀塘

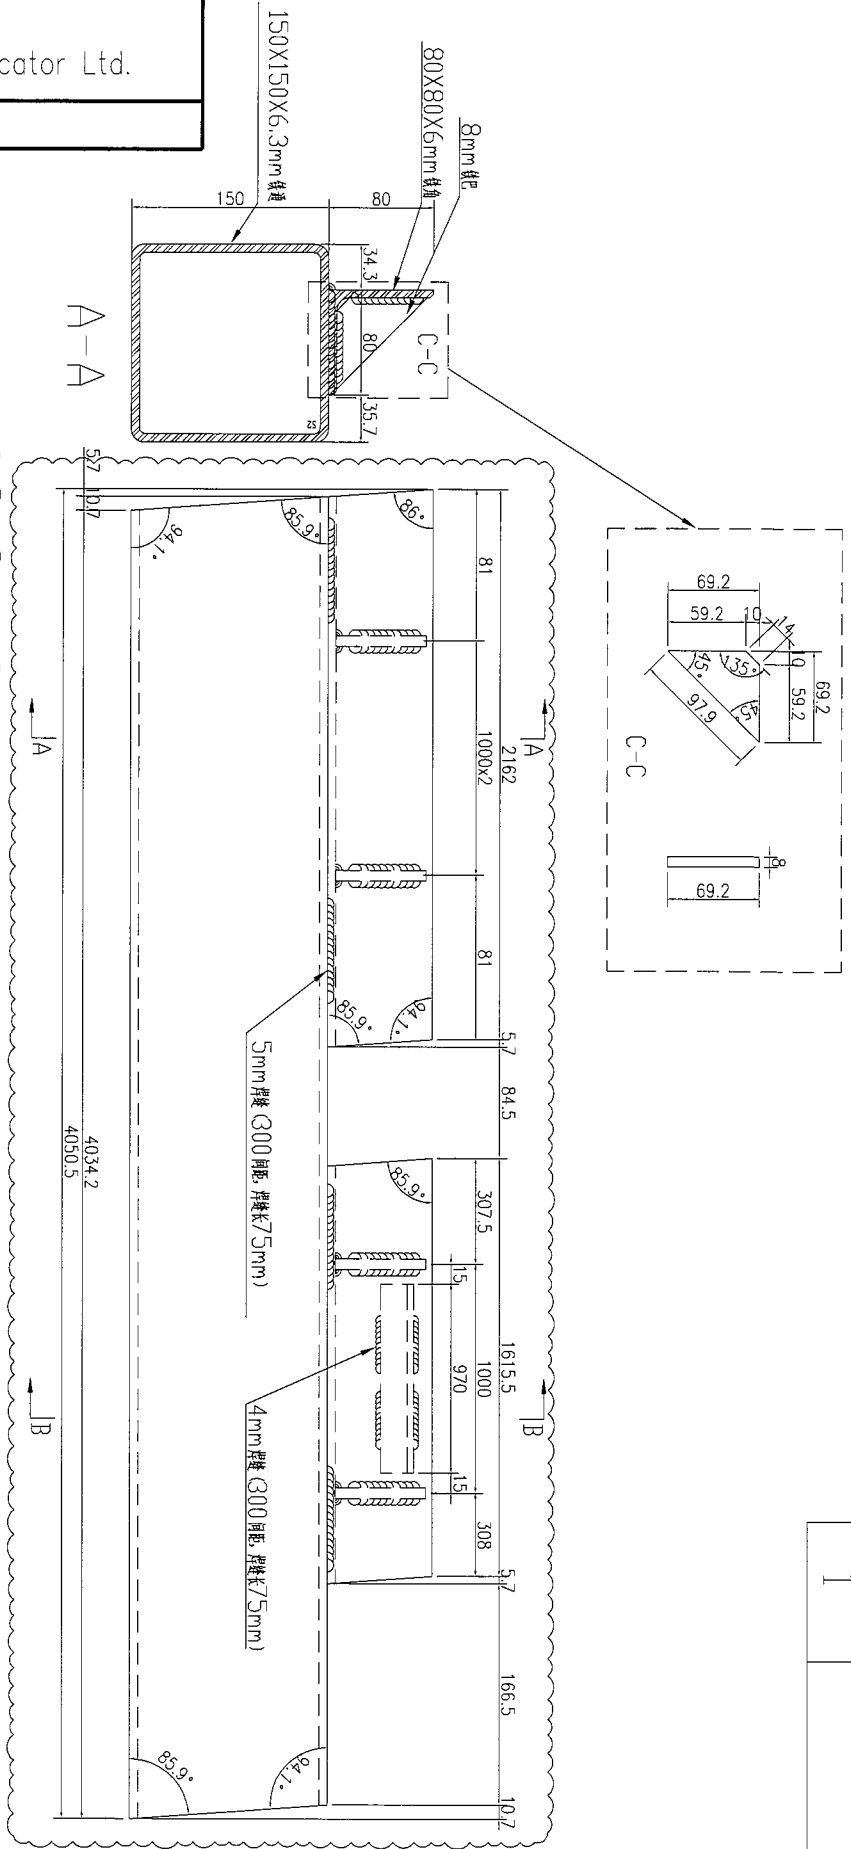

数量	备注
1	


名稱	鐵通加工圖	制圖	吳祿瑜	2018.12.12	修改	A
材料	详见加工圖	復核			日期	2019.2.12
顏色	热浸镀锌	批准			圖號	J837-TT-180





工程號 J-837 地盤 觀塘

注：所有焊缝都为5mm

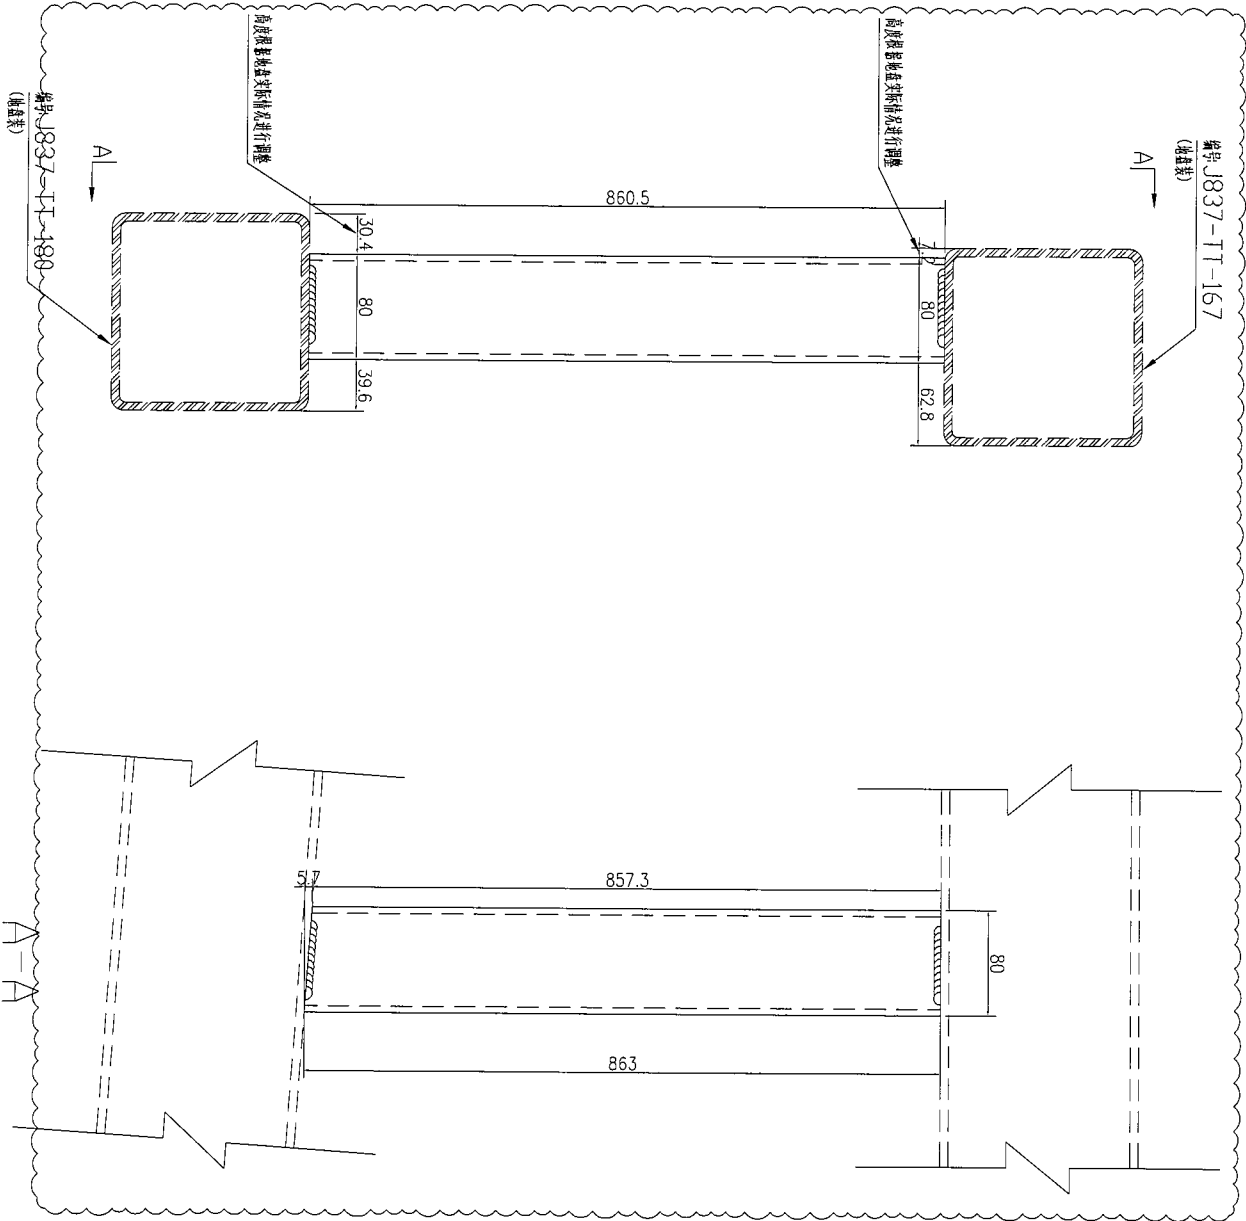

数量	备注
1	




名稱	鐵通加工圖	制圖	吳沛瑜	2018.12.12	修改	A	
材料	80X80X5mm铁通	復核			日期	2019.2.12	
顏色	热浸镀锌	批准			圖號	J837-TT-268	

# EG-DWG3



美特鋁質 有限公司  
MIDI Aluminium Fabricator Ltd.

工程號	J-837	地盤	觀塘
-----	-------	----	----

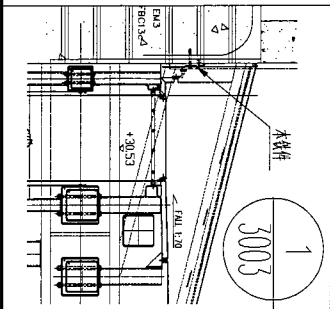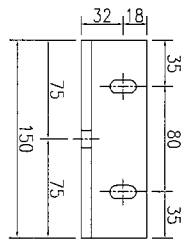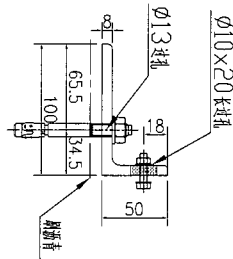

数量	30
备注	

名稱	鐵角加工圖	制圖	吳祿瑜	2019.2.12	修改		
材料	100x50x8mm厚鐵角	復核			日期		
顏色	熱浸鍍鋅+刷瀝青	批准			圖號	J837-TJ-40	










美特鋁質 有限公司  
MIDI Aluminium Fabricator Ltd.

工程號	J-837	地盤	觀塘
-----	-------	----	----

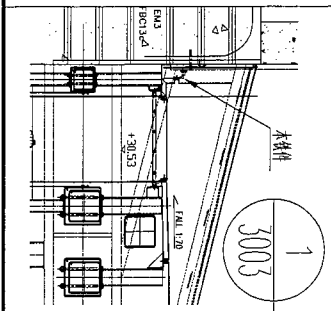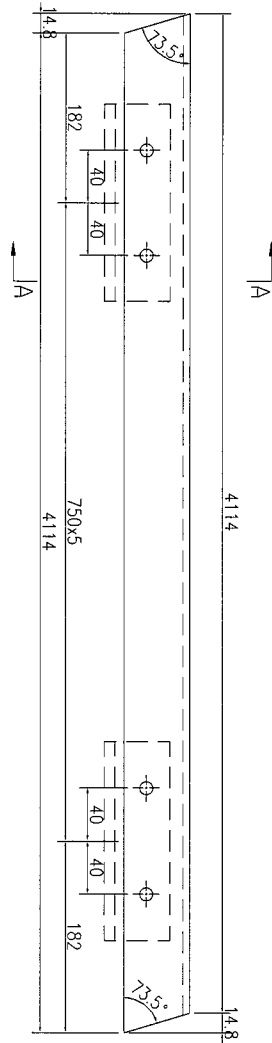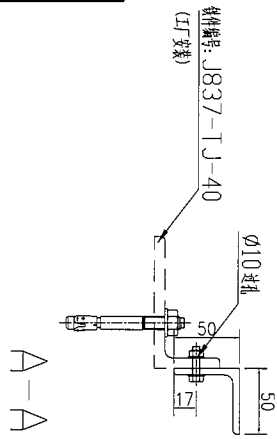


数量	1	备注	
----	---	----	--

名稱	鐵角加工圖	制圖	吳祿瑜	2019.2.12	修改		
材料	50x50x5mm厚鐵角	復核			日期		
顏色	熱浸鍍鋅	批准			圖號	J837-TJ-43	





美特鋁質 有限公司  
MIDI Aluminium Fabricator Ltd.

工程號 J-837 地盤 觀塘

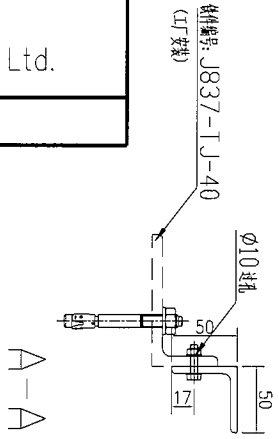

A-A

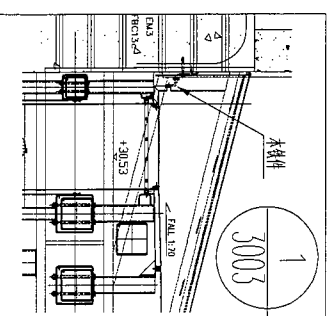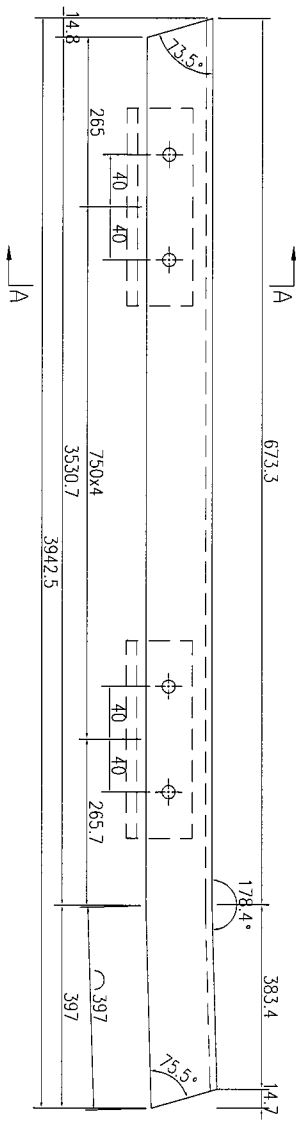




数量	备注
1	

名稱	鐵角加工圖	制圖	吳沛瑜	2019.2.12	修改	
材料	50x50x5mm厚鐵角	復核			日期	
顏色	熱浸鍍鋅	批准			圖號	J837-TJ-44



美特鋁質 有限公司  
MIDI Aluminium Fabricator Ltd.

工程號 J-837 地盤 觀塘

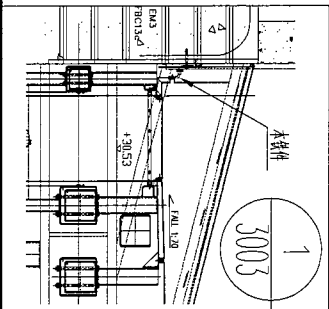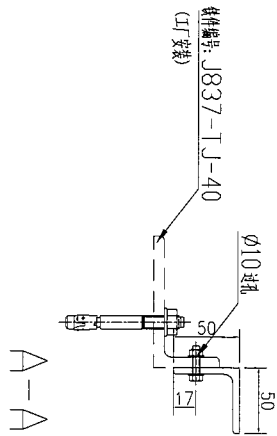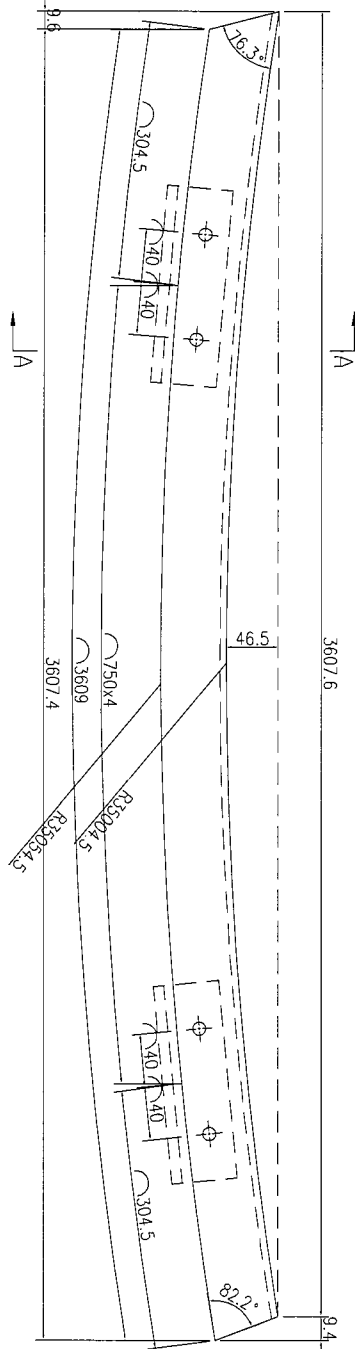




数量	备注
1	

名稱	鐵角加工圖	制圖	吳沛瑜	2019.2.12	修改		
材料	50x50x5mm厚铁角	復核			日期		
顏色	热浸镀锌	批准			圖號	J837-TJ-45	



美特鋁質 有限公司  
MIDI Aluminium Fabricator Ltd.


工程號	J-837	地盤	觀塘
-----	-------	----	----

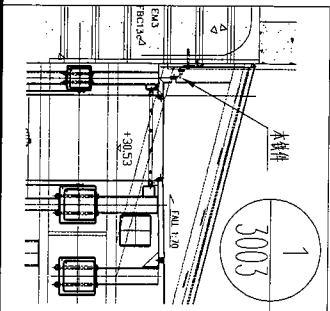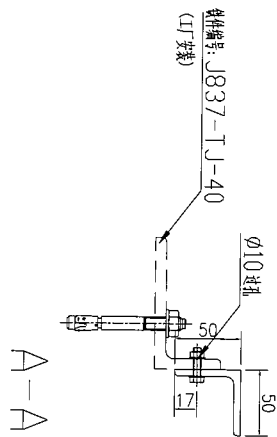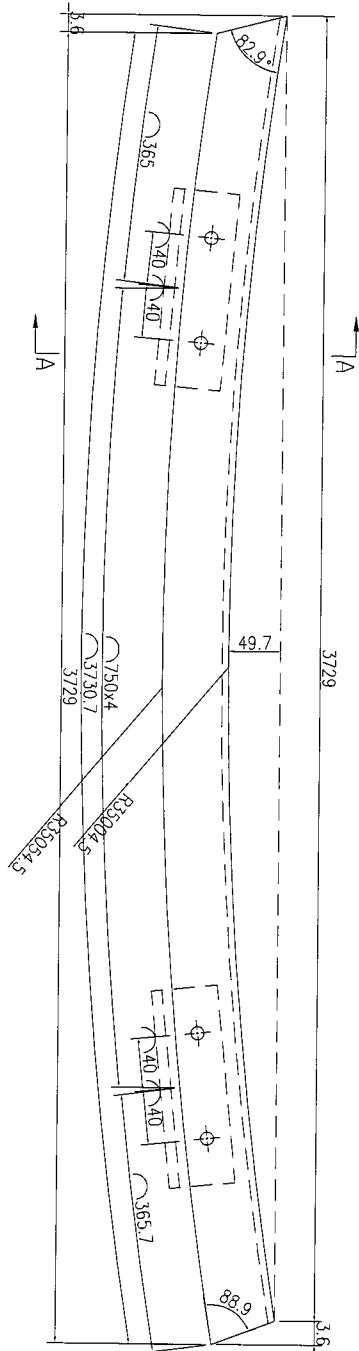

數量	备注
1	

名稱	鐵角加工圖	制圖	吳祿瑜	2019.2.12	修改		
材料	50x50x5mm厚鐵角	復核			日期		
顏色	熱浸鍍鋅	批准			圖號	J837-TJ-46	

注: 80X80X5mm 铁通的长度, 地盘根据实际情况进行切除

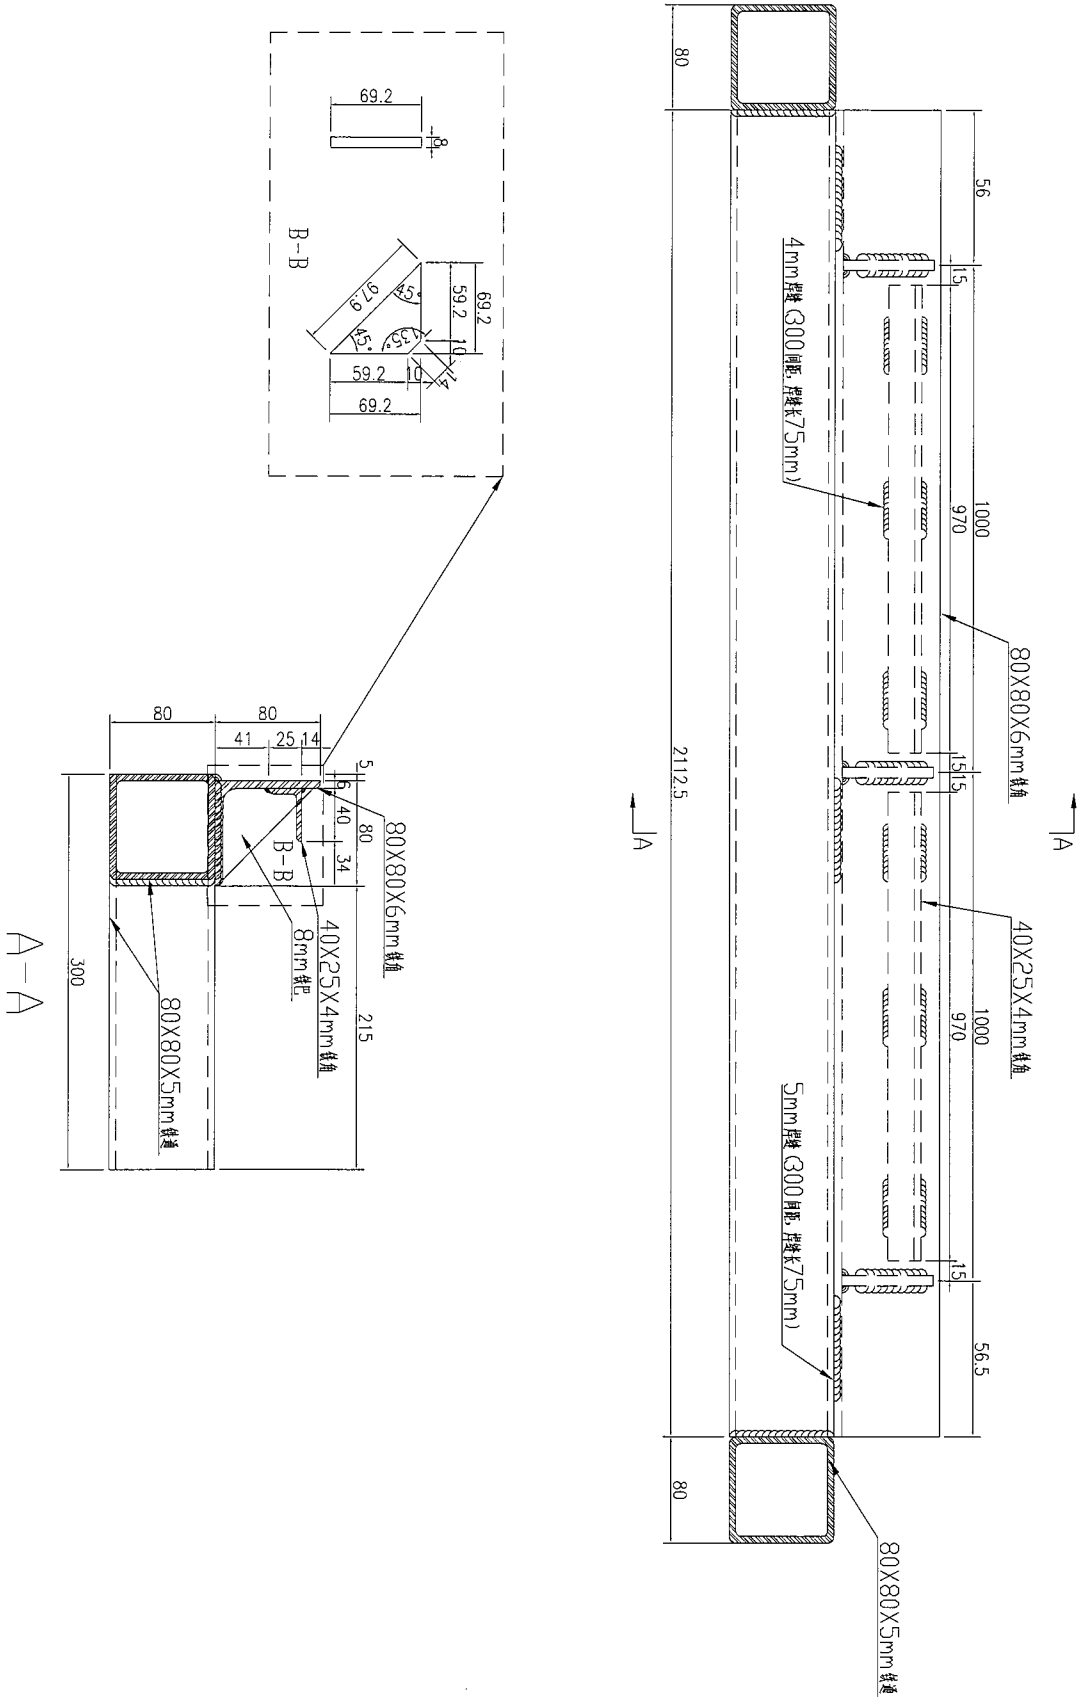




名稱	鐵件加工圖	制圖	吳沛瑜	2019.2.12	修改		
材料	详见加工圖	復核			日期		
顏色	热浸镀锌	批准			圖號	J837-TT-255	



美特鋁質 有限公司  
MIDI Aluminium Fabricator Ltd.

工程號	J-837	地盤	觀塘
-----	-------	----	----

注: 80X80X5mm 铁通的长度, 地盘根据实际情况进行切除

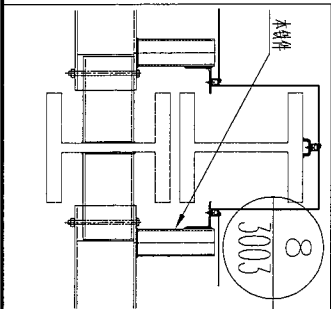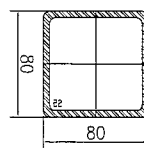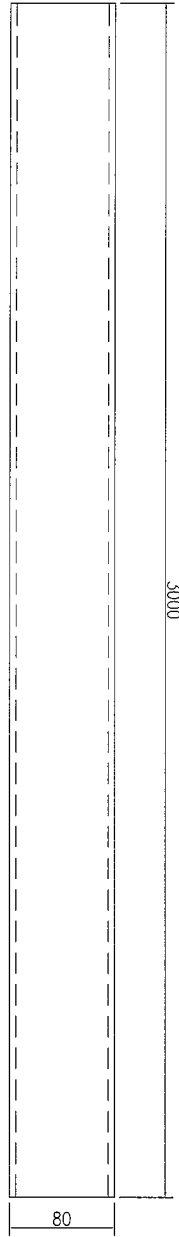

数量	2
备注	




名稱	鐵通加工圖	制圖	吳祿瑜	2019.2.12	修改		
材料	80X80X5mm 铁通	復核			日期		
顏色	热浸镀锌	批准			圖號	J837-TT-256	



美特鋁質 有限公司  
MIDI Aluminium Fabricator Ltd.

工程號	J-837	地盤	觀塘
-----	-------	----	----

注: 80X80X6mm 铁角长度, 地盘根据实际情况进行切割

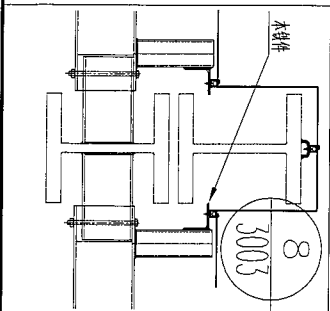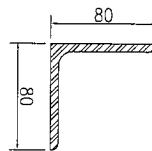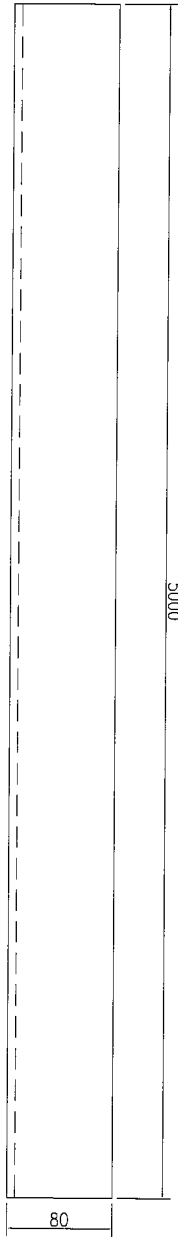

数量	4
备注	

名稱	鐵角加工圖	制圖	吳禕瑜	2019.2.12	修改		
材料	80X80X6mm 铁角	復核			日期		
顏色	热浸镀锌	批准			圖號	J837-TJ-47	