



工程指示 / 要求簡箋(E.I.)

工程指示編號：EI / 0131 / 19

修改版次：F

工程編號：J837 平台

工程名稱：觀塘 裕民坊平台

工程項目：地盤用鐵件加工圖(小雨棚)

收件人：Maggie

發件人：Leung Hin Wai

日期 25/4-2019

要求提供 /  確認 事項：

( ) 初步鋁料 B.M.

( ) 加工拆圖，然後生產

( ) 尺寸表

( ) 正式鋁料 B.M.

( ) 技術上資料 / 指示

( ) 報價

( ) 配件 B.M.

( ) 樣辦或貨品說明書

( ) 分判合約

( ) 其他：\_\_\_\_\_

內容：

請按附頁加工。(不用暫停)可繼續加工

請在 \_\_\_\_\_ 前完成上列要求。

附： -

17 頁

以上項目為：

原合約工程包

原合約工程加 / 減賬

新工程報價

原因：-

分發東莞各部門：

( ) 生產技術總監  連附件 ( ) 技術部  連附件 ( ) 生產部  連附件 ( ) 機械設計部  連附件

( ) 採購部  連附件 ( ) 生產統籌部  連附件

( ) 質檢部  連附件 ( ) 會計部  連附件 ( ) 報關組  連附件 ( ) 其他 \_\_\_\_\_  連附件

分發香港各部門：

( ) 行政部  連附件 ( ) 會計部  連附件 ( ) 統籌部  連附件 ( / ) 工程部地盤科文(柄)  連附件

( ) 採購部  連附件 ( ) QS 部  連附件 ( ) 維修部  連附件 ( ) 其他 \_\_\_\_\_  連附件

傳遞編號：

發件人簽署：

項目經理簽署：

EG-DWG3




美特鋁質 有限公司  
MIDI Aluminium Fabricator Ltd.

工程號 J-837 地盤 觀塘

注：~~全向鐵通高度不確定，暫不加工，待新圖確定。~~

可加工

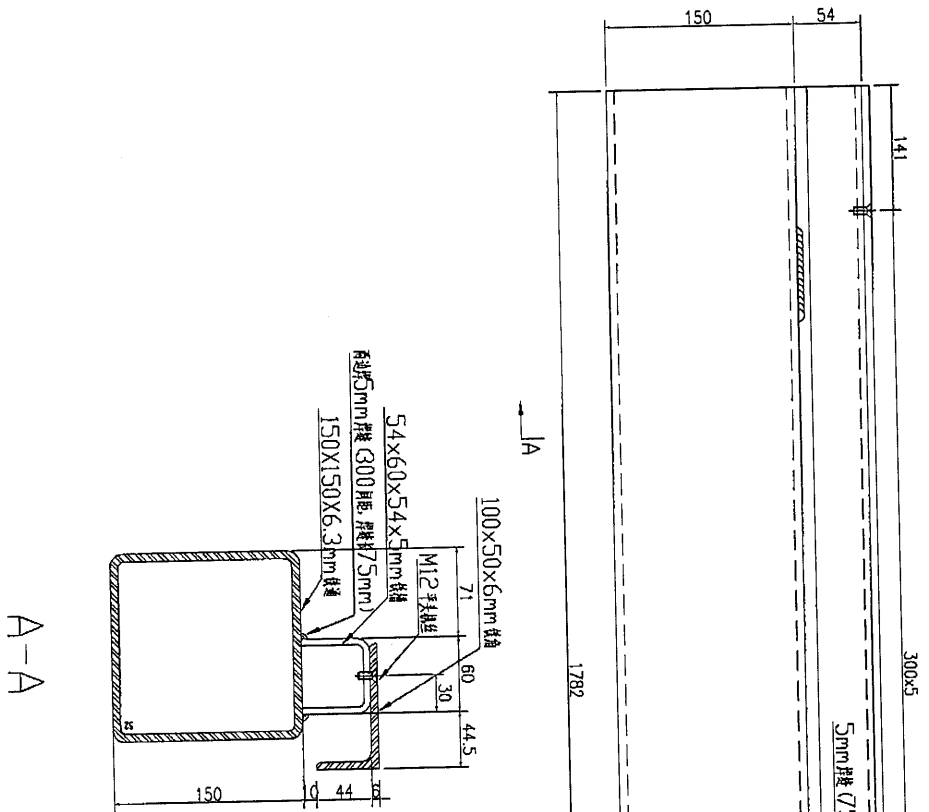

数量	备注
1	

名稱	鐵通加工圖	制圖	吳禕瑜	2018.12.12	修改	
材料	详见加工圖	復核			日期	
顏色	热浸镀锌	批准			圖號	J837-TT-254

285


EG-DWG3

美特鋁質 有限公司  
MIDI Aluminium Fabricator Ltd.

工程號 J-837 地盤 觀塘

注：  
~~企綫高度不確定，暫不加工，待新圖確定。~~

可加工

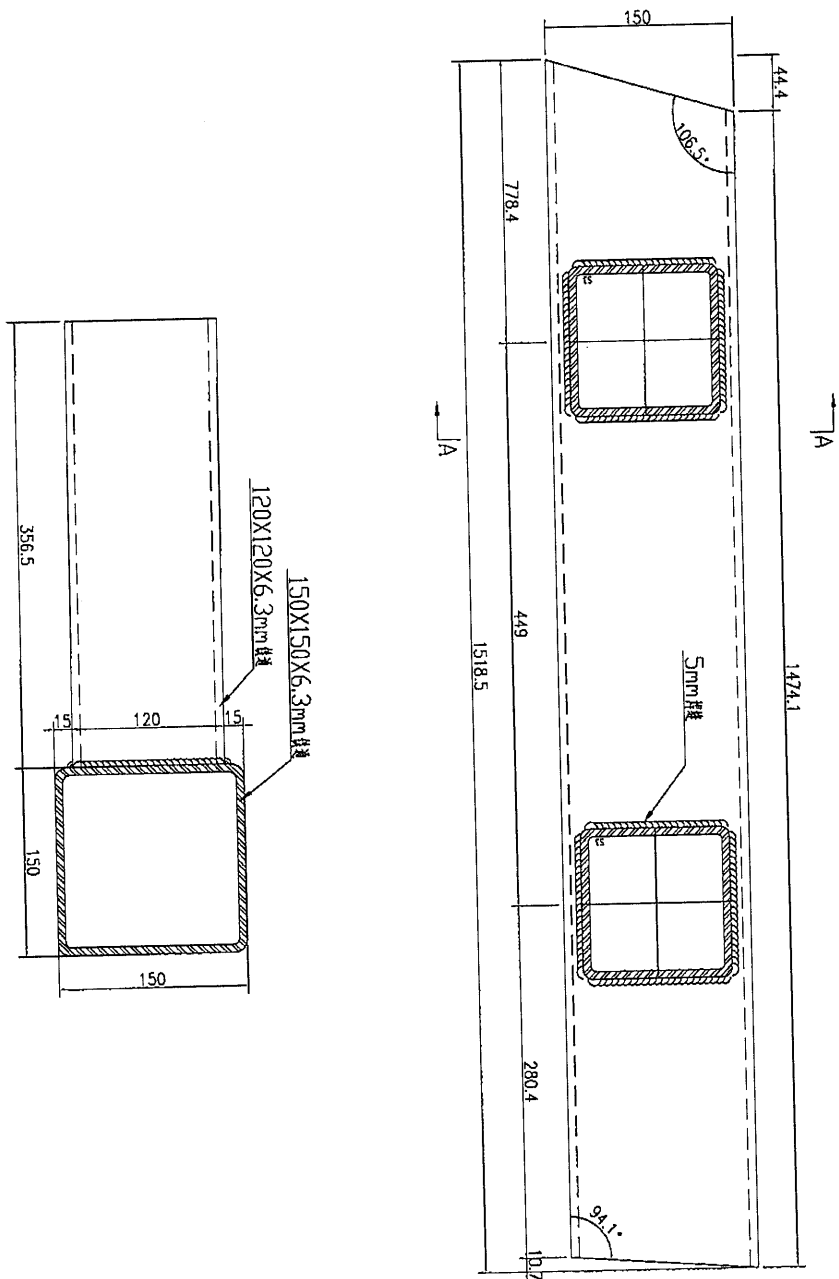


A-A

数量	备注
1	

名稱	鐵通加工圖	制圖	吳沛瑜	2018.12.12	修改		
材料	详见加工圖	復核			日期		
顏色	热浸镀锌	批准			圖號	J837-TT-257	


3 89

EG-DWG3


**美特鋁質** 有限公司  
 MIDI Aluminium Fabricator Ltd.

工程號	J-837	地盤	觀塘
-----	-------	----	----

注：~~全向線通高度不確定，暫不加工，作新圖解決。~~ 訂加工

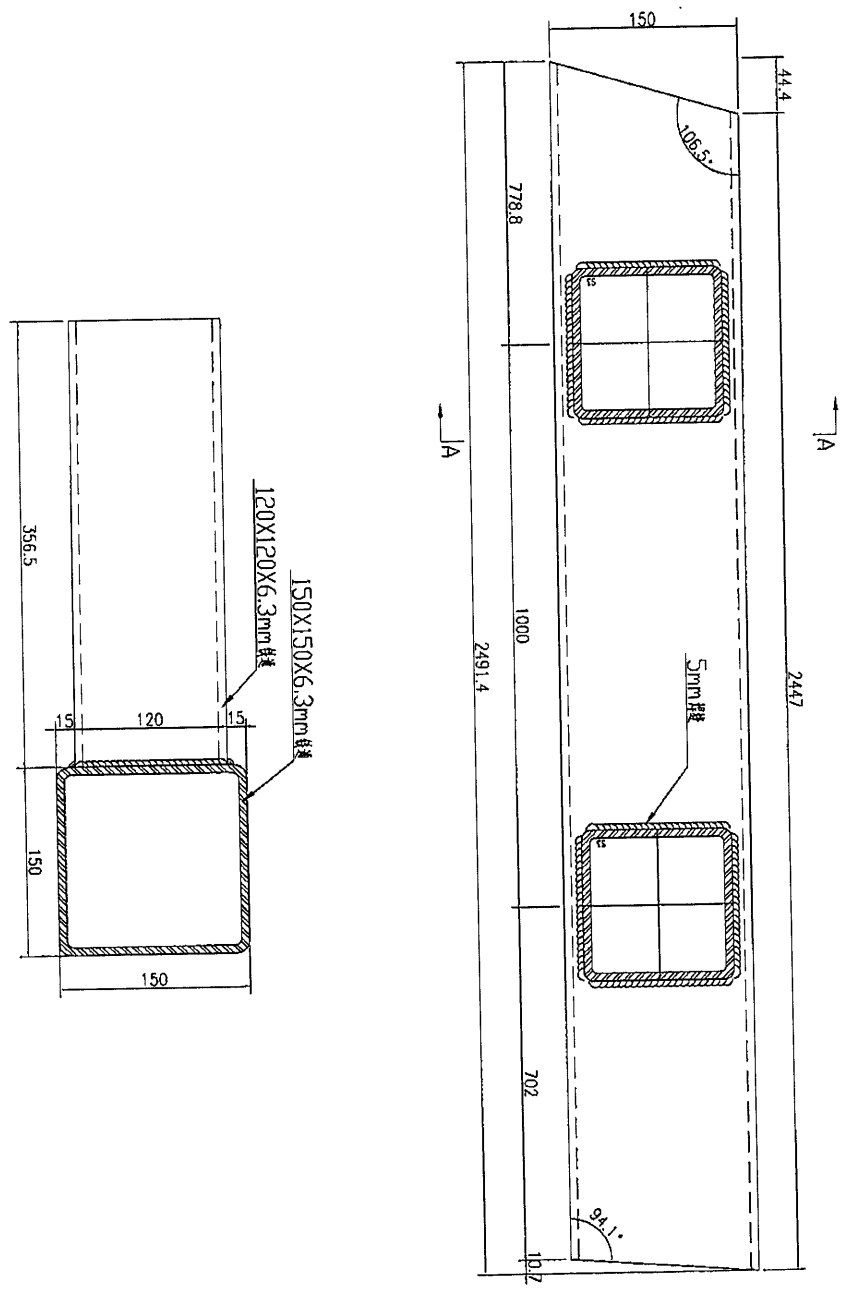

数量	备注
1	


名稱	鐵通加工圖	制圖	吳祿瑜	2018.12.12	修改	
材料	詳見加工圖	復核			日期	
顏色	熱浸鍍鋅	批准			圖號	J837-TT-258

EG-DWG3

美特鋁質 有限公司  
MIDI Aluminium Fabricator Ltd.

工程號 J-837 地盤 觀塘

注：~~在均按高度不確定，暫不加工，待新圖確定。~~ 可加工

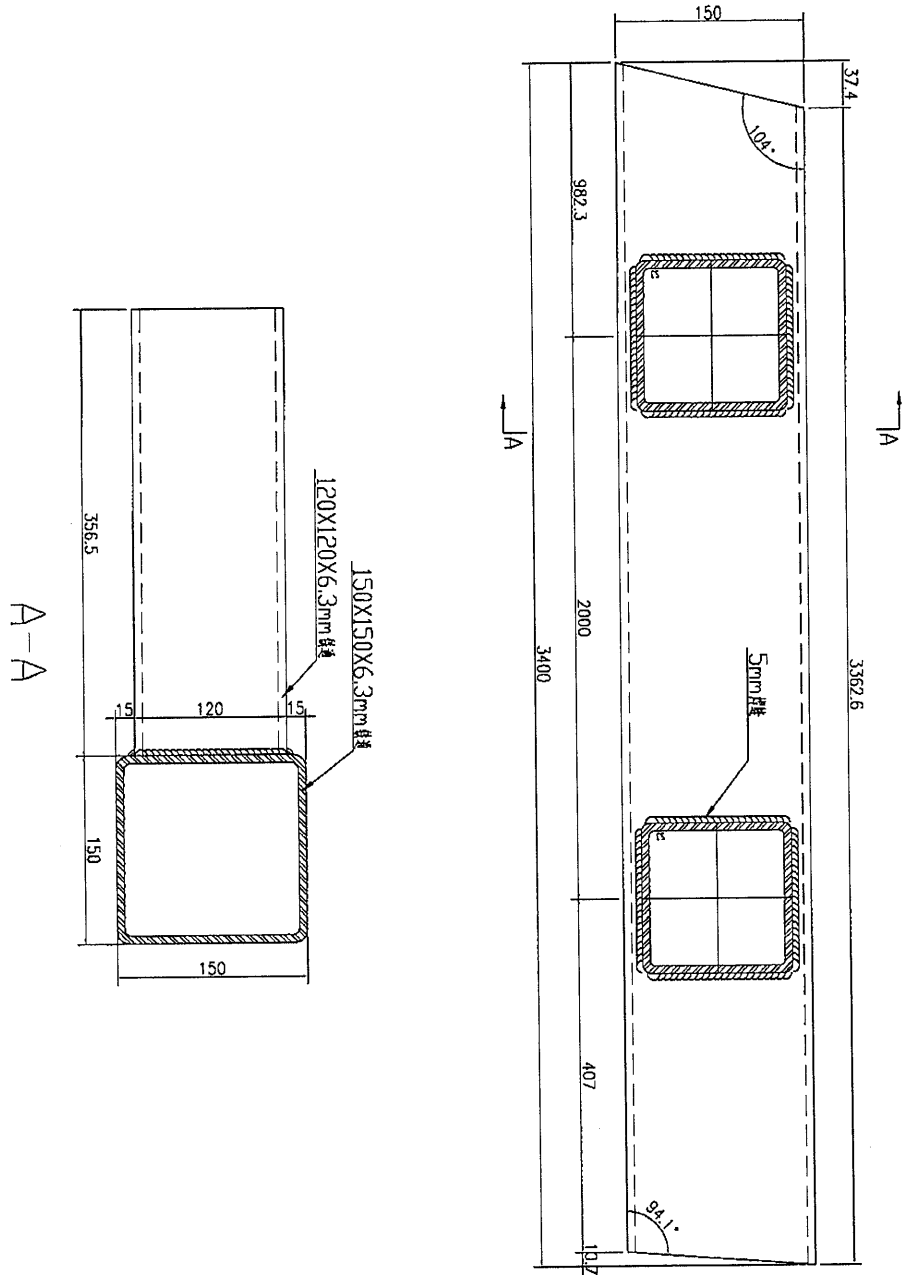

数量	备注
1	

名稱	鐵通加工圖	制圖	吳祚瑜	2018.12.12	修改		
材料	详见加工圖	復核			日期		
顏色	热浸镀锌	批准			圖號	J837-TT-259	

5 88


EG-DWG3



美特鋁質 有限公司  
MIDI Aluminium Fabricator Ltd.

工程號	J-837	地盤	觀塘
-----	-------	----	----

注：~~金耳高度不確定，暫不加工，待新圖確定。~~ 訂加工

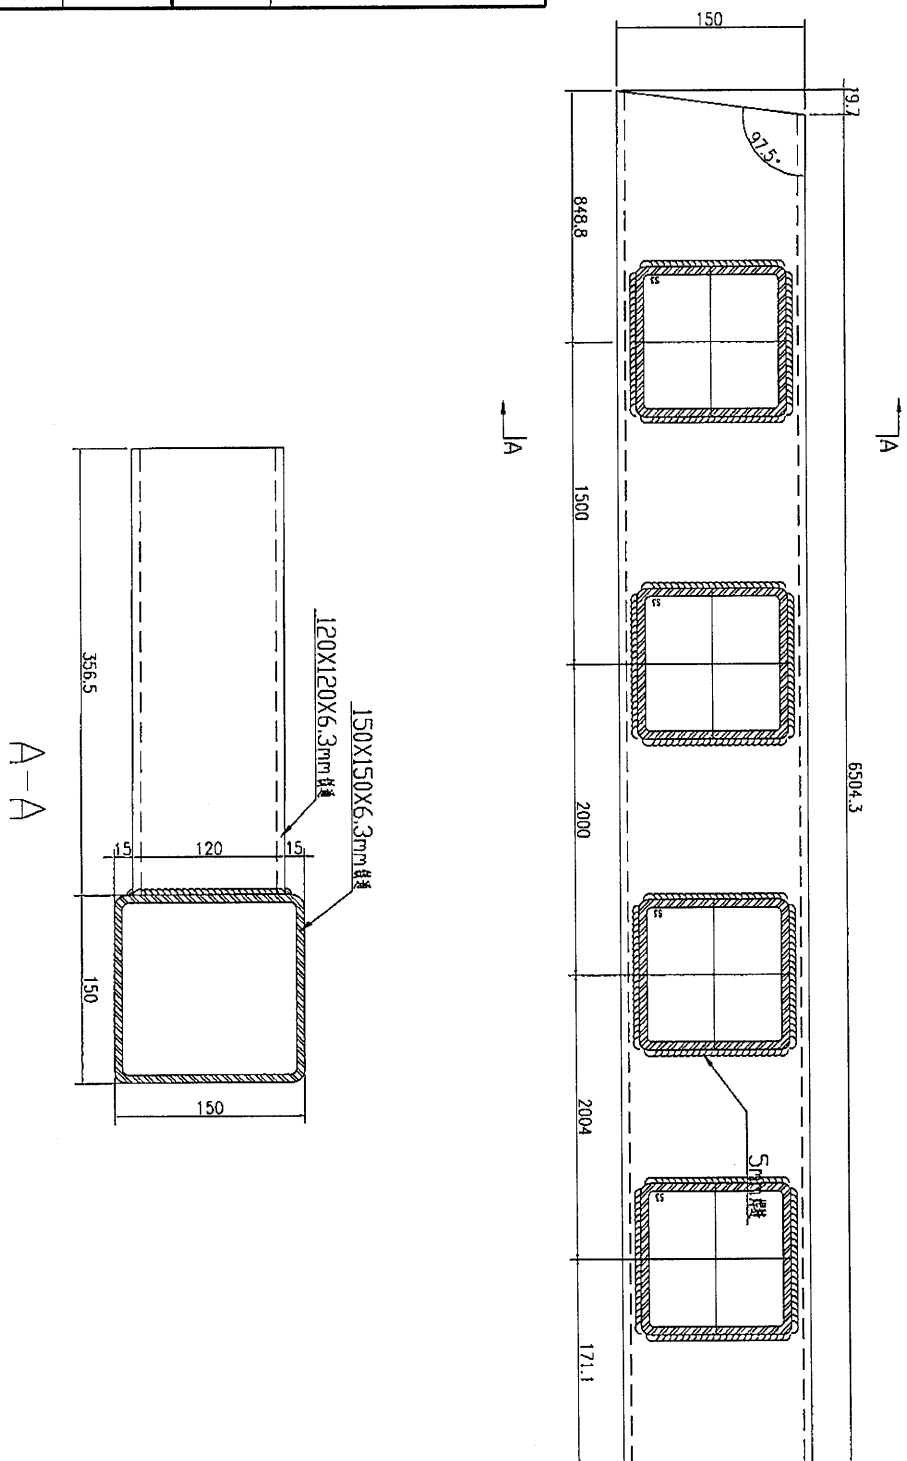

数量	备注
1	

名稱	鐵通加工圖	制圖	吳沛瑜	2018.12.12	修改	
材料	詳見加工圖	復核			日期	
顏色	熱浸鍍鋅	批准			圖號	J837-TT-260

687


EG-DWG3



美特鋁質 有限公司  
MIDI Aluminium Fabricator Ltd.

工程號	J-837	地盤	觀塘
-----	-------	----	----

注：~~全向外通高度不確定 暫不加工 待新圖確定。~~ 可加工

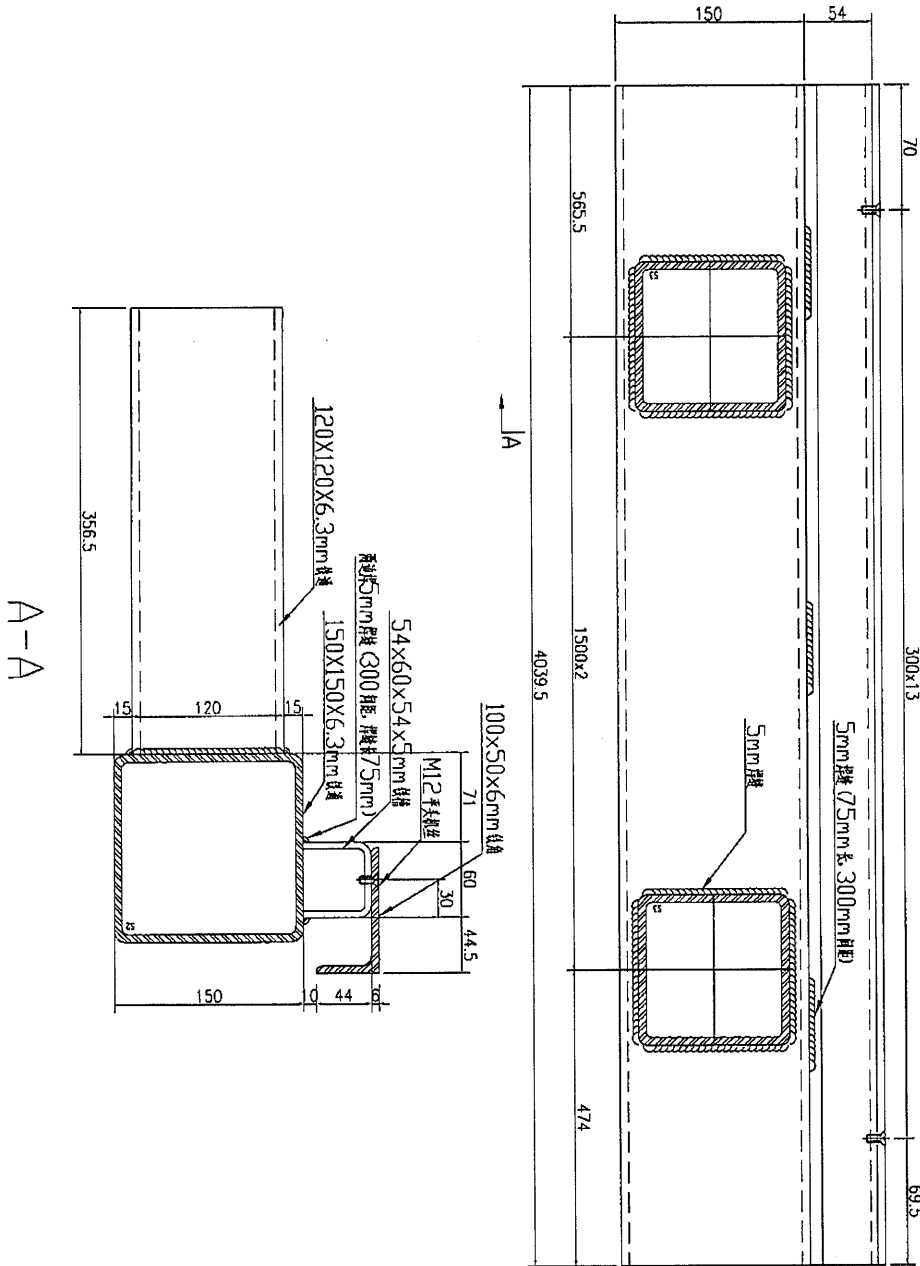

数量	备注
1	

名稱	鐵通加工圖	制圖	吳祿瑜	2018.12.12	修改		
材料	详见加工圖	復核			日期		
顏色	热浸镀锌	批准			圖號	J837-TT-261	

789

EG-DWG3



**美特鋁質** 有限公司  
 MIDI Aluminium Fabricator Ltd.

工程號	J-837	地盤	觀塘
-----	-------	----	----

注：本件係通高度不確定，暫不加工，待新圖確定。

訂加工

数量	备注
1	

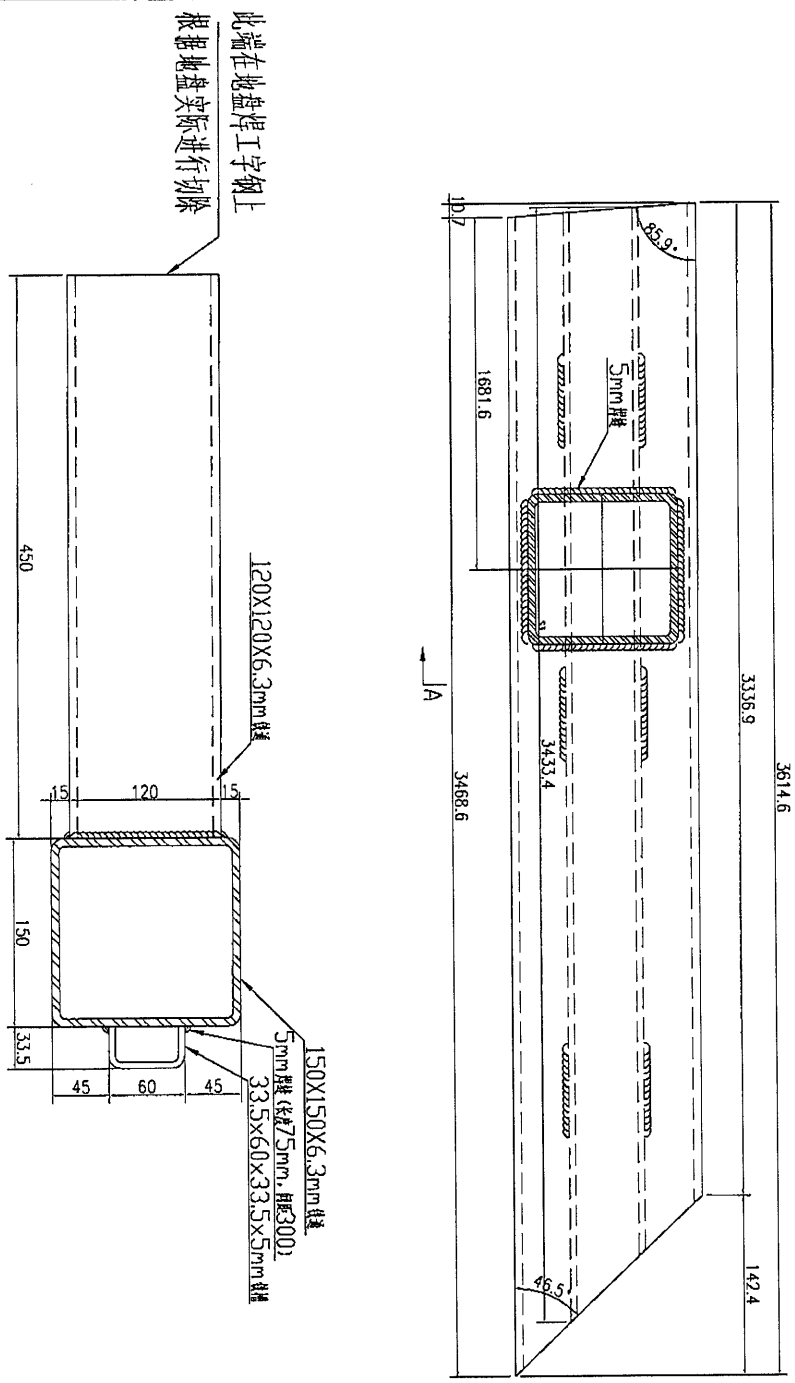

名稱	鐵通加工圖	制圖	吳沛瑜	2018.12.12	修改	
材料	详见加工圖	復核			日期	
顏色	热浸镀锌	批准			圖號	J837-TT-263