



工程指示 / 要求簡箋 (E.I.)

工程指示編號 : EI / 0138 / 19 修改版次 : B
 工程編號 : J837 平台 工程名稱 : 觀塘 裕民坊平台
 工程項目 : 地盤用鐵件加工圖 (鋁飾綫)
 收件人 : Maggie 發件人 : Leung Hin Wai 日期 : 08/4-2019

要求提供 / 確認 事項 :

- | | | |
|------------------------------------|-------------------------------------|-------------------------------|
| <input type="checkbox"/> 初步鋁料 B.M. | <input type="checkbox"/> 加工拆圖, 然後生產 | <input type="checkbox"/> 尺寸表 |
| <input type="checkbox"/> 正式鋁料 B.M. | <input type="checkbox"/> 技術上資料 / 指示 | <input type="checkbox"/> 報價 |
| <input type="checkbox"/> 配件 B.M. | <input type="checkbox"/> 樣辦或貨品說明書 | <input type="checkbox"/> 分判合約 |
| <input type="checkbox"/> 其他 : | | |

內容 : 鋁飾綫 (之前此圖不能加工, 和鐵廠商議後更正)
 現附上 鐵件加工圖, 請按附頁加工。

請在 _____ 前完成上列要求。

附 : - 計 1 頁

以上項目為:

- 原合約工程包 原合約工程加 / 減賬 新工程報價

原因 : -

分發東莞各部門 :

- () 生產技術總監 連附件 () 技術部 連附件 () 生產部 連附件 () 機械設計部 連附件
 () 採購部 連附件 () 生產統籌部 連附件
 () 質檢部 連附件 () 會計部 連附件 () 報關組 連附件 () 其他 _____ 連附件

分發香港各部門 :

- () 行政部 連附件 () 會計部 連附件 () 統籌部 連附件 () 工程部地盤科文(柄) 連附件
 () 採購部 連附件 () QS 部 連附件 () 維修部 連附件 () 其他 _____ 連附件

傳遞編號 :

發件人簽署 :


項目經理簽署 :

EG-DWG3




美特鋁質 有限公司
MIDI Aluminium Fabricator Ltd.

工程號	J-837	地盤	觀塘
-----	-------	----	----

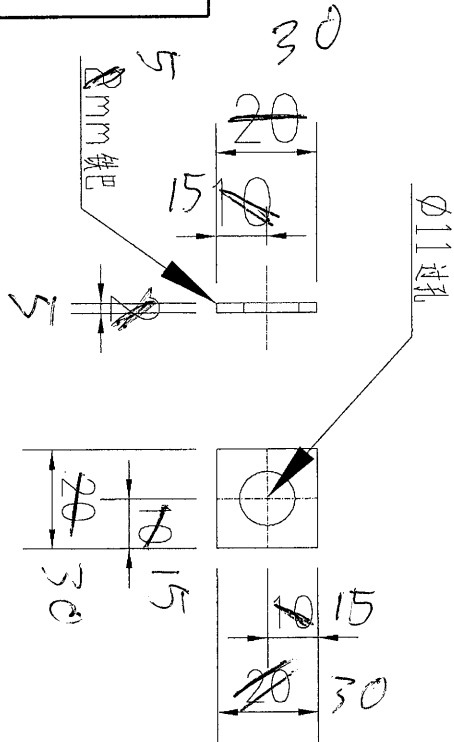

修 8/4

物料编号	J837-TJ32	数量	2712	备注
------	-----------	----	------	----

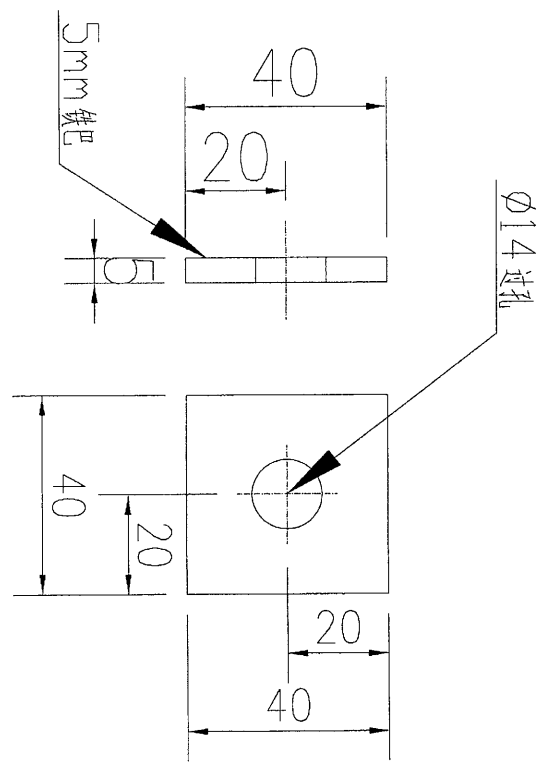

物料编号	J837-TJ33	数量	1290	备注
------	-----------	----	------	----

名稱	鐵介子加工圖	制圖	吳祎瑜	2018.12.12	修改	A	
材料	详见加工图	復核			日期	8/4	
顏色	热浸镀锌	批准			圖號	J837-TJ32	