

工程指示 / 要求簡箋(E.I.)

工程指示編號：EI / 0183 / 18

修改版次：B

工程編號：J837 平台

工程名稱：觀塘 裕民坊

工程項目：平台 Window Wall

廠用鋁料 BM

收件人：Maggie

發件人：Leung Hin Wai

日期：28/02/2019

要求提供 / 確認 事項：

- () 初步鋁料 B.M.
- () 加工拆圖，然後生產
- () 尺寸表
- () 正式鋁料 B.M.
- () 技術上資料 / 指示
- () 報價
- () 配件 B.M.
- () 樣辦或貨品說明書
- () 分判合約
- () 其他：_____

內容：

標示拉彎後的鋁料等級， 6063-T6 / 6063-T5。

有25頁 有3頁
↓ ↓

請在_____前完成上列要求。

附： -

1 + 29 頁

以上項目為：

- 原合約工程包
- 原合約工程加 / 減賬
- 新工程報價

原因： -

分發東莞各部門：

- () 生產技術總監 連附件 () 技術部 連附件 () 生產部 連附件 () 機械設計部 連附件
- () 採購部 連附件 () 生產統籌部 連附件
- () 質檢部 連附件 () 會計部 連附件 () 報關組 連附件 () 其他 _____ 連附件

分發香港各部門：

- () 行政部 連附件 () 會計部 連附件 () 統籌部 連附件 () 工程部地盤科文 連附件
- () 採購部 連附件 () QS 部 連附件 () 維修部 連附件 () 其他 _____ 連附件

傳遞編號：

發件人簽署：

項目經理簽署：

Handwritten signatures of the sender and project manager.

圖則登記表
DRAWING REGISTER

接收日期 Receiving Date (適用於客戶圖則)

工程名稱 Project Title: 觀瀾平台	年																			
	月																			
工程編號 Project No: J-837	日																			

分發予 Distributed To

發出日期 Issued Date

	年	19	19																	
	月	02	2																	
	日	25	28																	

圖則編號 Drg. No.	圖則名稱 Drawing Title	修訂編號 Revision No.																		
J837-GL-WH01	彎弧型材加工圖	-	A																	
J837-GL-WH02	彎弧型材加工圖	-	A																	




美特鋁質 有限公司
MIDI Aluminium Fabricator Ltd.

产品编号	L(MM)	数量	A	B	C	D	E	N	M
		6							

工程號 J837 地盤 觀塘平台

备注：型材两端共预长600mm.
实际用4支, 后备2支

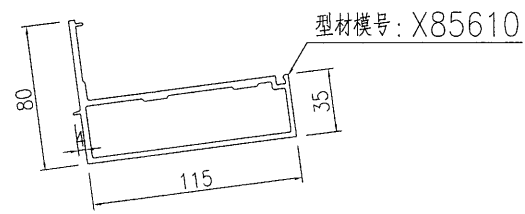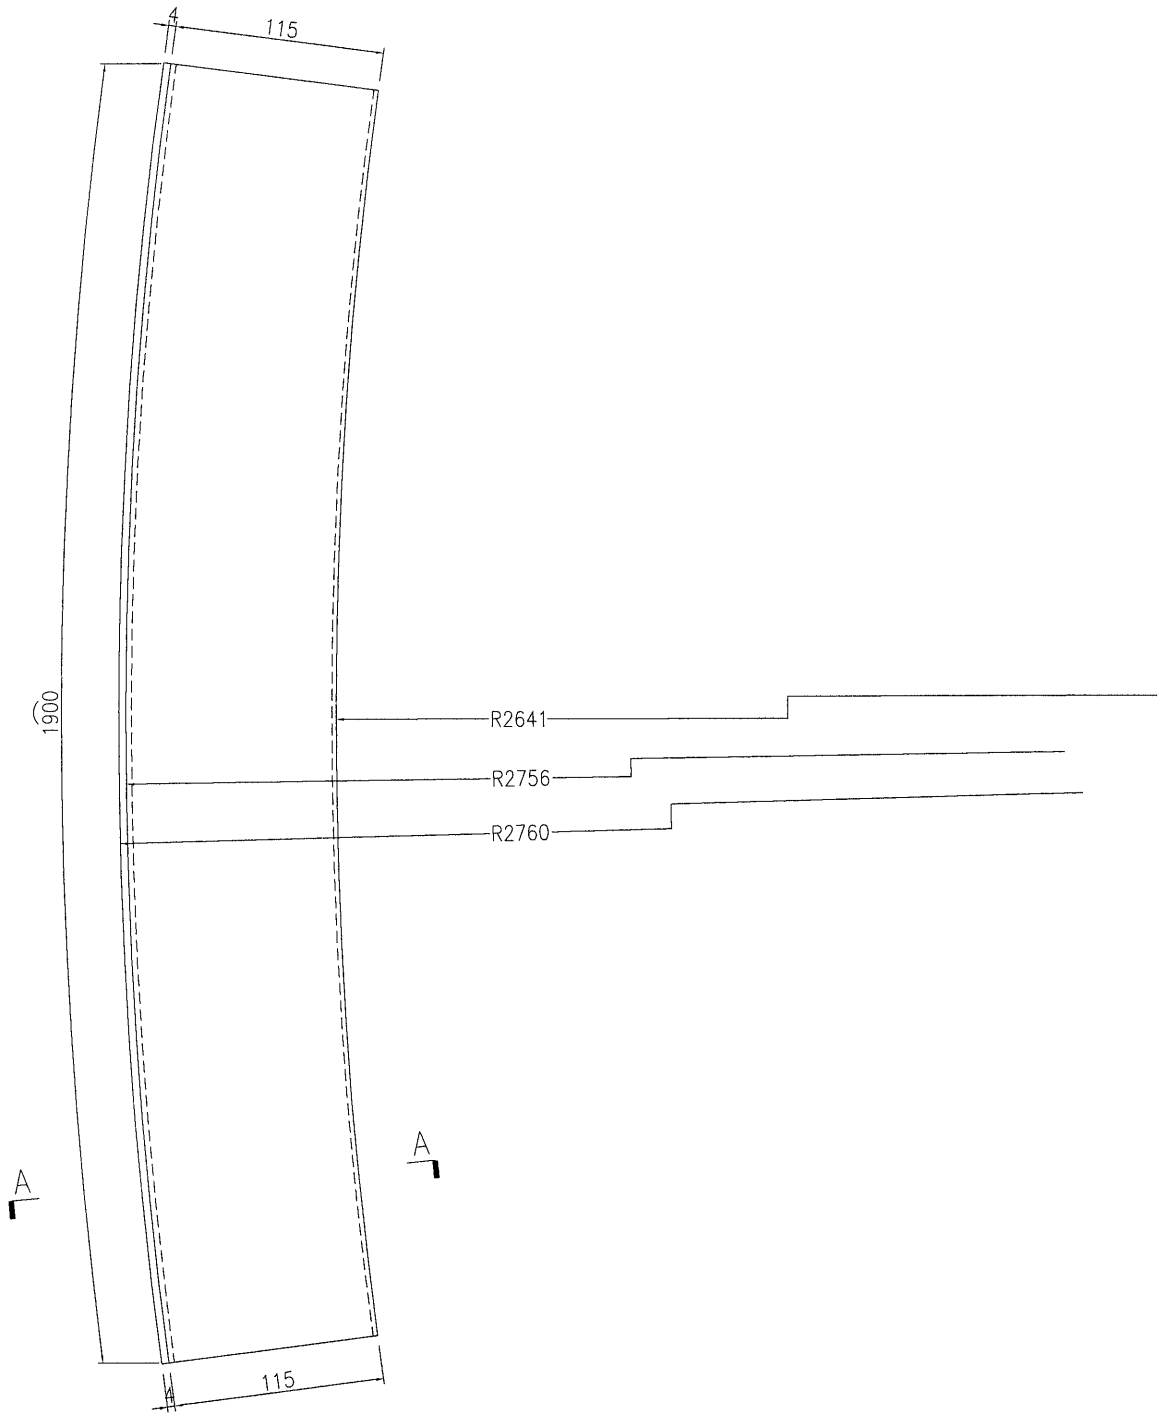

SECTION A-A

拉彎前6063-T4
拉彎後6063-T6

名稱	彎弧型材加工圖	制圖	曾建平	2019-02-23	修改	A		
材料	X85610	復核			日期	28/2		
顏色	EC-DG-W333007RY 白色	批准			圖號	J837-GL-WH01		





美特鋁質 有限公司
MIDI Aluminium Fabricator Ltd.

产品编号	L(MM)	数量	A	B	C	D	E	N	M
		4							

工程號	J837	地盤	觀塘平台
-----	------	----	------

备注：型材两端共预长600mm.
实际用3支，后备1支

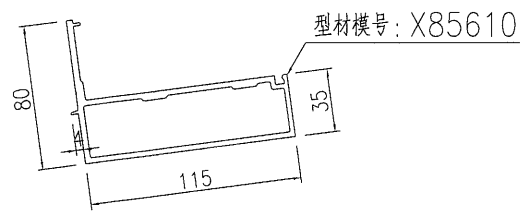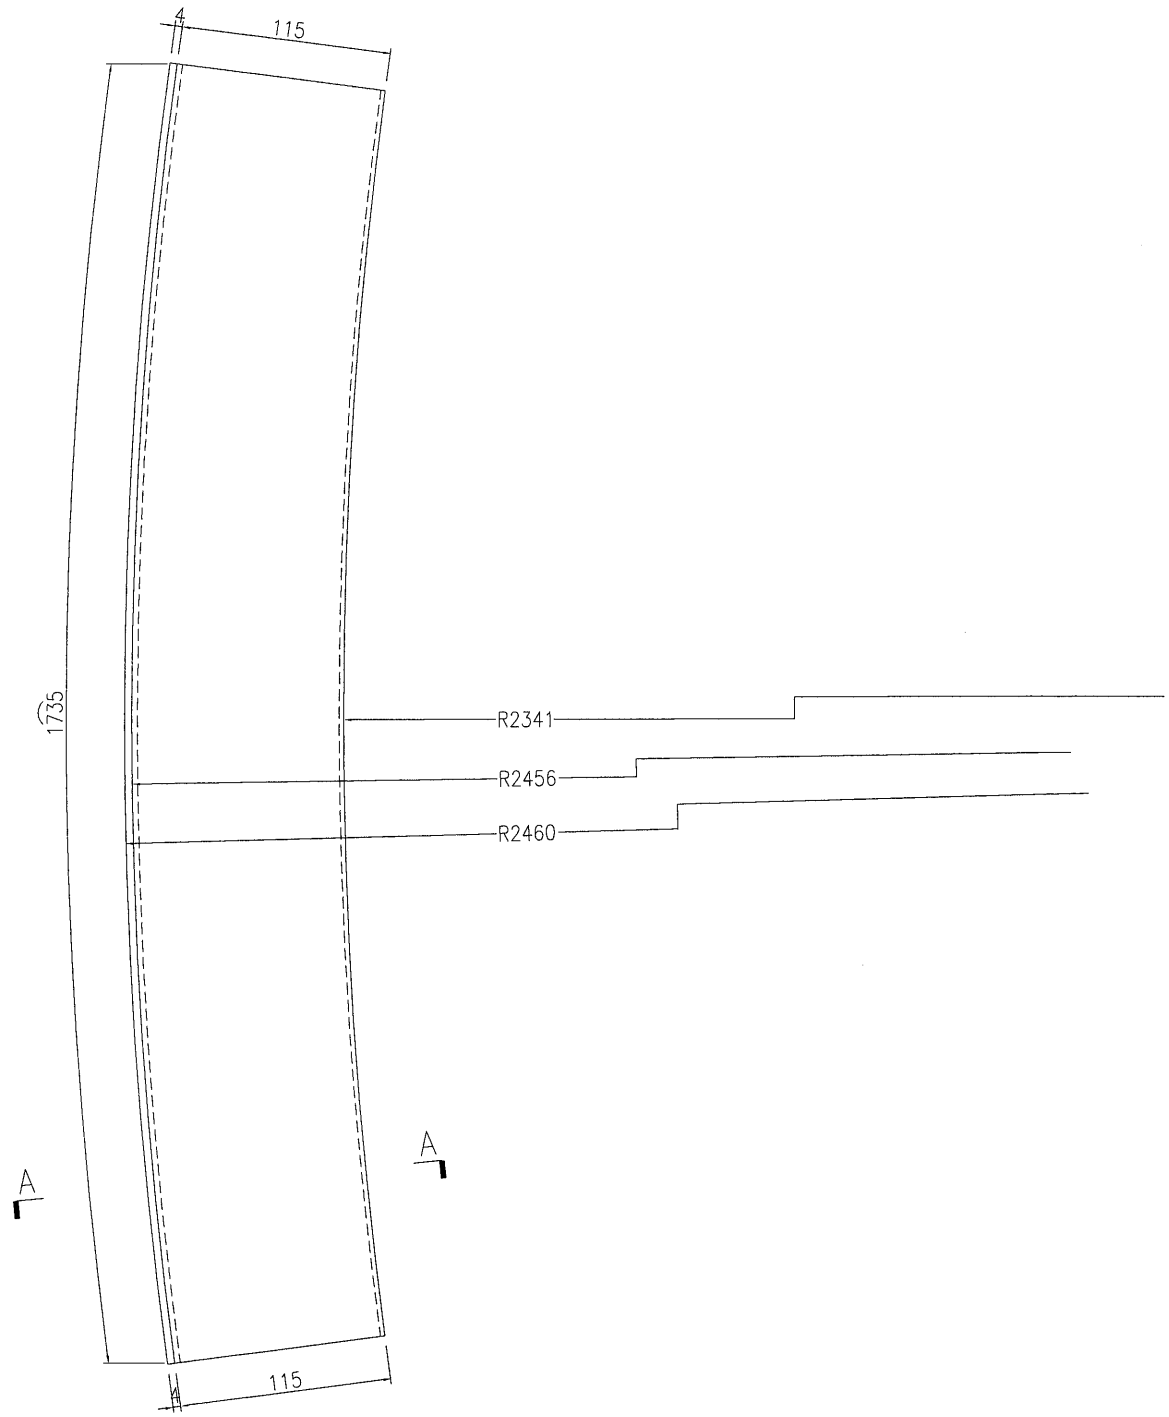

拉彎前6063-T4
拉彎後6063-T6



名稱	彎弧型材加工圖	制圖	曾建平	2019-02-23	修改	A		
材料	X85610	復核			日期	28/2		
顏色	EC-DG-W333007RY 白色	批准			圖號	J837-GL-WH02		

美特鋁質 有限公司
MIDI Aluminium Fabricator Ltd.

工程號	J837	地盤	觀塘平台
-----	------	----	------

产品编号	L(MM)	数量	A	B	C	D	E	N	M
		3							

备注：型材两端共预长600mm.
实际用2支，后备1支

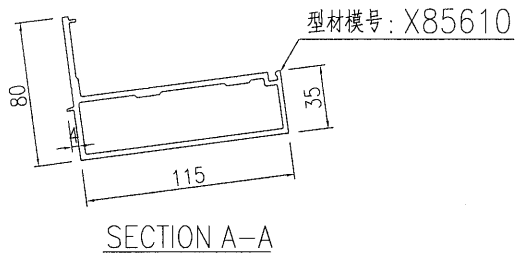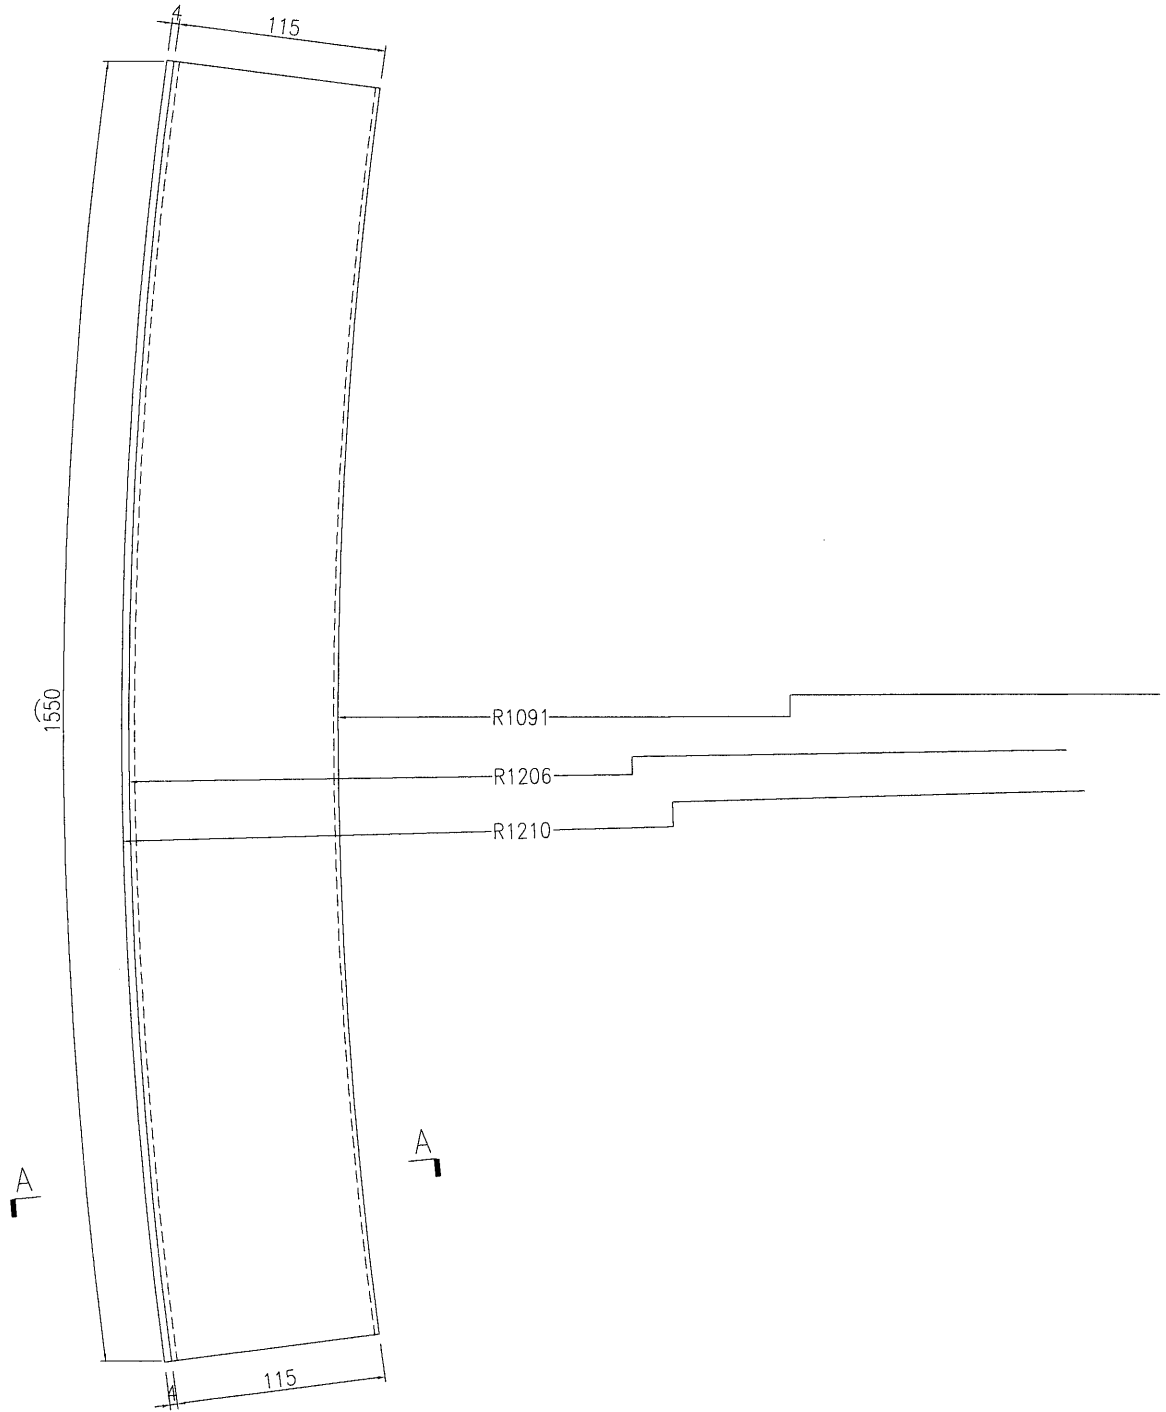

拉彎前6063-T4
拉彎後6063-T6

名稱	彎弧型材加工圖	制圖	曾建平	2019-02-23	修改	A		
材料	X85610	復核			日期	28/2		
顏色	EC-DG-W333007RY 白色	批准			圖號	J837-GL-WH03		





美特鋁質 有限公司
MIDI Aluminium Fabricator Ltd.

产品编号	L(MM)	数量	A	B	C	D	E	N	M
		4							

工程號	J837	地盤	觀塘平台
-----	------	----	------

备注：型材两端共预长600mm.
实际用3支，后备1支

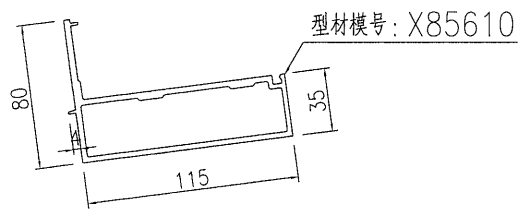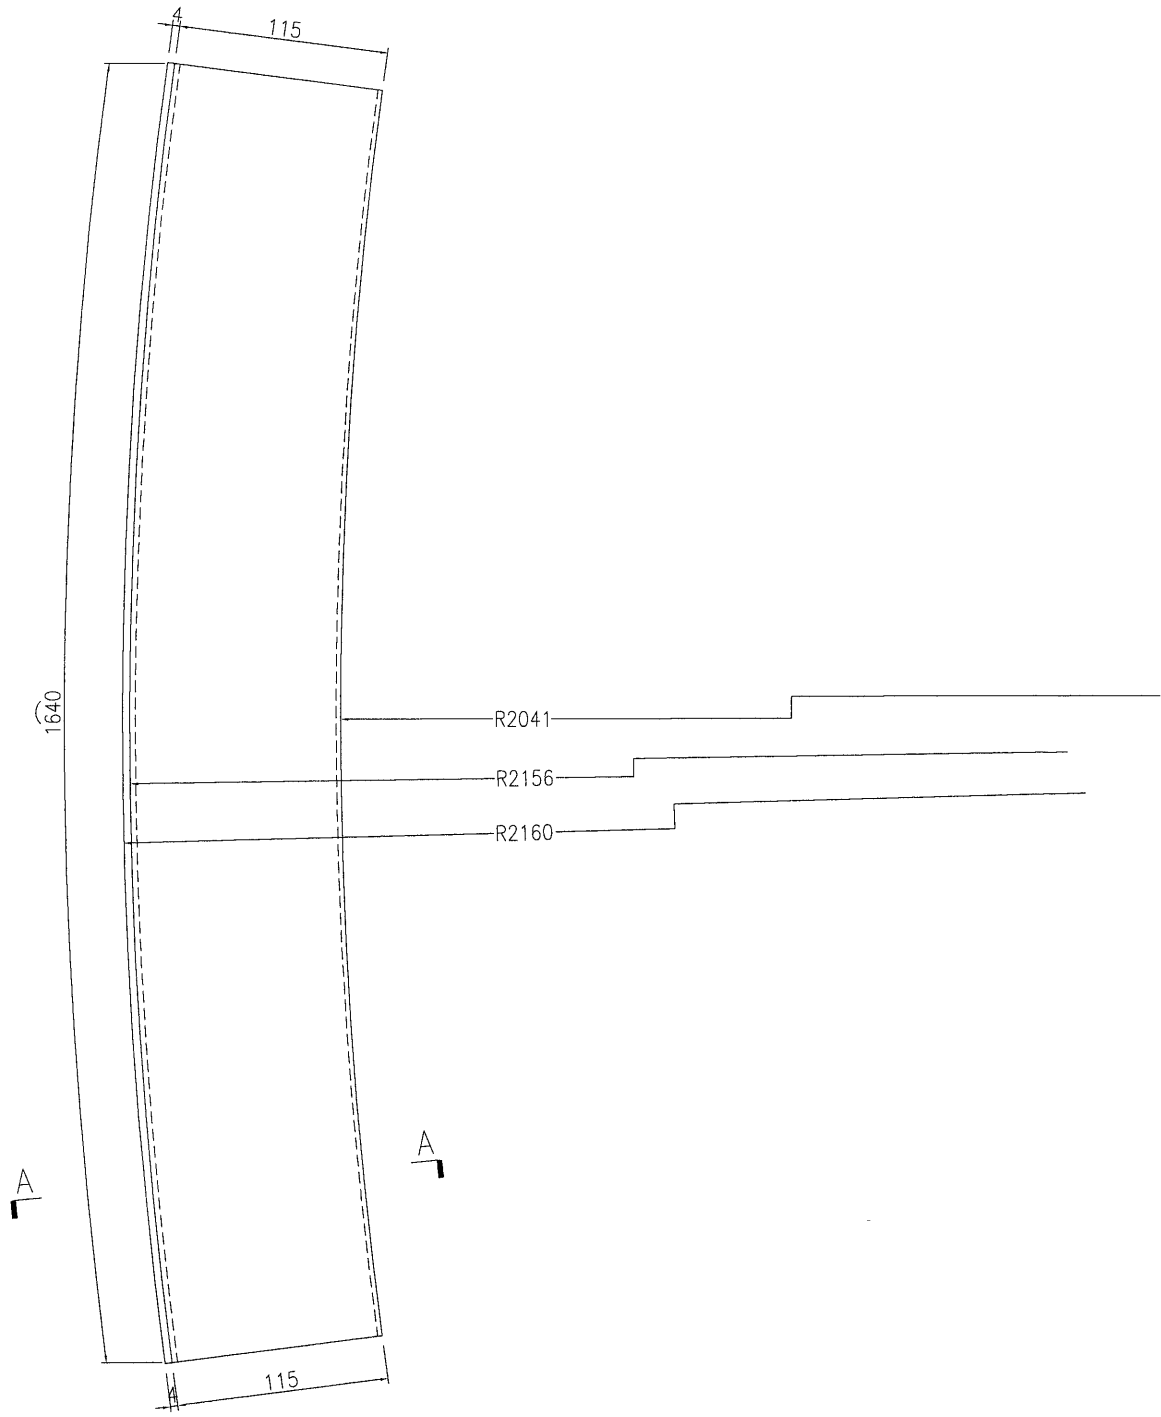

SECTION A-A

拉彎前6063-T4
拉彎後6063-T6

名稱	彎弧型材加工圖	制圖	曾建平	2019-02-23	修改	A		
材料	X85610	復核			日期	28/2		
顏色	EC-DG-W333007RY 白色	批准			圖號	J837-GL-WH04		





美特鋁質 有限公司
MIDI Aluminium Fabricator Ltd.

产品编号	L(MM)	数量	A	B	C	D	E	N	M
		10							

工程號	J837	地盤	觀塘平台
-----	------	----	------

备注：型材两端共预长600mm.
实际用8支，后备2支

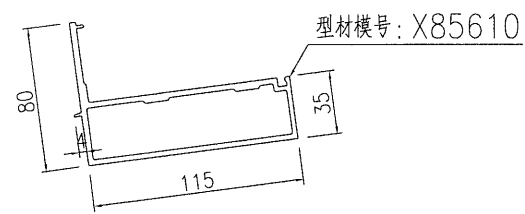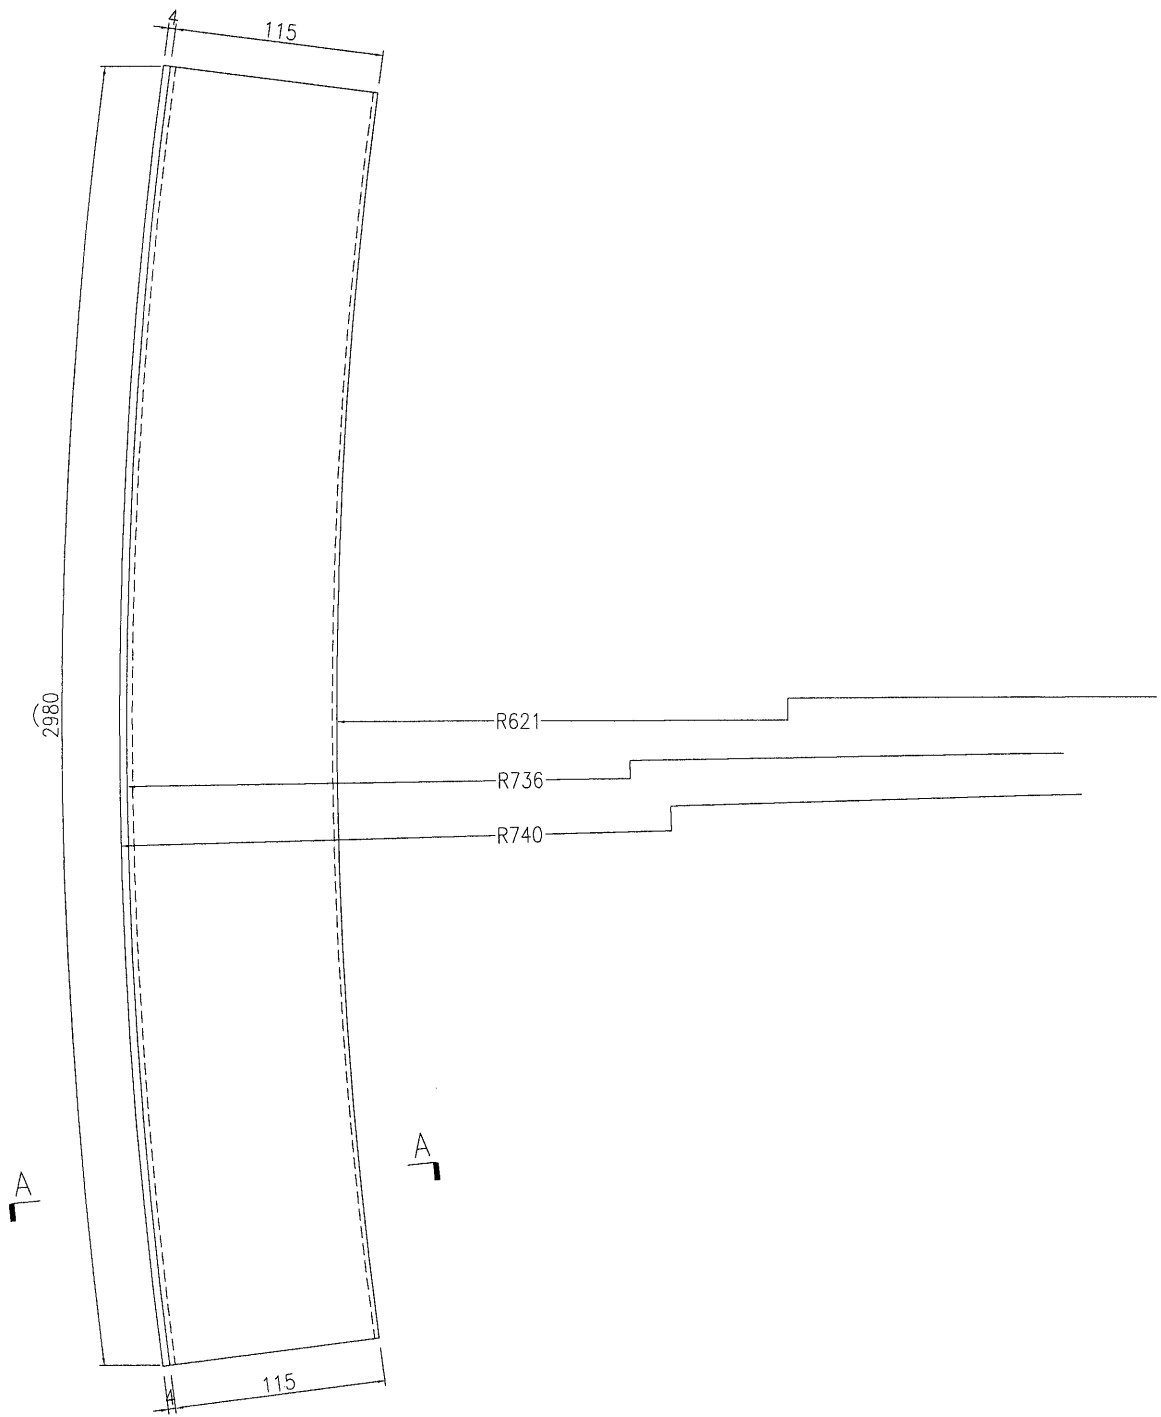

SECTION A-A

拉彎前 6063-T4
拉彎後 6063-T6

名稱	彎弧型材加工圖	制圖	曾建平	2019-02-23	修改	A		
材料	X85610	復核			日期	28/2		
顏色	EC-DG-W333007RY 白色	批准			圖號	J837-GL-WH05		





美特鋁質 有限公司
MIDI Aluminium Fabricator Ltd.

产品编号	L(MM)	数量	A	B	C	D	E	N	M
		6							

工程號	J837	地盤	觀塘平台
-----	------	----	------

备注：型材两端共预长600mm.
实际用4支，后备2支

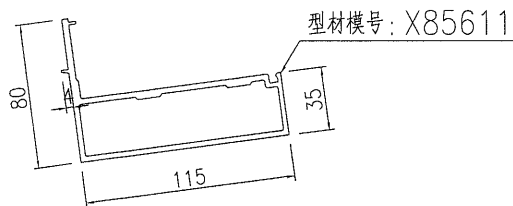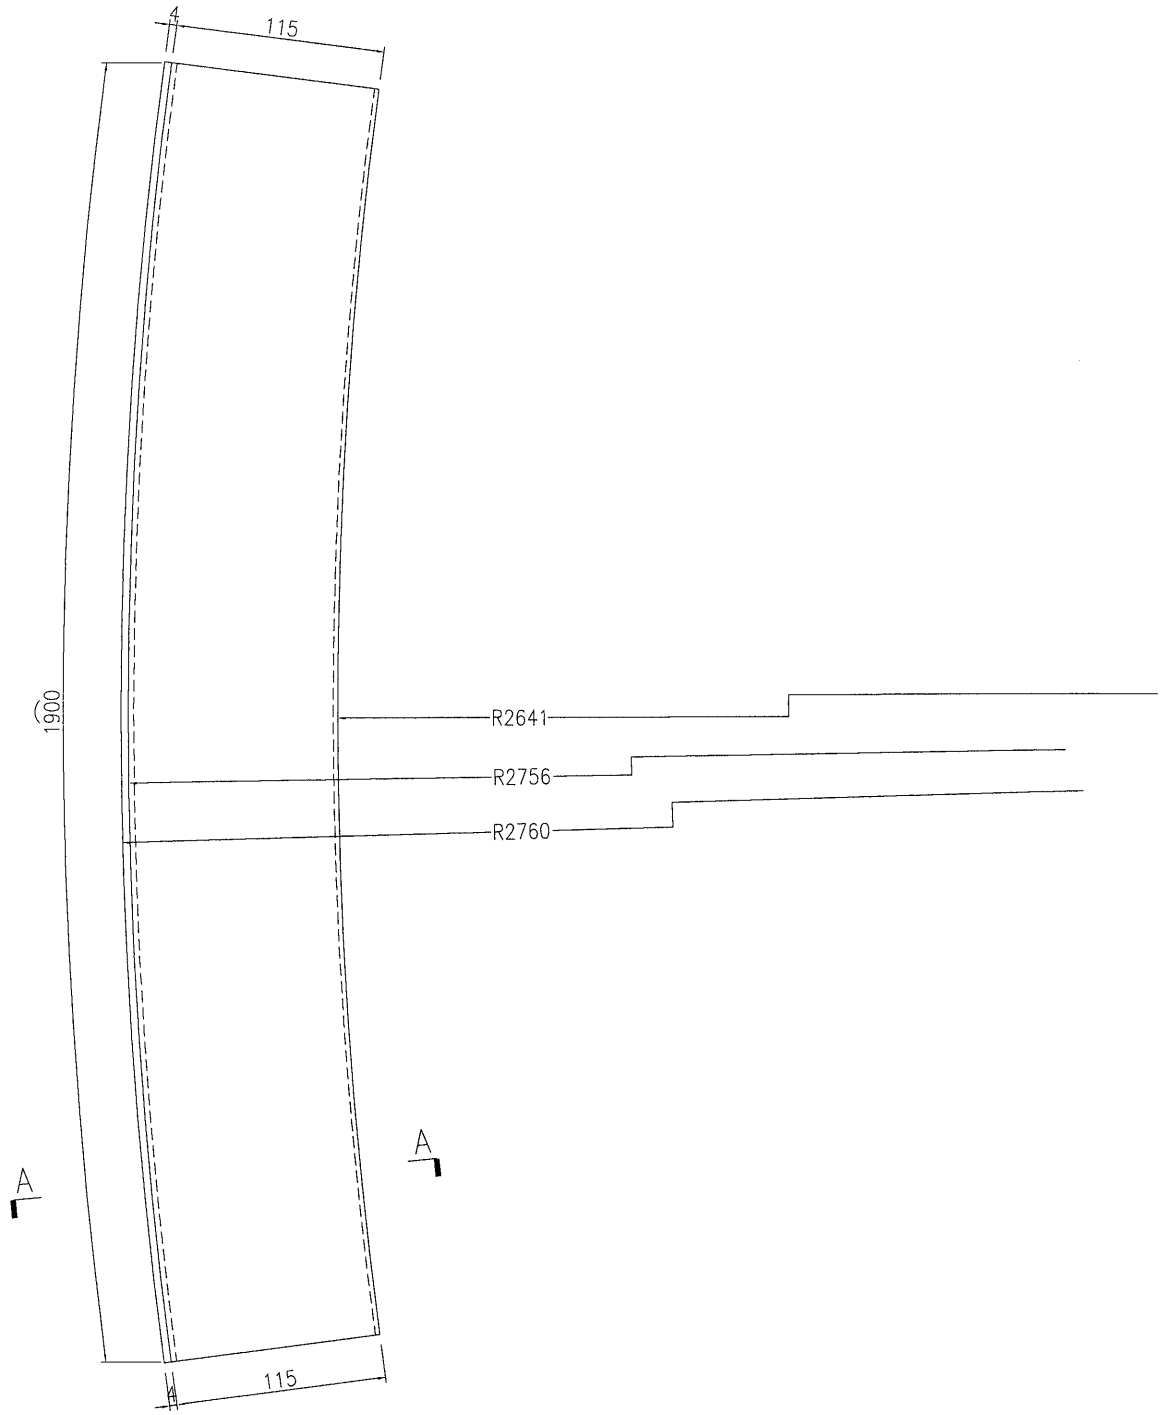

SECTION A-A

拉彎前6063-T4
拉彎後6063-T6

名稱	彎弧型材加工圖	制圖	曾建平	2019-02-23	修改	A		
材料	X85611	復核			日期	28/2		
顏色	EC-DG-W333007RY 白色	批准			圖號	J837-GL-WH06		





美特鋁質有限公司
MIDI Aluminium Fabricator Ltd.

产品编号	L(MM)	数量	A	B	C	D	E	N	M
		4							

工程號	J837	地盤	觀塘平台
-----	------	----	------

备注：型材两端共预长600mm.
实际用3支，后备1支

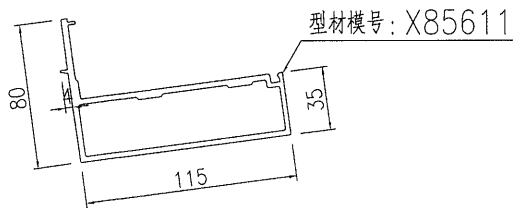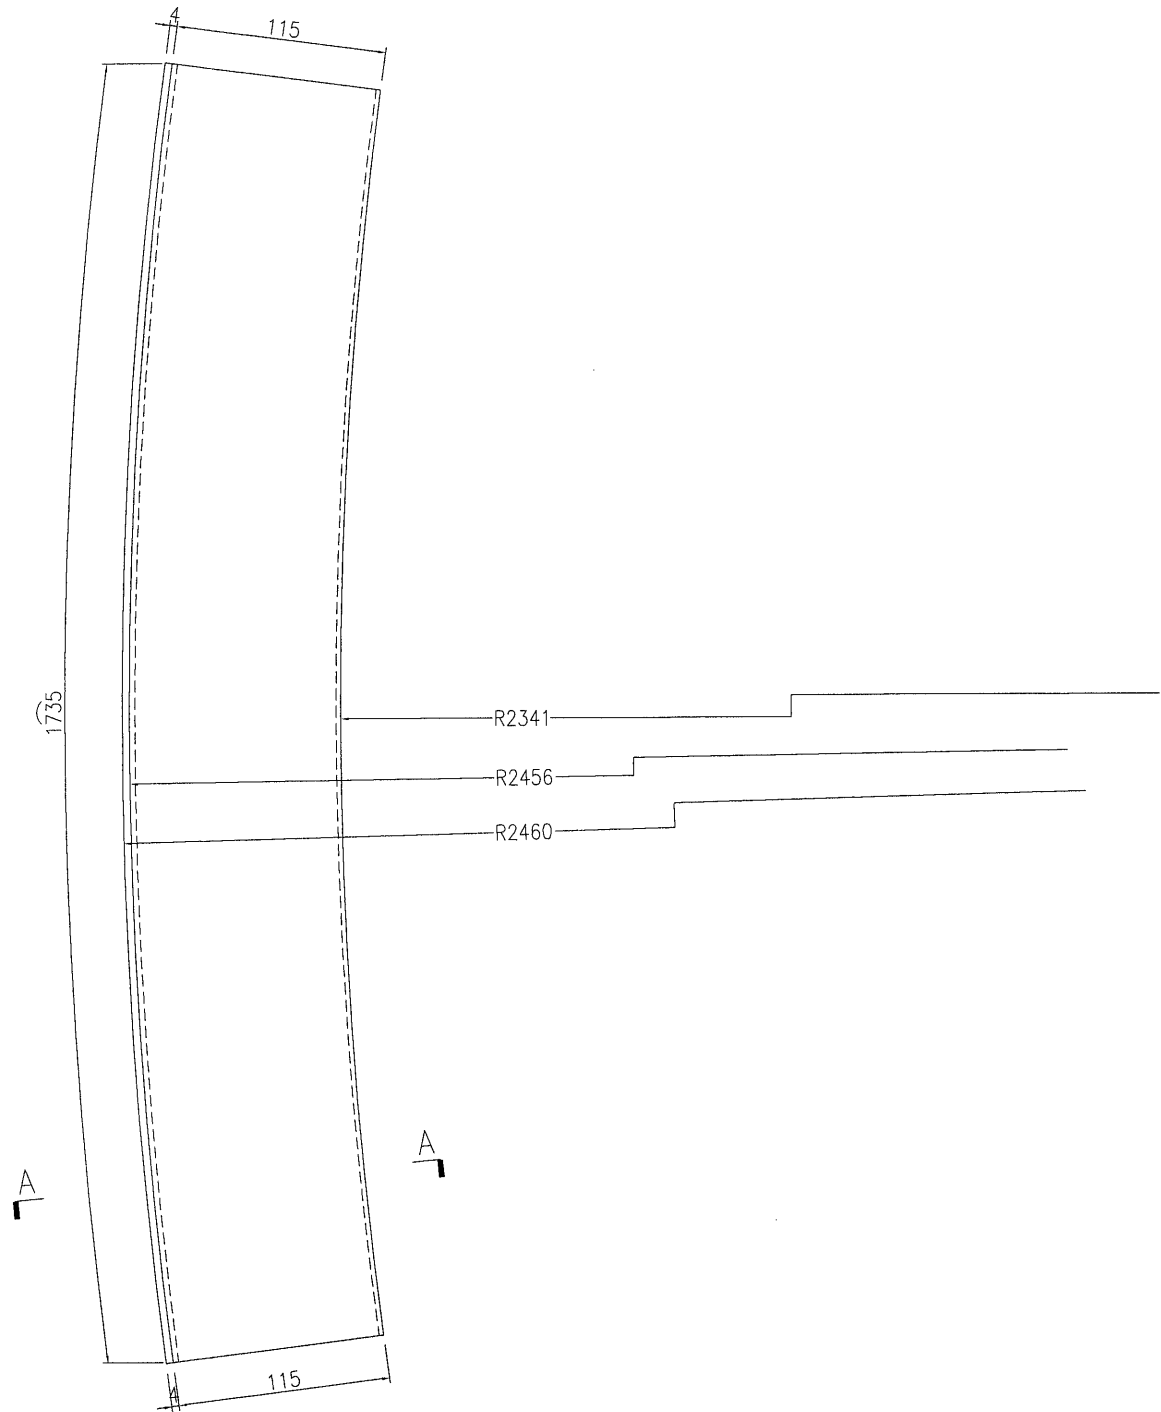

拉彎前6063-T4
拉彎後6063-T6

名稱	彎弧型材加工圖	制圖	曾建平	2019-02-23	修改	A		
材料	X85611	復核			日期	28/2		
顏色	EC-DG-W333007RY 白色	批准			圖號	J837-GL-WH07		





美特鋁質 有限公司
MIDI Aluminium Fabricator Ltd.

产品编号	L(MM)	数量	A	B	C	D	E	N	M
		3							

工程號	J837	地盤	觀塘平台
-----	------	----	------


备注：型材两端共预长600mm.
实际用2支，后备1支

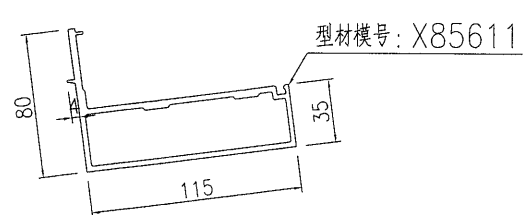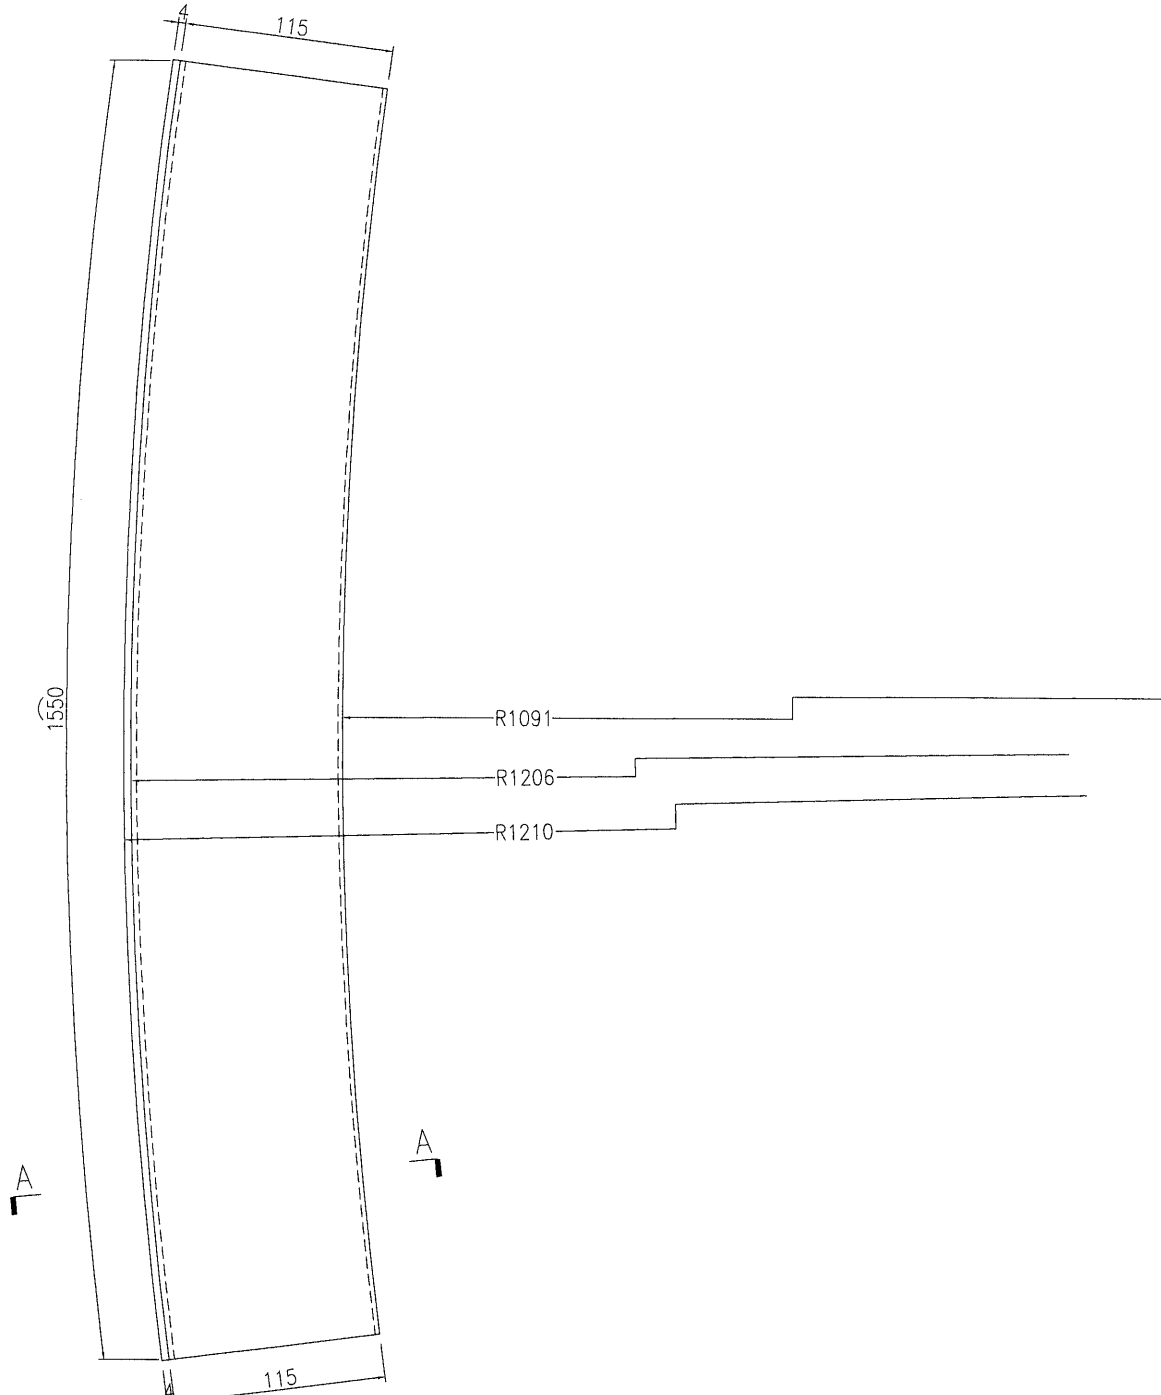

拉彎前 6063-T4
拉彎後 6063-T6

名稱	彎弧型材加工圖	制圖	曾建平	2019-02-23	修改	A		
材料	X85611	復核			日期	28/2		
顏色	EC-DG-W333007RY 白色	批准			圖號	J837-GL-WH08		

EG-DWG3


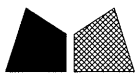


美特鋁質 有限公司
MIDI Aluminium Fabricator Ltd.

产品编号	L(MM)	数量	A	B	C	D	E	N	M
		4							

工程號	J837	地盤	觀塘平台
-----	------	----	------

备注：型材两端共预长600mm.
实际用了3支，后备1支

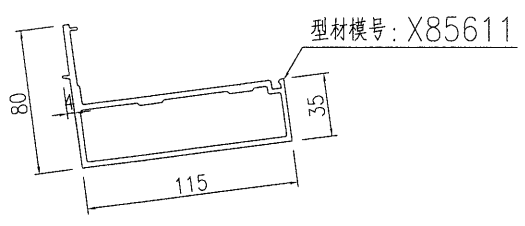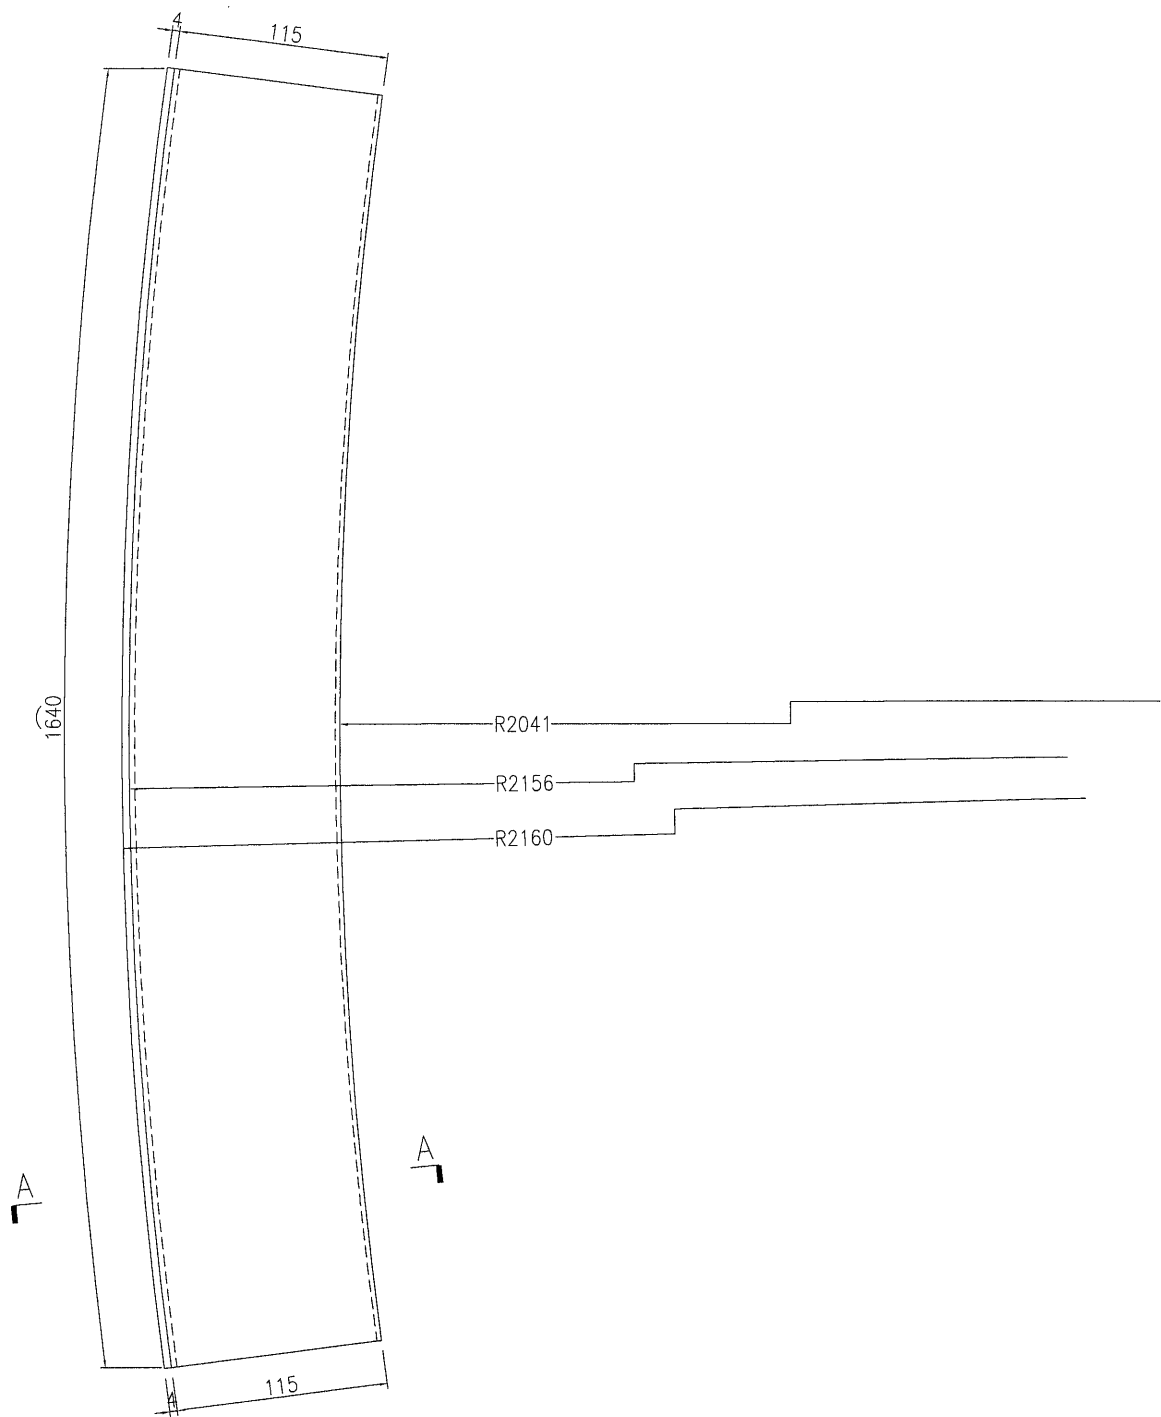

SECTION A-A

拉彎前6063-T4
拉彎後6063-T6

名稱	彎弧型材加工圖	制圖	曾建平	2019-02-23	修改	A		
材料	X85611	復核			日期	28/2		
顏色	EC-DG-W333007RY 白色	批准			圖號	J837-GL-WH09		





美特鋁質 有限公司
MIDI Aluminium Fabricator Ltd.

产品编号	L(MM)	数量	A	B	C	D	E	N	M
		10							

工程號	J837	地盤	觀塘平台
-----	------	----	------

备注：型材两端共预长600mm.
实际用8支，后备2支

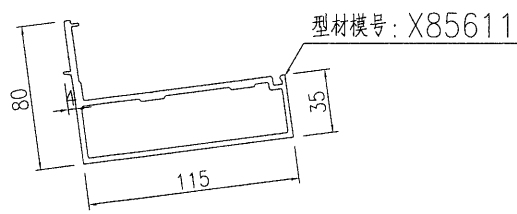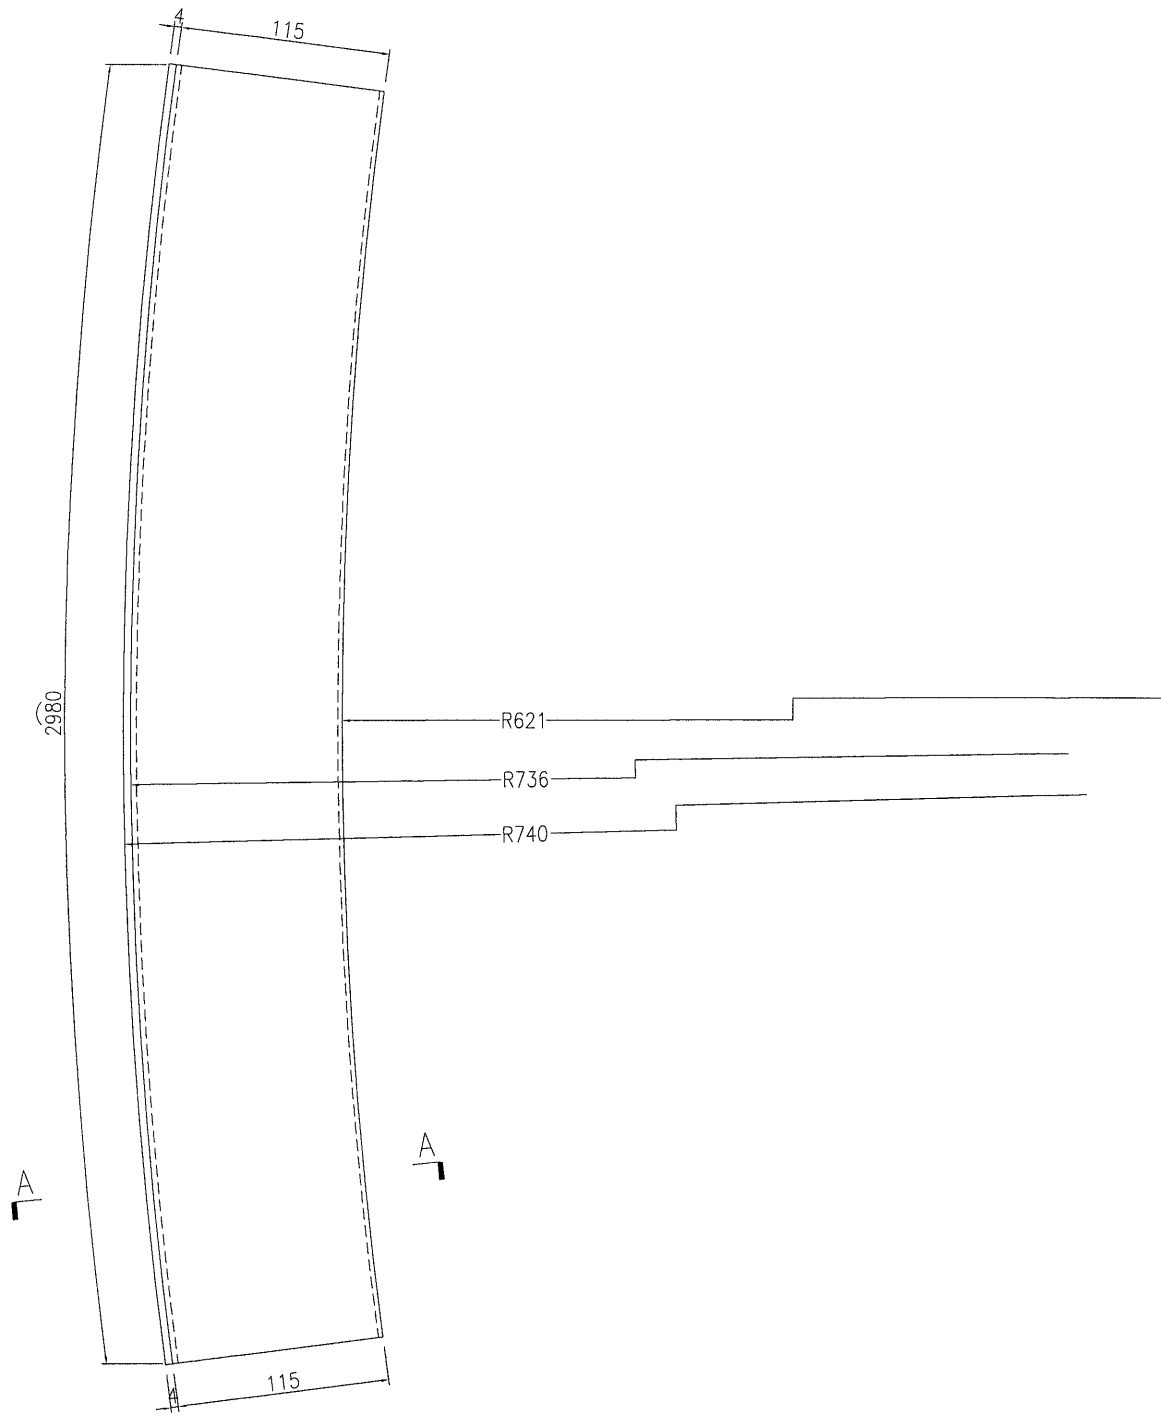



拉彎前6063-T4
拉彎後6063-T6

名稱	彎弧型材加工圖	制圖	曾建平	2019-02-23	修改	A		
材料	X85611	復核			日期	28/2		
顏色	EC-DG-W333007RY 白色	批准			圖號	J837-GL-WH10		

 美特鋁質有限公司 MIDI Aluminium Fabricator Ltd.			
工程號	J837	地盤	觀塘平台

产品编号	L(MM)	数量	A	B	C	D	E	N	M
		6							

备注：型材两端共预长400mm.
实际用4支，后备2支

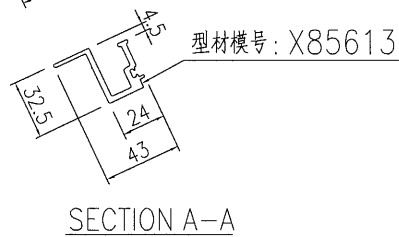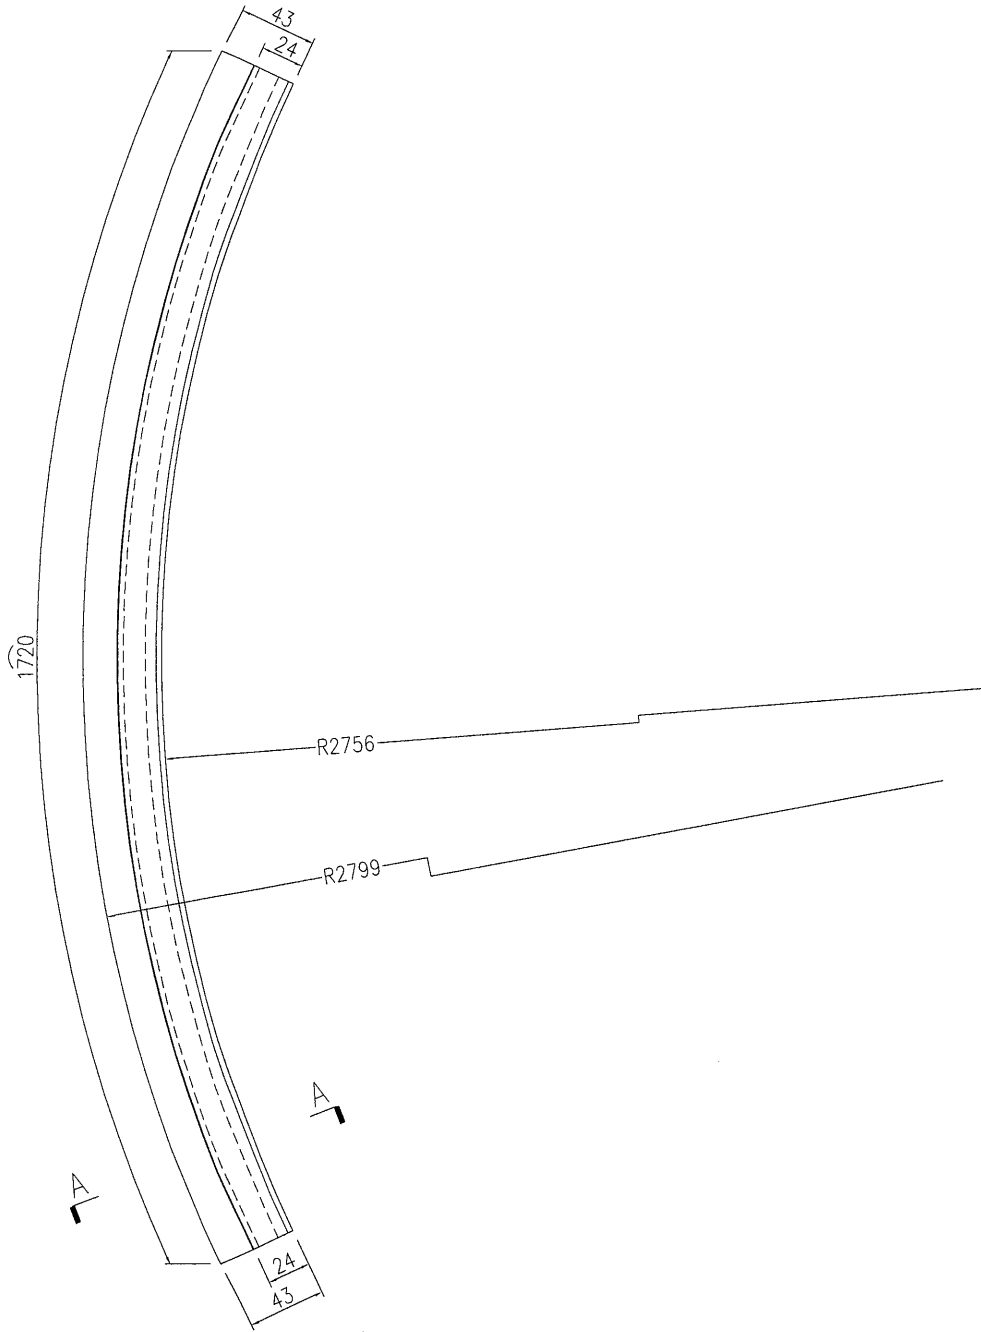

拉彎前6063-T4
拉彎後6063-T6

名稱	彎弧型材加工圖	制圖	曾建平	2019-02-23	修改	A		
材料	X85613	復核			日期	28/2		
顏色	EC-DG-W333007RY 白色	批准			圖號	J837-GL-WH11		





美特鋁質 有限公司
MIDI Aluminium Fabricator Ltd.

产品编号	L(MM)	数量	A	B	C	D	E	N	M
		4							

工程號	J837	地盤	觀塘平台
-----	------	----	------

备注：型材两端共预长400mm.
实际用3支, 后备1支

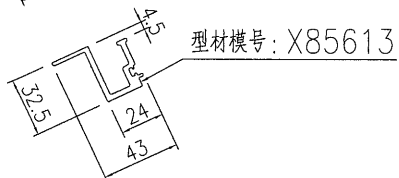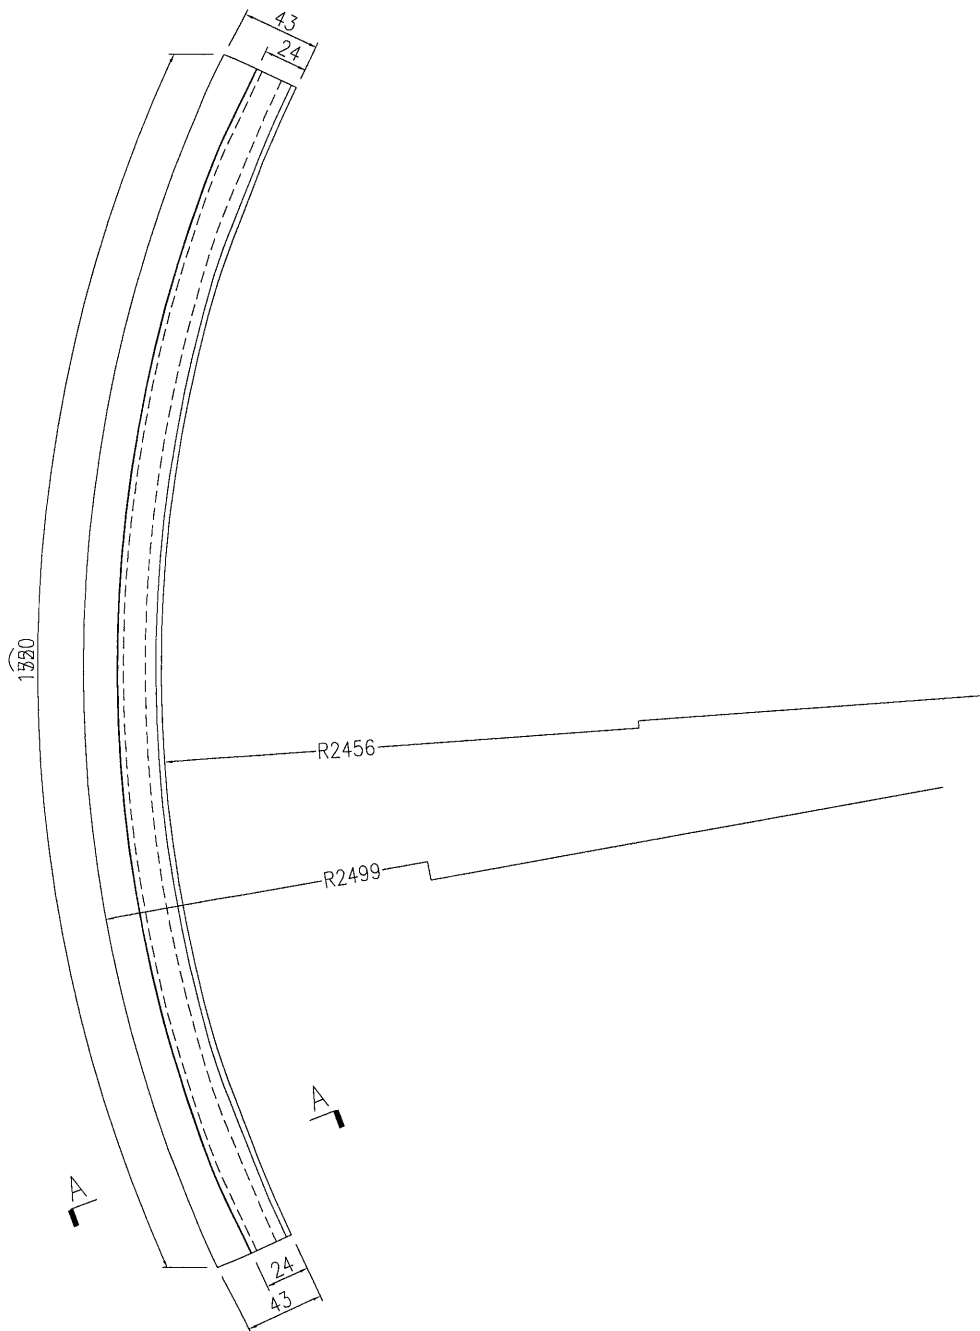

SECTION A-A


拉彎前6063-T4
拉彎後6063-T6

名稱	彎弧型材加工圖	制圖	曾建平	2019-02-23	修改	A		
材料	X85613	復核			日期	3/2		
顏色	EC-DG-W333007RY 白色	批准			圖號	J837-GL-WH12		


 美特鋁質 有限公司 MIDI Aluminium Fabricator Ltd.			
工程號	J837	地盤	觀塘平台

产品编号	L(MM)	数量	A	B	C	D	E	N	M
		3							

备注：型材两端共预长400mm.
实际用2支, 后备1支

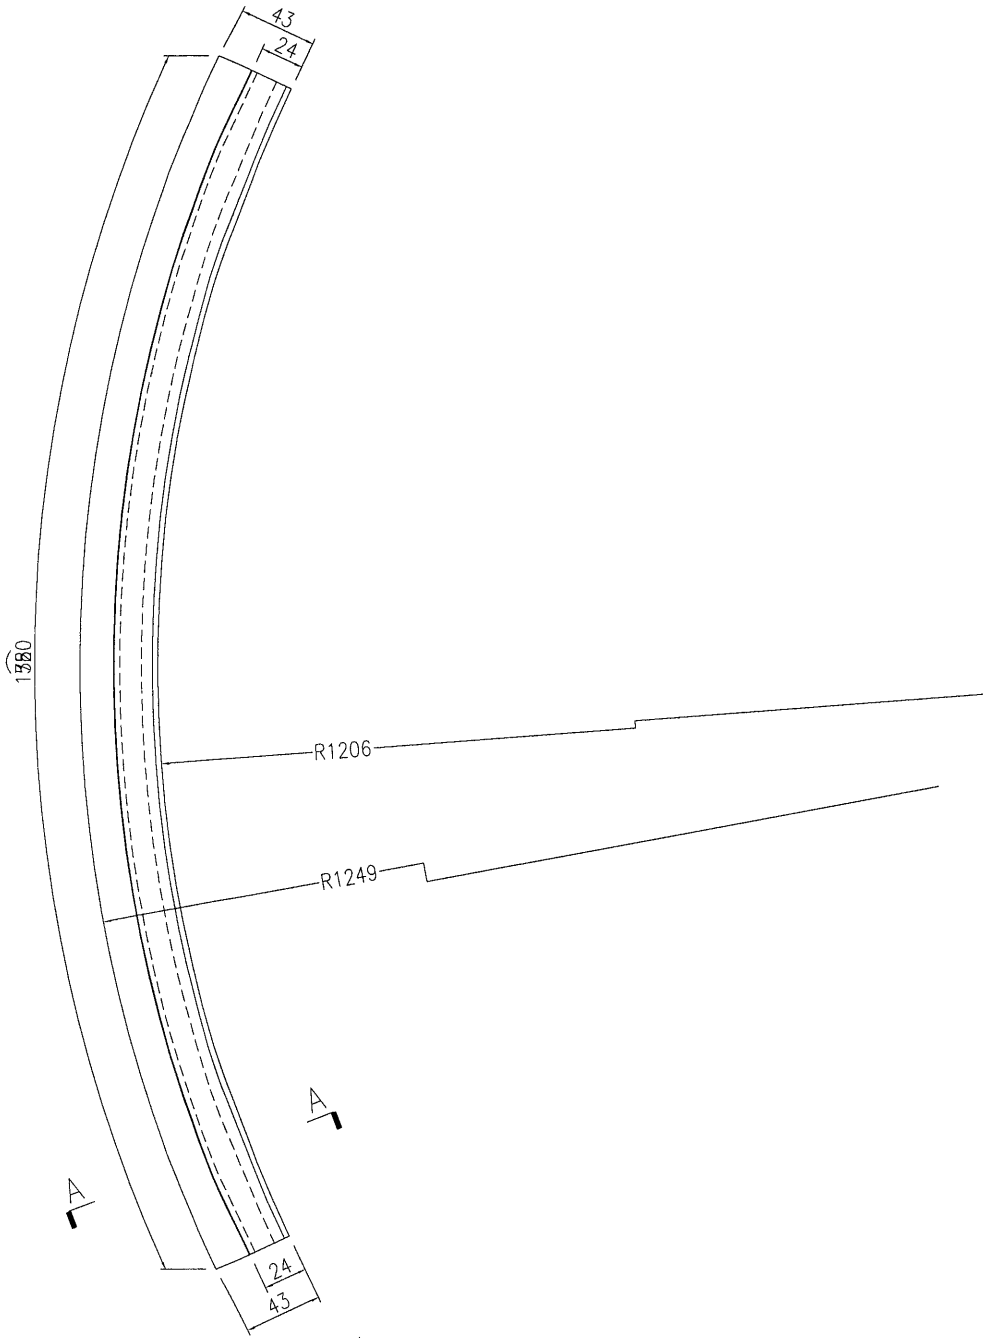

型材模号: X85613

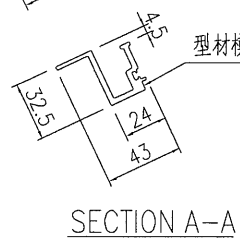



拉彎前6063-T4
拉彎後6063-T6

名稱	彎弧型材加工圖	制圖	曾建平	2019-02-23	修改	A		
材料	X85613	復核			日期	28/2		
顏色	EC-DG-W333007RY 白色	批准			圖號	J837-GL-WH13		

 美特鋁質 有限公司 MIDI Aluminium Fabricator Ltd.			
工程號	J837	地盤	觀塘平台

产品编号	L(MM)	数量	A	B	C	D	E	N	M
		4							

备注：型材两端共预长400mm.
实际用3支，后备1支

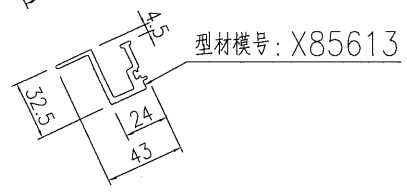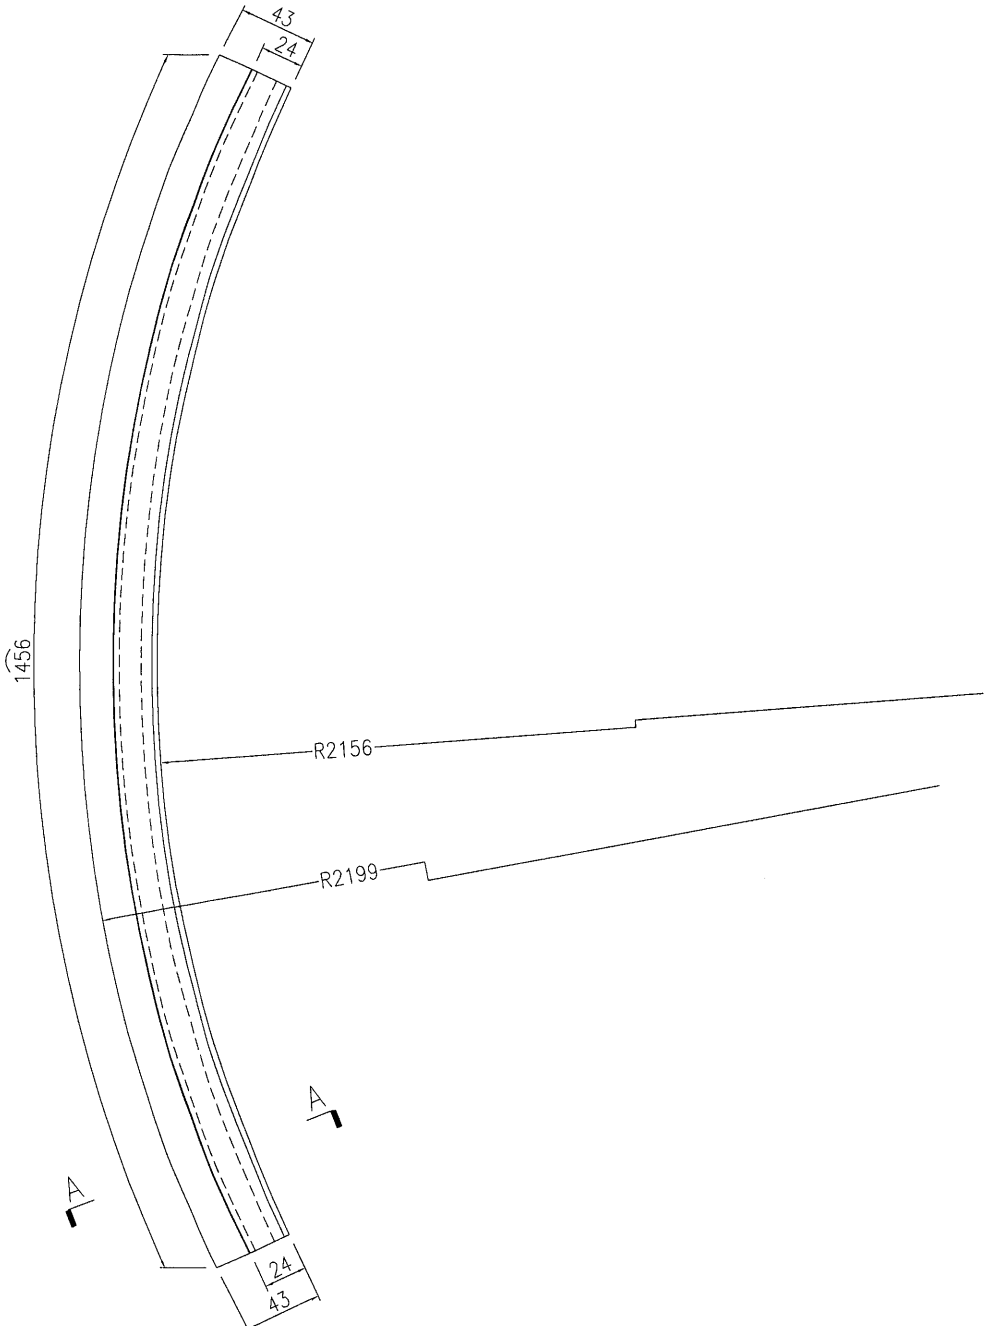

SECTION A-A

拉彎前6063-T4
拉彎後6063-T6

名稱	彎弧型材加工圖	制圖	曾建平	2019-02-23	修改	A		
材料	X85613	復核			日期	28/2		
顏色	EC-DG-W333007RY 白色	批准			圖號	J837-GL-WH14		





美特鋁質 有限公司
MIDI Aluminium Fabricator Ltd.

产品编号	L(MM)	数量	A	B	C	D	E	N	M
		10							

工程號	J837	地盤	觀塘平台
-----	------	----	------

备注：型材两端共预长400mm.
实际用8支，后备2支

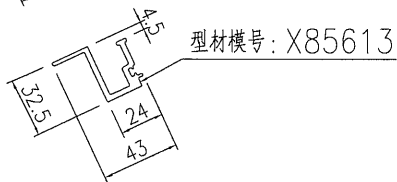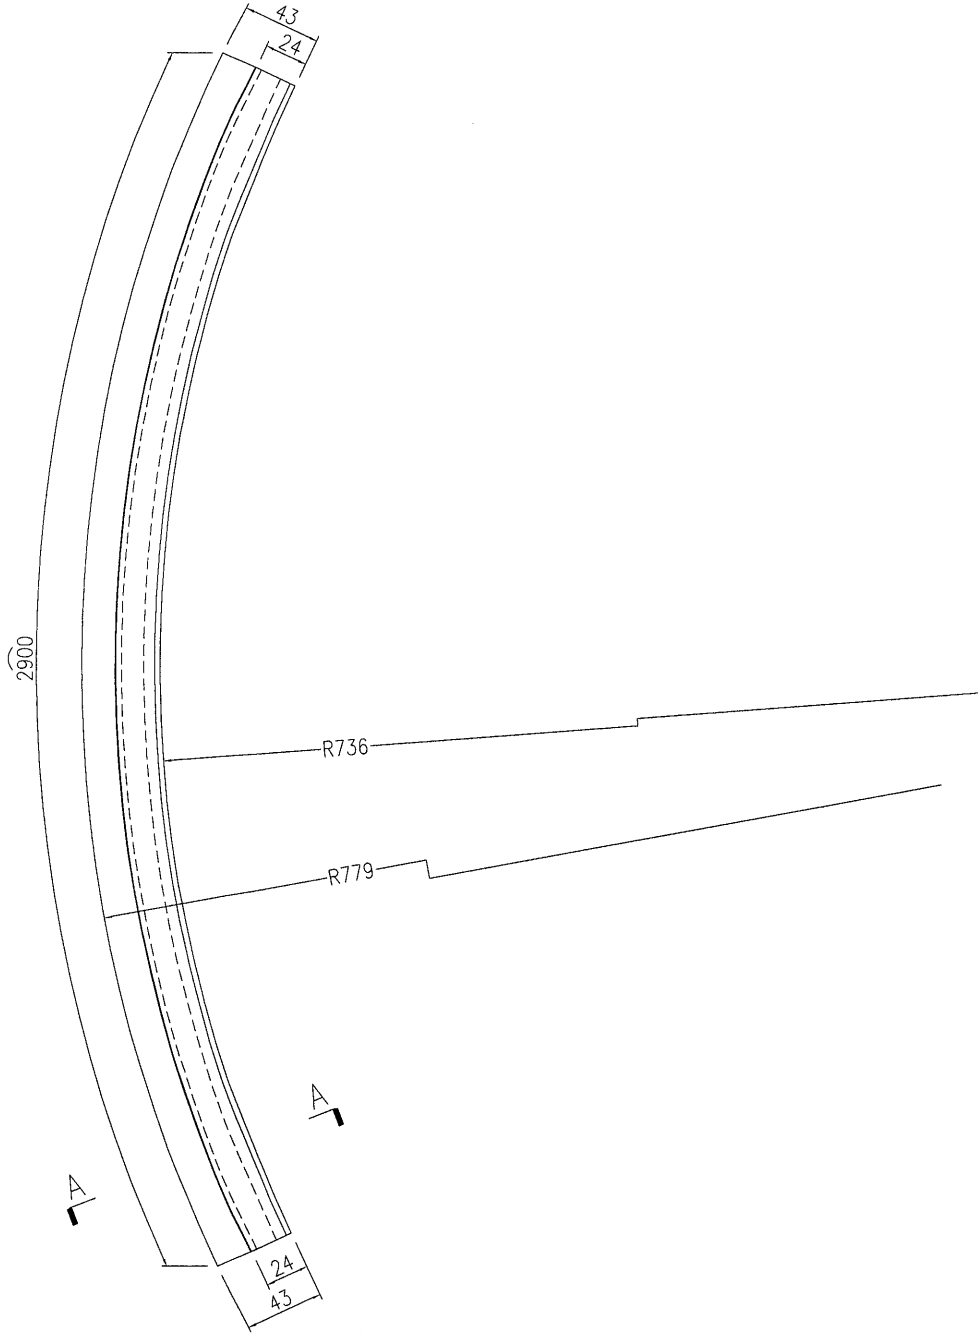

SECTION A-A

拉彎前6063-T4
拉彎後6063-T6

名稱	彎弧型材加工圖	制圖	曾建平	2019-02-23	修改	A		
材料	X85613	復核			日期	28/2		
顏色	EC-DG-W333007RY 白色	批准			圖號	J837-GL-WH15		





美特鋁質 有限公司
MIDI Aluminium Fabricator Ltd.

产品编号	L(MM)	数量	A	B	C	D	E	N	M
		6							

工程號	J837	地盤	觀塘平台
-----	------	----	------

备注：型材两端共预长400mm.
实际用4支，后备2支

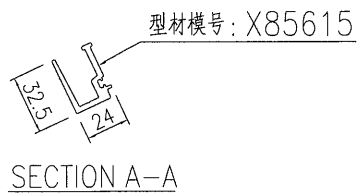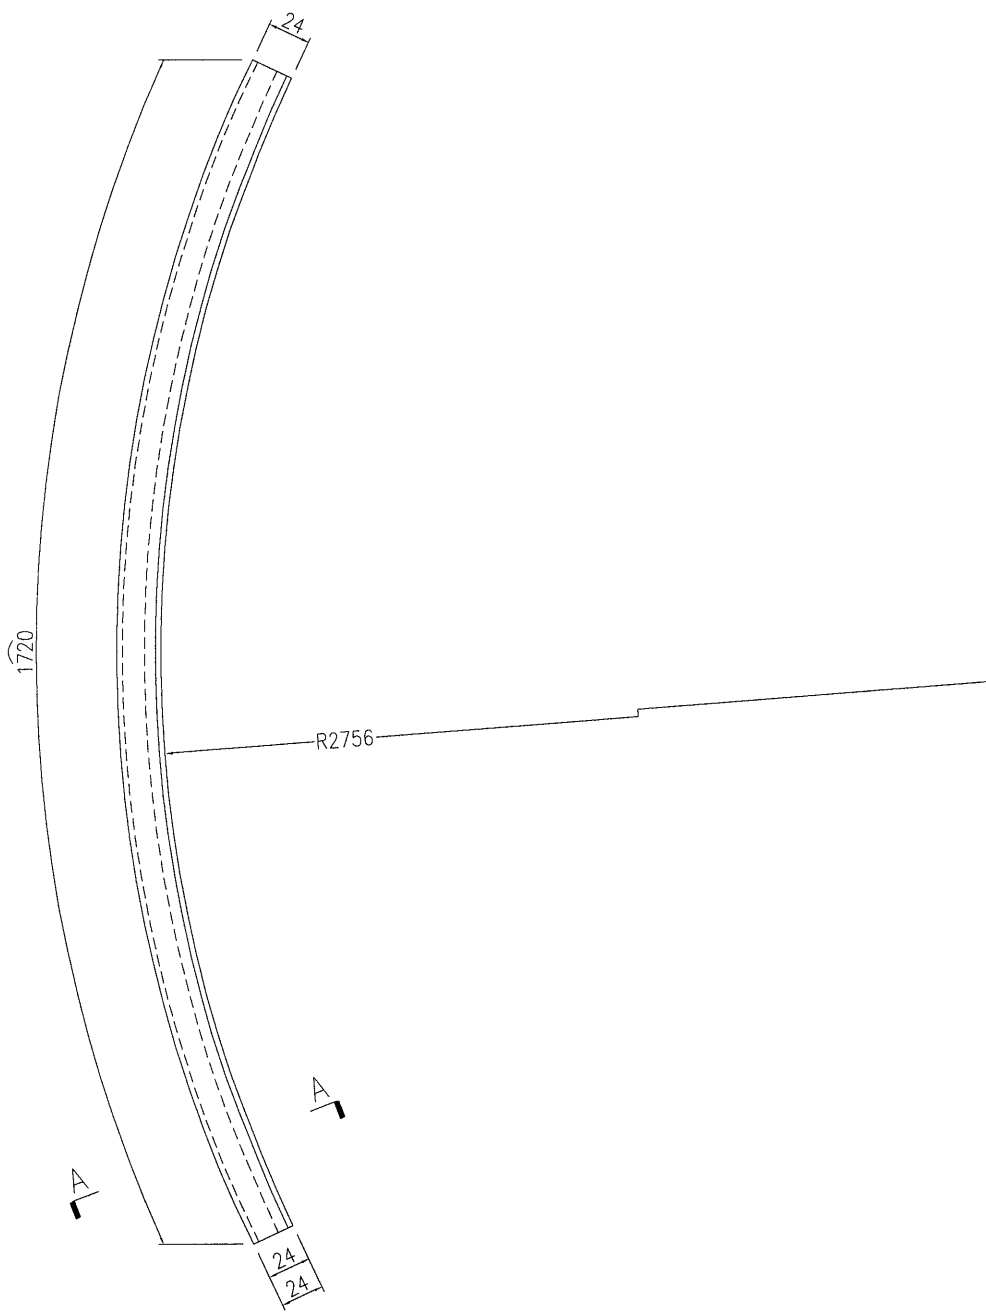

拉彎前6063-T4
拉彎後6063-T6

名稱	彎弧型材加工圖	制圖	曾建平	2019-02-23	修改	A		
材料	X85615	復核			日期	3/2		
顏色	EC-DG-W333007RY 白色	批准			圖號	J837-GL-WH16		





美特鋁質 有限公司
MIDI Aluminium Fabricator Ltd.

产品编号	L(MM)	数量	A	B	C	D	E	N	M
		4							

工程號	J837	地盤	觀塘平台
-----	------	----	------

备注：型材两端共预长400mm.
实际用了3支，后备1支

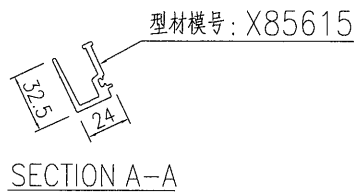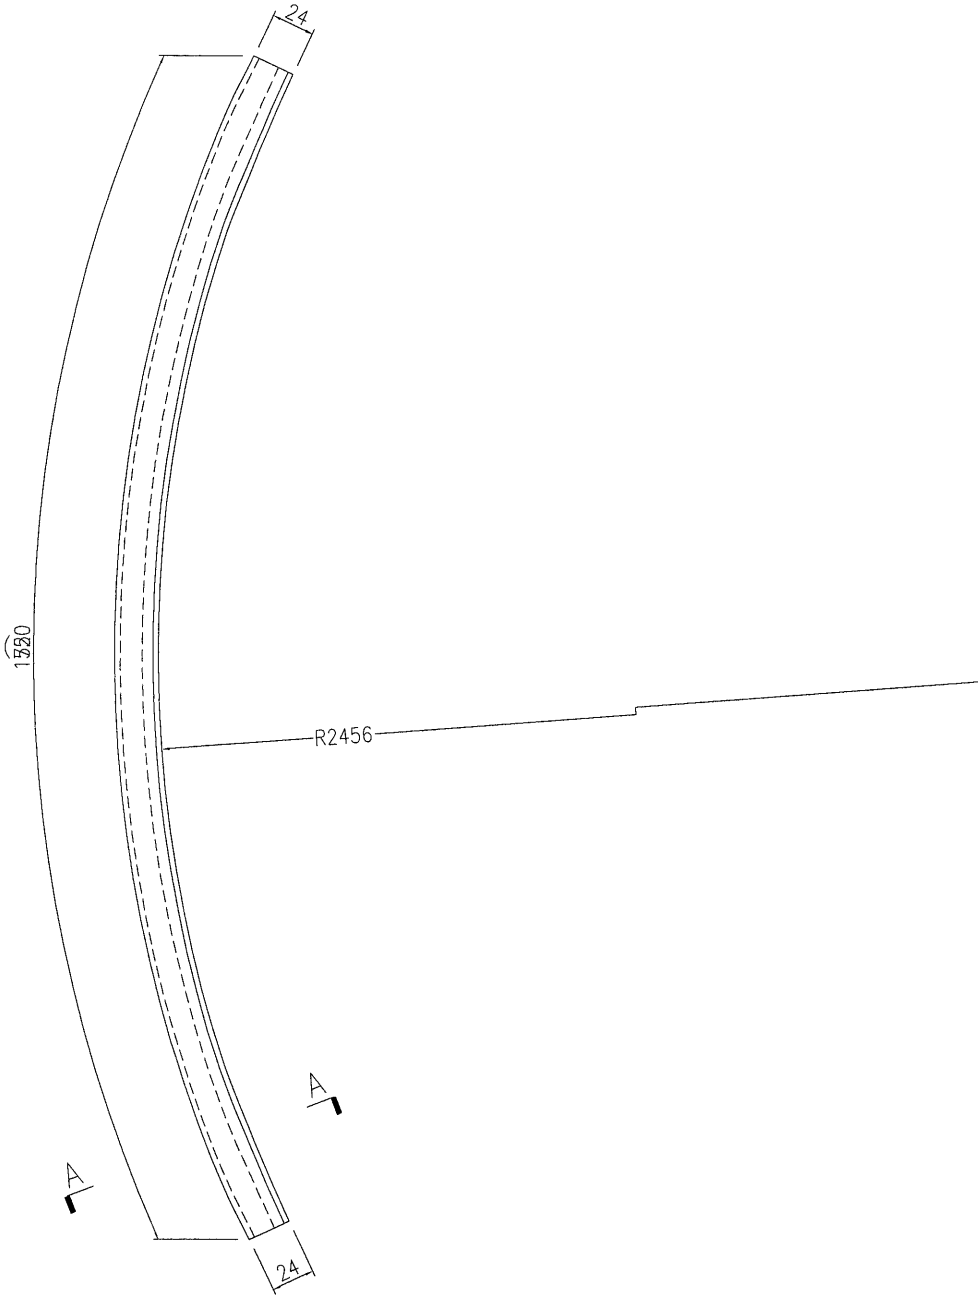

拉彎前6063-T4
拉彎後6063-T6

名稱	彎弧型材加工圖	制圖	曾建平	2019-02-23	修改	A		
材料	X85615	復核			日期	28/2		
顏色	EC-DG-W333007RY 白色	批准			圖號	J837-GL-WH17		




美特鋁質 有限公司
MIDI Aluminium Fabricator Ltd.


产品编号	L(MM)	数量	A	B	C	D	E	N	M
		3							

工程號	J837	地盤	觀塘平台
-----	------	----	------

备注：型材两端共预长400mm.
实际用2支, 后备1支

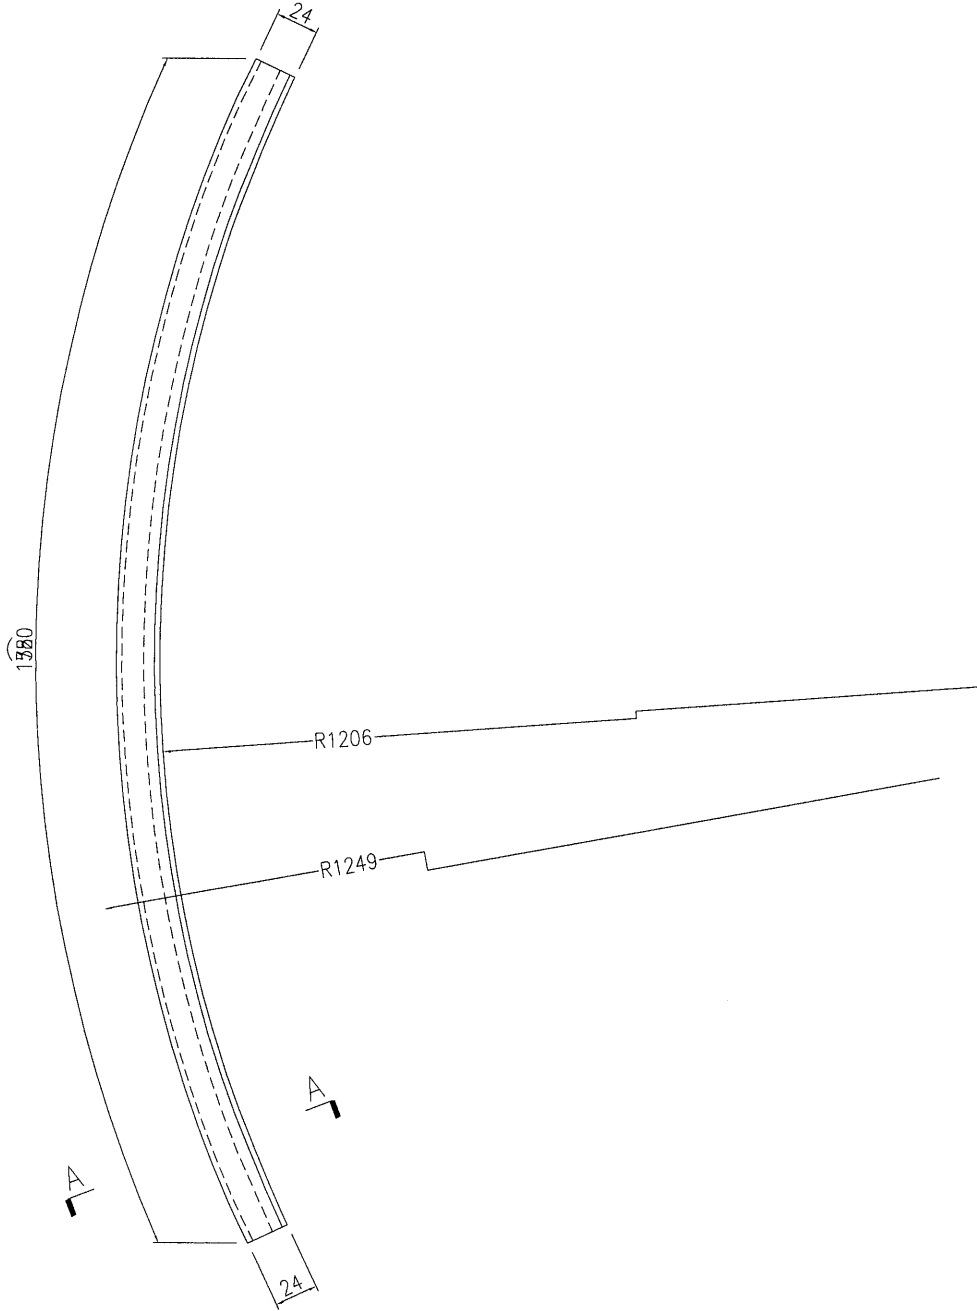

型材模号: X85615

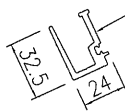

SECTION A-A

拉彎前 6063-T4
拉彎後 6063-T6



名稱	彎弧型材加工圖	制圖	曾建平	2019-02-23	修改	A		
材料	X85615	復核			日期	z8/z		
顏色	EC-DG-W333007RY 白色	批准			圖號	J837-GL-WH18		

 美特鋁質 有限公司
MIDI Aluminium Fabricator Ltd.

工程號	J837	地盤	觀塘平台
-----	------	----	------

产品编号	L(MM)	数量	A	B	C	D	E	N	M
		4							

备注：型材两端共预长400mm.
实际用了3支，后备1支

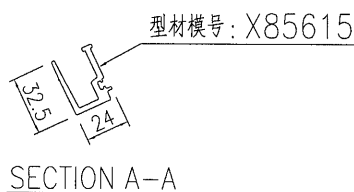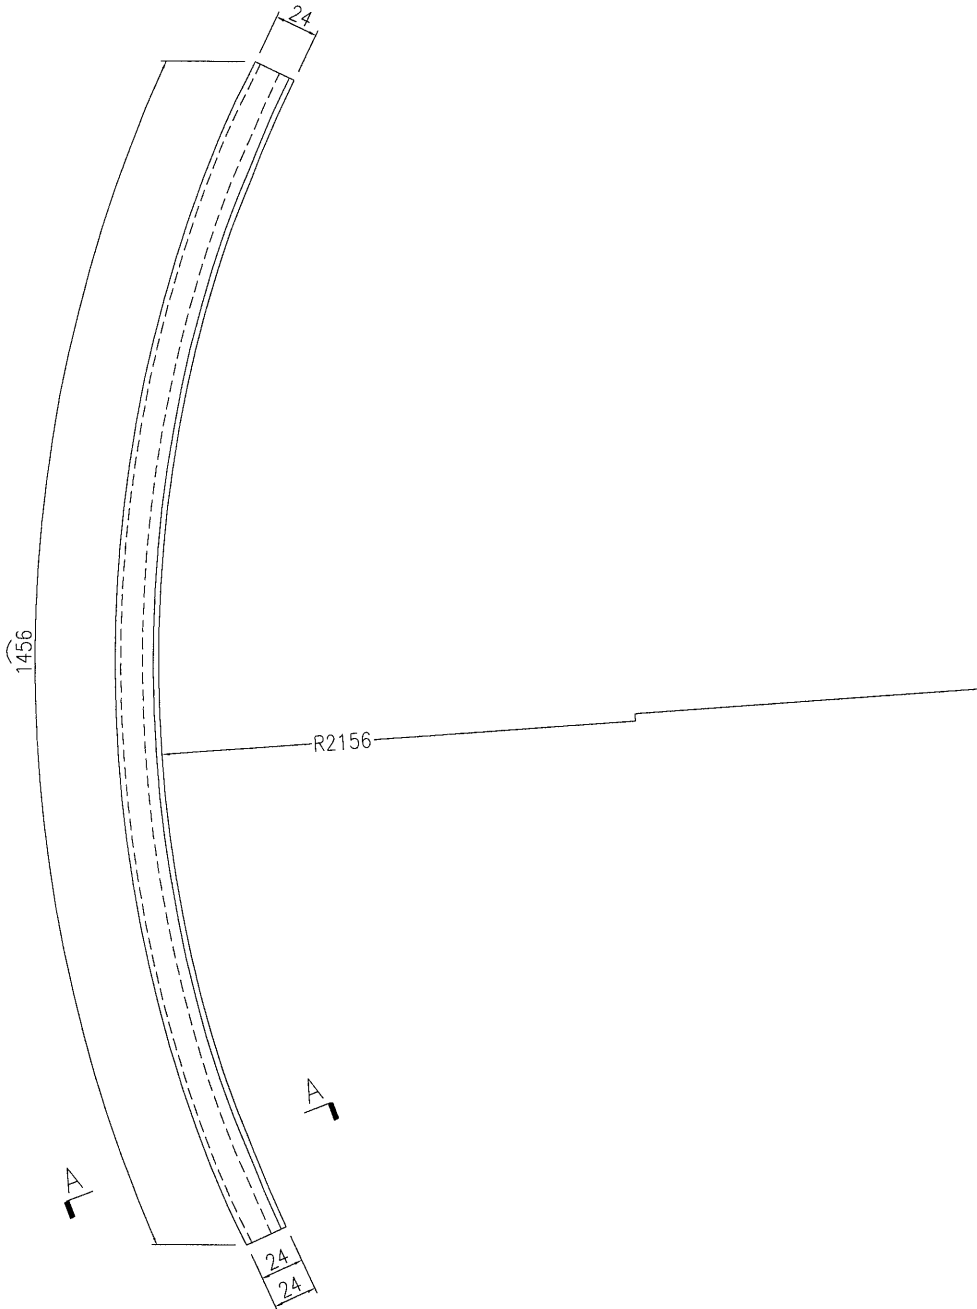



拉彎前6063-T4
拉彎後6063-T6

名稱	彎弧型材加工圖	制圖	曾建平	2019-02-23	修改	A		
材料	X85615	復核			日期	28/2		
顏色	EC-DG-W333007RY 白色	批准			圖號	J837-GL-WH19		

 美特鋁質 有限公司 MIDI Aluminium Fabricator Ltd.			
工程號	J837	地盤	觀塘平台


产品编号	L(MM)	数量	A	B	C	D	E	N	M
		10							



备注：型材两端共预长400mm.
实际用8支, 后备2支

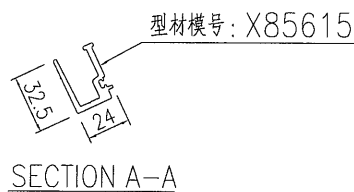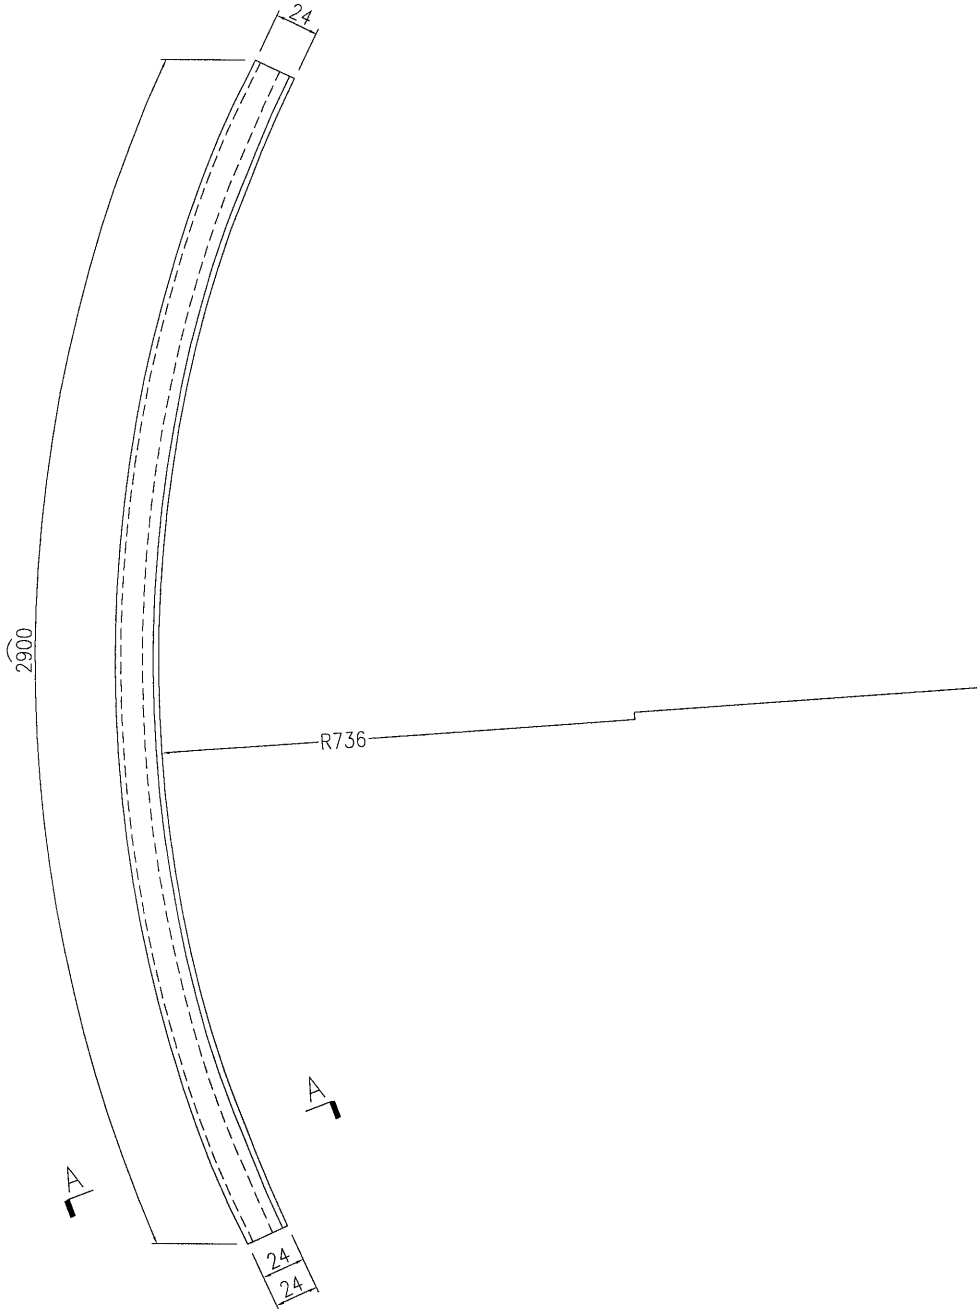

拉彎前6063-T4
拉彎後6063-T6

名稱	彎弧型材加工圖	制圖	曾建平	2019-02-23	修改	A		
材料	X85615	復核			日期	28/2		
顏色	EC-DG-W333007RY 白色	批准			圖號	J837-GL-WH20		

 美特鋁質 有限公司 MIDI Aluminium Fabricator Ltd.	产品编号	L(MM)	数量	A	B	C	D	E	N	M		
			10									
工程號	J837	地盤	觀塘平台	备注：型材两端共预长600mm. 实际用8支，后备2支								

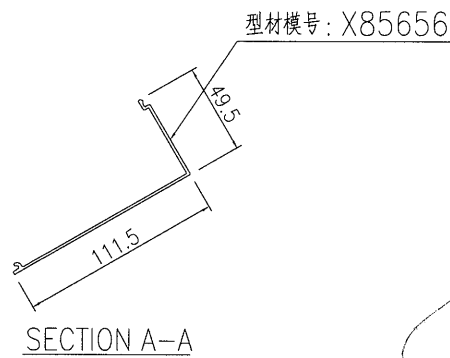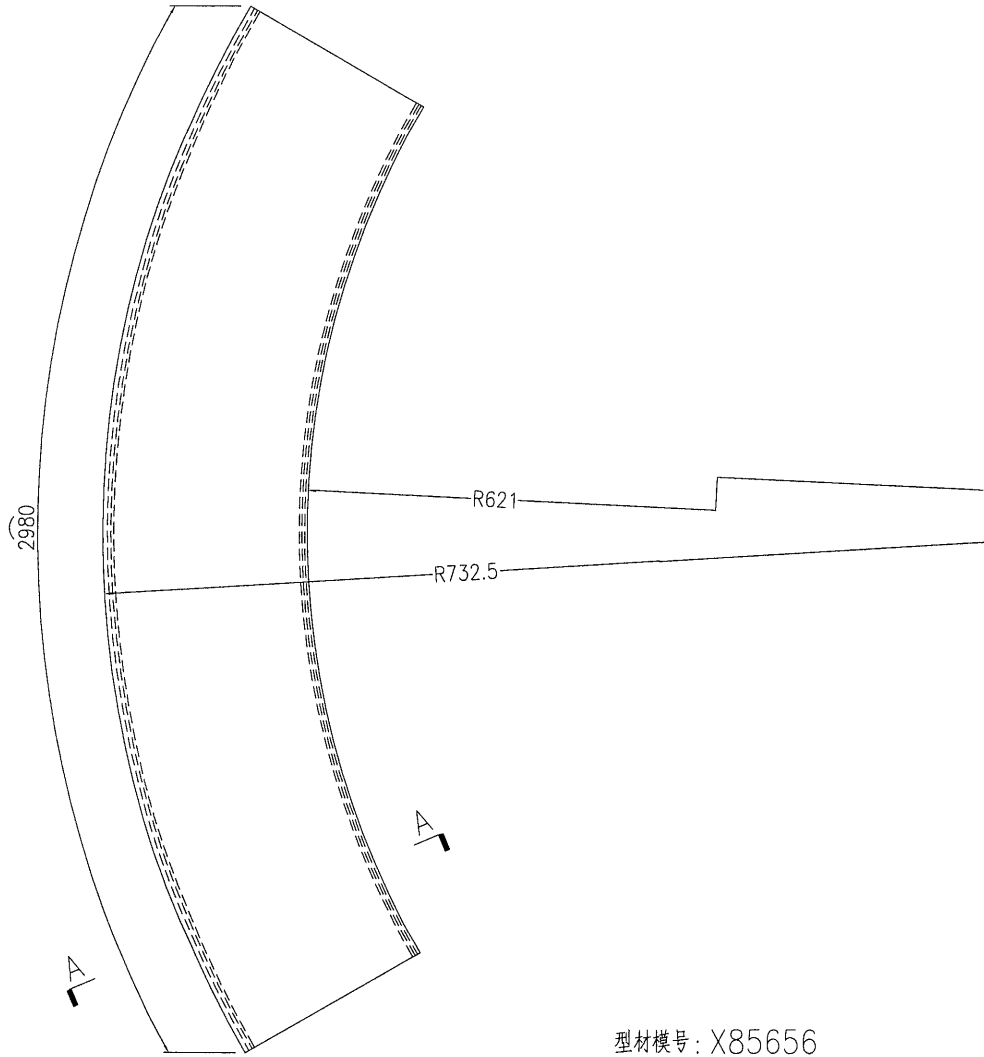



拉彎前6063-T4
拉彎後6063-T6

名稱	彎弧型材加工圖	制圖	曾建平	2019-02-23	修改	A		
材料	X85656	復核			日期	28/2		
顏色	EC-DG-W333007RY 白色	批准			圖號	J837-GL-WH20a		

 美特鋁質 有限公司 MIDI Aluminium Fabricator Ltd.			
工程號	J837	地盤	觀塘平台

产品编号	L(MM)	数量	A	B	C	D	E	N	M
		3							

备注：型材两端共预长600mm.
实际用2支，后备1支

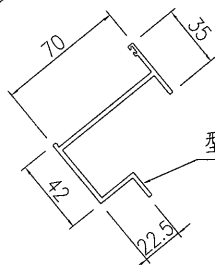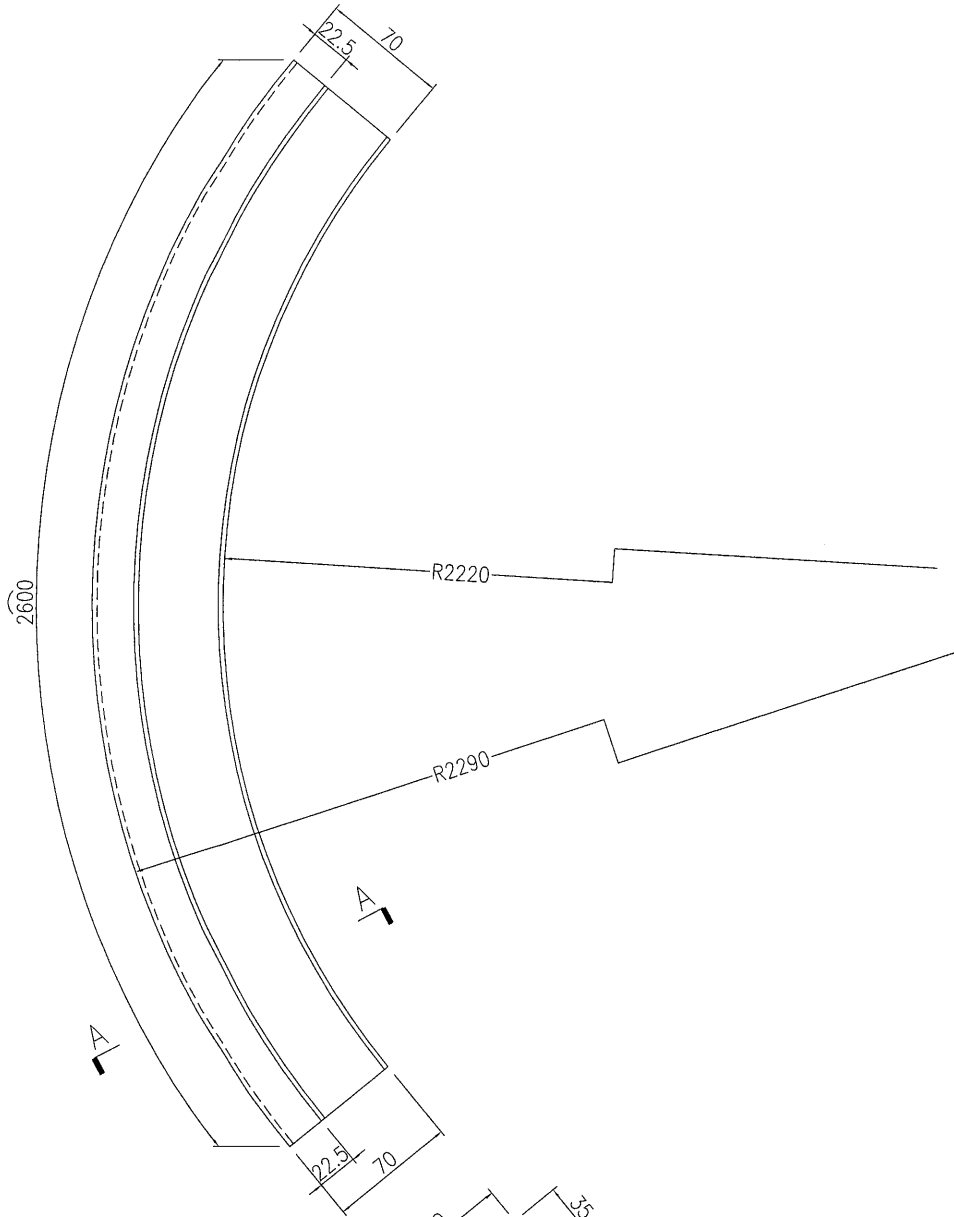

型材模号: X85617

SECTION A-A


拉彎前6063-T4
拉彎後6063-T5

名稱	彎弧型材加工圖	制圖	曾建平	2019-02-23	修改	A		
材料	X85617	復核			日期	28/2		
顏色	EC-DG-S332054 香檳色	批准			圖號	J837-GL-WH21		

 美特鋁質 有限公司 MIDI Aluminium Fabricator Ltd.			
工程號	J837	地盤	觀塘平台

产品编号	L(MM)	数量	A	B	C	D	E	N	M
		3							

备注：型材两端共预长600mm.
实际用2支，后备1支

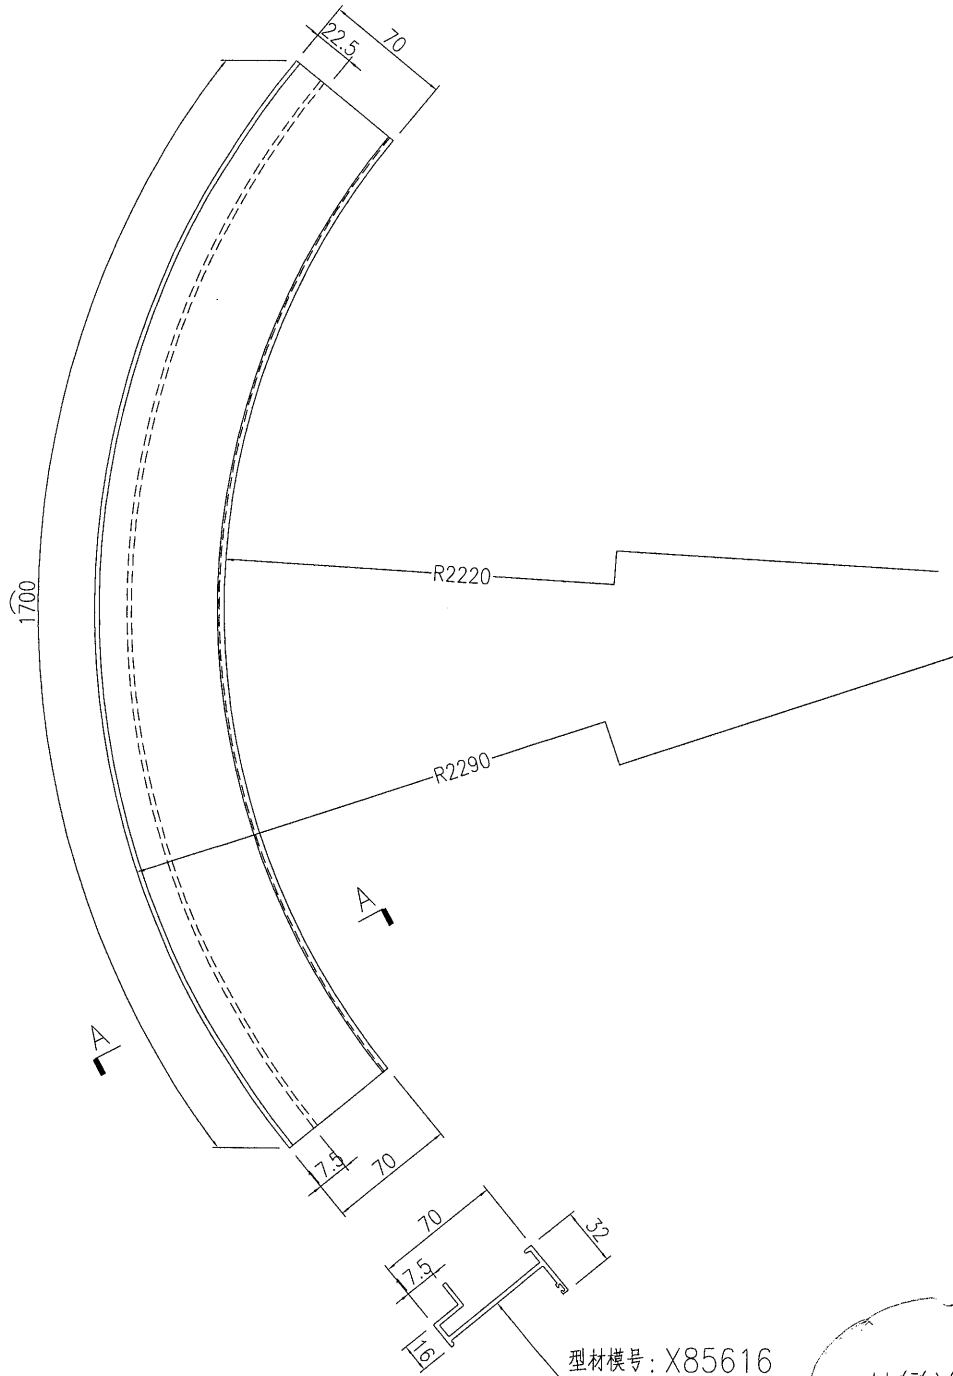

SECTION A-A


拉彎前6063-T4
拉彎後6063-T5

名稱	彎弧型材加工圖	制圖	曾建平	2019-02-23	修改	A		
材料	X85616	復核			日期	28/2		
顏色	EC-DG-S332054 香檳色	批准			圖號	J837-GL-WH22		

 美特鋁質有限公司 MIDI Aluminium Fabricator Ltd.			
工程號	J837	地盤	觀塘平台

产品编号	L(MM)	数量	A	B	C	D	E	N	M
		23							

备注：型材两端共预长400mm.
实际用21支，后备2支

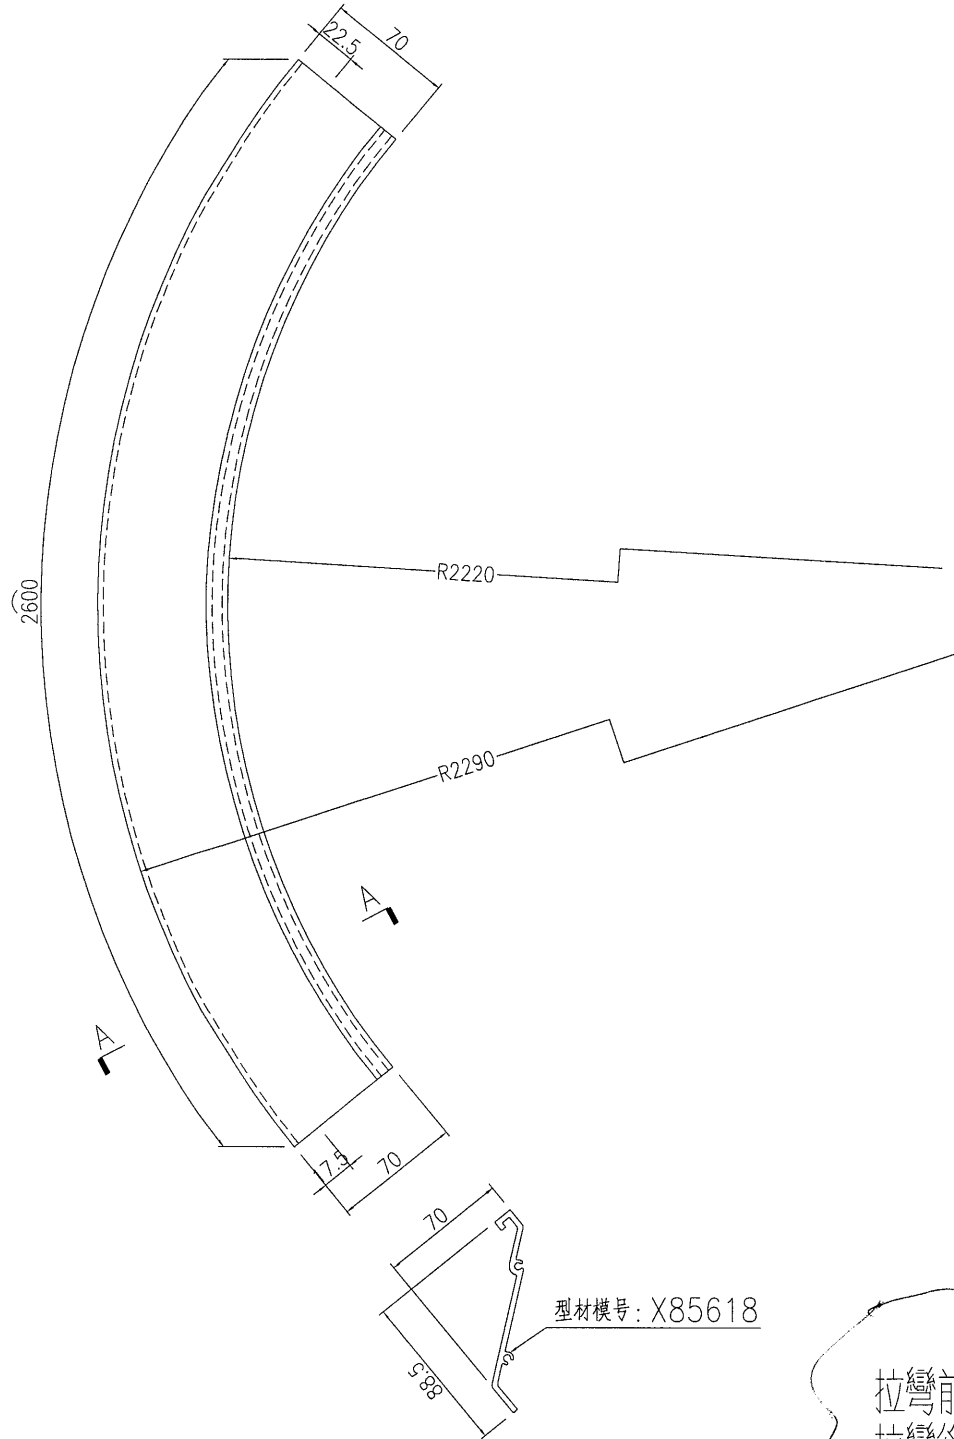

SECTION A-A



拉彎前6063-T4
拉彎後6063-T5

名稱	彎弧型材加工圖	制圖	曾建平	2019-02-23	修改	A		
材料	X85618	復核			日期	28/2		
顏色	EC-DG-S332054 香檳色	批准			圖號	J837-GL-WH23		

 美特鋁質有限公司 MIDI Aluminium Fabricator Ltd.			
工程號	J837	地盤	觀塘平台

产品编号	L(MM)	数量	A	B	C	D	E	N	M
		6							


备注：型材两端共预长600mm.
实际用4支，后备2支

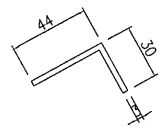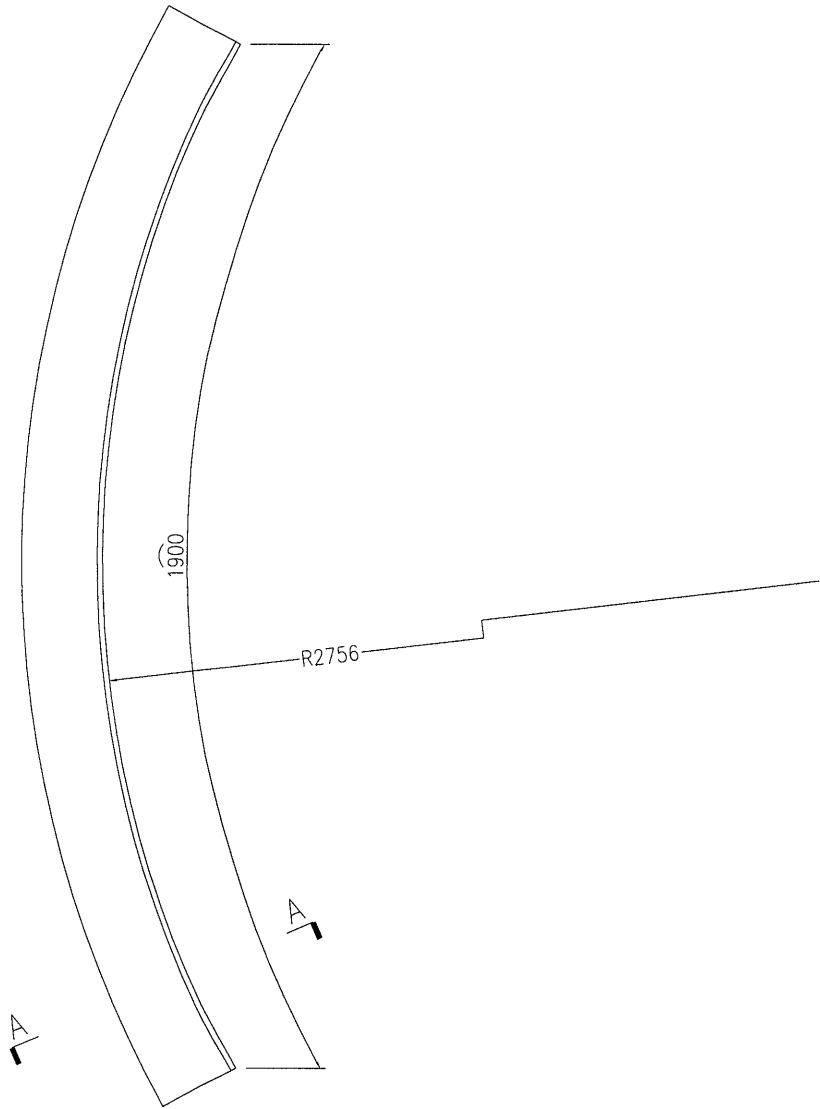

SECTION A-A



拉彎前6063-T4
拉彎後6063-T6

名稱	彎弧型材加工圖	制圖	曾建平	2019-02-23	修改	A		
材料	44x30x3mm厚鋁角	復核			日期	28/2		
顏色	EC-DG-W333007RY 白色	批准			圖號	J837-GL-WH24		

 美特鋁質有限公司 MIDI Aluminium Fabricator Ltd.			
工程號	J837	地盤	觀塘平台

产品编号	L(MM)	数量	A	B	C	D	E	N	M
		4							

备注：型材两端共预长600mm.
实际用了3支，后备1支

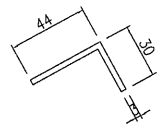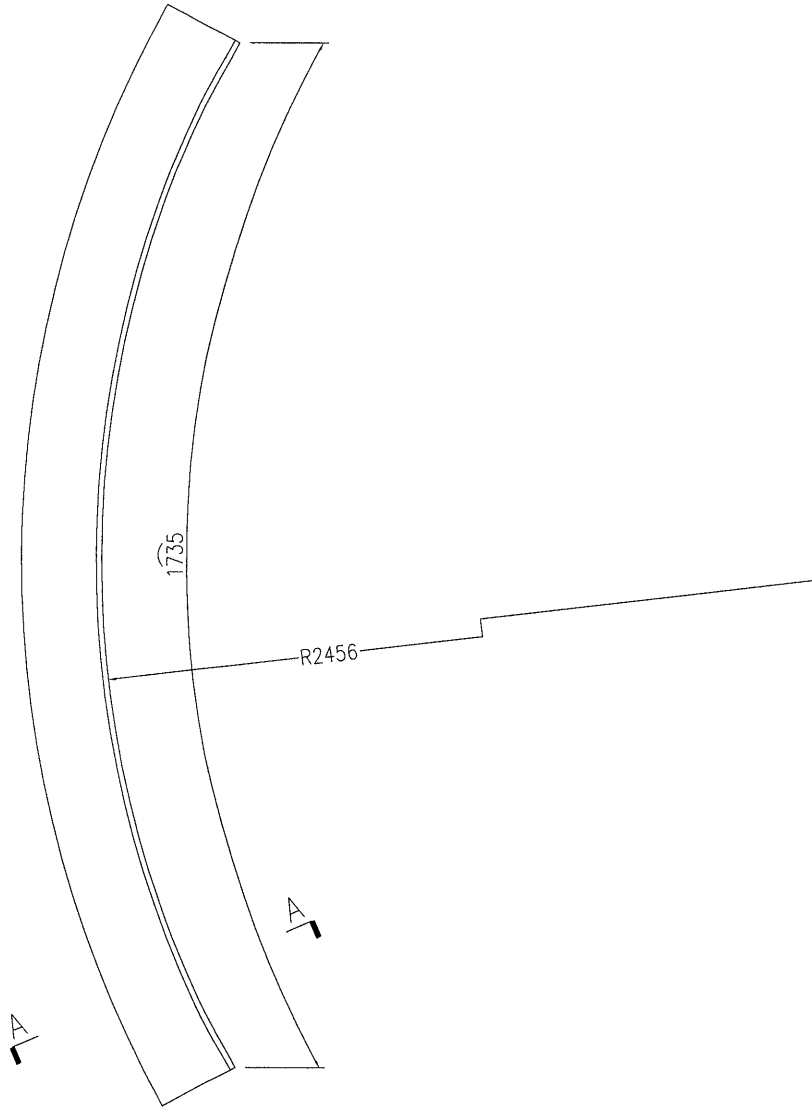

SECTION A-A



拉彎前6063-T4
拉彎後6063-T6

名稱	彎弧型材加工圖	制圖	曾建平	2019-02-23	修改	A		
材料	44x30x3mm厚鋁角	復核			日期	28/2		
顏色	EC-DG-W333007RY 白色	批准			圖號	J837-GL-WH25		

 美特鋁質有限公司 MIDI Aluminium Fabricator Ltd.			
工程號	J837	地盤	觀塘平台

产品编号	L(MM)	数量	A	B	C	D	E	N	M
		3							

备注：型材两端共预长600mm.
实际用2支，后备1支

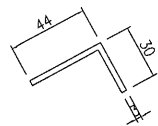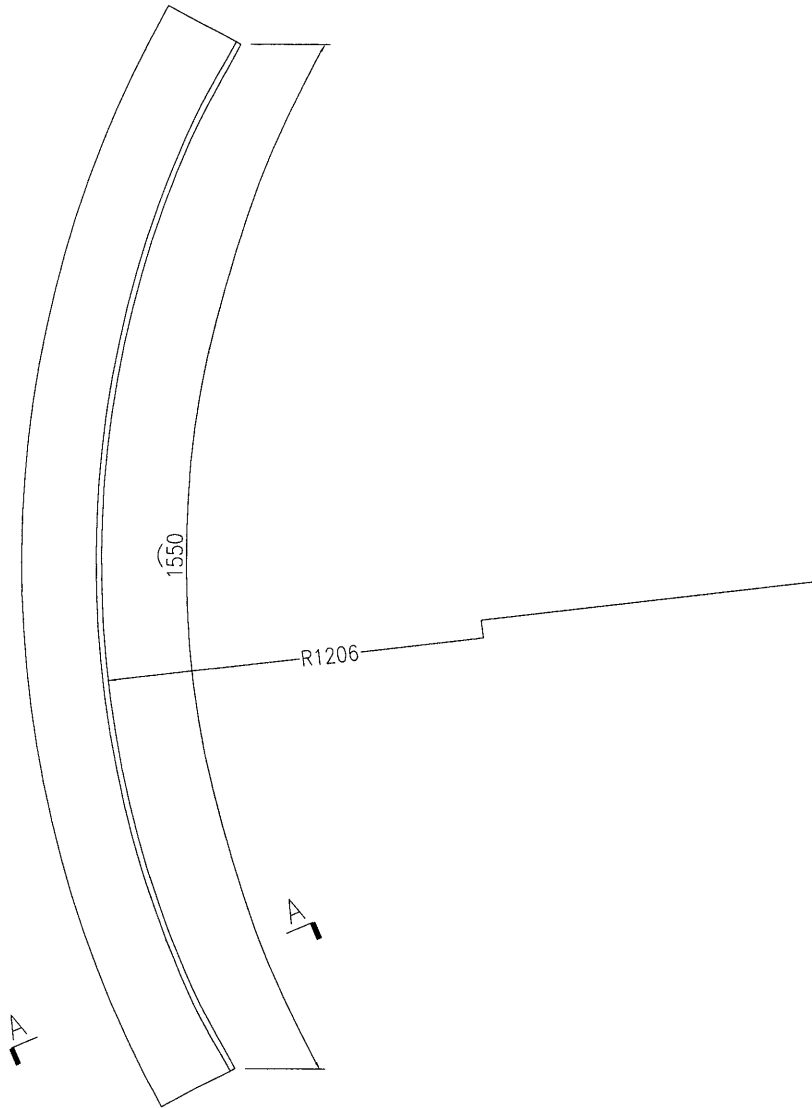

SECTION A-A



拉彎前6063-T4
拉彎後6063-T6

名稱	彎弧型材加工圖	制圖	曾建平	2019-02-23	修改	A		
材料	44x30x3mm厚鋁角	復核			日期	28/2		
顏色	EC-DG-W333007RY 白色	批准			圖號	J837-GL-WH26		

 美特鋁質有限公司 MIDI Aluminium Fabricator Ltd.			
工程號	J837	地盤	觀塘平台

产品编号	L(MM)	数量	A	B	C	D	E	N	M
		4							

备注：型材两端共预长600mm.
实际用3支，后备1支

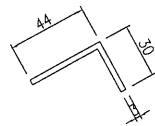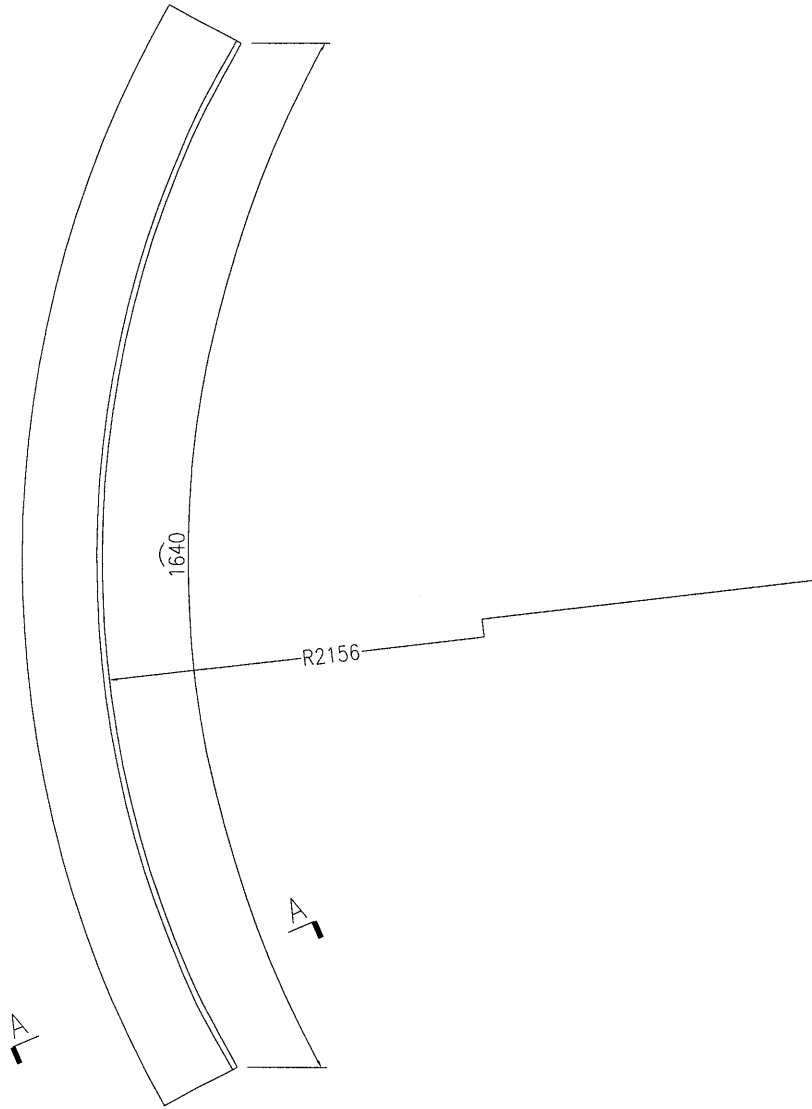

SECTION A-A

拉彎前6063-T4
拉彎後6063-T6

名稱	彎弧型材加工圖	制圖	曾建平	2019-02-23	修改			
材料	44x30x3mm厚鋁角	復核			日期			
顏色	EC-DG-W333007RY 白色	批准			圖號	J837-GL-WH27		