



工程指示 / 要求簡箋(E.I.)

工程指示編號：EI/0183 / 18

修改版次：H

工程編號：J837 平台

工程名稱：觀塘 裕民坊

工程項目：平台 Window Wall

廠用鋁料 BM

收件人：生統

發件人：Leung Hin Wai

日期：16/7-2019

要求提供 /  確認 事項：

- |                                    |                                     |                               |
|------------------------------------|-------------------------------------|-------------------------------|
| <input type="checkbox"/> 初步鋁料 B.M. | <input type="checkbox"/> 加工拆圖，然後生產  | <input type="checkbox"/> 尺寸表  |
| <input type="checkbox"/> 正式鋁料 B.M. | <input type="checkbox"/> 技術上資料 / 指示 | <input type="checkbox"/> 報價   |
| <input type="checkbox"/> 配件 B.M.   | <input type="checkbox"/> 樣辦或貨品說明書   | <input type="checkbox"/> 分判合約 |
| <input type="checkbox"/> 其他：_____  |                                     |                               |

內容：

請按附頁鋁料 BM 訂購。

新增 x85633

請在 \_\_\_\_\_ 前完成上列要求。

附：-

1 + 3 頁

以上項目為：

- 原合約工程包                       原合約工程加 / 減賬                       新工程報價

原因：-

分發東莞各部門：

- ( ) 生產技術總監  連附件    ( ) 技術部     連附件    ( ) 生產部     連附件    ( ) 機械設計部  連附件  
 ( ) 採購部     連附件    ( ) 生產統籌部  連附件  
 ( ) 質檢部     連附件    ( ) 會計部     連附件    ( ) 報關組     連附件    ( ) 其他 \_\_\_\_\_  連附件

分發香港各部門：

- ( ) 行政部  連附件    ( ) 會計部  連附件    ( ) 統籌部  連附件    ( ) 工程部地盤科文  連附件  
 ( / ) 採購部  連附件    ( ) QS 部     連附件    ( ) 維修部  連附件    ( ) 其他 \_\_\_\_\_  連附件

傳遞編號：

74 及 1606

發件人簽署：

項目經理簽署：

FI/0183 "F"

美特鋁質有限公司 MOT Aluminium Fabricator Ltd.		工程號: J-837	計算: 曾建平	日期: 26/11/2019	送呈: 施哥	副本:								
鋁型材B.M.表		地盤名稱: 觀塘平台	核對: 王禮秋	日期: 26/11/2019	A/C Code:									
項目類別: GLASS WALL & WINDOW WALL		修改版次: B 版 2019-03-20	批准:	日期: 7/5/2019	此BM依據 收2019-01-23 施工圖	計算								
序號	修改內容	物料編號	鋁料名稱	顏色	合金狀態	長度 (mm)	數量 (支)			重量 (Kg)	V.F. (米 <sup>2</sup> )	Total V.F.	備注	
							實用	後備	總數					
1		X85633	企向裝飾型材	EC-DG-W333007RY 白色	6063-T6	4100	167	7	174	3.243	2313.556	0.382	272.576	
2		X85633	企向裝飾型材	EC-DG-W333007RY 白色	6063-T6	5100	123	15	138	3.243	2282.423	0.382	268.908	
3		X85634	企向Z字料	EC-DG-W333007RY 白色	6063-T6	5100	50	2	52	0.415	110.058	0.032	8.574	
4		X85635	主企副框	EC-DG-W333007RY 白色	6063-T6	4100	167	7	174	0.687	490.106	0.074	52.913	
5		X85635	主企副框	EC-DG-W333007RY 白色	6063-T6	5100	123	15	138	0.687	483.511	0.074	52.201	
6		X85610	底橫料	EC-DG-W333007RY 白色	6063-T6	6000	55	6	61	2.923	1069.818	0.175	64.109	
7		X85610	底橫料	EC-DG-W333007RY 白色	6063-T4	6000	10	3	13	2.923	227.994	0.175	13.662	用於彎弧
8		X85611	頂橫料	EC-DG-W333007RY 白色	6063-T6	6000	55	6	61	2.923	1069.818	0.176	64.328	
9		X85611	頂橫料	EC-DG-W333007RY 白色	6063-T4	6000	10	3	13	2.923	227.994	0.176	13.709	用於彎弧
9a	A版新增	X85656	橫料扣蓋	EC-DG-W333007RY 白色	6063-T6	6000	7	3	10	0.692	41.520	0.157	9.420	
9b	A版新增	<del>X85656</del>	<del>橫料扣蓋</del>	<del>EC-DG-W333007RY 白色</del>	<del>6063-T4</del>	<del>6000</del>	<del>7</del>	<del>3</del>	<del>10</del>	<del>0.692</del>	<del>41.520</del>	<del>0.157</del>	<del>9.420</del>	用於彎弧
10		X85613	底副框	EC-DG-W333007RY 白色	6063-T6	6000	50	6	56	0.807	271.152	0.103	34.756	
11		X85613	底副框	EC-DG-W333007RY 白色	6063-T4	6000	10	3	13	0.807	62.946	0.103	8.068	用於彎弧
12		X85615	頂副框	EC-DG-W333007RY 白色	6063-T6	6000	50	6	56	0.702	235.872	0.065	21.941	
13		X85615	頂副框	EC-DG-W333007RY 白色	6063-T4	6000	10	3	13	0.702	54.756	0.065	5.093	用於彎弧
13a	A版新增		44x30x3mm厚鋁角	EC-DG-W333007RY 白色	6063-T6	6000	55	6	61	0.788	288.408	0.023	8.418	用於50x50x3mm厚鋁角削
13b	A版新增		44x30x3mm厚鋁角	EC-DG-W333007RY 白色	6063-T4	6000	10	3	13	0.788	61.464	0.023	1.794	用於50x50x3mm厚鋁角削
14	B版修改	X85612	企副框	EC-DG-W333007RY 白色	6063-T6	6000	290	20	310	0.765	1422.900	0.065	121.458	
15	B版修改	X85659	轉角企副框	EC-DG-W333007RY 白色	6063-T6	6000	10	3	13	0.822	64.116	0.070	5.460	
16	B版修改	X85658	轉角企副框	EC-DG-W333007RY 白色	6063-T6	6000	20	3	23	0.776	107.088	0.063	8.694	
17	B版修改	X85660	轉角企副框	EC-DG-W333007RY 白色	6063-T6	6000	10	3	13	0.978	76.284	0.085	6.630	
18	B版修改	X85636	裝飾條	EC-DG-S332054 香檳色	6063-T6	6000	10	2	12	4.181	301.032	0.220	15.857	
19	B版修改	X85369	裝飾扣蓋	EC-DG-S332054 香檳色	6063-T5	6000	20	3	23	0.458	63.204	0.053	7.361	
20		PE00E3004	80x50x3mm厚鋁通	EC-DG-S332054 香檳色	6063-T5	6000	9	2	11	2.010	132.660	0.260	17.160	
21		X85618	百葉片	EC-DG-S332054 香檳色	6063-T5	6000	145	16	161	1.156	1116.696	0.297	286.612	
22		X85618	百葉片	EC-DG-S332054 香檳色	6063-T4	6000	10	2	12	1.156	83.232	0.297	21.362	用於彎弧

鋁型材B.M.表

BM編號:	工程號:	項目類別:	GLASS WALL & WINDOW WALL	計算:	曾建平	日期:	送呈: 施哥	副本:					
	J-837	觀塘平台		核對:	王禮秋	26/1/2019	A/C Code:						
	修改版次:	B 版	2019-03-20	批准:		7/5/2019	此BM依據 收2019-01-23 施工圖 計算						
				有顏色鋁料(Kg):	10174.794		789.688	V.F總面積(米 <sup>2</sup> ):					
								1722.997					
23	X85617	百葉頂框	EC-DG-S332054 香檳色	6063-T5	4600	11	2	13	1.172	70.086	0.167	9.958	
24	X85617	百葉頂框	EC-DG-S332054 香檳色	6063-T4	6000	2	1	3	1.172	21.096	0.167	2.997	用於彎弧
25	X85616	百葉底框	EC-DG-S332054 香檳色	6063-T5	4600	11	2	13	0.961	57.468	0.136	8.103	
26	X85616	百葉底框	EC-DG-S332054 香檳色	6063-T4	6000	2	1	3	0.961	17.298	0.136	2.439	用於彎弧
27	PE0E10034	75x50x3mm厚鋁角	EC-DG-S332054 香檳色	6063-T5	6000	20	4	24	0.998	143.712	0.200	28.800	用於百葉邊料
28	X85633	企向裝飾型材	EC-DG-W333007RY 白色	6063-T6	4100	80	10	90	3.243	1196.667	0.382	140.988	五樓游泳池用料
29	X85635	主企副框	EC-DG-W333007RY 白色	6063-T6	4100	80	7	87	0.687	245.053	0.074	26.456	五樓游泳池用料
30	X85610	底橫料	EC-DG-W333007RY 白色	6063-T6	6000	18	2	20	2.923	350.760	0.175	21.019	五樓游泳池用料
31	<del>X85610</del>	<del>底橫料</del>	<del>EC-DG-W333007RY 白色</del>	<del>6063-T4</del>	<del>6000</del>	<del>5</del>	<del>2</del>	<del>7</del>	<del>2.923</del>	<del>122.766</del>	<del>0.175</del>	<del>7.357</del>	<del>用於彎弧 五樓游泳池用料</del>
32	X85611	頂橫料	EC-DG-W333007RY 白色	6063-T6	6000	18	2	20	2.923	350.760	0.176	21.091	五樓游泳池用料
33	<del>X85611</del>	<del>頂橫料</del>	<del>EC-DG-W333007RY 白色</del>	<del>6063-T4</del>	<del>6000</del>	<del>5</del>	<del>2</del>	<del>7</del>	<del>2.923</del>	<del>122.766</del>	<del>0.176</del>	<del>7.382</del>	<del>用於彎弧 五樓游泳池用料</del>
34	X85613	底副框	EC-DG-W333007RY 白色	6063-T6	6000	18	2	20	0.807	96.840	0.103	12.413	五樓游泳池用料
35	X85613	底副框	EC-DG-W333007RY 白色	6063-T4	750	64	10	74	0.807	44.789	0.103	5.741	用於彎弧 五樓游泳池用料
36	X85615	頂副框	EC-DG-W333007RY 白色	6063-T6	6000	18	2	20	0.702	84.240	0.065	7.836	五樓游泳池用料
37	X85615	頂副框	EC-DG-W333007RY 白色	6063-T4	750	64	10	74	0.702	38.961	0.065	3.624	用於彎弧 五樓游泳池用料
38	X85612	企副框	EC-DG-W333007RY 白色	6063-T6	5550	40	5	45	0.765	191.059	0.065	16.309	五樓游泳池用料
39	X85261	後蓋底托料	MLL	6063-T5	4100	96	4	100	0.240	98.400			
40	X85261	後蓋底托料	MLL	6063-T5	5100	110	10	120	0.240	146.880			
41	PT0001060	63.5x63.5x4.78mm厚鋁通	MLL	6063-T5	4600	9	2	11	3.043	153.976			
42	X85614	鋁壓碼	MLL	6061-T6	6000	14	3	17	1.121	114.342			
43	LH0080096	35x35x5mm厚鋁角	MLL	6061-T6	6000	11	2	13	0.881	68.718			修橫框鋁碼
44	E10000004	T型料	MLL	6061-T6	6000	1	1	2	5.107	61.284			
45	X85261	後蓋底托料	MLL	6063-T5	4100	80	4	84	0.240	82.656			五樓游泳池用料
46	LH0080096	35x35x5mm厚鋁角	MLL	6061-T6	6000	10	2	12	0.881	63.432			修橫框鋁碼 五樓游泳池用料
47	<del>X85633</del>	<del>企向裝飾型材</del>	<del>EC-DG-W333007RY 白色</del>	<del>6063-T6</del>	<del>4000</del>	<del>40</del>	<del>0</del>	<del>40</del>	<del>3.243</del>	<del>518.88</del>	<del>0.382</del>	<del>24.4382</del>	

EI/C183F


EI/O183 "H"

167 SP


# J-837 GLASS WALL & WINDOW WALL 鋁料模圖 (一)

EZ/0183 "H"


40支

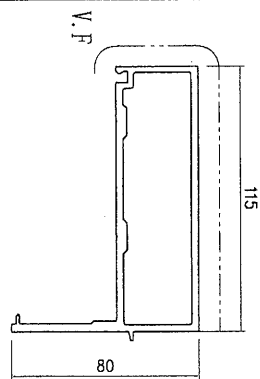


模號: X85610  
名稱: 玻璃底橫料  
合金狀態: 6063-T6 & 6063-T4  
重量: 2.923 KG/M  
V.F.: 175.16 mm

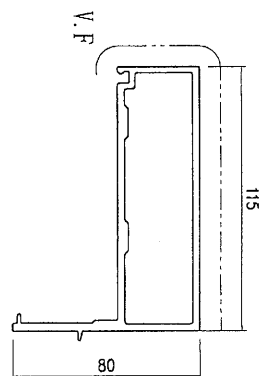


模號: X85611  
名稱: 玻璃頂橫料  
合金狀態: 6063-T6 & 6063-T4  
重量: 2.923 KG/M  
V.F.: 175.76 mm

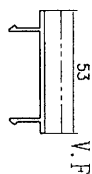


模號: X85369  
名稱: 裝飾扣蓋  
合金狀態: 6063-T5  
重量: 0.458 KG/M  
V.F.: 53.34 mm

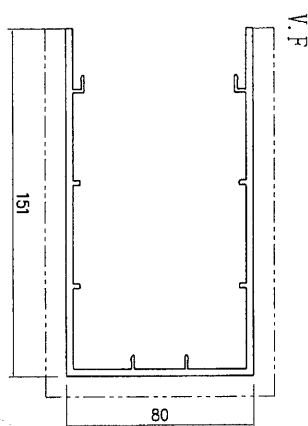


模號: X85633  
名稱: 企向裝飾型材  
合金狀態: 6063-T6  
重量: 3.243 KG/M  
V.F.: 382.08 mm

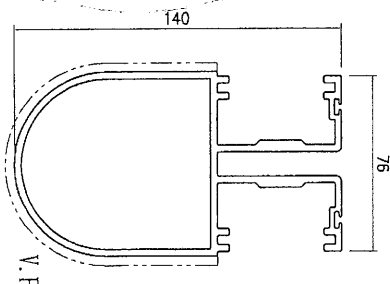


模號: X85636  
名稱: 室內裝飾槽  
合金狀態: 6063-T6  
重量: 4.181 KG/M  
V.F.: 220.23 mm

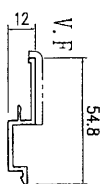


模號: X85634  
名稱: 企向Z字料  
合金狀態: 6063-T6  
重量: 0.415 KG/M  
V.F.: 32.33 mm

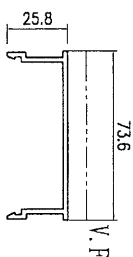

模號: X85635  
名稱: 主企副框  
合金狀態: 6063-T6  
重量: 0.687 KG/M  
V.F.: 74.17 mm

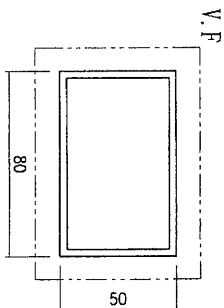

模號: PE00E3004  
名稱: 80x50x3mm厚鋁通  
合金狀態: 6063-T5  
重量: 2.010 KG/M  
V.F.: 260 mm

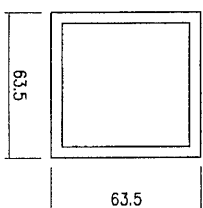

模號: PT0001060  
名稱: 63.5x63.5x4.78mm厚鋁通  
合金狀態: 6063-T6  
重量: 3.043 KG/M  
V.F.: mm



模號: X85261  
名稱: 後蓋底托料  
合金狀態: 6063-T5  
重量: 0.24 KG/M  
V.F.: mm