

工程指示 / 要求簡箋(E.I.)

工程指示編號：EI / 0199 / 18

修改版次：A

工程編號：J837 平台

工程名稱：觀塘 裕民坊

工程項目：平台天窗

廠用鋁料 BM

收件人：生統

發件人：Leung Hin Wai

日期：27/2 2019

要求提供 / 確認 事項：

- ( ) 初步鋁料 B.M.                      ( ) 加工拆圖，然後生產                      ( ) 尺寸表
- ( ) 正式鋁料 B.M.                      ( ) 技術上資料 / 指示                      ( ) 報價
- ( ) 配件 B.M.                              ( ) 樣辦或貨品說明書                      ( ) 分判合約
- ( ) 其他：\_\_\_\_\_

內容：

請按附頁鋁料 BM 訂購。有關拉彎鋁料，拉彎前是 6063-T4，拉彎後 6063-T6  
 另外，圖號：J837-WH-02 鋁料有修改

請在 \_\_\_\_\_ 前完成上列要求。

附： - 1+4頁

以上項目為：

- 原合約工程包                       原合約工程加 / 減賬                       新工程報價

原因：-

分發東莞各部門：

- ( ) 生產技術總監  連附件    ( ) 技術部     連附件    ( ) 生產部     連附件    ( ) 機械設計部  連附件
- ( ) 採購部     連附件    ( ) 生產統籌部  連附件
- ( ) 質檢部     連附件    ( ) 會計部     連附件    ( ) 報關組     連附件    ( ) 其他 \_\_\_\_\_  連附件

分發香港各部門：

- ( ) 行政部  連附件    ( ) 會計部  連附件    ( ) 統籌部  連附件    ( ) 工程部地盤科文  連附件
- ( ) 採購部  連附件    ( ) QS 部  連附件    ( ) 維修部  連附件    ( ) 其他 \_\_\_\_\_  連附件

傳遞編號：

HK0483

發件人簽署：

項目經理簽署：

*(Handwritten signatures)*




EG-DWG3



美特鋁質 有限公司  
MIDI Aluminium Fabricator Ltd.

工程號	J-837	地盤	觀塘
-----	-------	----	----

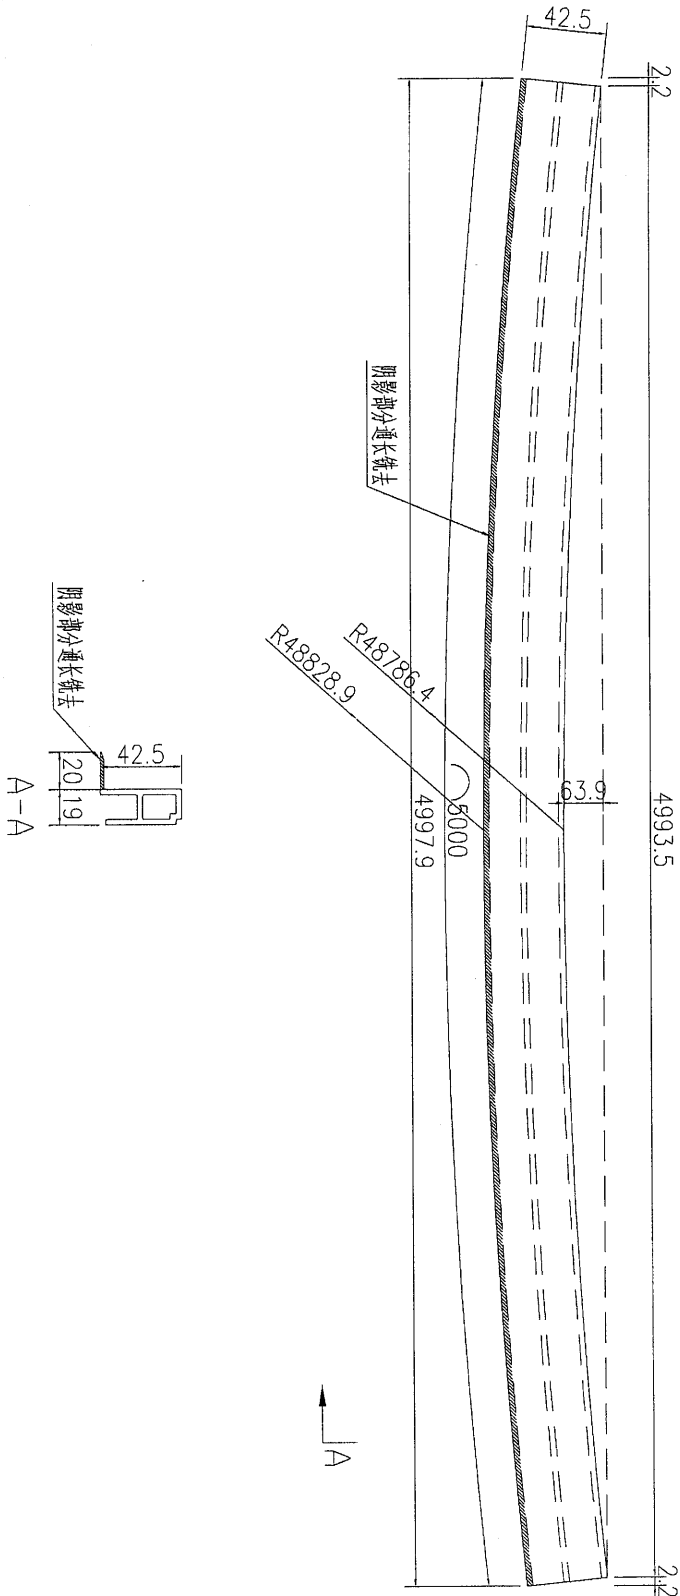

拉彎前 6063-T4  
拉彎後 6063-T6

9	數量
	备注


名稱	九字料彎弧加工圖	制圖	吳沛瑜	2018.12.26	修改	A
材料	X85366	復核			日期	27/2
顏色	EC-DG-S332054 香檳金	批准			圖號	J837-WH-01

EG-DWG3



美特鋁質 有限公司  
MIDI Aluminium Fabricator Ltd.

工程號 J-837 地盤 觀塘

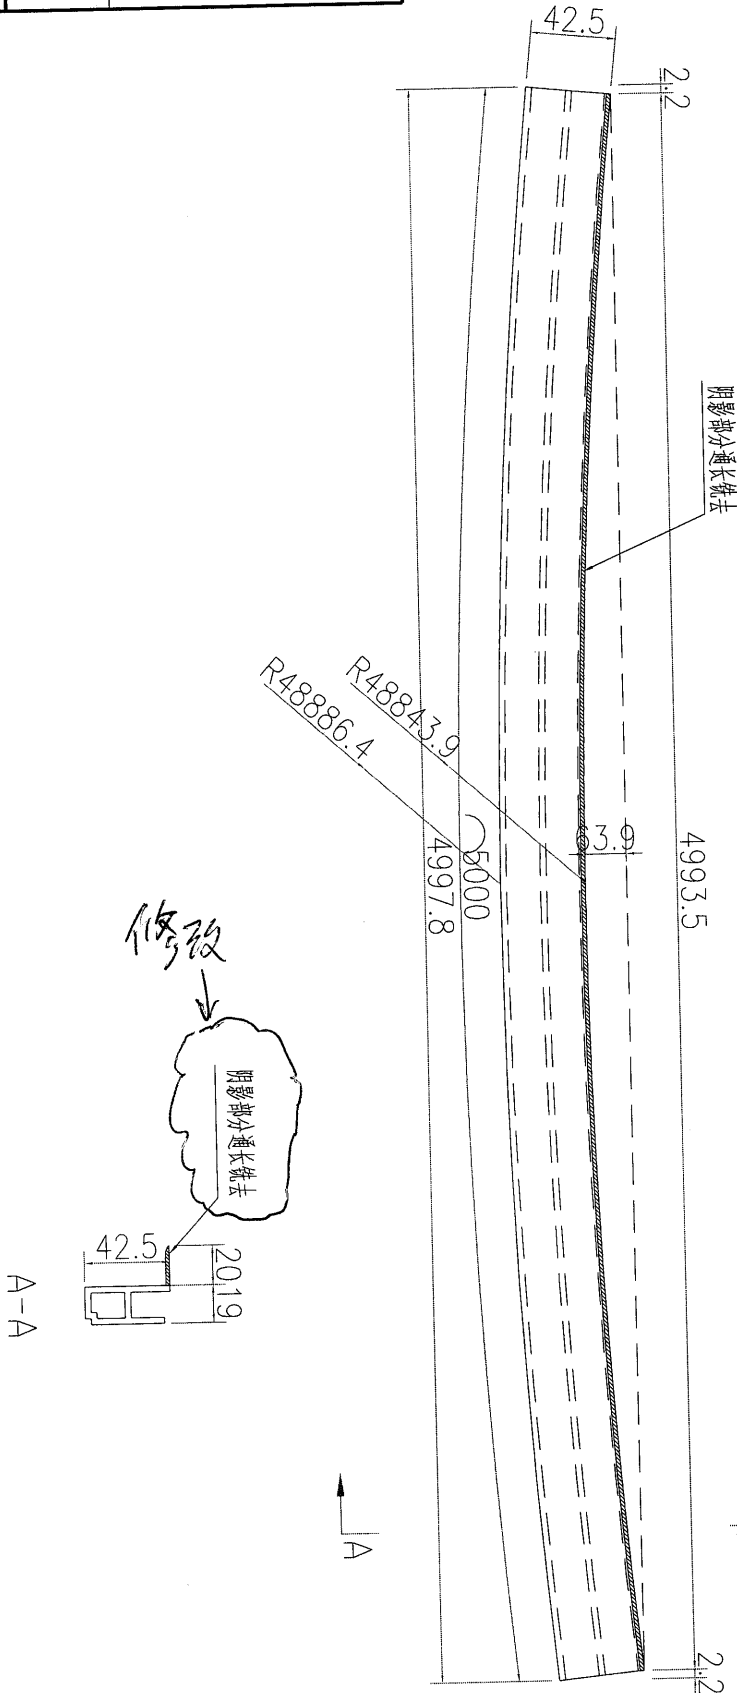

拉管前 6063-T4  
拉管後 6063-T6

数量	备注
9	


名稱	九字料彎弧加工圖	制圖	吳祿瑜	2018.12.26	修改	A
材料	X85366	復核			日期	27/2
顏色	EC-DG-S332054香檳金	批准			圖號	J837-WH-02

EG-DWG3



美特鋁質 有限公司  
MIDI Aluminium Fabricator Ltd.

工程號 J-837 地盤 觀塘

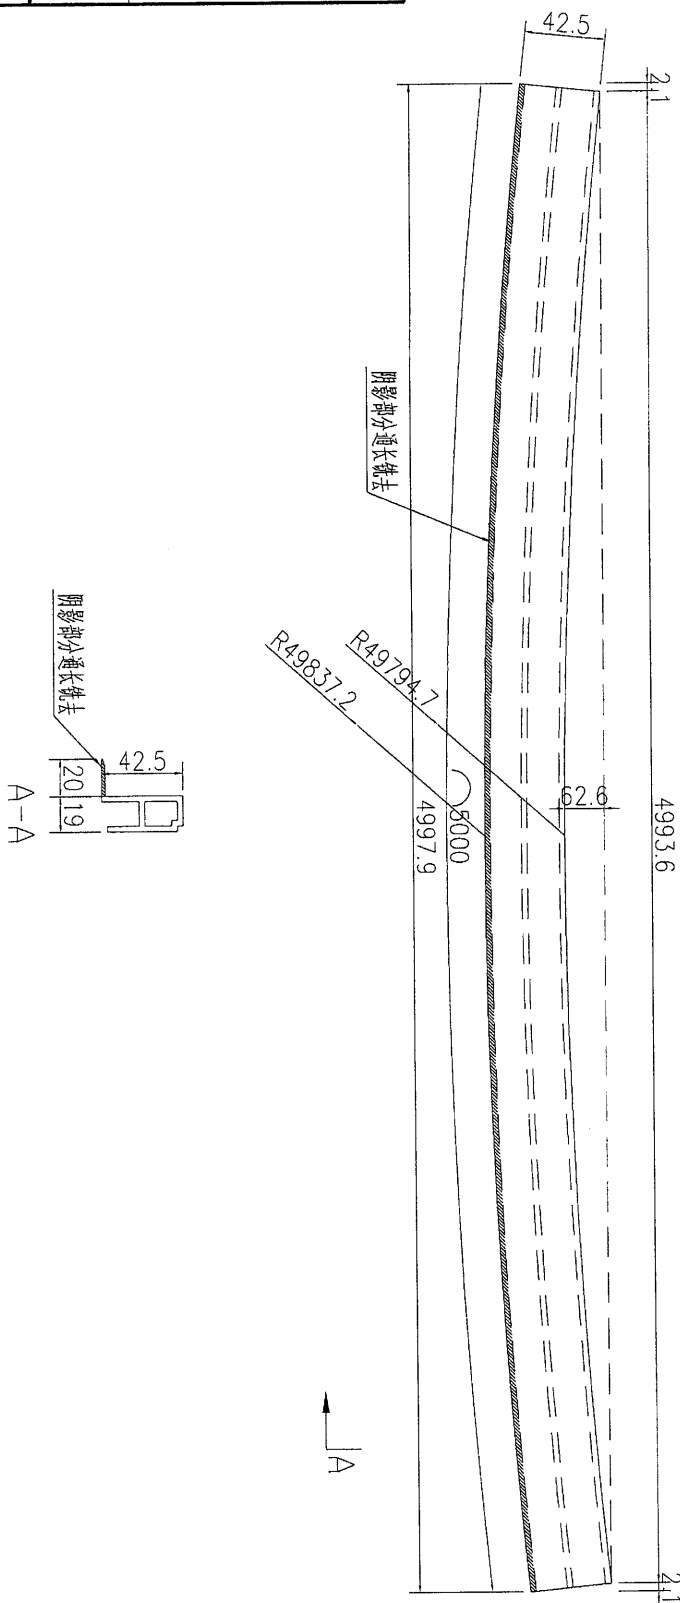

拉彎前 6063-T4  
拉彎後 6063-T6

10	數量
	备注

名稱	九字料彎弧加工圖	制圖	吳沛瑜	2018.12.26	修改	A
材料	X85366	復核			日期	21/2
顏色	EC-DG-S332054香檳金	批准			圖號	J837-WH-03