



工程指示 / 要求簡箋(E.I.)

工程指示編號：EI / 0251 / 19

修改版次：-

工程編號：J837 平台

工程名稱：觀塘 裕民坊平台

工程項目：廠用玻璃 BM(兩棚位置)

收件人：Maggie

發件人：Leung Hin Wai

日期：22/02/2019

要求提供 / 確認 事項：

- | | | |
|------------------------------------|-------------------------------------|-------------------------------|
| <input type="checkbox"/> 初步鋁料 B.M. | <input type="checkbox"/> 加工拆圖，然後生產 | <input type="checkbox"/> 尺寸表 |
| <input type="checkbox"/> 正式鋁料 B.M. | <input type="checkbox"/> 技術上資料 / 指示 | <input type="checkbox"/> 報價 |
| <input type="checkbox"/> 配件 B.M. | <input type="checkbox"/> 樣辦或貨品說明書 | <input type="checkbox"/> 分判合約 |
| <input type="checkbox"/> 其他：_____ | | |

內容：

請按附頁加工。 玻璃是 15Low Iron Tempered + 1.52 + 15Low Iron Tempered Glass

樣板編號：D18081501

請在_____前完成上列要求。

附：-

1+5 頁

以上項目為：

- 原合約工程包 原合約工程加 / 減賬 新工程報價

原因：-

分發東莞各部門：

- 生產技術總監 連附件 技術部 連附件 生產部 連附件 機械設計部 連附件
 採購部 連附件 生產統籌部 連附件
 質檢部 連附件 會計部 連附件 報關組 連附件 其他 _____ 連附件

分發香港各部門：


- 行政部 連附件 會計部 連附件 統籌部 連附件 工程部地盤科文(柄) 連附件
 採購部 連附件 QS 部 連附件 維修部 連附件 其他 _____ 連附件

傳遞編號：HK0450

發件人簽署：

項目經理簽署：


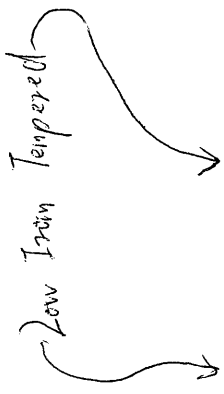
EA/0251/19 HKC450

 美特鋁質 有限公司 MIDI Aluminium Fabricator Ltd.		工程號: J-837	計算: 黃漢卿	日期: 17/1/2019	送呈: 施哥		
廠用玻璃B.M.表		地盤名稱: 觀塘平台	核對: <i>AS</i>	日期:	副本:		
BM編號:		項目類別: 雨棚	批准: <i>2019-12-12</i>	日期:	A/C Code:		
修改內容		修改版次:	總計玻璃面積 (平方米): 100.146				
序號	玻璃圖號	顏色與類型	厚度 (mm)	玻璃尺寸 寬度 (mm) 高度 (mm)	數量 (塊)	總面積 (平方米)	備注
1	837-YP-GL1	<i>Low Iron Tempered</i> 15mm+1.52PVB+15mm THK. LAMINATED TEMPERED GLASS <i>樣板編號: D18081501</i>	31.52	2344.0 1575.0	2	7.384	
2	837-YP-GL2		31.52	2349.5 1575.0	16	59.207	
3	837-YP-GL3		31.52	2209.5 1575.0	2	6.960	
4	837-YP-GL4		31.52	2489.5 1575.0	2	7.842	
5	837-YP-GL5		31.52	1641.5 891.5	1	1.463	加工圖吉見: 837-YP-GL5
6	837-YP-GL6		31.52	2146.5 1045.5	1	2.244	加工圖吉見: 837-YP-GL6
7	837-YP-GL7		31.52	2146.5 1199.0	1	2.574	加工圖吉見: 837-YP-GL7
8	837-YP-GL8		31.52	2059.0 1347.0	1	2.773	加工圖吉見: 837-YP-GL8
9	837-YP-GL9		31.52	2059.0 1494.5	1	3.077	加工圖吉見: 837-YP-GL9
10	837-YP-GL10		31.52	1946.5 1634.0	1	3.181	加工圖吉見: 837-YP-GL10
11	837-YP-GL11		31.52	1941.0 1772.5	1	3.440	加工圖吉見: 837-YP-GL11
			合計		29	100.15	

1). 本表中所採用之玻璃為 *Low Iron Tempered (樣板編號: D18081501)*

- 2). 本表中所有玻璃對角線尺寸偏差要求不超過正負2mm。
- 3). 本表中所有玻璃要求粗磨邊處理並倒棱角。
- 4). 本表中不同種類玻璃參照玻璃加工圖加工。
- 5). 本表中所有強化玻璃均需HEAT SOAK TEST。
- 6). 本表中所有強化玻璃之入爐方向均以寬度方向進入。
- 7). 本表中所有玻璃成品送交東莞美而特廠，每次交貨時須齊層、齊款、齊數量，每次來貨之具體數量由美而特廠生產統籌部提供。
- 8). 本表中所有玻璃成品均需注明室內外面及其玻璃編號，以便識別。

加工注意事項:

 美特鋁質 有限公司 MIDI Aluminum Fabricator Ltd.		工程號: J-837	計算: 吳禕瑜	日期: 17/1/2019	送呈: 施哥				
廠用玻璃B.M.表		地盤名稱: 觀塘平台	核對: <i>AA</i>	日期:	副本:				
BM編號:		項目類別: 雨棚	批准: 2019-02/2	日期:	A/C Code:				
修改版次:		總計玻璃面積 (平方米): 100.146		此BM依據					
序號	修改內容	玻璃圖號	顏色與類型	玻璃尺寸			數量 (塊)	總面積 (平方米)	備注
				厚度 (mm)	寬度 (mm)	高度 (mm)			
1		837-YP-GL1	<i>Low Iron Tempered</i>  15mm+1.52PVB+15mm THK. LAMINATED TEMPERED GLASS <i>樣板編號: D18081501</i>	31.52	2344.0	1575.0	2	7.384	加工圖吉見: 837-YP-GL5
2		837-YP-GL2		31.52	2349.5	1575.0	16	59.207	加工圖吉見: 837-YP-GL6
3		837-YP-GL3		31.52	2209.5	1575.0	2	6.960	加工圖吉見: 837-YP-GL7
4		837-YP-GL4		31.52	2489.5	1575.0	2	7.842	加工圖吉見: 837-YP-GL8
5		837-YP-GL5		31.52	1641.5	891.5	1	1.463	加工圖吉見: 837-YP-GL9
6		837-YP-GL6		31.52	2146.5	1045.5	1	2.244	加工圖吉見: 837-YP-GL10
7		837-YP-GL7		31.52	2146.5	1199.0	1	2.574	加工圖吉見: 837-YP-GL11
8		837-YP-GL8		31.52	2059.0	1347.0	1	2.773	
9		837-YP-GL9		31.52	2059.0	1494.5	1	3.077	
10		837-YP-GL10		31.52	1946.5	1634.0	1	3.181	
11		837-YP-GL11		31.52	1941.0	1772.5	1	3.440	
				合計		29	100.15		
加工注意事項: <ol style="list-style-type: none"> 1). 本表中所採用之玻璃為 Low Iron Tempered (樣板編號: D18081501) 2). 本表中所有玻璃對角線尺寸偏差要求不超過正負2mm。 3). 本表中所有玻璃要求粗磨邊處理並倒棱角。 4). 本表中不同種類玻璃參照玻璃加工圖加工。 5). 本表中所有強化玻璃均需HEAT SOAK TEST。 6). 本表中所有強化玻璃之入爐方向均以寬度方向進入。 7). 本表中所有玻璃成品送交東莞美而特廠, 每次交貨時須齊層、齊款、齊數量, 每次來貨之具體數量由美而特廠生產統籌部提供。 8). 本表中所有玻璃成品均需注明室內外面及其玻璃編號, 以便識別。 									



EG-DWG3



美特鋁質 有限公司
MIDI Aluminium Fabricator Ltd.

工程號 J-837 地盤 觀塘平台(兩棚項目)

玻璃編號	寬度W	高度H	高度H1	數量
837-YP-GL5	1641.5	775.0	891.5	1
837-YP-GL6	2146.5	892.5	1045.5	1
837-YP-GL7	2146.5	1046.5	1199.0	1
837-YP-GL8	2059.0	1200.5	1347.0	1
837-YP-GL9	2059.0	1348.0	1494.5	1
837-YP-GL10	1946.5	1495.5	1634.0	1
837-YP-GL11	1941.0	1635.0	1772.5	1

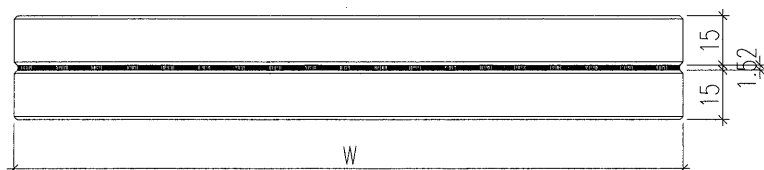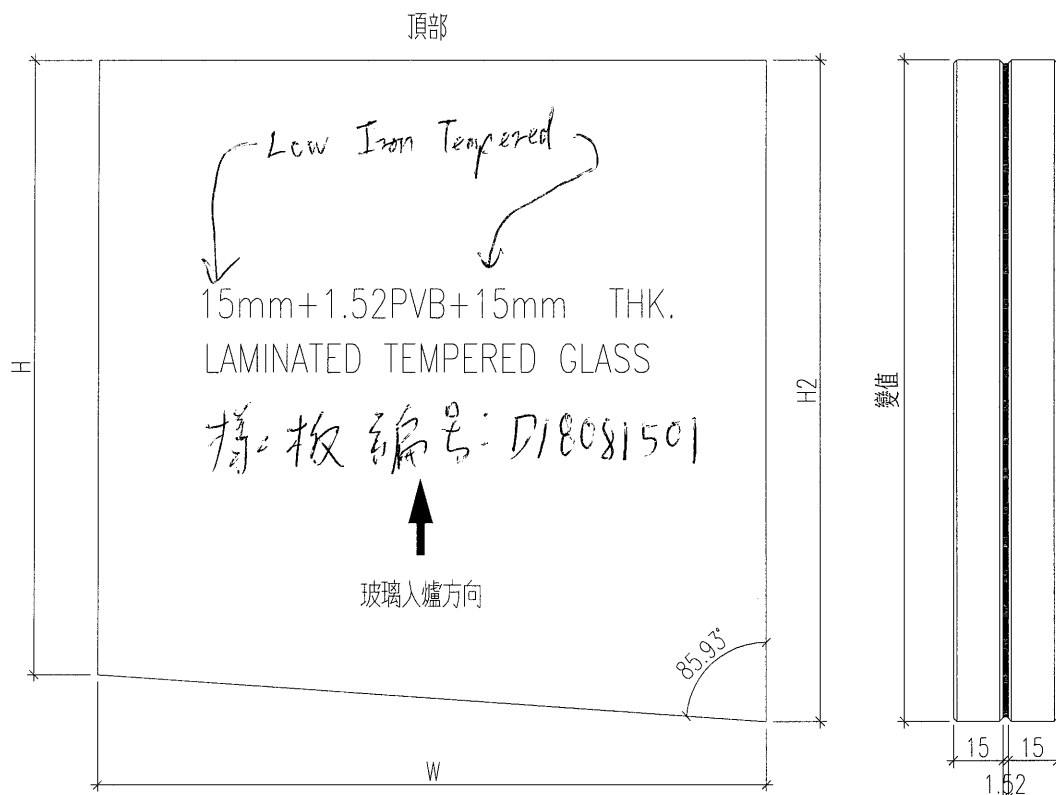

室外面


名稱	玻璃加工圖	制圖	黃漢卿	2019.1.16	修改			
材料		復核	<i>AP</i>	22/2-2019	日期			
顏色		批准	<i>AP</i>		圖號	J837-GL1		

EG-DWG3



美特鋁質 有限公司
MIDI Aluminium Fabricator Ltd.

工程號 J-837 地盤 觀塘平台(雨棚項目)

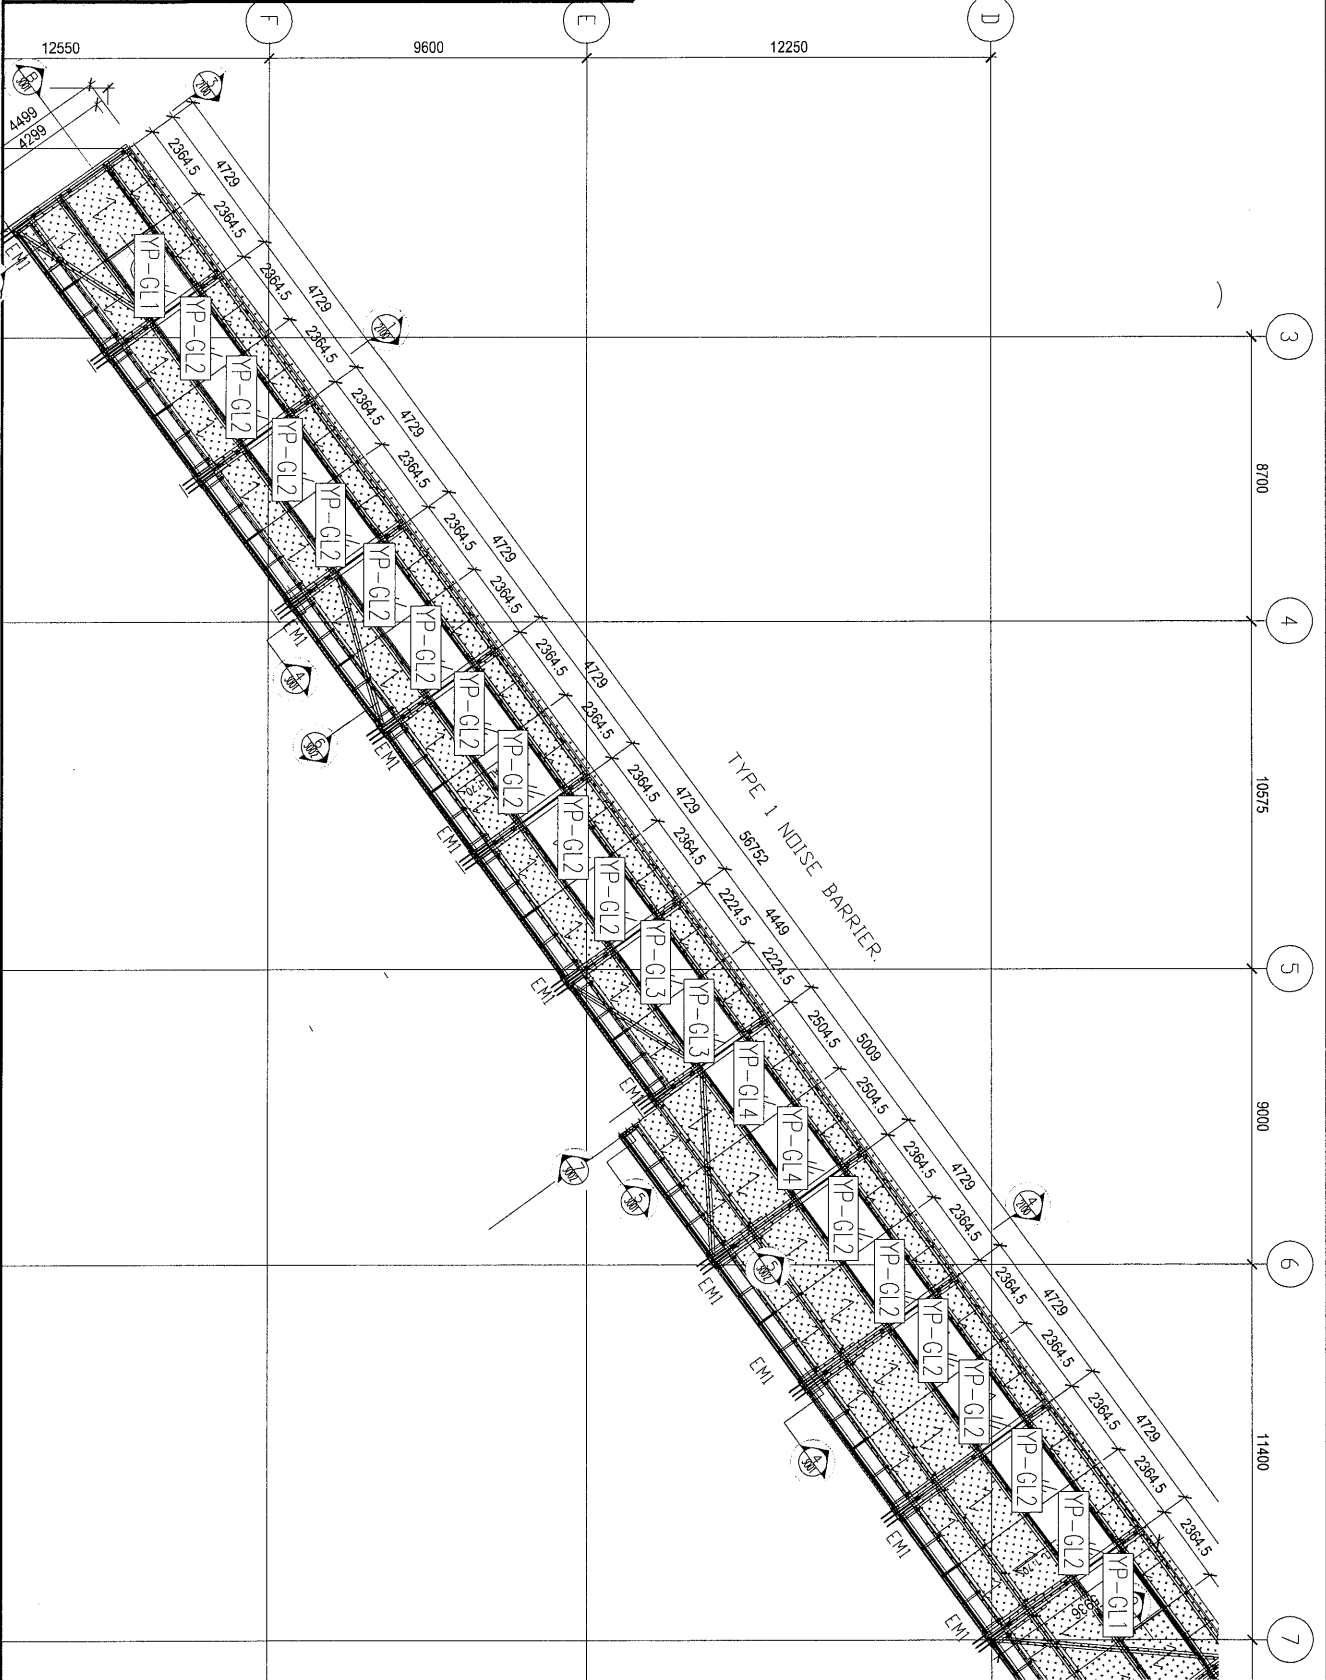

名稱	玻璃安裝位置圖	制圖	黃漢卿	2019.1.16	修改			
材料		復核			日期			
顏色		批准			圖號	J837-YP-LP1		

