

工程指示 / 要求簡箋(E.I.)

工程指示編號：EI / 0251 / 19

修改版次：-

工程編號：J837 平台

工程名稱：觀塘 裕民坊平台

工程項目：廠用玻璃 BM(雨棚位置)

收件人：Maggie

發件人：Leung Hin Wai

日期：22/02/2019

要求提供 / 確認 事項：

- | | | |
|------------------------------------|-------------------------------------|-------------------------------|
| <input type="checkbox"/> 初步鋁料 B.M. | <input type="checkbox"/> 加工拆圖，然後生產 | <input type="checkbox"/> 尺寸表 |
| <input type="checkbox"/> 正式鋁料 B.M. | <input type="checkbox"/> 技術上資料 / 指示 | <input type="checkbox"/> 報價 |
| <input type="checkbox"/> 配件 B.M. | <input type="checkbox"/> 樣辦或貨品說明書 | <input type="checkbox"/> 分判合約 |
| <input type="checkbox"/> 其他：_____ | | |

內容：

請按附頁加工。 玻璃是 15Low Iron Tempered + 1.52 + 15Low Iron Tempered Glass

樣板編號：D18081501

請在_____前完成上列要求。

附：-

1+4頁

以上項目為：

- 原合約工程包 原合約工程加 / 減賬 新工程報價

原因：-

分發東莞各部門：

- ()生產技術總監 連附件 ()技術部 連附件 ()生產部 連附件 ()機械設計部 連附件
 ()採購部 連附件 ()生產統籌部 連附件
 ()質檢部 連附件 ()會計部 連附件 ()報關組 連附件 ()其他 _____ 連附件

分發香港各部門：


- ()行政部 連附件 ()會計部 連附件 ()統籌部 連附件 ()工程部地盤科文(柄) 連附件
 ()採購部 連附件 ()QS 部 連附件 ()維修部 連附件 ()其他 _____ 連附件

傳遞編號：HK0450

發件人簽署：

項目經理簽署：

EA/0251/19 HKC450



 美特鋁質 有限公司 MIDI Aluminium Fabricator Ltd.		工程號: J-837	計算: 黃漢卿	日期: 17/1/2019	送呈: 施哥			
地盤名稱: 觀塘平台		核對: <i>AS</i>	副本:					
項目類別: 雨棚		批准: 2019-22/1	A/C Code:					
修改版次:		總計玻璃面積 (平方米): 100.146		此BM依據				
序號	修改內容	玻璃圖號	顏色與類型	厚度 (mm)	玻璃尺寸 寬度 (mm) 高度 (mm)	數量 (塊)	總面積 (平方米)	備注
1		837-YP-GL1	<i>Low Iron Tempered</i> 15mm+1.52PVB+15mm THK. LAMINATED TEMPERED GLASS 樣板編號: D18081501	31.52	2344.0 1575.0	2	7.384	
2		837-YP-GL2		31.52	2349.5 1575.0	16	59.207	
3		837-YP-GL3		31.52	2209.5 1575.0	2	6.960	
4		837-YP-GL4		31.52	2489.5 1575.0	2	7.842	
5		837-YP-GL5		31.52	1641.5 891.5	1	1.463	加工圖吉見: 837-YP-GL5
6		837-YP-GL6		31.52	2146.5 1045.5	1	2.244	加工圖吉見: 837-YP-GL6
7		837-YP-GL7		31.52	2146.5 1199.0	1	2.574	加工圖吉見: 837-YP-GL7
8		837-YP-GL8		31.52	2059.0 1347.0	1	2.773	加工圖吉見: 837-YP-GL8
9		837-YP-GL9		31.52	2059.0 1494.5	1	3.077	加工圖吉見: 837-YP-GL9
10		837-YP-GL10		31.52	1946.5 1634.0	1	3.181	加工圖吉見: 837-YP-GL10
11		837-YP-GL11		31.52	1941.0 1772.5	1	3.440	加工圖吉見: 837-YP-GL11
				合計		29	100.15	
加工注意事項:								
1). 本表中所採用之玻璃為 Low Iron Tempered (樣板編號: D18081501) 2). 本表中所有玻璃對角線尺寸偏差要求不超過正負2mm。 3). 本表中所有玻璃要求粗磨邊處理並倒棱角。 4). 本表中不同種類玻璃參照玻璃加工圖加工。 5). 本表中所有強化玻璃均需HEAT SOAK TEST。 6). 本表中所有強化玻璃之入爐方向均以寬度方向進入。 7). 本表中所有玻璃成品送交東莞美而特廠, 每次交貨時須齊層、齊款、齊數量, 每次來貨之具體數量由美而特廠生產統籌部提供。 8). 本表中所有玻璃成品均需注明室內外面及其玻璃編號, 以便識別。								

EG-DWG3

 **美特鋁質** 有限公司
MIDI Aluminium Fabricator Ltd.

玻璃編號	寬度W	高度H	高度H1	數量
837-YP-GL5	1641.5	775.0	891.5	1
837-YP-GL6	2146.5	892.5	1045.5	1
837-YP-GL7	2146.5	1046.5	1199.0	1
837-YP-GL8	2059.0	1200.5	1347.0	1
837-YP-GL9	2059.0	1348.0	1494.5	1
837-YP-GL10	1946.5	1495.5	1634.0	1
837-YP-GL11	1941.0	1635.0	1772.5	1

工程號 J-837 地盤 觀塘平台(雨棚項目)

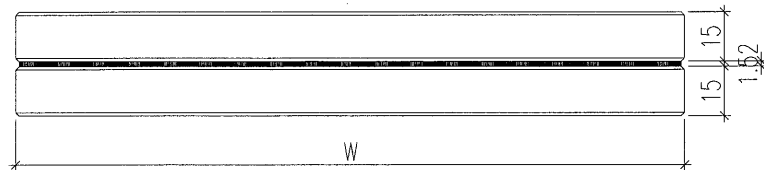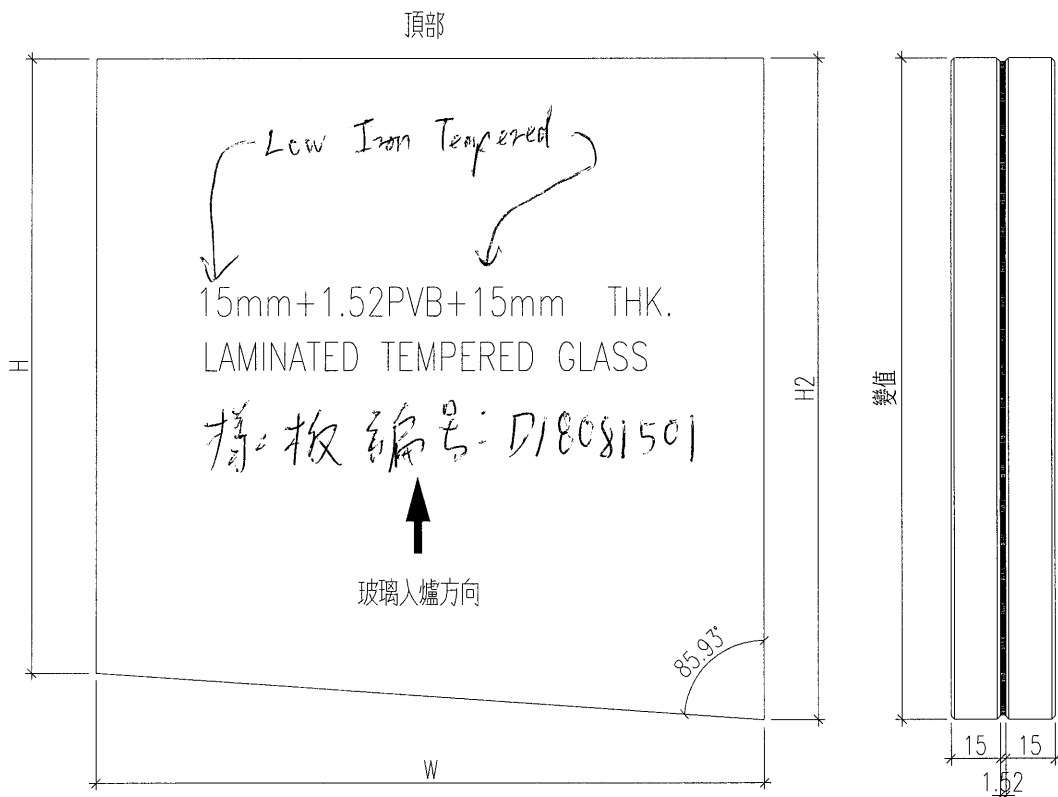

室外面

名稱	玻璃加工圖	制圖	黃漢卿	2019.1.16	修改		
材料		復核	<i>AP</i>	22/2-2019	日期		
顏色		批准	<i>AP</i>		圖號	J837-GL1	

