

工程指示 / 要求簡箋(E.I.)

工程指示編號：EI / 0323 / 19 修改版次：A
 工程編號：J837 平台 工程名稱：觀塘 裕民坊平台
 工程項目：廠用玻璃 BM(windowwall 入則位置)
 收件人：Maggie 發件人：Leung Hin Wai 日期：25/3 /2019

要求提供 / 確認 事項：

- () 初步鋁料 B.M. () 加工拆圖，然後生產 () 尺寸表
 () 正式鋁料 B.M. () 技術上資料 / 指示 () 報價
 () 配件 B.M. () 樣辦或貨品說明書 () 分判合約
 () 其他：_____

在 3月22日 地盤有信和業主，則師，暫設計會要求修改尺寸

內容：

請按附頁加工。 玻璃是 12Low Iron Tempered Glass

樣板編號：D18081499

要求玻璃入熱浸爐時間在 2019 年 4 月 30 日以後的時間進行

入爐溫度要有 280 度或以上(此工程是跟舊例)

入爐出爐要有 CCTV 記錄、再以光碟記錄提交

請在 _____ 前完成上列要求。

附： -

1 + 3 頁

以上項目為：

- 原合約工程包 原合約工程加 / 減賬 新工程報價

原因： -

分發東莞各部門：

- () 生產技術總監 連附件 () 技術部 連附件 () 生產部 連附件 () 機械設計部 連附件
 () 採購部 連附件 (/) 生產統籌部 連附件
 () 質檢部 連附件 () 會計部 連附件 () 報關組 連附件 () 其他 _____ 連附件

分發香港各部門：

- () 行政部 連附件 () 會計部 連附件 () 統籌部 連附件 () 工程部地盤科文(柄) 連附件
 () 採購部 連附件 () QS 部 連附件 () 維修部 連附件 () 其他 _____ 連附件


傳遞編號：

7d7k070619


發件人簽署：

項目經理簽署：

訂貨用 B/M
E/F/C323A H/K 0706

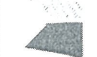 美特鋁質 有限公司 MTR Aluminum Fabricator Ltd.		工程號: J-837	計算: 吳禕瑜	日期: 12/1/2019	送呈: 施哥
地盤名稱: 觀塘		核對:	核對:	副本:	
項目類別: Window wall		批准:	批准:	A/C Code:	
修改版次:		總計玻璃面積 (平方米): 69.897			
BM編號:	此BM依據				
修改內容	玻璃圖號	厚度 (mm)	玻璃尺寸		備注
			寬度 (mm)	高度 (mm)	
1	J837-WW-A01	12	1384.0	2712.5	數量 (塊) 6 總面積 (平方米) 22525 加工圖: J837-WW-BL1
2	J837-WW-A02	12	1484.0	2712.5	數量 (塊) 6 總面積 (平方米) 24152 加工圖: J837-WW-BL1
3	J837-WW-A03	12	1422.0	2712.5	數量 (塊) 5 總面積 (平方米) 19286 加工圖: J837-WW-BL1
3	J837-WW-A04	12	1450.5	2712.5	數量 (塊) 1 總面積 (平方米) 3934 加工圖: J837-WW-BL2
4			合計		數量 (塊) 18 總面積 (平方米) 69.9
8			總計:		數量 (塊) 18 總面積 (平方米) 69.5
1). 本表中所採用之玻璃 著板編號 P18081499 2). 本表中所有玻璃對角線尺寸偏差要求不超過正負2mm。 3). 本表中所有玻璃要求粗磨邊處理並倒棱角。 4). 本表中不同種類玻璃參照玻璃加工圖加工。 5). 本表中所有強化玻璃均需HEAT SOAK TEST。 6). 本表中所有強化玻璃之入爐方向均以寬度方向進入。 7). 本表中所有玻璃成品送交東莞美而特廠，每次交貨時須齊層、齊款、齊數量，每次來貨之具體數量由美而特廠生產統籌部提供。 8). 本表中所有玻璃成品均需注明室內外面及其玻璃編號，以便識別。					
加工注意事項:					



EG-DWG3

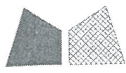

美特鋁質 有限公司
MTC Aluminium Fabricator Ltd.


序号	玻璃圖號	宽度 (mm) W	高度 (mm) H	数量
1	J837-WW-A01	1384	2712.5	6
2	J837-WW-A02	1484	2712.5	6
3	J837-WW-A03	1422	2712.5	5

工程號: J-837 地盤: 鐵塘

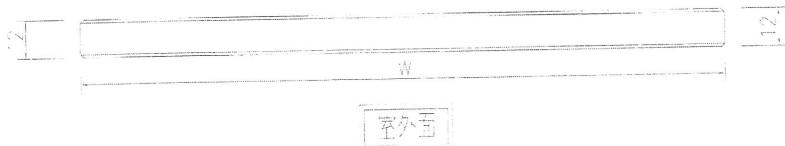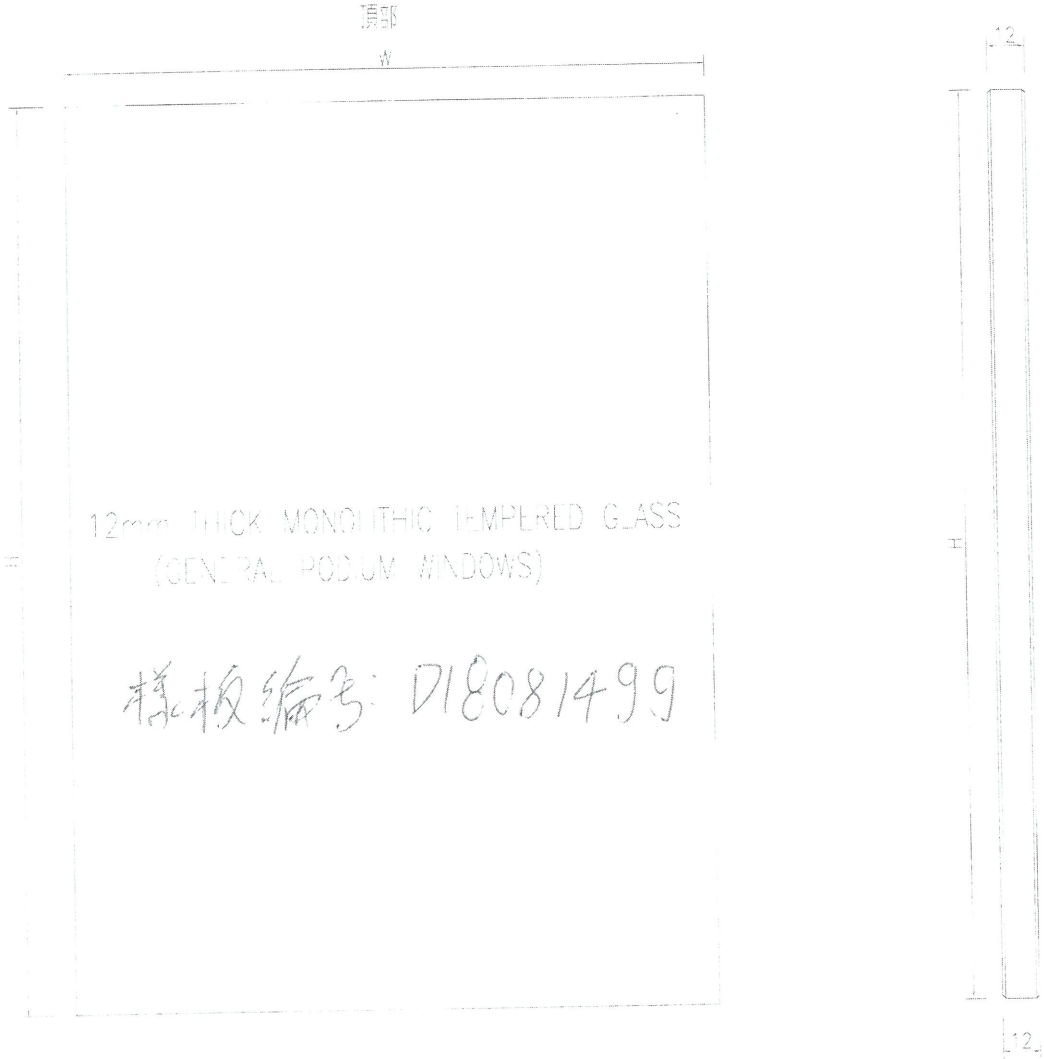

名稱: 玻璃加工圖	制圖: 吳韓瑜	日期: 2019.1.12	修改: <i>MPA</i>
材料:	復核: <i>MPA</i>	日期: 2013	
圖號:	核准: <i>MPA</i>	圖號: J837-WW-B.1	

LG-DWC3

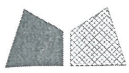

美特鋁質有限公司
Mei Te Aluminium Fabricator Ltd.

玻璃編號

數量

J837-WW-A04

1

工程號

J-837

地盤

觀塘

頂部

1450.5

12

2712.5


2712.5

室外值

樣板編號: D18081499

北面需預磨邊

12



1450.5

室外值

名稱	玻璃加工圖	制圖	吳偉瑜	2019.1.12	修改	A		
材料		復核			日期	23/3		
顏色		批准		26/3	圖號	J837-WW-B.2		