



工程指示 / 要求簡箋 (E.I.)

工程指示編號：EI / 0323 / 19 修改版次：A  
 工程編號：J837 平台 工程名稱：觀塘 裕民坊平台  
 工程項目：廠用玻璃 BM(windowwall 入則位置)  
 收件人：Maggie 發件人：Leung Hin Wai 日期：25/3 /2019

要求提供 /  確認 事項：

- ( ) 初步鋁料 B.M. ( ) 加工拆圖，然後生產 ( ) 尺寸表  
 ( ) 正式鋁料 B.M. ( ) 技術上資料 / 指示 ( ) 報價  
 ( ) 配件 B.M. ( ) 樣辦或貨品說明書 ( ) 分判合約  
 ( ) 其他：\_\_\_\_\_
- Top 三層 少修  
 請修改加工內容。  
 在 3月22日 地盤，有信和業主，則師，華營 設計 會 要求 修改 尺寸 謝！

內容：

請按附頁加工。 玻璃是 12Low Iron Tempered Glass

樣板編號：D18081499

要求玻璃入熱浸爐時間在 2019 年 4 月 30 日以後的時間進行

入爐溫度要有 280 度或以上(此工程是跟舊例)

入爐出爐要有 CCTV 記錄、再以光碟記錄提交

請在 \_\_\_\_\_ 前完成上列要求。

附： -

1 + 3 頁

以上項目為：

- 原合約工程包  原合約工程加 / 減賬  新工程報價

原因： -

分發東莞各部門：

- ( ) 生產技術總監  連附件 ( ) 技術部  連附件 ( ) 生產部  連附件 ( ) 機械設計部  連附件  
 ( ) 採購部  連附件 ( / ) 生產統籌部  連附件  
 ( ) 質檢部  連附件 ( ) 會計部  連附件 ( ) 報關組  連附件 ( ) 其他 \_\_\_\_\_  連附件

分發香港各部門：

- ( ) 行政部  連附件 ( ) 會計部  連附件 ( ) 統籌部  連附件 ( ) 工程部地盤科文(柄)  連附件  
 ( ) 採購部  連附件 ( ) QS 部  連附件 ( ) 維修部  連附件 ( ) 其他 \_\_\_\_\_  連附件

傳遞編號：

7d 7K 0706 / 19

發件人簽署：

項目經理簽署：

訂貨用 B.M. J837 H/K 0706

美特鋁質有限公司 MTI Aluminium Fabricator Ltd.		工程號: J-837	計算: 吳禕瑜	日期: 12/1/2019	送呈: 施哥			
地盤名稱: 欄塘		核對:	日期:	副本:				
項目類別: Window wall		批准: <i>AA</i>	日期: 23/3	A/C Code:				
修改版次:		總計玻璃面積 (平方米): 69.897		此BM依據				
BM編號	修改內容	玻璃圖號	厚度 (mm)	玻璃尺寸		數量 (塊)	總面積 (平方米)	備注
				寬度 (mm)	高度 (mm)			
1	J837-WW-A01	顏色與類型 <i>Low Iron</i>	12	1384.0	2712.5	6	22.525	加工圖: J837-WW-BL1
2	J837-WW-A02	12mm THICK MONOLITHIC TEMPERED GLASS	12	1484.0	2712.5	6	24.152	加工圖: J837-WW-BL1
3	J837-WW-A03	(GENERAL PODIUM WINDOWS)	12	1422.0	2712.5	5	19.286	加工圖: J837-WW-BL1
3	J837-WW-A04		12	1450.5	2712.5	1	3.934	加工圖: J837-WW-BL2
4				合計		18	69.9	
8				總計:		18	69.5	
1). 本表中所採用之玻璃 樣板編號 P18081499 2). 本表中所有玻璃對角線尺寸偏差要求不超過正負2mm。 3). 本表中所有玻璃要求粗磨邊處理並倒棱角。 4). 本表中不同種類玻璃參照玻璃加工圖加工。 5). 本表中所有強化玻璃均需HEAT SOAK TEST。 6). 本表中所有強化玻璃之入爐方向均以寬度方向進入。 7). 本表中所有玻璃成品送交東莞莞美而特廠，每次交貨時須齊備、齊款、齊數量，每次來貨之具體數量由美而特廠生產統籌部提供。 8). 本表中所有玻璃成品均需注明室內外面及其玻璃編號，以便識別。								
加工注意事項:								




EG-DWG3



美特鋁質 有限公司  
MID Aluminium Fabricator Ltd.

序号	玻璃圖號	宽度 (mm) W	高度 (mm) H	数量
1	J837-WW-A01	1384	2712.5	6
2	J837-WW-A02	1484	2712.5	6
3	J837-WW-A03	1422	2712.5	5

工程號	J-837	地盤	觀塘
-----	-------	----	----

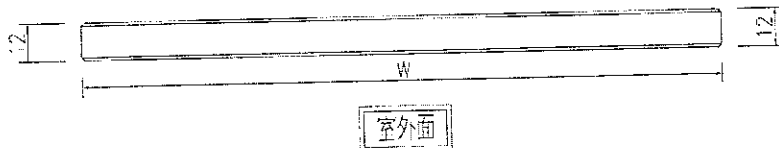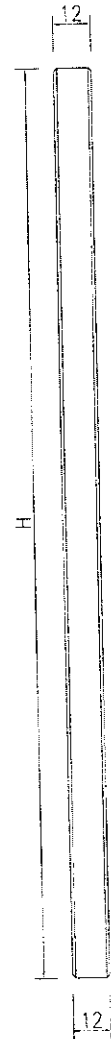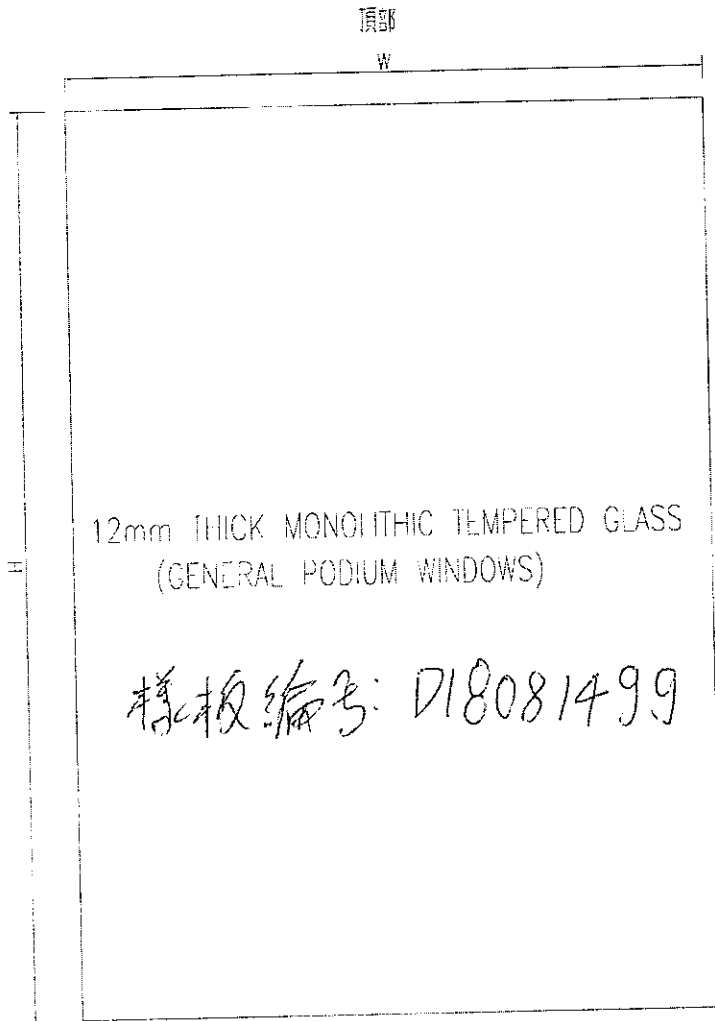

名稱	玻璃加工圖	制圖	吳禕瑜	2019.1.12	修改	1/1		
材料		復核			日期	23/3		
顏色		批准		20/3	圖號	J837-WW-BL1		

LG-DWC3



美特铝质有限公司  
MIDI Aluminium Fabricator Ltd.

玻璃編號

數量

J837-WW-A04

1

工程號

J-837

地盤

觀塘

2712.5

12

頂部

1450.5


12mm THICK MONOLITHIC TEMPERED GLASS  
(GENERAL PODIUM WINDOWS)

样板编号: D18081499

2712.5

12

室外面

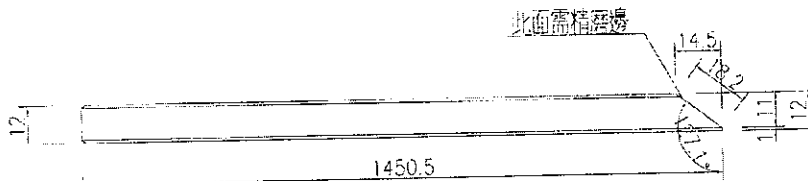

此面需精磨邊

室外面

名稱	玻璃加工圖	制圖	吳禱瑜	2019.1.12	修改	A		
材料		復核			日期	23/3		
顏色		批准	<i>Handwritten Signature</i>	20/3	圖號	J837-WW-BL2		