



工程指示 / 要求簡箋(E.I.)

工程指示編號：EI/0362/19 修改版次：A
 工程編號：J837 平台 工程名稱：觀塘 裕民坊平台
 工程項目：地盤用鐵件加工圖(鋁飾綫)
 收件人：Maggie 發件人：Leung Hin Wai 日期：28/3-2019

要求提供 / 確認 事項：

- | | | |
|------------------------------------|-------------------------------------|-------------------------------|
| <input type="checkbox"/> 初步鋁料 B.M. | <input type="checkbox"/> 加工拆圖，然後生產 | <input type="checkbox"/> 尺寸表 |
| <input type="checkbox"/> 正式鋁料 B.M. | <input type="checkbox"/> 技術上資料 / 指示 | <input type="checkbox"/> 報價 |
| <input type="checkbox"/> 配件 B.M. | <input type="checkbox"/> 樣辦或貨品說明書 | <input type="checkbox"/> 分判合約 |
| <input type="checkbox"/> 其他： | | |

內容：

鋁飾綫
現附上

鐵件加工圖，

請按附頁加工。

鐵通鐵角鐵介子需在廠
組裝才交貨地盤。

一、要求要先送此印的鐵件，之前才送EI0362/19/A
的鐵件到地盤

請在 _____ 前完成上列要求。

附： - 廿二頁

以上項目為：

- 原合約工程包 原合約工程加 / 減賬 新工程報價

原因：-

分發東莞各部門：

- () 生產技術總監 連附件 () 技術部 連附件 () 生產部 連附件 () 機械設計部 連附件
 () 採購部 連附件 () 生產統籌部 連附件
 () 質檢部 連附件 () 會計部 連附件 () 報關組 連附件 () 其他 _____ 連附件

分發香港各部門：

- () 行政部 連附件 () 會計部 連附件 () 統籌部 連附件 () 工程部地盤科文(柄) 連附件
 () 採購部 連附件 () QS 部 連附件 () 維修部 連附件 () 其他 _____ 連附件


傳遞編號：

發件人簽署：

項目經理簽署：




美特鋁質 有限公司
MIDI Aluminium Fabricator Ltd.

工程號	J-837	地盤	觀塘
-----	-------	----	----

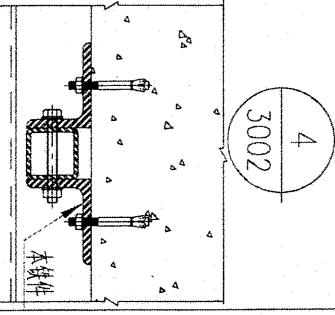

地盤裝鐵件: GMS-D28~31,
GMS-D41~52,53,54,
GMS-D56~70,74,75,
GMS-D84~100

此鐵件要
廠組裝才
交貨地盤

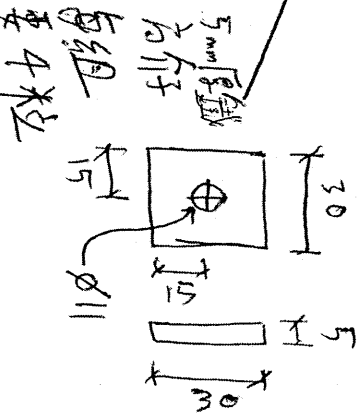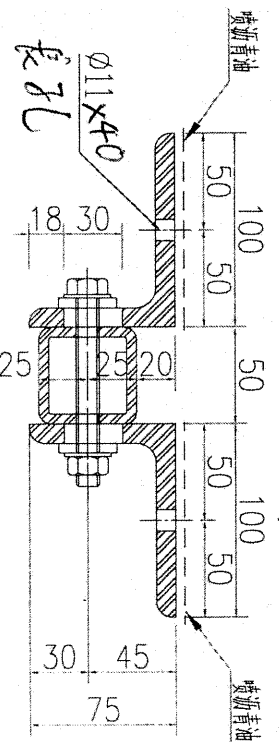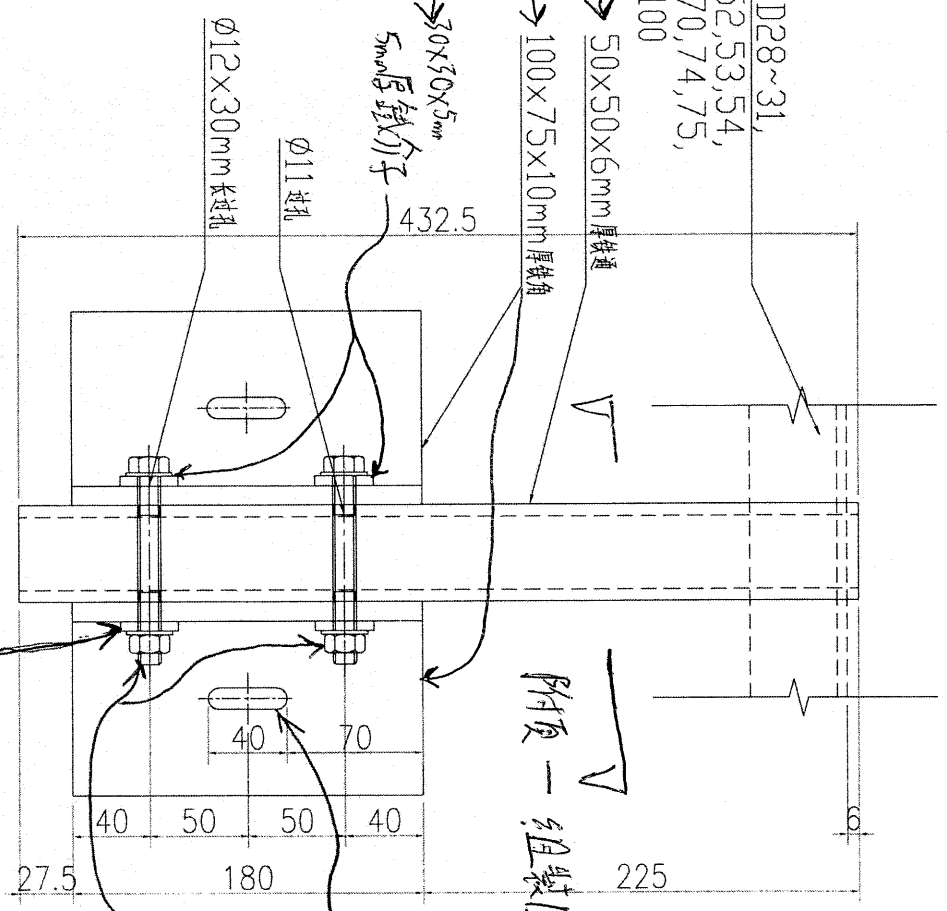

数量	273	备注
----	-----	----

名稱	鐵件加工圖	制圖	吳沛瑜	2019.03.14	修改	A
材料	鐵通、鐵角、鐵介子	復核			日期	28/3
顏色	熱浸鍍鋅+噴瀝青油	批准			圖號	J837-TJ59

附件一 組裝圖

