



工程指示 / 要求簡箋(E.I.)

工程指示編號：EI / 0410 / 19

修改版次：B

工程編號：J837 平台

工程名稱：觀塘 裕民坊平台

工程項目：鋁摺件加工圖(大雨棚位置)

收件人：生統

發件人：Leung Hin Wai

日期：15/04/2019

要求提供 / 確認 事項：

- | | | |
|------------------------------------|-------------------------------------|-------------------------------|
| <input type="checkbox"/> 初步鋁料 B.M. | <input type="checkbox"/> 加工拆圖，然後生產 | <input type="checkbox"/> 尺寸表 |
| <input type="checkbox"/> 正式鋁料 B.M. | <input type="checkbox"/> 技術上資料 / 指示 | <input type="checkbox"/> 報價 |
| <input type="checkbox"/> 配件 B.M. | <input type="checkbox"/> 樣辦或貨品說明書 | <input type="checkbox"/> 分判合約 |
| <input type="checkbox"/> 其他：_____ | | |

內容：

請按附頁加工，送地盤。(修改尺寸)

另外要求先交以下圖号的鋁板到地盤：(共16頁)

YP-A-AP2, YP-C-AP2R, YP-C-AP3L, YP-CI-AP2R, YP-CI-AP3L, YP-C2-API,
YP-C2-AP2, YP-C3-API, YP-B-AP2, YP-B-AP2a, YP-B-AP6a, YP-B-AP2b,
YP-B-AP5b, YP-B-AP5cL, YP-B-AP5c, YP-T-AP6cR。(圖則登記表內已打勾)

請在_____前完成上列要求。

地盤要求：平台鋁板煩請裝拍出貨(是用天秤吊運)，木箱的木板不要太薄太細

附：1+17 頁

以上項目為：

- 原合約工程包 原合約工程加 / 減賬 新工程報價

原因：-

分發東莞各部門：

- () 生產技術總監 連附件 () 技術部 連附件 () 生產部 連附件 () 機械設計部 連附件
() 採購部 連附件 () 生產統籌部 連附件
() 質檢部 連附件 () 會計部 連附件 () 報關組 連附件 () 其他 _____ 連附件

分發香港各部門：

- () 行政部 連附件 () 會計部 連附件 () 統籌部 連附件 () 工程部地盤科文(柄) 連附件
() 採購部 連附件 () QS 部 連附件 () 維修部 連附件 () 其他 _____ 連附件

傳遞編號：

JK 0886119

發件人簽署：

項目經理簽署：


☆要求先交貨到地盤

圖則登記表 DRAWING REGISTER																																							
工程名稱 Project Title: <u>觀塘平臺(雨棚)</u>				接收日期 Receiving Date (適用於客戶圖則)																																			
工程編號 Project No: <u>J-837</u>				<table border="1" style="width:100%; border-collapse: collapse;"> <tr><td>年</td><td></td><td></td><td></td><td></td><td></td><td></td><td></td><td></td><td></td></tr> <tr><td>月</td><td></td><td></td><td></td><td></td><td></td><td></td><td></td><td></td><td></td></tr> <tr><td>日</td><td></td><td></td><td></td><td></td><td></td><td></td><td></td><td></td><td></td></tr> </table>						年										月										日									
年																																							
月																																							
日																																							
分發予 Distributed To				發出日期 Issued Date																																			
				<table border="1" style="width:100%; border-collapse: collapse;"> <tr><td>年</td><td>19</td><td>19</td><td>19</td><td></td><td></td><td></td><td></td><td></td><td></td></tr> <tr><td>月</td><td>4</td><td>4</td><td>4</td><td></td><td></td><td></td><td></td><td></td><td></td></tr> <tr><td>日</td><td>2</td><td>10</td><td>15</td><td></td><td></td><td></td><td></td><td></td><td></td></tr> </table>						年	19	19	19							月	4	4	4							日	2	10	15						
年	19	19	19																																				
月	4	4	4																																				
日	2	10	15																																				
圖則編號 Drg. No.	圖則名稱 Drawing Title	修訂編號 Revision No.																																					
YP-A-AP2	鋁板加工圖	-	A																																				
YP-C-AP2R	鋁板加工圖	-																																					
YP-C-AP3L	鋁板加工圖	-																																					
YP-C1-AP2R	鋁板加工圖	-																																					
YP-C1-AP3L	鋁板加工圖	-																																					
YP-C2-AP1	鋁板加工圖	-																																					
YP-C2-AP2	鋁板加工圖	-																																					
YP-C3-AP1	鋁板加工圖	-																																					
YP-C4-AP1	鋁板加工圖	-																																					
YP-C4-AP2	鋁板加工圖	-																																					
YP-T-AP2	鋁板加工圖	-	A																																				
YP-T-AP2a	鋁板加工圖	-	A																																				
YP-T-AP6a	鋁板加工圖	-	A																																				
YP-T-AP2bL	鋁板加工圖	-	A																																				
YP-T-AP2bR	鋁板加工圖	-	A																																				
YP-T-AP3bL	鋁板加工圖	-	A																																				
YP-T-AP5bL	鋁板加工圖	-	A																																				
YP-T-AP5bR	鋁板加工圖	-	A																																				
YP-T-AP6bL	鋁板加工圖	-	A																																				
YP-T-AP2c	鋁板加工圖	-																																					
YP-T-AP5cL	鋁板加工圖	-	A																																				
YP-T-AP5c	鋁板加工圖	-	A																																				
YP-T-AP6cR	鋁板加工圖	-	A																																				
YP-B-AP2	鋁板加工圖	-	A																																				
YP-B-AP2a	鋁板加工圖	-																																					
YP-B-AP6a	鋁板加工圖	-																																					
YP-B-AP2b	鋁板加工圖	-																																					
YP-B-AP5b	鋁板加工圖	-																																					
YP-B-AP5cL	鋁板加工圖	-	A																																				
YP-B-AP5c	鋁板加工圖	-	A																																				
YP-T-AP6cR	鋁板加工圖	-	A																																				
YP-LP1	鋁板安裝位置圖	-																																					
YP-LP1a	鋁板安裝位置圖	-																																					
YP-LP2	鋁板安裝位置圖	-																																					
YP-LP2a	鋁板安裝位置圖	-																																					





美特鋁質 有限公司
MIDI Aluminium Fabricator Ltd.

工程號	J-837	地盤	觀塘平臺
-----	-------	----	------

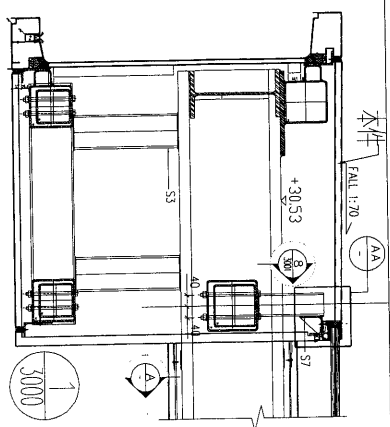

剖面圖 A-A

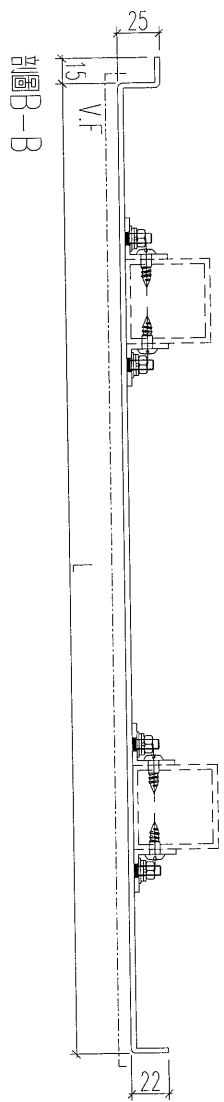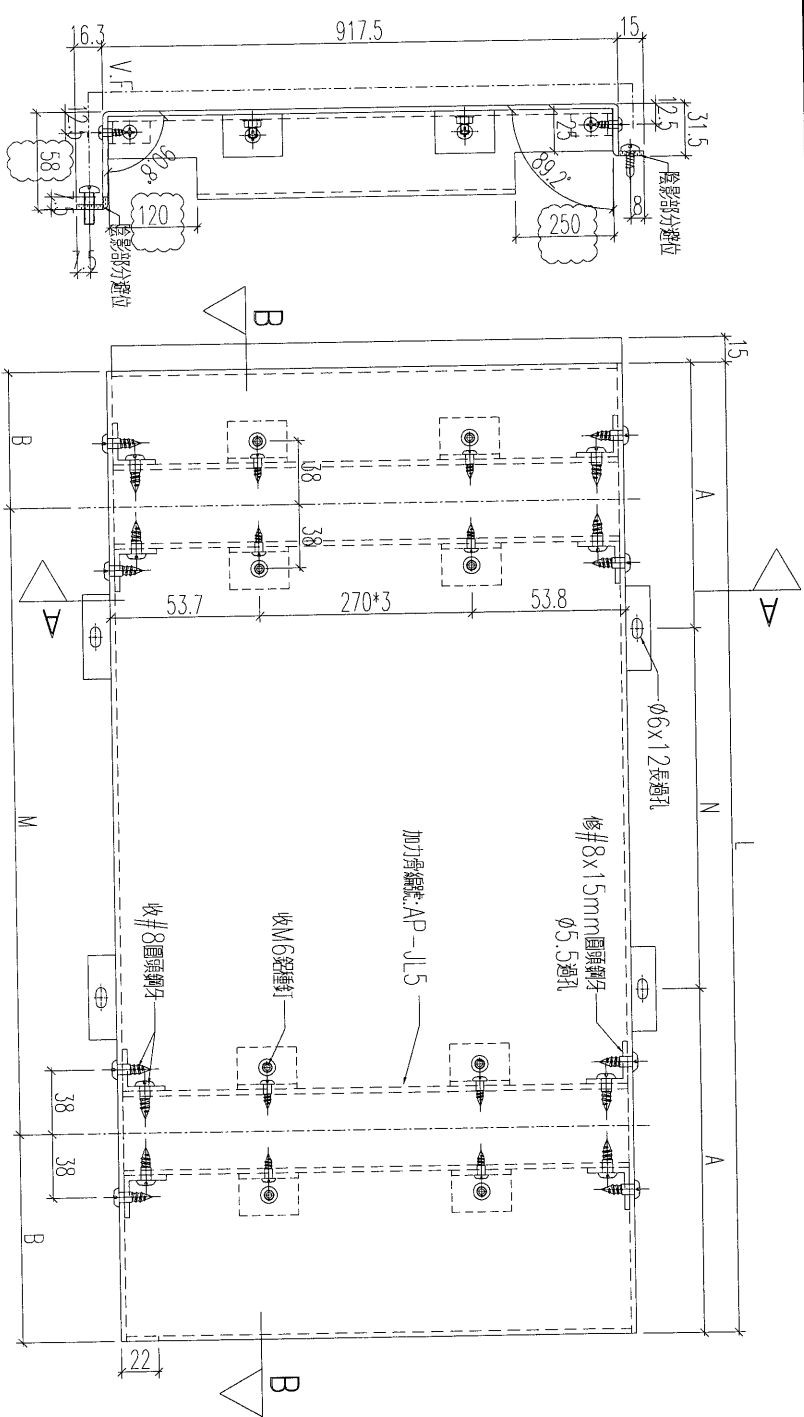

剖面圖 B-B


鋁板編號	數量	長度L	N	A	M	B	分格
YP-T-AP2	2	2349.5	300 x 6	274.75	300 x 7	124.75	2364.5
YP-T-AP3	10	2349.5	300 x 6	274.75	300 x 7	124.75	2364.5
YP-T-AP4	2	2209.5	300 x 6	204.75	300 x 6	204.75	2224.5
YP-T-AP5	2	2489.5	300 x 7	194.75	300 x 7	194.75	2504.5
YP-T-AP6	8	2349.5	300 x 6	274.75	300 x 7	124.75	2364.5

名稱	鋁板加工圖	制圖	黃漢卿	2019.4.2	修改	A
材料	3mm厚板	復核	王禮秋	2019.4.2	日期	4.12
顏色	UCT803649FXL-3 (香檳金)	批准			圖號	YP-T-AP2


美特鋁質 有限公司
 MIDI Aluminium Fabricator Ltd.

工程號	J-837	地盤	觀塘平臺
-----	-------	----	------

原圖/0410/19

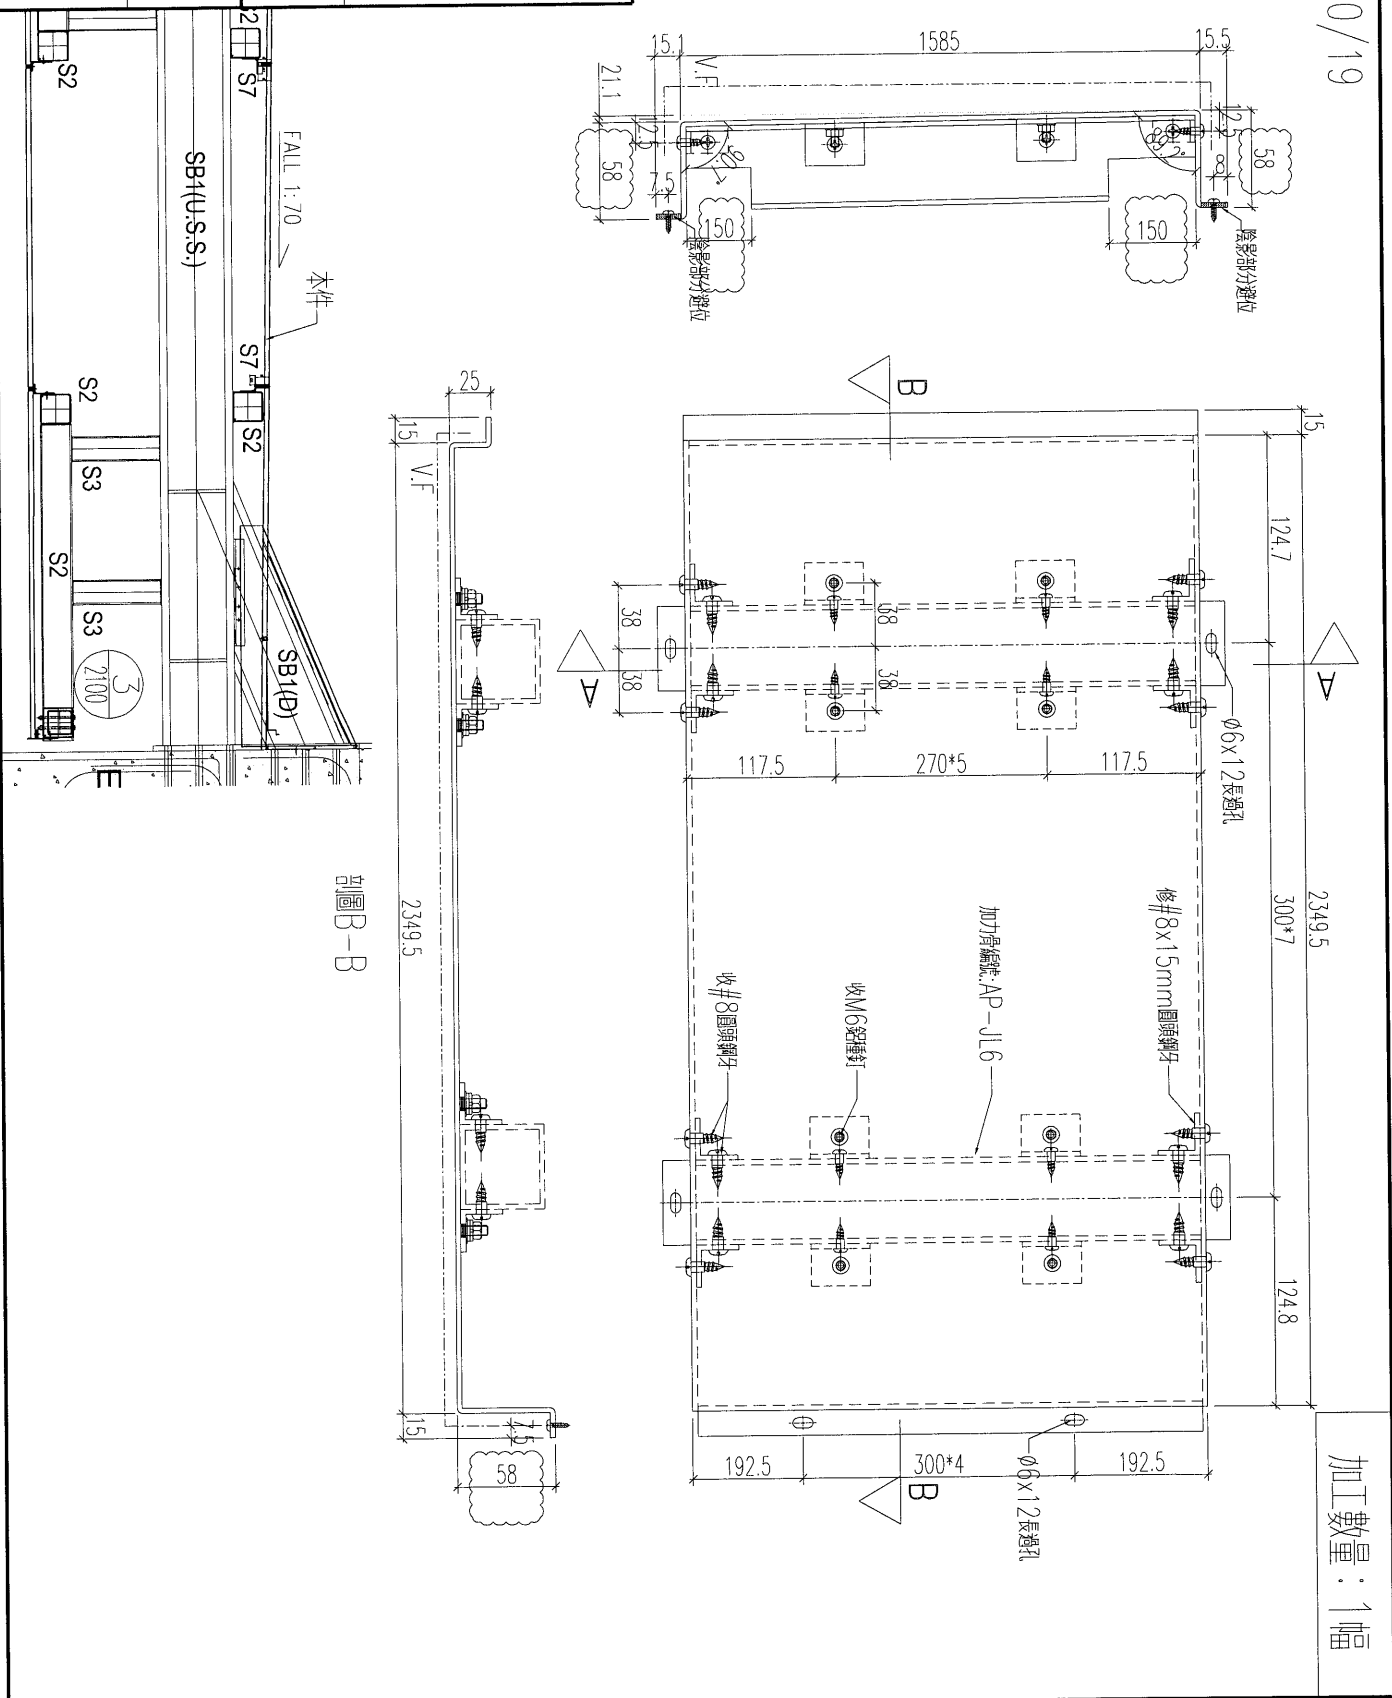


加工數量: 1幅

名稱	鋁板加工圖	制圖	黃漢卿	2019.4.2	修改	A
材料	3mm厚板	復核	王禮秋	2019.4.2	日期	4.12
顏色	UCT803649FXL-3 (香檳金)	批准			圖號	YP-T-AP2a

美特鋁質 有限公司
MIDI Aluminium Fabricator Ltd.

工程號 J-837 地盤 觀塘平臺

原圖/0410/19

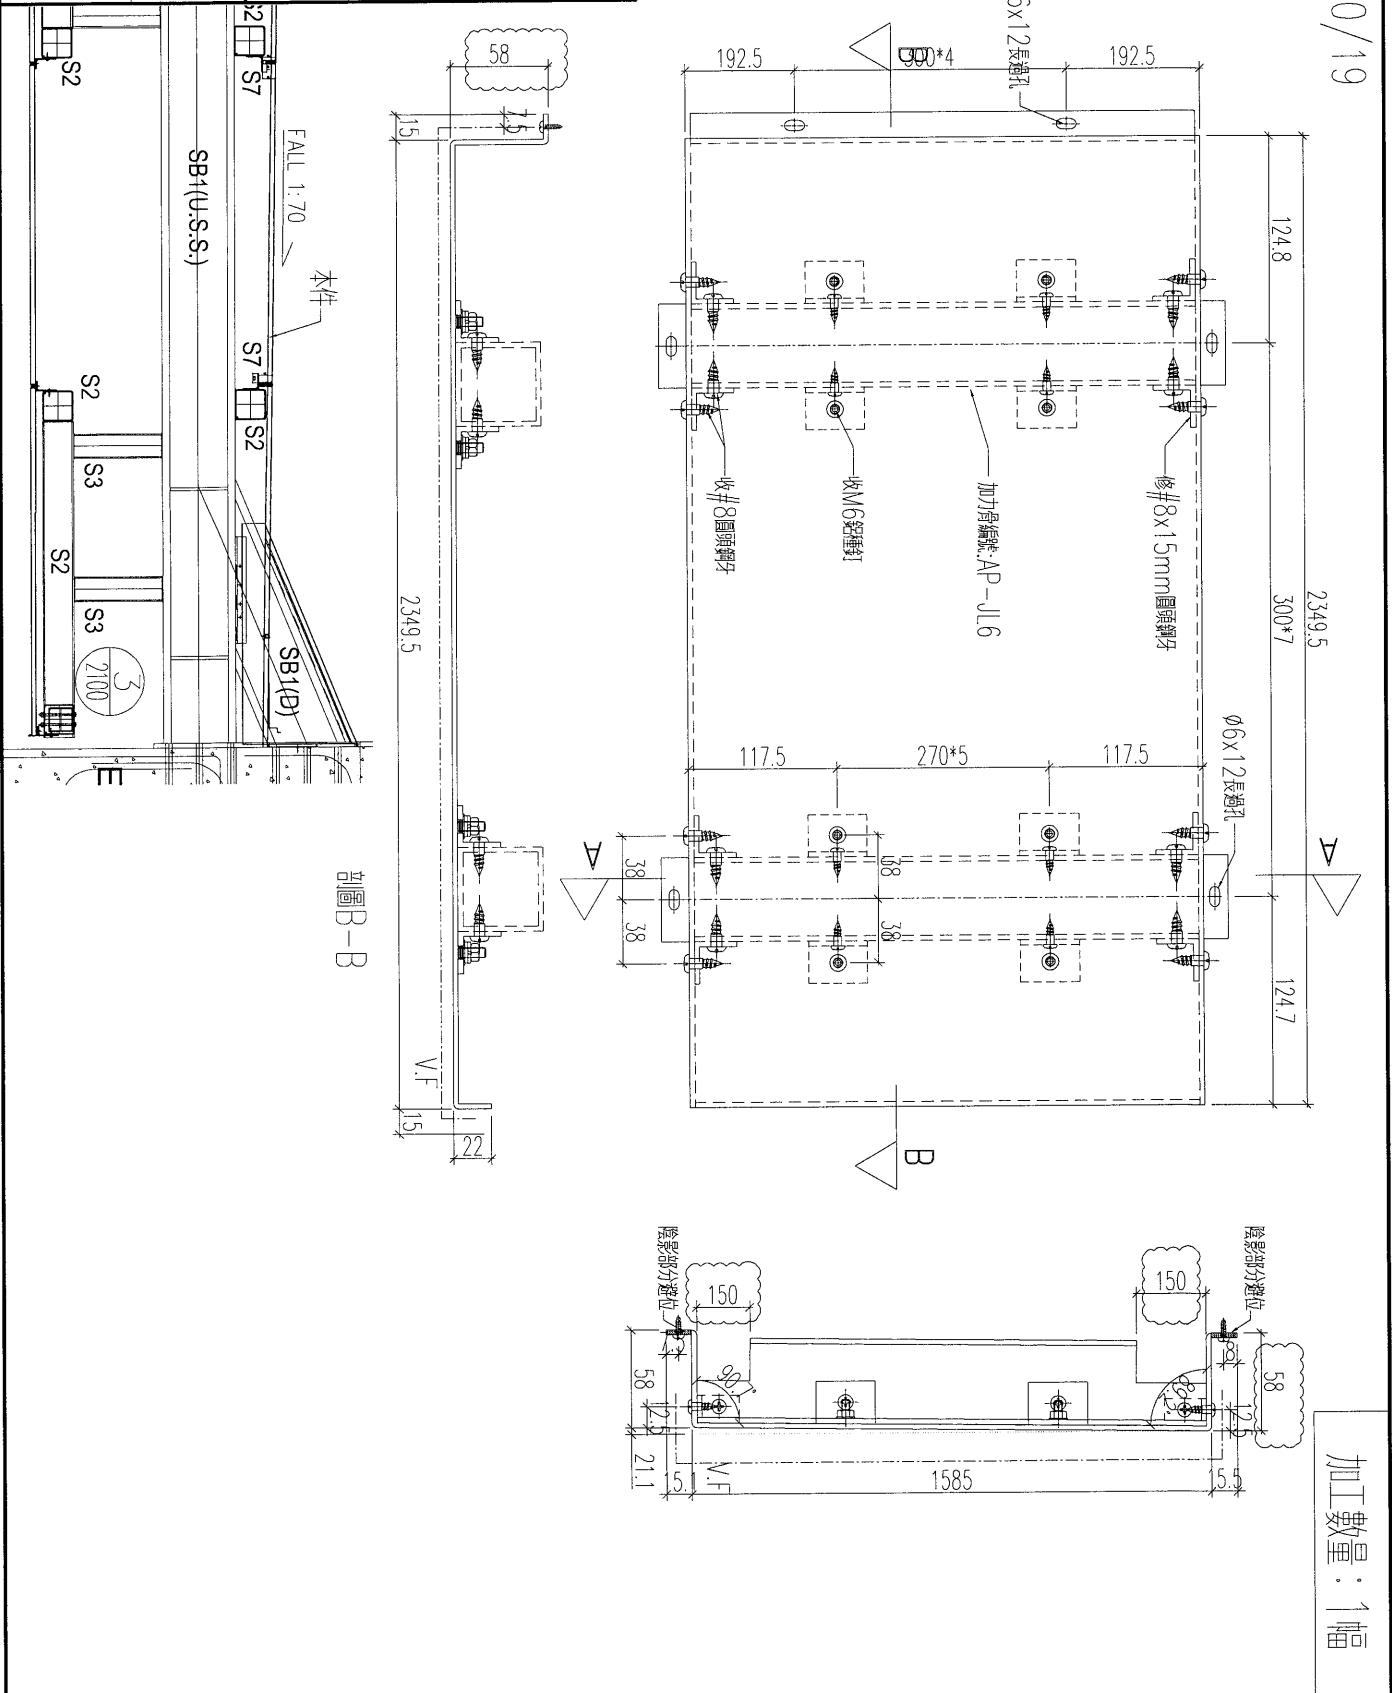

加工數量: 1幅


名稱	鋁板加工圖	制圖	黃漢卿	2019.4.2	修改	A	
材料	3mm厚鋁	復核	王禮秋	2019.4.2	日期	4.12	
顏色	UCT803649FXL-3(香檳金)	批准			圖號	YP-T-AP6c	

EG-DWG3





美特鋁質 有限公司
MIDI Aluminium Fabricator Ltd.

工程號 J-837 地盤 觀塘平臺

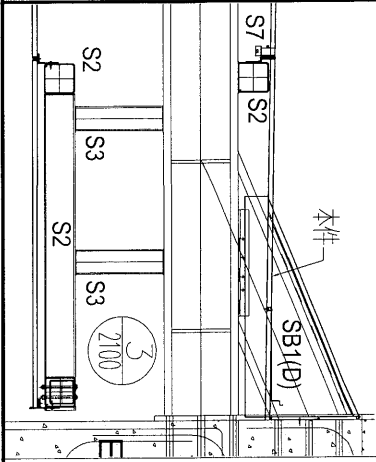

剖面圖 B-B

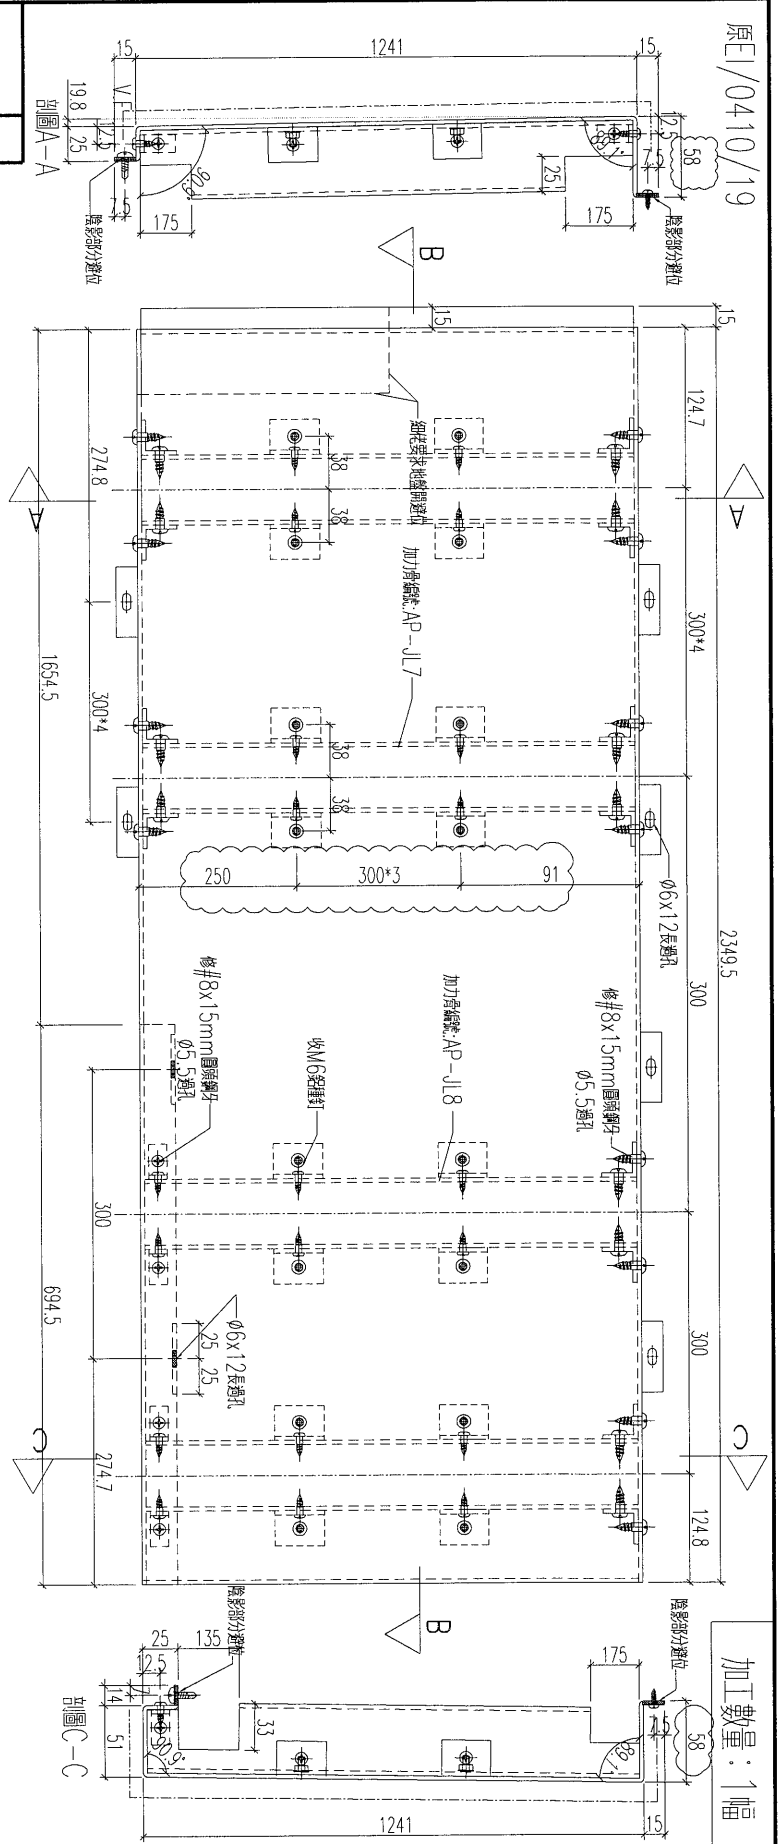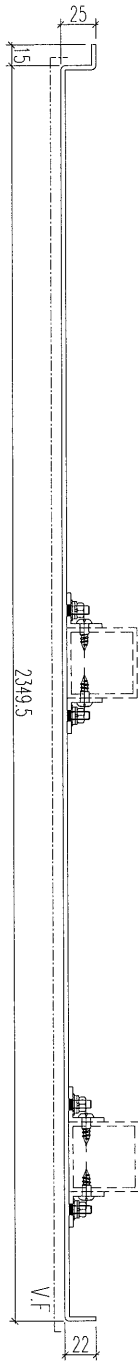



加工數量：1幅

名稱	鋁板加工圖	制圖	黃漢卿	2019.4.2	修改	A	
材料	3mm 牌板	復核	王禮秋	2019.4.2	日期	4.12	
顏色	UCT803649FXL-3 (香檳金)	批准			圖號	YP-T-AP2bL	

美特鋁質 有限公司
MIDI Aluminium Fabricator Ltd.

工程號 J-837 地盤 觀塘平臺


鋁板編號	數量	長度L	N	A	M	B	分格
YP-T-AP3bL	5	2349.5	300 x 6	274.75	300 x 7	124.75	2364.5
YP-T-AP4bL	1	2209.5	300 x 6	204.75	300 x 6	204.75	2224.5

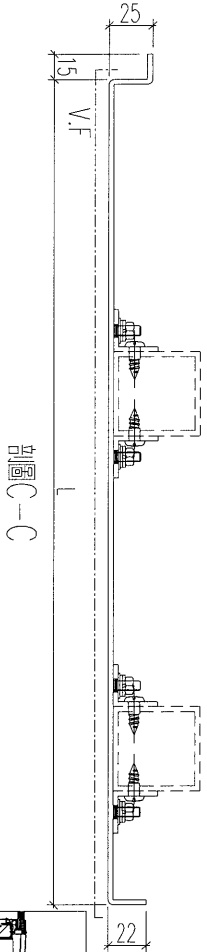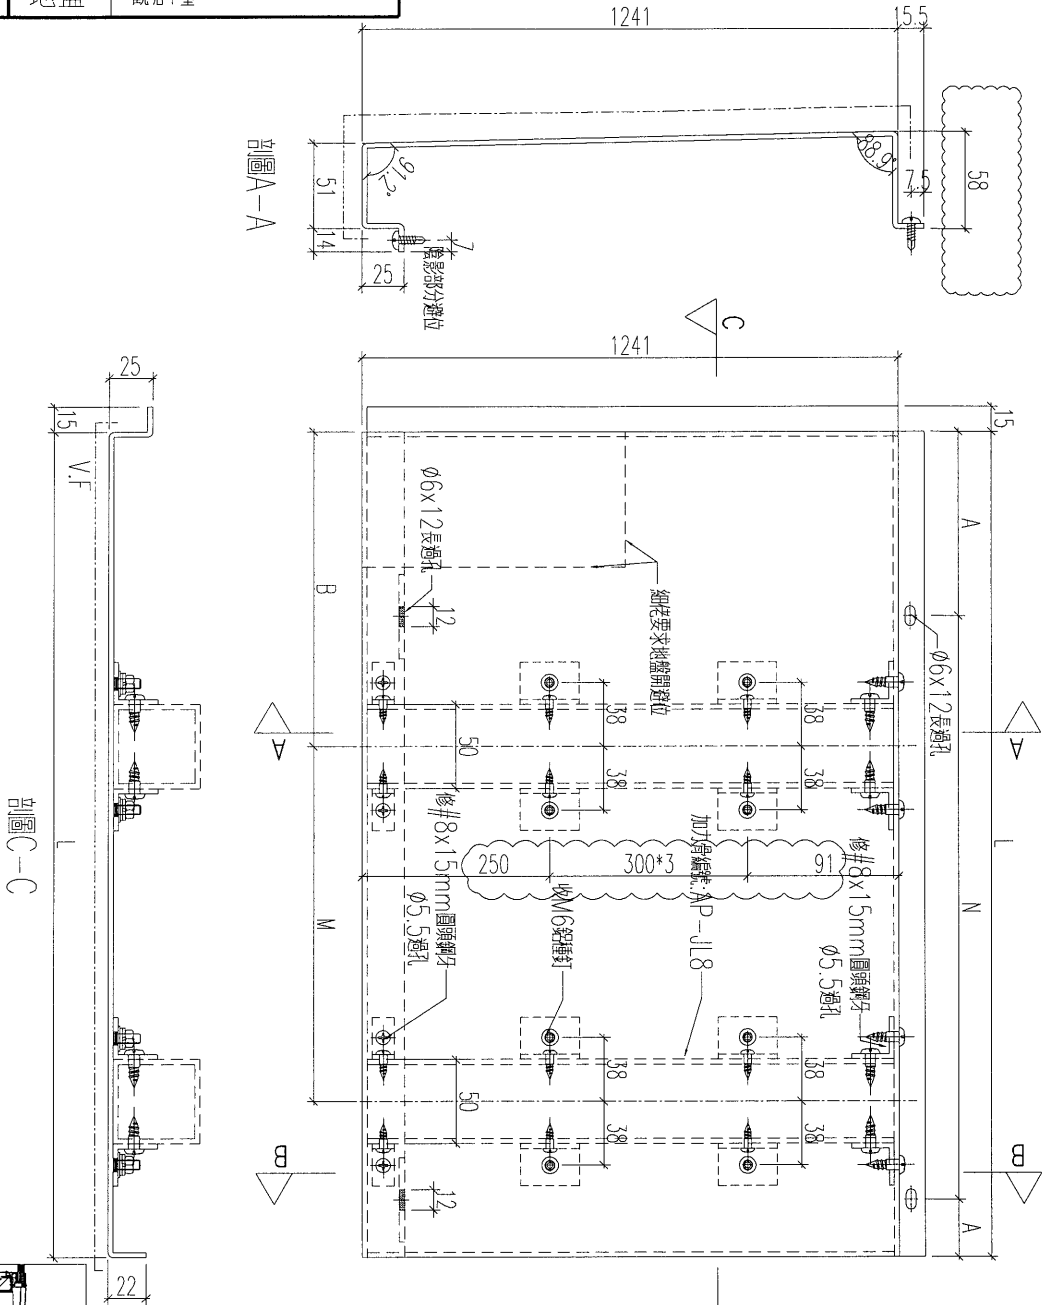

剖面A-A

剖面B-B


剖面C-C

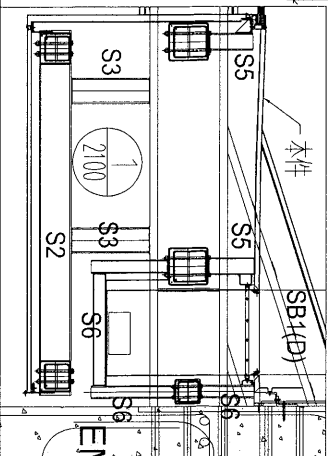



名稱	鋁板加工圖	制圖	黃漢卿	2019.4.2	修改	A		
材料	3mm厚板	復核	王禮秋	2019.4.2	日期	4.12		
顏色	UCT803649FXL-3 (香檳金)	批准			圖號	YP-T-AP3bL		

美特鋁質 有限公司
MIDI Aluminium Fabricator Ltd.

工程號 J-837 地盤 觀塘平臺

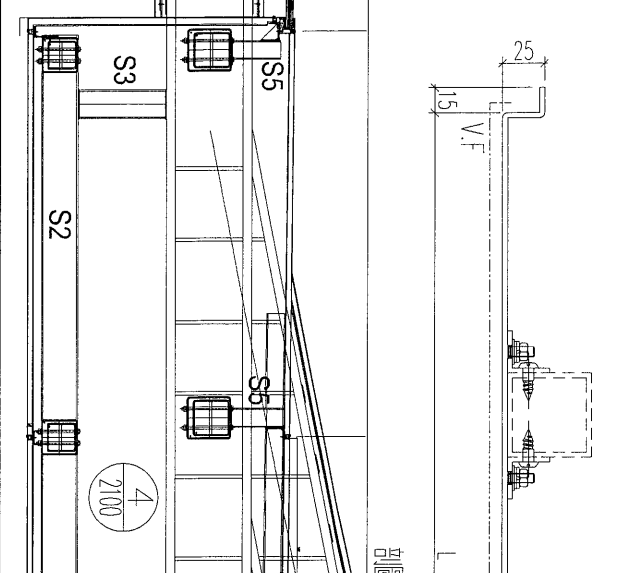

剖面B-B

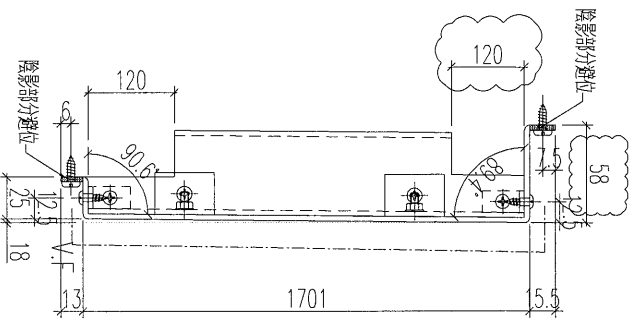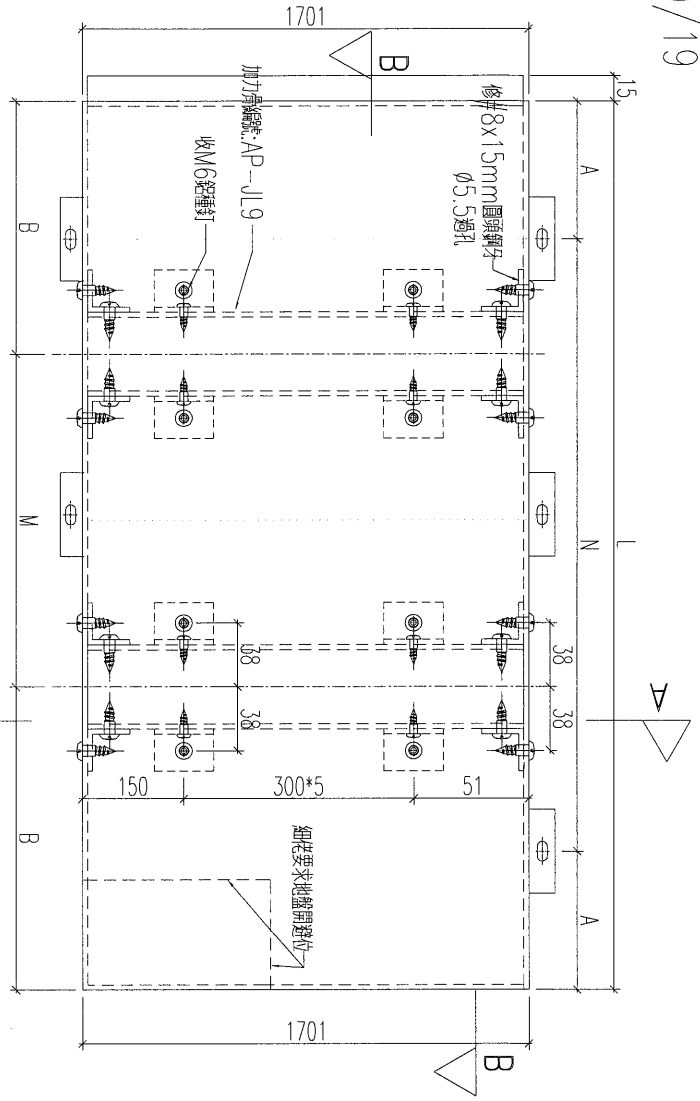

剖面A-A


鋁板編號	數量	長度L	N	A	M	B	分格
YP-T-AP5bR	1	2489.5	300 x 7	194.75	300 x 7	194.75	2504.5
YP-T-AP6bR	4	2349.5	300 x 6	274.75	300 x 7	124.75	2364.5

名稱	鋁板加工圖	制圖	黃漢卿	2019.4.2	修改	A	
材料	3mm厚鋁	復核	王禮秋	2019.4.2	日期	4.12	
顏色	UCT803649FXL-3 (香檳金)	批准			圖號	YP-T-AP5bR	




美特鋁質 有限公司
MIDI Aluminium Fabricator Ltd.


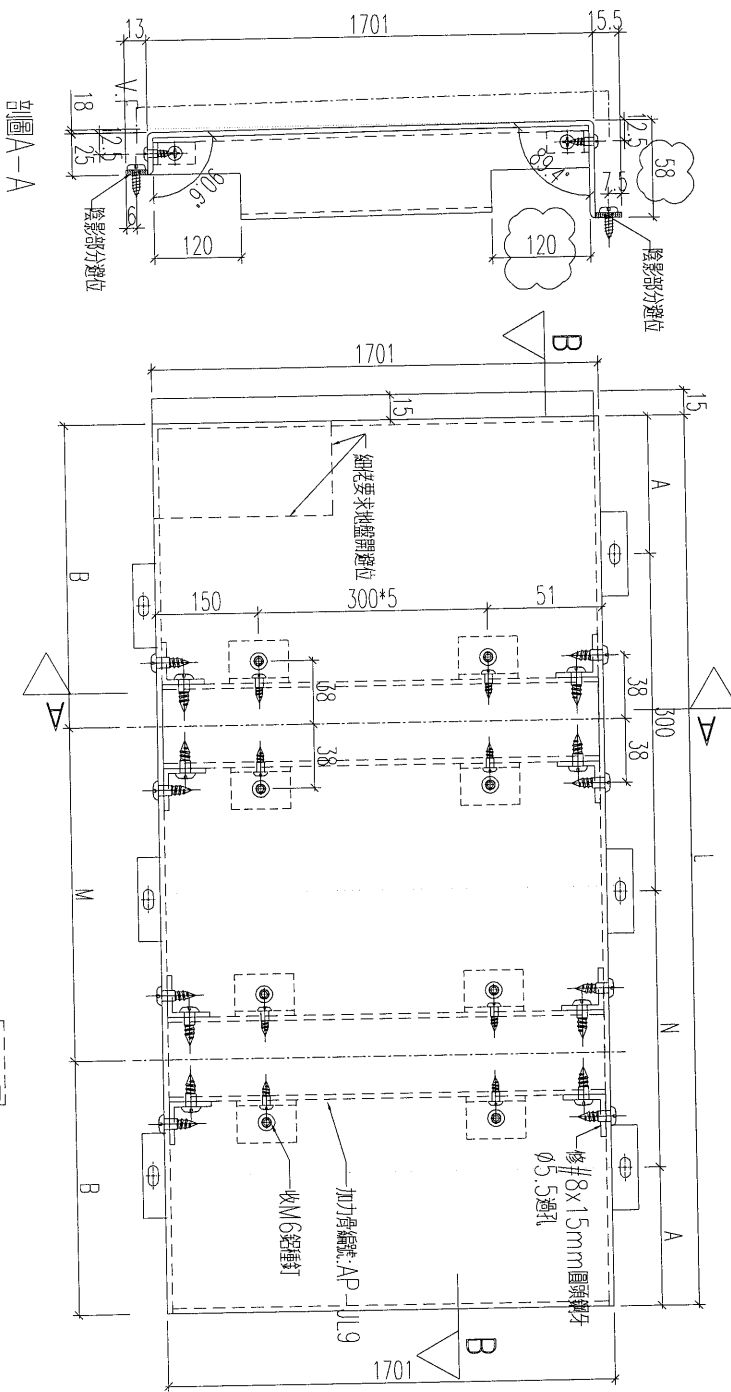

剖面圖A-A

剖面圖B-B

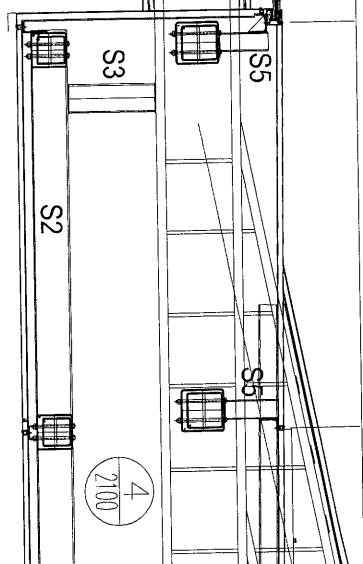

鋁板編號	數量	長度L	N	A	M	B	分格
YP-T-AP6bL	4	2349.5	300 x 6	274.75	300 x 7	124.75	2364.5



名稱	鋁板加工圖	制圖	黃漢卿	2019.4.2	修改	A
材料	3mm厚鋁板	復核	王禮秋	2019.4.2	日期	4.12
顏色	UCT803649FXL-3(香檳金)	批准			圖號	YP-T-AP6bL

EG-DWG3


美特鋁質 有限公司
MIDI Aluminium Fabricator Ltd.

工程號 J-837 地盤 觀塘平臺

原圖/0410/19

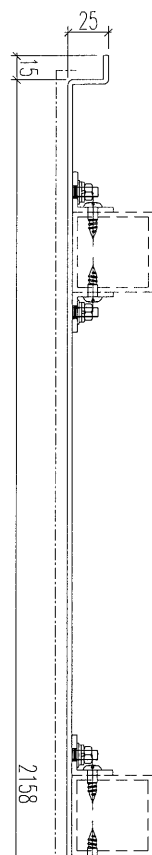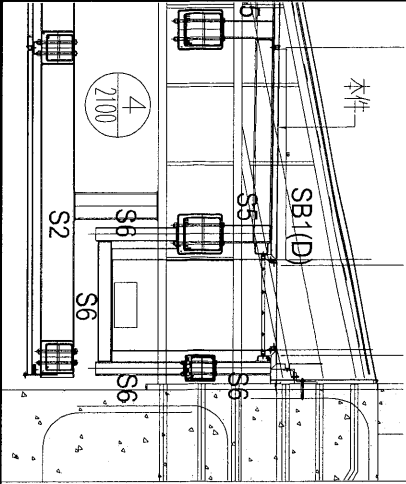

剖面B-B




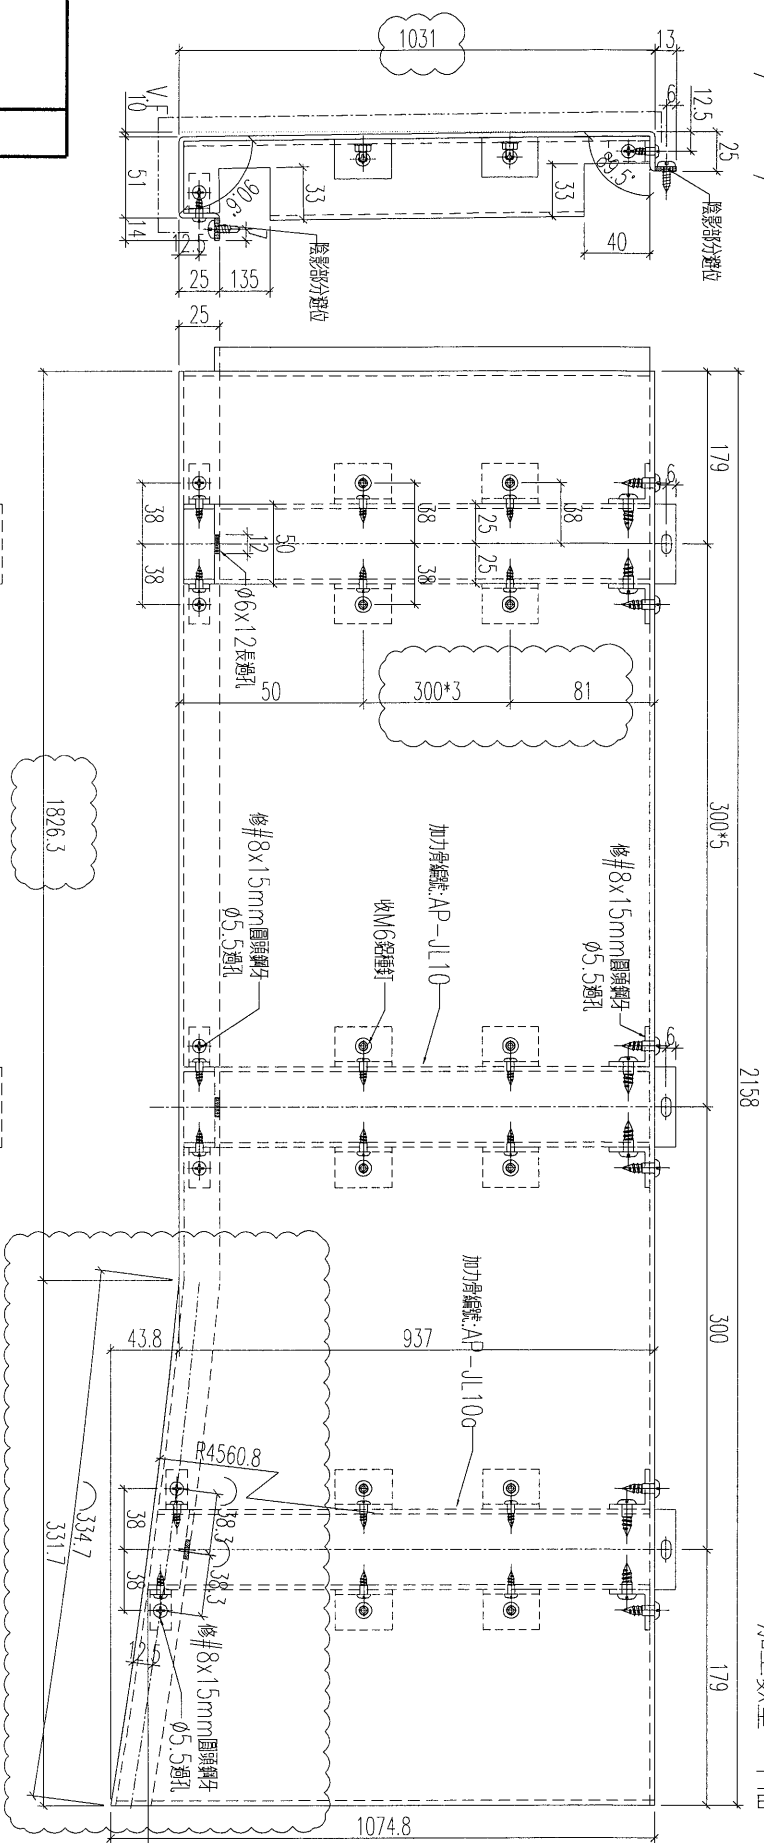


加工數量: 1幅

名稱	鋁板加工圖	制圖	黃漢卿	2019.4.2	修改	A	
材料	3mm厚板	復核	王禮秋	2019.4.2	日期	4.12	
顏色	UCT803649FXL-3 (香檳金)	批准			圖號	YP-T-AP6cR	

美特鋁質 有限公司
MIDI Aluminium Fabricator Ltd.

工程號 J-837 地盤 觀塘平臺

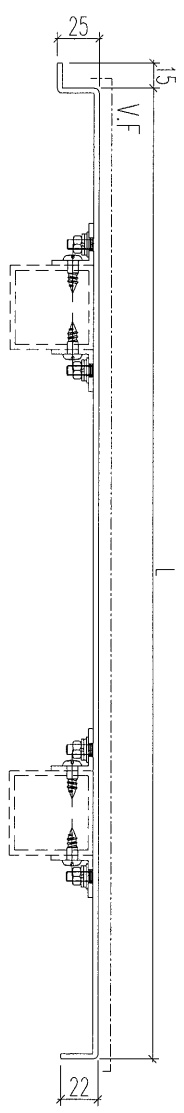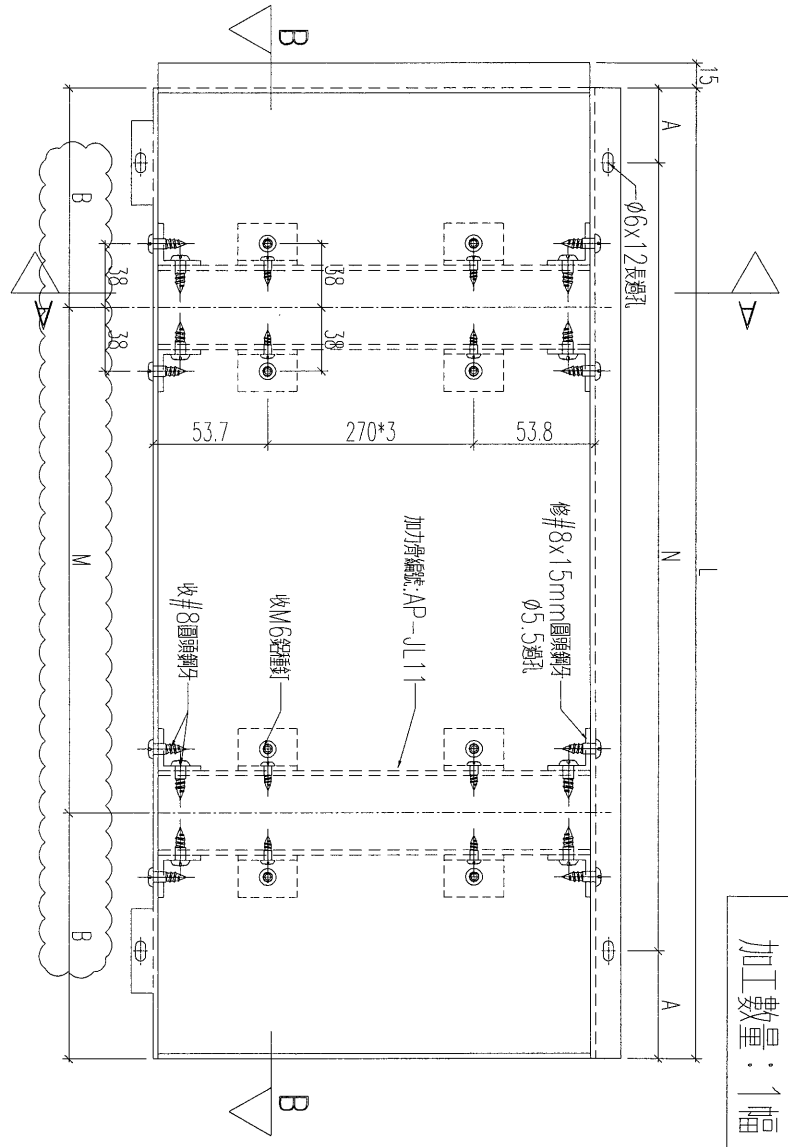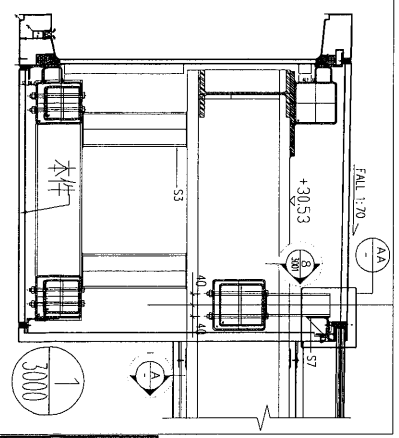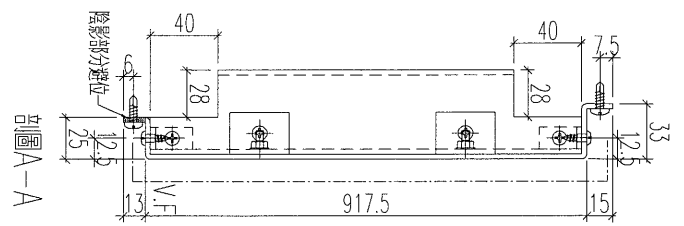

圖B-B

圖A-A

加工數量: 1幅

鋁板編號	數量	長度L	N	A	M	B	分格
YP-B-AP2	2	2349.5	300 x 6	274.75	300 x 7	124.75	2364.5
YP-B-AP3	10	2349.5	300 x 6	274.75	300 x 7	124.75	2364.5
YP-B-AP4	2	2209.5	300 x 6	204.75	300 x 6	204.75	2224.5
YP-B-AP5	2	2489.5	300 x 7	194.75	300 x 7	194.75	2504.5
YP-B-AP6	8	2349.5	300 x 6	274.75	300 x 7	124.75	2364.5




名稱	鋁板加工圖	制圖	黃漢卿	2019.4.2	修改	A
材料	3mm厚板	復核	王禮秋	2019.4.2	日期	4.12
顏色	UCT803649FXL-3 (香檳金)	批准			圖號	YP-B-AP2

EG-DWG3


美特鋁質 有限公司
 MIDI Aluminium Fabricator Ltd.

工程號 J-837 地盤 觀塘平臺

原圖/0410/19

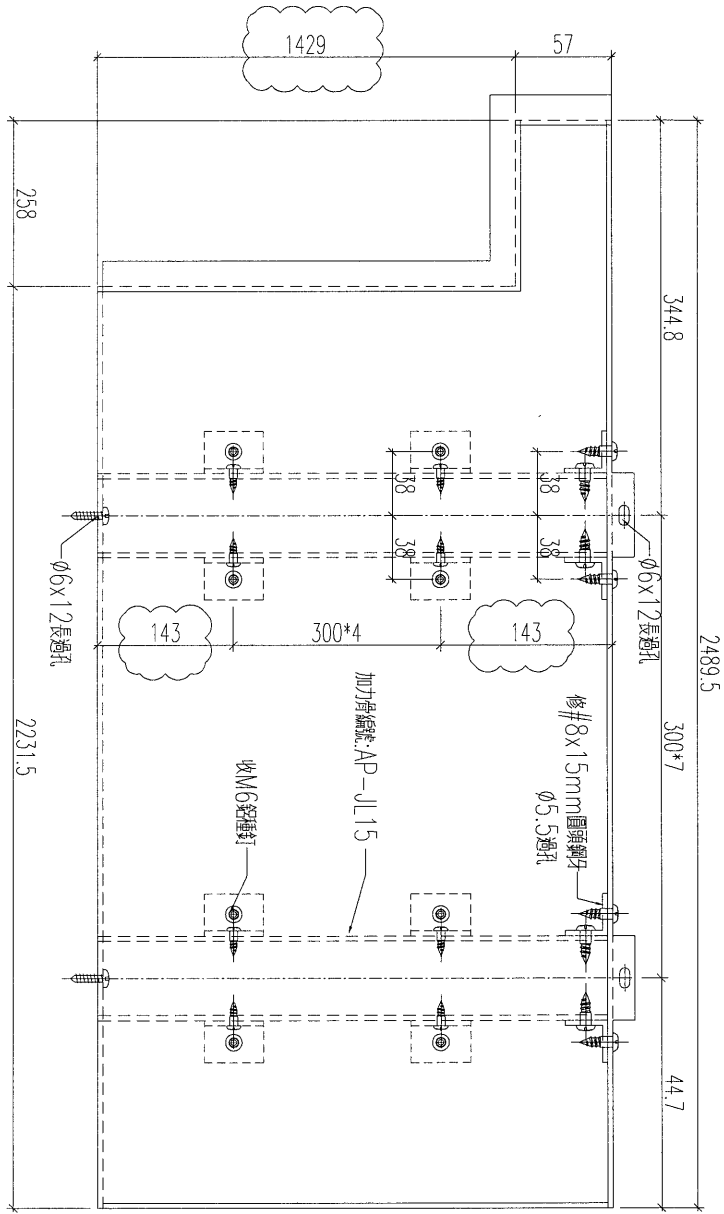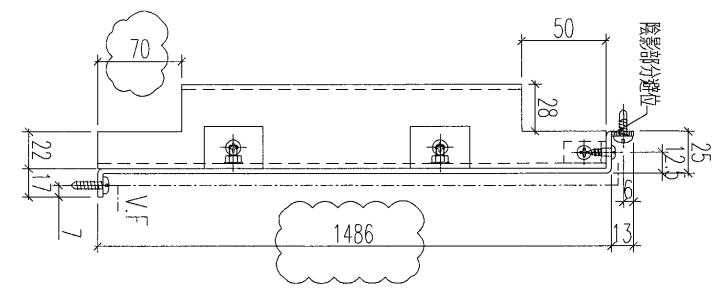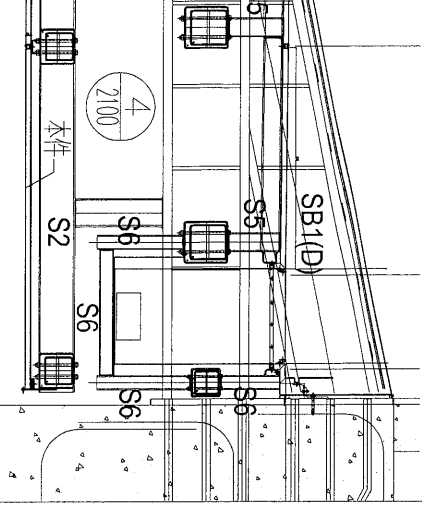

加工數量: 1幅



名稱	鋁板加工圖	制圖	黃漢卿	2019.4.2	修改	A	
材料	3mm厚鋁板	復核	王禮秋	2019.4.2	日期	4.12	
顏色	UCT803649FXL-3 (香檳金)	批准			圖號	YP-B-AP5cL	

EG-DWG3

美特鋁質 有限公司
MIDI Aluminium Fabricator Ltd.

工程號 J-837 地盤 觀塘平臺

原圖/0410/19

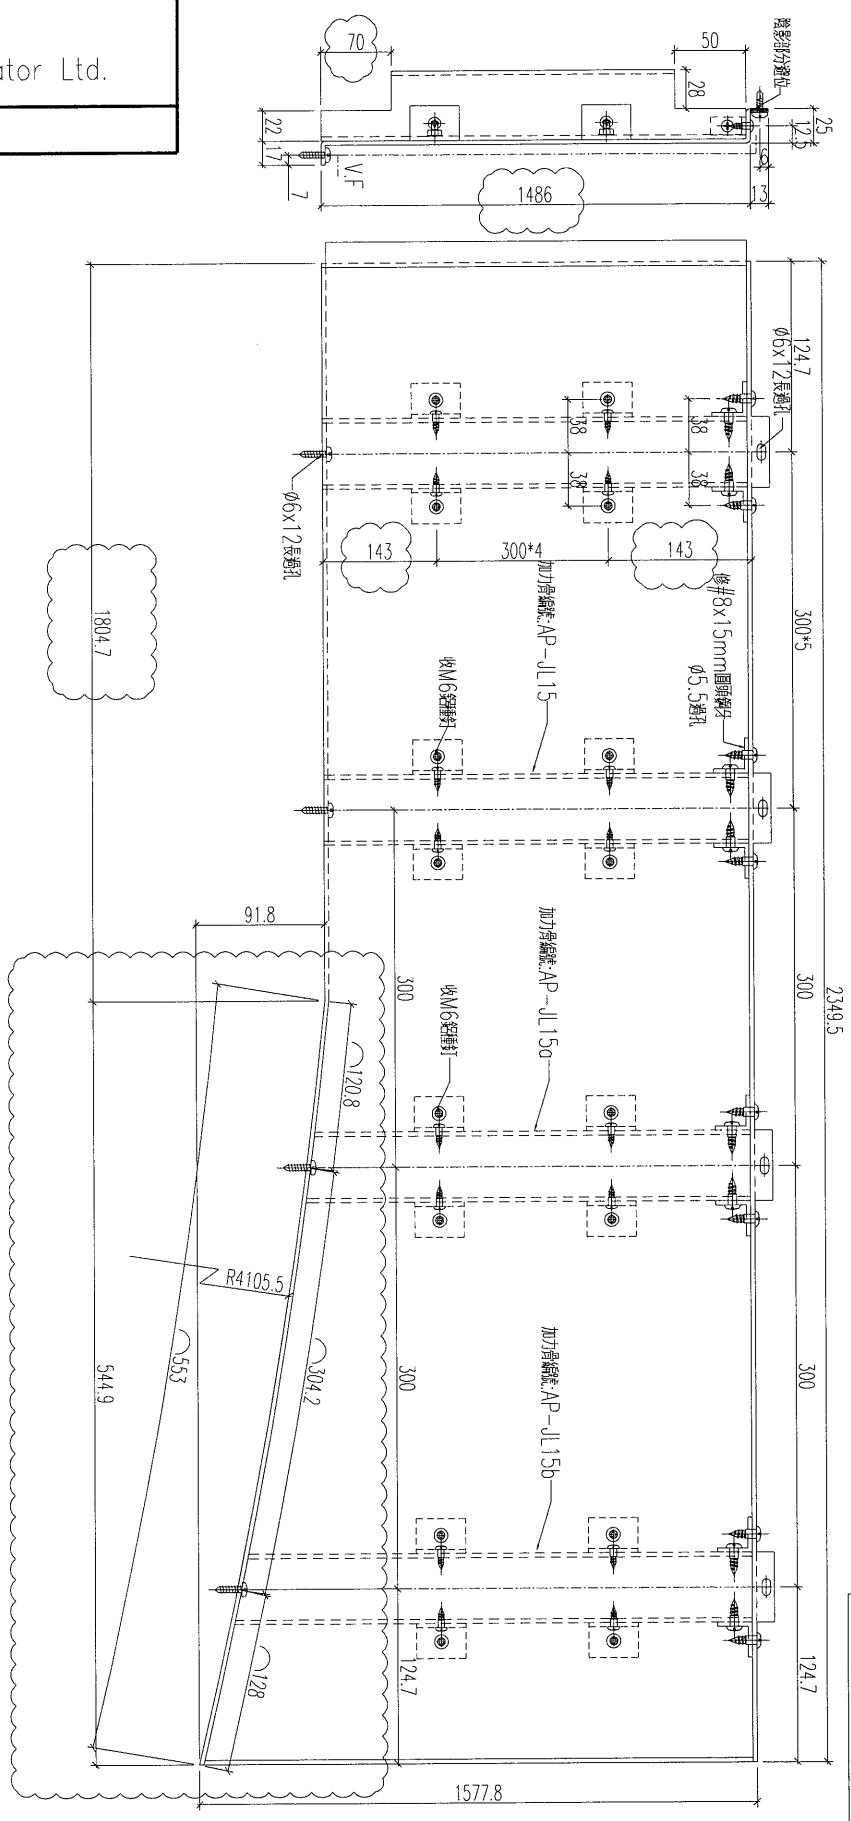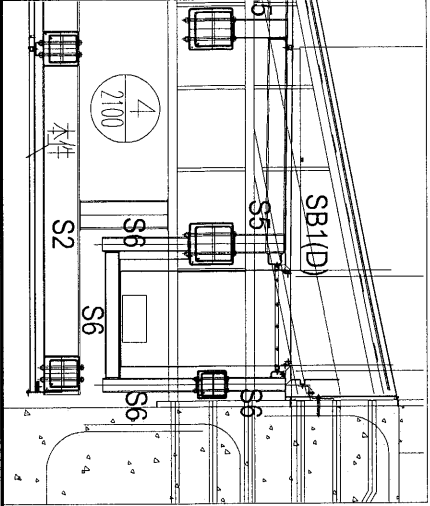

加工數量: 1幅

名稱	鋁板加工圖	制圖	黃漢卿	2019.4.2	修改	A
材料	3mm厚板	復核	王禮秋	2019.4.2	日期	4.12
顏色	UCT803649FXL-3 (香檳金)	批准			圖號	YP-T-AP6cR