



工程指示 / 要求簡箋(E.I.)

工程指示編號：EI / 0443 / 19

修改版次：E

工程編號：J837 平台

工程名稱：觀塘 裕民坊平台

工程項目：鋁料加工圖(雨棚位置)

收件人：生統

發件人：Leung Hin Wai

日期 26/6-2019

要求提供 / 確認 事項：

- | | | |
|------------------------------------|-------------------------------------|-------------------------------|
| <input type="checkbox"/> 初步鋁料 B.M. | <input type="checkbox"/> 加工拆圖，然後生產 | <input type="checkbox"/> 尺寸表 |
| <input type="checkbox"/> 正式鋁料 B.M. | <input type="checkbox"/> 技術上資料 / 指示 | <input type="checkbox"/> 報價 |
| <input type="checkbox"/> 配件 B.M. | <input type="checkbox"/> 樣辦或貨品說明書 | <input type="checkbox"/> 分判合約 |
| <input type="checkbox"/> 其他：_____ | | |

內容：取消兩頁加工圖，用EI/0690鋁摺件代替

請在_____前完成上列要求。

附：1 + 2 頁

以上項目為：

- 原合約工程包 原合約工程加 / 減賬 新工程報價

原因：-

分發東莞各部門：

- () 生產技術總監 連附件 () 技術部 連附件 () 生產部 連附件 () 機械設計部 連附件
 () 採購部 連附件 () 生產統籌部 連附件
 () 質檢部 連附件 () 會計部 連附件 () 報關組 連附件 () 其他 _____ 連附件

分發香港各部門：

- () 行政部 連附件 () 會計部 連附件 () 統籌部 連附件 () 工程部地盤科(文/柄) 連附件
 () 採購部 連附件 () QS 部 連附件 () 維修部 連附件 () 其他 _____ 連附件

傳遞編號：HK1470


發件人簽署：
項目經理簽署：

EG-DWG3



美特鋁質 有限公司
MIDI Aluminium Fabricator Ltd.

工程號	J-837	地盤	觀塘平臺
-----	-------	----	------

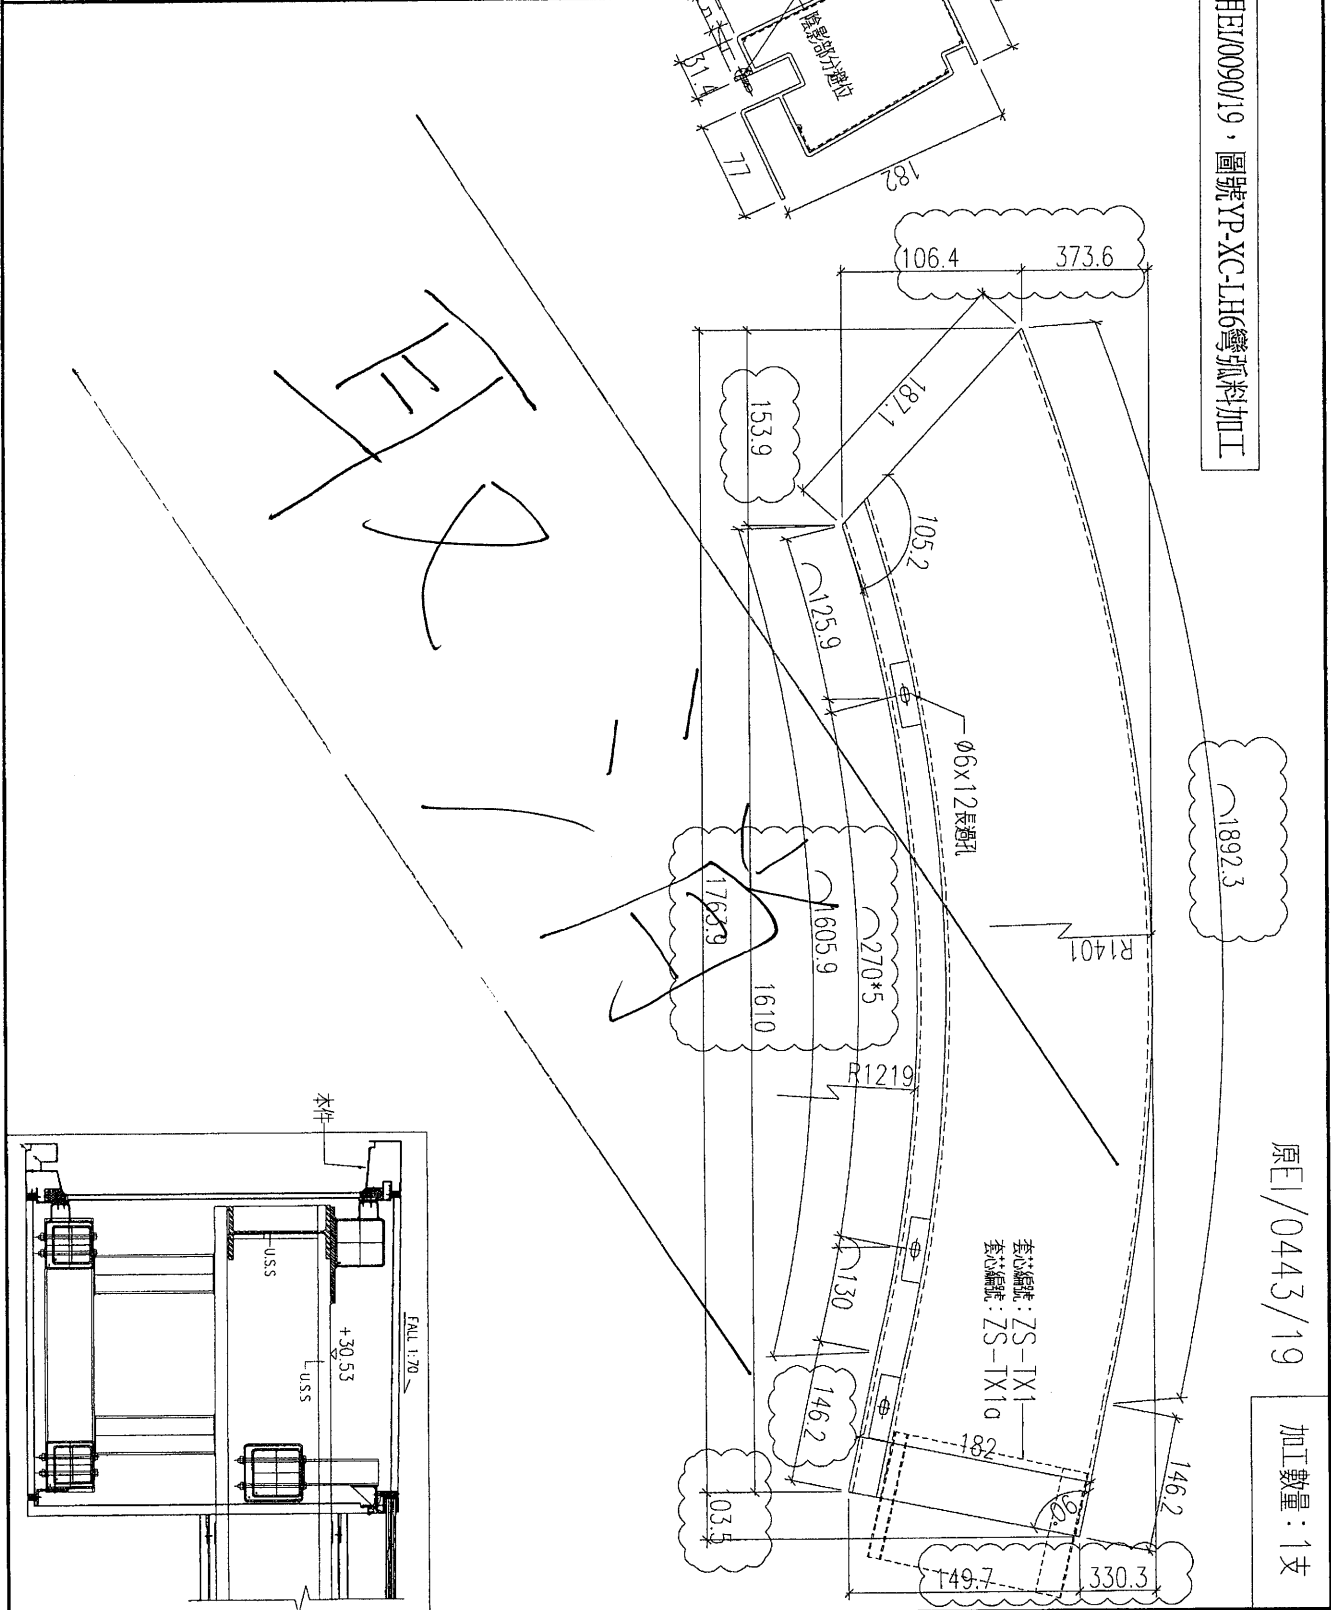

名稱	燈槽(頂)加工圖	制圖	黃漢卿	2019.4.10	修改	A
材料	X85642	復核	王禮秋	2019.4.10	日期	4.25
顏色	EC-DG-W333007RY白色	批准			圖號	YP-TS1c

EG-DWG3




美特鋁質 有限公司
MIDI Aluminium Fabricator Ltd.

工程號 J-837 地盤 觀塘平臺



使用EI/009019, 圖號YP-XC-LH21彎弧料加工

原圖/0443/19

加工數量: 1支

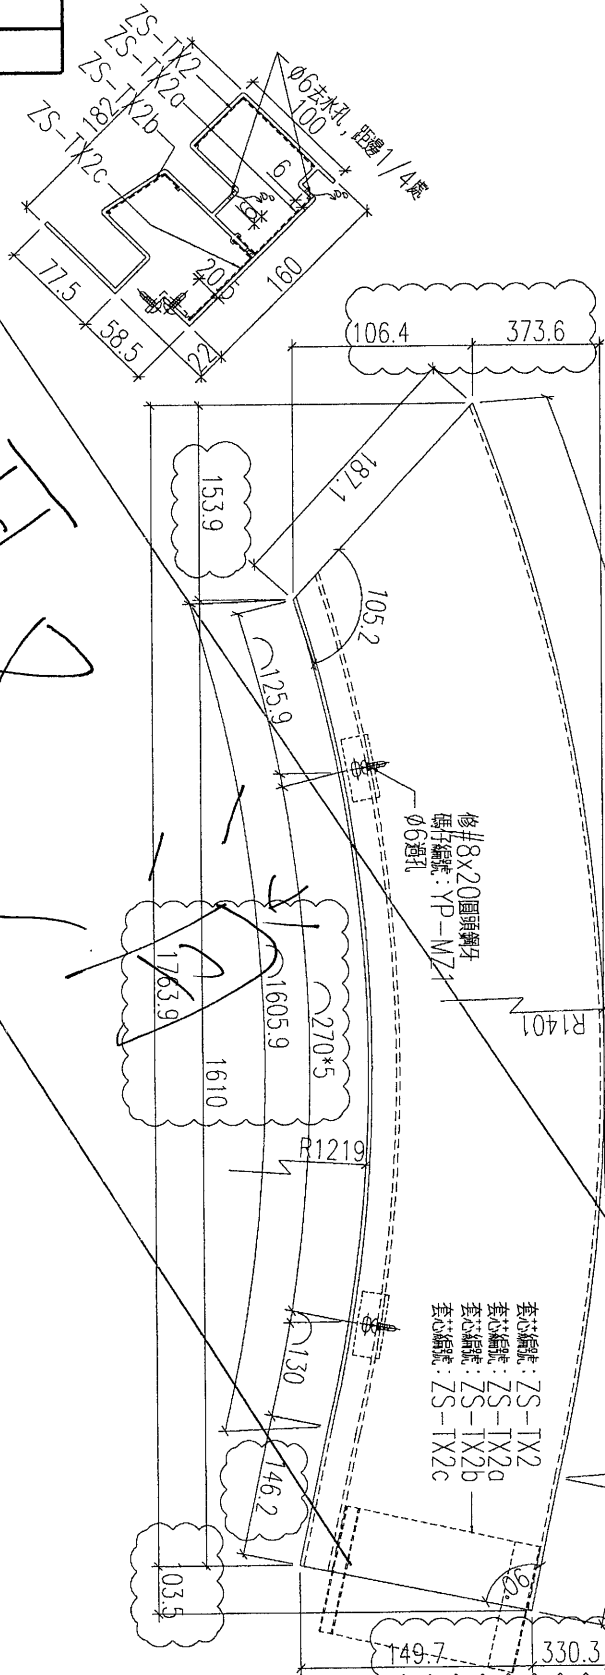

手

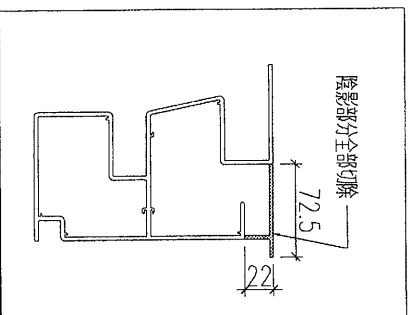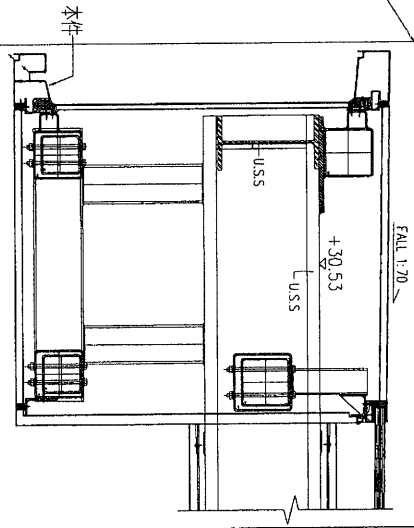

名稱	燈槽(底)加工圖	制圖	黃漢卿	2019.4.10	修改	A
材料	X85641	復核	王禮秋	2019.4.10	日期	4.25
顏色	EC-DG-W333007RY白色	批准			圖號	YP-BS1c