

工程指示編號：EI / 0480 / 19

修改版次：H

工程編號：J837 平台

工程名稱：觀塘 裕民坊平台

工程項目：地盤用鋁料加工圖(內圓 WindowWall 位置)

收件人：生統

發件人：Leung Hin Wai

日期：27/5 2019

要求提供 / 確認 事項：

- | | | |
|------------------------------------|-------------------------------------|-------------------------------|
| <input type="checkbox"/> 初步鋁料 B.M. | <input type="checkbox"/> 加工拆圖，然後生產 | <input type="checkbox"/> 尺寸表 |
| <input type="checkbox"/> 正式鋁料 B.M. | <input type="checkbox"/> 技術上資料 / 指示 | <input type="checkbox"/> 報價 |
| <input type="checkbox"/> 配件 B.M. | <input type="checkbox"/> 樣辦或貨品說明書 | <input type="checkbox"/> 分判合約 |
| <input type="checkbox"/> 其他：_____ | | |

內容：

請按附頁加工。送地盤

請在 _____ 前完成上列要求。

附： -

1 + 21 頁

以上項目為：

原合約工程包

原合約工程加 / 減賬

新工程報價

原因：-

分發東莞各部門：

- | | | | |
|--|---|---|--|
| <input type="checkbox"/> 生產技術總監 <input type="checkbox"/> 連附件 | <input type="checkbox"/> 技術部 <input type="checkbox"/> 連附件 | <input type="checkbox"/> 生產部 <input type="checkbox"/> 連附件 | <input type="checkbox"/> 機械設計部 <input type="checkbox"/> 連附件 |
| <input type="checkbox"/> 採購部 <input type="checkbox"/> 連附件 | <input type="checkbox"/> 生產統籌部 <input type="checkbox"/> 連附件 | | |
| <input type="checkbox"/> 質檢部 <input type="checkbox"/> 連附件 | <input type="checkbox"/> 會計部 <input type="checkbox"/> 連附件 | <input type="checkbox"/> 報關組 <input type="checkbox"/> 連附件 | <input type="checkbox"/> 其他 _____ <input type="checkbox"/> 連附件 |

分發香港各部門：

- | | | | |
|---|--|---|--|
| <input type="checkbox"/> 行政部 <input type="checkbox"/> 連附件 | <input type="checkbox"/> 會計部 <input type="checkbox"/> 連附件 | <input type="checkbox"/> 統籌部 <input type="checkbox"/> 連附件 | <input type="checkbox"/> 工程部地盤科文(柄) <input type="checkbox"/> 連附件 |
| <input type="checkbox"/> 採購部 <input type="checkbox"/> 連附件 | <input type="checkbox"/> QS 部 <input type="checkbox"/> 連附件 | <input type="checkbox"/> 維修部 <input type="checkbox"/> 連附件 | <input type="checkbox"/> 其他 _____ <input type="checkbox"/> 連附件 |

傳遞編號：

7474 1228

發件人簽署：

項目經理簽署：

圖則登記表
DRAWING REGISTER

接收日期 Receiving Date (適用於客戶圖則)											
工程名稱 Project Title: 觀瀾平台	年										
	月										
工程編號 Project No: J-837	日										
分發予 Distributed To						發出日期 Issued Date					
	年	19	19	19	19						
	月	04	05	05	05						
	日	17	08	22	27						

圖則編號 Drg. No.	圖則名稱 Drawing Title
J837-GW-AL40	型材加工圖
J837-GW-AL40a	型材加工圖
J837-GW-AL40b	型材加工圖
J837-GW-AL40c	型材加工圖
J837-GW-AL40d	型材加工圖
J837-GW-AL40e	型材加工圖
J837-GW-AL40f	型材加工圖
J837-GW-AL41	型材加工圖
J837-GW-AL42	型材加工圖
J837-GW-AL43	型材加工圖
J837-GW-AL44	型材加工圖
J837-GW-AL45	型材加工圖
J837-GW-AL46	型材加工圖
J837-GW-AL46a	型材加工圖
J837-GW-AL47	型材加工圖
J837-GW-AL47a	型材加工圖
J837-GW-AL48	型材加工圖
J837-GW-AL49	型材加工圖
J837-GW-AL50	型材加工圖
J837-GW-AL50a	型材加工圖
J837-GW-AL50b	型材加工圖
J837-GW-AL50c	型材加工圖
J837-GW-AL50d	型材加工圖
J837-GW-AL51	型材加工圖
J837-GW-AL51a	型材加工圖
J837-GW-AL52	型材加工圖
J837-GW-AL53	型材加工圖
J837-GW-AL54	型材加工圖
J837-GW-AL55	型材加工圖

修訂編號 Revision No.									
-	A	B	-						
	新增	A	-						
	新增	A	-						
	新增	A	-						
		新增	-						
		新增	-						
		新增	-						
-	A	B	-						
-	A	B	-						
		新增	-						
-	A	B	-						
-	A	B	-						
-	A	B	-						
	新增	A	-						
	新增	A	-						
		新增	-						
		新增	-						
-	A	B	-						
	新增	A	-						
-	A	B	-						
-	A	B	-						
-	A	B	-						
-	A	B	-						

圖則登記表
DRAWING REGISTER

接收日期 Receiving Date (適用於客戶圖則)

工程名稱 Project Title: <u>觀瀾平台</u>	年																			
	月																			
工程編號 Project No: <u>J-837</u>	日																			

分發予 Distributed To

發出日期 Issued Date

	年	19	19	19	19															
	月	04	05	05	05															
	日	17	08	22	27															

圖則編號 Drg. No.	圖則名稱 Drawing Title	修訂編號 Revision No.																		
J837-GW-AL70a	型材加工圖	-	-	-	A															
J837-GW-AL71a	型材加工圖	-	-	-	-															
J837-GW-AL72a	型材加工圖	-	-	-	-															
J837-GW-AL73a	型材加工圖	-	-	-	-															
J837-GW-AL74a	型材加工圖	-	-	-	-															
J837-GW-AL75a	型材加工圖	-	-	-	-															
J837-GW-AL76a	型材加工圖	-	-	-	-															
J837-GW-AL77a	型材加工圖	-	-	-	-															
J837-GW-AL78a	型材加工圖	-	-	-	-															
J837-GW-AL79a	型材加工圖	-	-	-	-															
J837-GW-AL80a	型材加工圖	-	-	-	-															
J837-GW-AL81a	型材加工圖	-	-	-	-															
J837-GW-AL82a	型材加工圖	-	-	-	-															
J837-GW-AL83a	型材加工圖	-	-	-	A															
J837-GW-AL84a	型材加工圖	-	-	-	-															
J837-GW-AL85a	型材加工圖	-	-	-	A															
J837-GW-AL86a	型材加工圖	-	-	-	A															
J837-GW-AL87a	型材加工圖	-	-	-	-															
J837-GW-AL88a	型材加工圖	-	-	-	-															
J837-GW-AL89a	型材加工圖	-	-	-	A															
J837-GW-AL90a	型材加工圖	-	-	-	-															
J837-GW-AL91a	型材加工圖	-	-	-	-															
J837-GW-AL92a	型材加工圖	-	-	-	-															
J837-GW-AL93a	型材加工圖	-	-	-	A															
J837-GW-AL94a	型材加工圖	-	-	-	-															
J837-GW-AL95a	型材加工圖	-	-	-	-															
J837-GW-AL96a	型材加工圖	-	-	-	-															
J837-GW-AL97a	型材加工圖	-	-	-	-															
J837-GW-AL98a	型材加工圖	-	-	-	A															

圖則登記表
DRAWING REGISTER

接收日期 Receiving Date (適用於客戶圖則)									
工程名稱 Project Title: 觀瀾平台	年								
	月								
工程編號 Project No: J-837	日								
分發予 Distributed To					發出日期 Issued Date				
	年	19	19	19	19				
	月	04	05	05	05				
	日	17	08	22	27				

圖則編號 Drg. No.	圖則名稱 Drawing Title	修訂編號 Revision No.							
J837-GW-AL99a	型材加工圖	-	-	-	-				
J837-GW-AL100a	型材加工圖	-	-	-	-				
J837-GW-AL101a	型材加工圖	-	-	-	-				
J837-GW-AL102a	型材加工圖	-	-	-	A				
J837-GW-AL103a	型材加工圖	-	-	-	-				
J837-GW-AL104a	型材加工圖	-	-	-	A				
J837-GW-AL105a	型材加工圖	-	-	-	-				
J837-GW-AL106a	型材加工圖	-	-	-	-				
J837-GW-AL107a	型材加工圖	-	-	-	-				
J837-GW-AL108a	型材加工圖	-	-	-	-				
J837-GW-AL109a	型材加工圖	-	-	-	-				
J837-GW-AL110a	型材加工圖	-	-	-	-				
J837-GW-AL111a	型材加工圖	-	-	-	-				
J837-GW-AL112a	型材加工圖	-	A	-	-				
J837-GW-AL113a	型材加工圖	-	-	-	-				
J837-GW-AL114a	型材加工圖	-	-	-	-				
J837-GW-AL115a	型材加工圖	-	-	-	-				
J837-GW-AL116a	型材加工圖	-	-	-	A				
J837-GW-AL70b	型材加工圖	新增	-	-					
J837-GW-AL71b	型材加工圖	新增	-	-					
J837-GW-AL72b	型材加工圖	新增	-	-					
J837-GW-AL73b	型材加工圖	新增	-	-					
J837-GW-AL74b	型材加工圖	新增	-	-					
J837-GW-AL75b	型材加工圖	新增	-	-					
J837-GW-AL76b	型材加工圖	新增	-	-					
J837-GW-AL77b	型材加工圖	新增	-	-					
J837-GW-AL78b	型材加工圖	新增	-	-					
J837-GW-AL79b	型材加工圖	新增	-	-					
J837-GW-AL80b	型材加工圖	新增	-	-					

圖則登記表
DRAWING REGISTER

接收日期 Receiving Date (適用於客戶圖則)											
工程名稱 Project Title: 觀瀾平台	年										
	月										
工程編號 Project No: J-837	日										
分發予 Distributed To						發出日期 Issued Date					
	年	19	19	19	19						
	月	04	05	05	05						
	日	17	08	22	27						

圖則編號 Drg. No.	圖則名稱 Drawing Title
J837-GW-AL110b	型材加工圖
J837-GW-AL111b	型材加工圖
J837-GW-AL112b	型材加工圖
J837-GW-AL113b	型材加工圖
J837-GW-AL114b	型材加工圖
J837-GW-AL115b	型材加工圖
J837-GW-AL116b	型材加工圖
J837-GW-AL120	附件加工圖
J837-GW-AL121	附件加工圖
J837-GW-AL122	附件加工圖
J837-GW-AL123	附件加工圖
J837-GW-WZ80	主企橫安裝位置圖
J837-GW-WZ81	主企橫安裝位置圖
J837-GW-WZ82	主企橫安裝位置圖
J837-GW-WZ83	主企橫安裝位置圖
J837-GW-WZ84	主企橫安裝位置圖
J837-GW-WZ85	主企橫安裝位置圖
J837-GW-WZ86	主企橫安裝位置圖
J837-GW-WZ87	主企橫安裝位置圖

修訂編號 Revision No.									
	新增	-	-						
	新增	-	-						
-	A	-	-						
	新增	-	-						
	新增	-	-						
	新增	-	-						
-	A	-	-						
-	A	-	-						
鋁材開料總表

工程號碼: J-837 工程名稱: 觀塘平台

序號	鋁料編號	名稱	表面處理		開料長度	實用長料總數量		浪費率(%)
			顏色	層厚		支數	長度	
13	44x30x3mm厚鋁角		白色		6000	47	282000	2.44

送至: _____

由: _____

日期: _____

簡短說明: _____

共4頁 第1頁

打印日期: 2019/5/27 打印時間: 11:00

鋁材開料清單 44x30x3mm厚鋁角

鋁料長度	窗號	編號(用料狀況)	實用長度(長料開數)	需要支數	開料支數	長料支數	餘料支數	編號(剩餘長度)
6000	J837-GW-AL75b	1	1737.0	1	1	1	0	1@(4239)x1
6000	J837-GW-AL70b-07	(餘料)1	1677.0	14	2	0	1	1@(877)x1
6000	J837-GW-AL70b-07	2-5	1677.0		12	4	0	2-5@(937)x4
6000	J837-GW-AL70b-08, J837-GW-AL70b-23	6-7	1577.0	4	4	2	0	6@(1237)x1 7@(4399)x1
6000	J837-GW-AL70b-41	(餘料)7	1554.0	2	2	0	1	7@(1283)x1
6000	J837-GW-AL109b	8	1510.0	1	1	1	0	8@(4466)x1
6000	J837-GW-AL99b	(餘料)8	1501.5	1	1	0	1	8@(2960.5)x1
6000	J837-GW-AL105b	(餘料)8	1498.0	2	1	0	1	8@(1458.5)x1
6000	J837-GW-AL83b	9	1498.0		1	1	0	9@(4478)x1
6000	J837-GW-AL70b-04	(餘料)9	1497.0	7	2	0	1	9@(1476)x1
6000	J837-GW-AL70b-04	10-11	1497.0		5	2	0	10@(1477)x1 11@(2978)x1
6000	J837-GW-AL70b-40	(餘料)11	1481.0	3	2	0	1	11@(8)x1
6000	J837-GW-AL70b-40	12	1481.0		1	1	0	12@(4495)x1
6000	J837-GW-AL88b	(餘料)12	1480.5	1	1	0	1	12@(3010.5)x1
6000	J837-GW-AL70b-15	(餘料)12	1478.0	10	2	0	1	12@(46.5)x1
6000	J837-GW-AL70b-15	13-14	1478.0		8	2	0	13-14@(52)x2
6000	J837-GW-AL111b	(餘料)10	1473.0	1	1	0	1	10@(0)x1
6000	J837-GW-AL70b-17	(餘料)9	1472.0	4	1	0	1	9@(0)x1
6000	J837-GW-AL70b-17	15	1472.0		3	1	0	15@(1552)x1
6000	J837-GW-AL70b-45	(餘料)15	1469.0	1	1	0	1	15@(79)x1
6000	J837-GW-AL78b	16	1466.5	1	1	1	0	16@(4509.5)x1
6000	J837-GW-AL70b-01	(餘料)16	1465.0	9	3	0	1	16@(102.5)x1
6000	J837-GW-AL70b-01	17-18	1465.0		6	2	0	17@(104)x1 18@(3042)x1
6000	J837-GW-AL70b-35	(餘料)18	1463.0	1	1	0	1	18@(1575)x1
6000	J837-GW-AL110b	(餘料)18	1455.5	1	1	0	1	18@(115.5)x1
6000	J837-GW-AL70b-16	19	1455.0	1	1	1	0	19@(4521)x1
6000	J837-GW-AL70b-30	(餘料)8	1445.0	1	1	0	1	8@(9.5)x1
6000	J837-GW-AL91b	(餘料)19	1426.0	1	1	0	1	19@(3091)x1
6000	J837-GW-AL70b-09	(餘料)19	1425.0	13	2	0	1	19@(233)x1
6000	J837-GW-AL70b-09	20-22	1425.0		11	3	0	20-21@(264)x2 22@(1693)x1
6000	J837-GW-AL70b-34	(餘料)22	1423.0	1	1	0	1	22@(266)x1
6000	J837-GW-AL70b-12	23	1421.0	1	1	1	0	23@(4555)x1
6000	J837-GW-AL112b	(餘料)23	1420.0	1	1	0	1	23@(3131)x1
6000	J837-GW-AL70b-20	(餘料)23	1419.0	14	2	0	1	23@(285)x1
6000	J837-GW-AL70b-20	24-26	1419.0		12	3	0	24-26@(288)x3
6000	J837-GW-AL87b	27	1390.5	1	1	1	0	27@(4585.5)x1
6000	J837-GW-AL70b-03	(餘料)27	1388.0	2	2	0	1	27@(1801.5)x1
6000	J837-GW-AL89b	(餘料)27	1382.5	1	1	0	1	27@(415)x1
6000	J837-GW-AL106b	28	1382.0	1	1	1	0	28@(4594)x1
6000	J837-GW-AL107b	(餘料)28	1374.5	1	1	0	1	28@(3215.5)x1
6000	J837-GW-AL70b-14	(餘料)28	1373.0	10	2	0	1	28@(461.5)x1
6000	J837-GW-AL70b-14	29-30	1373.0		8	2	0	29-30@(472)x2
6000	J837-GW-AL79b	31	1355.5	1	1	1	0	31@(4620.5)x1
6000	J837-GW-AL70b-02	(餘料)31	1354.0	3	3	0	1	31@(546.5)x1
6000	J837-GW-AL70b-42	32-33	1346.0	8	8	2	0	32-33@(580)x2
6000	J837-GW-AL82b	(餘料)34	1335.0	3	1	0	1	34@(1963)x1
6000	J837-GW-AL81b	34	1335.0		2	1	0	34@(3302)x1
6000	J837-GW-AL80b	(餘料)34	1334.5	1	1	0	1	34@(624.5)x1
6000	J837-GW-AL70b-39	35	1325.0	3	3	1	0	35@(1993)x1
6000	J837-GW-AL72b	(餘料)35	1323.0	1	1	0	1	35@(666)x1
6000	J837-GW-AL70b-24	36	1314.0	3	3	1	0	36@(2026)x1
6000	J837-GW-AL77b	(餘料)36	1312.0	1	1	0	1	36@(710)x1

鋁材開料清單 44x30x3mm厚鋁角

鋁料長度	窗號	編號(用料狀況)	實用長度(長料開數)	需要支數	開料支數	長料支數	餘料支數	編號(剩餘長度)
6000	J837-GW-AL76b	(餘料)37	1311.5	2	1	0	1	37@(3349)x1
6000	J837-GW-AL74b	37	1311.5		1	1	0	37@(4664.5)x1
6000	J837-GW-AL73b	(餘料)37	1311.0	1	1	0	1	37@(2034)x1
6000	J837-GW-AL92b	(餘料)37	1302.0	1	1	0	1	37@(728)x1
6000	J837-GW-AL70b-10	38	1299.0	3	3	1	0	38@(2071)x1
6000	J837-GW-AL101b	(餘料)7	1278.0	1	1	0	1	7@(1)x1
6000	J837-GW-AL115b	(餘料)38	1274.5	1	1	0	1	38@(792.5)x1
6000	J837-GW-AL114b	39	1273.0	1	1	1	0	39@(4703)x1
6000	J837-GW-AL70b-21	(餘料)39	1272.0	2	2	0	1	39@(2151)x1
6000	J837-GW-AL70b-13	(餘料)39	1237.0	4	1	0	1	39@(910)x1
6000	J837-GW-AL70b-13	40	1237.0		3	1	0	40@(2257)x1
6000	J837-GW-AL70b-25	(餘料)6, 40	1217.0	4	2	0	2	6@(16)x1 40@(1036)x1
6000	J837-GW-AL70b-25	41	1217.0		2	1	0	41@(3538)x1
6000	J837-GW-AL97b	(餘料)41	1211.5	1	1	0	1	41@(2322.5)x1
6000	J837-GW-AL96b	(餘料)41	1207.5	2	1	0	1	41@(1111)x1
6000	J837-GW-AL98b	42	1207.5		1	1	0	42@(4768.5)x1
6000	J837-GW-AL100b	(餘料)42	1191.0	1	1	0	1	42@(3573.5)x1
6000	J837-GW-AL70b-28	(餘料)42	1169.0	1	1	0	1	42@(2400.5)x1
6000	J837-GW-AL85b	(餘料)42	1159.0	3	2	0	1	42@(74.5)x1
6000	J837-GW-AL86b	43	1159.0		1	1	0	43@(4817)x1
6000	J837-GW-AL84b	(餘料)43	1158.5	1	1	0	1	43@(3654.5)x1
6000	J837-GW-AL102b	(餘料)43	1151.0	1	1	0	1	43@(2499.5)x1
6000	J837-GW-AL70b-37	(餘料)43	1128.0	1	1	0	1	43@(1367.5)x1
6000	J837-GW-AL70b-27	(餘料)43	1119.0	1	1	0	1	43@(244.5)x1
6000	J837-GW-AL95b	44	1114.0	1	1	1	0	44@(4862)x1
6000	J837-GW-AL71b	(餘料)44	1112.0	1	1	0	1	44@(3746)x1
6000	J837-GW-AL94b	(餘料)44	1110.0	1	1	0	1	44@(2632)x1
6000	J837-GW-AL70b-26	(餘料)41	1091.0	1	1	0	1	41@(16)x1
6000	J837-GW-AL70b-36	(餘料)44	1078.0	1	1	0	1	44@(1550)x1
6000	J837-GW-AL70b-32	(餘料)44	1051.0	1	1	0	1	44@(495)x1
6000	J837-GW-AL70b-18	(餘料)40	960.0	2	1	0	1	40@(72)x1
6000	J837-GW-AL70b-18	45	960.0		1	1	0	45@(5016)x1
6000	J837-GW-AL70b-11	(餘料)2	921.0	1	1	0	1	2@(12)x1
6000	J837-GW-AL116b	(餘料)1	848.0	1	1	0	1	1@(25)x1
6000	J837-GW-AL70b-22, J837-GW-AL70b-46	(餘料)3-4	847.0	2	2	0	2	3-4@(86)x2
6000	J837-GW-AL113b	(餘料)5	814.0	1	1	0	1	5@(119)x1
6000	J837-GW-AL70b-05	(餘料)39	796.0	1	1	0	1	39@(110)x1
6000	J837-GW-AL108b	(餘料)36	698.0	1	1	0	1	36@(8)x1
6000	J837-GW-AL93b	(餘料)35	658.0	1	1	0	1	35@(4)x1
6000	J837-GW-AL70b-06	(餘料)37-38, 45	657.0	22	9	0	3	37@(67)x1 38@(131.5)x1 45@(389)x1
6000	J837-GW-AL70b-06	46-47	657.0		13	2	0	46@(31)x1 47@(3336)x1
6000	J837-GW-AL70b-43	(餘料)47	623.0	1	1	0	1	47@(2709)x1
6000	J837-GW-AL103b, J837-GW-AL104b	(餘料)31-32	508.5	2	2	0	2	31@(34)x1 32@(67.5)x1
6000	J837-GW-AL90b	(餘料)33	484.0	1	1	0	1	33@(92)x1
6000	J837-GW-AL70b-29	(餘料)34	482.0	1	1	0	1	34@(138.5)x1
6000	J837-GW-AL70b-44	(餘料)44	472.0	1	1	0	1	44@(19)x1
6000	J837-GW-AL70b-31	(餘料)28	448.0	1	1	0	1	28@(9.5)x1
6000	J837-GW-AL70b-33	(餘料)27, 29	372.0	2	2	0	2	27@(39)x1 29@(96)x1



鋁材開料清單 44x30x3mm厚鋁角





鋁料 長度	窗號	編號(用料狀況)	實用長度(長料開數)	需要 支數	開料 支數	長料 支數	餘料 支數	編號(剩餘長度)
6000	J837-GW-AL70b-38	(餘料)30, 45	370.0	2	2	0	2	30@(98)x1 45@(15)x1
6000	J837-GW-AL70b-19	(餘料)23	272.0	1	1	0	1	23@(9)x1

EG-DWG3

美特鋁質 有限公司
MIDI Aluminium Fabricator Ltd.

工程號: J837 地盤: 觀塘平台

产品编号	L(MM)	数量	A	B	C	D	E	N	M
J837-GW-AL70a-01	1387	9	93.5	93.5				4	300
J837-GW-AL70a-02	1276	3	188	188				3	300
J837-GW-AL70a-03	1310	2	55	55				4	300
J837-GW-AL70a-04	1419	7	109.5	109.5				4	300
J837-GW-AL70a-05	718	1	109	109				2	250
J837-GW-AL70a-06	579	22	139.5	139.5				1	300
J837-GW-AL70a-08	1499	3	149.5	149.5				4	300
J837-GW-AL70a-09	1347	13	73.5	73.5				4	300
J837-GW-AL70a-10	1221	3	160.5	160.5				3	300
J837-GW-AL70a-11	843	1	121.5	121.5				2	300
J837-GW-AL70a-12	1343	1	71.5	71.5				4	300
J837-GW-AL70a-13	1159	4	129.5	129.5				3	300
J837-GW-AL70a-14	1295	10	197.5	197.5				3	300
J837-GW-AL70a-15	1400	10	100	100				4	300
J837-GW-AL70a-16	1377	1	88.5	88.5				4	300
J837-GW-AL70a-17	1394	4	97	97				4	300
J837-GW-AL70a-18	882	2	141	141				2	300
J837-GW-AL70a-19	194	1	97	97					
J837-GW-AL70a-20	1341	14	70.5	70.5				4	300
J837-GW-AL70a-21	1194	2	147	147				3	300
J837-GW-AL70a-22	769	1	84.5	84.5				2	300
J837-GW-AL70a-23	1499	1	149.5	149.5				4	300
J837-GW-AL70a-24	1236	3	168	168				3	300
J837-GW-AL70a-25	1139	4	119.5	119.5				3	300
J837-GW-AL70a-26	1013	1	56.5	56.5				3	300
J837-GW-AL70a-27	1041	1	70.5	70.5				3	300
J837-GW-AL70a-28	1091	1	95.5	95.5				3	300
J837-GW-AL70a-29	404	1	52	52				1	300
J837-GW-AL70a-30	1367	1	83.5	83.5				4	300
J837-GW-AL70a-31	370	1	85	85				1	200
J837-GW-AL70a-32	973	1	186.5	186.5				2	300
J837-GW-AL70a-33	294	2	147	147					
J837-GW-AL70a-34	1345	1	72.5	72.5				4	300
J837-GW-AL70a-35	1385	1	92.5	92.5				4	300
J837-GW-AL70a-36	1000	1	50	50				3	300
J837-GW-AL70a-37	1050	1	75	75				3	300
J837-GW-AL70a-38	292	2	146	146					
J837-GW-AL70a-39	1247	3	173.5	173.5				3	300
J837-GW-AL70a-40	1403	3	101.5	101.5				4	300
J837-GW-AL70a-41	1476	2	138	138				4	300
J837-GW-AL70a-42	1268	8	184	184				3	300
J837-GW-AL70a-43	545	1	272.5	272.5					
J837-GW-AL70a-44	394	1	197	197					
J837-GW-AL70a-45	1391	1	95.5	95.5				4	300
J837-GW-AL70a-46	769	1	84.5	84.5				2	300

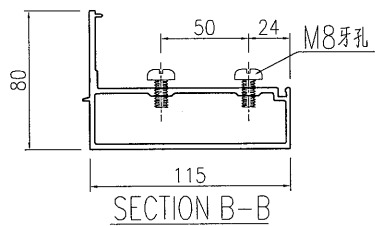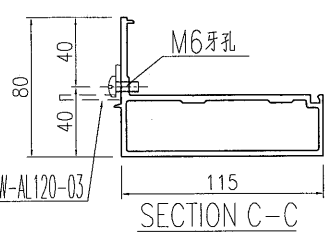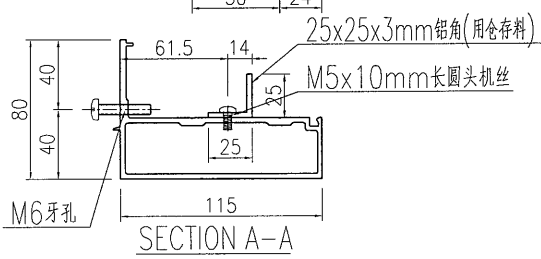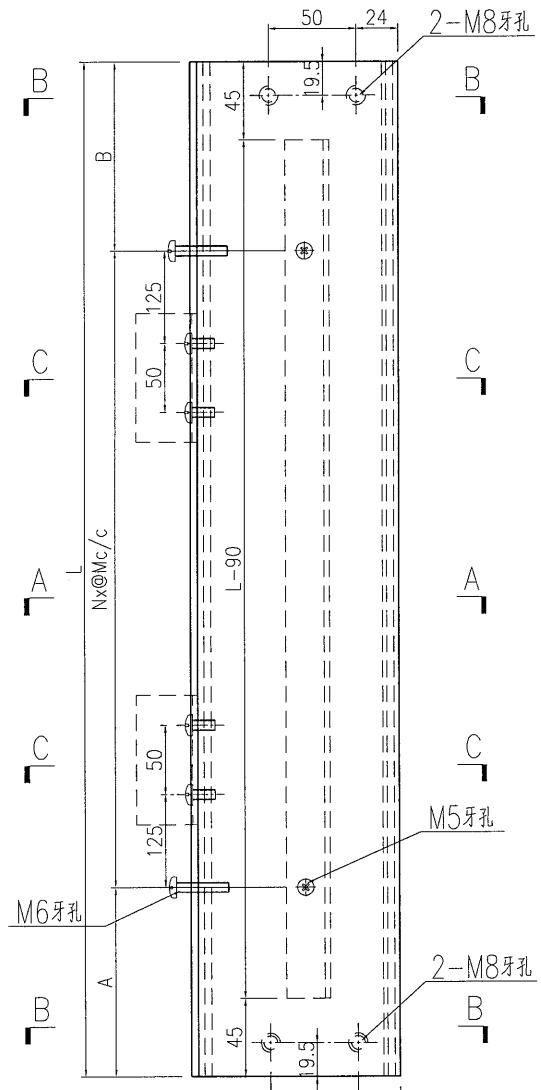





鋁號: J837-GW-AL120-03
工厂安装

名稱	型材加工圖	制圖	曾建平	2019-03-18	修改	A	
材料	X85610+25x25x3mm厚鋁角	復核			日期	2019-05-27	
顏色	EC-DG-W333007RY 白色	批准			圖號	J837-GW-AL70a	

EG-DWG3

 美特铝质 有限公司 MIDI Aluminium Fabricator Ltd.			
工程號	J837	地盤	觀塘平台

产品编号	L(MM)	数量	A	B	C	D	E	N	M
		2							

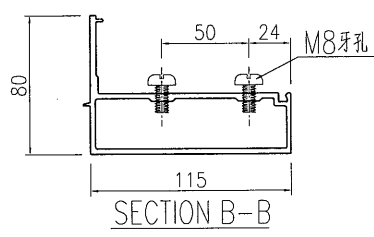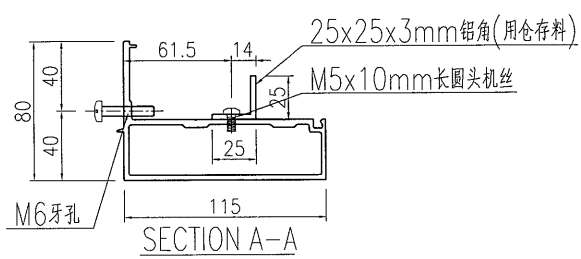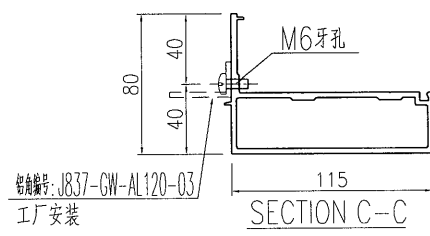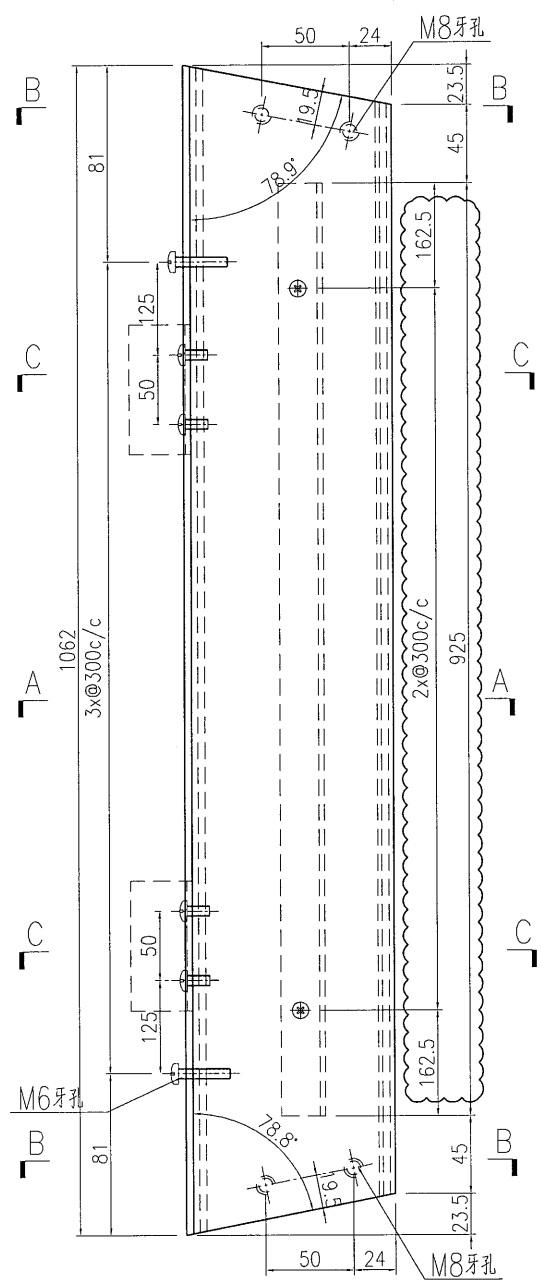





名稱	型材加工圖	制圖	曾建平	2019-03-18	修改	A		
材料	X85610+25x25x3mm厚铝角	復核			日期	2019-05-27		
顏色	EC-DG-W333007RY 白色	批准			圖號	J837-GW-AL85a		

EG-DWG3

美特鋁質 有限公司
MIDI Aluminium Fabricator Ltd.

产品编号	L(MM)	数量	A	B	C	D	E	N	M
		1							

工程號 J837 地盤 觀塘平台

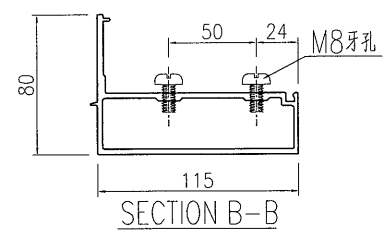
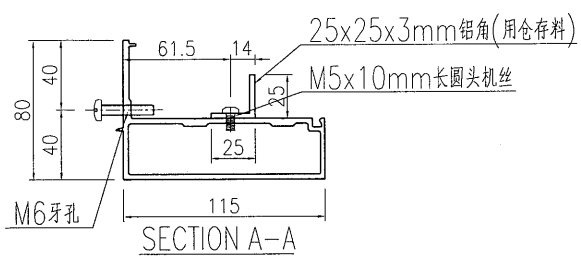
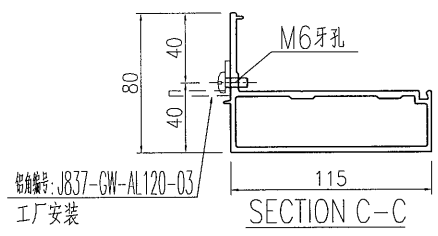
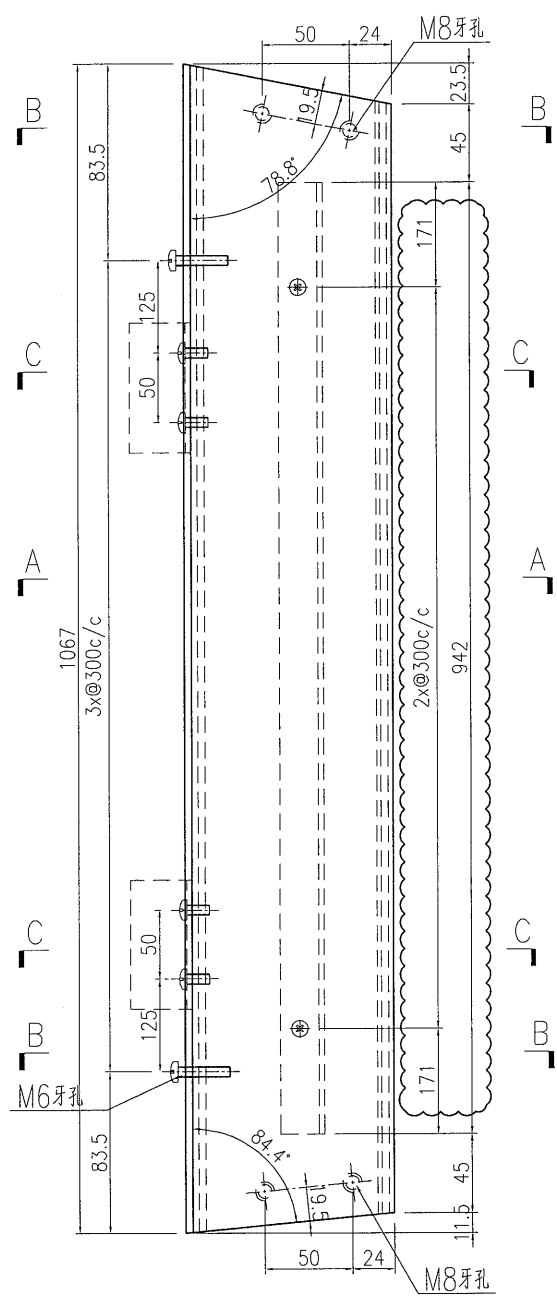


名稱	型材加工圖	制圖	曾建平	2019-03-18	修改	A		
材料	X85610+25x25x3mm厚鋁角	復核			日期	2019-05-27		
顏色	EC-DG-W333007RY 白色	批准			圖號	J837-GW-AL86a		

EG-DWG3

 美特铝质 有限公司 MIDI Aluminium Fabricator Ltd.			
工程號	J837	地盤	觀塘平台

产品编号	L(MM)	数量	A	B	C	D	E	N	M
		1							

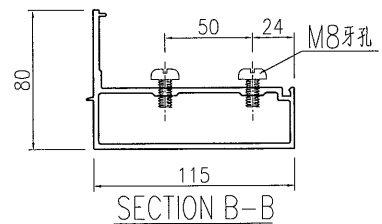
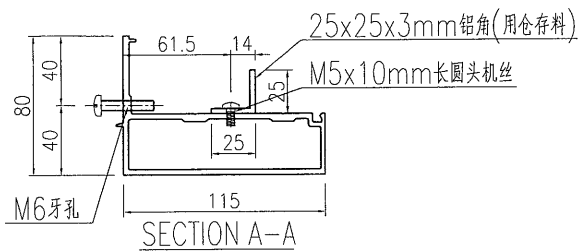
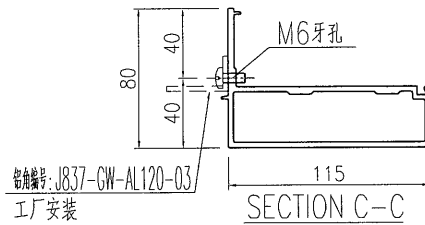
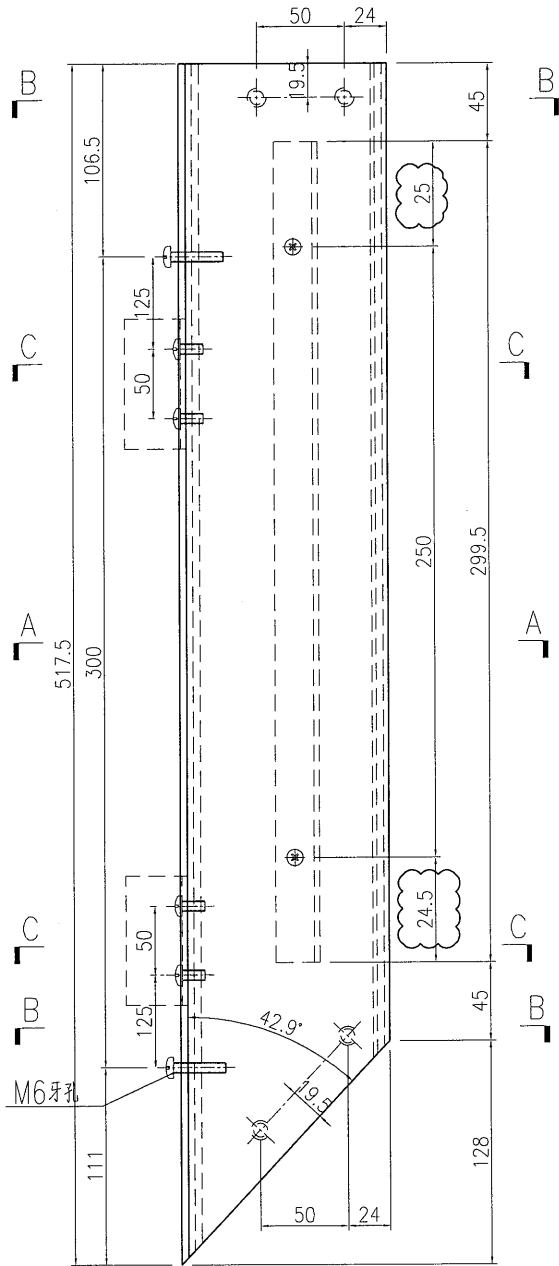


名稱	型材加工圖	制圖	曾建平	2019-03-18	修改	A		
材料	X85610+25x25x3mm厚铝角	復核			日期	2019-05-27		
顏色	EC-DG-W333007RY 白色	批准			圖號	J837-GW-AL93a		

EG-DWG3

 美特鋁質 有限公司 MIDI Aluminium Fabricator Ltd.			
工程號	J837	地盤	觀塘平台

产品编号	L(MM)	数量	A	B	C	D	E	N	M
		1							

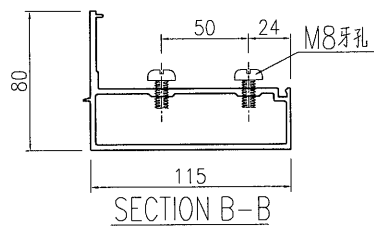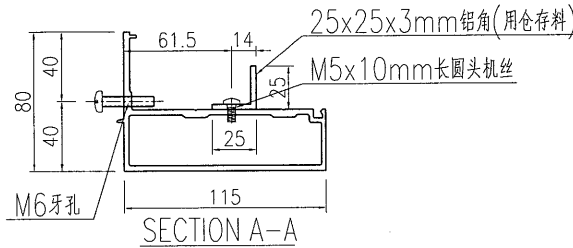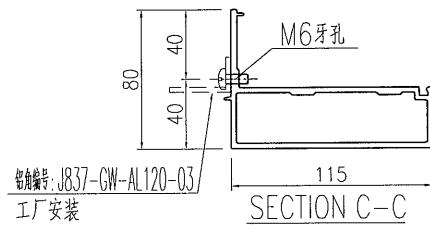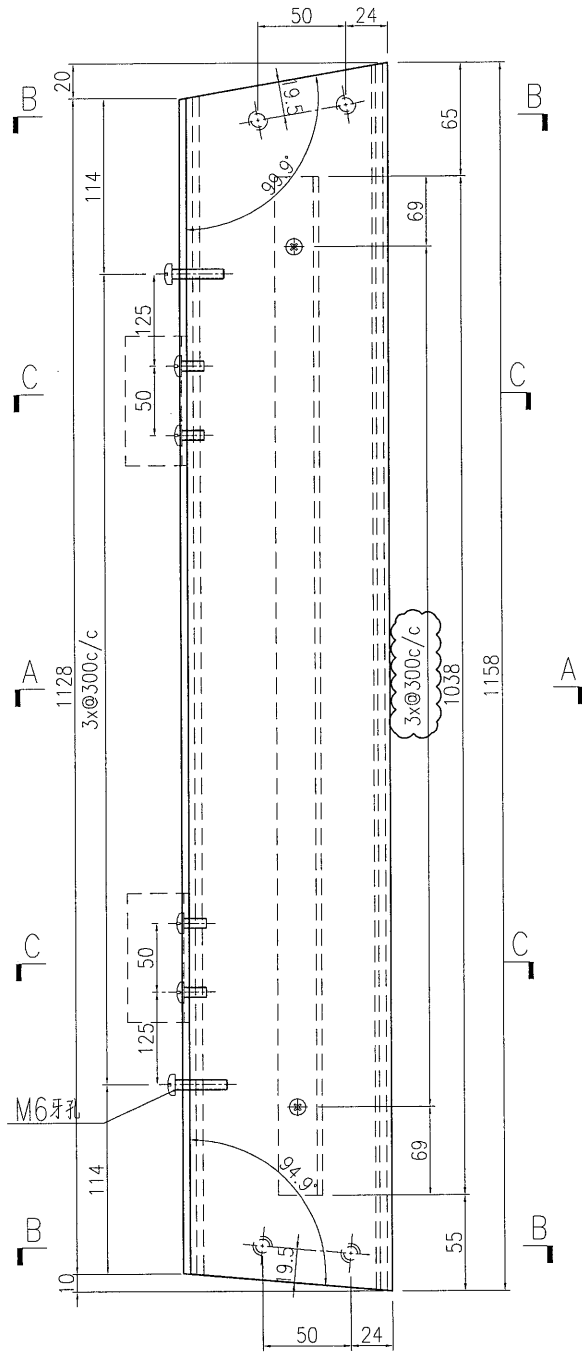

名稱	型材加工圖	制圖	曾建平	2019-03-18	修改	A		
材料	X85610+25x25x3mm厚鋁角	復核			日期	2019-05-27		
顏色	EC-DG-W333007RY 白色	批准			圖號	J837-GW-AL98a		





EG-DWG3



美特鋁質 有限公司
MIDI Aluminium Fabricator Ltd.

产品编号	L(MM)	数量	A	B	C	D	E	N	M
		1							

工程號	J837	地盤	觀塘平台
-----	------	----	------

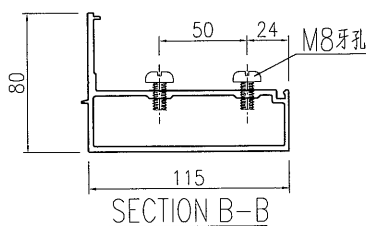
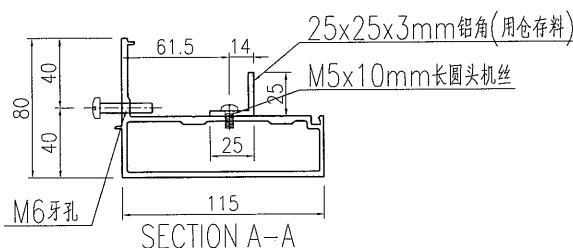
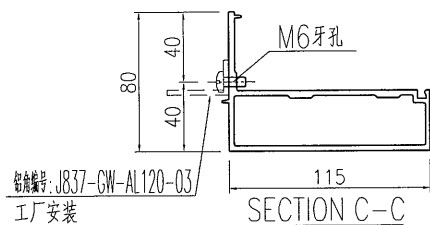
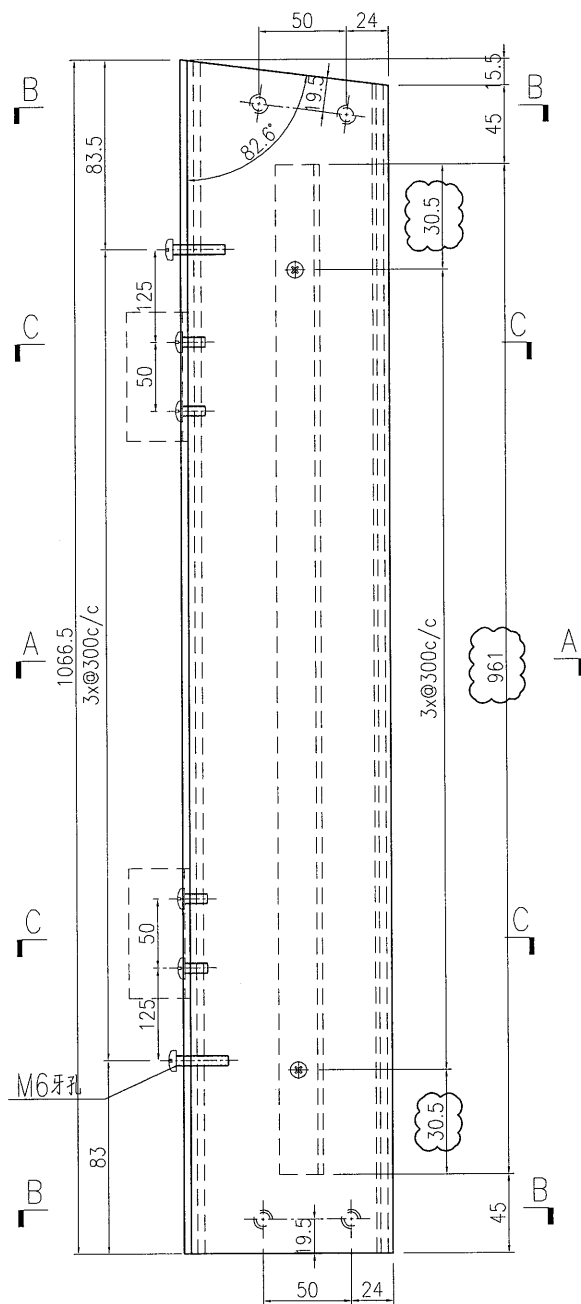


名稱	型材加工圖	制圖	曾建平	2019-03-18	修改	A		
材料	X85610+25x25x3mm厚鋁角	復核			日期	2019-05-27		
顏色	EC-DG-W333007RY 白色	批准			圖號	J837-GW-AL102a		

美特鋁質 有限公司
MIDI Aluminium Fabricator Ltd.

产品编号	L(MM)	数量	A	B	C	D	E	N	M
		1							

工程號	J837	地盤	觀塘平台
-----	------	----	------

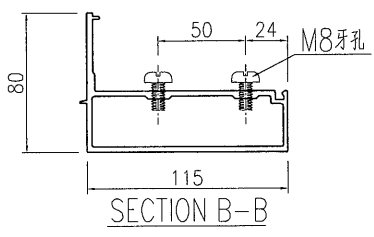
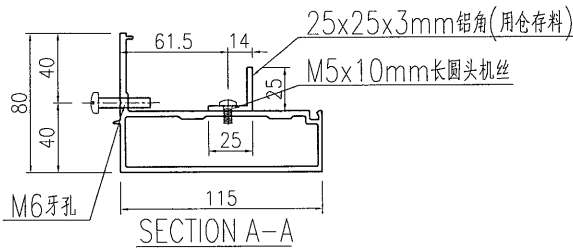
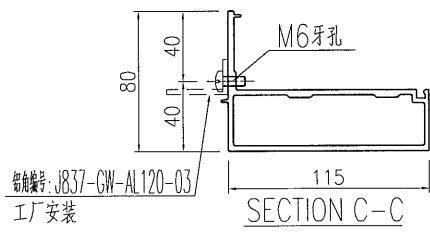
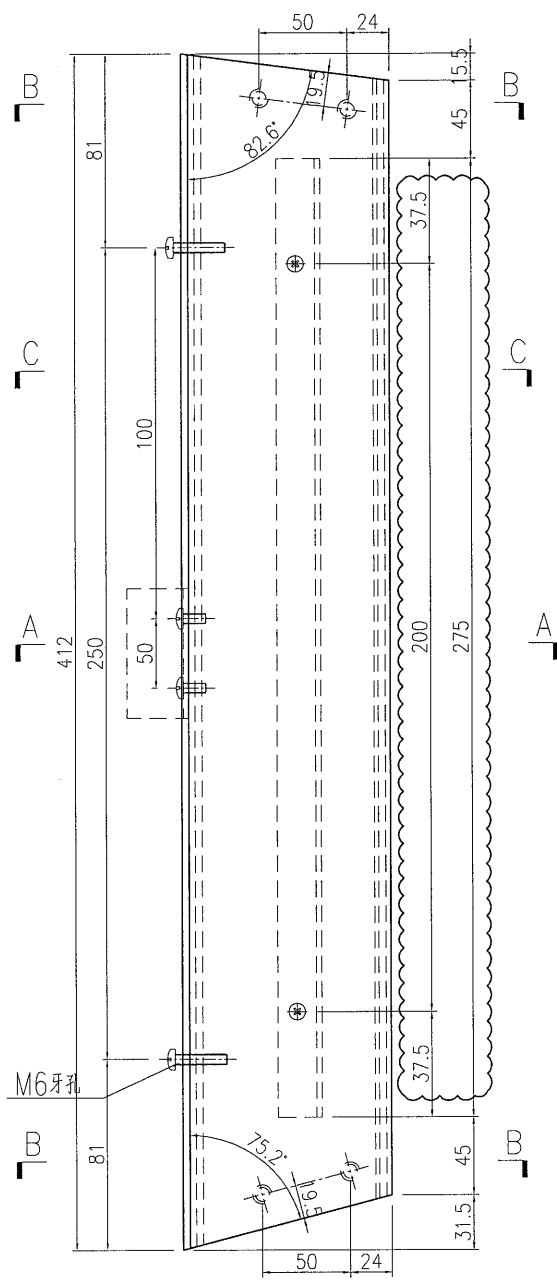


名稱	型材加工圖	制圖	曾建平	2019-03-18	修改	A		
材料	X85610+25x25x3mm厚鋁角	復核			日期	2019-05-27		
顏色	EC-DG-W333007RY 白色	批准			圖號	J837-GW-AL104a		

EG-DWG3

 美特鋁質 有限公司 MIDI Aluminium Fabricator Ltd.			
工程號	J837	地盤	觀塘平台

产品编号	L(MM)	数量	A	B	C	D	E	N	M
		1							

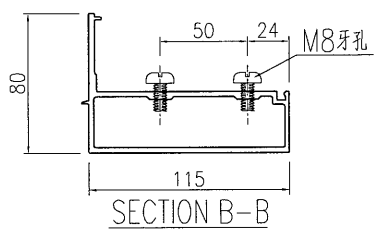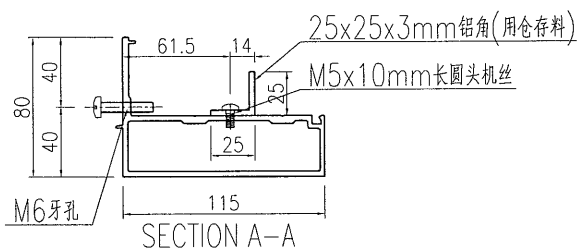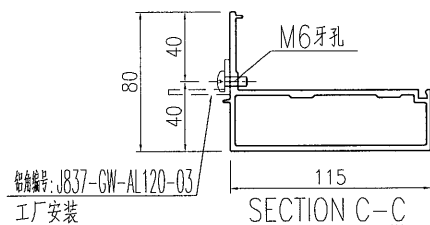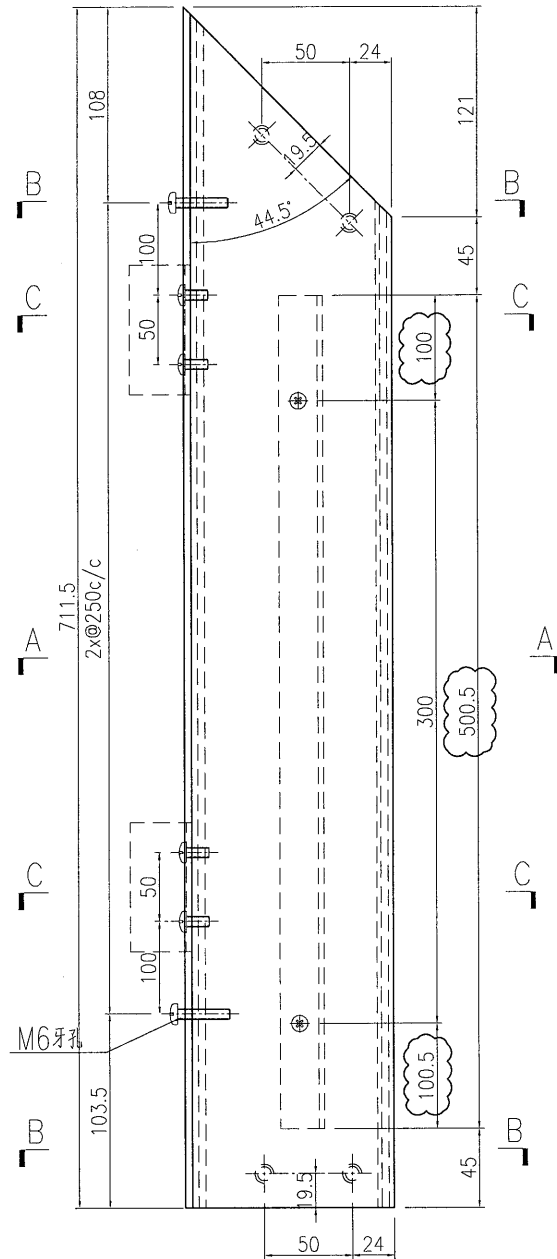

名稱	型材加工圖	制圖	曾建平	2019-03-18	修改	A		
材料	X85610+25x25x3mm厚铝角	復核			日期	2019-05-27		
顏色	EC-DG-W333007RY 白色	批准			圖號	J837-GW-AL116a		