



工程指示編號：EI / 0611 / 19

修改版次：D

工程編號：J837 平台

工程名稱：觀塘 裕民坊平台

工程項目：廠用鋁摺件加工圖(鋁飾線位置)

收件人：生統

發件人：Leung Hin Wai

日期：2/7-2019

要求提供 / 確認 事項：

- | | | |
|------------------------------------|-------------------------------------|-------------------------------|
| <input type="checkbox"/> 初步鋁料 B.M. | <input type="checkbox"/> 加工拆圖，然後生產 | <input type="checkbox"/> 尺寸表 |
| <input type="checkbox"/> 正式鋁料 B.M. | <input type="checkbox"/> 技術上資料 / 指示 | <input type="checkbox"/> 報價 |
| <input type="checkbox"/> 配件 B.M. | <input type="checkbox"/> 樣辦或貨品說明書 | <input type="checkbox"/> 分判合約 |
| <input type="checkbox"/> 其他：_____ | | |

內容：

請按附頁加工，廠用，是配合 EI0561。

請在_____前完成上列要求。

附：1 + 9頁

以上項目為：

- 原合約工程包 原合約工程加 / 減賬 新工程報價

原因：-

分發東莞各部門：

- () 生產技術總監 連附件 () 技術部 連附件 () 生產部 連附件 () 機械設計部 連附件
 () 採購部 連附件 () 生產統籌部 連附件
 () 質檢部 連附件 () 會計部 連附件 () 報關組 連附件 () 其他 _____ 連附件

分發香港各部門：

- () 行政部 連附件 () 會計部 連附件 () 統籌部 連附件 () 工程部地盤科文(柄) 連附件
 () 採購部 連附件 () QS 部 連附件 () 維修部 連附件 () 其他 _____ 連附件

傳遞編號：74/R 1501

發件人簽署：
項目經理簽署：




工程號

J-837

地盤

觀塘

數據表見: J837-FC-BB1-1~2

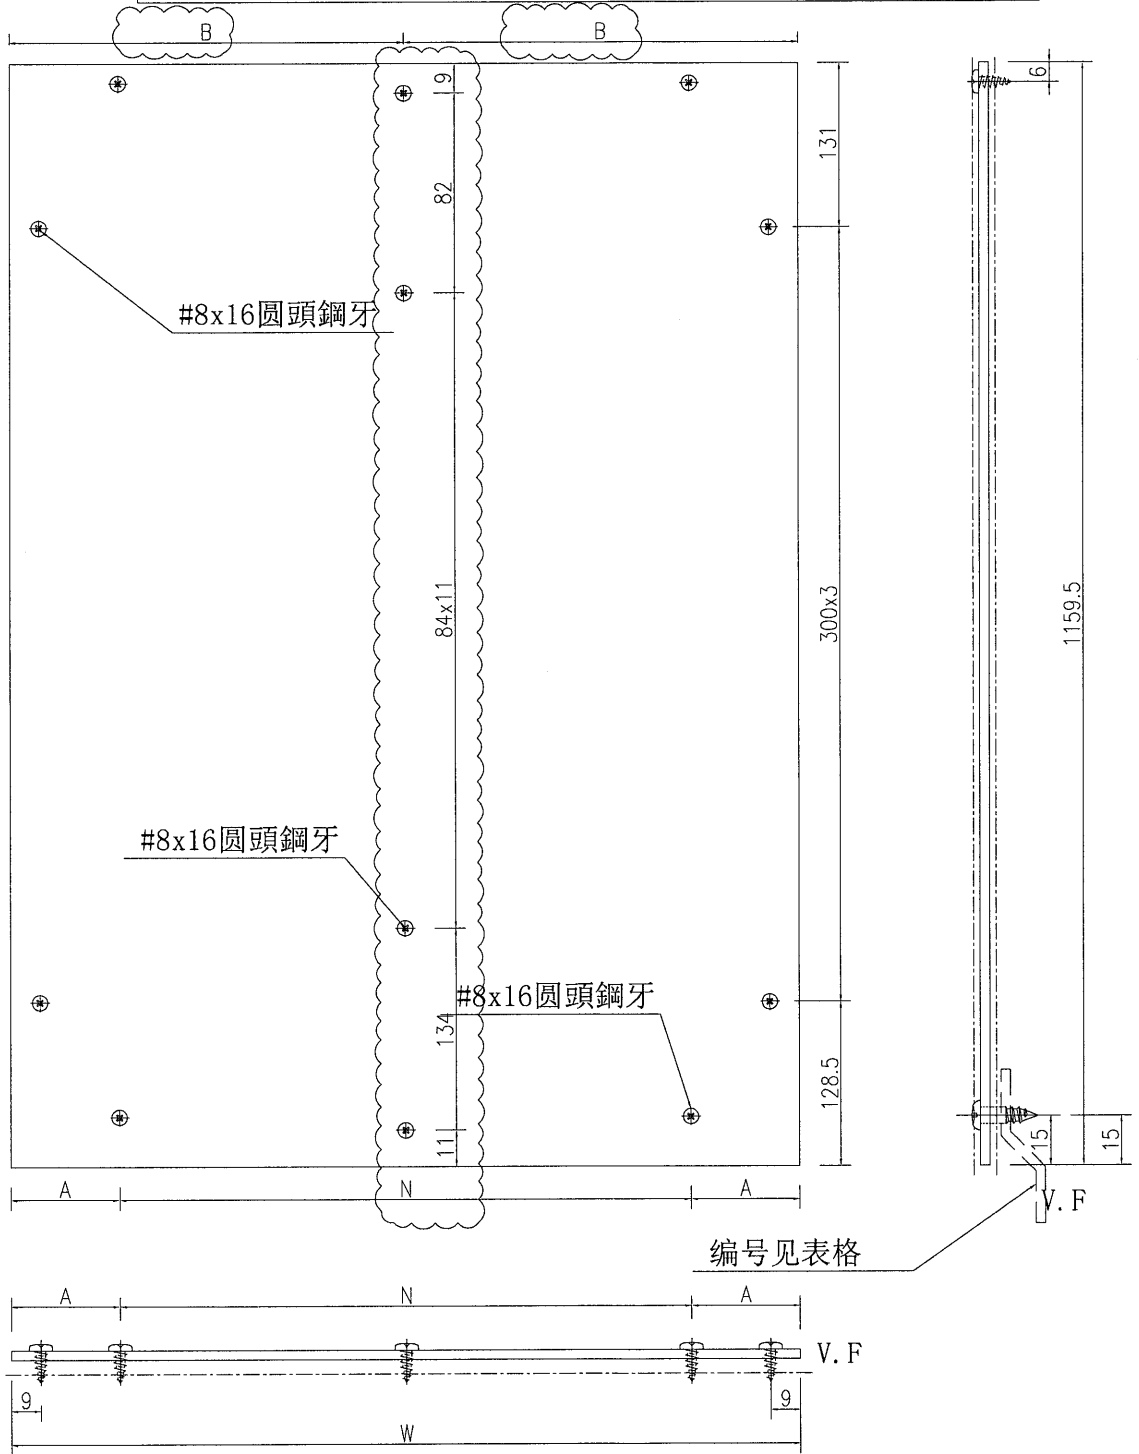

名稱	鋁背板加工圖	制圖	吳禕瑜	2019-5-21	修改	A	B
材料	3mm鋁板	復核			日期	2019.5.24	2019.6.24
顏色	UCT803649FXL-3(香檳金)	批准			圖號	J837-FC-BB1	



美特鋁質 有限公司
MIDI Aluminium Fabricator Ltd.

加工圖見: J837-FC-BB1

工程號	J-837	地盤	觀塘
-----	-------	----	----

序號	背板編號	數量	(寬度W)	A	N			B	鋁折件編號
1	J837-FC-BB1	13	1309.8	54.9	300	x	4	654.9	FC-BB1a
2	J837-FC-BB3	1	1307.8	53.9	300	x	4	653.9	FC-BB3a
3	J837-FC-BB4	1	1918.8	59.4	300	x	6	959.4	FC-BB4a
4	J837-FC-BB5	2	1399.8	99.9	300	x	4	699.9	FC-BB5a
5	J837-FC-BB6	2	1411.8	105.9	300	x	4	705.9	FC-BB6a
6	J837-FC-BB7	2	1227.8	163.9	300	x	3	613.9	FC-BB7a
7	J837-FC-BB8	1	1206.8	153.4	300	x	3	603.4	FC-BB8a
8	J837-FC-BB9	1	1402.8	101.4	300	x	4	701.4	FC-BB9a
9	J837-FC-BB10	1	1397.8	98.9	300	x	4	698.9	FC-BB10a
10	J837-FC-BB11	2	1383.8	91.9	300	x	4	691.9	FC-BB11a
11	J837-FC-BB12	1	2011.8	105.9	300	x	6	1005.9	FC-BB12a
12	J837-FC-BB13	1	1478.8	139.4	300	x	4	739.4	FC-BB13a
13	J837-FC-BB14	1	1436.8	118.4	300	x	4	718.4	FC-BB14a
14	J837-FC-BB15	2	1412.8	106.4	300	x	4	706.4	FC-BB15a
15	J837-FC-BB16	1	1229.8	164.9	300	x	3	614.9	FC-BB16a
16	J837-FC-BB17	7	1249.8	174.9	300	x	3	624.9	FC-BB17a
17	J837-FC-BB18	1	1228.8	164.4	300	x	3	614.4	FC-BB18a
18	J837-FC-BB19	1	1410.8	105.4	300	x	4	705.4	FC-BB19a
19	J837-FC-BB20	1	1384.8	92.4	300	x	4	692.4	FC-BB20a
20	J837-FC-BB21	1	1406.8	103.4	300	x	4	703.4	FC-BB21a
21	J837-FC-BB22	1	1401.8	100.9	300	x	4	700.9	FC-BB22a
22	J837-FC-BB24	1	1620	60	300	x	5	810	FC-BB24a
23	J837-FC-BB25	2	1057	78.5	300	x	3	528.5	FC-BB25a
24	J837-FC-BB26	2	1347	73.5	300	x	4	673.5	FC-BB26a
25	J837-FC-BB27	1	1533	166.5	300	x	4	766.5	FC-BB27a
26	J837-FC-BB28	1	1348	74	300	x	4	674	FC-BB28a
27	J837-FC-BB29	1	1132	116	300	x	3	566	FC-BB29a
28	J837-FC-BB30	2	1107	103.5	300	x	3	553.5	FC-BB30a
29	J837-FC-BB31	12	1272	186	300	x	3	636	FC-BB31a
30	J837-FC-BB33	1	1261.3	180.65	300	x	3	630.65	FC-BB33a
31	J837-FC-BB34	1	2178.3	189.15	300	x	6	1089.2	FC-BB34a
32	J837-FC-BB35	1	1408.3	104.15	300	x	4	704.15	FC-BB35a
33	J837-FC-BB36	1	1367.3	83.65	300	x	4	683.65	FC-BB36a
34	J837-FC-BB37	2	1455.3	127.65	300	x	4	727.65	FC-BB37a
35	J837-FC-BB38	1	1347.3	73.65	300	x	4	673.65	FC-BB38a
36	J837-FC-BB39	4	1408.3	104.15	300	x	4	704.15	FC-BB39a
37	J837-FC-BB40	1	1569	184.5	300	x	4	784.5	FC-BB40a
38	J837-FC-BB41	1	1403.3	101.65	300	x	4	701.65	FC-BB41a
39	J837-FC-BB42	1	1592.3	196.15	300	x	4	796.15	FC-BB42a

名稱	數據表	制圖	吳禕瑜	2019-5-21	修改	A	
材料		復核			日期	2019.6.24	
顏色		批准			圖號	J837-FC-BB1-1	



美特鋁質 有限公司
MIDI Aluminium Fabricator Ltd.

加工圖見: J837-FC-BB1

工程號	J-837	地盤	觀塘
-----	-------	----	----

序號	背板編號	數量	寬度W	A	N			B	鋁折件編號
40	J837-FC-BB43	1	1293.3	196.65	300	x	3	646.65	FC-BB43a
41	J837-FC-BB44	1	1609.3	204.65	300	x	4	804.65	FC-BB44a
42	J837-FC-BB45	1	1521.3	160.65	300	x	4	760.65	FC-BB45a
43	J837-FC-BB46	3	1412.3	106.15	300	x	4	706.15	FC-BB46a
44	J837-FC-BB47	1	1351.3	75.65	300	x	4	675.65	FC-BB47a
45	J837-FC-BB48	2	1473.3	136.65	300	x	4	736.65	FC-BB48a
46	J837-FC-BB49	1	1868.3	184.15	300	x	5	934.15	FC-BB49a
47	J837-FC-BB50	15	1305.3	52.65	300	x	4	652.65	FC-BB50a
48	J837-FC-BB51	1	1708.3	104.15	300	x	5	854.15	FC-BB51a
49	J837-FC-BB52	3	1157.3	128.65	300	x	3	578.65	FC-BB52a
50	J837-FC-BB53	1	1388.3	94.15	300	x	4	694.15	FC-BB53a
51	J837-FC-BB54	1	1410.3	105.15	300	x	4	705.15	FC-BB54a
52	J837-FC-BB56	1	1810.6	155.3	300	x	5	905.3	FC-BB56a
53	J837-FC-BB57	1	1312.3	56.15	300	x	4	656.15	FC-BB57a
54	J837-FC-BB58	1	1196.3	148.15	300	x	3	598.15	FC-BB58a
55	J837-FC-BB59	1	1465.3	132.65	300	x	4	732.65	FC-BB59a
56	J837-FC-BB60	1	1453.3	126.65	300	x	4	726.65	FC-BB60a
57	J837-FC-BB61	2	1400.8	100.4	300	x	4	700.4	FC-BB61a
58	J837-FC-BB62	1	1173.3	136.65	300	x	3	586.65	FC-BB62a
59	J837-FC-BB63	1	1135.3	117.65	300	x	3	567.65	FC-BB63a
60	J837-FC-BB64	1	1515.3	157.65	300	x	4	757.65	FC-BB64a
61	J837-FC-BB65	1	1559.8	179.9	300	x	4	779.9	FC-BB65a
62	J837-FC-BB66	1	1099.3	99.65	300	x	3	549.65	FC-BB66a
63	J837-FC-BB67	1	1116.3	108.15	300	x	3	558.15	FC-BB67a
64	J837-FC-BB68	1	1149.3	124.65	300	x	3	574.65	FC-BB68a
65	J837-FC-BB69	2	1642.3	71.15	300	x	5	821.15	FC-BB69a
66	J837-FC-BB70	1	1250.3	175.15	300	x	3	625.15	FC-BB70a
67	J837-FC-BB72	1	1879.3	189.65	300	x	5	939.65	FC-BB72a
68	J837-FC-BB74	1	1349	74.5	300	x	4	674.5	FC-BB74a
69	J837-FC-BB75	1	1113	106.5	300	x	3	556.5	FC-BB75a
70	J837-FC-BB77	1	1042	71	300	x	3	521	FC-BB77a
71	J837-FC-BB78	1	1102	101	300	x	3	551	FC-BB78a
72	J837-FC-BB80	2	1004	52	300	x	3	502	FC-BB80a
73	J837-FC-BB81	2	1057	78.5	300	x	3	528.5	FC-BB81a
74	J837-FC-BB82	2	1054	77	300	x	3	527	FC-BB82a
75	J837-FC-BB83	1	1630	65	300	x	5	815	FC-BB83a
76	J837-FC-BB84	1	1404.6	102.3	300	x	4	702.3	FC-BB84a
77	J837-FC-BB85	6	1299.3	49.65	300	x	4	649.65	FC-BB85a
78	J837-FC-BB86	1	70.6	35.3				35.3	FC-BB86a

名稱	數據表	制圖	吳禕瑜	2019-5-21	修改	A	
材料		復核			日期	2019.6.24	
顏色		批准			圖號	J837-FC-BB1-2	

EG-DWG3





美特鋁質 有限公司
MIDI Aluminium Fabricator Ltd.

數量

2

工程號 J-837 地盤 觀塘

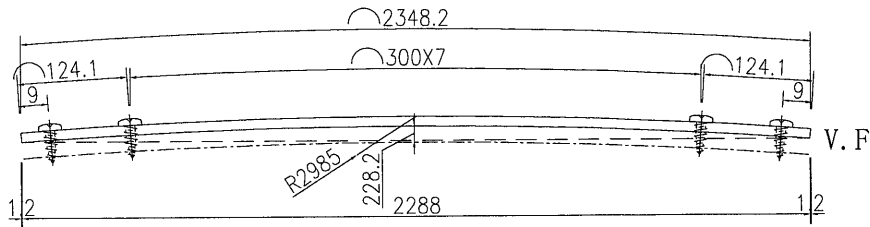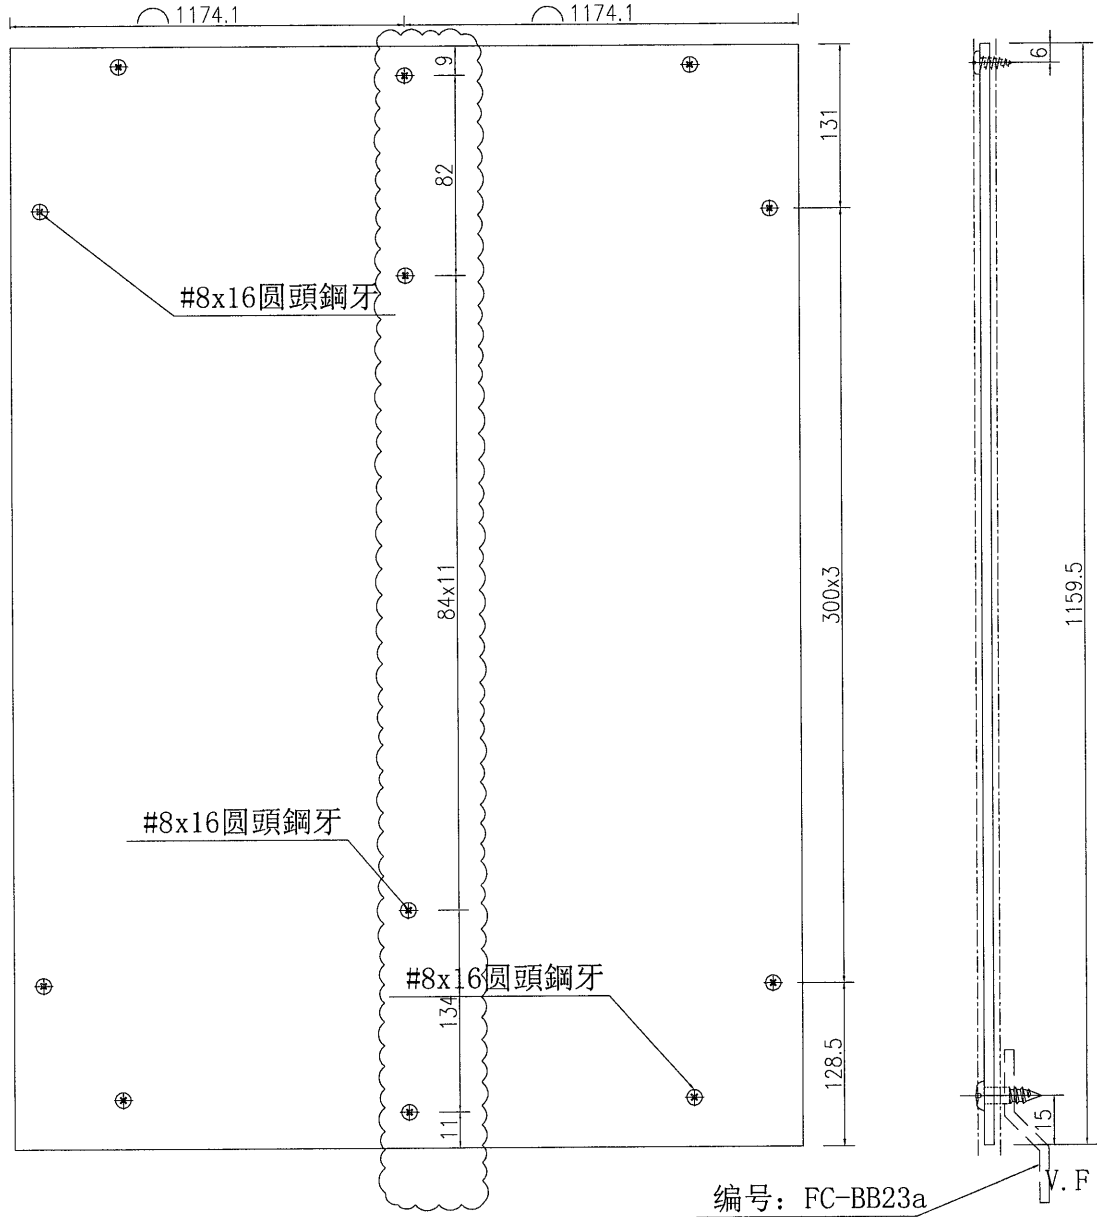

名稱	鋁背板加工圖	制圖	吳禕瑜	2019-5-21	修改	A	B
材料	3mm鋁板	復核			日期	2019.5.24	2019.6.24
顏色	UCT803649FXL-3 (香檳金)	批准			圖號	J837-FC-BB23	




美特鋁質 有限公司
MIDI Aluminium Fabricator Ltd.


數量

3

工程號 J-837 地盤 觀塘

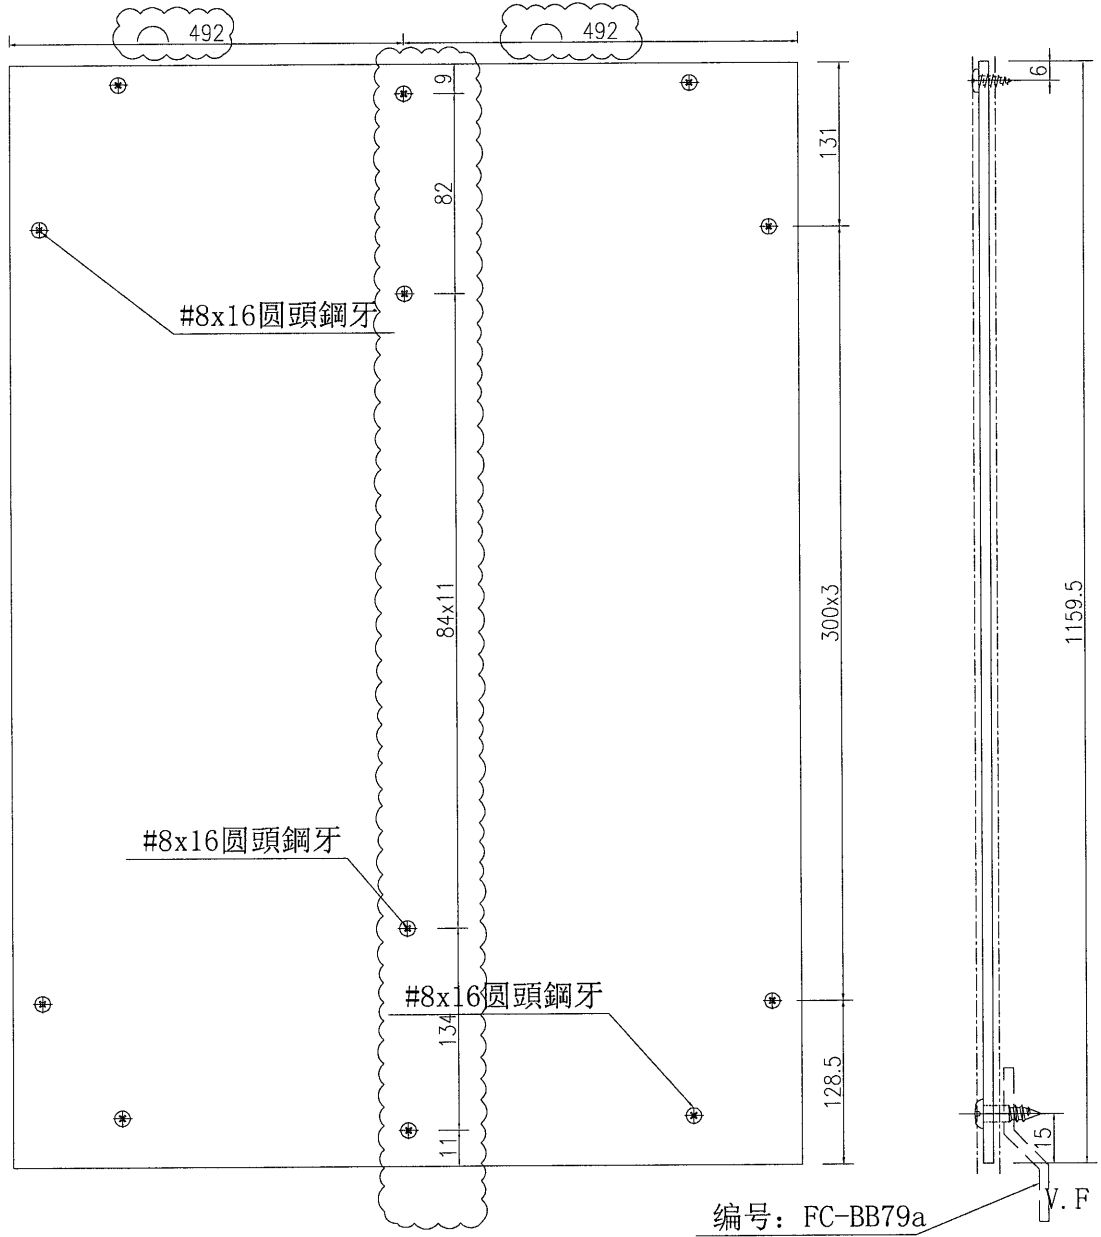

编号: FC-BB79a

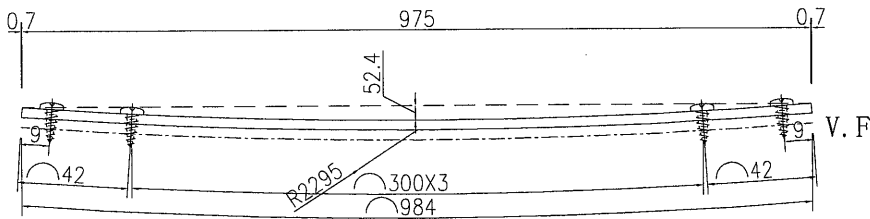



名稱	鋁背板加工圖	制圖	吳禱瑜	2019-5-21	修改	A	B
材料	3mm鋁板	復核			日期	2019.5.24	2019.6.24
顏色	UCT803649FXL-3(香檳金)	批准			圖號	J837-FC-BB79	



數量

2

工程號 J-837 地盤 觀塘

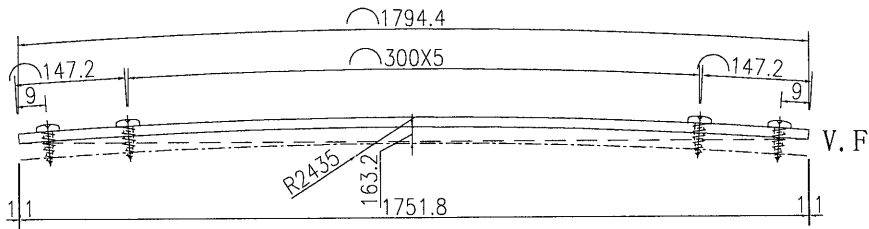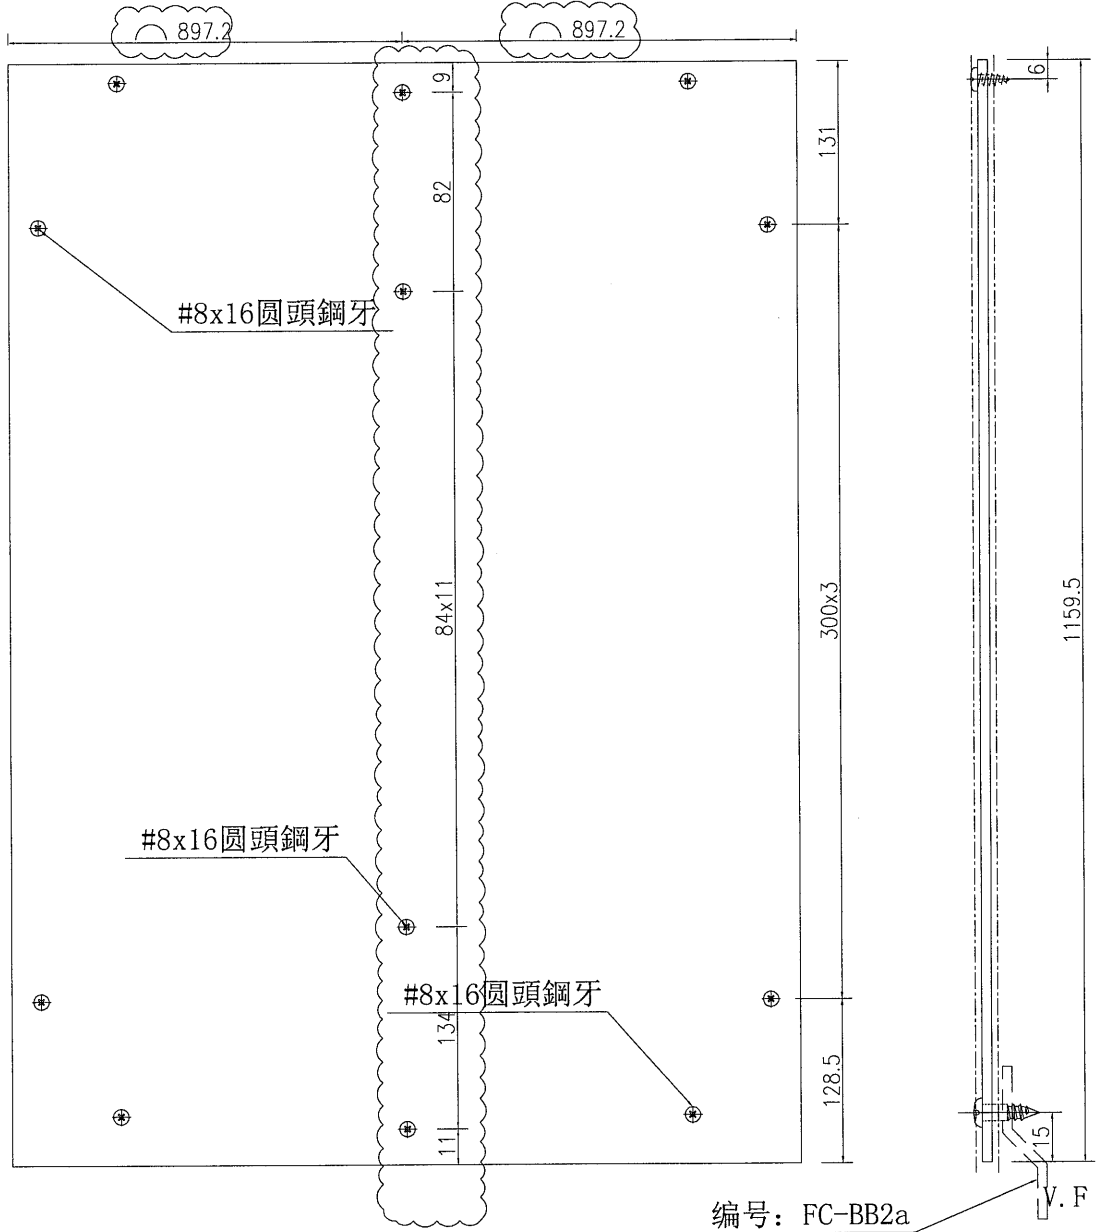



名稱	鋁背板加工圖	制圖	吳緯瑜	2019-5-21	修改	A	B
材料	3mm鋁板	復核			日期	2019.5.24	2019.6.24
顏色	UCT803649FXL-3 (香檳金)	批准			圖號	J837-FC-BB2	



數量

2

工程號 J-837 地盤 觀塘

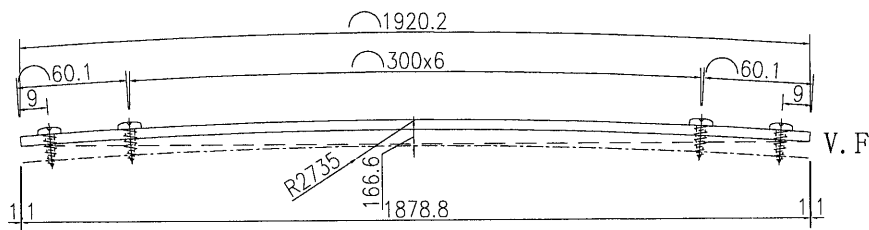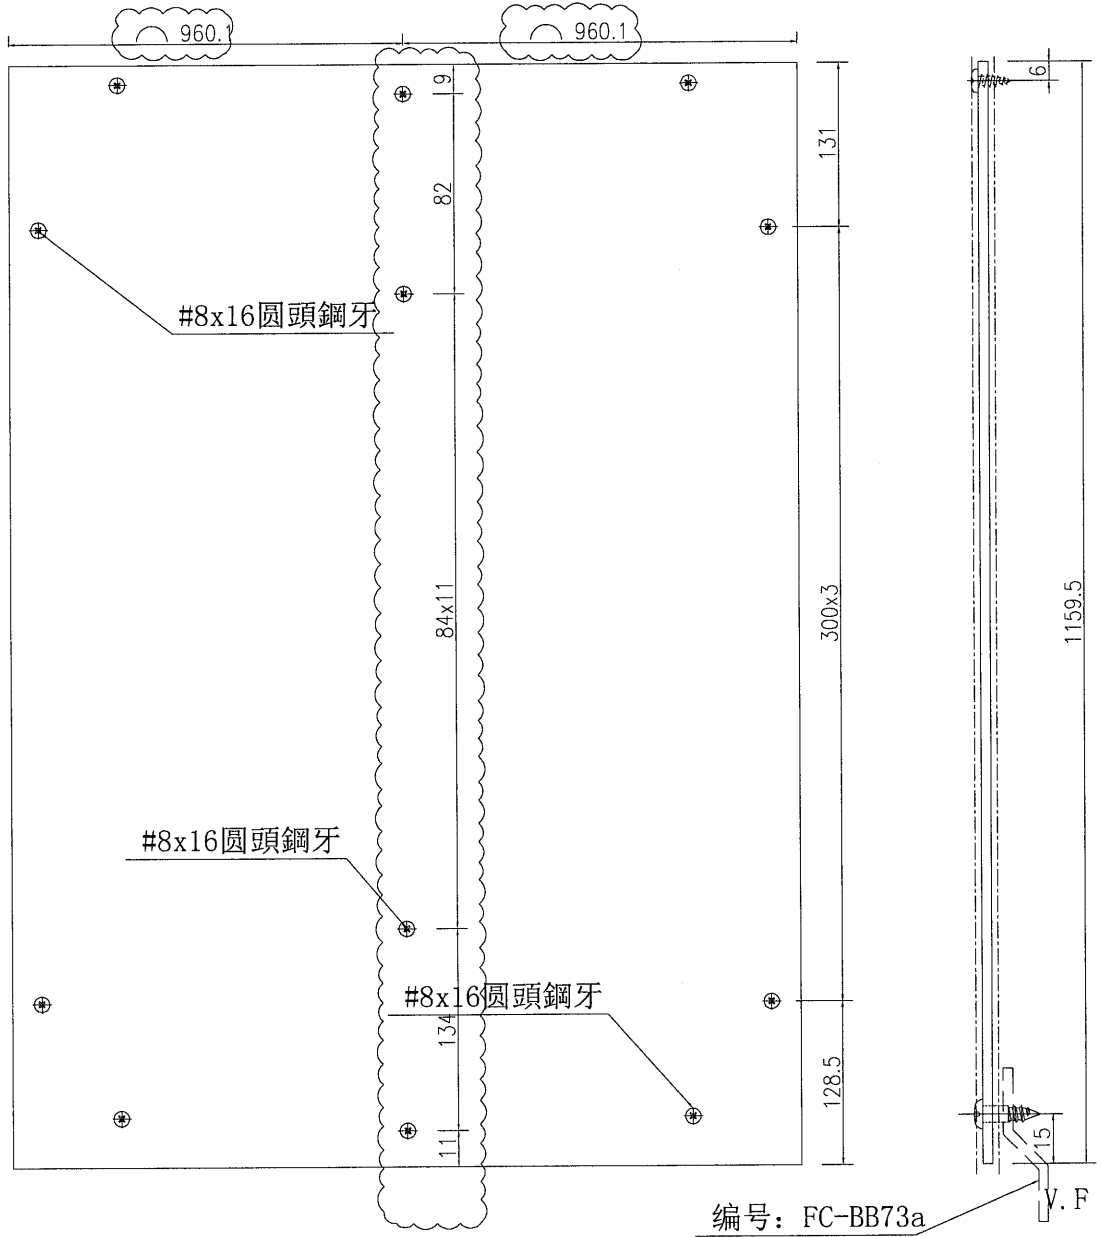



名稱	鋁背板加工圖	制圖	吳禕瑜	2019-5-21	修改	A	
材料	3mm鋁板	復核			日期	2019.6.24	
顏色	UCT803649FXL-3(香檳金)	批准			圖號	J837-FC-BB73	



數量

2

工程號 J-837 地盤 觀塘

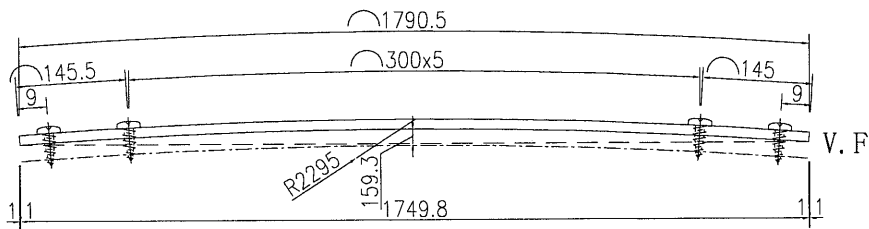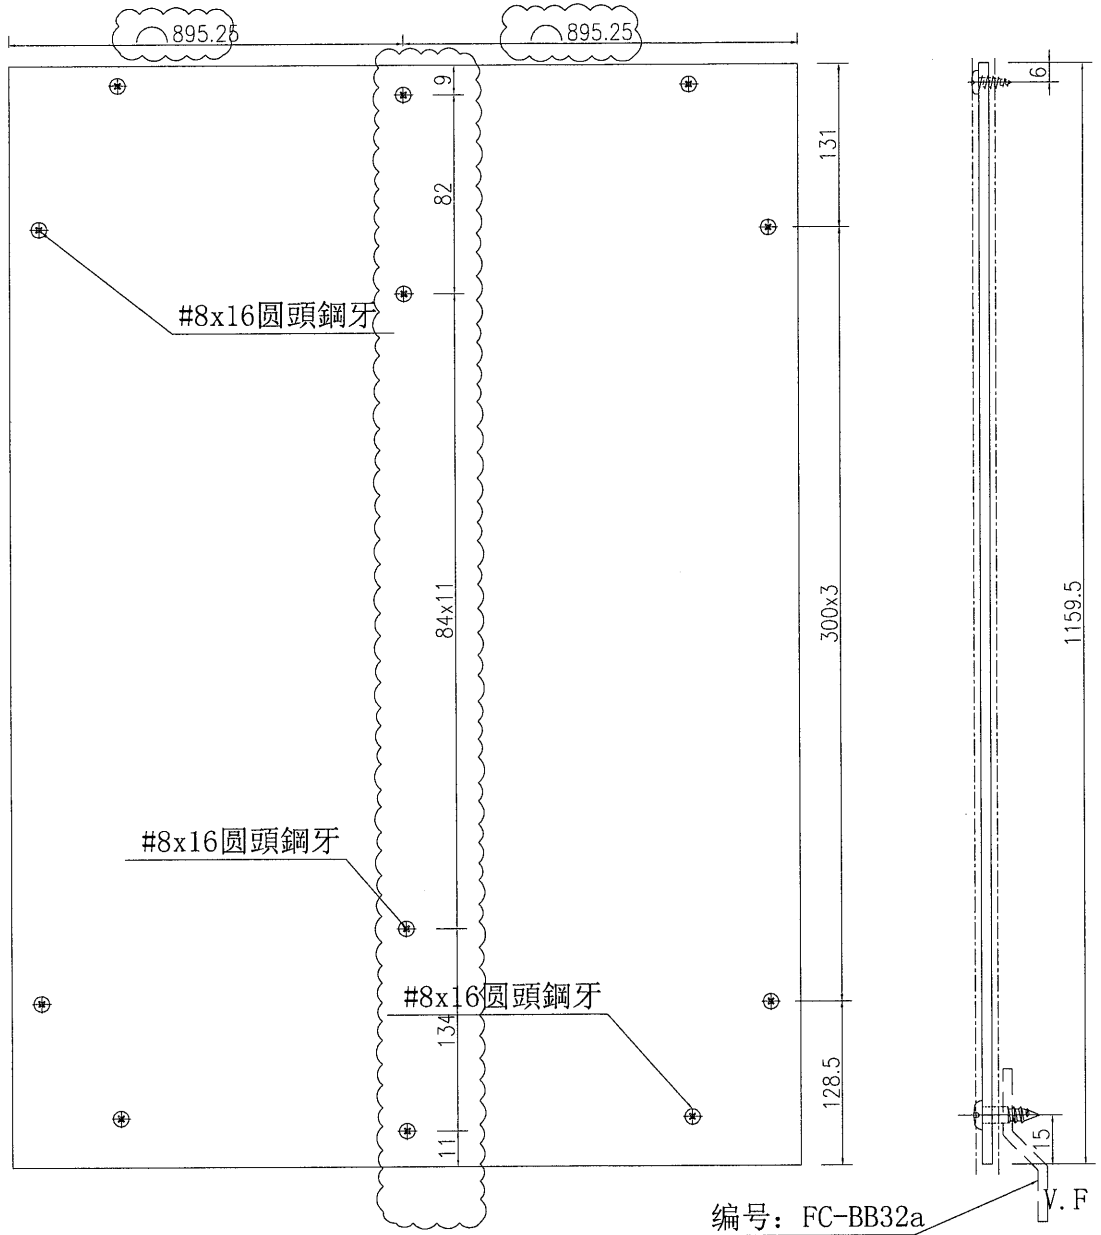

名稱	鋁背板加工圖	制圖	吳禕瑜	2019-5-21	修改	A	B
材料	3mm鋁板	復核			日期	2019.5.24	2019.6.24
顏色	UCT803649FXL-3(香檳金)	批准			圖號	J837-FC-BB32	