

工程指示 / 要求簡箋(E.I.)

工程指示編號：EI / 0611

修改版次：F

工程編號：J837 平台

工程名稱：觀塘 裕民坊

工程項目：廠用鋁摺件加工圖(鋁飾線位置)

收件人：生統

發件人：Kin

日期：2-8-2019

要求提供 / 確認 事項：

- () 初步鋁料 B.M.
- () 加工拆圖，然後生產
- () 尺寸表
- () 正式鋁料 B.M.
- () 技術上資料 / 指示
- () 報價
- () 配件 B.M.
- () 樣辦或貨品說明書
- () 分判合約
- () 其他：_____

內容：

請按附頁加工。(廠用,配合EI0561)

請在 9-8-2019 前完成上列要求。

附有關圖紙 / 文件：

1+3頁

以上項目為：

- 原合約工程包
- 原合約工程加 / 減賬
- 新工程報價

原因：-

分發東莞各部門：

- () 生產技術總監 連附件 () 技術部 連附件 () 生產部 連附件 () 機械設計部 連附件
- () 採購部 連附件 () 生產統籌部 連附件
- () 質檢部 連附件 () 會計部 連附件 () 報關組 連附件 () 其他 _____ 連附件

分發香港各部門：

- () 行政部 連附件 () 會計部 連附件 () 統籌部 連附件 () 工程部地盤科文 連附件 炳哥
- () 採購部 連附件 () QS 部 連附件 () 維修部 連附件 () 其他 _____ 連附件

傳遞編號：HK 1754/19

發件人簽署：Kin

項目經理簽署：Kin

FI/0611

EG-DWG3





美特鋁質 有限公司
MIDI Aluminium Fabricator Ltd.

數量

3

工程號 J-837 地盤 觀塘

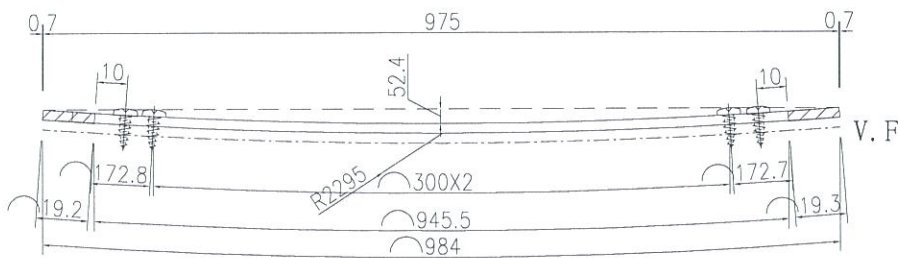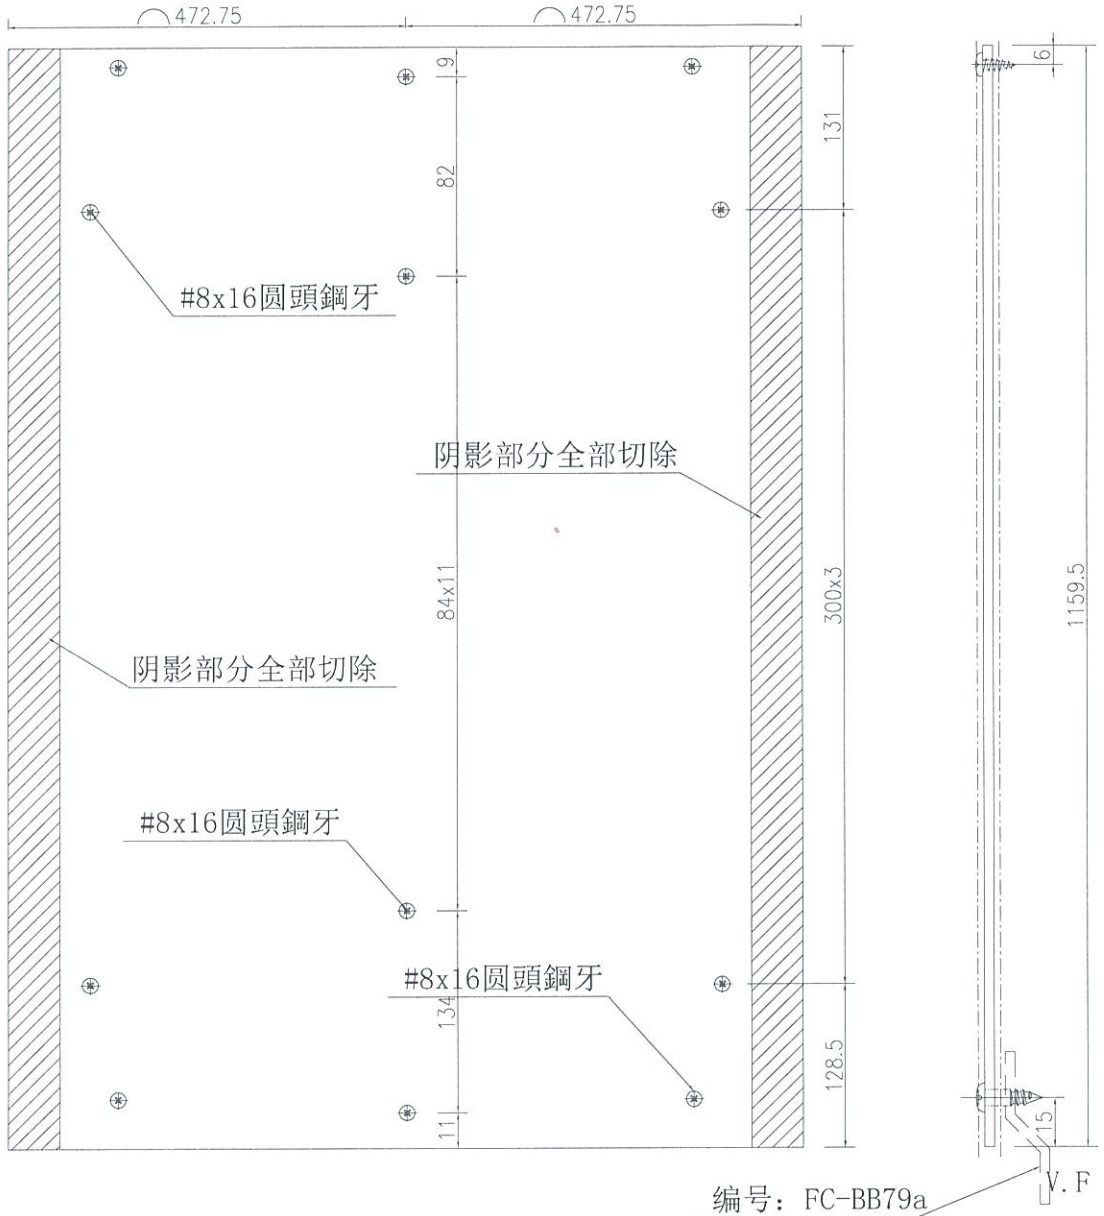


名稱	鋁背板加工圖	制圖	吳禕瑜	2019-5-21	修改	A	B	C
材料	3mm鋁板	復核			日期	2019.5.24	2019.6.24	2/7-2019
顏色	UCT803649FXL-3 (香檳金)	批准			圖號	J837-FC-BB79		

D
2/8-2019

FE/0611

EG-DWG3

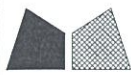

美特鋁質 有限公司
MIDI Aluminium Fabricator Ltd.

數量

2


工程號

J-837

地盤

觀塘

编号J837-FC-BB66修改图

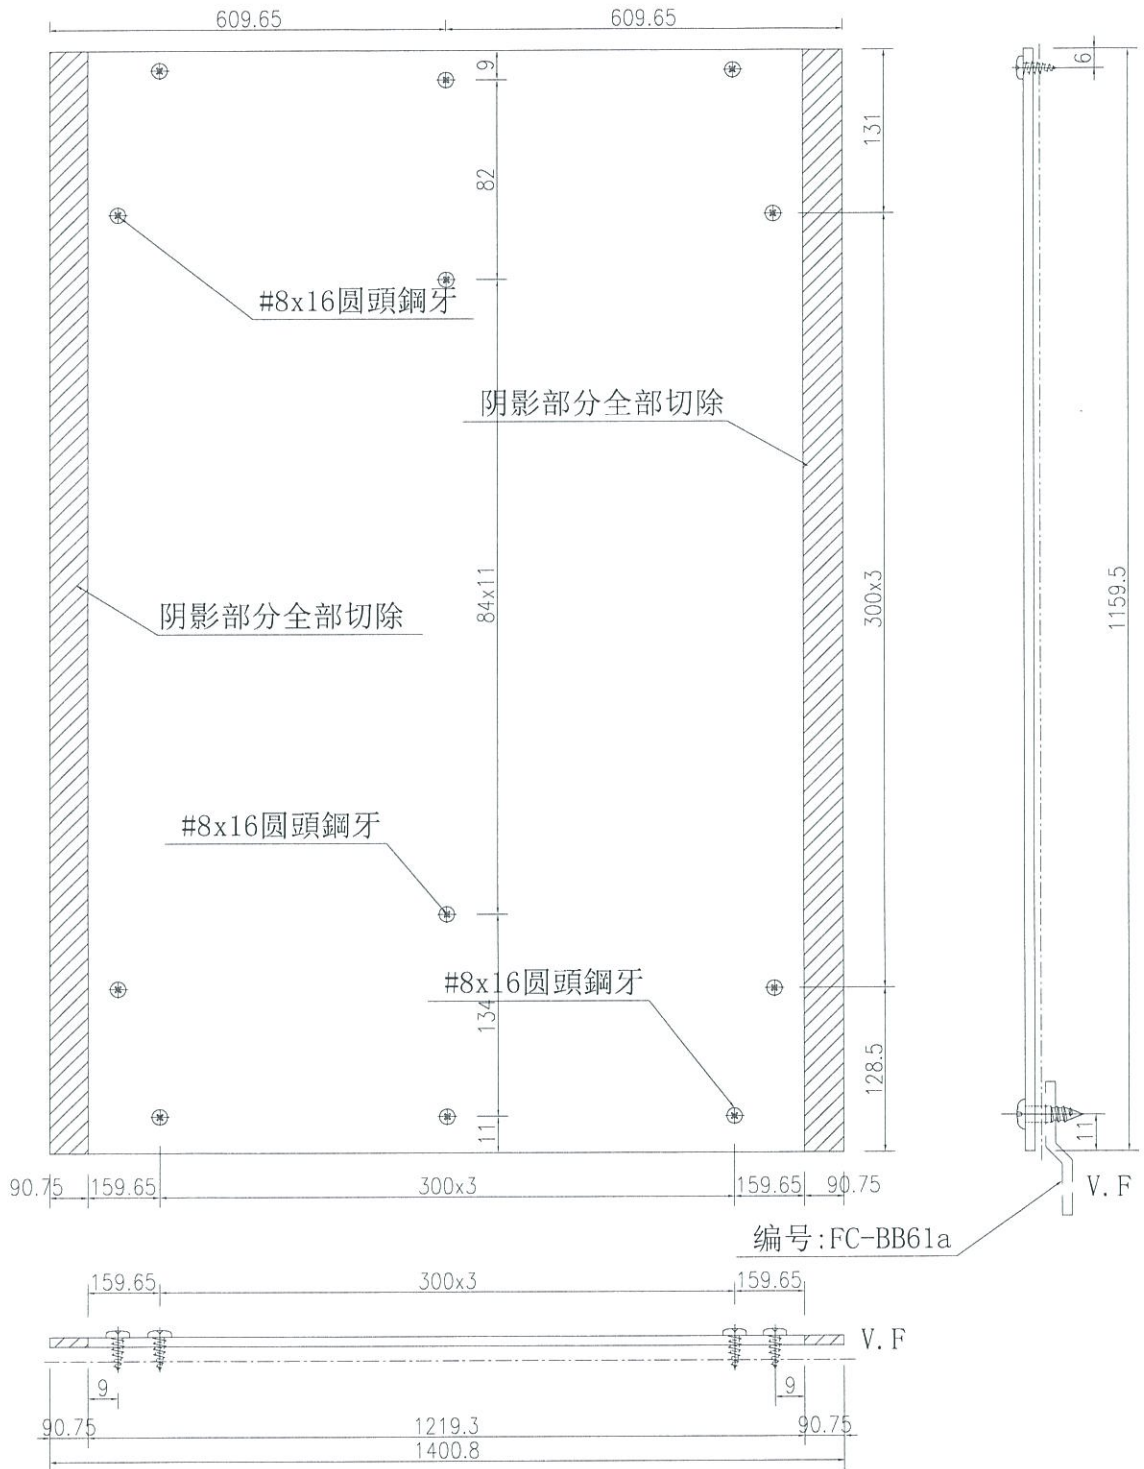

名稱	鋁背板加工圖	制圖	吳禱瑜	2019-5-21	修改			
材料	3mm鋁板	復核			日期			
顏色	UCT803649FXL-3(香檳金)	批准			圖號	J837-FC-BB66		