



工程指示 / 要求簡箋(E.I.)

工程指示編號：EI / 0611

修改版次：G₇

工程編號：J837 平台

工程名稱：觀塘 裕民坊

工程項目：廠用鋁摺件加工圖(鋁飾線位置)

收件人：生統

發件人：Kin

日期：2-8-2019

要求提供 / 確認 事項：

- | | | |
|------------------------------------|-------------------------------------|-------------------------------|
| <input type="checkbox"/> 初步鋁料 B.M. | <input type="checkbox"/> 加工拆圖，然後生產 | <input type="checkbox"/> 尺寸表 |
| <input type="checkbox"/> 正式鋁料 B.M. | <input type="checkbox"/> 技術上資料 / 指示 | <input type="checkbox"/> 報價 |
| <input type="checkbox"/> 配件 B.M. | <input type="checkbox"/> 樣辦或貨品說明書 | <input type="checkbox"/> 分判合約 |
| <input type="checkbox"/> 其他：_____ | | |

內容：

請按附頁加工。(廠用, 配合 EI0561)
☆ 5 版次圖號 J837-FC-BB66 更正為圖號 J837-FC-BB61

請在 9-8-2019 前完成上列要求。

附有關圖紙 / 文件：

1+2頁

以上項目為：

- 原合約工程包 原合約工程加 / 減賬 新工程報價

原因：-

分發東莞各部門：

- () 生產技術總監 連附件 () 技術部 連附件 () 生產部 連附件 () 機械設計部 連附件
 () 採購部 連附件 () 生產統籌部 連附件
 () 質檢部 連附件 () 會計部 連附件 () 報關組 連附件 () 其他 _____ 連附件

分發香港各部門：

- () 行政部 連附件 () 會計部 連附件 () 統籌部 連附件 () 工程部地盤科文 連附件 炳哥
 () 採購部 連附件 () QS 部 連附件 () 維修部 連附件 () 其他 _____ 連附件

傳遞編號：HK 1761 / 19

發件人簽署：Kin

項目經理簽署：Kin

52/0611

EG-DWG3




美特鋁質 有限公司
MIDI Aluminium Fabricator Ltd.

數量

2

工程號 J-837 地盤 鐵塘

编号J837-FC-BB61 修改图

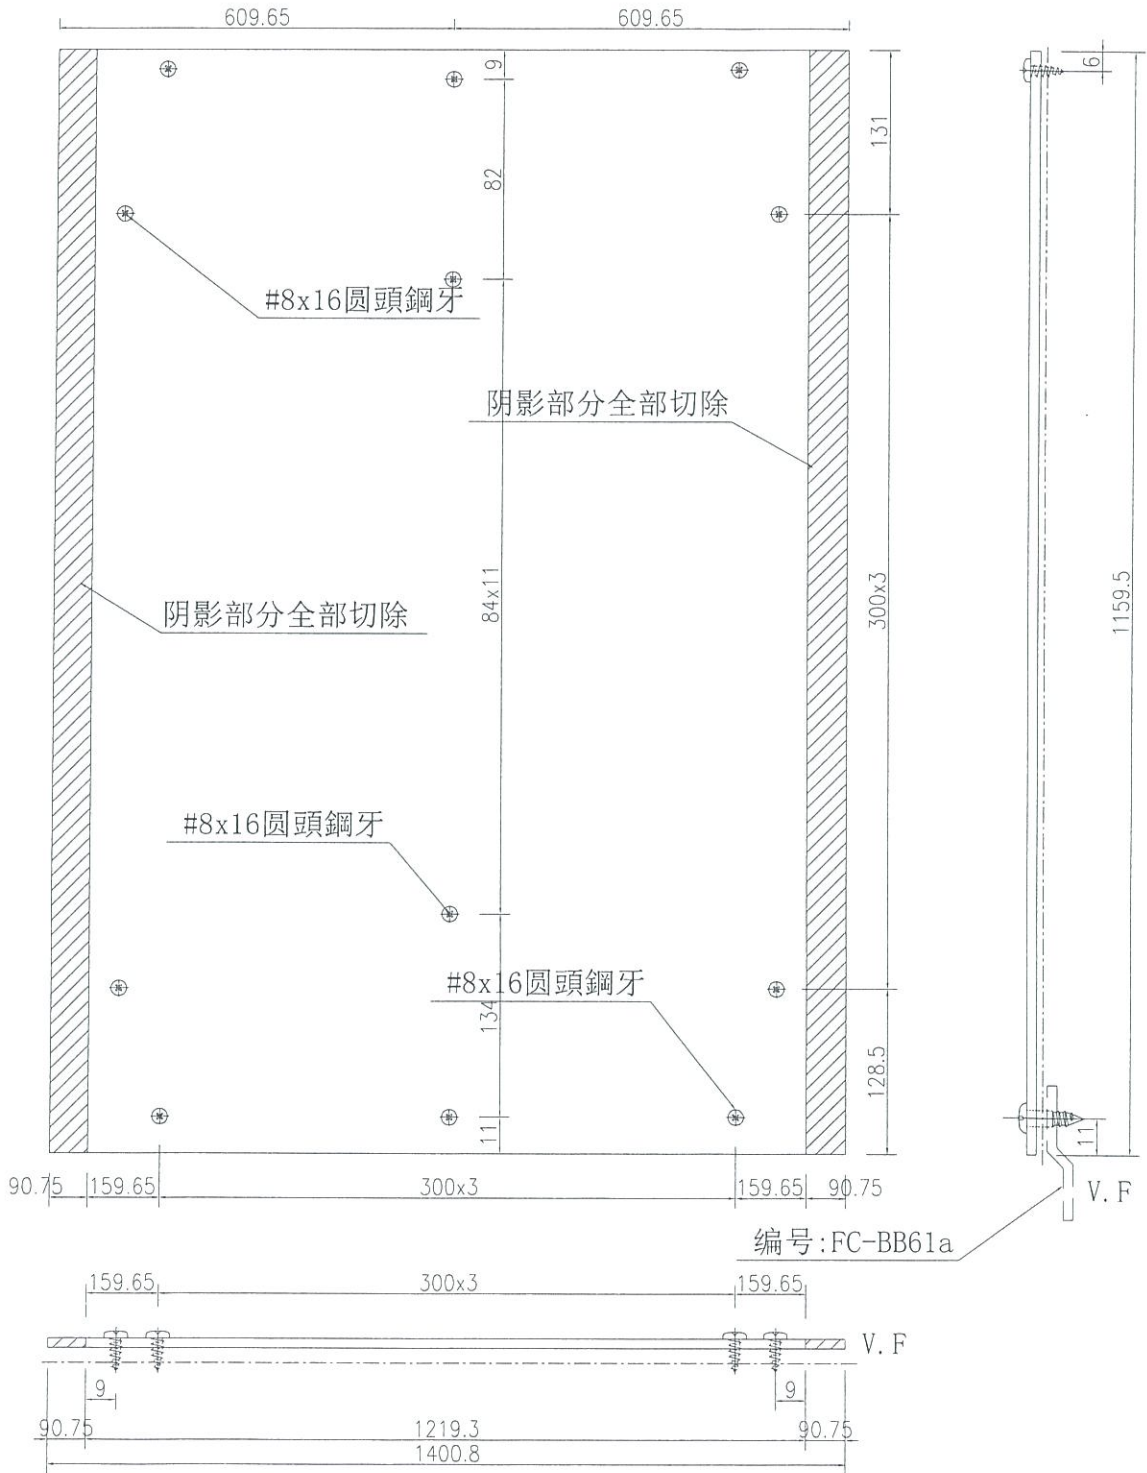

名稱	鋁背板加工圖	制圖	吳禕瑜	2019-5-21	修改		
材料	3mm鋁板	復核			日期		
顏色	UCT803649FXL-3(香檳金)	批准			圖號	J837-FC-BB61	