



工程指示 / 要求簡箋(E.I.)

工程指示編號：EI / 0720 / 19

修改版次：B

工程編號：J837 平台

工程名稱：觀塘 裕民坊平台

工程項目：單元九字框鋁料加工圖(WINDOW WALL 3 樓內圓位置)

收件人：生統

發件人：Leung Hin Wai

日期：3/1-2019

要求提供 /  確認 事項：

- |                                    |                                     |                               |
|------------------------------------|-------------------------------------|-------------------------------|
| <input type="checkbox"/> 初步鋁料 B.M. | <input type="checkbox"/> 加工拆圖，然後生產  | <input type="checkbox"/> 尺寸表  |
| <input type="checkbox"/> 正式鋁料 B.M. | <input type="checkbox"/> 技術上資料 / 指示 | <input type="checkbox"/> 報價   |
| <input type="checkbox"/> 配件 B.M.   | <input type="checkbox"/> 樣辦或貨品說明書   | <input type="checkbox"/> 分判合約 |
| <input type="checkbox"/> 其他：_____  |                                     |                               |

內容：

請按附頁加工，送地盤。

配合玻璃安裝，玻璃 EI0515

請在 \_\_\_\_\_ 前完成上列要求。

附：

1 + 10 頁

以上項目為：

- 原合約工程包                       原合約工程加 / 減賬                       新工程報價

原因：-

分發東莞各部門：

- ( ) 生產技術總監  連附件    ( ) 技術部     連附件    ( ) 生產部     連附件    ( ) 機械設計部  連附件  
 ( ) 採購部     連附件    ( ) 生產統籌部  連附件  
 ( ) 質檢部     連附件    ( ) 會計部     連附件    ( ) 報關組     連附件    ( ) 其他 \_\_\_\_\_  連附件

分發香港各部門：

- ( ) 行政部  連附件    ( ) 會計部  連附件    ( ) 統籌部  連附件    ( ) 工程部地盤科文(柄)  連附件  
 ( ) 採購部  連附件    ( ) QS 部  連附件    ( ) 維修部  連附件    ( ) 其他 \_\_\_\_\_  連附件

傳遞編號：

AK1507

發件人簽署：

*[Signature]*

項目經理簽署：

*[Signature]*

圖則登記表 DRAWING REGISTER																					
工程名稱 Project Title: <b>觀瀾平台</b>											接收日期 Receiving Date (適用於客戶圖則)										
工程編號 Project No: <b>J-837</b>											年										
分發予 Distributed To											月										
											日										
											發出日期 Issued Date										
											年	19	19								
											月	06	07								
											日	18	03								
圖則編號 Drg. No.	圖則名稱 Drawing Title	修訂編號 Revision No.																			
J837-GW-AL01	型材加工圖	-	-																		
J837-GW-AL02	型材加工圖	-	-																		
圖則登記表 DRAWING REGISTER																			
										接收日期 Receiving Date (適用於客戶圖則)									
工程名稱 Project Title: <b>觀瀾平台</b>										年									
										月									
工程編號 Project No: <b>J-837</b>										日									
分發予 Distributed To					發出日期 Issued Date														
					年	19	19												
					月	06	07												
					日	18	03												
圖則編號 Drg. No.	圖則名稱 Drawing Title	修訂編號 Revision No.																	
J837-GW-AL19a	型材加工圖	-	-																
J837-GW-AL20	型材加工圖	-	-																
J837-GW-AL30a	型材加工圖	-	A																
J837-GW-AL31	型材加工圖	-	-																
J837-GW-AL31a	型材加工圖	-	A																
J837-GW-AL32	型材加工圖	-	-																
J837-GW-AL32a	型材加工圖	-	A																
J837-GW-ZK01	單元件組裝圖	-	-																
J837-GW-ZK02	單元件組裝圖	-	-																
J837-GW-ZK03	單元件組裝圖	-	-																
J837-GW-ZK04	單元件組裝圖	-	-																

圖則登記表 DRAWING REGISTER																					
											接收日期 Receiving Date (適用於客戶圖則)										
工程名稱 Project Title: 觀瀾平台											年										
											月										
工程編號 Project No: J-837											日										
分發予 Distributed To						發出日期 Issued Date															
						年	19	19													
						月	06	07													
						日	18	03													
圖則編號 Drg. No.	圖則名稱 Drawing Title	修訂編號 Revision No.																			
J837-GW-ZK05	單元件組裝圖	-	-																		
J837-GW-ZK05a	單元件組裝圖	-	-																		
圖則登記表 DRAWING REGISTER													
工程名稱 Project Title: <b>觀瀾平台</b>										接收日期 Receiving Date (適用於客戶圖則)			
工程編號 Project No: <b>J-837</b>										年			
										月			
										日			
分發予 Distributed To						發出日期 Issued Date							
						年	19	19					
						月	06	07					
						日	18	03					
圖則編號 Drg. No.	圖則名稱 Drawing Title	修訂編號 Revision No.											
J837-GW-ZK33	單元件組裝圖	-	-										
J837-GW-ZK34	單元件組裝圖	-	-										
J837-GW-ZK35	單元件組裝圖	-	-										
J837-GW-ZK36	單元件組裝圖	-	-										
J837-GW-ZK37	單元件組裝圖	-	-										
J837-GW-ZK38	單元件組裝圖	-	-										
J837-GW-ZK39	單元件組裝圖	-	-										
J837-GW-ZK40	單元件組裝圖	-	-										
J837-GW-ZK41	單元件組裝圖	-	-										
J837-GW-ZK42	單元件組裝圖	-	-										
J837-GW-ZK43	單元件組裝圖	-	-										
J837-GW-ZK44	單元件組裝圖	-	-										
J837-GW-ZK45	單元件組裝圖	-	-										
J837-GW-ZK46	單元件組裝圖	-	-										
J837-GW-ZK47	單元件組裝圖	-	-										
J837-GW-ZK48	單元件組裝圖	-	-										
J837-GW-ZK49	單元件組裝圖	-	-										
J837-GW-ZK63	單元件組裝圖	-	-										
J837-GW-ZK64	單元件組裝圖	-	-										
J837-GW-ZK65	單元件組裝圖	-	-										
J837-GW-ZK71	單元件組裝圖	-	-										
J837-GW-ZK72	單元件組裝圖	-	-										
J837-GW-ZK73	單元件組裝圖	-	-										
J837-GW-ZK74	單元件組裝圖	-	-										
J837-GW-ZK75	單元件組裝圖	-	-										
J837-GW-ZK76	單元件組裝圖	-	-										
J837-GW-ZK77	單元件組裝圖	-	-										
J837-GW-ZK78	單元件組裝圖	-	-										
J837-GW-ZK79	單元件組裝圖	-	-										
J837-GW-ZK80	單元件組裝圖	-	-										
J837-GW-ZK81	單元件組裝圖	-	-										

圖則登記表 DRAWING REGISTER													
工程名稱 Project Title: 觀瀾平台										接收日期 Receiving Date (適用於客戶圖則)			
工程編號 Project No: J-837										年			
										月			
										日			
分發予 Distributed To						發出日期 Issued Date							
						年	19	19					
						月	06	07					
						日	18	03					
圖則編號 Drg. No.		圖則名稱 Drawing Title		修訂編號 Revision No.									
J837-GW-ZK82		單元件組裝圖		-	-								
J837-GW-ZK83		單元件組裝圖		-	-								
J837-GW-ZK84		單元件組裝圖		-	-								
J837-GW-ZK85		單元件組裝圖		-	-								
J837-GW-ZK86		單元件組裝圖		-	-								
J837-GW-ZK87		單元件組裝圖		-	-								
J837-GW-ZK88		單元件組裝圖		-	-								
J837-GW-ZK89		單元件組裝圖		-	-								
J837-GW-ZK90		單元件組裝圖		-	-								
J837-GW-ZK91		單元件組裝圖		-	-								
J837-GW-ZK92		單元件組裝圖		-	-								
J837-GW-WZ60		位置圖		-	-								
J837-GW-WZ61		位置圖		-	-								
J837-GW-WZ62		位置圖		-	-								
J837-GW-WZ63		位置圖		-	-								
J837-GW-WZ64		位置圖		-	-								
J837-GW-WZ65		位置圖		-	-								
J837-GW-WZ66		位置圖		-	-								



EG-DWG3



美特鋁質 有限公司  
MIDI Aluminium Fabricator Ltd.

工程號 J837 地盤 觀塘平台

产品编号	L(MM)	数量	A	B	C	D	E	N	M
J837-GW-AL30a-01	1077.5	1							
J837-GW-AL30a-02	1445.5	1							
J837-GW-AL30a-03	1391.5	1							
J837-GW-AL30a-04	622.5	2							
J837-GW-AL30a-05	1114.5	1							
J837-GW-AL30a-06	1348	1							
J837-GW-AL30a-07	1420.5	1							
J837-GW-AL30a-08	237.5	1							
J837-GW-AL30a-09	778.5	1							
J837-GW-AL30a-10	1237.5	1							

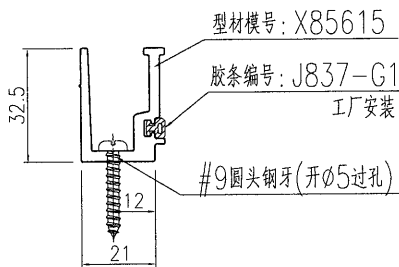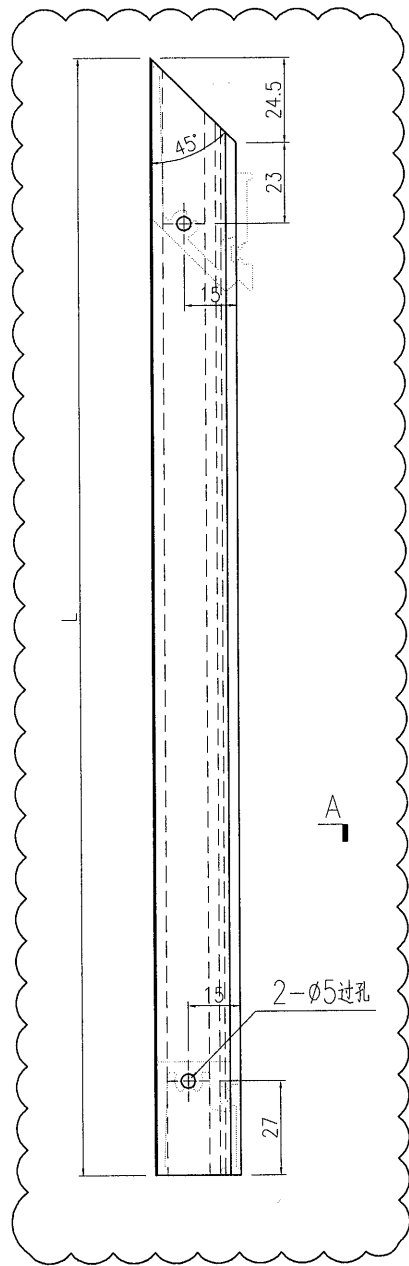

名稱	型材加工圖	制圖	曾建平	2019-06-18	修改	A		
材料	X85615	復核			日期	2019-07-03		
顏色	EC-DG-W333007RY 白色	批准			圖號	J837-GW-AL30a		



EG-DWG3



美特鋁質 有限公司  
MIDI Aluminium Fabricator Ltd.

工程號 J837 地盤 觀塘平台

产品编号	L(MM)	数量	A	B	C	D	E	N	M
J837-GW-AL31a-01	1288	1							
J837-GW-AL31a-02	1347.5	1							
J837-GW-AL31a-03	450	1							
J837-GW-AL31a-05	1074.5	1							
J837-GW-AL31a-06	1202.5	1							
J837-GW-AL31a-07	1340.5	1							
J837-GW-AL31a-08	1434.5	1							
J837-GW-AL31a-09	1437.5	1							
J837-GW-AL31a-10	1385.5	1							
J837-GW-AL31a-11	1237.5	1							
J837-GW-AL31a-12	812.5	1							

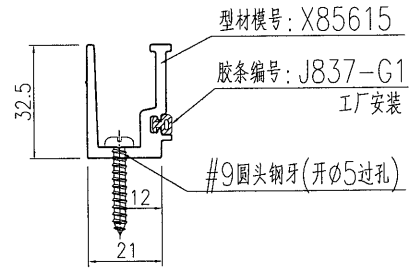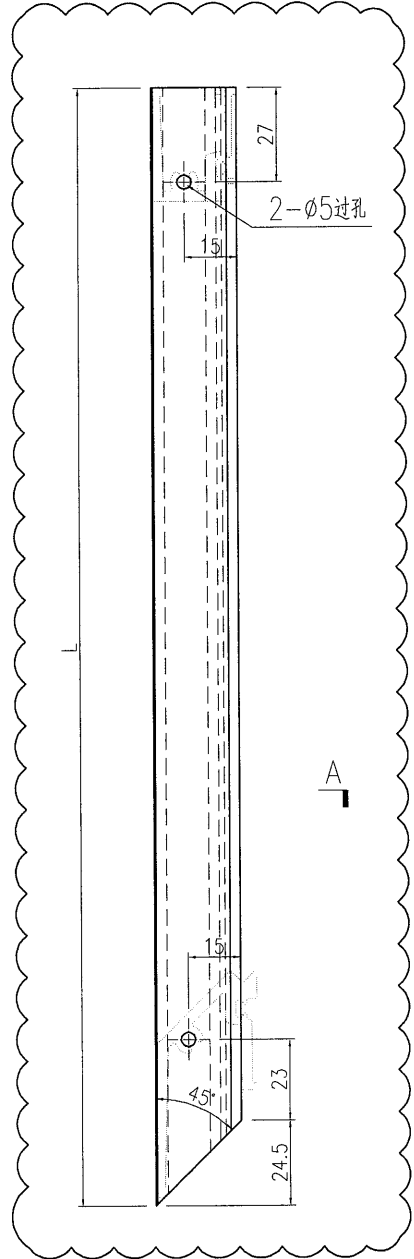

名稱	型材加工圖	制圖	曾建平	2019-06-18	修改	A		
材料	X85615	復核			日期	2019-07-03		
顏色	EC-DG-W333007RY 白色	批准			圖號	J837-GW-AL31a		



# EG-DWG3



美特鋁質 有限公司  
MIDI Aluminium Fabricator Ltd.

产品编号	L(MM)	数量	A	B	C	D	E	N	M
		1							

工程號	J837	地盤	觀塘平台
-----	------	----	------

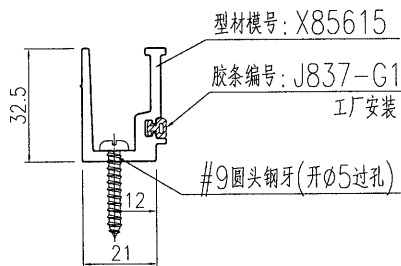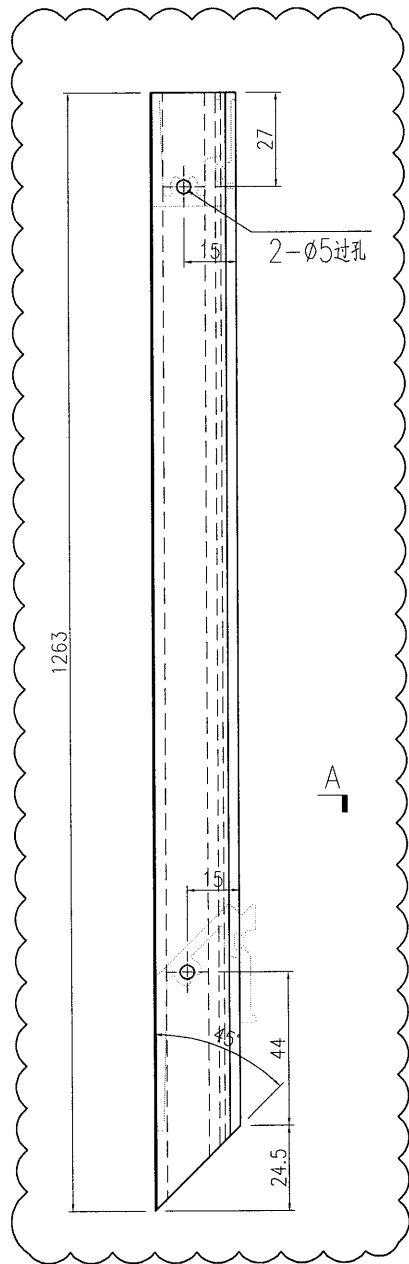

名稱	型材加工圖	制圖	曾建平	2019-06-18	修改	A		
材料	X85615	復核			日期	2019-07-03		
顏色	EC-DG-W333007RY 白色	批准			圖號	J837-GW-AL32a		

## 鋁材開料總表

工程號碼: J-837 工程名稱: 觀塘平台

序號	鋁料編號	名稱	表面處理		開料長度	實用長料總數量		浪費率(%)
			顏色	層厚		支數	長度	
6	X85615				6000	5	30000	14.13

送至: \_\_\_\_\_

由: \_\_\_\_\_

日期: \_\_\_\_\_

簡短說明: \_\_\_\_\_

共2頁 第1頁

打印日期: 2019/7/3 打印時間: 10:28



工程號碼: J-837, 工程名稱: 觀塘平台  
 開料長度: 6000, 總長料支數: 5, 總開料支數: 23  
 鋸片厚度(mm): 4, 料頭尾總切除(mm): 20, 浪費率(%): 14.13

鋁材開料清單 X85615

鋁料 長度	窗號	編號(用料狀況)	實用長度(長料開數)	需要 支數	開料 支數	長料 支數	餘料 支數	編號(剩餘長度)
6000	J837-GW-AL30a-02	1	1445.5	1	1	1	0	1@(4530.5)x1
6000	J837-GW-AL31a-09	(餘料)1	1437.5	1	1	0	1	1@(3089)x1
6000	J837-GW-AL31a-08	(餘料)1	1434.5	1	1	0	1	1@(1650.5)x1
6000	J837-GW-AL30a-07	(餘料)1	1420.5	1	1	0	1	1@(226)x1
6000	J837-GW-AL30a-03	2	1391.5	1	1	1	0	2@(4584.5)x1
6000	J837-GW-AL31a-10	(餘料)2	1385.5	1	1	0	1	2@(3195)x1
6000	J837-GW-AL30a-06	(餘料)2	1348.0	1	1	0	1	2@(1843)x1
6000	J837-GW-AL31a-02	(餘料)2	1347.5	1	1	0	1	2@(491.5)x1
6000	J837-GW-AL31a-07	3	1340.5	1	1	1	0	3@(4635.5)x1
6000	J837-GW-AL31a-01	(餘料)3	1288.0	1	1	0	1	3@(3343.5)x1
6000	J837-GW-AL32a	(餘料)3	1263.0	1	1	0	1	3@(2076.5)x1
6000	J837-GW-AL30a-10	(餘料)3	1237.5	2	1	0	1	3@(835)x1
6000	J837-GW-AL31a-11	4	1237.5		1	1	0	4@(4738.5)x1
6000	J837-GW-AL31a-06	(餘料)4	1202.5	1	1	0	1	4@(3532)x1
6000	J837-GW-AL30a-05	(餘料)4	1114.5	1	1	0	1	4@(2413.5)x1
6000	J837-GW-AL30a-01	(餘料)4	1077.5	1	1	0	1	4@(1332)x1
6000	J837-GW-AL31a-05	(餘料)4	1074.5	1	1	0	1	4@(253.5)x1
6000	J837-GW-AL31a-12	(餘料)3	812.5	1	1	0	1	3@(18.5)x1
6000	J837-GW-AL30a-09	5	778.5	1	1	1	0	5@(5197.5)x1
6000	J837-GW-AL30a-04	(餘料)5	622.5	2	2	0	1	5@(3944.5)x1
6000	J837-GW-AL31a-03	(餘料)2	450.0	1	1	0	1	2@(37.5)x1
6000	J837-GW-AL30a-08	(餘料)4	237.5	1	1	0	1	4@(12)x1

制表者: \_\_\_\_\_