



工程指示 / 要求簡箋(E.I.)

工程指示編號：EI / 0720 / 19

修改版次：C

工程編號：J837 平台

工程名稱：觀塘 裕民坊平台

工程項目：單元九字框鋁料加工圖(WINDOW WALL 3 樓內圓位置)

收件人：生統

發件人：Leung Hin Wai

日期：3/1-2019

要求提供 / 確認 事項：

- | | | |
|------------------------------------|-------------------------------------|-------------------------------|
| <input type="checkbox"/> 初步鋁料 B.M. | <input type="checkbox"/> 加工拆圖，然後生產 | <input type="checkbox"/> 尺寸表 |
| <input type="checkbox"/> 正式鋁料 B.M. | <input type="checkbox"/> 技術上資料 / 指示 | <input type="checkbox"/> 報價 |
| <input type="checkbox"/> 配件 B.M. | <input type="checkbox"/> 樣辦或貨品說明書 | <input type="checkbox"/> 分判合約 |
| <input type="checkbox"/> 其他：_____ | | |

內容：

請按附頁加工，送地盤。

配合玻璃安裝，玻璃 EI0515

請在 _____ 前完成上列要求。

附：

1 + 3 頁

以上項目為：

- 原合約工程包 原合約工程加 / 減賬 新工程報價

原因：-

分發東莞各部門：

- () 生產技術總監 連附件 () 技術部 連附件 () 生產部 連附件 () 機械設計部 連附件
 () 採購部 連附件 () 生產統籌部 連附件
 () 質檢部 連附件 () 會計部 連附件 () 報關組 連附件 () 其他 _____ 連附件

分發香港各部門：

- () 行政部 連附件 () 會計部 連附件 () 統籌部 連附件 () 工程部地盤科文(柄) 連附件
 () 採購部 連附件 () QS 部 連附件 () 維修部 連附件 () 其他 _____ 連附件

傳遞編號：

AK1517

發件人簽署：

[Signature]

項目經理簽署：

[Signature]


J837-GLASS WALL 地盤用單元件派窗表





序號	出貨編號	位置	顏色	寬度	高度	數量	PE03	PE04	PE05	PE05a	PE06	PE07	PE08	PE09	備註
1	J837-GW-ZK01	3F	白色	1298	2870	1	1								
2	J837-GW-ZK02	3F	白色	1298	2870	1	1								
3	J837-GW-ZK03	3F	白色	1298	2870	1	1								
4	J837-GW-ZK04	3F	白色	1298	2870	1	1								
5	J837-GW-ZK05	3F	白色	1453	2870	1	1								
6	J837-GW-ZK05a	3F	白色	1453	2719	8	8								
7	J837-GW-ZK06	3F	白色	1453	2870	1	1								
8	J837-GW-ZK07	3F	白色	645	2870	20	0	1	7		3	7	2		
9	J837-GW-ZK08	3F	白色	645	2719	2	2								
10	J837-GW-ZK09	3F	白色	1342	2719	3	3								
11	J837-GW-ZK10	3F	白色	1342	2719	1	1								
12	J837-GW-ZK11	3F	白色	1322	2719	1	1								
13	J837-GW-ZK12	3F	白色	1322	2719	1	1								
14	J837-GW-ZK12a	3F	白色	1322	2099	1	1								
15	J837-GW-ZK13	3F	白色	1322	2099	1	1								
16	J837-GW-ZK14	3F	白色	1485	2870	1		1							
17	J837-GW-ZK15	3F	白色	1146	2870	1		1							
18	J837-GW-ZK16	3F	白色	1146	2870	2		2							
19	J837-GW-ZK17	3F	白色	1146	2870	1		1							
20	J837-GW-ZK18	3F	白色	1377	2870	1		1							
21	J837-GW-ZK19	3F	白色	1377	2870	2		2							
22	J837-GW-ZK19a	3F	白色	1485	2620	3		3							
23	J837-GW-ZK20	3F	白色	703	2620	1		1							
24	J837-GW-ZK21	3F	白色	1485	2870	2			2						
25	J837-GW-ZK22	3F	白色	1313	2870	3			3						
26	J837-GW-ZK23	3F	白色	1469	2870	3			3						
27	J837-GW-ZK24	3F	白色	1542	2870	2			2						
28	J837-GW-ZK25	3F	白色	1334	2870	8			8						
29	J837-GW-ZK26	3F	白色	1413	1595	13				13					
30	J837-GW-ZK27	3F	白色	1288	2870	3					3				
31	J837-GW-ZK28	3F	白色	1097	2670	1					1				
32	J837-GW-ZK29	3F	白色	1183	2670	1					1				
33	J837-GW-ZK30	3F	白色	1183	2670	1					1				
34	J837-GW-ZK31	3F	白色	1183	2670	1					1				
35	J837-GW-ZK32	3F	白色	1485	2670	1					1				
36	J837-GW-ZK33	3F	白色	1485	2670	2					2				
37	J837-GW-ZK34	3F	白色	1485	2670	1					1				
38	J837-GW-ZK35	3F	白色	909	2670	1					1				
39	J837-GW-ZK36	3F	白色	1409	2670	1					1				
40	J837-GW-ZK37	3F	白色	495	2670	1					1				
41	J837-GW-ZK38	3F	白色	495	2670	1					1				
42	J837-GW-ZK39	3F	白色	1137	2670	1					1				
43	J837-GW-ZK40	3F	白色	1225	2870	4					4				
44	J837-GW-ZK41	3F	白色	1361	2870	10						10			
45	J837-GW-ZK42	3F	白色	1466	2870	10						10			

E1/0720 "C"

2

EG-DWG3

 美特鋁質 有限公司 MIDI Aluminium Fabricator Ltd.	产品编号	L(MM)	数量	A	B	C	D	E	N	M	
			8								
工程號	J837	地盤	觀塘平台								

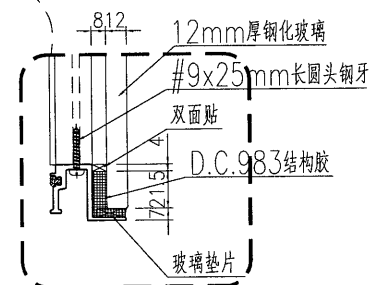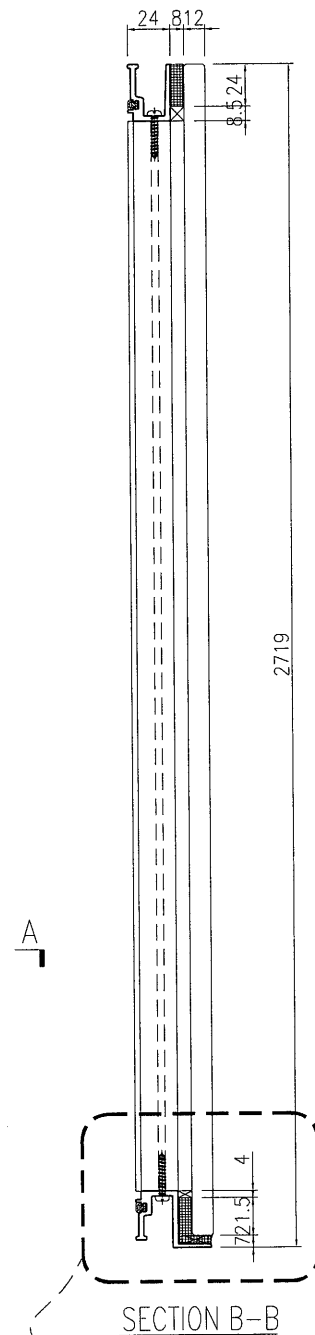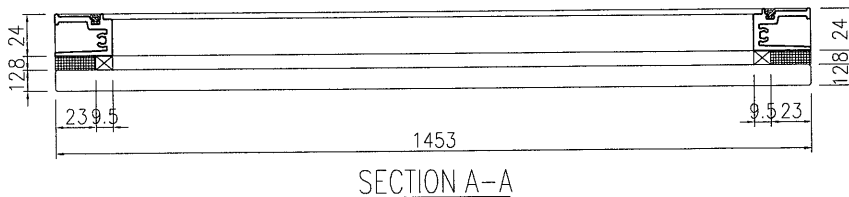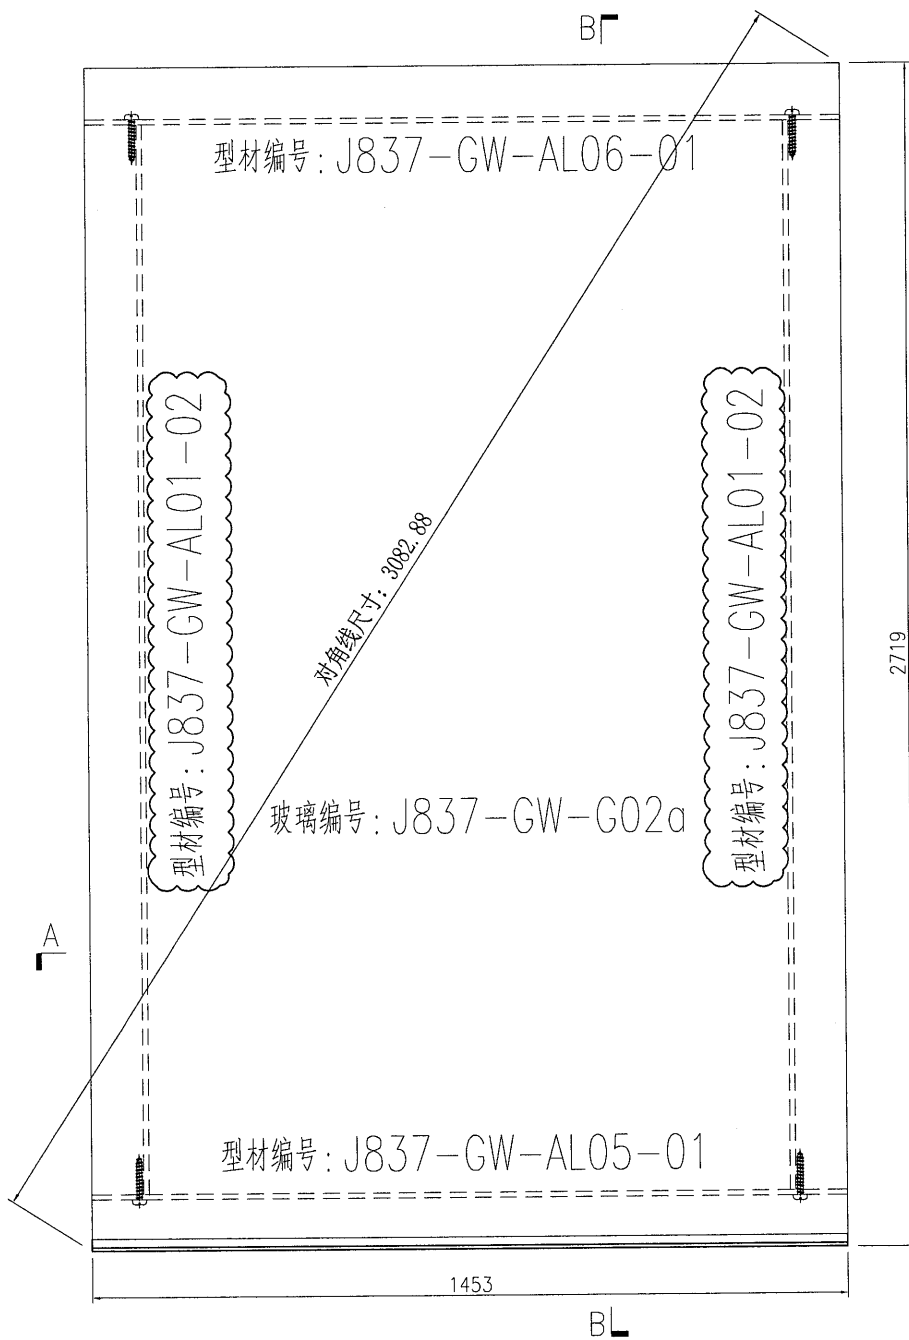

名稱	單元件組裝圖	制圖	曾建平	2019-06-18	修改	A		
材料		復核			日期	2019-07-03		
顏色		批准			圖號	J837-GW-ZK05a		



EG-DWG3



美特鋁質 有限公司
MIDI Aluminium Fabricator Ltd.

产品编号	L(MM)	数量	A	B	C	D	E	N	M
J837-GW-AL01-01	2805	183							
J837-GW-AL01-02	2654	27							
J837-GW-AL01-03	2555	10							
J837-GW-AL01-04	1530	27							
J837-GW-AL01-05	2605	22							
J837-GW-AL01-08	2335	39							

工程號	J837	地盤	觀塘平台
-----	------	----	------

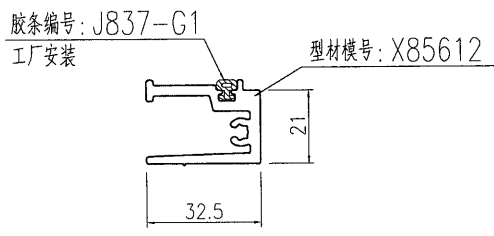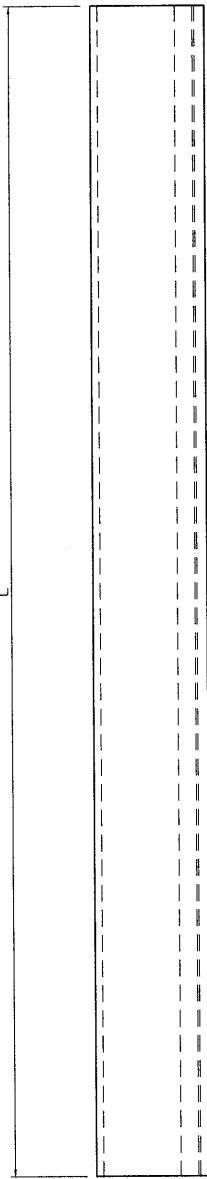

SECTION A-A

名稱	型材加工圖	制圖	曾建平	2019-06-18	修改	A		
材料	X85612	復核			日期	2019-07-03		
顏色	EC-DG-W333007RY 白色	批准			圖號	J837-GW-AL01		