



工程指示 / 要求簡箋(E.I.)

工程指示編號：EI / 0720 / 19

修改版次：D

工程編號：J837 平台

工程名稱：觀塘 裕民坊平台

工程項目：單元九字框鋁料加工圖(WINDOW WALL 3 樓內圓位置)

收件人：生統

發件人：Leung Hin Wai

日期：4/1-2019

要求提供 / 確認 事項：

- | | | |
|------------------------------------|-------------------------------------|-------------------------------|
| <input type="checkbox"/> 初步鋁料 B.M. | <input type="checkbox"/> 加工拆圖，然後生產 | <input type="checkbox"/> 尺寸表 |
| <input type="checkbox"/> 正式鋁料 B.M. | <input type="checkbox"/> 技術上資料 / 指示 | <input type="checkbox"/> 報價 |
| <input type="checkbox"/> 配件 B.M. | <input type="checkbox"/> 樣辦或貨品說明書 | <input type="checkbox"/> 分判合約 |
| <input type="checkbox"/> 其他：_____ | | |

內容：

請按附頁加工，送地盤。

配合玻璃安裝，玻璃 EI0515

請在 _____ 前完成上列要求。

附：

1 + 8 頁

以上項目為：

原合約工程包

原合約工程加 / 減賬

新工程報價

原因：-

分發東莞各部門：

- () 生產技術總監 連附件 () 技術部 連附件 () 生產部 連附件 () 機械設計部 連附件
 () 採購部 連附件 () 生產統籌部 連附件
 () 質檢部 連附件 () 會計部 連附件 () 報關組 連附件 () 其他 _____ 連附件

分發香港各部門：

- () 行政部 連附件 () 會計部 連附件 () 統籌部 連附件 () 工程部地盤科文(柄) 連附件
 () 採購部 連附件 () QS 部 連附件 () 維修部 連附件 () 其他 _____ 連附件

傳遞編號：

AK 1521

發件人簽署：

項目經理簽署：

(Handwritten signatures)



EG-DWG3



美特鋁質 有限公司
MIDI Aluminium Fabricator Ltd.

产品编号	L(MM)	数量	A	B	C	D	E	N	M
		1							

工程號	J837	地盤	觀塘平台
-----	------	----	------

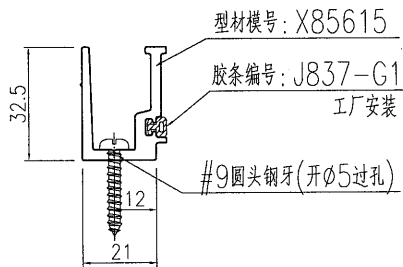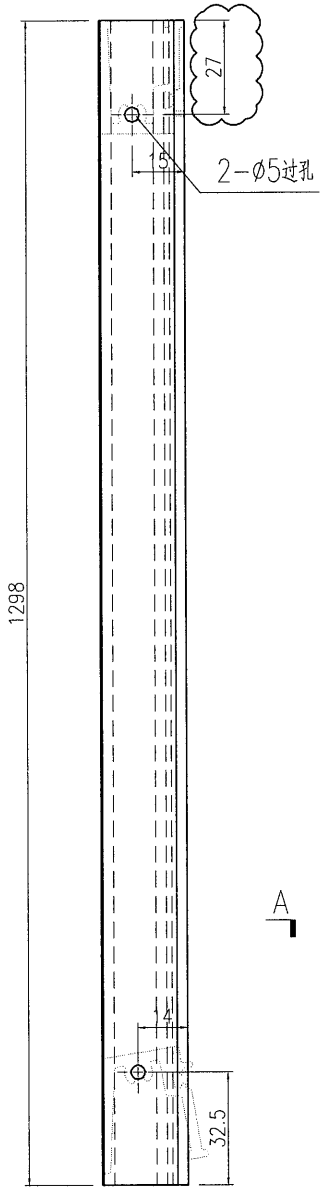


名稱	型材加工圖	制圖	曾建平	2019-06-18	修改	A		
材料	X85615	復核			日期	2019-07-04		
顏色	EC-DG-W333007RY 白色	批准			圖號	J837-GW-AL08a		

EG-DWG3


美特铝质 有限公司
 MIDI Aluminium Fabricator Ltd.

工程號	J837	地盤	觀塘平台
-----	------	----	------

产品编号	L(MM)	数量	A	B	C	D	E	N	M
		1							

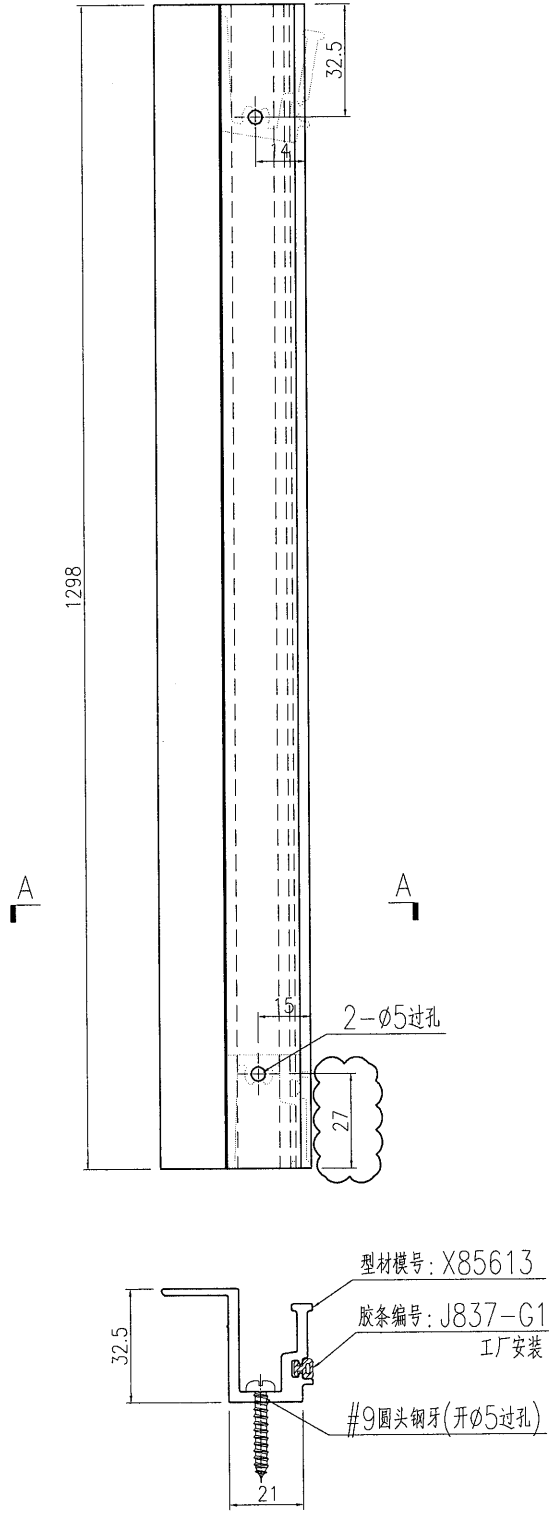



名稱	型材加工圖	制圖	曾建平	2019-06-18	修改	A		
材料	X85613	復核			日期	2019-07-04		
顏色	EC-DG-W333007RY 白色	批准			圖號	J837-GW-AL08		

EG-DWG3


美特鋁質 有限公司
 MIDI Aluminium Fabricator Ltd.

工程號	J837	地盤	觀塘平台
-----	------	----	------

产品编号	L(MM)	数量	A	B	C	D	E	N	M
		1							

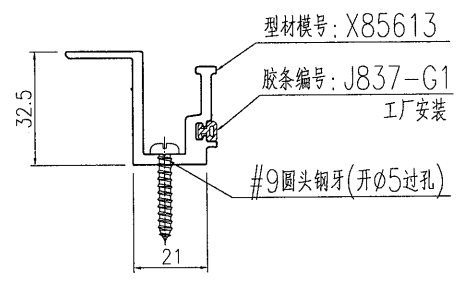
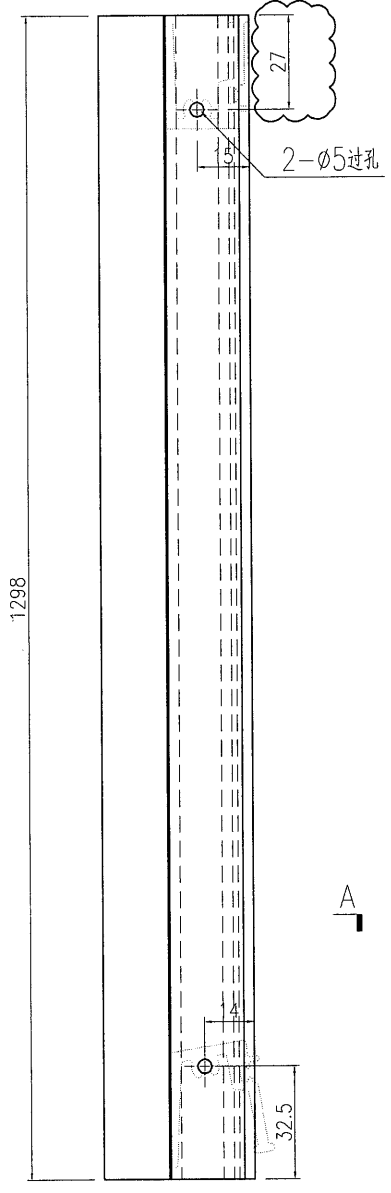


名稱	型材加工圖	制圖	曾建平	2019-06-18	修改	A		
材料	X85613	復核			日期	2019-07-04		
顏色	EC-DG-W333007RY 白色	批准			圖號	J837-GW-AL09		

EG-DWG3

 美特鋁質 有限公司 MIDI Aluminium Fabricator Ltd.			
工程號	J837	地盤	觀塘平台

产品编号	L(MM)	数量	A	B	C	D	E	N	M
		1							

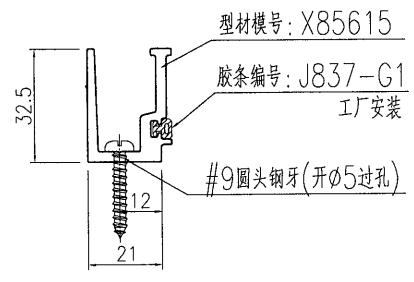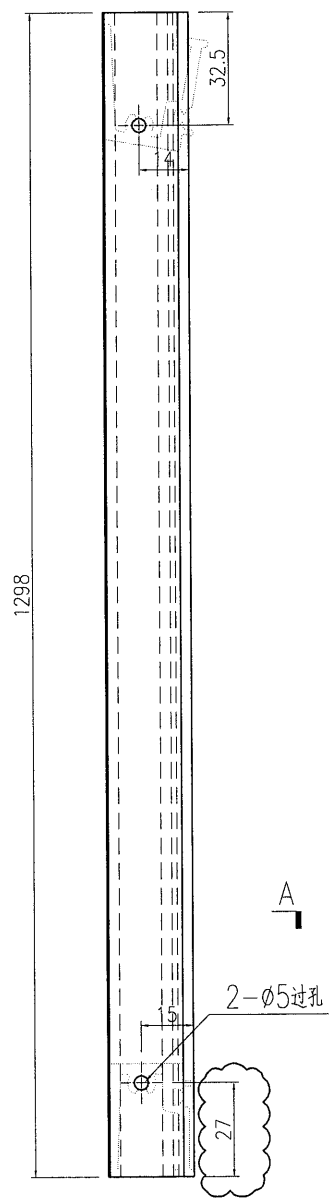



名稱	型材加工圖	制圖	曾建平	2019-06-18	修改	A		
材料	X85615	復核			日期	2019-07-04		
顏色	EC-DG-W333007RY 白色	批准			圖號	J837-GW-AL09a		

EG-DWG3


美特铝质 有限公司
 MIDI Aluminium Fabricator Ltd.

工程號	J837	地盤	觀塘平台
-----	------	----	------

产品编号	L(MM)	数量	A	B	C	D	E	N	M
		1							

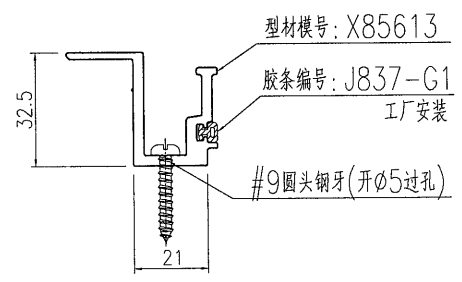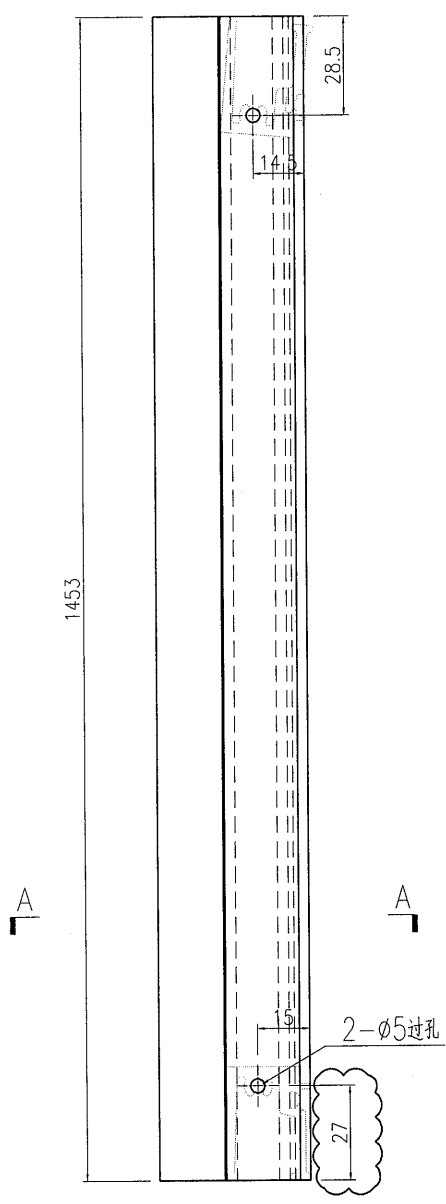



名稱	型材加工圖	制圖	曾建平	2019-06-18	修改	A		
材料	X85613	復核			日期	2019-07-04		
顏色	EC-DG-W333007RY 白色	批准			圖號	J837-GW-AL11		

EG-DWG3


美特铝质 有限公司
 MIDI Aluminium Fabricator Ltd.

工程號	J837	地盤	觀塘平台
-----	------	----	------

产品编号	L(MM)	数量	A	B	C	D	E	N	M
		1							

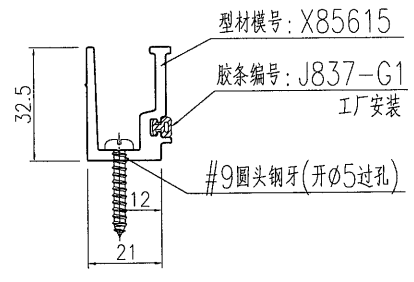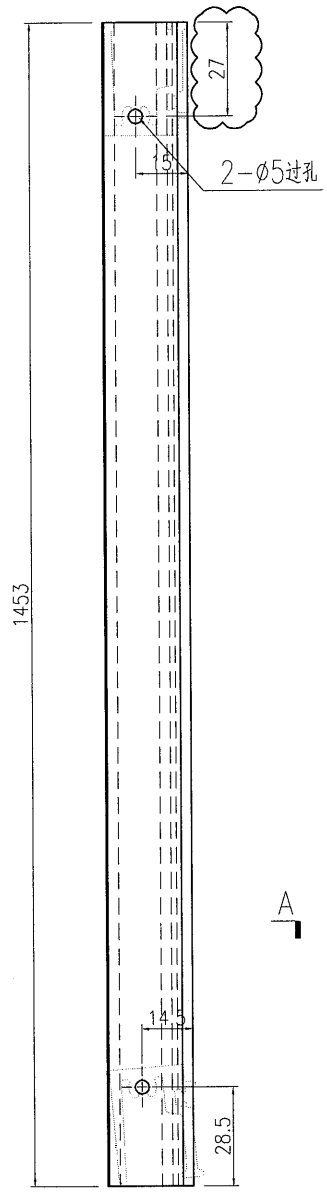

名稱	型材加工圖	制圖	曾建平	2019-06-18	修改	A		
材料	X85615	復核			日期	2019-07-04		
顏色	EC-DG-W333007RY 白色	批准			圖號	J837-GW-AL11a		



EG-DWG3



美特鋁質 有限公司
MIDI Aluminium Fabricator Ltd.

产品编号	L(MM)	数量	A	B	C	D	E	N	M
		1							

工程號	J837	地盤	觀塘平台
-----	------	----	------

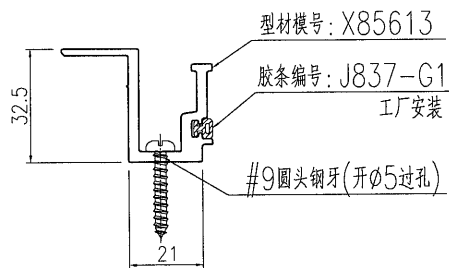
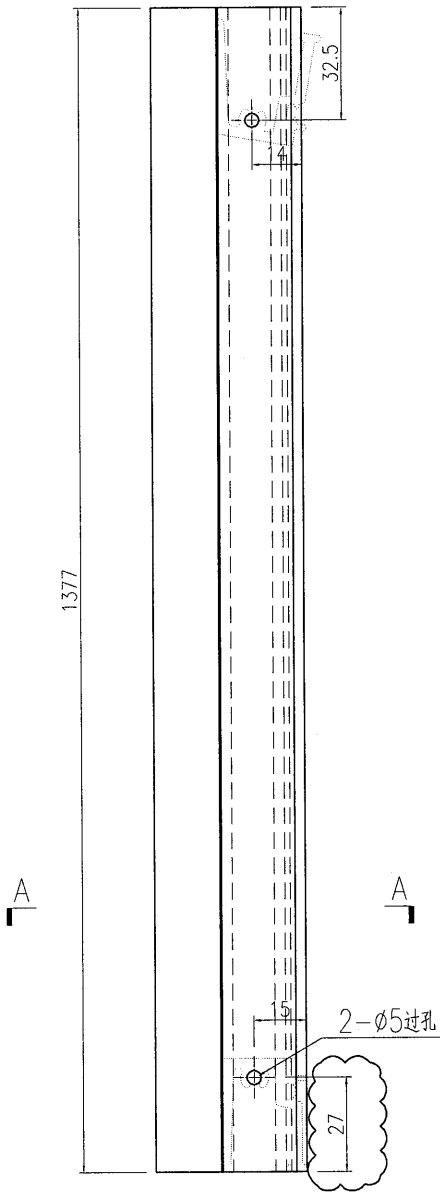


名稱	型材加工圖	制圖	曾建平	2019-06-18	修改	A		
材料	X85613	復核			日期	2019-07-04		
顏色	EC-DG-W333007RY 白色	批准			圖號	J837-GW-AL20		

EG-DWG3

 美特铝质 有限公司 MIDI Aluminium Fabricator Ltd.	产品编号	L(MM)	数量	A	B	C	D	E	N	M
			1							

工程號	J837	地盤	觀塘平台
-----	------	----	------

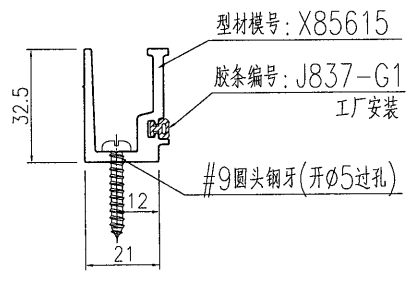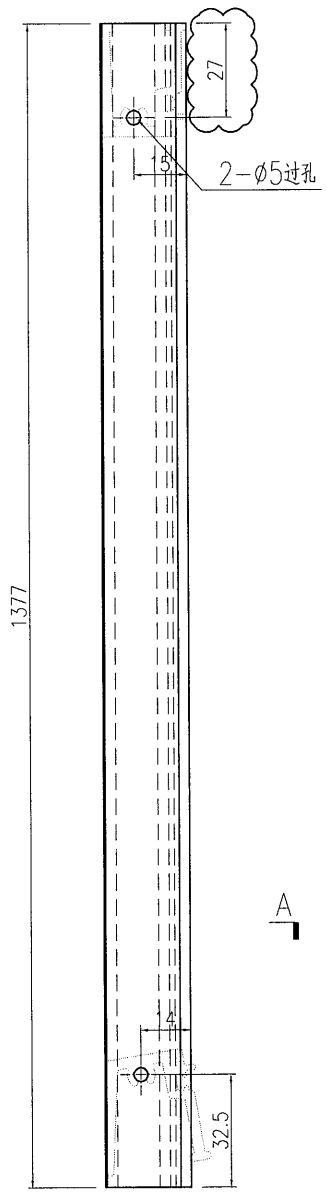

名稱	型材加工圖	制圖	曾建平	2019-06-18	修改	A		
材料	X85615	復核			日期	2019-07-04		
顏色	EC-DG-W333007RY 白色	批准			圖號	J837-GW-AL20a		