



工程指示 / 要求簡箋(E.I.)

工程指示編號：EI /0765 / 19 修改版次：-  
 工程編號：J837 平台 工程名稱：觀塘 裕民坊平台  
 工程項目：地盤用鐵件加工圖(小雨棚水槽)  
 收件人：Maggie 發件人：Leung Hin Wai 日期：02/07/2019

要求提供 / 確認 事項：

- |                                    |                                     |                               |
|------------------------------------|-------------------------------------|-------------------------------|
| <input type="checkbox"/> 初步鋁料 B.M. | <input type="checkbox"/> 加工拆圖，然後生產  | <input type="checkbox"/> 尺寸表  |
| <input type="checkbox"/> 正式鋁料 B.M. | <input type="checkbox"/> 技術上資料 / 指示 | <input type="checkbox"/> 報價   |
| <input type="checkbox"/> 配件 B.M.   | <input type="checkbox"/> 樣辦或貨品說明書   | <input type="checkbox"/> 分判合約 |
| <input type="checkbox"/> 其他：_____  |                                     |                               |

內容：

請按附頁加工。 弯形鐵件可点焊加工，不需驗焊

請在\_\_\_\_\_前完成上列要求。

附： 1+24 頁

以上項目為：

- 原合約工程包                       原合約工程加 / 減賬                       新工程報價

原因：-

分發東莞各部門：

- ( )生產技術總監 連附件    ( )技術部    連附件    ( )生產部    連附件    ( )機械設計部 連附件  
 ( )採購部    連附件    ( )生產統籌部 連附件  
 ( )質檢部    連附件    ( )會計部    連附件    ( )報關組    連附件    ( )其他 \_\_\_\_\_ 連附件


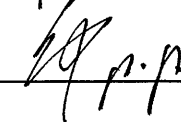
分發香港各部門：

- ( )行政部 連附件    ( )會計部 連附件    ( )統籌部 連附件    ( )工程部地盤科文(柄) 連附件  
 ( )採購部 連附件    ( )QS 部    連附件    ( )維修部 連附件    ( )其他 \_\_\_\_\_ 連附件


傳遞編號：


發件人簽署：

項目經理簽署：

圖則登記表 DRAWING REGISTER												
工程名稱 Project Title: 觀瀾											接收日期 Receiving Date (適用於客戶圖則)	
工程編號 Project No: J-837											年	
											月	
											日	
分發予 Distributed To						發出日期 Issued Date						
						年	19					
						月	06					
						日	20					
圖則編號 Drg. No.	圖則名稱 Drawing Title					修訂編號 Revision No.						
YP-FSW1	水槽防水鐵件安裝位置圖					-						
J837-YP-FST01	鍍鋅鐵板加工圖					-						
J837-YP-FST02	鍍鋅鐵板加工圖					-						
J837-YP-FST03	鍍鋅鐵板加工圖					-						
J837-YP-FST04	鍍鋅鐵板加工圖					-						
J837-YP-FST05	鍍鋅鐵板加工圖					-						
J837-YP-FST06	鍍鋅鐵板加工圖					-						
J837-YP-FST07	鍍鋅鐵板加工圖					-						
J837-YP-FST08	鍍鋅鐵板加工圖					-						
J837-YP-FST09	鍍鋅鐵板加工圖					-						
J837-YP-FST10a	鐵角加工圖					-						
J837-YP-FST11	鐵角加工圖					-						
<del>J837-YP-FST12</del>	<del>鐵角加工圖</del>					-						
J837-YP-FST13a	鐵角加工圖					-						
J837-YP-FST14a	鐵角加工圖					-						
J837-YP-FST15a	鐵角加工圖					-						
J837-YP-FST16a	鐵角加工圖					-						
J837-YP-FST17a	鐵角加工圖					-						
J837-YP-FST10b	鐵角加工圖					-						
J837-YP-FST13b	鐵角加工圖					-						
J837-YP-FST14b	鐵角加工圖					-						
J837-YP-FST15b	鐵角加工圖					-						
J837-YP-FST16b	鐵角加工圖					-						
J837-YP-FST17b	鐵角加工圖					-						
YP-FS-TX3	鍍鋅鐵板加工圖					-						

 美特鋁質有限公司 MTDI Aluminium Fabricator Ltd.		工程號: J-837	計算: 吳祐瑜	日期: 20/6/2019	送呈: 施哥						
地盤名稱: 觀塘平台		核對: 日期:	副本:								
項目類別: 雨棚		批准: 日期:									
修改版次:		A/C Code:	鐵件總重量KG: 533.27		此BM依據最新施工圖資料計算						
BM編號	修改內容	鐵件圖號	鐵件名稱	顏色	實用	後備	總數	單位	單件 (kg)	總重量 (kg)	備注
1		J837-YP-FST01	鍍鋅鐵板加工圖	熱浸鍍鋅	1	0	1	件	45.545	45.545	
2		J837-YP-FST02	鍍鋅鐵板加工圖	熱浸鍍鋅	1	0	1	件	50.533	50.533	
3		J837-YP-FST03	鍍鋅鐵板加工圖	熱浸鍍鋅	1	0	1	件	58.563	58.563	
4		J837-YP-FST04	鍍鋅鐵板加工圖	熱浸鍍鋅	1	0	1	件	48.769	48.769	
5		J837-YP-FST05	鍍鋅鐵板加工圖	熱浸鍍鋅	1	0	1	件	56.026	56.026	
6		J837-YP-FST06	鍍鋅鐵板加工圖	熱浸鍍鋅	1	0	1	件	45.217	45.217	
7		J837-YP-FST07	鍍鋅鐵板加工圖	熱浸鍍鋅	1	0	1	件	50.193	50.193	
8		J837-YP-FST08	鍍鋅鐵板加工圖	熱浸鍍鋅	1	0	1	件	46.499	46.499	
9		J837-YP-FST09	鍍鋅鐵板加工圖	熱浸鍍鋅	1	0	1	件	40.741	40.741	
10		J837-YP-FST10a	鐵角加工圖	熱浸鍍鋅	1	0	1	件	3.762	3.762	
11		J837-YP-FST11	鐵角加工圖	熱浸鍍鋅	4	0	4	件	4.898	19.594	
12		J837-YP-FST12	鐵角加工圖	熱浸鍍鋅	2	0	2	件	4.686	9.373	
13		J837-YP-FST13a	鐵角加工圖	熱浸鍍鋅	1	0	1	件	4.686	4.686	
14		J837-YP-FST14a	鐵角加工圖	熱浸鍍鋅	1	0	1	件	4.336	4.336	
15		J837-YP-FST15a	鐵角加工圖	熱浸鍍鋅	1	0	1	件	4.292	4.292	
16		J837-YP-FST16a	鐵角加工圖	熱浸鍍鋅	1	0	1	件	4.464	4.464	
17		J837-YP-FST17a	鐵角加工圖	熱浸鍍鋅	1	0	1	件	3.561	3.561	
18		J837-YP-FST10b	鐵角加工圖	熱浸鍍鋅	1	0	1	件	3.759	3.759	
19		J837-YP-FST13b	鐵角加工圖	熱浸鍍鋅	1	0	1	件	4.683	4.683	

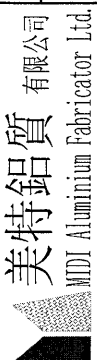 <b>美特鋁質</b> 有限公司 MDT Aluminium Fabricator Ltd.		工程號: J-837	計算:	吳祐瑜	日期:	20/6/2019	送呈: 施哥				
地盤名稱: 觀塘平台		核對:	批准:		日期:		副本:				
項目類別: 雨棚		A/C Code:	鐵件總重量KG:	533.27	此BM依據最新施工圖資料計算						
修改版次:											
BM編號:											
序號	修改內容	鐵件圖號	鐵件名稱	顏色	實用	後備	總數	單位	單件 (kg)	總重量 (kg)	備注
20		J837-YP-FST14b	鐵角加工圖	熱浸鍍鋅	1	0	1	件	4.340	4.340	
21		J837-YP-FST15b	鐵角加工圖	熱浸鍍鋅	1	0	1	件	4.296	4.296	
22		J837-YP-FST16b	鐵角加工圖	熱浸鍍鋅	1	0	1	件	4.469	4.469	
23		J837-YP-FST17b	鐵角加工圖	熱浸鍍鋅	1	0	1	件	3.566	3.566	
23		J837-YP-FST18	鐵角加工圖	熱浸鍍鋅	10	0	10	件	0.918	9.185	
24		YP-FS-TX3	鍍鋅鐵板加工圖	熱浸鍍鋅	4	2	6	件	0.469	2.815	
					合計:		43	件	合共:	533.266	
加工說明											

2



EG-DWG3






美特鋁質 有限公司  
MIDI Aluminium Fabricator Ltd.

工程號 J-837 地盤 觀塘平臺

注：~~請地盤復尺後加工~~

可加工

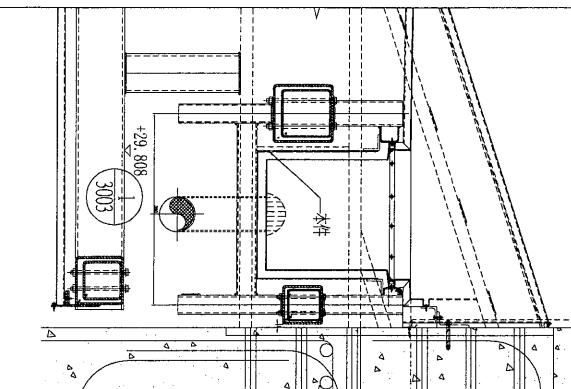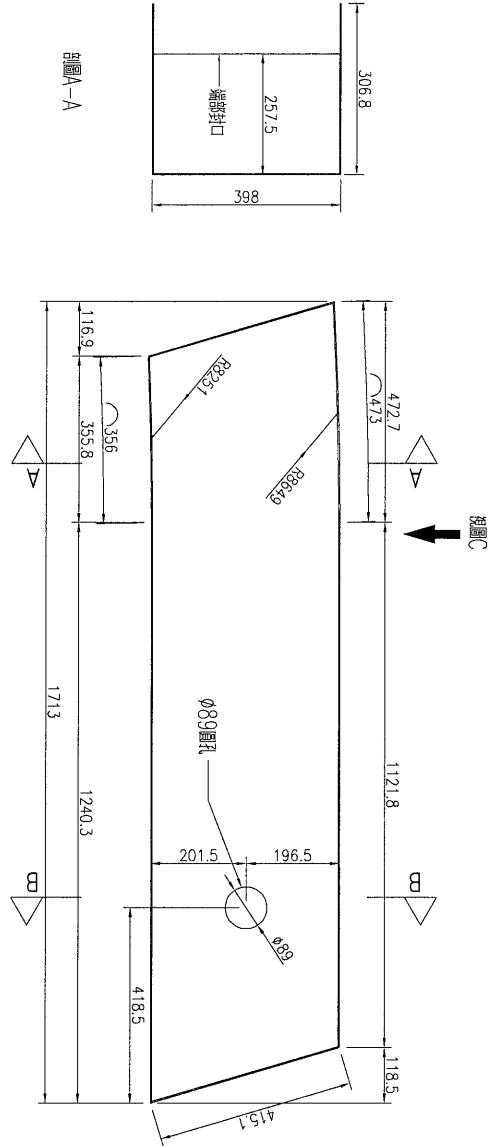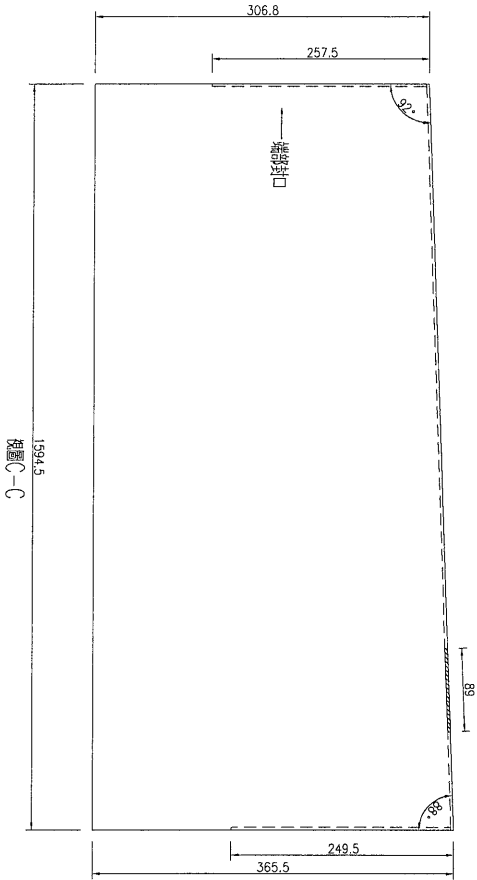

加工數量：1件






名稱	鍍鋅鐵板加工圖	制圖	吳祿瑜	2019.6.15	修改		
材料	3mm厚鐵板	復核			日期		
顏色	熱浸鋅	批准			圖號	J837-YP-FST01	

EG-DWG3



美特鋁質 有限公司  
MIDI Aluminium Fabricator Ltd.

工程號 J-837 地盤 觀塘平臺

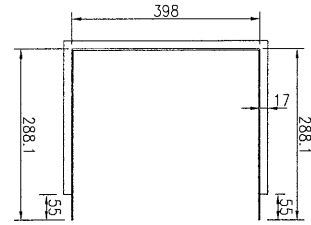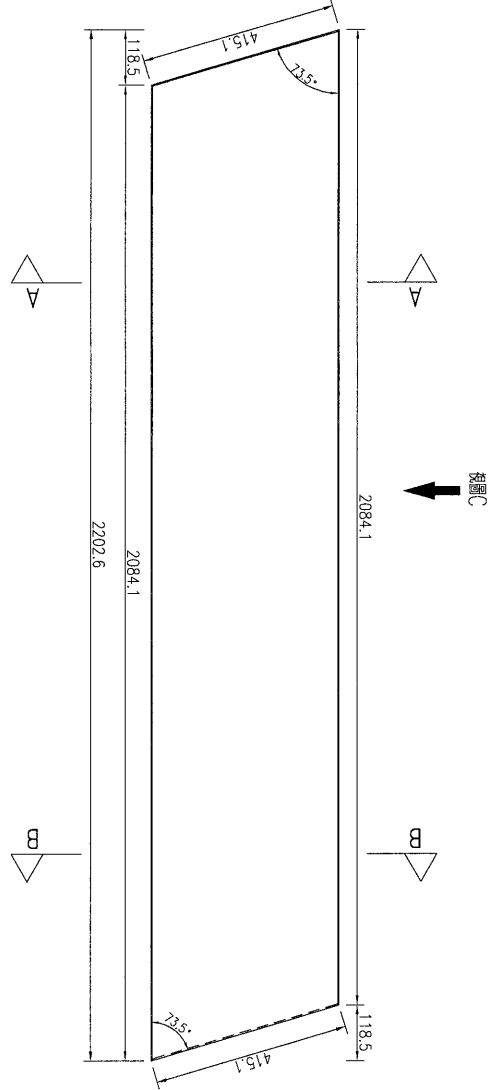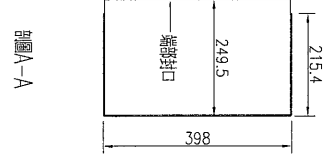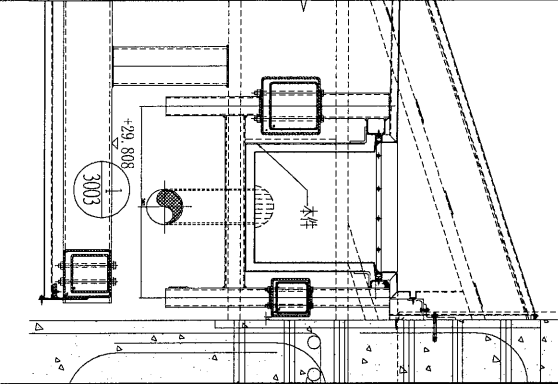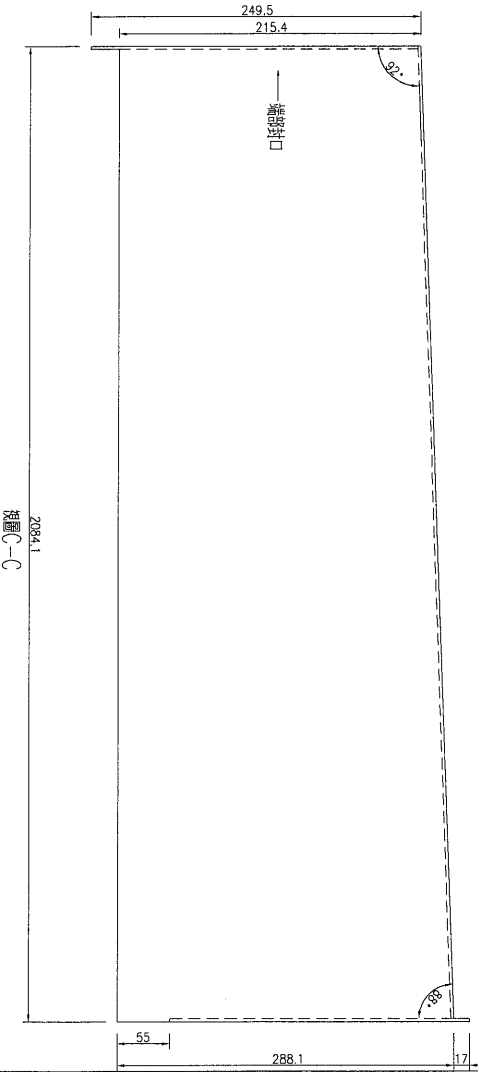






加工數量：1件

名稱	鍍鋅鐵板加工圖	制圖	吳祿瑜	2019.6.15	修改		
材料	3mm厚鐵板	復核			日期		
顏色	熱浸鋅	批准			圖號	J837-YP-FST02	

EG-DWG3

美特鋁質有限公司  
MIDI Aluminium Fabricator Ltd.

工程號 J-837 地盤 觀塘平臺

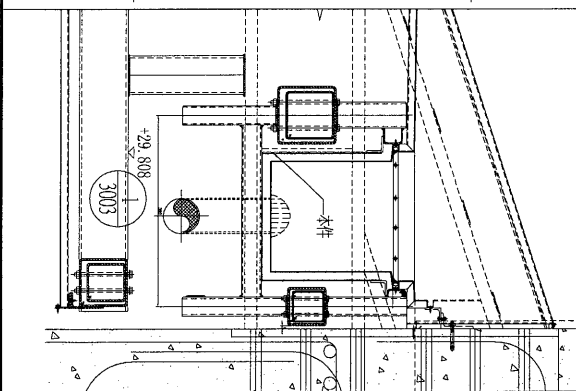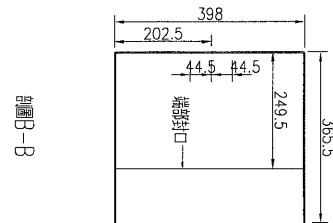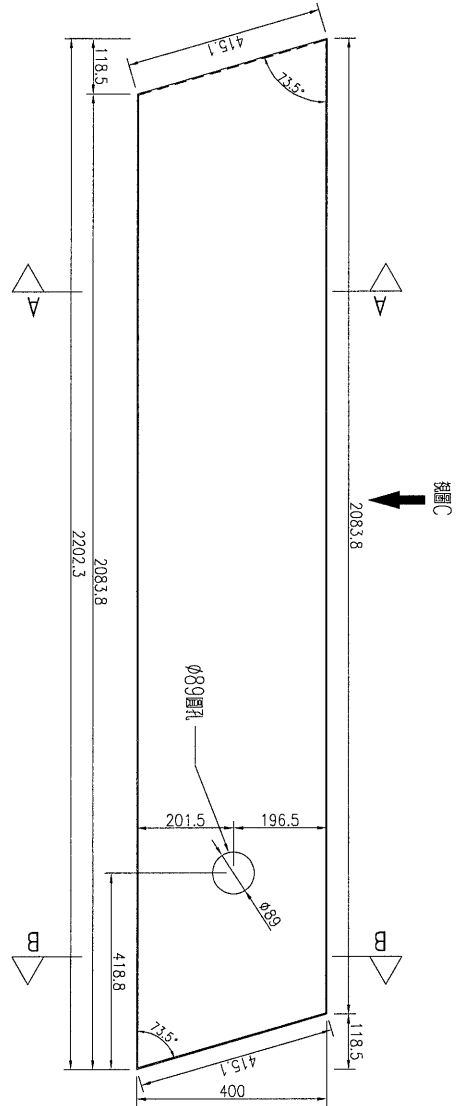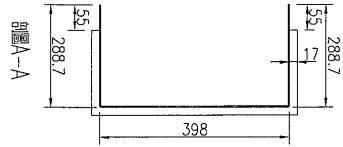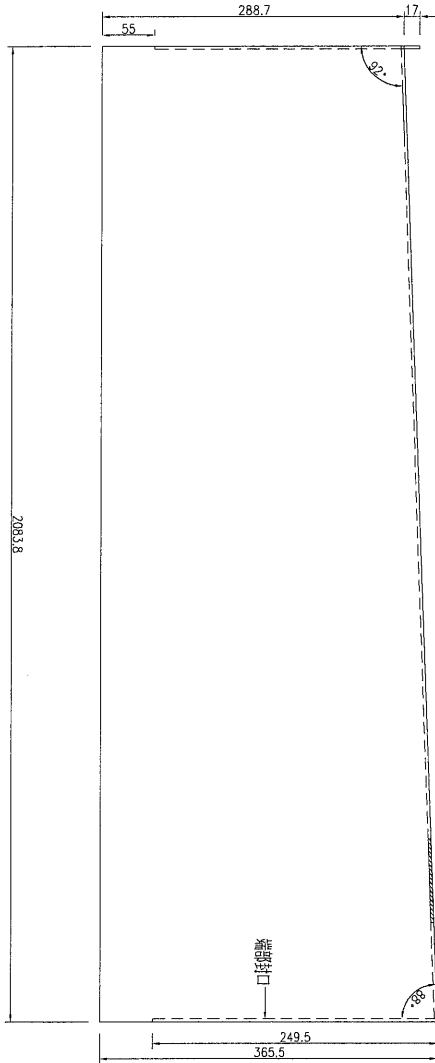

加工數量：1件


名稱	鍍鋅鐵板加工圖	制圖	吳祿瑜	2019.6.15	修改		
材料	3mm厚鐵板	復核			日期		
顏色	熱浸鋅	批准			圖號	J837-YP-FST03	

EG-DWG3





美特鋁質 有限公司  
MIDI Aluminium Fabricator Ltd.

工程號 J-837 地盤 觀塘平臺

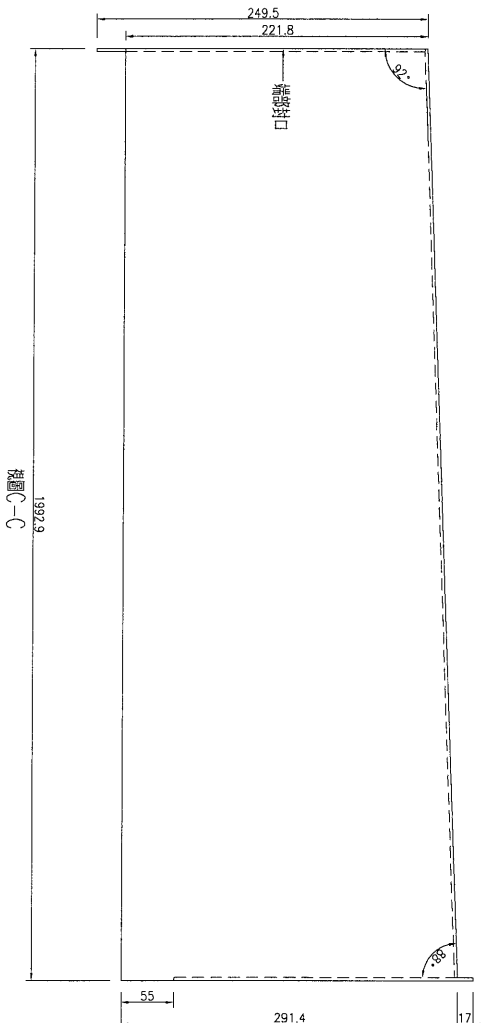


視圖 C-C

視圖 A-A

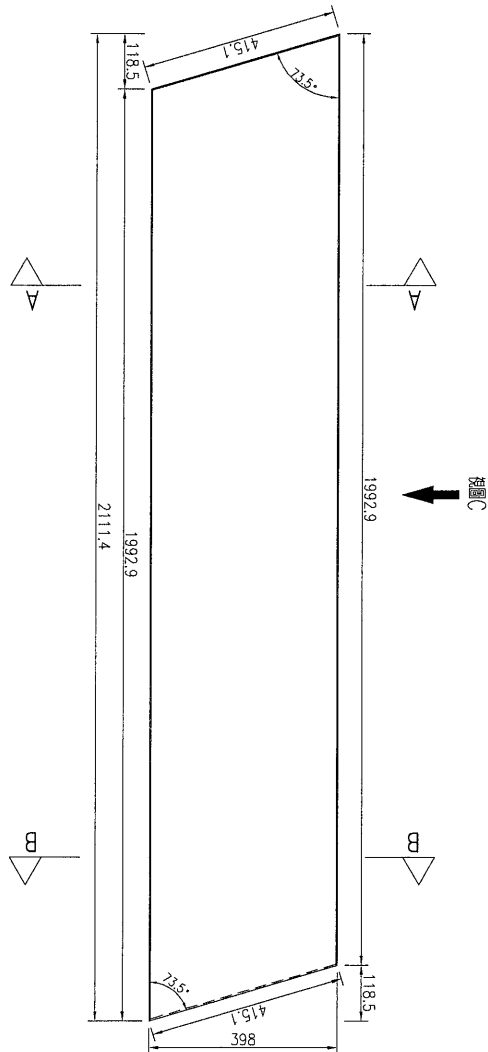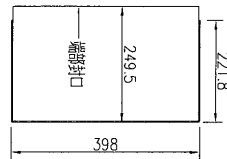


視圖 C

視圖 B-B

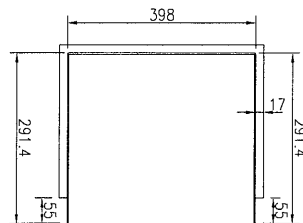

加工數量：1件

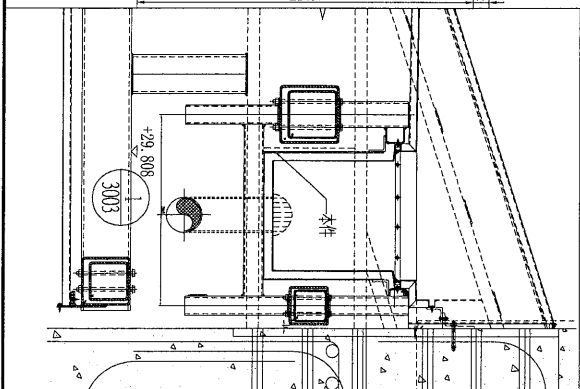






名稱	鍍鋅鐵板加工圖	制圖	吳禕瑜	2019.6.15	修改		
材料	3mm厚鐵板	復核			日期		
顏色	熱浸鋅	批准			圖號	J837-YP-FST04	

# EG-DWG3



美特鋁質 有限公司  
MIDI Aluminium Fabricator Ltd.

工程號 J-837 地盤 觀塘平臺

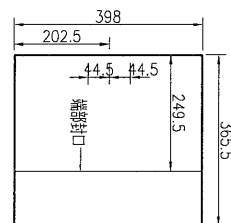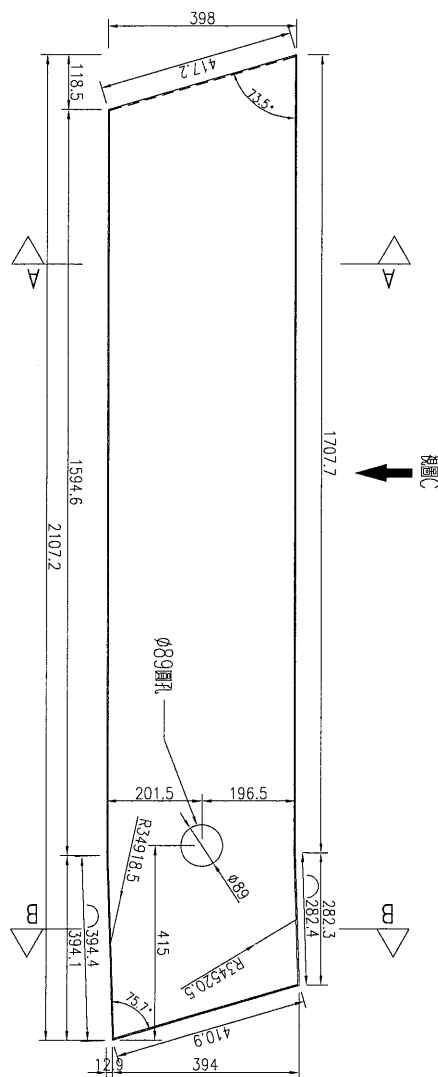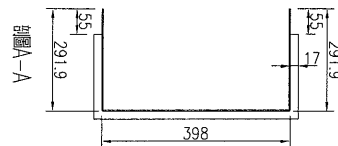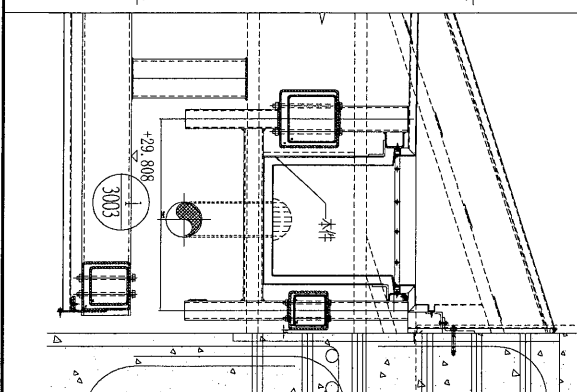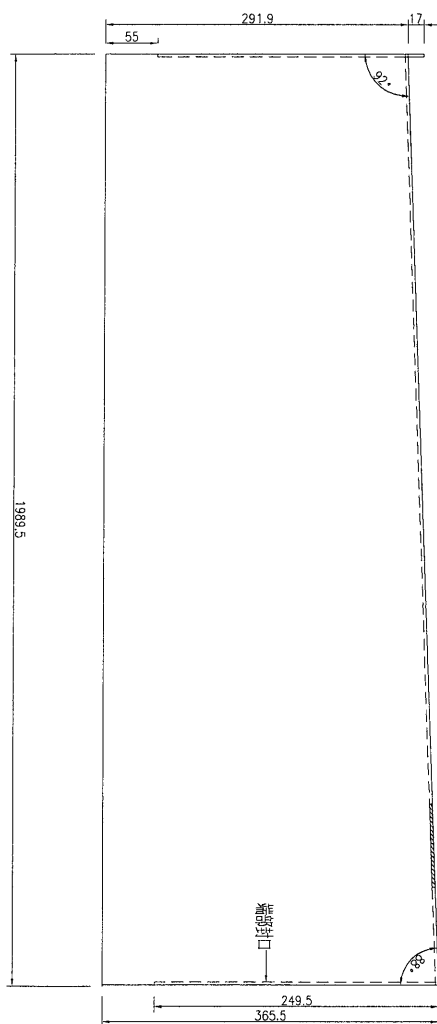





加工數量：1件

名稱	鍍鋅鐵板加工圖	制圖	吳祿瑜	2019.6.15	修改		
材料	3mm厚鐵板	復核			日期		
顏色	熱浸鋅	批准			圖號	J837-YP-FST05	

# EG-DWG3

**美特鋁質** 有限公司  
MIDI Aluminium Fabricator Ltd.

工程號	J-837	地盤	觀塘平臺
-----	-------	----	------

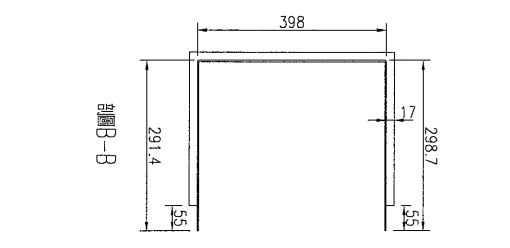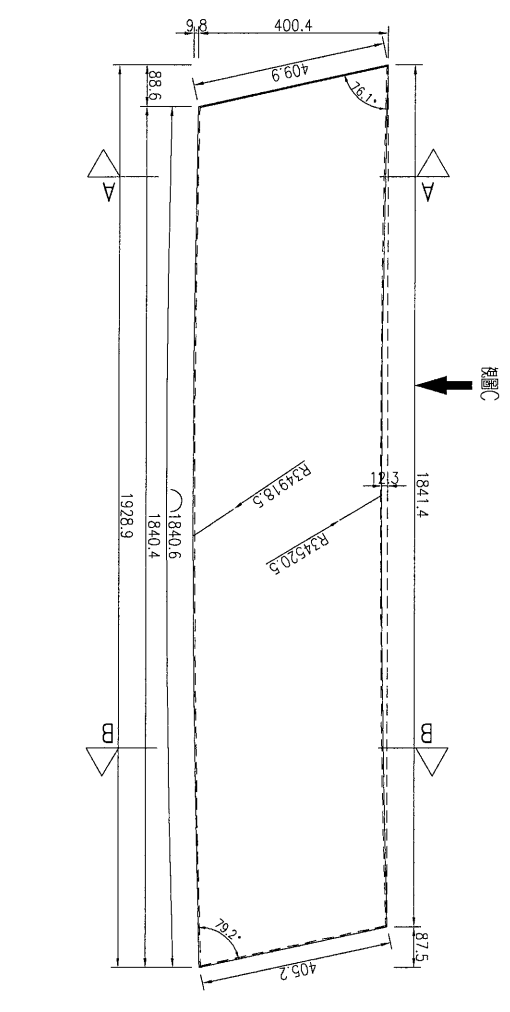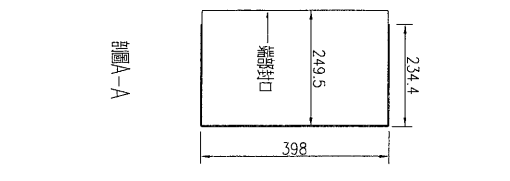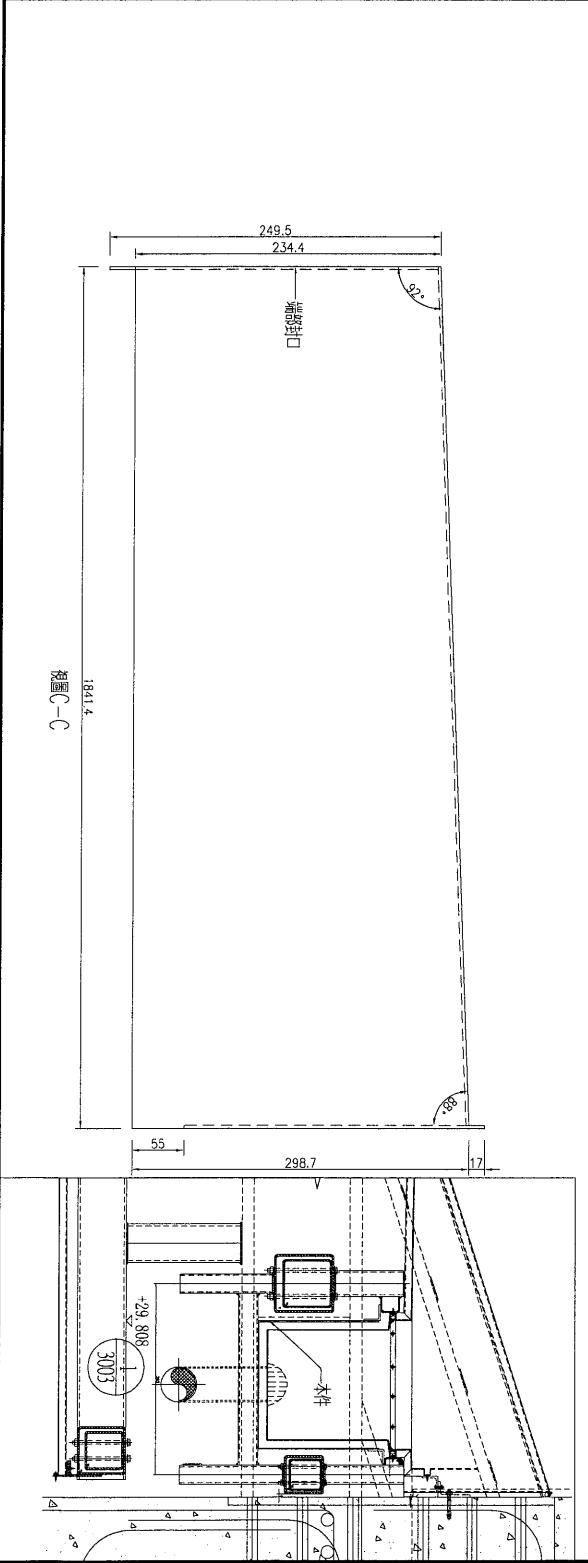

加工數量：1件






名稱	鍍鋅鐵板加工圖	制圖	吳禕瑜	2019.6.15	修改		
材料	3mm厚鐵板	復核			日期		
顏色	熱浸鋅	批准			圖號	J837-YP-FST06	

EG-DWG3



美特鋁質 有限公司  
MIDI Aluminium Fabricator Ltd.

工程號 J-837 地盤 觀塘平臺

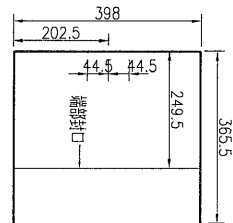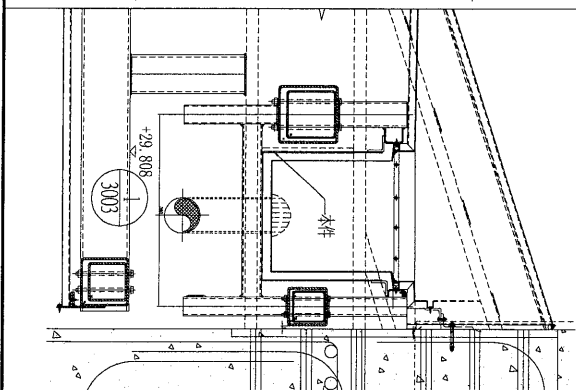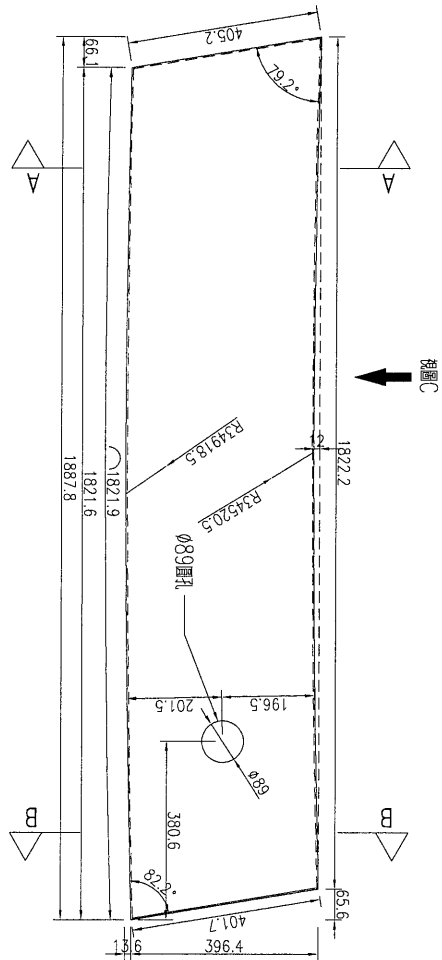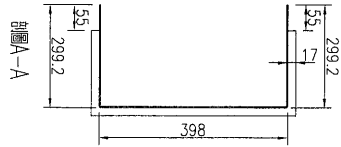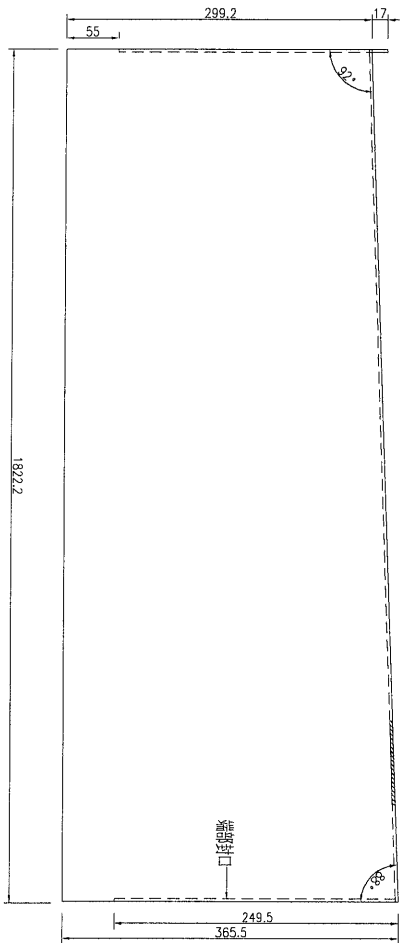

加工數量：1件





名稱	鍍鋅鐵板加工圖	制圖	吳禕瑜	2019.6.15	修改		
材料	3mm厚鐵板	復核			日期		
顏色	熱浸鋅	批准			圖號	J837-YP-FST07	

EG-DWG3



美特鋁質有限公司  
MIDI Aluminium Fabricator Ltd.

工程號 J-837 地盤 觀塘平臺

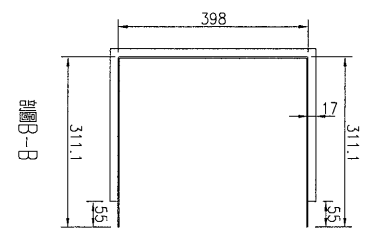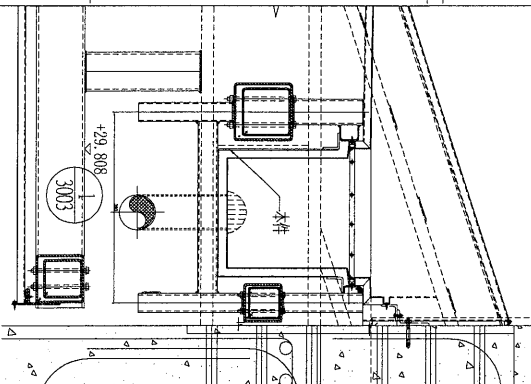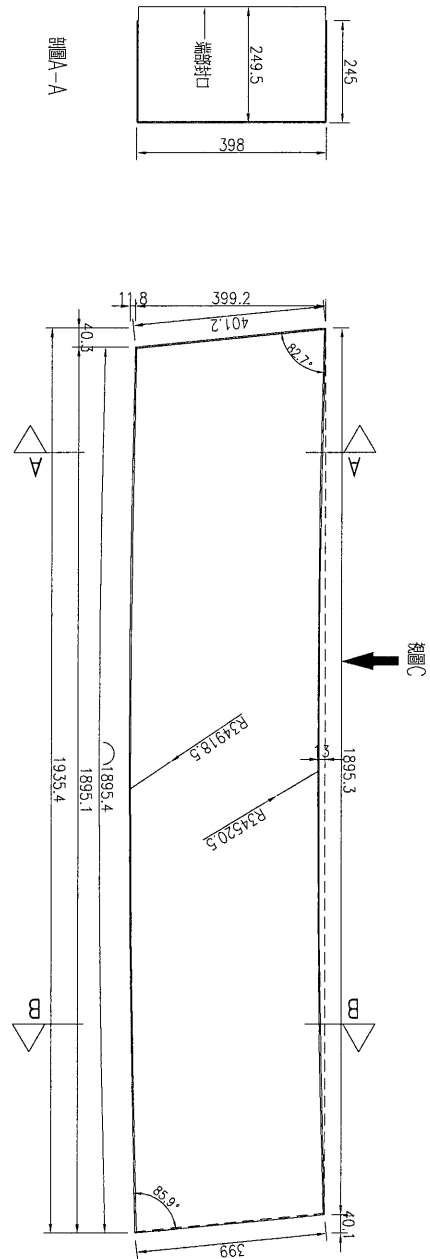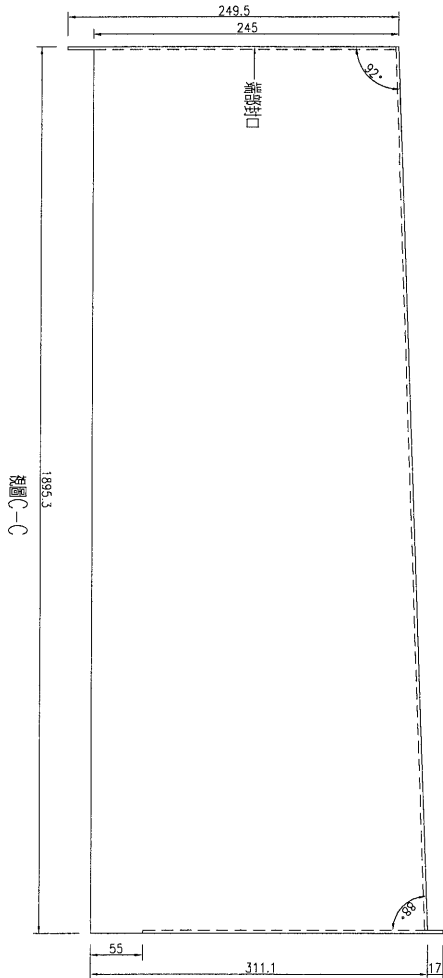

加工數量：1件






名稱	鍍鋅鐵板加工圖	制圖	吳祿瑜	2019.6.15	修改		
材料	3mm厚鐵板	復核			日期		
顏色	熱浸鋅	批准			圖號	J837-YP-FST08	

# EG-DWG3



美特鋁質 有限公司  
MIDI Aluminium Fabricator Ltd.

工程號 J-837 地盤 觀塘平臺

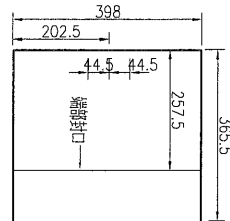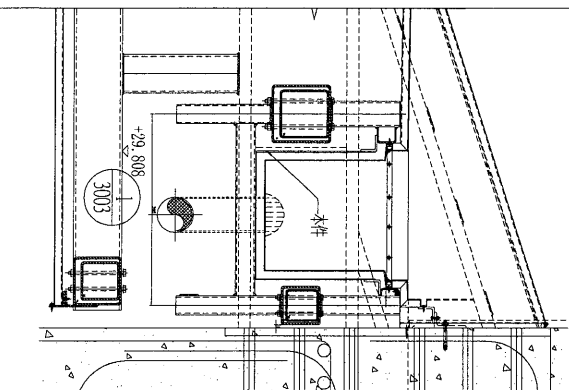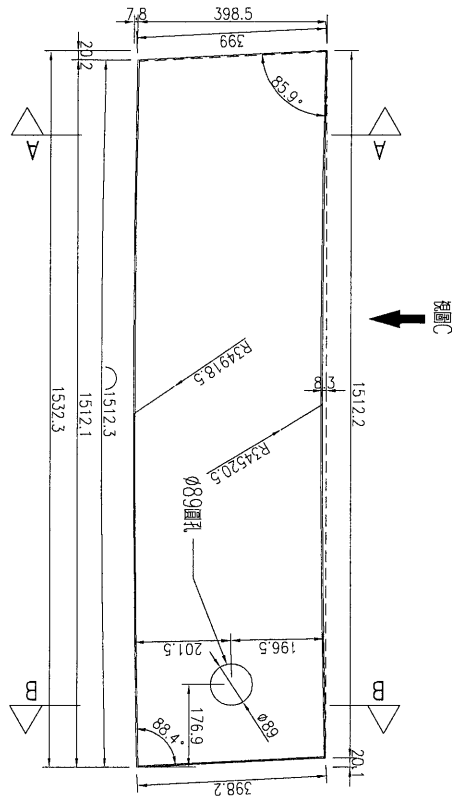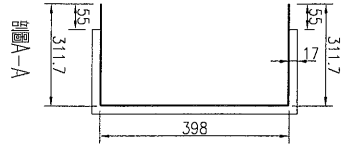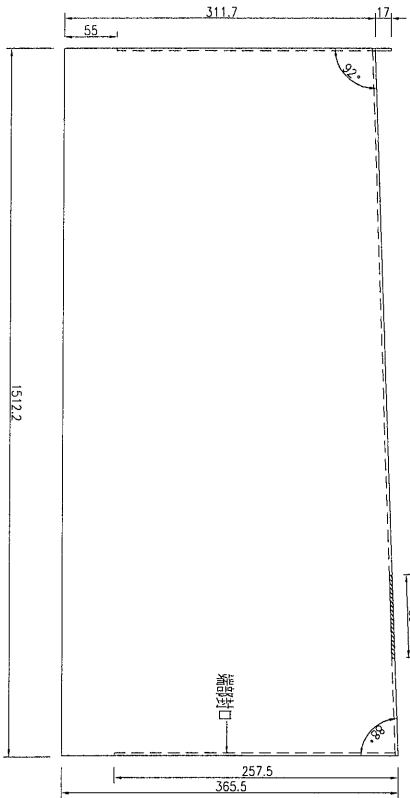

加工數量：1件




名稱	鍍鋅鐵板加工圖	制圖	吳祿瑜	2019.6.15	修改		
材料	3mm厚鐵板	復核			日期		
顏色	熱浸鋅	批准			圖號	J837-YP-FST09	

EG-DWG3



美特鋁質 有限公司  
MIDI Aluminium Fabricator Ltd.

工程號 J-837 地盤 觀塘平臺

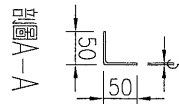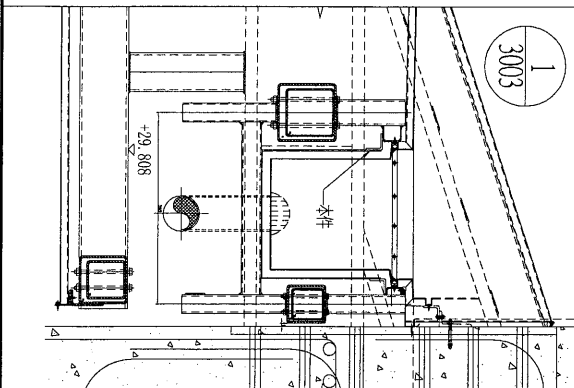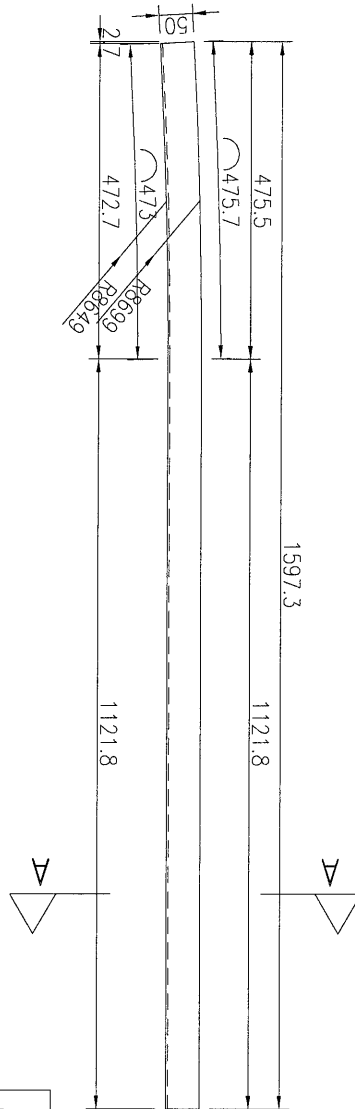

加工數量：1件

名稱	鐵角加工圖	制圖	吳祿瑜	2019.6.15	修改		
材料	50x50x3mm鐵角	復核			日期		
顏色	熱浸鋅	批准			圖號	J837-YP-FST10a	





EG-DWG3




美特鋁質 有限公司  
MIDI Aluminium Fabricator Ltd.

工程號 J-837 地盤 觀塘平臺

产品编号	L (MM)	数量	A	B	C	D	E	N	M
J837-YP-FST11	2080	4							
J837-YP-FST12	1990	2							
J837-YP-FST18	390	10							

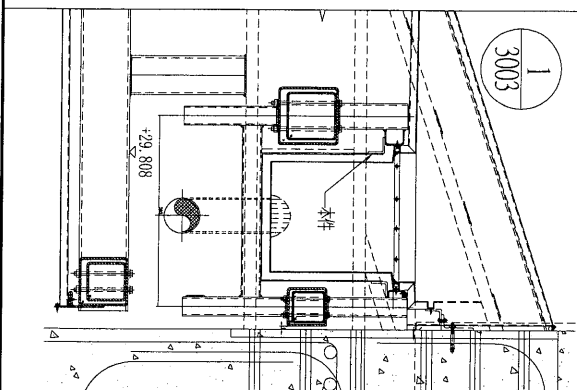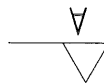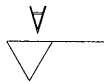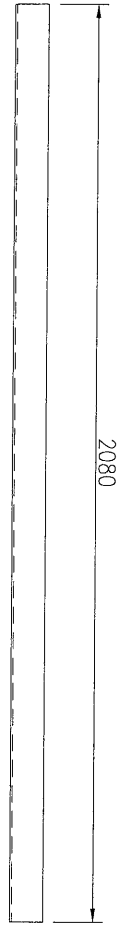

剖面A-A



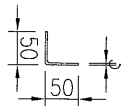


名稱	鐵角加工圖	制圖	吳祿瑜	2019.6.15	修改			
材料	50x50x3mm鐵角	復核			日期			
顏色	熱浸鋅	批准			圖號	J837-YP-FST11		

EG-DWG3


**美特鋁質** 有限公司  
 MIDI Aluminium Fabricator Ltd.

工程號	J-837	地盤	觀塘平臺
-----	-------	----	------

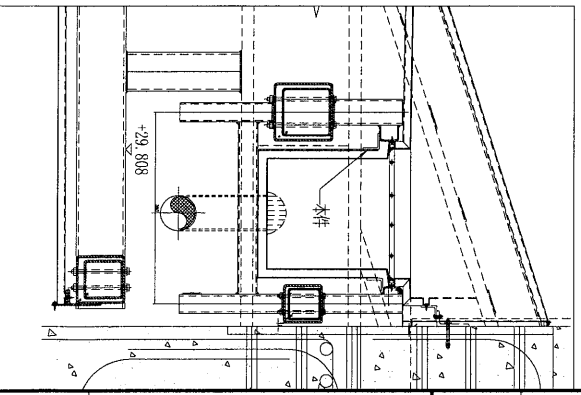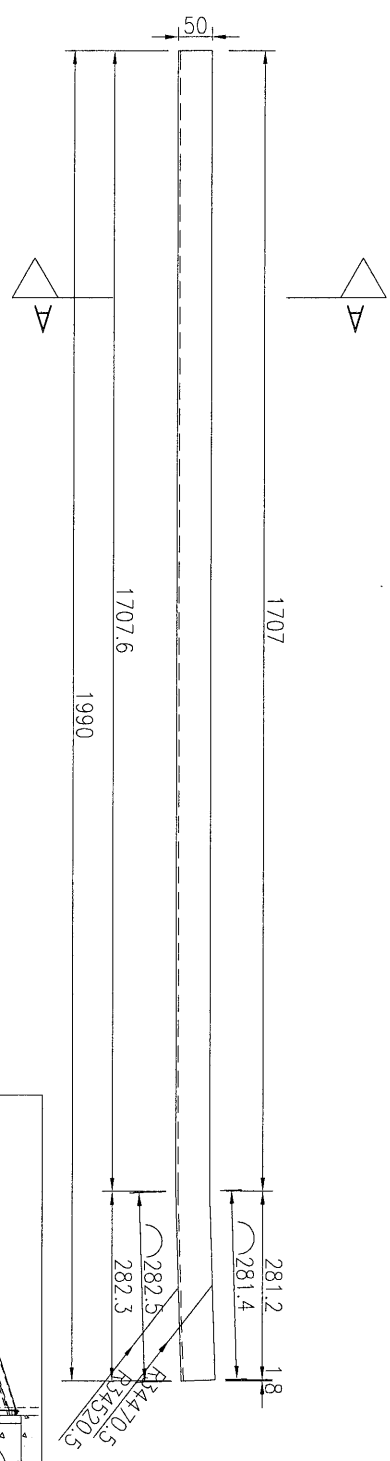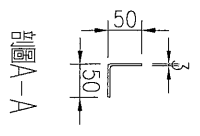

加工數量：1件



名稱	鐵角加工圖	制圖	吳祿瑜	2019.6.15	修改		
材料	50x50x3mm鐵角	復核			日期		
顏色	熱浸鋅	批准			圖號	J837-YP-FST13a	

EG-DWG3



美特鋁質 有限公司  
MIDI Aluminium Fabricator Ltd.

工程號	J-837	地盤	觀塘平臺
-----	-------	----	------

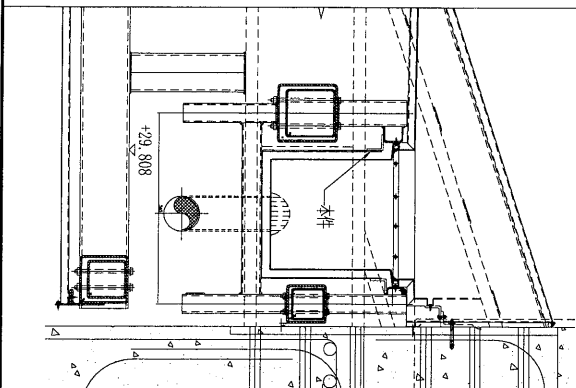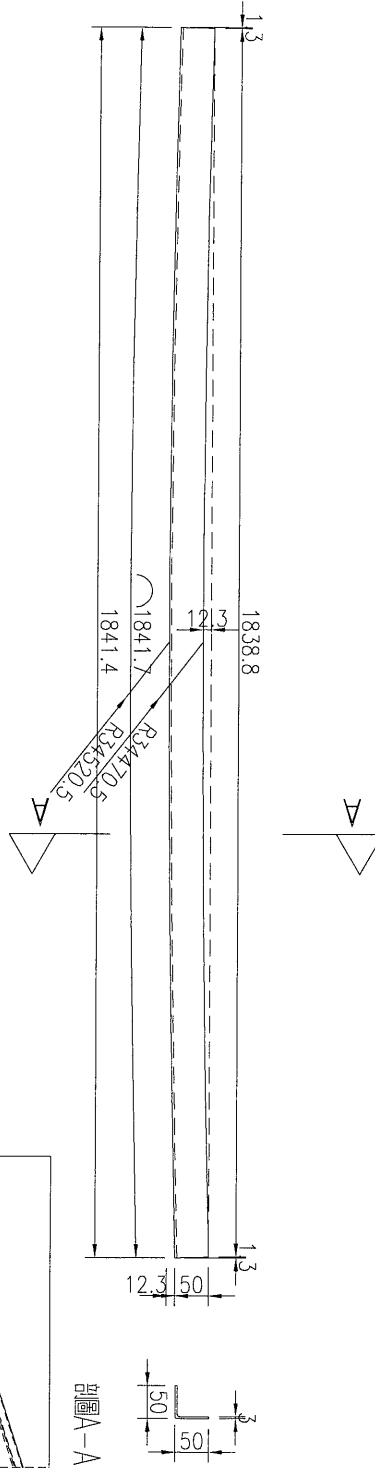

加工數量：1件



名稱	鐵角加工圖	制圖	吳祿瑜	2019.6.15	修改		
材料	50x50x3mm鐵角	復核			日期		
顏色	熱浸鋅	批准			圖號	J837-YP-FST14a	

EG-DWG3



美特鋁質 有限公司  
MIDI Aluminium Fabricator Ltd.

工程號 J-837 地盤 觀塘平臺

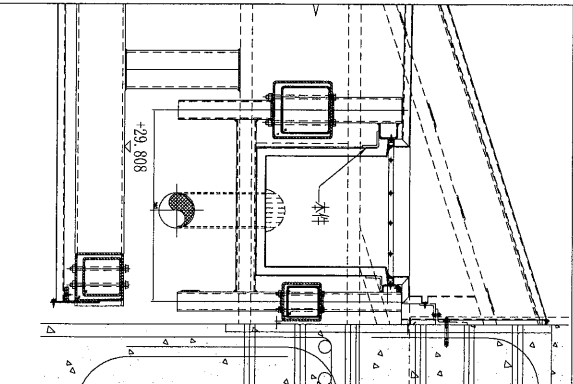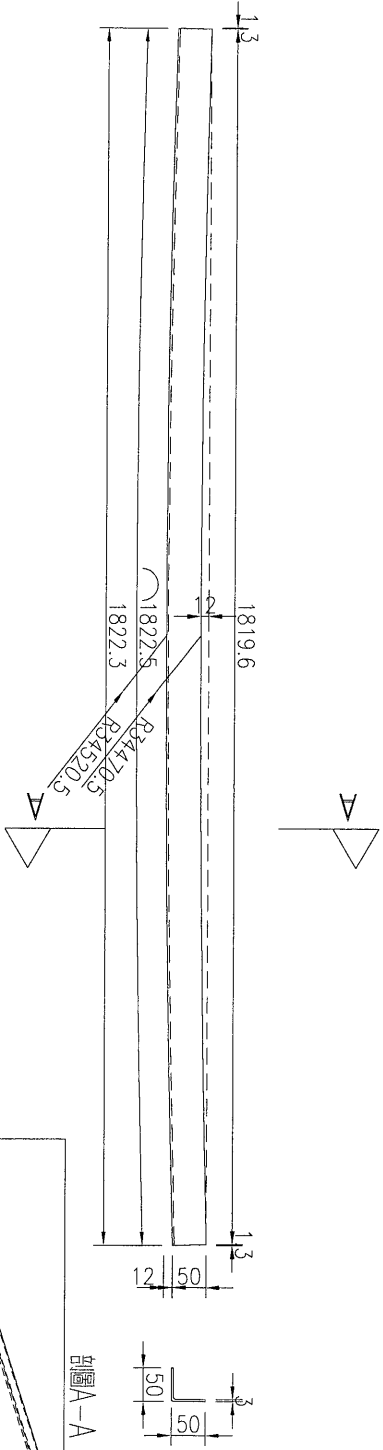

加工數量：1件



名稱	鐵角加工圖	制圖	吳祎瑜	2019.6.15	修改		
材料	50x50x3mm鐵角	復核			日期		
顏色	熱浸鋅	批准			圖號	J837-YP-FST15a	

EG-DWG3



美特鋁質有限公司  
MIDI Aluminium Fabricator Ltd.

工程號	J-837	地盤	觀塘平臺
-----	-------	----	------

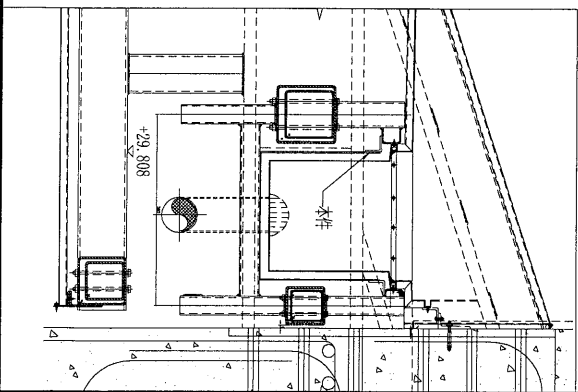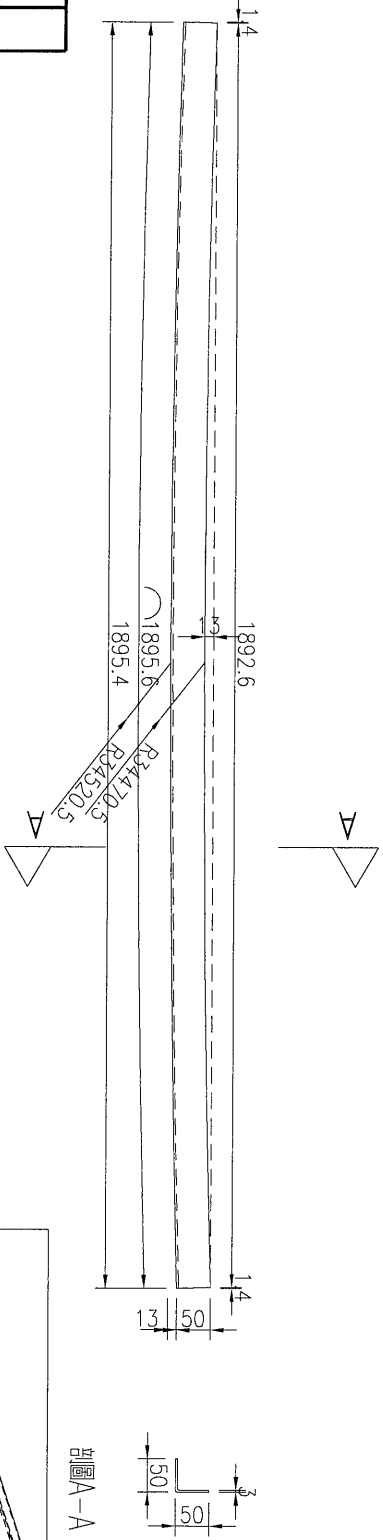

加工數量：1件




名稱	鐵角加工圖	制圖	吳祎瑜	2019.6.15	修改		
材料	50x50x3mm鐵角	復核			日期		
顏色	熱浸鋅	批准			圖號	J837-YP-FST16a	

EG-DWG3



美特鋁質 有限公司  
MIDI Aluminium Fabricator Ltd.

工程號	J-837	地盤	觀塘平臺
-----	-------	----	------

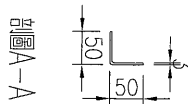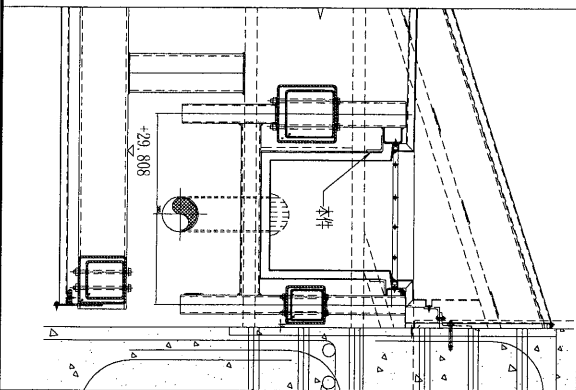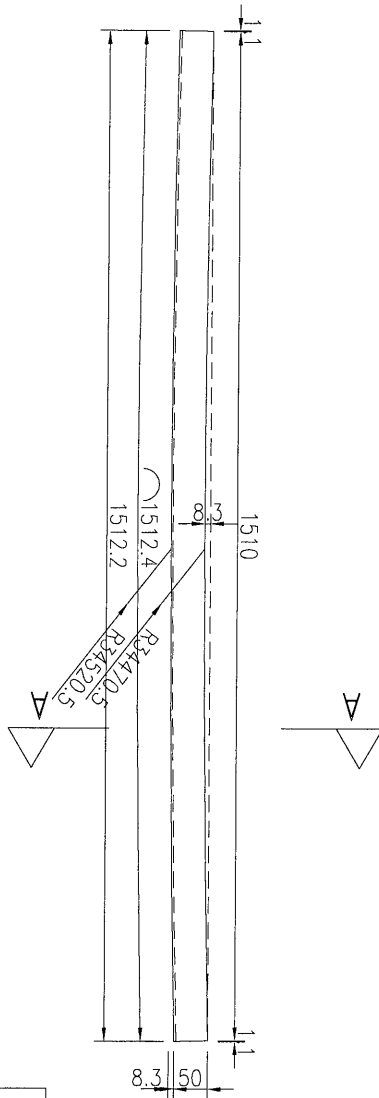

加工數量：1件




名稱	鐵角加工圖	制圖	吳祿瑜	2019.6.15	修改		
材料	50x50x3mm鐵角	復核			日期		
顏色	熱浸鋅	批准			圖號	J837-YP-FST17a	

EG-DWG3



美特鋁質 有限公司  
MIDI Aluminium Fabricator Ltd.

工程號 J-837 地盤 觀塘平臺

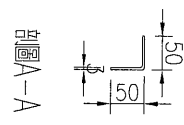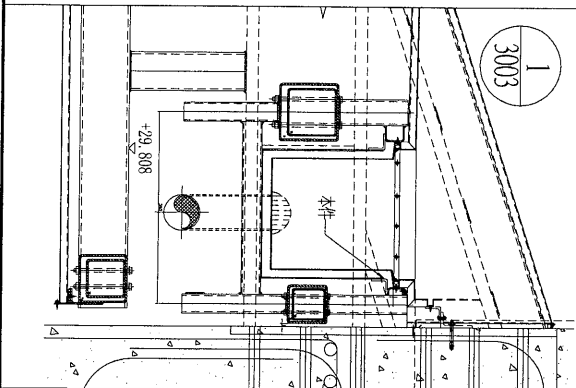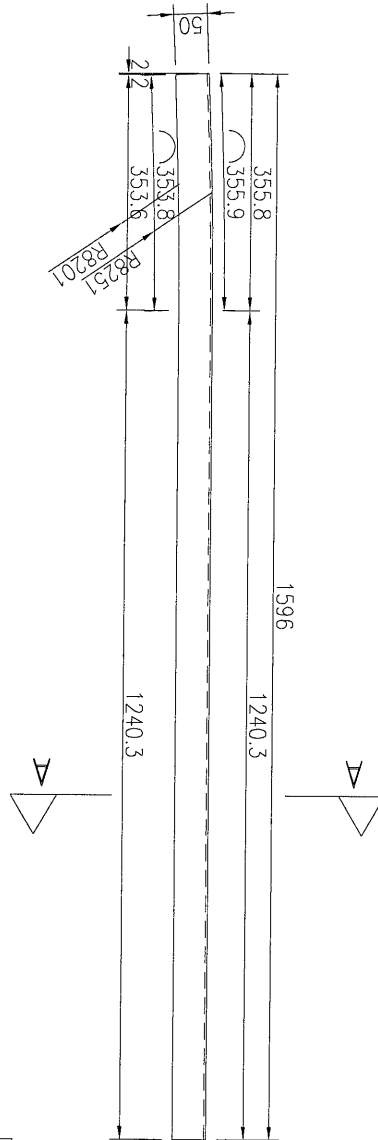

加工數量：1件



名稱	鐵角加工圖	制圖	吳祿瑜	2019.6.15	修改		
材料	50x50x3mm鐵角	復核			日期		
顏色	熱浸鋅	批准			圖號	J837-YP-FST10b	

EG-DWG3




美特鋁質 有限公司  
MIDI Aluminium Fabricator Ltd.

工程號 J-837 地盤 鐵塘平臺

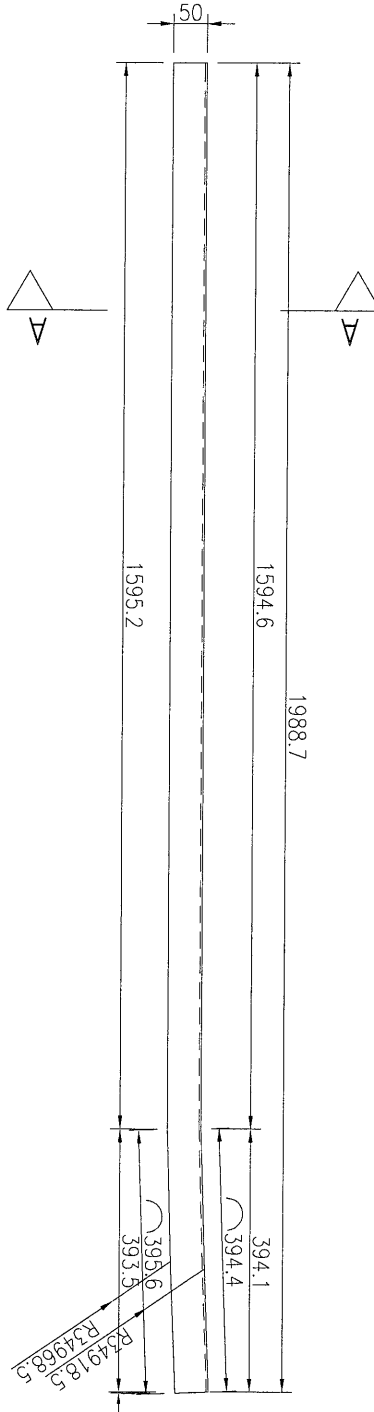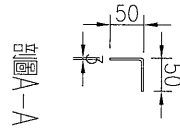

加工數量：1件

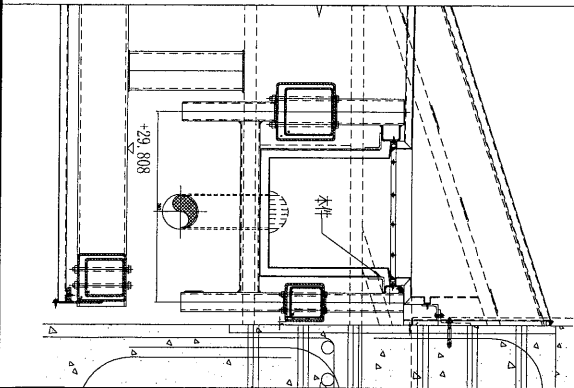



名稱	鐵角加工圖	制圖	吳祎瑜	2019.6.15	修改		
材料	50x50x3mm鐵角	復核			日期		
顏色	熱浸鋅	批准			圖號	J837-YP-FST13b	

EG-DWG3



美特鋁質 有限公司  
MIDI Aluminium Fabricator Ltd.

工程號	J-837	地盤	觀塘平臺
-----	-------	----	------

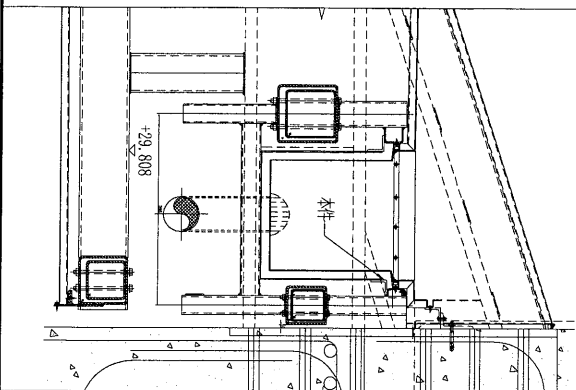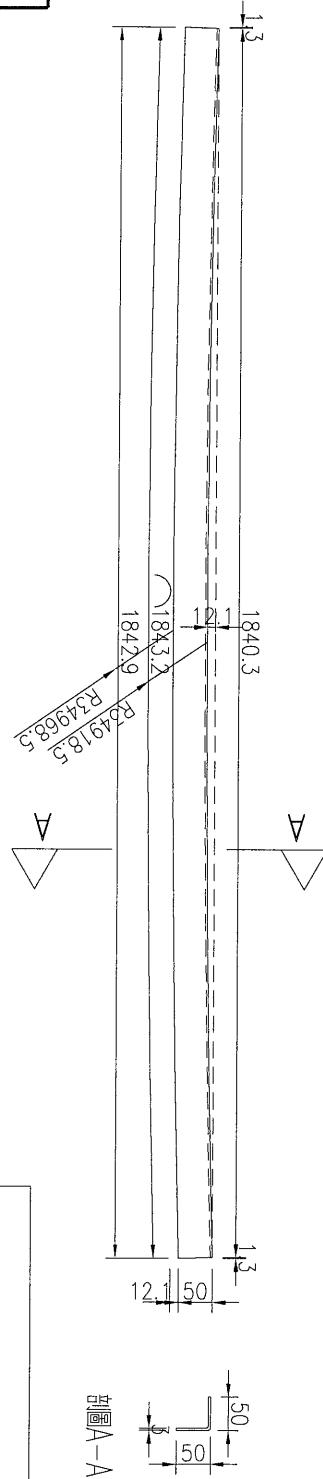

加工數量：1件



名稱	鐵角加工圖	制圖	吳祿瑜	2019.6.15	修改		
材料	50x50x3mm鐵角	復核			日期		
顏色	熱浸鋅	批准			圖號	J837-YP-FST14b	

EG-DWG3



美特鋁質 有限公司  
MIDI Aluminium Fabricator Ltd.

工程號	J-837	地盤	觀塘平臺
-----	-------	----	------

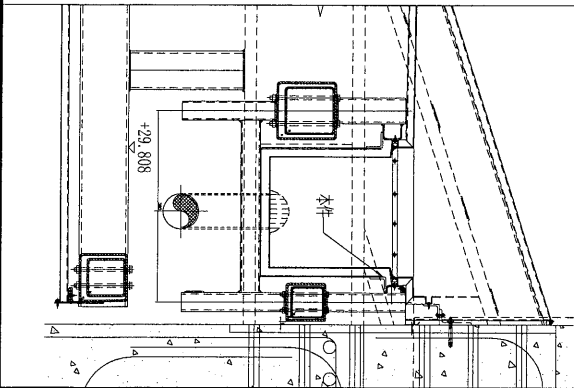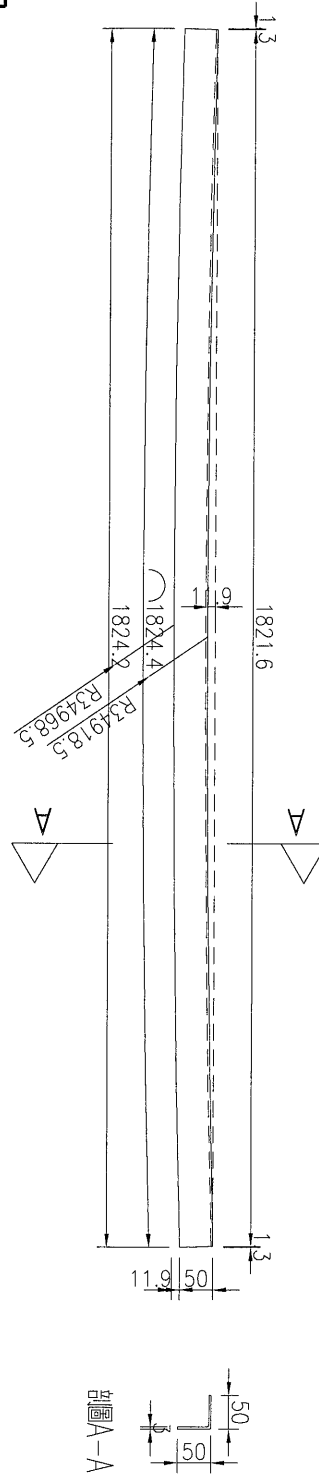

加工數量：1件


名稱	鐵角加工圖	制圖	吳祎瑜	2019.6.15	修改		
材料	50x50x3mm鐵角	復核			日期		
顏色	熱浸鋅	批准			圖號	J837-YP-FST15b	

EG-DWG3




美特鋁質 有限公司  
MIDI Aluminium Fabricator Ltd.

工程號	J-837	地盤	觀塘平臺
-----	-------	----	------

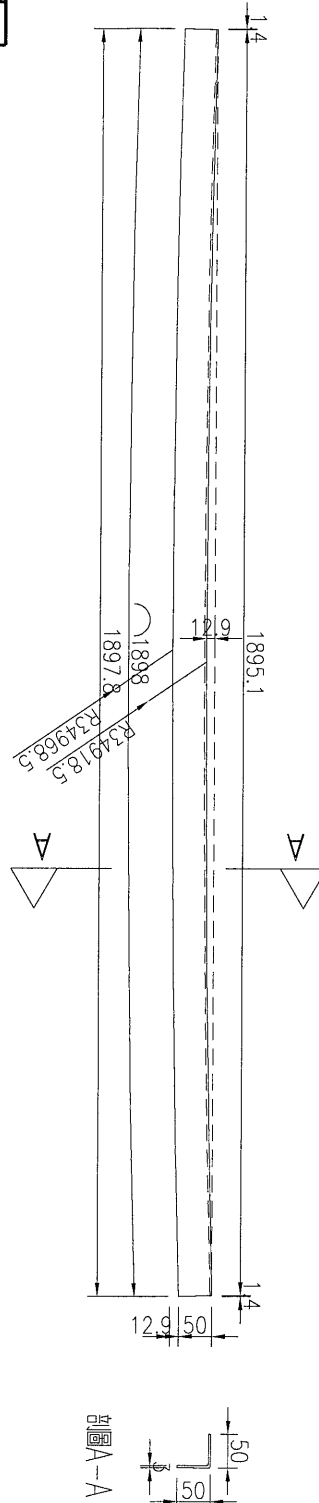

加工數量：1件



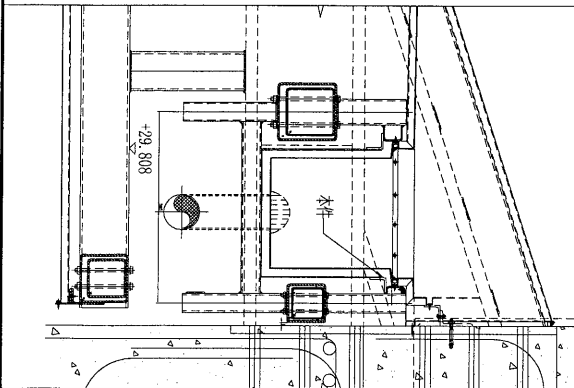


名稱	鐵角加工圖	制圖	吳祜瑜	2019.6.15	修改		
材料	50x50x3mm鐵角	復核			日期		
顏色	熱浸鋅	批准			圖號	J837-YP-FST16b	

EG-DWG3

美特鋁質有限公司  
MIDI Aluminium Fabricator Ltd.

工程號 J-837 地盤 觀塘平臺

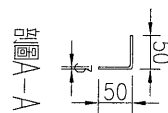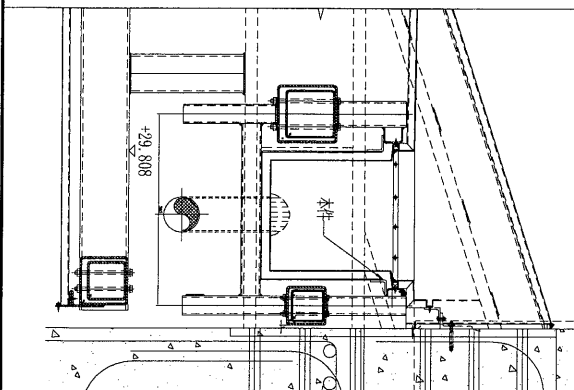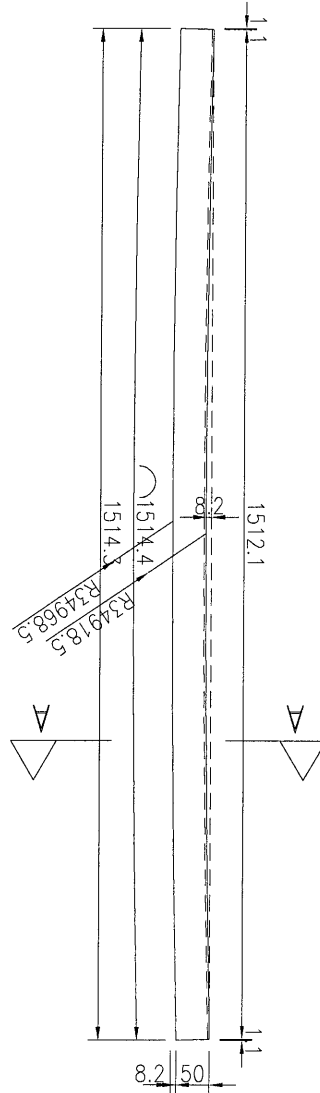



加工數量：1件

名稱	鐵角加工圖	制圖	吳祿瑜	2019.6.15	修改		
材料	50x50x3mm鐵角	復核			日期		
顏色	熱浸鋅	批准			圖號	J837-YP-FST17b	

EG-DWG3

 美特鋁質 有限公司  
MIDI Aluminium Fabricator Ltd.

工程號	J-837	地盤	觀塘平臺
-----	-------	----	------

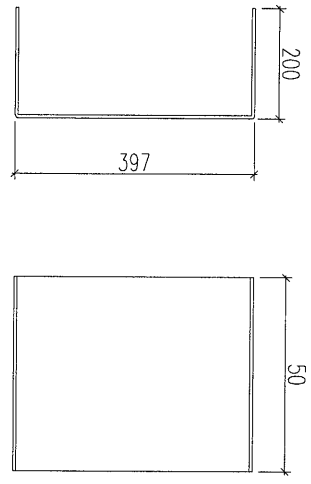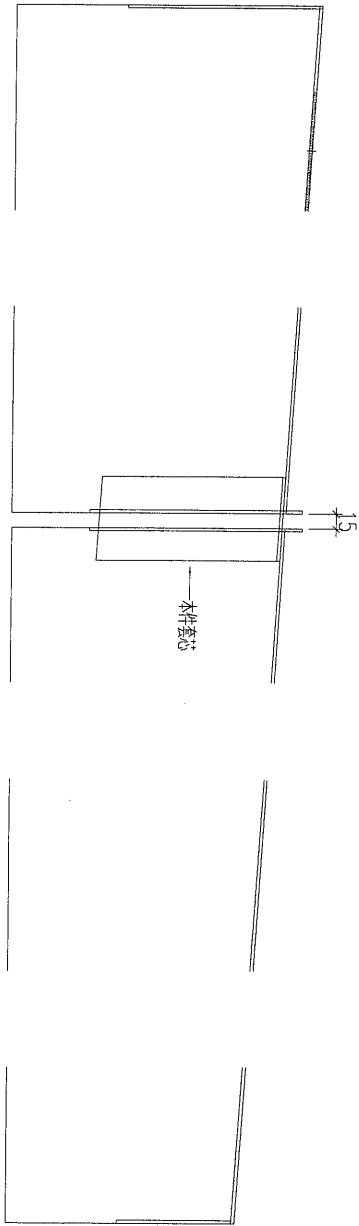

套心編號: YP-FS-TX3  
加工數量: 4件+2預多

說明: 適用於J837-YP-FST02~J837-YP-FST09

名稱	鍍鋅鐵板加工圖	制圖	吳祿瑜	2019.6.19	修改			
材料	1.5mm厚鐵板	復核			日期			
顏色	熱浸鋅	批准			圖號	YP-FS-TX3		