



工程指示 / 要求簡箋(E.I.)

工程指示編號: EI10788

修改版次: B

工程編號: J837 平台

工程名稱: 觀塘 裕民坊平台

工程項目: 鋁摺件加工圖 (雨棚位置收口)

收件人: 生統

發件人: Leung Hin Wai

日期: 11/1-2019

要求提供 /  確認 事項:

- |                                    |                                     |                               |
|------------------------------------|-------------------------------------|-------------------------------|
| <input type="checkbox"/> 初步鋁料 B.M. | <input type="checkbox"/> 加工拆圖, 然後生產 | <input type="checkbox"/> 尺寸表  |
| <input type="checkbox"/> 正式鋁料 B.M. | <input type="checkbox"/> 技術上資料 / 指示 | <input type="checkbox"/> 報價   |
| <input type="checkbox"/> 配件 B.M.   | <input type="checkbox"/> 樣辦或貨品說明書   | <input type="checkbox"/> 分判合約 |
| <input type="checkbox"/> 其他: _____ |                                     |                               |

內容:

請按附頁加工, 送地盤。

取消 YP-T-AP16a, YP-T-AP20a, YP-T-AP21a

請在 \_\_\_\_\_ 前完成上列要求。

附:

1 + 5 頁

以上項目為:

原合約工程包

原合約工程加 / 減賬

新工程報價

原因: -

分發東莞各部門:

- ( ) 生產技術總監  連附件 ( ) 技術部  連附件 ( ) 生產部  連附件 ( ) 機械設計部  連附件  
 ( ) 採購部  連附件 ( ) 生產統籌部  連附件  
 ( ) 質檢部  連附件 ( ) 會計部  連附件 ( ) 報關組  連附件 ( ) 其他 \_\_\_\_\_  連附件

分發香港各部門:

- ( ) 行政部  連附件 ( ) 會計部  連附件 ( ) 統籌部  連附件 ( ) 工程部地盤科文(柄)  連附件  
 ( ) 採購部  連附件 ( ) QS 部  連附件 ( ) 維修部  連附件 ( ) 其他 \_\_\_\_\_  連附件

傳遞編號:

AK1570

發件人簽署:

項目經理簽署:

EI/0788 "A"

美特鋁質 MIDI Aluminium Fabricator Ltd.		工程號: 地盤名稱:	J-837 觀塘	計算: 核對:	黃漢卿 王禮秋	日期: 日期:	23/4/2019 23/4/2019	送呈: 副本:	施哥			
地盤用鋁折件B.M.表		項目類別:	CANOPY	批准:		日期:						
BM編號:	修改版次:	A/C Code:	總V.F.:	14.225	總重量:	134.02	此BM依據大圖計算					
序號	鋁板圖號	鋁板名稱	顏色	實用	後備	總數	總重量	總展開面積		備註		
								單件展開面積	總展開面積			
								平方	米			
1	J837-YP-LB75	3mm厚鋁板	UCT803649FXL-3 (香檳金)	2	0	2	2.413	0.148	0.297	0.122	0.245	
2	J837-YP-LB76	3mm厚鋁板	UCT803649FXL-3 (香檳金)	1	0	1	2.653	0.326	0.326	0.269	0.269	
3	J837-YP-LB77	3mm厚鋁板	UCT803649FXL-3 (香檳金)	1	0	1	2.729	0.336	0.336	0.277	0.277	
4	J837-YP-LB78	3mm厚鋁板	UCT803649FXL-3 (香檳金)	1	0	1	3.553	0.437	0.437	0.360	0.360	
5	J837-YP-LB79	3mm厚鋁板	UCT803649FXL-3 (香檳金)	1	0	1	3.553	0.437	0.437	0.360	0.360	
6	J837-YP-LB86	3mm厚鋁板	UCT803649FXL-3 (香檳金)	1	0	1	3.411	0.420	0.420	0.346	0.346	
7	J837-YP-LB87	3mm厚鋁板	UCT803649FXL-3 (香檳金)	1	0	1	3.401	0.418	0.418	0.345	0.345	
8	J837-YP-LB88	3mm厚鋁板	UCT803649FXL-3 (香檳金)	1	0	1	3.166	0.389	0.389	0.321	0.321	
9	J837-YP-LB89	3mm厚鋁板	UCT803649FXL-3 (香檳金)	1	0	1	3.132	0.385	0.385	0.318	0.318	
10	J837-YP-LB90	3mm厚鋁板	UCT803649FXL-3 (香檳金)	1	0	1	3.247	0.399	0.399	0.329	0.329	
11	J837-YP-LB91	3mm厚鋁板	UCT803649FXL-3 (香檳金)	1	0	1	3.539	0.435	0.435	0.359	0.359	
27	YP-T-AP16a	3mm厚鋁板	UCT803649FXL-3 (香檳金)	7	0	7	76.090	1.337	9.359	1.170	8.192	
32	YP-T-AP20a	3mm厚鋁板	UCT803649FXL-3 (香檳金)	1	0	1	9.842	1.211	1.211	1.057	1.057	
33	YP-T-AP21a	3mm厚鋁板	UCT803649FXL-3 (香檳金)	1	0	1	13.287	1.634	1.634	1.446	1.446	
							總重	134.016	總展開	16.484	總V.F	14.225

取消

1/7 6/4





3A

EG-DWG3

**美特鋁質** 有限公司  
MIDI Aluminium Fabricator Ltd.

工程號	J-837	地盤	鐵糖平臺
-----	-------	----	------

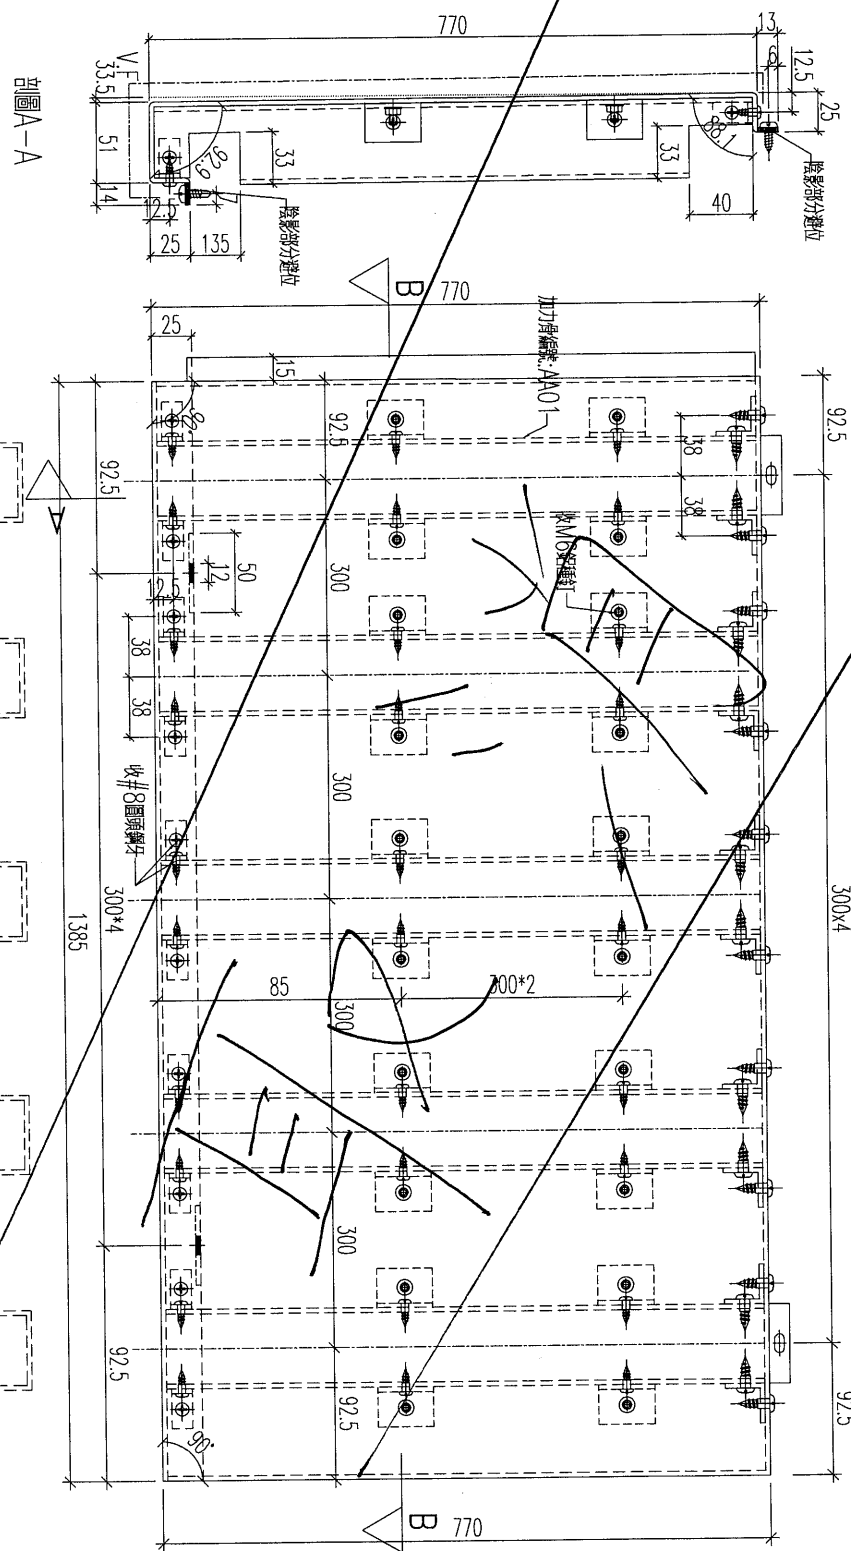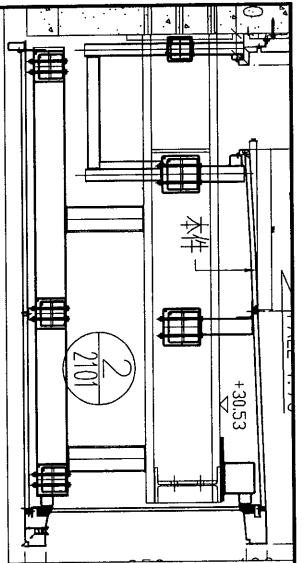

剖面圖 A-A

剖面圖 B-B

1/7 3A




加工數量: 7件

名稱	鋁板加工圖	制圖	黃漢卿	2019.4.20	修改		
材料	3mm 鋁板	復核	王禮秋	2019.4.20	日期		
顏色	UCT803649FXL-3 (香檳金)	批准			圖號	YP-T-AP16a	

EG-DWG3

 美特鋁質 有限公司  
MIDI Aluminium Fabricator Ltd.

工程號	J-837	地盤	觀塘平臺
-----	-------	----	------

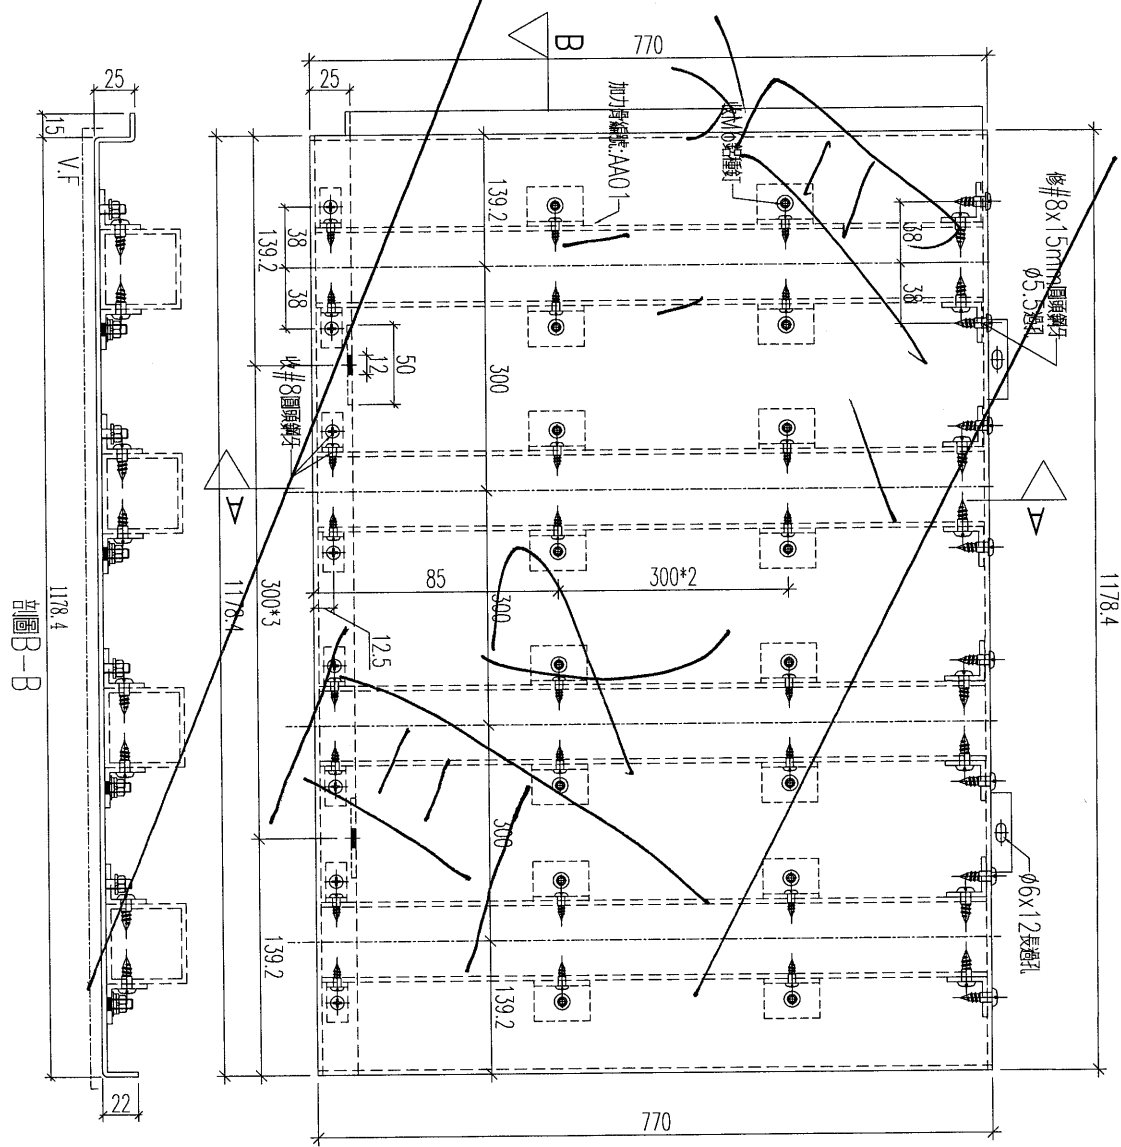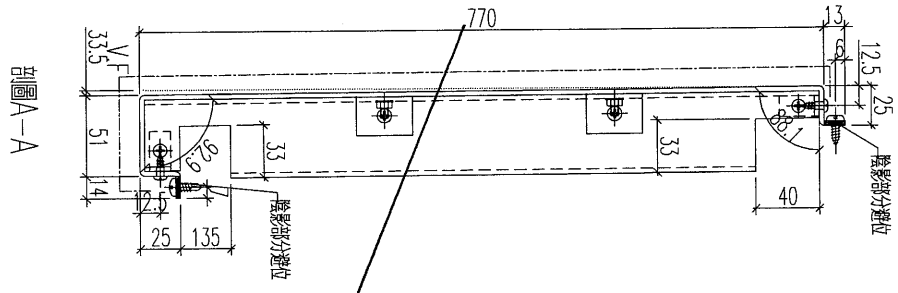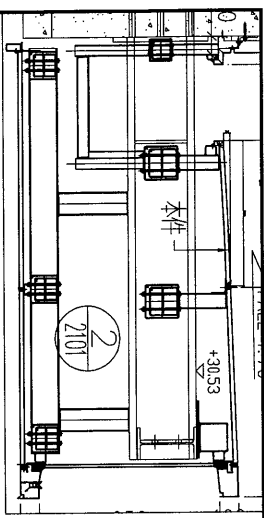

光緒


加工數量: 1件

名稱	鋁板加工圖	制圖	黃漢卿	2019.4.20	修改	
材料	3mm厚板	復核	王禮秋	2019.4.20	日期	
顏色	UCT803649FXL-3(香檳金)	批准			圖號	YP-T-AP20a

EG-DWG3

美特鋁質 有限公司  
MIDI Aluminium Fabricator Ltd.

工程號 J-837 地盤 觀塘平臺

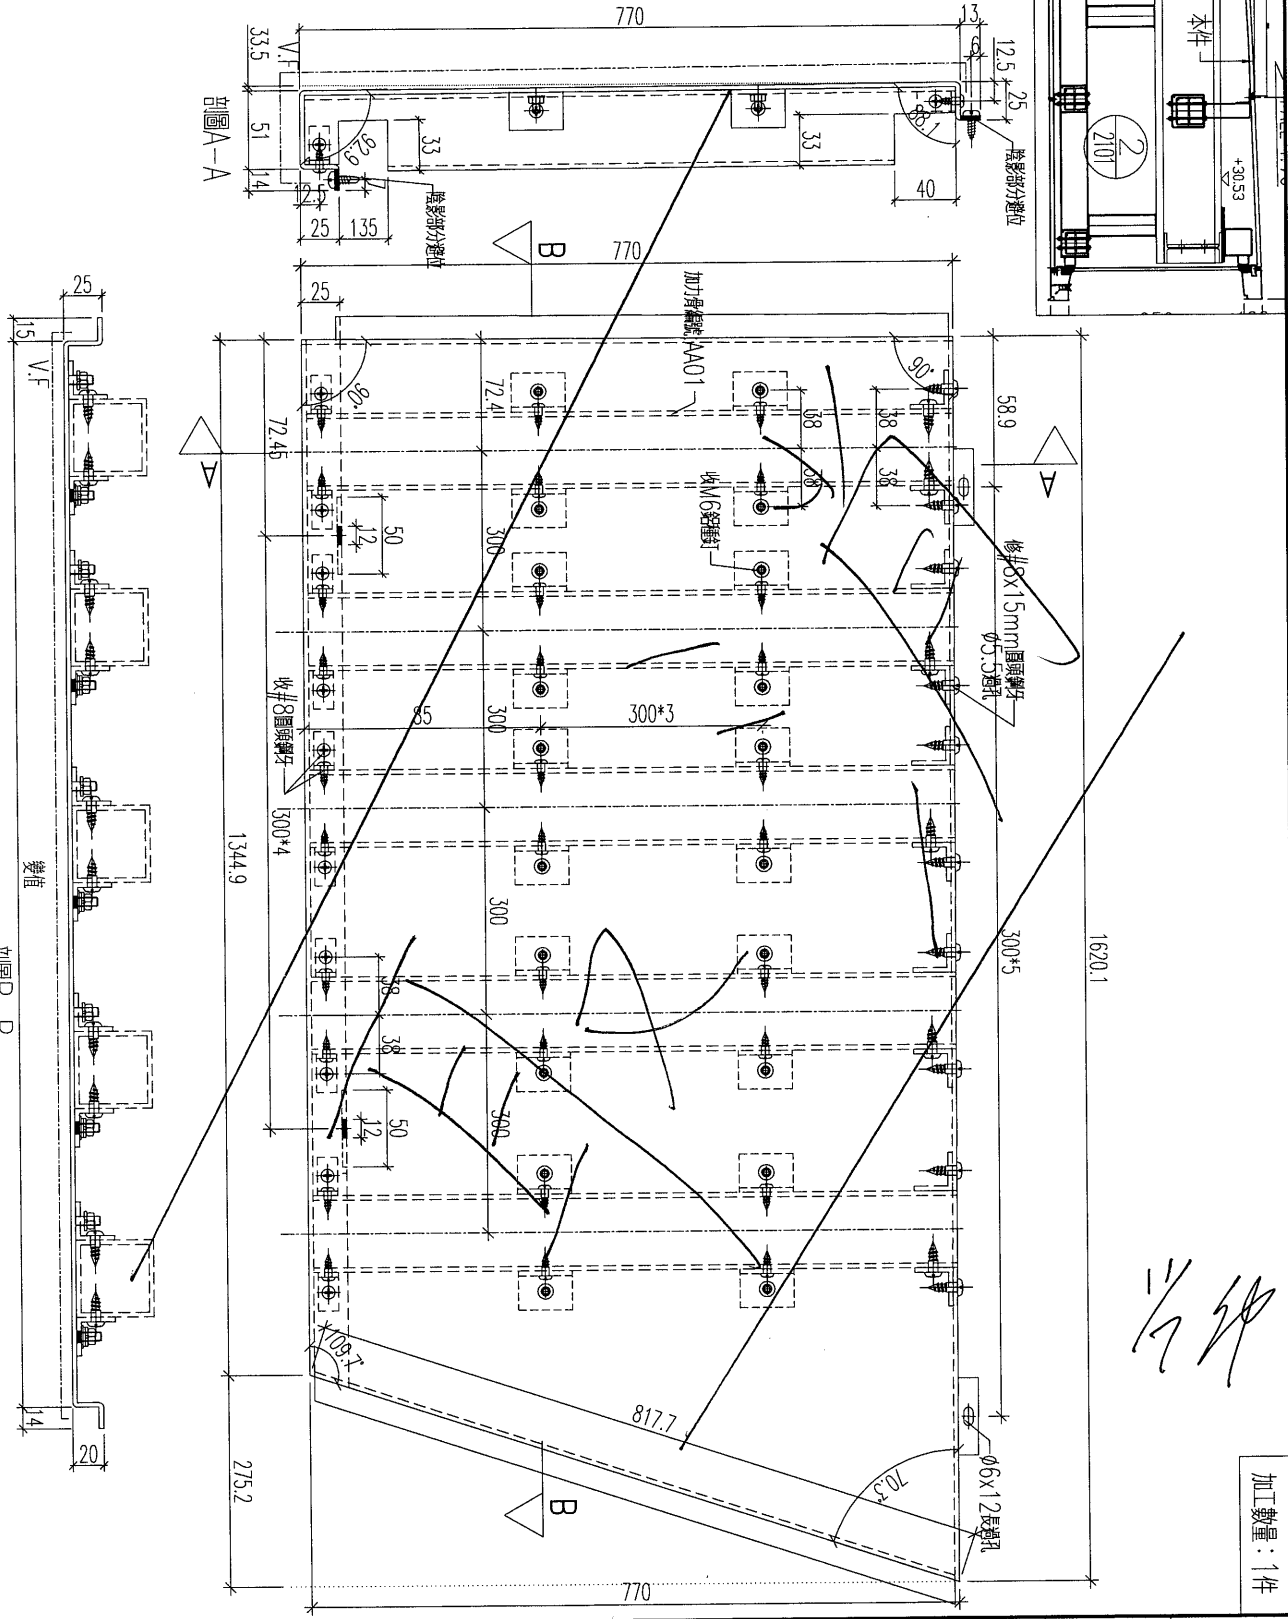

加工數量：1件

名稱	鋁板加工圖	制圖	黃漢卿	2019.4.20	修改	
材料	3mm 鋁板	復核	王禮秋	2019.4.20	日期	
顏色	UCT803649FXL-3 (香檳金)	批准			圖號	YP-T-AP21a