



工程指示 / 要求簡箋 (E.I.)

工程指示編號: EI/0789

修改版次: A

工程編號: J837 平台

工程名稱: 觀塘 裕民坊平台

工程項目: 鋁摺件加力骨鋁料加工圖(兩棚位置)

收件人: 生統

發件人: Leung Hin Wai

日期: 11/9 2019

要求提供 / 確認 事項:

- | | | |
|------------------------------------|-------------------------------------|-------------------------------|
| <input type="checkbox"/> 初步鋁料 B.M. | <input type="checkbox"/> 加工拆圖, 然後生產 | <input type="checkbox"/> 尺寸表 |
| <input type="checkbox"/> 正式鋁料 B.M. | <input type="checkbox"/> 技術上資料 / 指示 | <input type="checkbox"/> 報價 |
| <input type="checkbox"/> 配件 B.M. | <input type="checkbox"/> 樣辦或貨品說明書 | <input type="checkbox"/> 分判合約 |
| <input type="checkbox"/> 其他: _____ | | |

內容:

請按附頁加工, 配合 EIO.788 鋁摺件。

取消 AAO1 和 JL-LJ1

請在 _____ 前完成上列要求。

附: - 1 + 2 頁

以上項目為:

原合約工程包

原合約工程加 / 減賬

新工程報價

原因: - _____

分發東莞各部門:

- () 生產技術總監 連附件 () 技術部 連附件 () 生產部 連附件 () 機械設計部 連附件
 () 採購部 連附件 () 生產統籌部 連附件
 () 質檢部 連附件 () 會計部 連附件 () 報關組 連附件 () 其他 _____ 連附件

分發香港各部門:

- () 行政部 連附件 () 會計部 連附件 () 統籌部 連附件 () 工程部地盤科文(柄) 連附件
 () 採購部 連附件 () QS 部 連附件 () 維修部 連附件 () 其他 _____ 連附件

傳遞編號:


HK 1571

發件人簽署:

項目經理簽署:

數量: 44

工程號	J-837	地盤	觀塘平臺
-----	-------	----	------

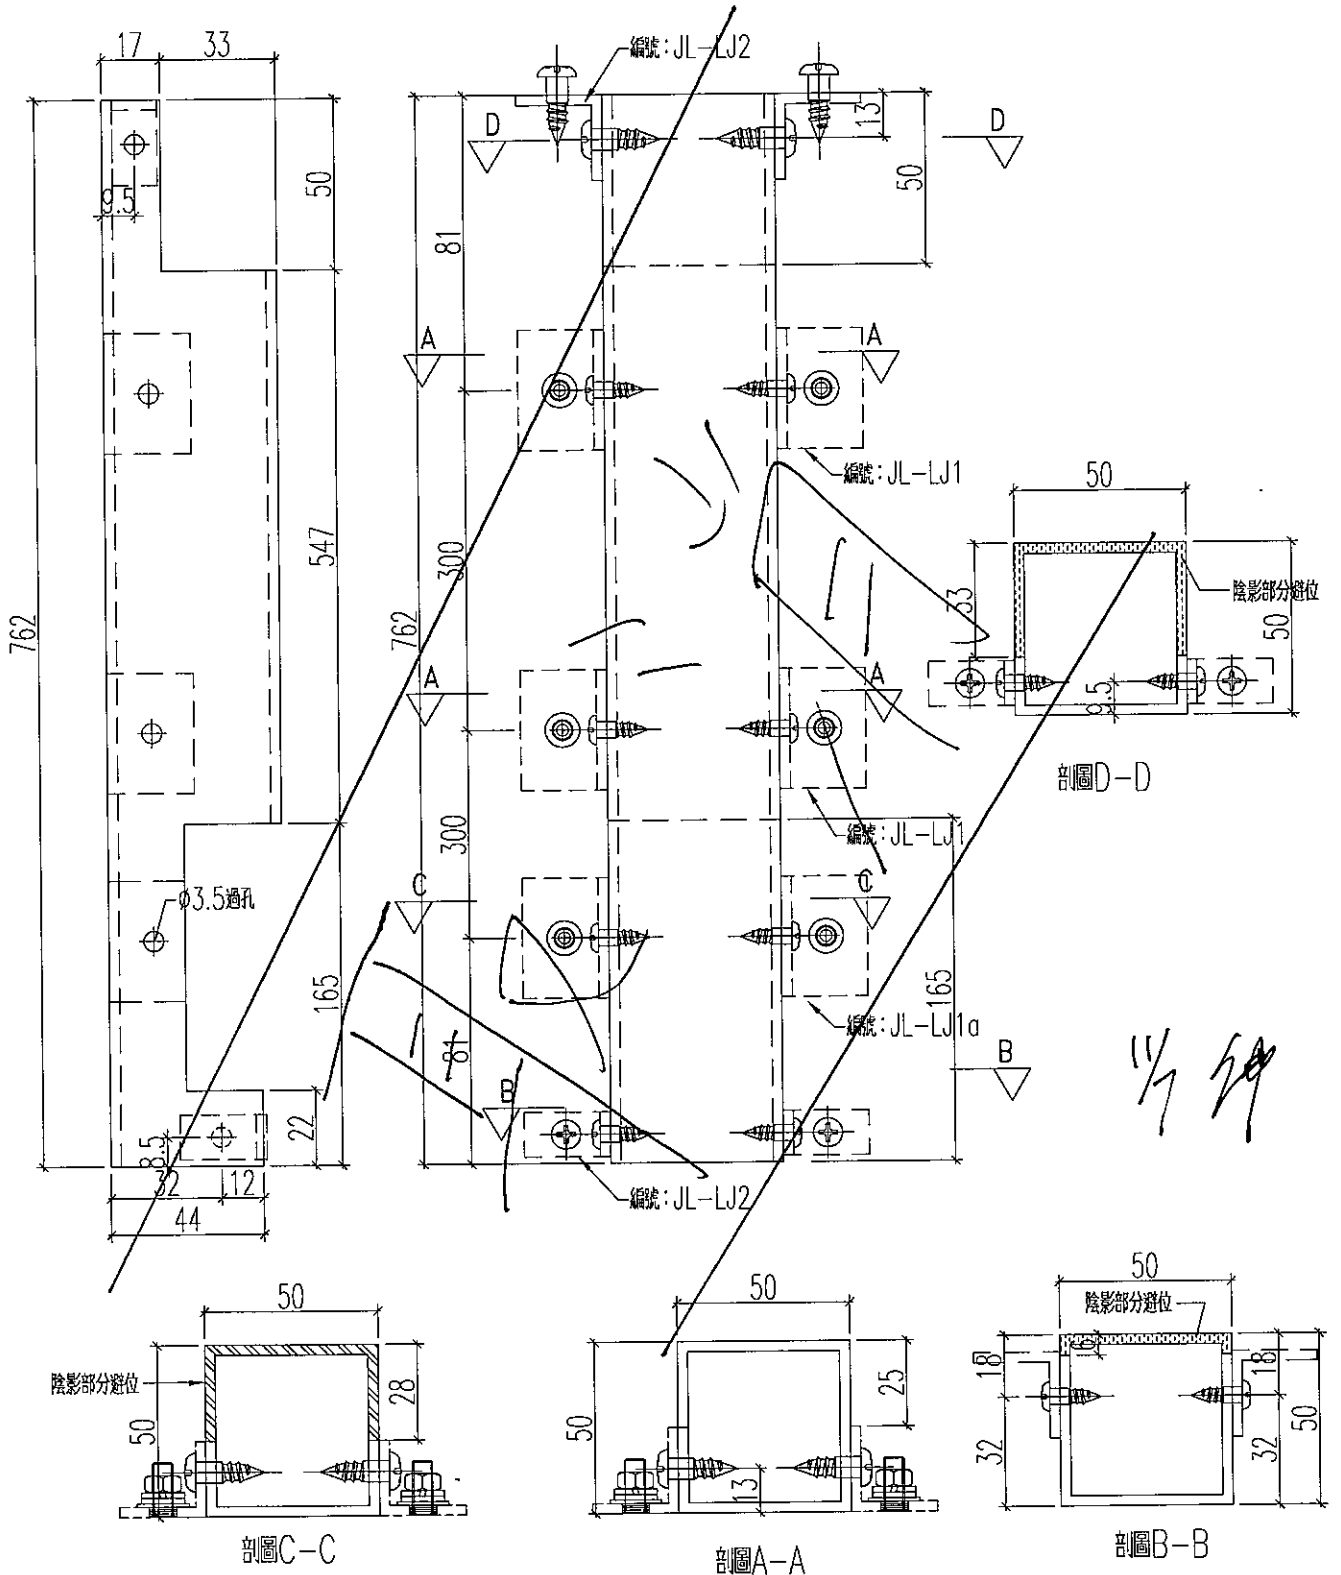


名稱	加力骨加工圖	制圖	黃漢卿	2019.5.3	修改	
材料	50x50x3mm方通	復核	王禮秋	2019.5.3	日期	
顏色	MILL	批准			圖號	AA01



美特鋁質 有限公司
MIDI Aluminium Fabricator Ltd.

工程號	J-837	地盤	截塘平臺
-----	-------	----	------


此鋁角用於加力骨固定

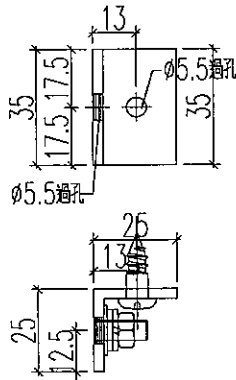

鋁角編號: JL-LJ1

數量: 176


此鋁角用於加力骨固定

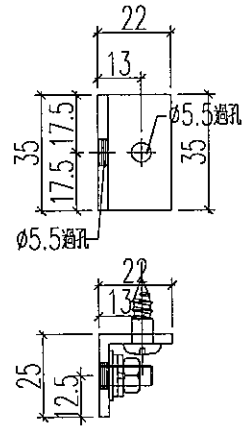

鋁角編號: JL-LJ1a

數量: 88

此鋁角用於加力骨兩頭固定

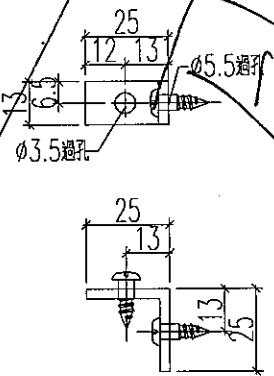

鋁角編號: JL-LJ2

數量: 176

14/7/21

名稱	鋁角加工圖	制圖	黃漢卿	2019.4.2	修改			
材料	25x25x3mm鋁角	復核	王禮秋	2019.4.2	日期			
顏色	MILL	批准			圖號	JL-LJ1		